

PROYECCION ELECTROLUZ S.R.L. SE RESERVA LA PROPIEDAD DEL MISMO CON PROHIBICION DE REPRODUCCION TOTAL O PARCIAL, SIN AUTORIZACION ESCRITA. SUJETO A MODIFICACION SIN PREVIO AVISO.




B

A




CONFORME
A OBRA

PAGINA	DESCRIPCION
1	CARATULA
2	VISTA FRONTAL Y POSTERIOR
3	CONTRAPUERTA Y PANELES
4	DETALLE DE CARTELES Y MIMICO
5	DETALLE DE CARTELES Y MIMICO
6	DETALLE DE BORNERAS
7	LISTADO DE COMPONENTES

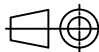
1	10/12/24	P.R.M.	CONFORME A OBRA			
0	28/02/24	P.R.M.	APTO PARA CONSTRUIR			
REV-N°	FECHA	REVISO	DESCRIPCION			
<div><div>PROYECCION</div><div></div></div> <div>RECONQUISTA - STA. FE CASA CENTRAL Patricio Diez 175 Tel.:03482-421940 (Rot.) Fax:03482-421944 www.electroluz.com.ar PLANTA INDUSTRIAL Parque Industrial – Rqta. Telefax:03482-429810(Rot.) Email:fabrica@electroluz.com.ar</div>			Fecha	Nombre	Cliente: EPE 	
		Dibujó	28/02/24	P.R.M.		
		Revisó	28/02/24	C.CENDRA		
		Aprobó			Obra: CONSTRUCCION ET ARROYO SECO 132 / 13.2KV	
		Escala:	Denominación:			N° de Plano Cliente:
S/E	—	0				
	N° de Obra: 2245					
Tolerancia						
Rugocidad	TABLERO SCADA THMI			N° de Plano:	Rev.	
	Hoja 1 de 7			4059-46-M-DM01	1	

PROYECCION ELECTROLUZ S.R.L. SE RESERVA LA PROPIEDAD DEL MISMO CON PROHIBICION DE REPRODUCCION TOTAL O PARCIAL, SIN AUTORIZACION ESCRITA.
SUJETO A MODIFICACION SIN PREVIO AVISO.

VISTA FRONTAL TABLERO SCADA
(PUERTA VIDRIADA)

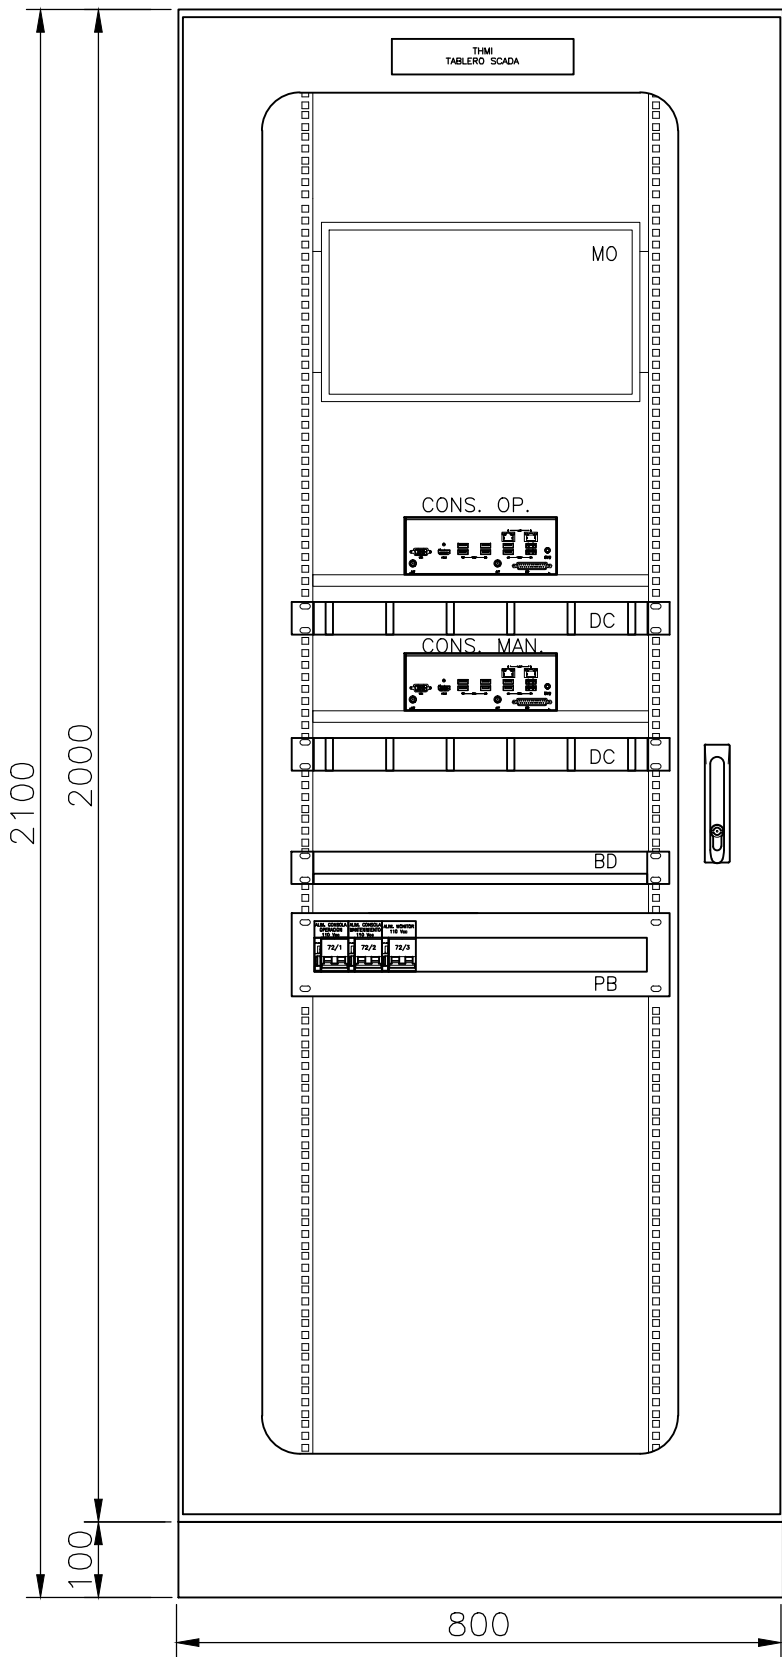


VISTA POSTERIOR TABLERO SCADA
(PUERTA VIDRIADA)

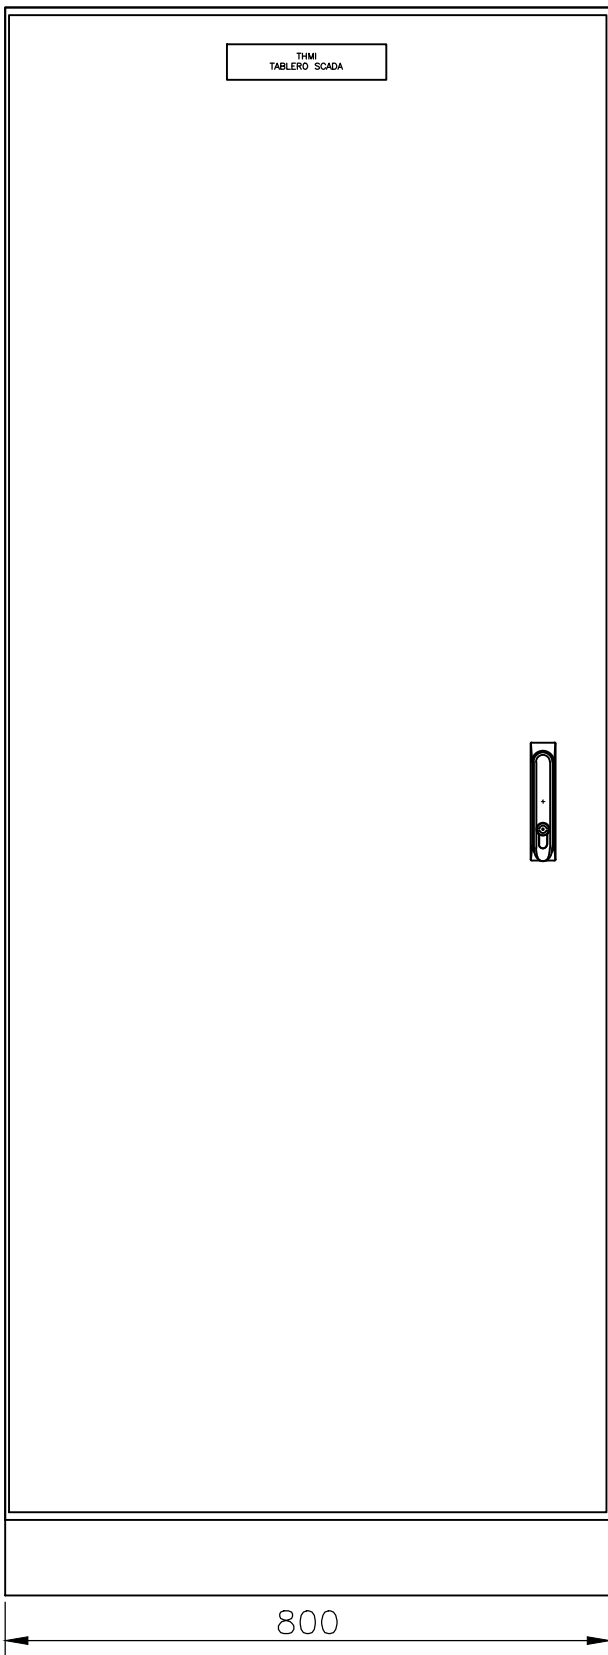


CONFORME
A OBRA

VISTA SUPERIOR
EN CORTE

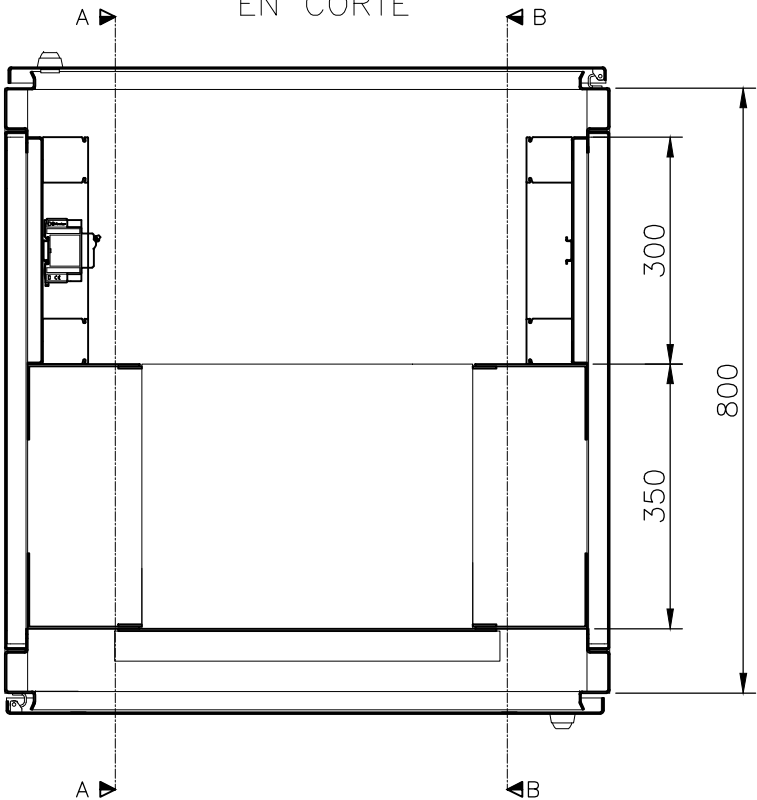


ESCALA 1:10
cotas en mm

Rev.	Fecha	Nombre	Observaciones		Fecha	Nombre
				Dibujó	28/02/24	P.R.M.
				Revisó	28/02/24	C.CENDRA
1	12/12/24	P.R.M.	CONFORME A OBRA	Aprobó	-	-
0	28/02/24	P.R.M.	APTO PARA CONSTRUIR			

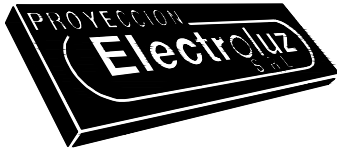


Cliente: EPE	N° de Obra: 2245	Hoja N°: 2/7
Obra: CONSTRUCCION ET ARROYO SECO 132/13.2KV	N° de Plano Cliente: -	Rev.N° -
Denominación: TABLERO SCADA - THMI VISTA FRONTAL Y POSTERIOR	N° de Plano: 4059-46-M-DM01	Rev.N° 1


PROYECCION ELECTROLUZ S.R.L. SE RESERVA LA PROPIEDAD DEL MISMO CON PROHIBICION DE REPRODUCCION TOTAL O PARCIAL, SIN AUTORIZACION ESCRITA. SUJETO A MODIFICACION SIN PREVIO AVISO.

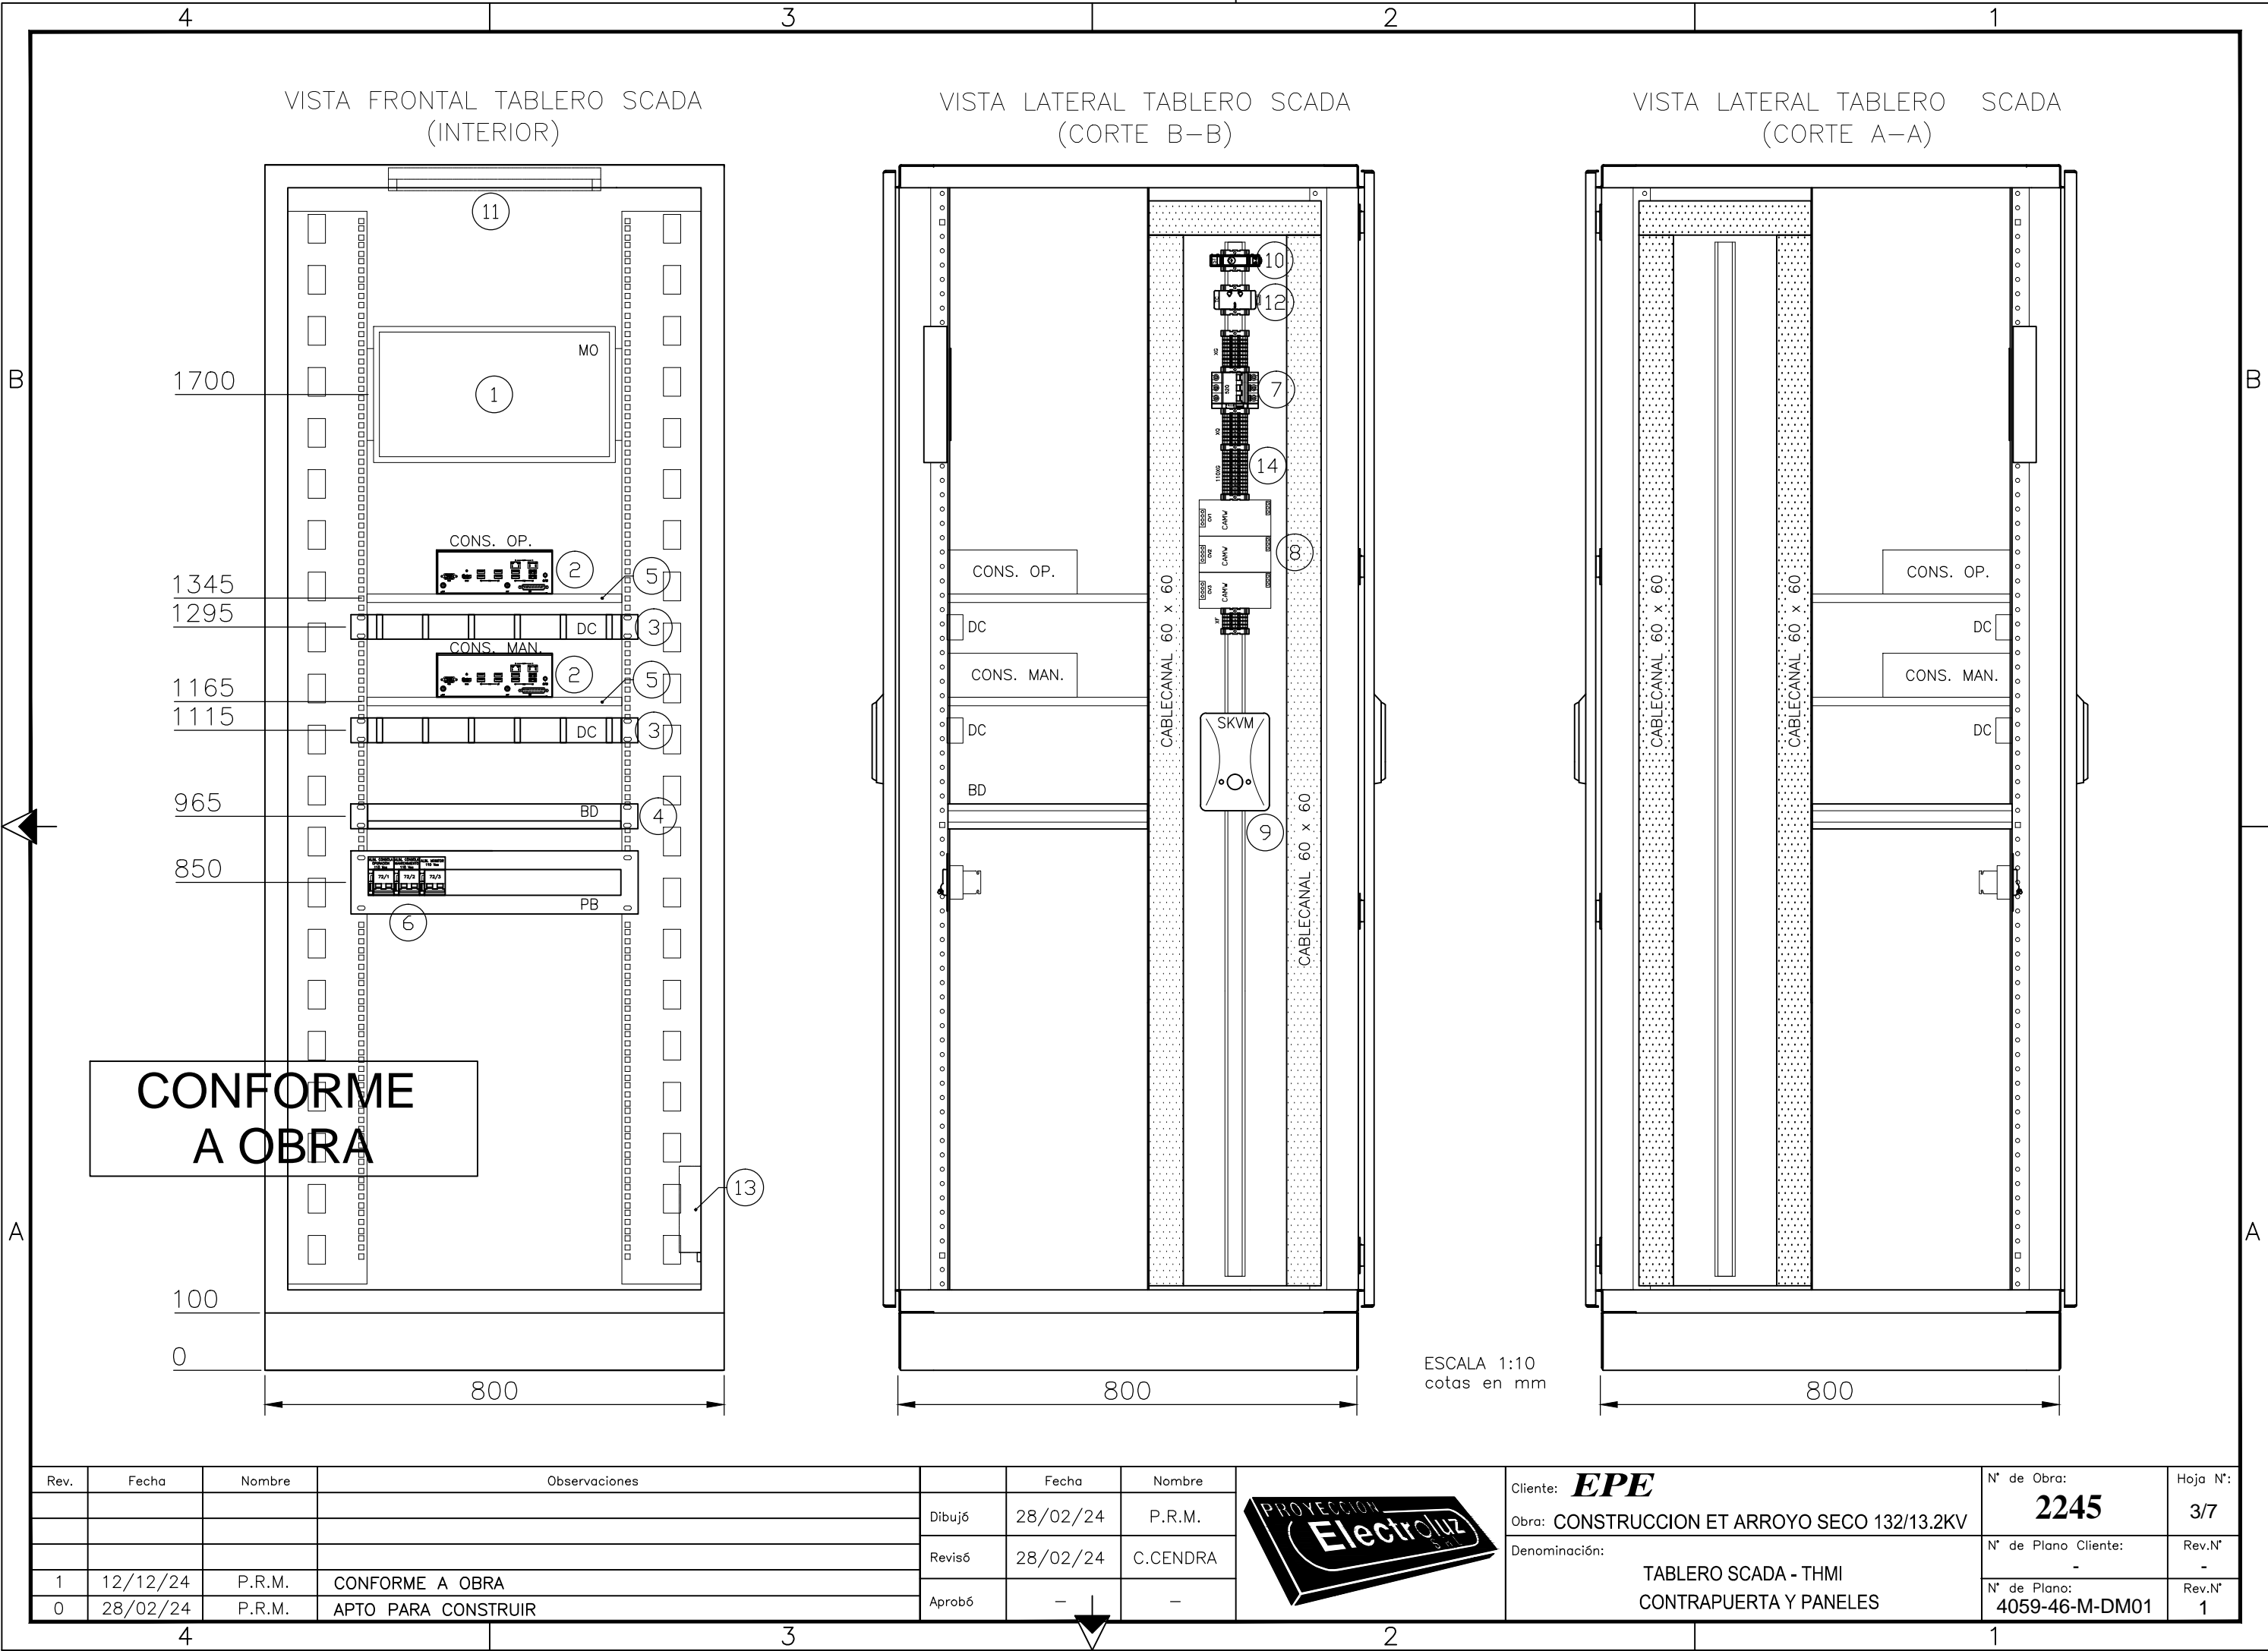

PROYECCION ELECTROLUZ S.R.L. SE RESERVA LA PROPIEDAD DEL MISMO CON PROHIBICION DE REPRODUCCION TOTAL O PARCIAL, SIN AUTORIZACION ESCRITA. SUJETO A MODIFICACION SIN PREVIO AVISO.

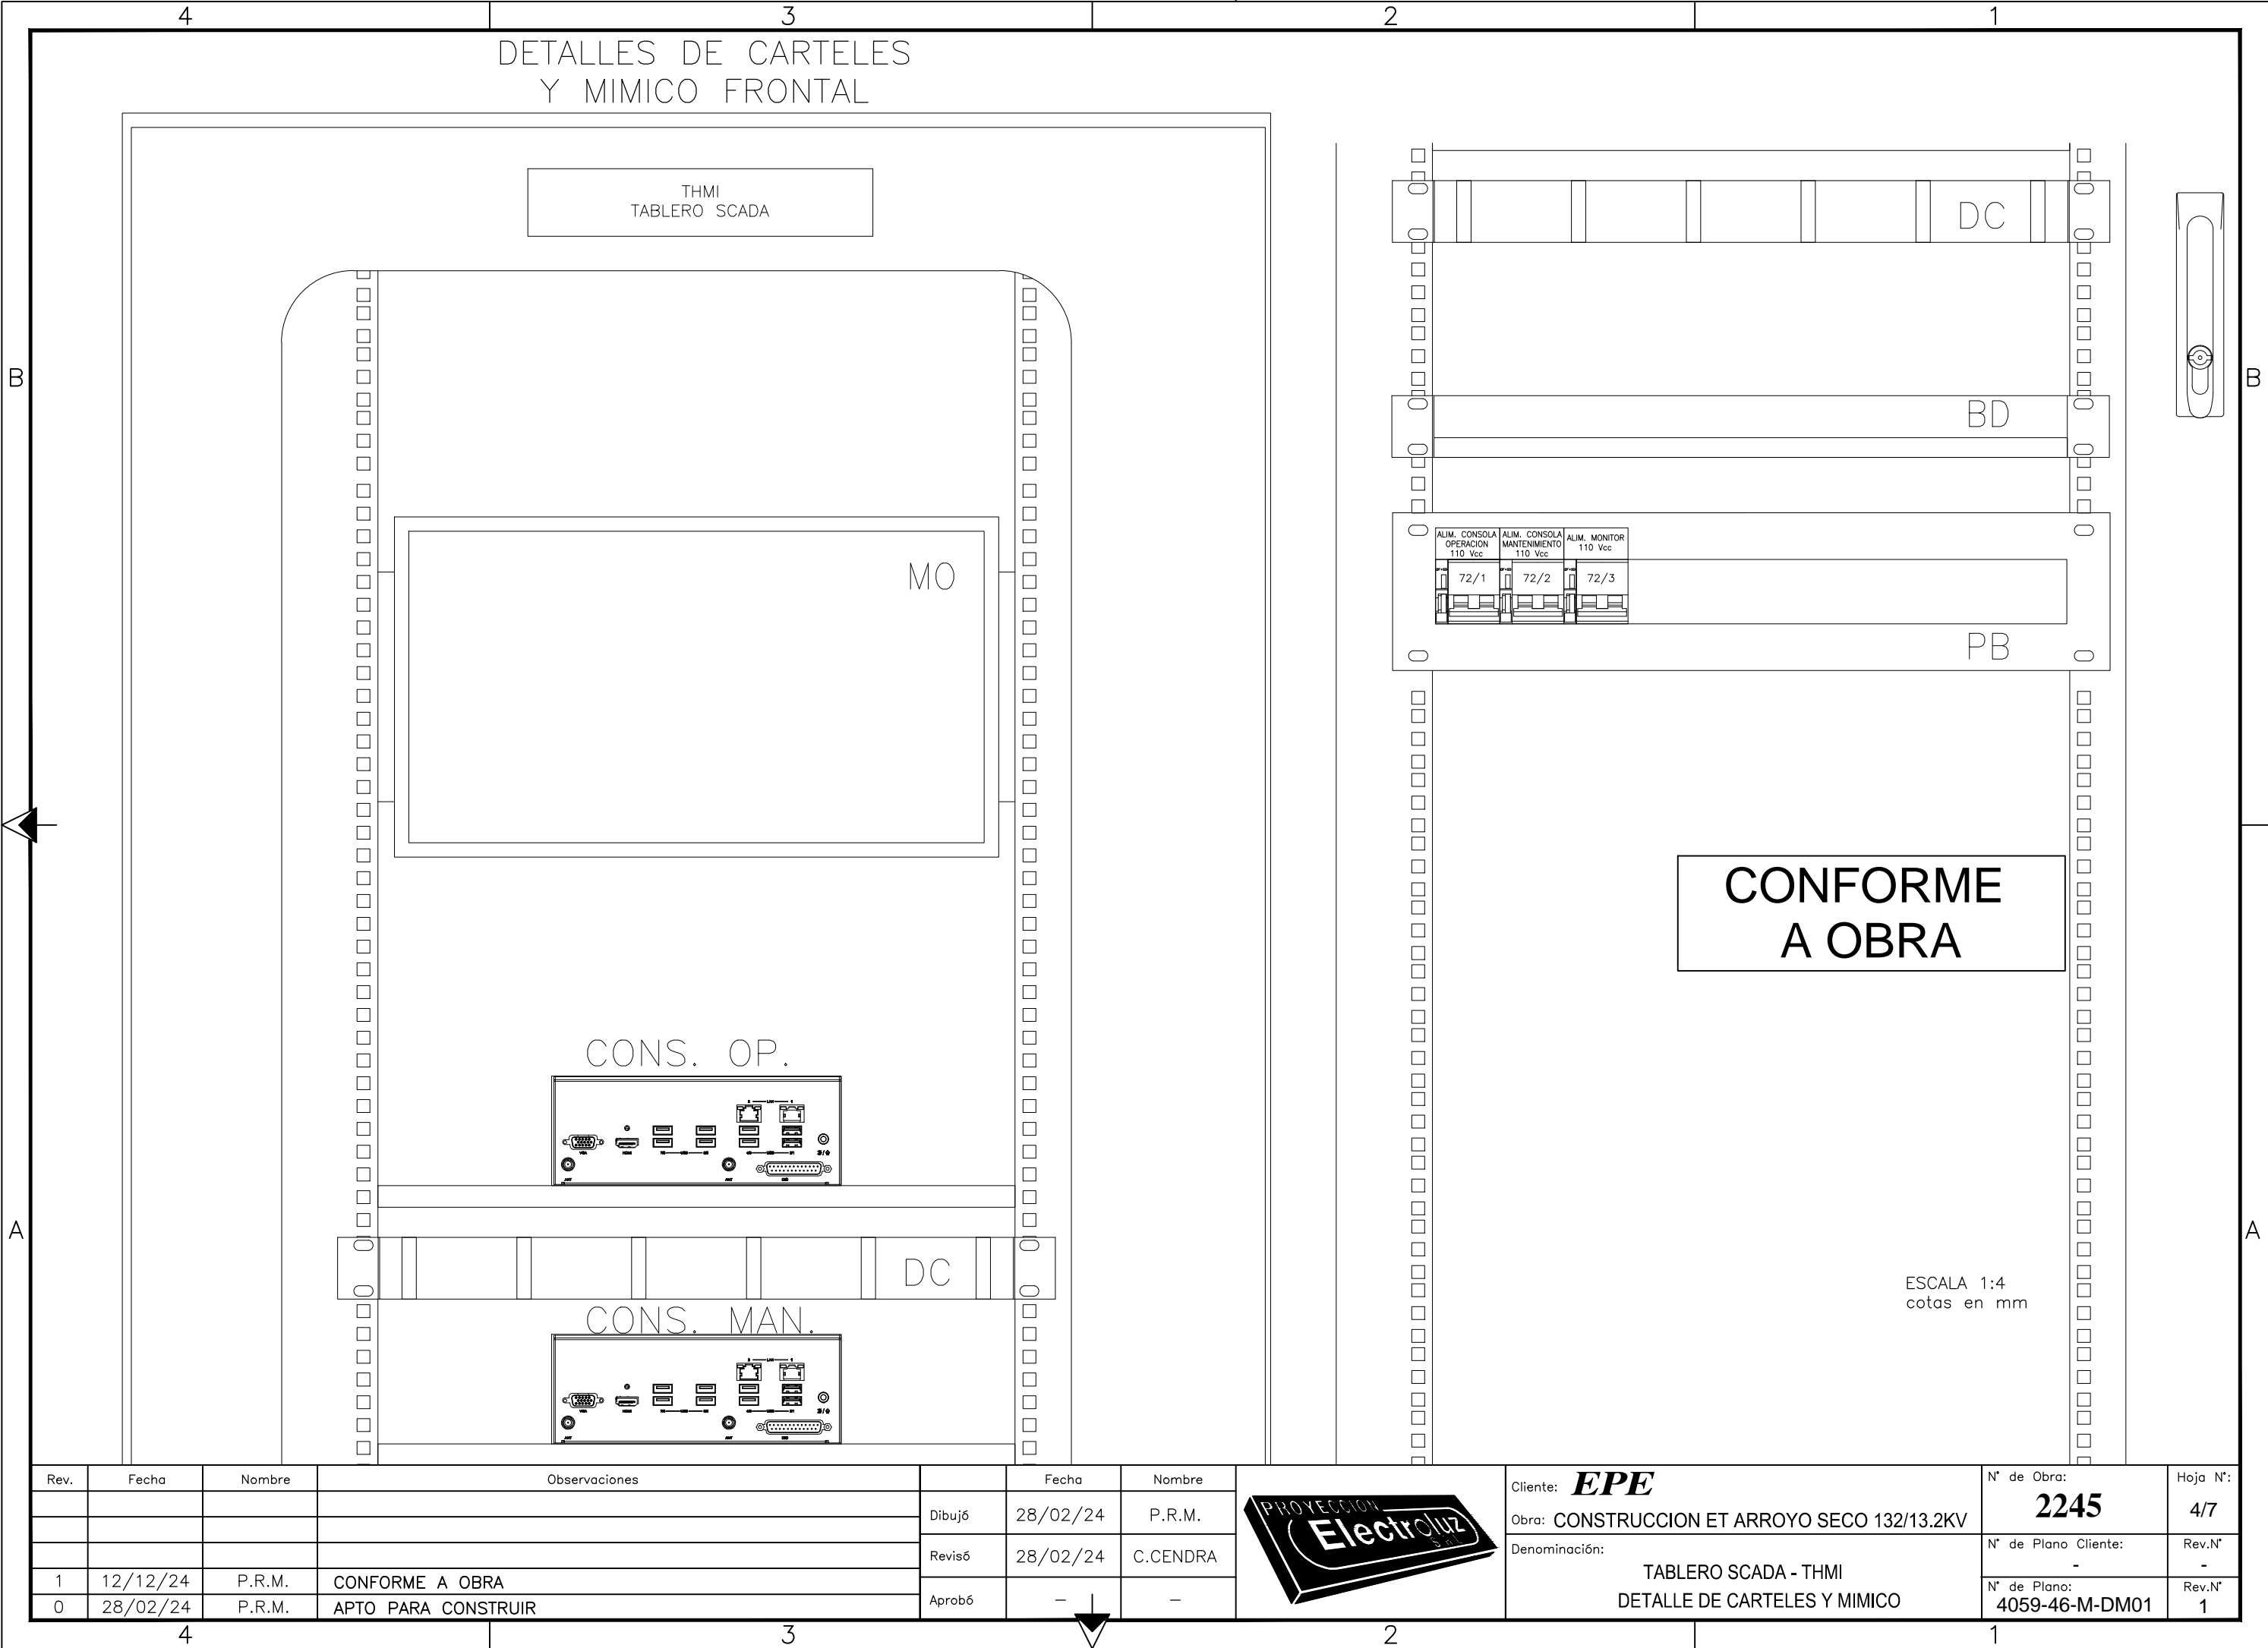

PROYECCION ELECTROLUZ S.R.L. SE RESERVA
LA PROPIEDAD DEL MISMO CON PROHIBICION
DE REPRODUCCION TOTAL O PARCIAL, SIN
AUTORIZACION ESCRITA.
SUJETO A MODIFICACION SIN PREVIO AVISO.

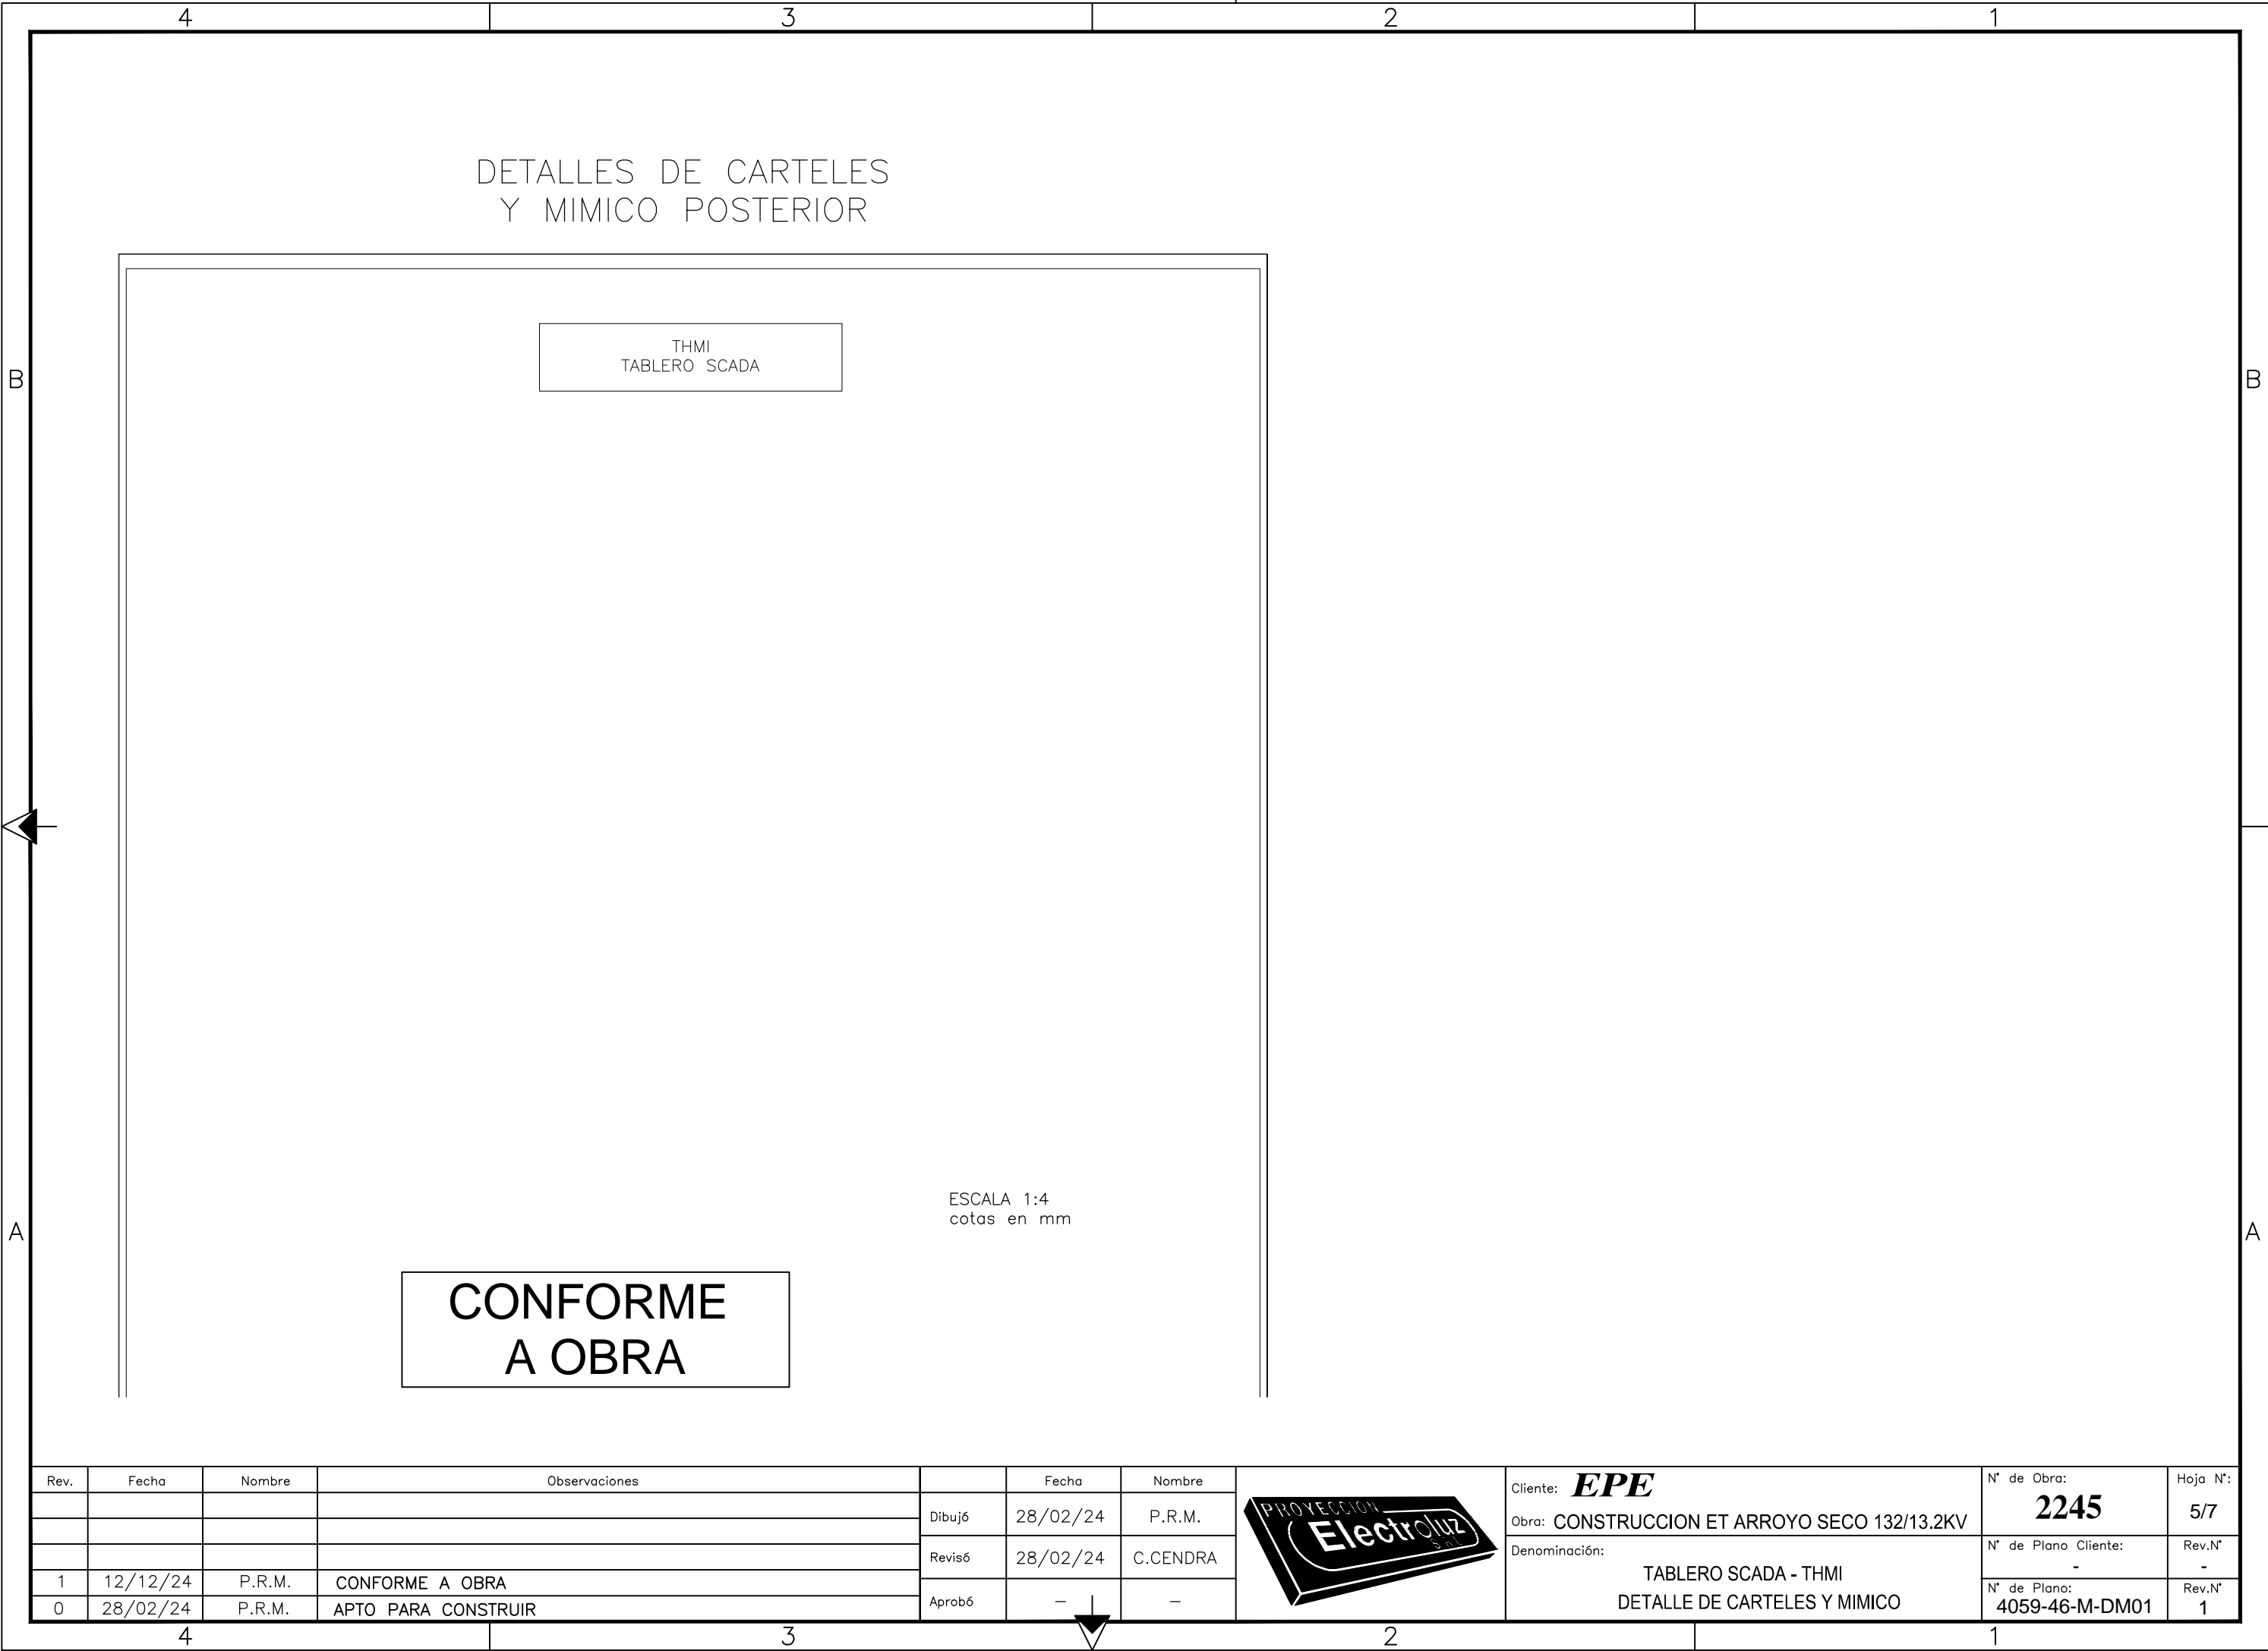

B

B

A

A

PROYECCION ELECTROLUZ S.R.L. SE RESERVA LA PROPIEDAD DEL MISMO CON PROHIBICION DE REPRODUCCION TOTAL O PARCIAL, SIN AUTORIZACION ESCRITA.
SUJETO A MODIFICACION SIN PREVIO AVISO.

4


3

2

1


B

B

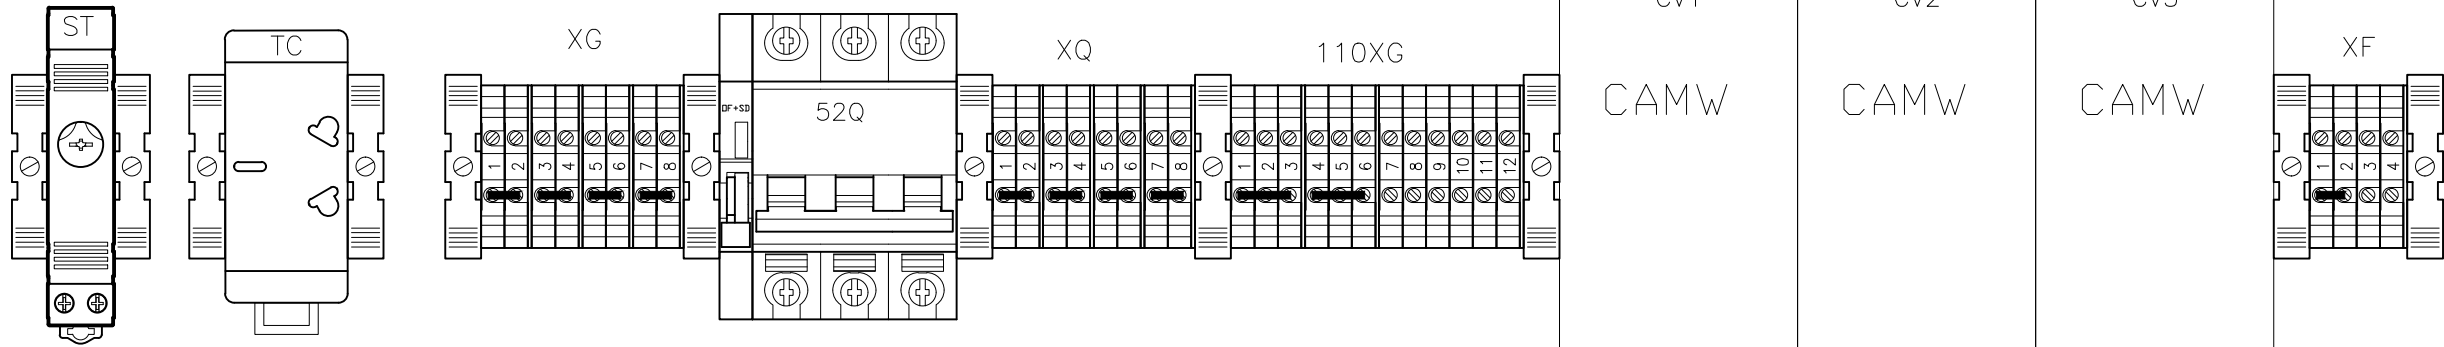

CONFORME
A OBRA

Rev.	Fecha	Nombre	Observaciones		Fecha	Nombre
				Dibujó	28/02/24	P.R.M.
				Revisó	28/02/24	C.CENDRA
1	12/12/24	P.R.M.	CONFORME A OBRA	Aprobó	-	-
0	28/02/24	P.R.M.	APTO PARA CONSTRUIR			

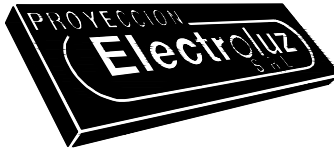

Cliente: EPE	N° de Obra: 2245	Hoja N°: 6/7
Obra: CONSTRUCCION ET ARROYO SECO 132/13.2KV	N° de Plano Cliente: -	Rev.N°: -
Denominación: TABLERO SCADA - THMI DETALLE DE BORNERAS	N° de Plano: 4059-46-M-DM01	Rev.N°: 1

4

3

2

1

A

A

PROYECCION ELECTROLUZ S.R.L. SE RESERVA LA PROPIEDAD DEL MISMO CON PROHIBICION DE REPRODUCCION TOTAL O PARCIAL, SIN AUTORIZACION ESCRITA.
SUJETO A MODIFICACION SIN PREVIO AVISO.

B


A

B

A

LISTA DE COMPONENTES TABLERO SCADA – THMI					
REF	TAG	ELEMENTO	MARCA	CODIGO O MODELO	CANT.
1	MO	MONITOR INDUSTRIAL TOUCHSCREEN 19”	SVGA		1
2	CONSOLA OP. , CONSOLA MANT.	PC INDUSTRIAL	ADVANTECH	ARK – 3531	2
3	DC	DISTRIBUIDOR DE CABLES			2
4	BD	BANDEJA DESLIZABLE 19” PARA MOUSSE Y TECLADO	PE		1
5	BS	BANDEJA SOPORTE RANURADA P/PC INDUSTRIAL	PE		2
6	72/1, 72/2, 72/3	INT. TERMOMAGNETICO 2x4A 10kA ”C” (IEC 60947–2) + CONTACTO AUX. OF/SD	SCHNEIDER	C60H–DC A9N61524	3
7	52Q	INT. TERMOMAGNETICO 3x16A 10kA ”C” (IEC 60947–2) + CONTACTO AUX. OF/SD	SCHNEIDER	iC60N A9F74316	1
8	CV1, CV2, CV3	CONVERSOR DC/DC 110Vcc/12Vcc 5A COMPACTO P/RIEL DIN	ECE ELECTRONICA	CCMW100125A	3
9	SKVM	SWITCH KVM	PURESONIC	GC–260KL	1
10	ST	TERMOSTATO PARA CALEFACI3N 0–60°C	FINDER	7T8100002403	1
11	HL	LUMINARIA LED 9W	FINDER	7L4302302100	1
12	TC	TOMACORRIENTE 220 Vca 10 A	SCHNEIDER		1
13	R	RESISTENCIA CALEFACTORA 100W	CALROCAL	CT–ST150	1
14	110XG, XG, XQ, XF	BORNES DE PASO	PHOENIX CONTACT	TB4–I	32

CONFORME
A OBRA

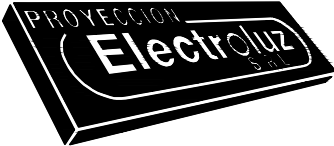Rev.	Fecha	Nombre	Observaciones		Fecha	Nombre		Cliente: EPE Obra: CONSTRUCCION ET ARROYO SECO 132/13.2KV Denominaci3n: TABLERO SCADA - THMI LISTADO DE COMPONENTES	N° de Obra: 2245	Hoja N°: 7/7
				Dibuj3	28/02/24	P.R.M.			N° de Plano Cliente: -	Rev.N° -
				Revis3	28/02/24	C.CENDRA			N° de Plano: 4059-46-M-DM01	Rev.N° 1
1	12/12/24	P.R.M.	CONFORME A OBRA	Aprob3	-	-				
0	28/02/24	P.R.M.	APTO PARA CONSTRUIR							