
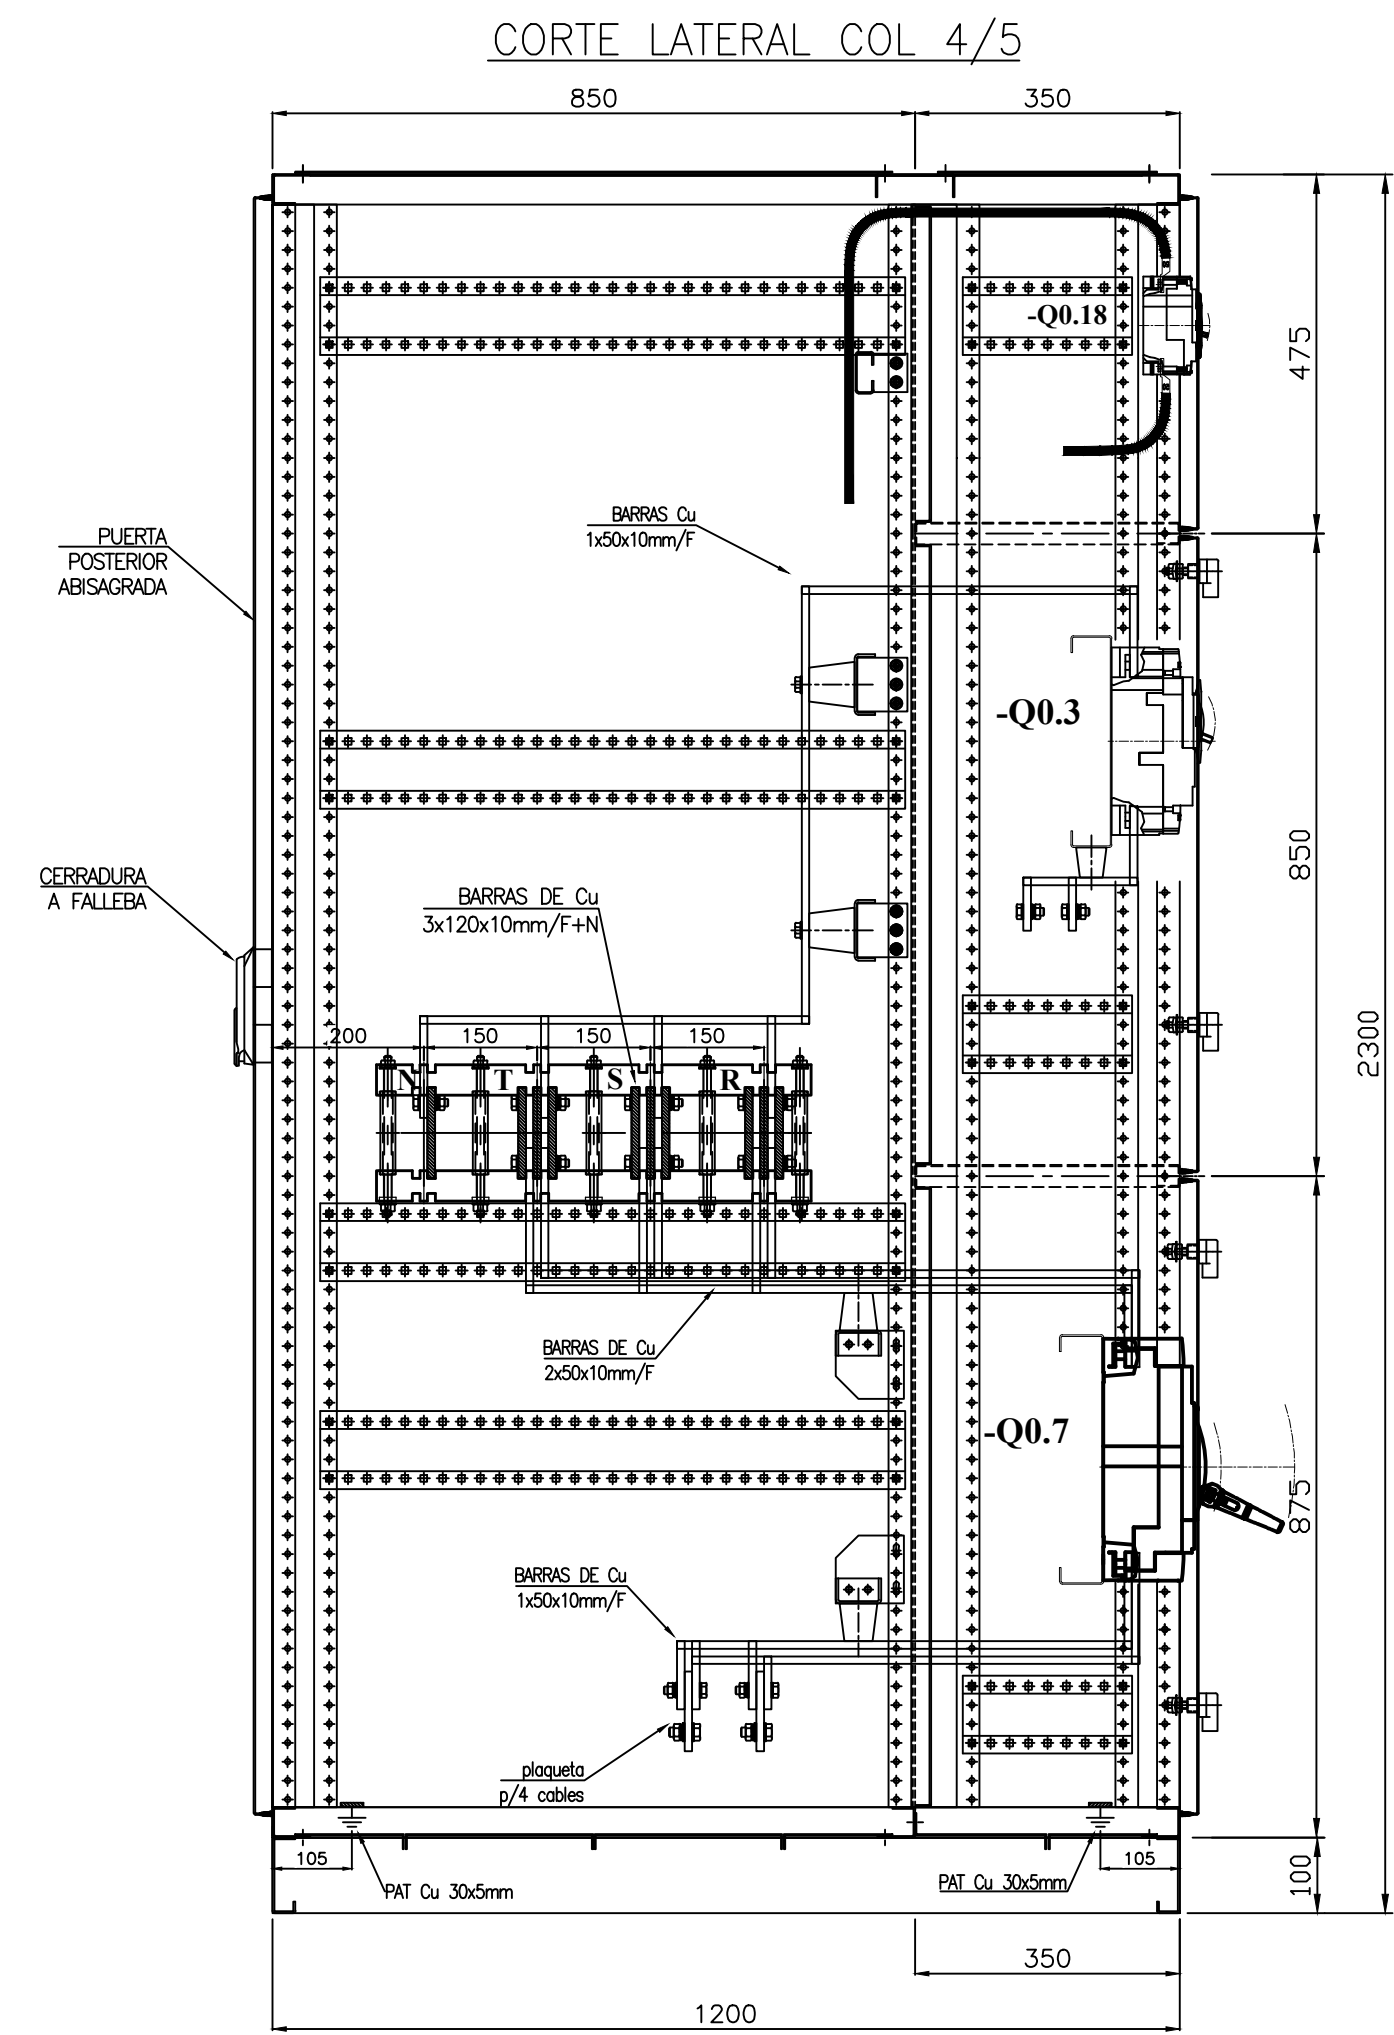
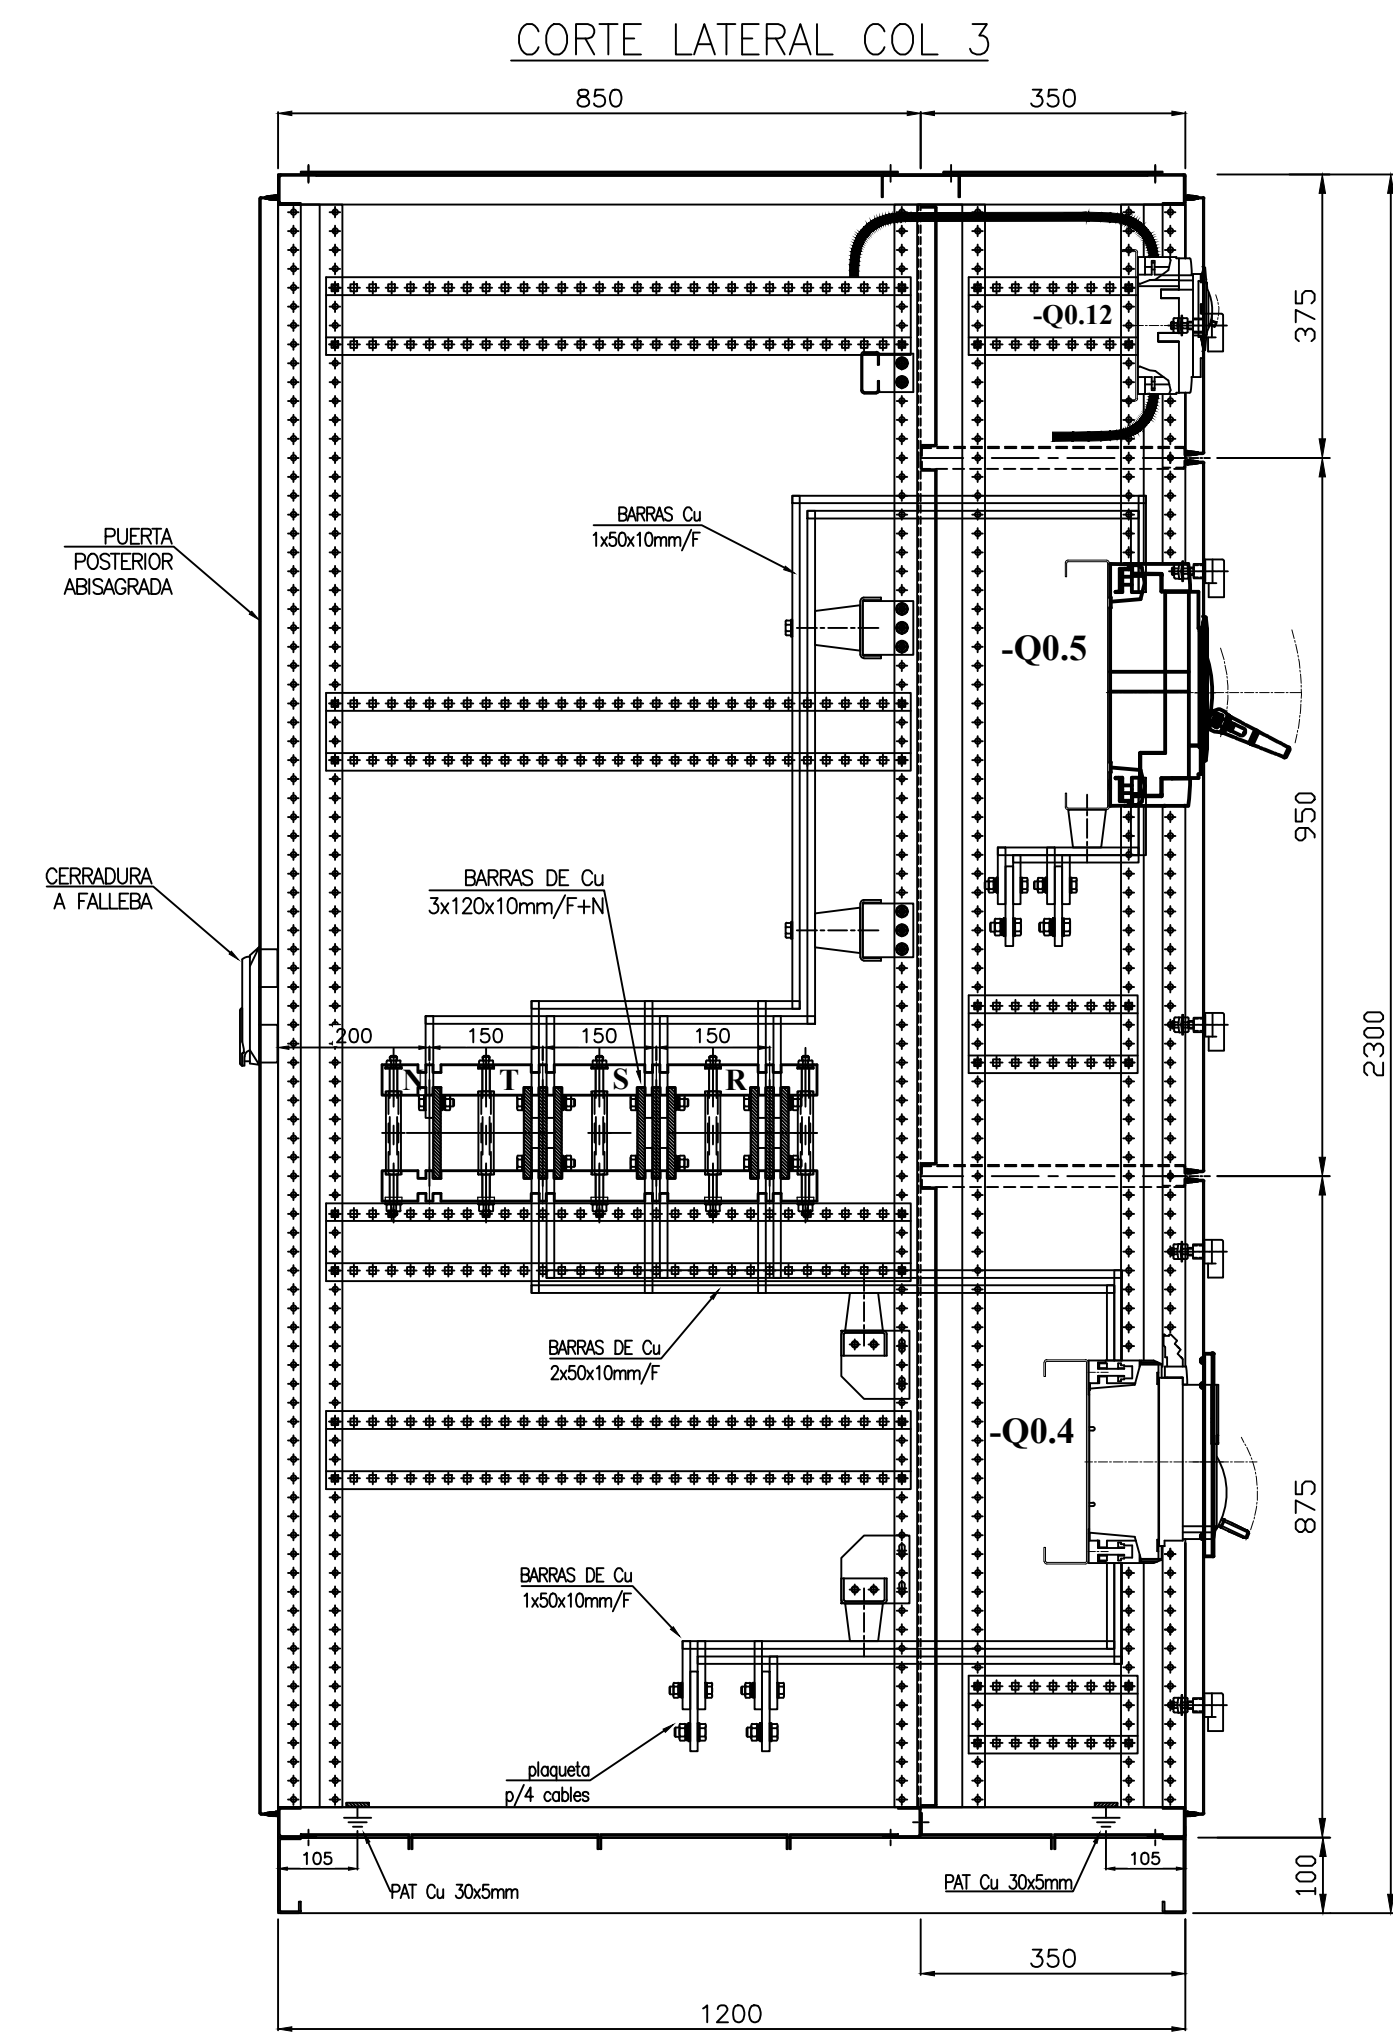
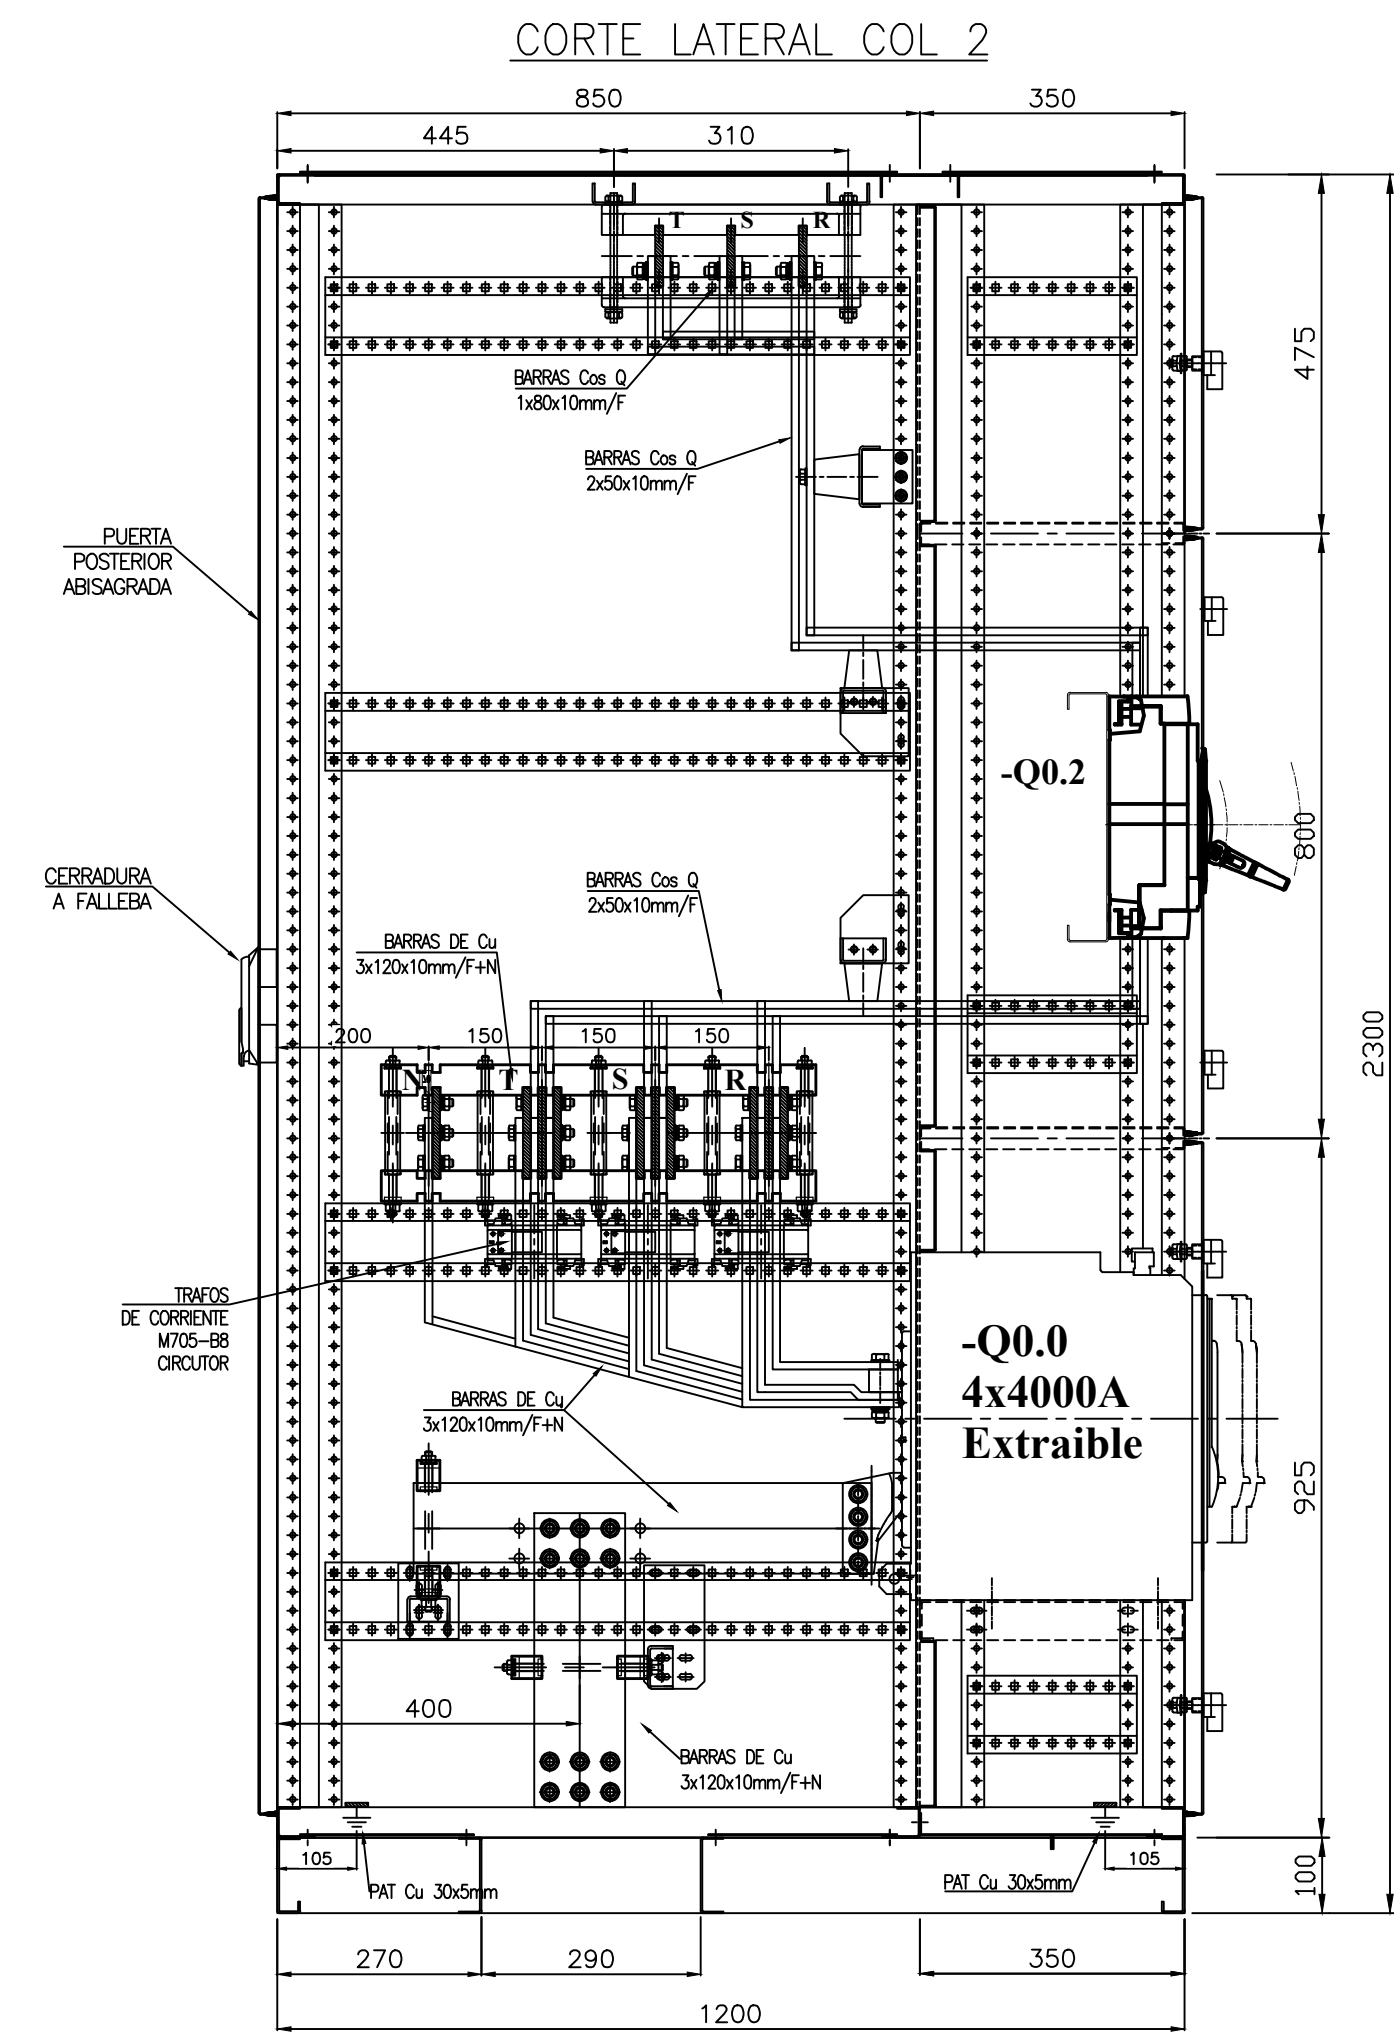
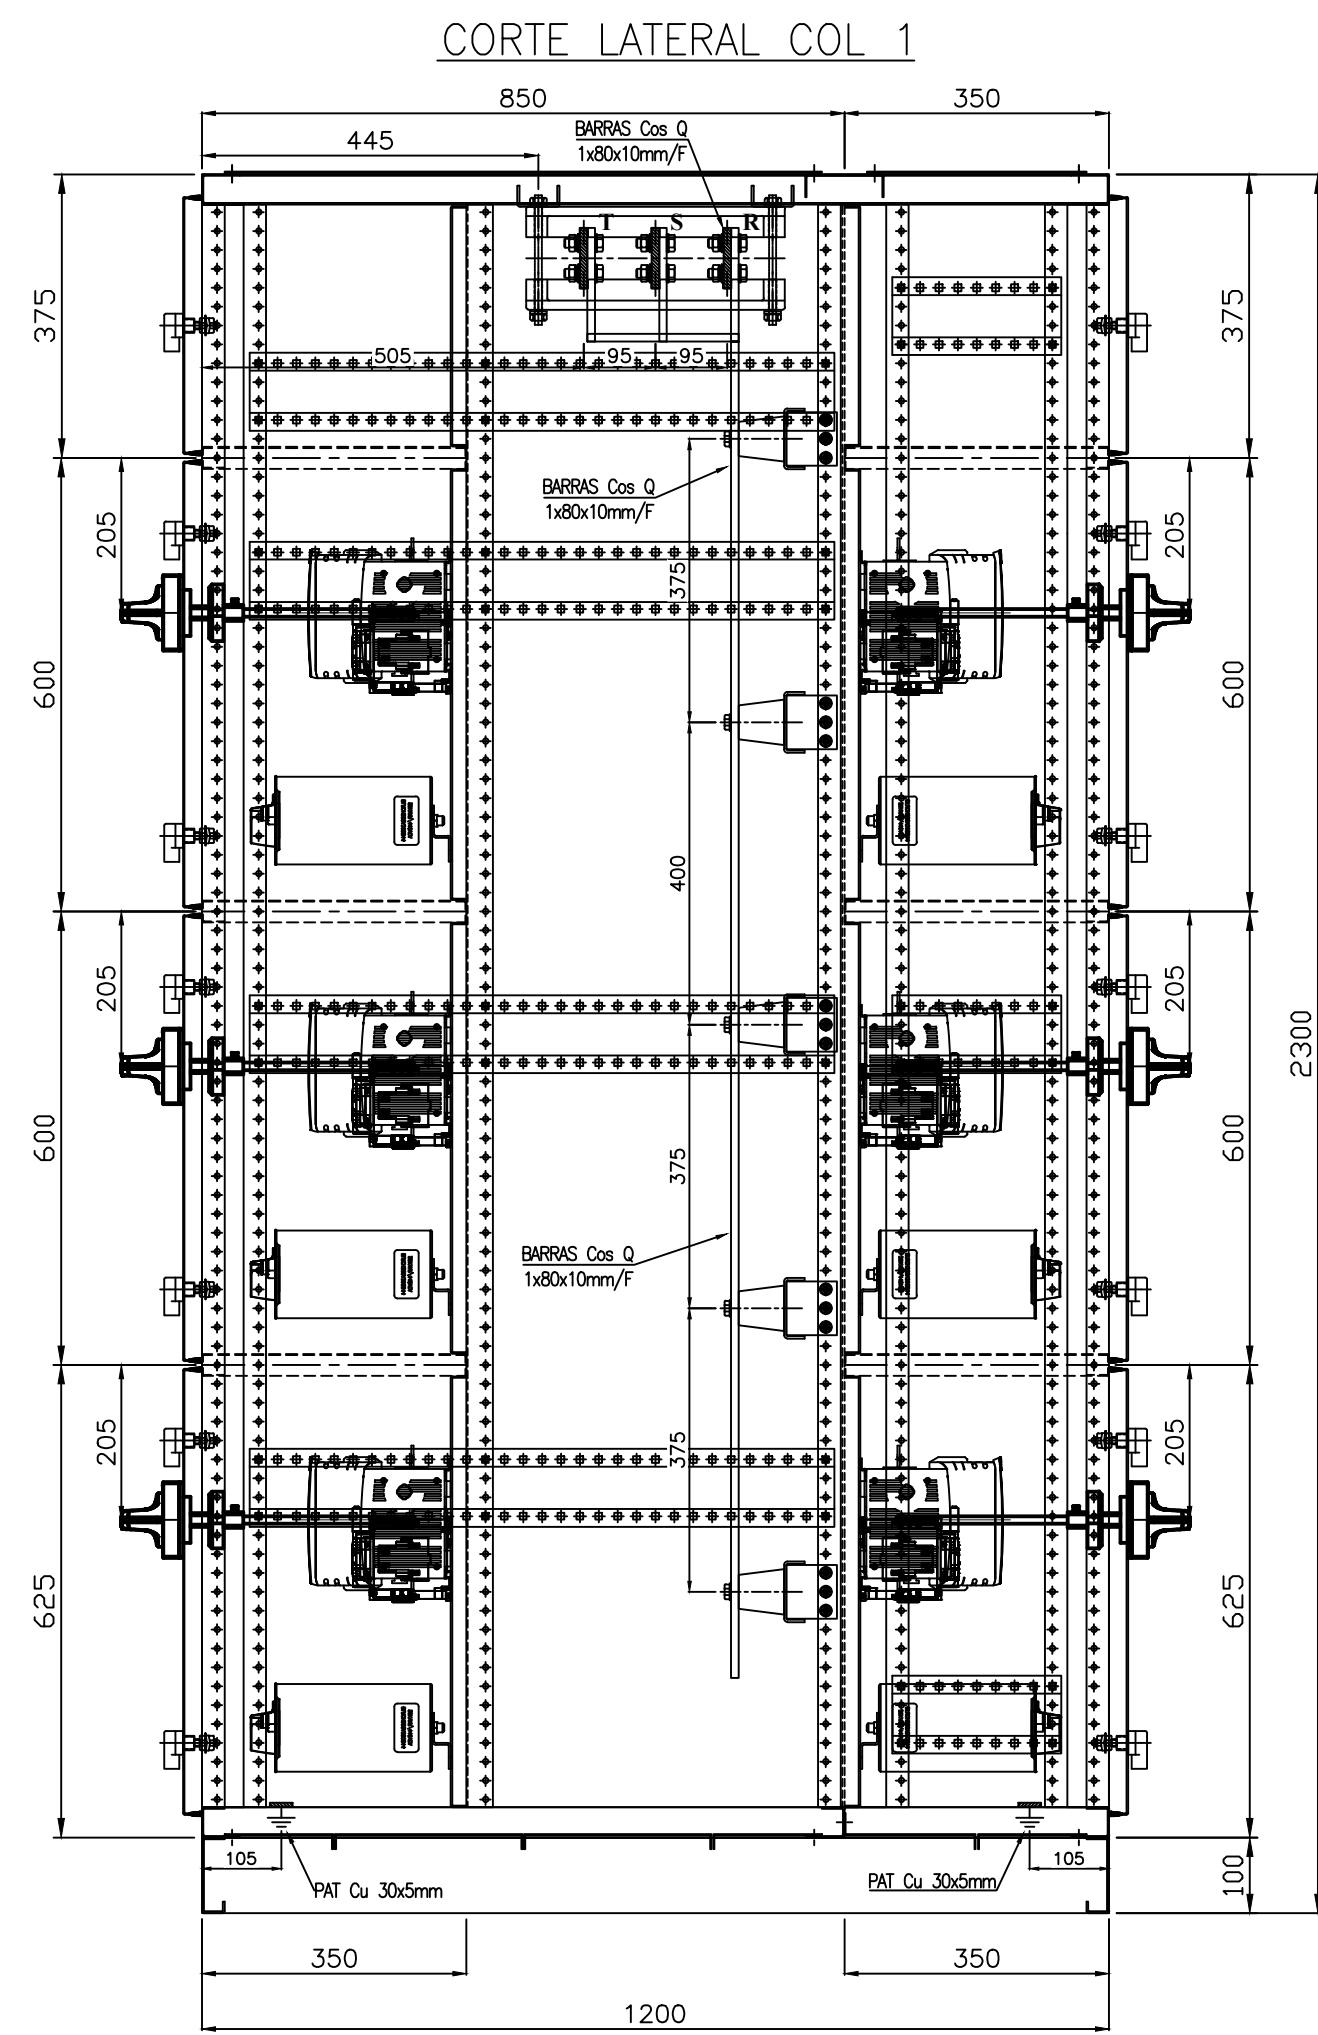
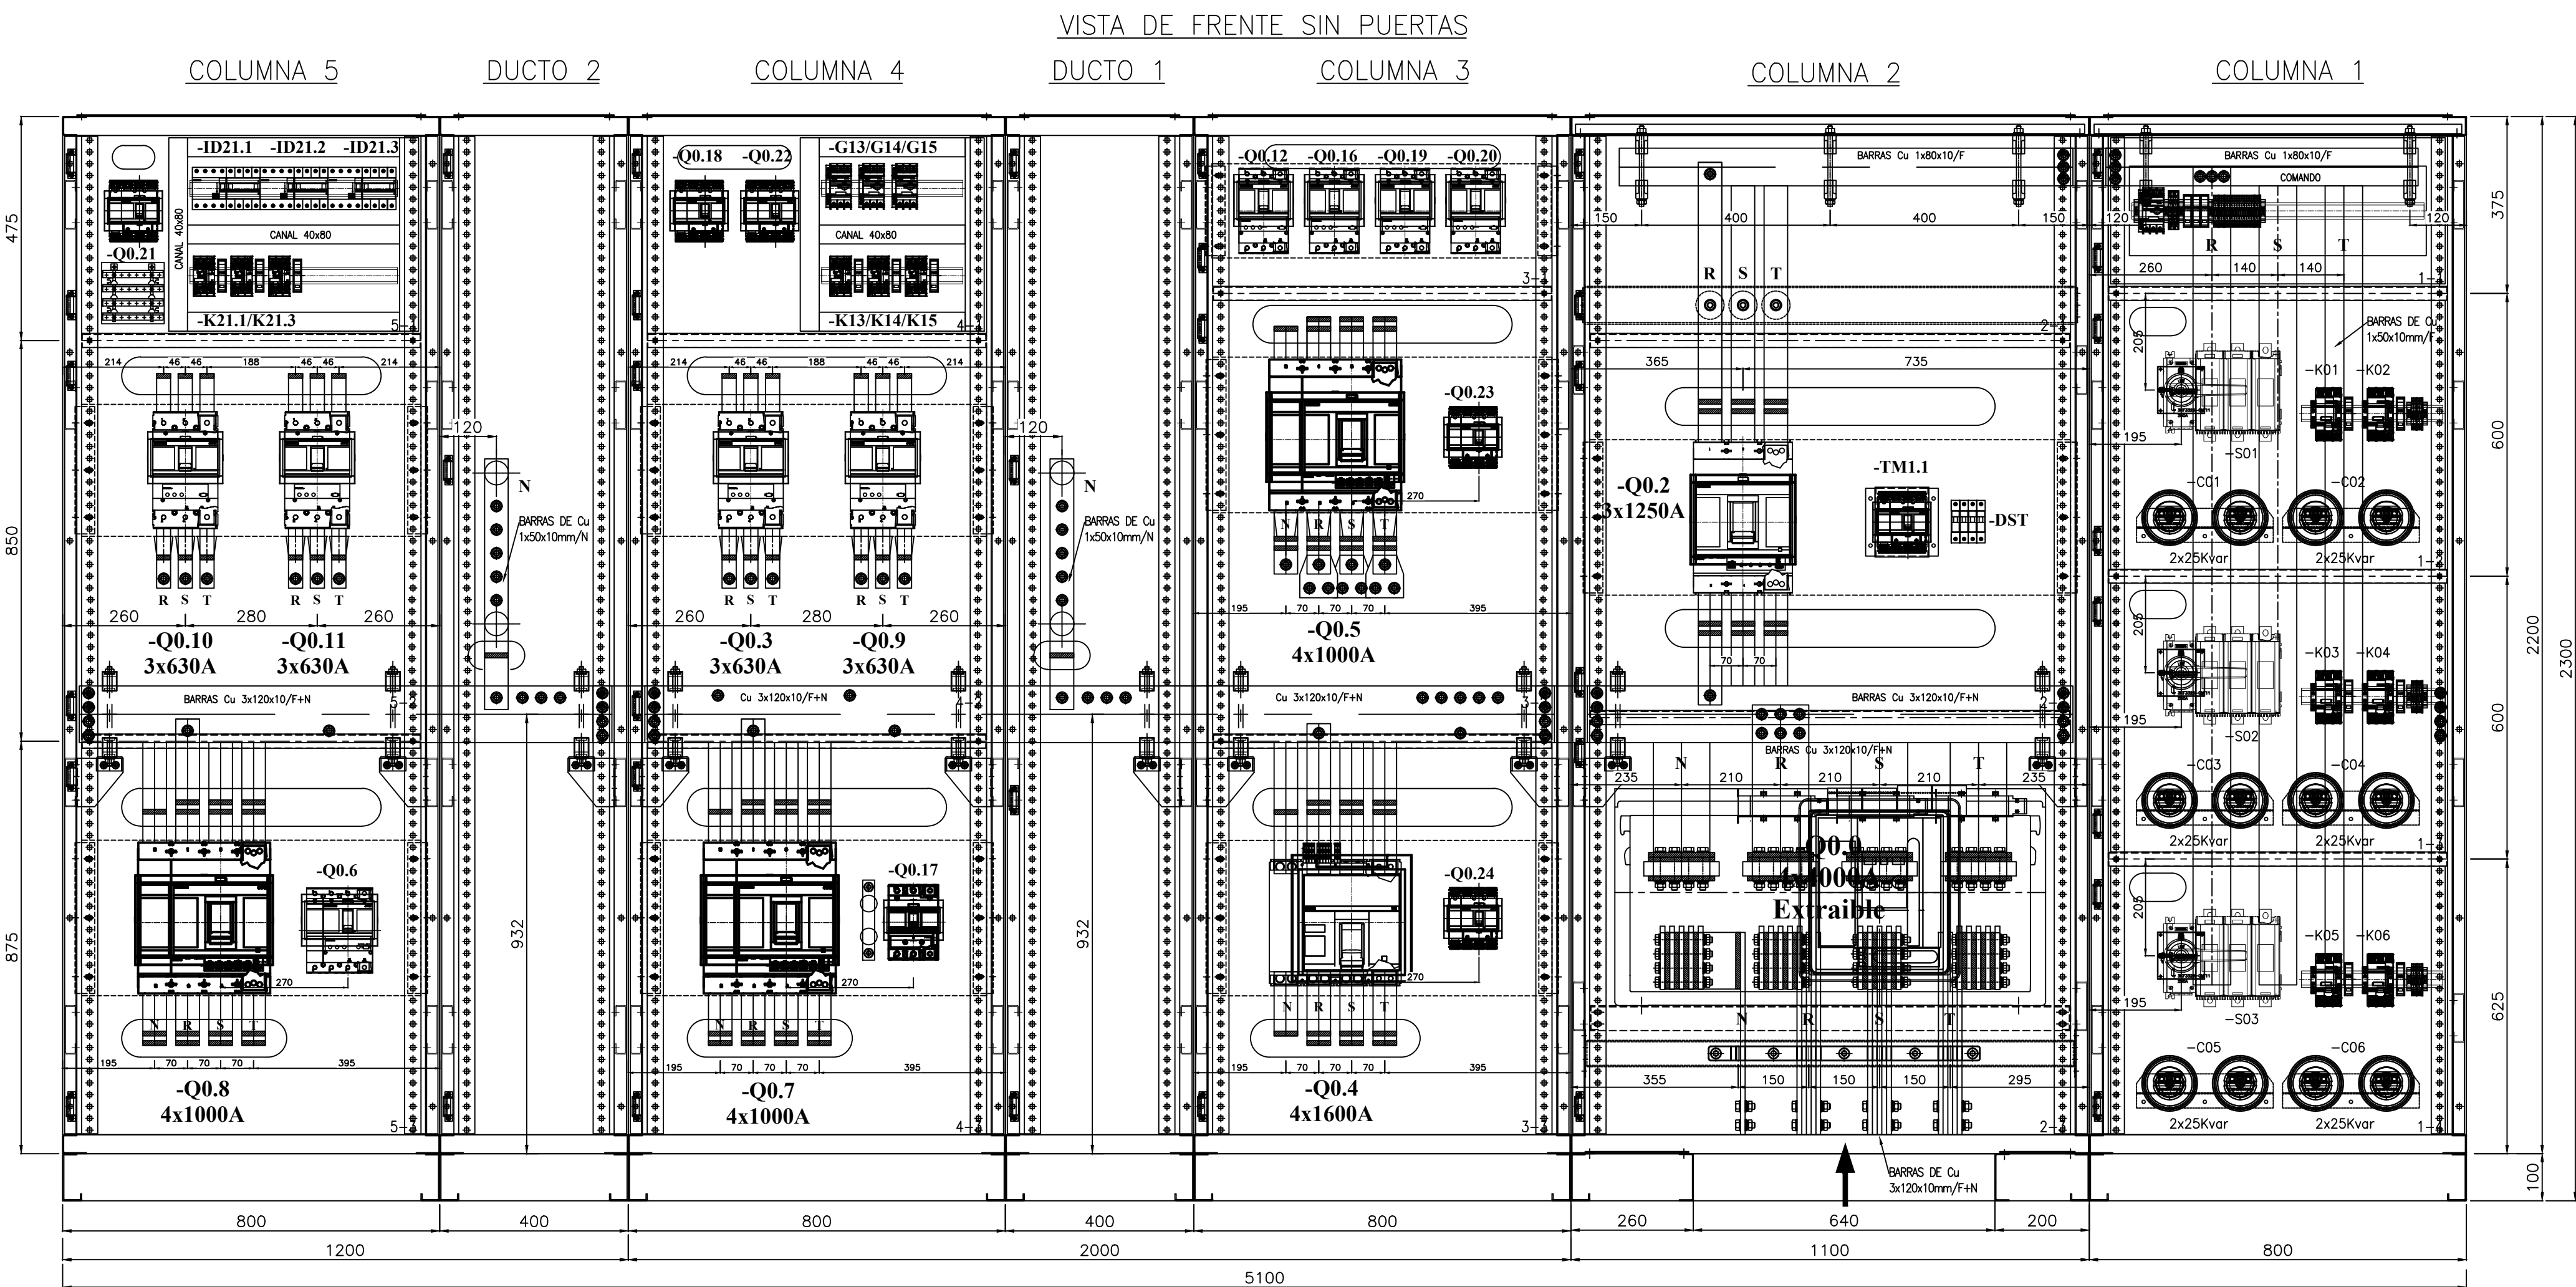



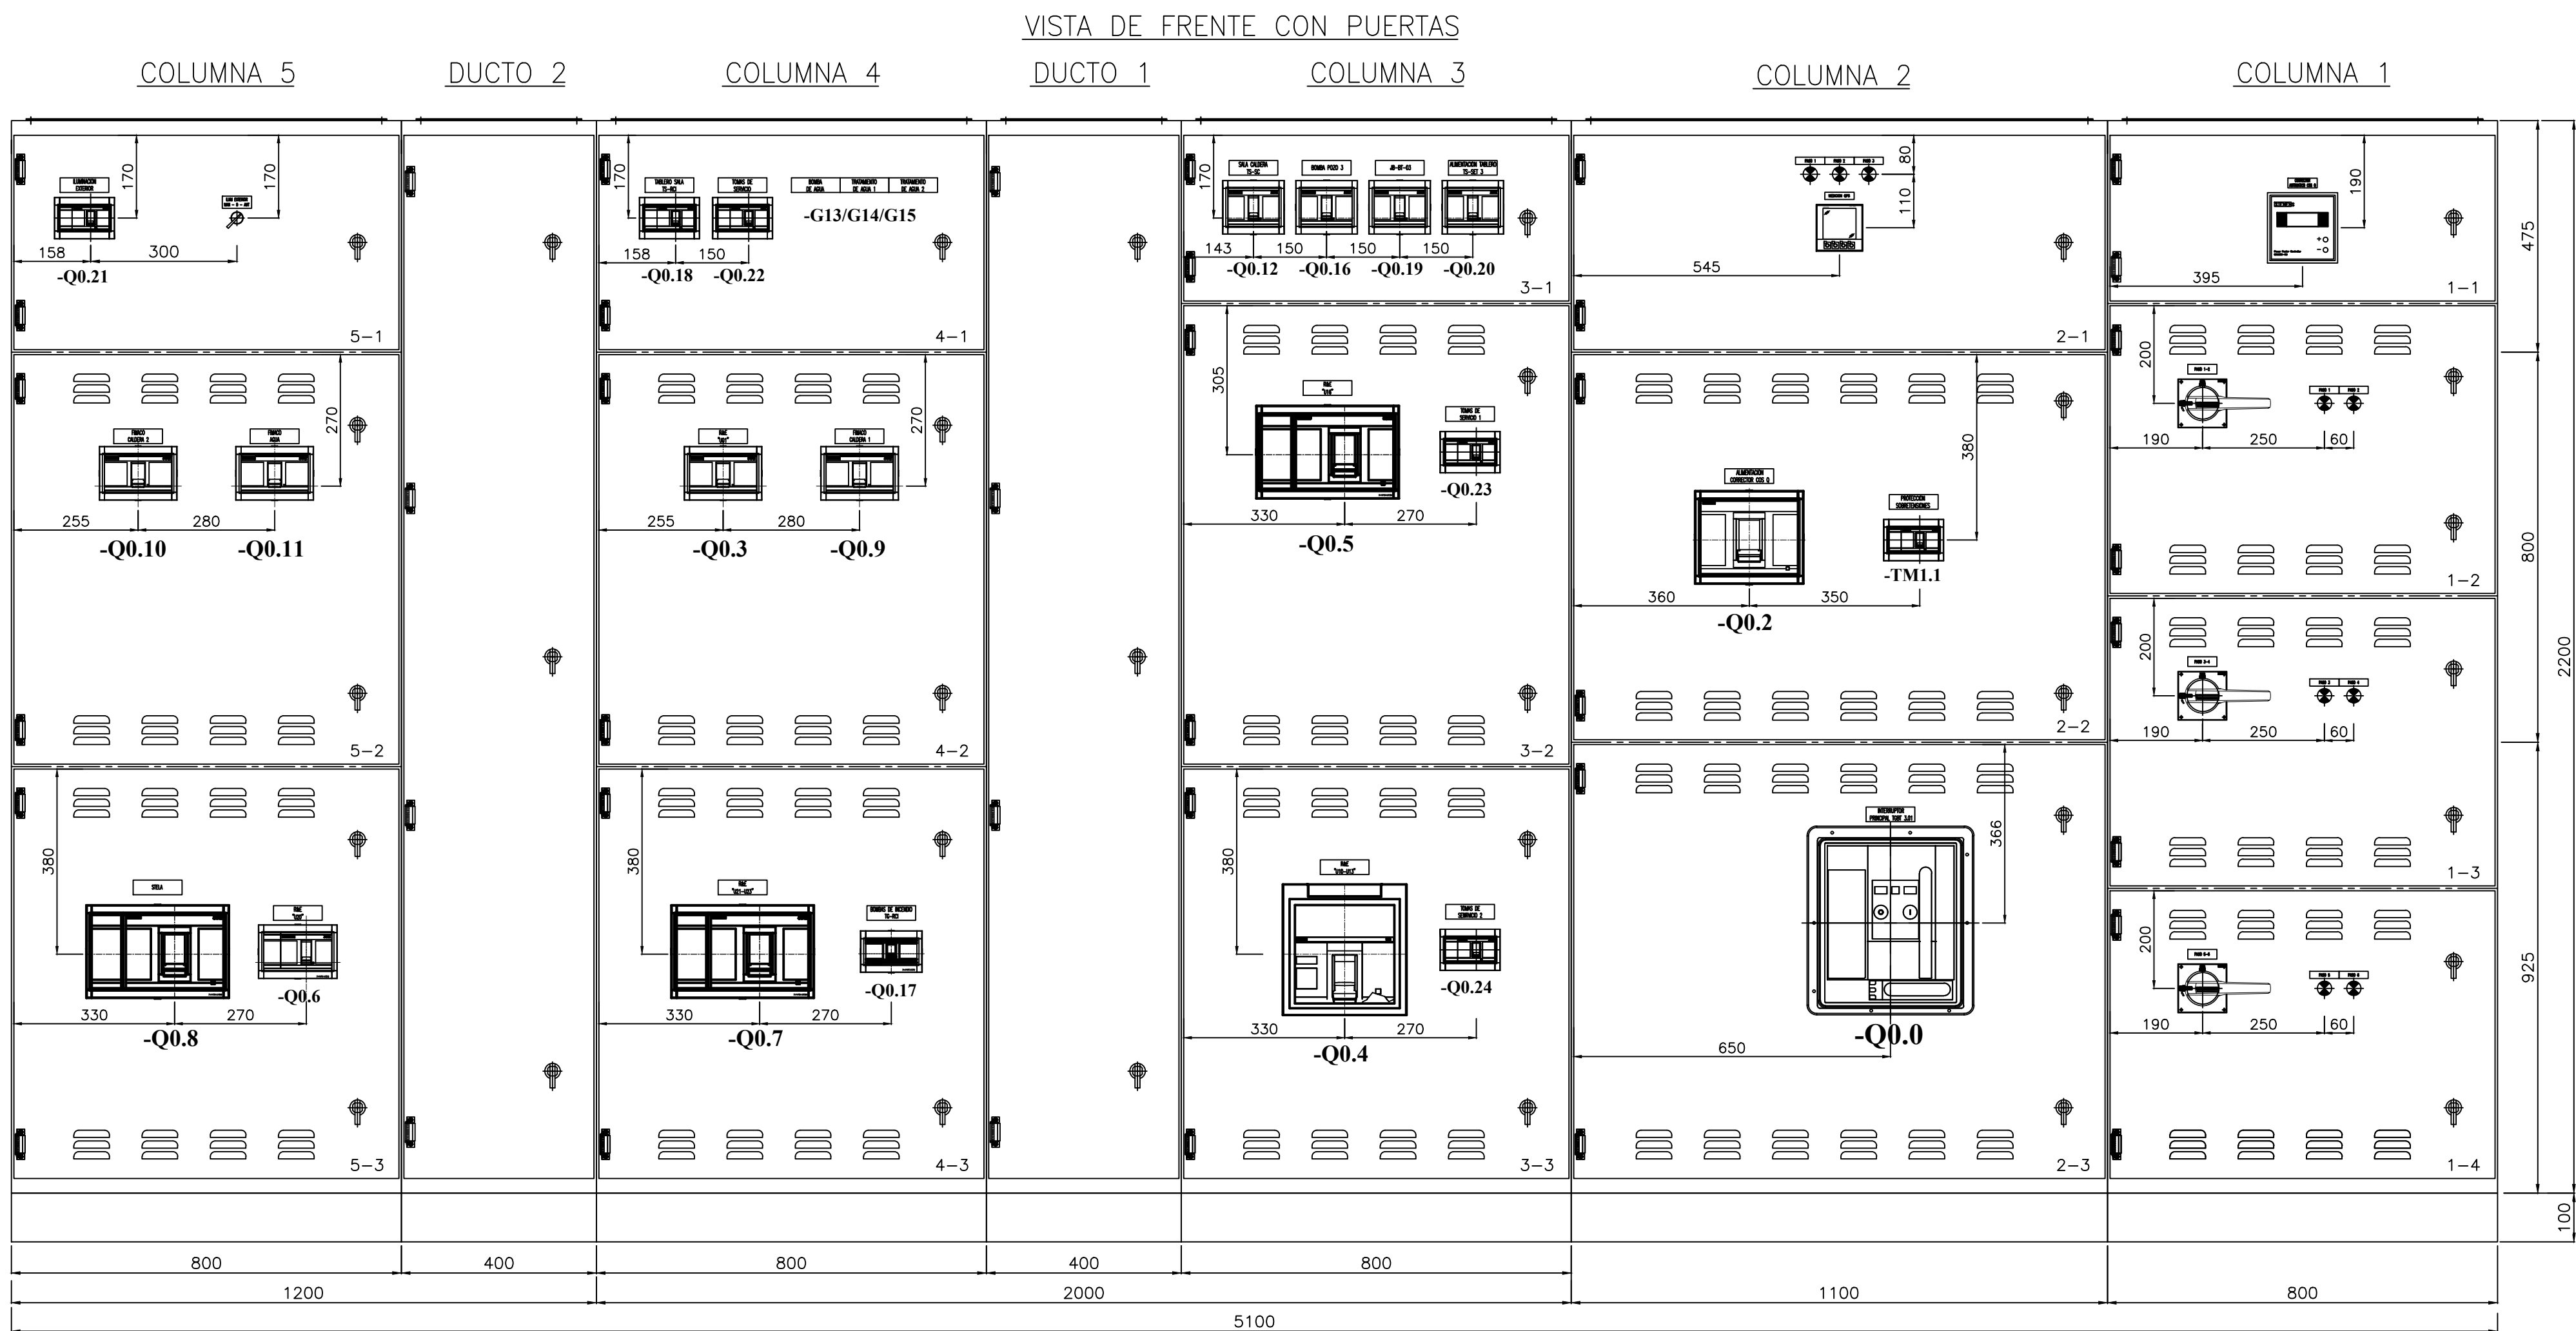

CARACTERÍSTICAS CONSTRUCTIVAS

- GABINETE MARCA PROYECCION ELECTROLUZ
- CONSTRUÍDO EN CHAPA DE ACERO DOBLE DECAPADA N°14 y 16.
- PUERTAS CON BURLETE DE GOMA.
- CERRADURAS FRENTE ACCIONAMIENTO A PALANCA / HERRAMIENTA MARCA TASCO.
- CERRADURAS POSTERIORES TIPO FALLEBA.
- BISAGRAS INTERIORES.
- GRADO DE PROTECCION IP 42.
- TRATAMIENTO SUPERFICIAL : DESENGRASADO , DESOXIDADO, FOSFATIZADO.
- PINTURA TABLERO ESMALTE POLIESTER BENGE TEXTURIZADO, RAL 7032.
- BANDEJA PORTAELEMENTOS COLOR NARANJA IRAM 02-1-030.
- ALIMENTACION INFERIOR POR DUCTO DE BARRAS .
- SALIDA A CAMPO INFERIOR CON CABLES.
- CARTELES INDICADORES DE ACRILICO GRABADO, FONDO NEGRO, LETRAS BLANCAS.
- EL CABLEADO DE COMANDO SE PARA CON CABLE AISLADO ANTILAMA TIPO VN.
- LAS PARTES BAJO TENSION QUE QUEDARAN EXPUESTAS ABIRIENDO LAS PUERTAS DEL FRENTE SERAN CUBIERTAS CON ACRILICO TRANSPARENTE.
- SE UTILIZARA PARA EL CABLEADO DE COMANDO LAS SIGUIENTES SECCIONES:
 - CIRCUITO DE COMANDO: 1,5mm²
 - CIRCUITO VOLTIMETRICO: 1,5mm²
 - CIRCUITO AMPEROMETRICO: 4mm²

DIMENSIONAMIENTO DE BARRAS DE COBRE

- BARRAS PRINCIPALES EN TGBT: 3x120x10mm / FASES + 1x120x10mm / NEUTRO -
- BARRA PRINCIPAL HORIZONTAL DE P.A.T. : 30x5mm
- BARRA SECUNDARIA VERTICAL DE P.A.T. : 15x3mm EN LADO IZQUIERDO PARA P.A.T. DE PUERTAS -
- LAS BARRAS DE ALIMENTACION / SALIDA DE INTERRUPTORES SERAN AISLADAS CON TERMOCONTRABLE DE BT.
- COLORES DE BARRAS : R. CASTAÑO, S. NEGRO, T. ROJO, N. CELESTE, TIERRA: VERDE/AMARILLO.

REV. N°	FECHA	NOMBRE	OBSERVACIONES
2	09/01/24	C.G.O.	CONFORME A OBRA
1	12/07/23	R.E.E.D.	CONFORME A FABRICACION
C	12/07/23	W.E.L.	REVISION GENERAL - PARA CONSTRUIR
B	06/04/23	W.E.L.	REVISION SEGUN "Cable list from SET to CCM 220922 - v4"
A	20/08/22	W.E.L.	EMISION ORIGINAL - PARA APROBACION
REV. N°	FECHA	NOMBRE	OBSERVACIONES
1/10	27/06/22	W.E.L.	
ESQUEMAS CONSTRUCTIVOS	ESQUEMAS CONSTRUCTIVOS	ESQUEMAS CONSTRUCTIVOS	ESQUEMAS CONSTRUCTIVOS
TABLERO TGBT 03.1	TABLERO TGBT 03.1	TABLERO TGBT 03.1	TABLERO TGBT 03.1
RECONQUISTA - STA. FE	RECONQUISTA - STA. FE	RECONQUISTA - STA. FE	RECONQUISTA - STA. FE
CASA GENERAL	CASA GENERAL	CASA GENERAL	CASA GENERAL
Patricio Diaz 175	Patricio Diaz 175	Patricio Diaz 175	Patricio Diaz 175
Tel: 03482-421940 (Ext.)	Tel: 03482-421940 (Ext.)	Tel: 03482-421940 (Ext.)	Tel: 03482-421940 (Ext.)
Fax: 03482-421944	Fax: 03482-421944	Fax: 03482-421944	Fax: 03482-421944
www.electroluz.com.ar	www.electroluz.com.ar	www.electroluz.com.ar	www.electroluz.com.ar
PLANTA INDUSTRIAL	PLANTA INDUSTRIAL	PLANTA INDUSTRIAL	PLANTA INDUSTRIAL
Parque Industrial	Parque Industrial	Parque Industrial	Parque Industrial
Tel: 03482-421940 (Ext.)	Tel: 03482-421940 (Ext.)	Tel: 03482-421940 (Ext.)	Tel: 03482-421940 (Ext.)

CONFORME A OBRA

PROYECCION ELECTROLUZ SRL

ACONtimber SAU

COMPLEJO RESIDENCIAL-ELECTRICIDAD

ASERRADERO GOBERNADOR VIRASORO

N° de Plano: 4534-03-M-TP01

N° de Obra: 3019

N° de Proyecto: 3019-00-E-MD017