

PROYECCION ELECTROLUZ S.R.L. SE RESERVA LA PROPIEDAD DEL MISMO CON PROHIBICION DE REPRODUCCION TOTAL O PARCIAL, SIN AUTORIZACION ESCRITA. SUJETO A MODIFICACION SIN PREVIO AVISO.

1

2

A

B

C

D

E

F

G

H

I

CONFORME
A OBRA
PROYECCION ELECTROLUZ SRL

<div><div>02</div></div>	CONFORME A OBRA	10/12/2024	L.A.R.	N.M.P.	-
<div><div>01</div></div>	CONFORME A FABRICACIÓN	18/10/24	L.A.R.	N.M.P.	-
<div><div>00</div></div>	APTO PARA CONSTRUIR	30/05/24	G.R.M.	N.M.P.	-
<div><div>AC</div></div>	PARA APROBACION DE CLIENTE	09/04/24	M.J.G.	N.M.P.	-
<div><div>AB</div></div>	CAMBIO CALIBRE INTERRUPTOR CABECERA	21/05/24	M.J.G.	N.M.P.	-
<div><div>AA</div></div>	PARA LICITACION	30/11/23	-	-	-
REV/CANT.	DESCRIPCION	FECHA	EJEC.	CONTR.	APROB.

Renova

EJECUTO: PE

PROYECTO: PE

CONTROLO: PE

APROBO: REN

FECHA: 21/05/24

ESCALA:

RENOVA


PUERTO TIMBUES

AMPLIACION SILOS AUTRALIANOS

Diagrama Unifilar Tablero General de Baja Tension Silos Australianos

LA FIRMA SE RESERVA LA PROPIEDAD DE ESTE ELABORADO CON PROHIBICION DE REPRODUCIRLO O TRANSFERIRLO EN TODO O EN PARTE A OTRA FIRMA O PERSONA SIN SU PREVIA AUTORIZACION ESCRITA.	DOC. N°: <div>T467-DWE-AL-002</div>	<div><div>02</div></div> REVISION
ARCHIVO: T467-DWE-AL-002-02	HOJA: 1 de 2	

PROYECCION ELECTROLUZ S.R.L. SE RESERVA LA PROPIEDAD DEL MISMO CON PROHIBICION DE REPRODUCCION TOTAL O PARCIAL, SIN AUTORIZACION ESCRITA.
SUJETO A MODIFICACION SIN PREVIO AVISO.

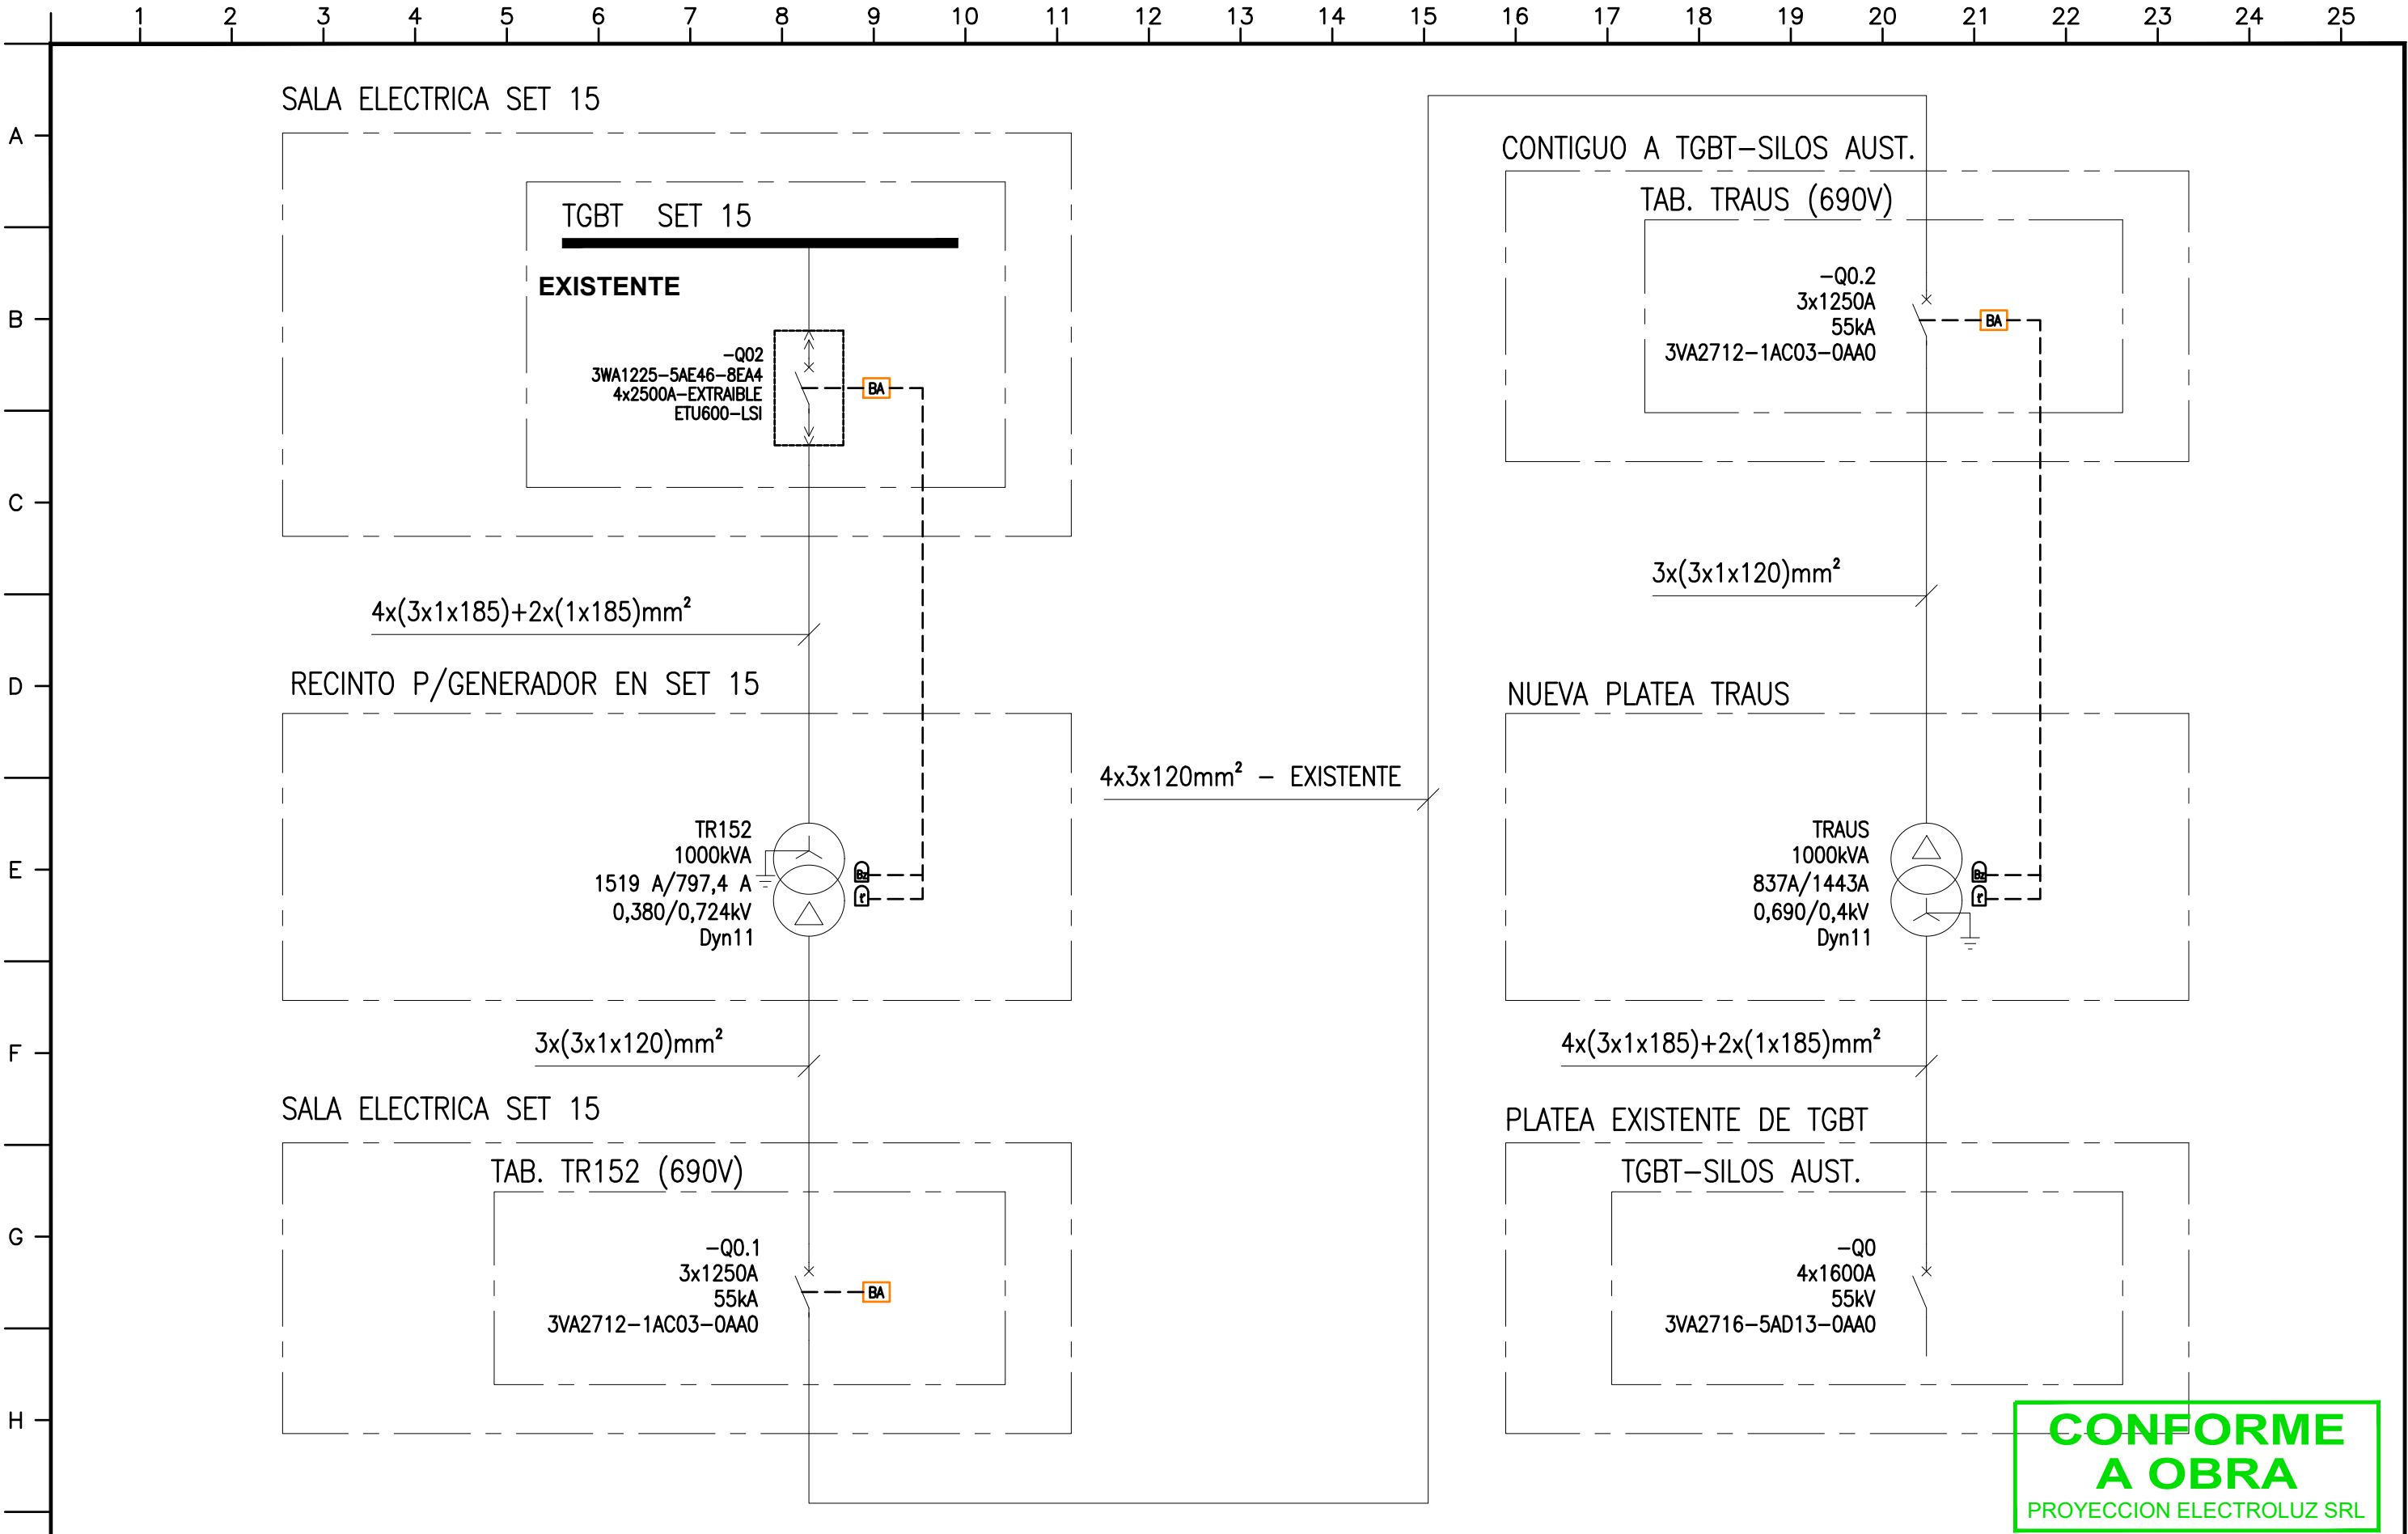

	Fecha	Nombre	Observaciones	Rev.	Fecha	Nombre
AB	21/05/24	M.J.G.	PARA APROBACION DE CLIENTE	Dibujo	21/05/24	M.J.G.
AC	18/09/24	M.J.G.	CAMBIO EN INTERRUPTOR TAB. TRA152 y TAB. TRAUS	Reviso		
00	30/05/24	G.M.R.	APTO PARA CONSTRUIR	Aprobo		
01	18/10/24	L.A.R.	CONFORME A FABRICACION			
02	10/12/24	L.A.R.	CONFORME A OBRA			



Cliente: RENOVA TIMBUES
Obra: AMP. SILOS AUSTRALIANOS
ESQ. UNIFILAR GRAL. AMPIACION
SILOS AUSTRALIANOS

N° de Obra:	3181	Hoja N°:	2/2
N° de Plano Cliente:	T467-DWE-AL-002	Rev.N°	AA
N° de Plano:	T467-DWE-AL-002	Rev.N°	02