

PROYECCION ELECTROLUZ S.R.L. SE RESERVA LA PROPIEDAD DEL MISMO CON PROHIBICION DE REPRODUCCION TOTAL O PARCIAL SIN AUTORIZACION ESCRITA. SUJETO A MODIFICACIONES SIN PREVIO AVISO.

A

B

C

D

E

F

G

H

I

PAGINA	DESCRIPCION	REVISION	FECHA
1	CARATULA	5	12/05/2025
2	MULTIFILAR DE TENSION Y CORRIENTE	4	03/12/2024
3	MULTIFILAR DE TENSION Y CORRIENTE	5	12/05/2025
4	MULTIFILAR DE CORRIENTE	5	12/05/2025
5	CABEZAL DE COMANDO	4	03/12/2024
6	COMANDO Y SEÑALIZACIÓN DE INTERRUPTOR	4	03/12/2024
7	COMANDO Y SEÑALIZACIÓN DE INTERRUPTOR	4	03/12/2024
8	FUNCIONAL PROTECCION SIEMENS 7SJ82 - ENTRADAS	4	03/12/2024
9	FUNCIONAL PROTECCION SIEMENS 7SJ82 - SALIDAS	5	12/05/2025
10	FUNCIONALPROTECCIONES PROPIAS DEL TRAFO Y SECCIONADOR DE PUESTA A TIERRA	4	03/12/2024
11	FUNCIONAL DE DISPAROS Y ENCLAVAMIENTOS DE PROTECCIONES PROPIAS	4	03/12/2024
12	CIRCUITO DE ILUMINACIÓN Y CALEFACCIÓN	4	03/12/2024
13	REGLETAS DE BORNERAS	4	03/12/2024
14	REGLETAS DE BORNERAS	4	03/12/2024
15	REFERENCIAS	4	03/12/2024
16	DETALLE BANDEJA FRONTAL	4	03/12/2024
17	DETALLE BANDEJAS LATERALES	4	03/12/2024

CONFORME
A OBRA
PROYECCION ELECTROLUZ SRL

REFERENCIAS:

☒

BORNE SECCIONABLE A CORREDERA. CON TOMA DE PRUEBA, APTA PARA PUENTES FIJO Y SECCIONABLE.
MARCA: ZOLODA - MODELO:BPSN-CR-PP

☐

BORNE DE PASO FIJO
MARCA: ZOLODA - MODELO: BKND-04

☒

BORNE DE PASO FIJO
MARCA: ZOLODA - MODELO: BKND-04

5	12/05/2025	L.RAMIREZ	CORRECCION OBSERVACIONES CLIENTE
4	03/12/2024	L.RAMIREZ	CONFORME A OBRA
3	23/08/2024	S.SOSA	CONFORME A FABRICACION
2	26/03/2024	G.MIÑO	CORRECCIONES SEGUN MAIL 26/03/2024
1	22/03/2024	G.MIÑO	CORRECCIONES SEGUN MAIL 20/03/2024
0	26/01/2024	G.MIÑO	APTO PARA CONSTRUIR
C	26/01/2024	G.MIÑO	CAMBION CABLEADO DE CORRIENTE A SMEC
B	16/01/2024	G.MIÑO	CAMBIO BORNERAS DE MEDICION Y CONTRASTE A SMEC
A	09/01/2024	G.MIÑO	PARA APROBACION
REV-Nº	FECHA	REVISO	DESCRIPCION

PROYECCION

Electroluz

S.R.L.

RECONQUISTA - STA. FE

CASA CENTRAL

Patricio Diez 175

Tel.:03482-421940 (Rot.)

Fax:03482-421944

www.electroluz.com.ar

PLANTA INDUSTRIAL


Parque Industrial - Rqfa.

Telefax:03482-429810(Rot.)


Email:fabrica@electroluz.com.ar

	Fecha	Nombre	Cliente: BUNGE ARGENTINA PLANTA SAN JERONIMO SUR	
Dibujó	09/01/2024	G.MIÑO		
Revisó	09/01/2024	S.SOSA		
Aprobó			Obra: PROVISION CELDAS 33KV	
Escala: S/E	Denominación: ESQUEMA FUNCIONAL ENTRADA DE TRANSFORMADOR T1 CELDA C1-01		Nº de Plano Cliente:	Rev.
			Nº de Obra: 3110	
Tolerancia			Nº de Plano:	Rev.
Rugocidad	Hoja 1 de17		4647-01-E-FU01	5

PROYECCION ELECTROLUZ S.R.L. SE RESERVA LA PROPIEDAD DEL MISMO CON PROHIBICION DE REPRODUCCION TOTAL O PARCIAL SIN AUTORIZACION ESCRITA. SUJETO A MODIFICACIONES SIN PREVIO AVISO.

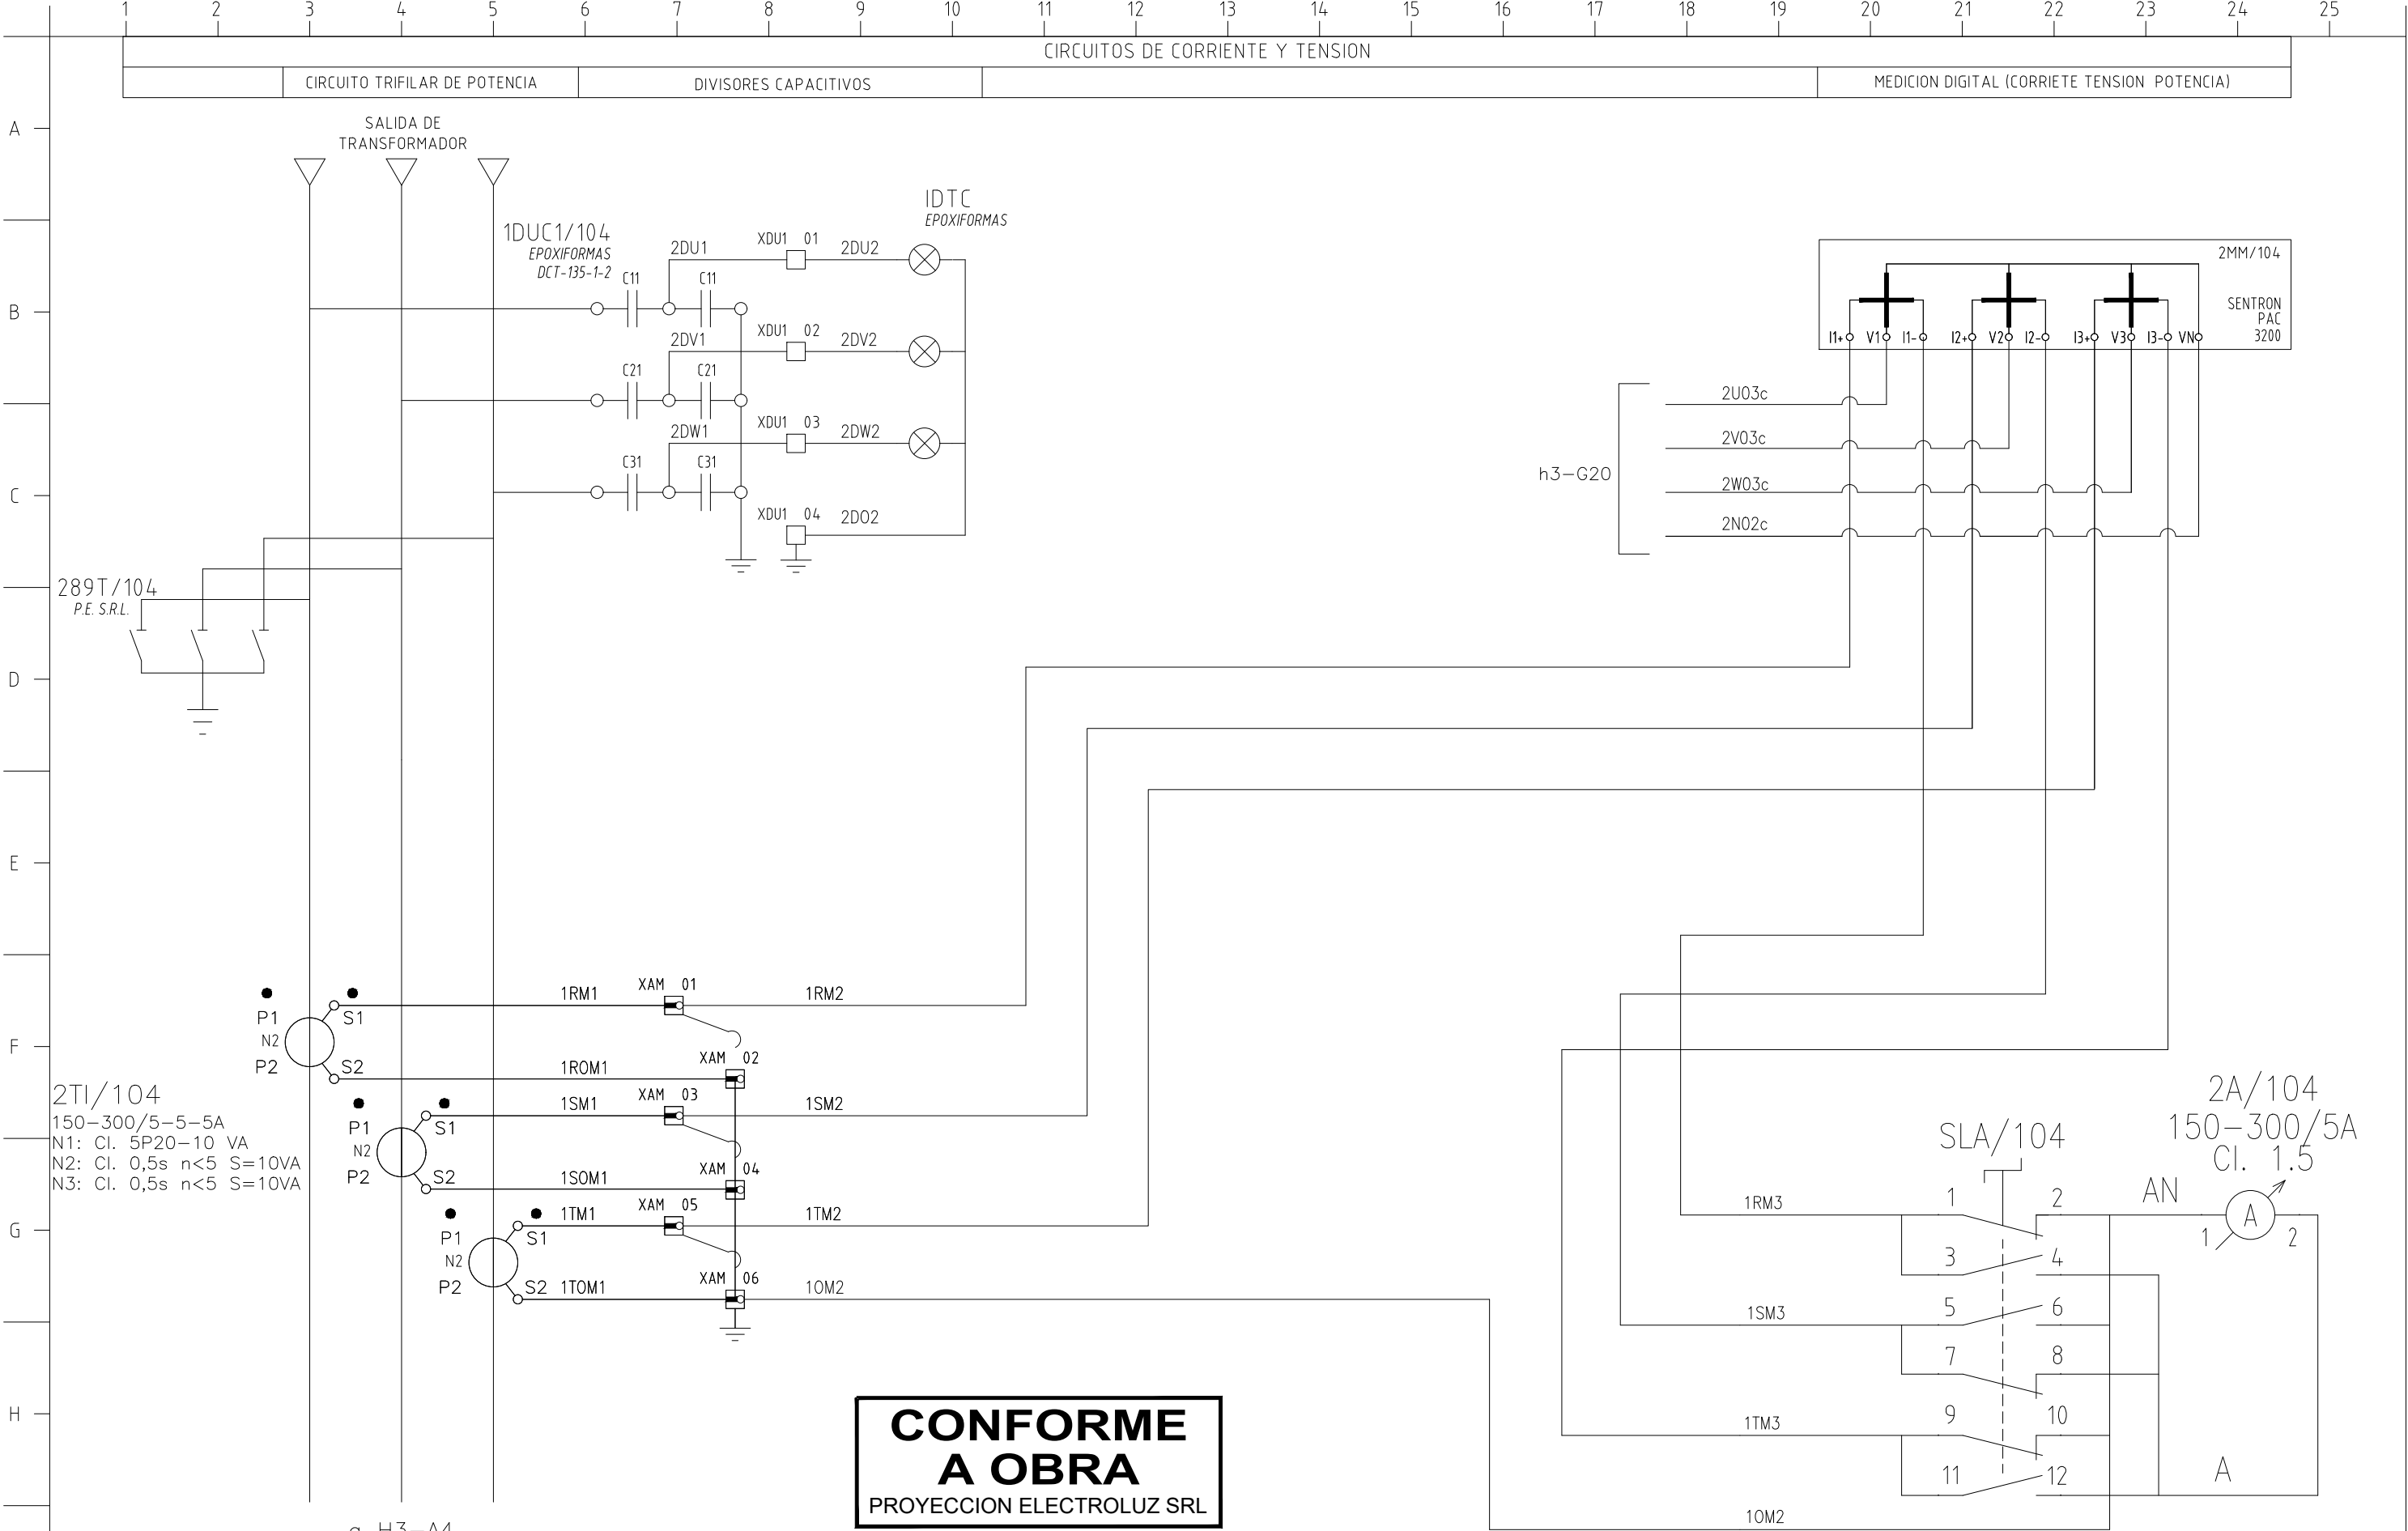

Rev.	Fecha	Nombre	Observaciones		Fecha	Nombre
4	03/12/2024	L.RAMIREZ	CONFORME A OBRA	Dibujó	09/01/2024	G.MIÑO
3	23/08/2024	S.SOSA	CONFORME A FABRICACION	Revisó	09/01/2024	S.SOSA
2	26/03/2024	G.MIÑO	CORRECCIONES SEGUN MAIL 26/03/2024	Aprobó		
1	22/03/2024	G.MIÑO	CORRECCIONES SEGUN MAIL 20/03/2024			
0	26/01/2024	G.MIÑO	APTO PARA CONSTRUIR			

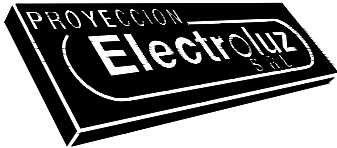

Cliente: BUNGE ARGENTINA S.A. - PLANTA SAN JERONIMO SUR	N° de Obra: 3110	Hoja N°: 2 de 17
Obra: PROVISION CELDAS 33KV	N° de Plano Cliente: -	Rev.N°: -
Denominación: MULTIFILAR DE TENSION Y CORRIENTE	N° de Plano: 4647-01-E-FU01	Rev.N°: 4




MULTIFILAR DE TENSION Y CORRIENTE

3110

Hoja N°:
3 de 17

Nº de Plano Cliente:	Rev.Nº
----------------------	--------

Nº de Plano: 4647-01-E-FU01	Rev.Nº 5
---------------------------------------	--------------------

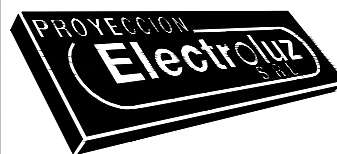


Cliente: BUNGE ARGENTINA S.A. - PLANTA SAN JERONIMO SUR Obra: PROVISION CELDAS 33KV	N° de Obra: <div>3110</div>	Hoja N°: <div>4 de 17</div>
Denominación: <div>MULTIFILAR DE CORRIENTE</div>	N° de Plano Cliente: <div>-</div>	Rev.N° <div>-</div>
	N° de Plano: <div>4647-01-E-FU01</div>	Rev.N° <div>5</div>




Nº de Obra: 3110	Hoja Nº: 5 de 17
Nº de Plano Cliente: -	Rev.Nº -
Nº de Plano: 4647-01-E-FU01	Rev.Nº 4

PROYECCION ELECTROLUZ S.R.L. SE RESERVA LA PROPIEDAD DEL MISMO CON PROHIBICION DE REPRODUCCION TOTAL O PARCIAL SIN AUTORIZACION ESCRITA. SUJETO A MODIFICACIONES SIN PREVIO AVISO.

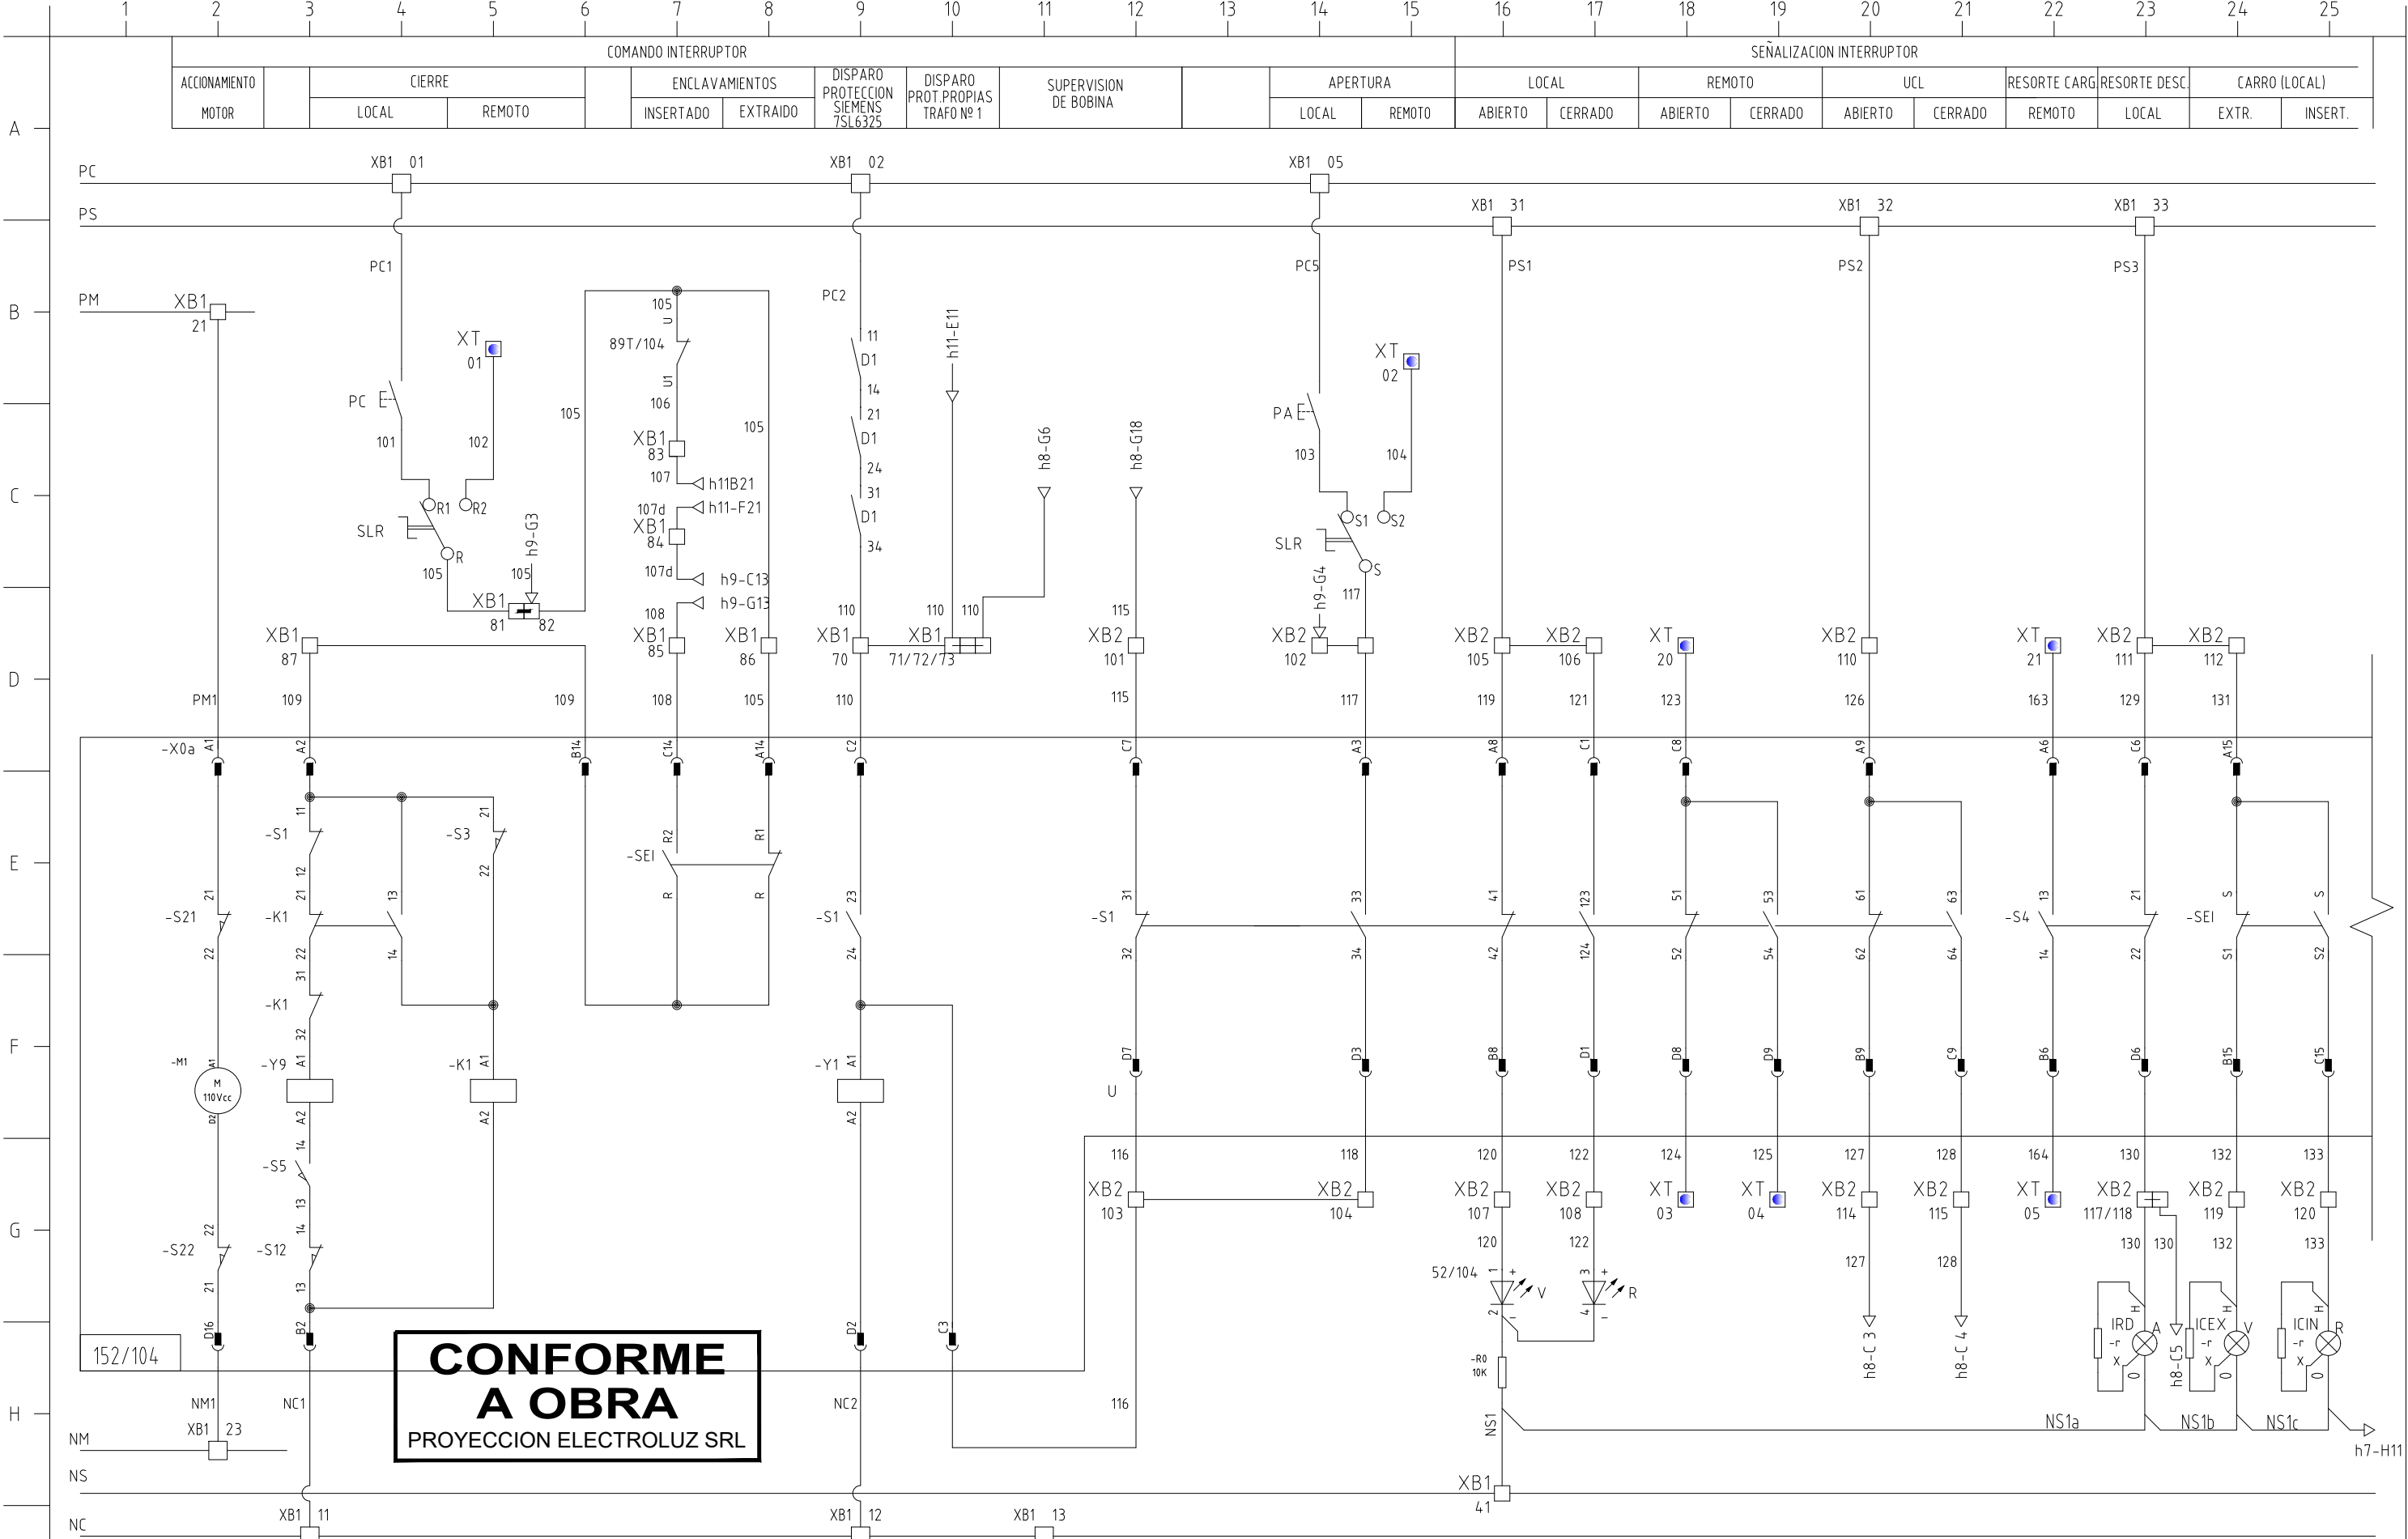

Rev.	Fecha	Nombre	Observaciones		Fecha	Nombre
4	03/12/2024	L.RAMIREZ	CONFORME A OBRA	Dibujó	09/01/2024	G.MIÑO
3	23/08/2024	S.SOSA	CONFORME A FABRICACION	Revisó	09/01/2024	S.SOSA
2	26/03/2024	G.MIÑO	CORRECCIONES SEGUN MAIL 26/03/2024			
1	22/03/2024	G.MIÑO	CORRECCIONES SEGUN MAIL 20/03/2024			
0	26/01/2024	G.MIÑO	APTO PARA CONSTRUIR	Aprobó		

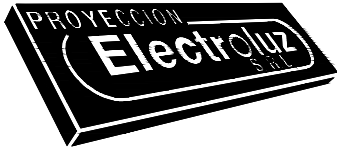


Ciente: BUNGE ARGENTINA S.A. - PLANTA SAN JERONIMO SUR	N° de Obra:	Hoja N°:
Obra: PROVISION CELDAS 33KV	3110	6 de 17
Denominación:	N° de Plano Cliente:	Rev.N°
FUNCIONAL COMANDO Y SEÑALIZACION DEL INTERRUPTOR	-	-
	N° de Plano:	Rev.N°
	4647-01-E-FU01	4




Nº de Obra:	Hoja Nº:
3110	7 de 17
Nº de Plano Cliente:	Rev.Nº
-	-
Nº de Plano:	Rev.Nº
4647-01-E-FU01	4

PROYECCION ELECTROLUZ S.R.L. SE RESERVA LA PROPIEDAD DEL MISMO CON PROHIBICION DE REPRODUCCION TOTAL O PARCIAL SIN AUTORIZACION ESCRITA. SUJETO A MODIFICACIONES SIN PREVIO AVISO.

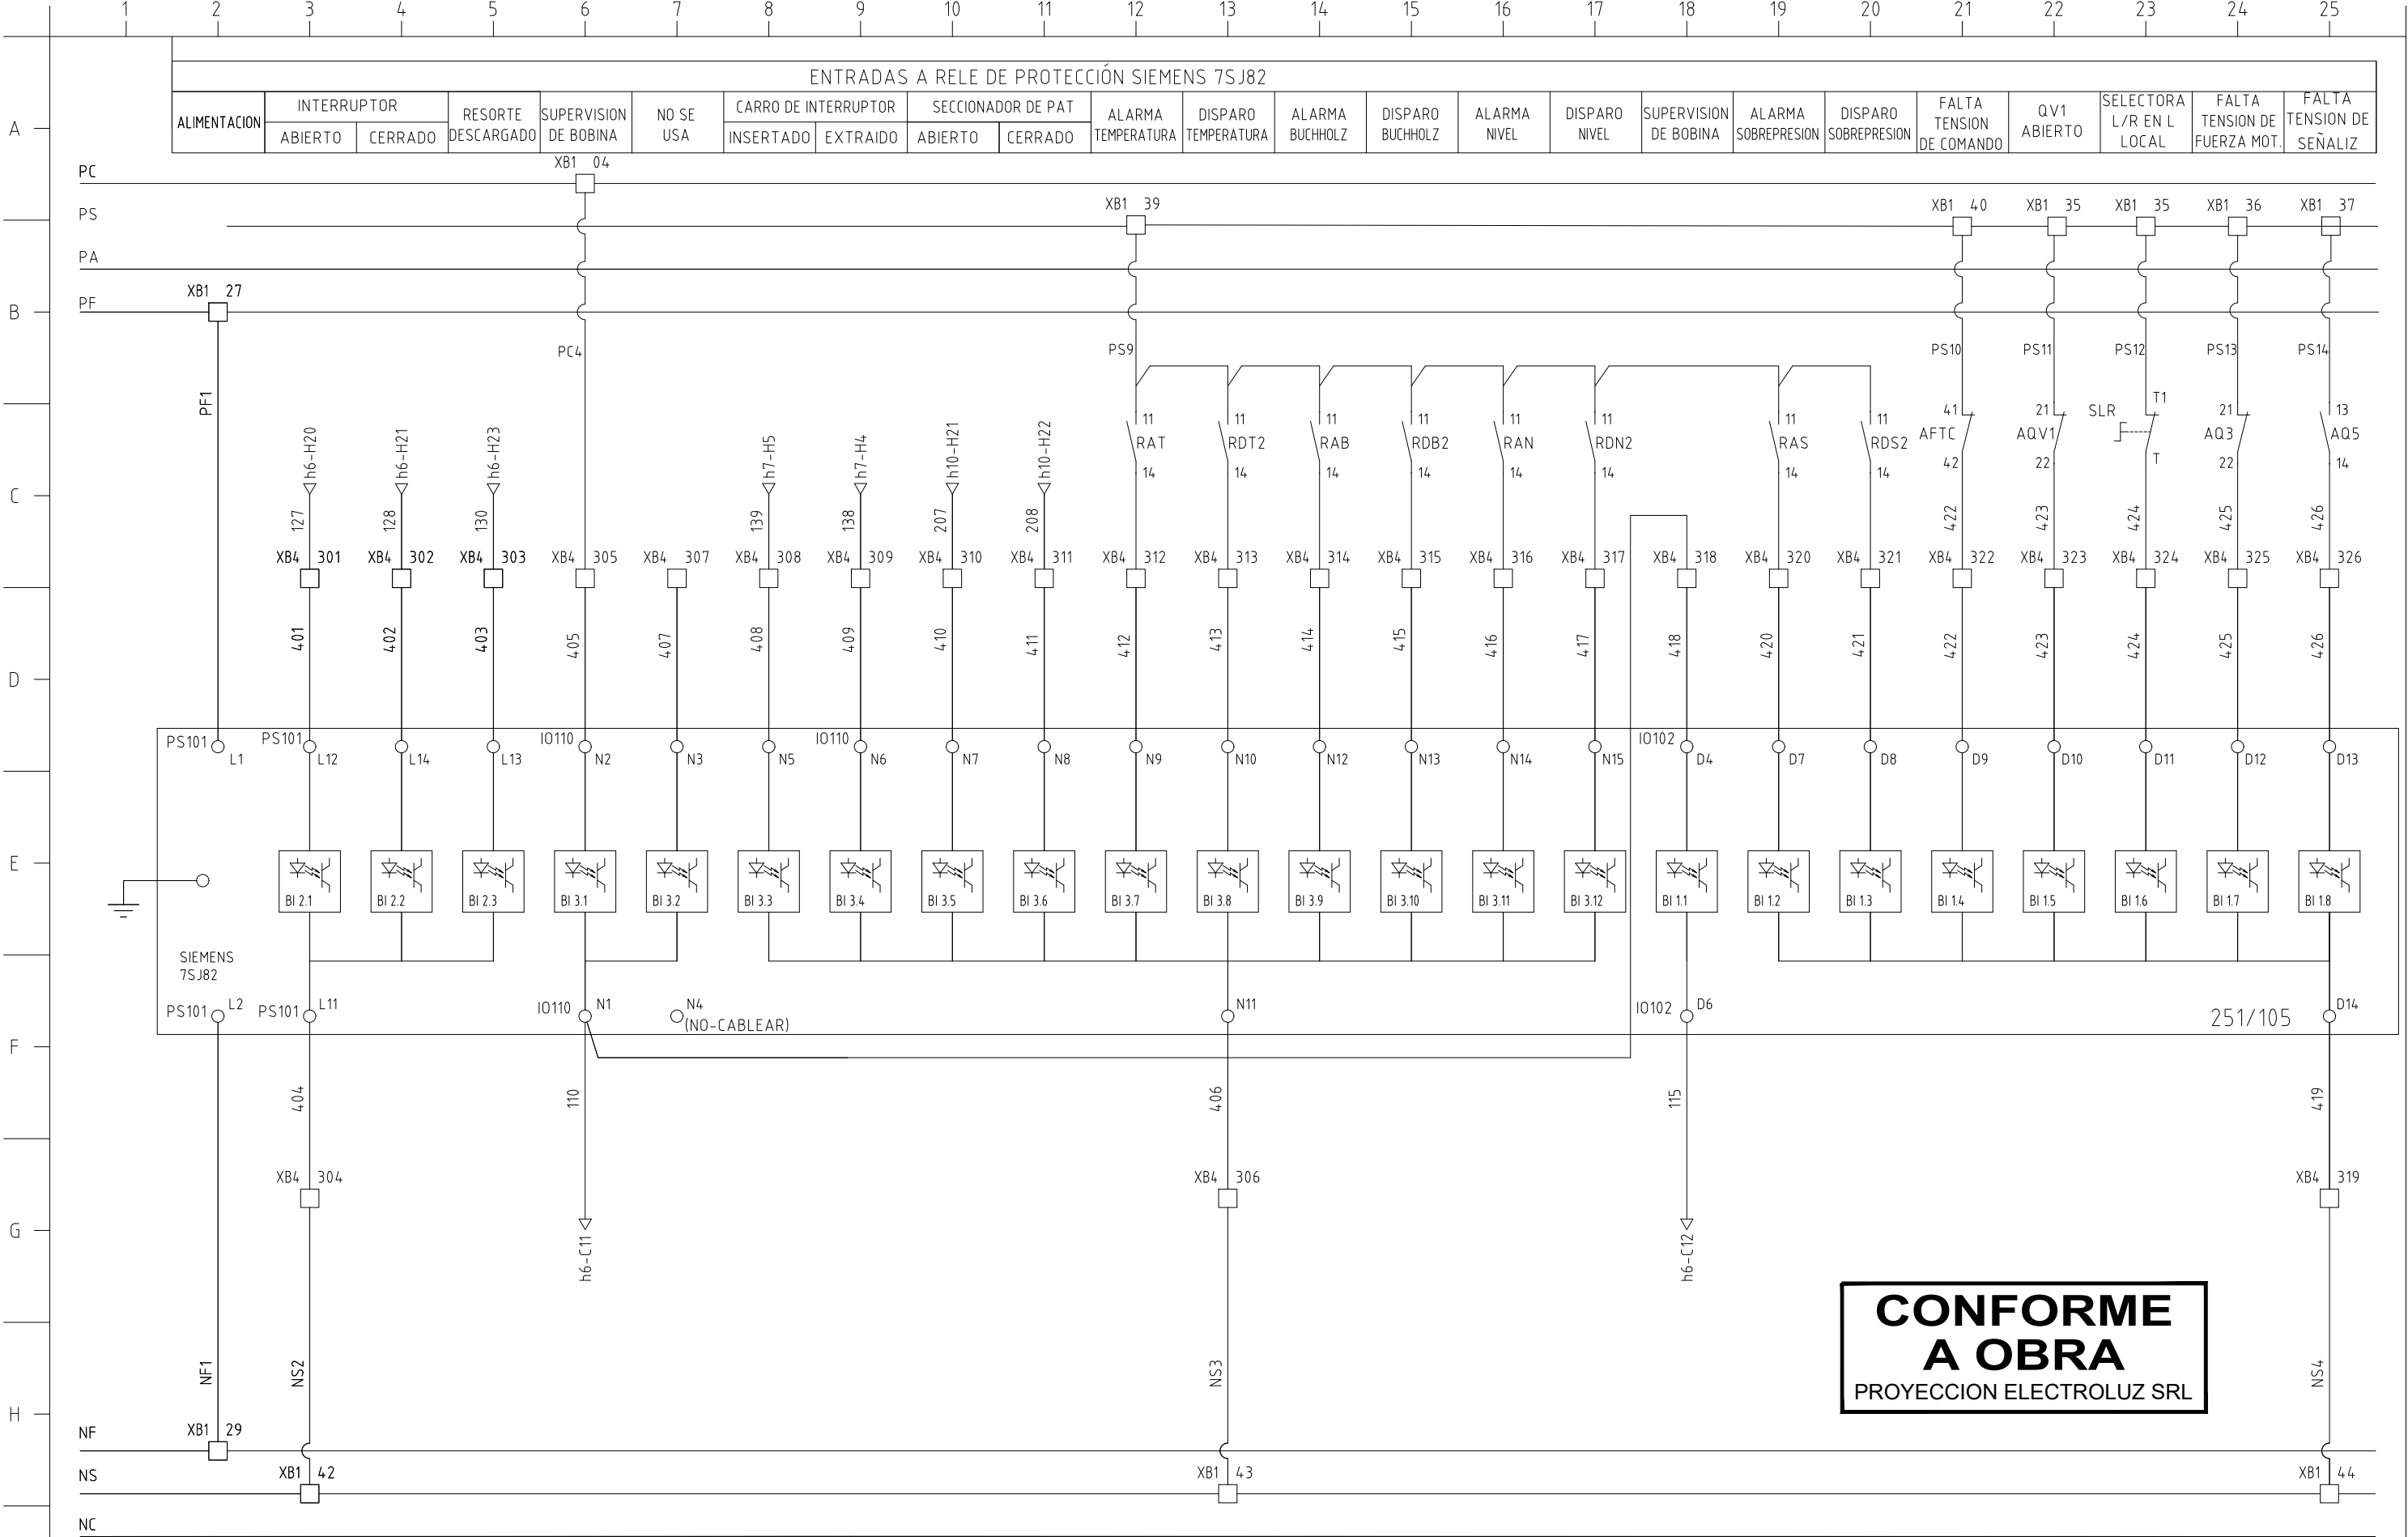



Rev.	Fecha	Nombre	Observaciones		Fecha	Nombre
4	03/12/2024	L.RAMIREZ	CONFORME A OBRA	Dibujó Revisó Aprobó	09/01/2024	G.MIÑO
3	23/08/2024	S.SOSA	CONFORME A FABRICACION		09/01/2024	S.SOSA
2	26/03/2024	G.MIÑO	CORRECCIONES SEGUN MAIL 26/03/2024			
1	22/03/2024	G.MIÑO	CORRECCIONES SEGUN MAIL 20/03/2024			
0	26/01/2024	G.MIÑO	APTO PARA CONSTRUIR			

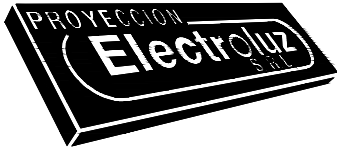


Ciente: BUNGE ARGENTINA S.A. - PLANTA SAN JERONIMO SUR	N° de Obra:	Hoja N°:
Obra: PROVISION CELDAS 33KV	3110	8 de17
Denominación:	N° de Plano Cliente:	Rev.N°
FUNCIONAL PROTECCION SIEMENS 7SJ82 - ENTRADAS	-	-
	N° de Plano: 4647-01-E-FU01	Rev.N° 4

PROYECCION ELECTROLUZ S.R.L. SE RESERVA LA PROPIEDAD DEL MISMO CON PROHIBICION DE REPRODUCCION TOTAL O PARCIAL SIN AUTORIZACION ESCRITA. SUJETO A MODIFICACIONES SIN PREVIO AVISO.

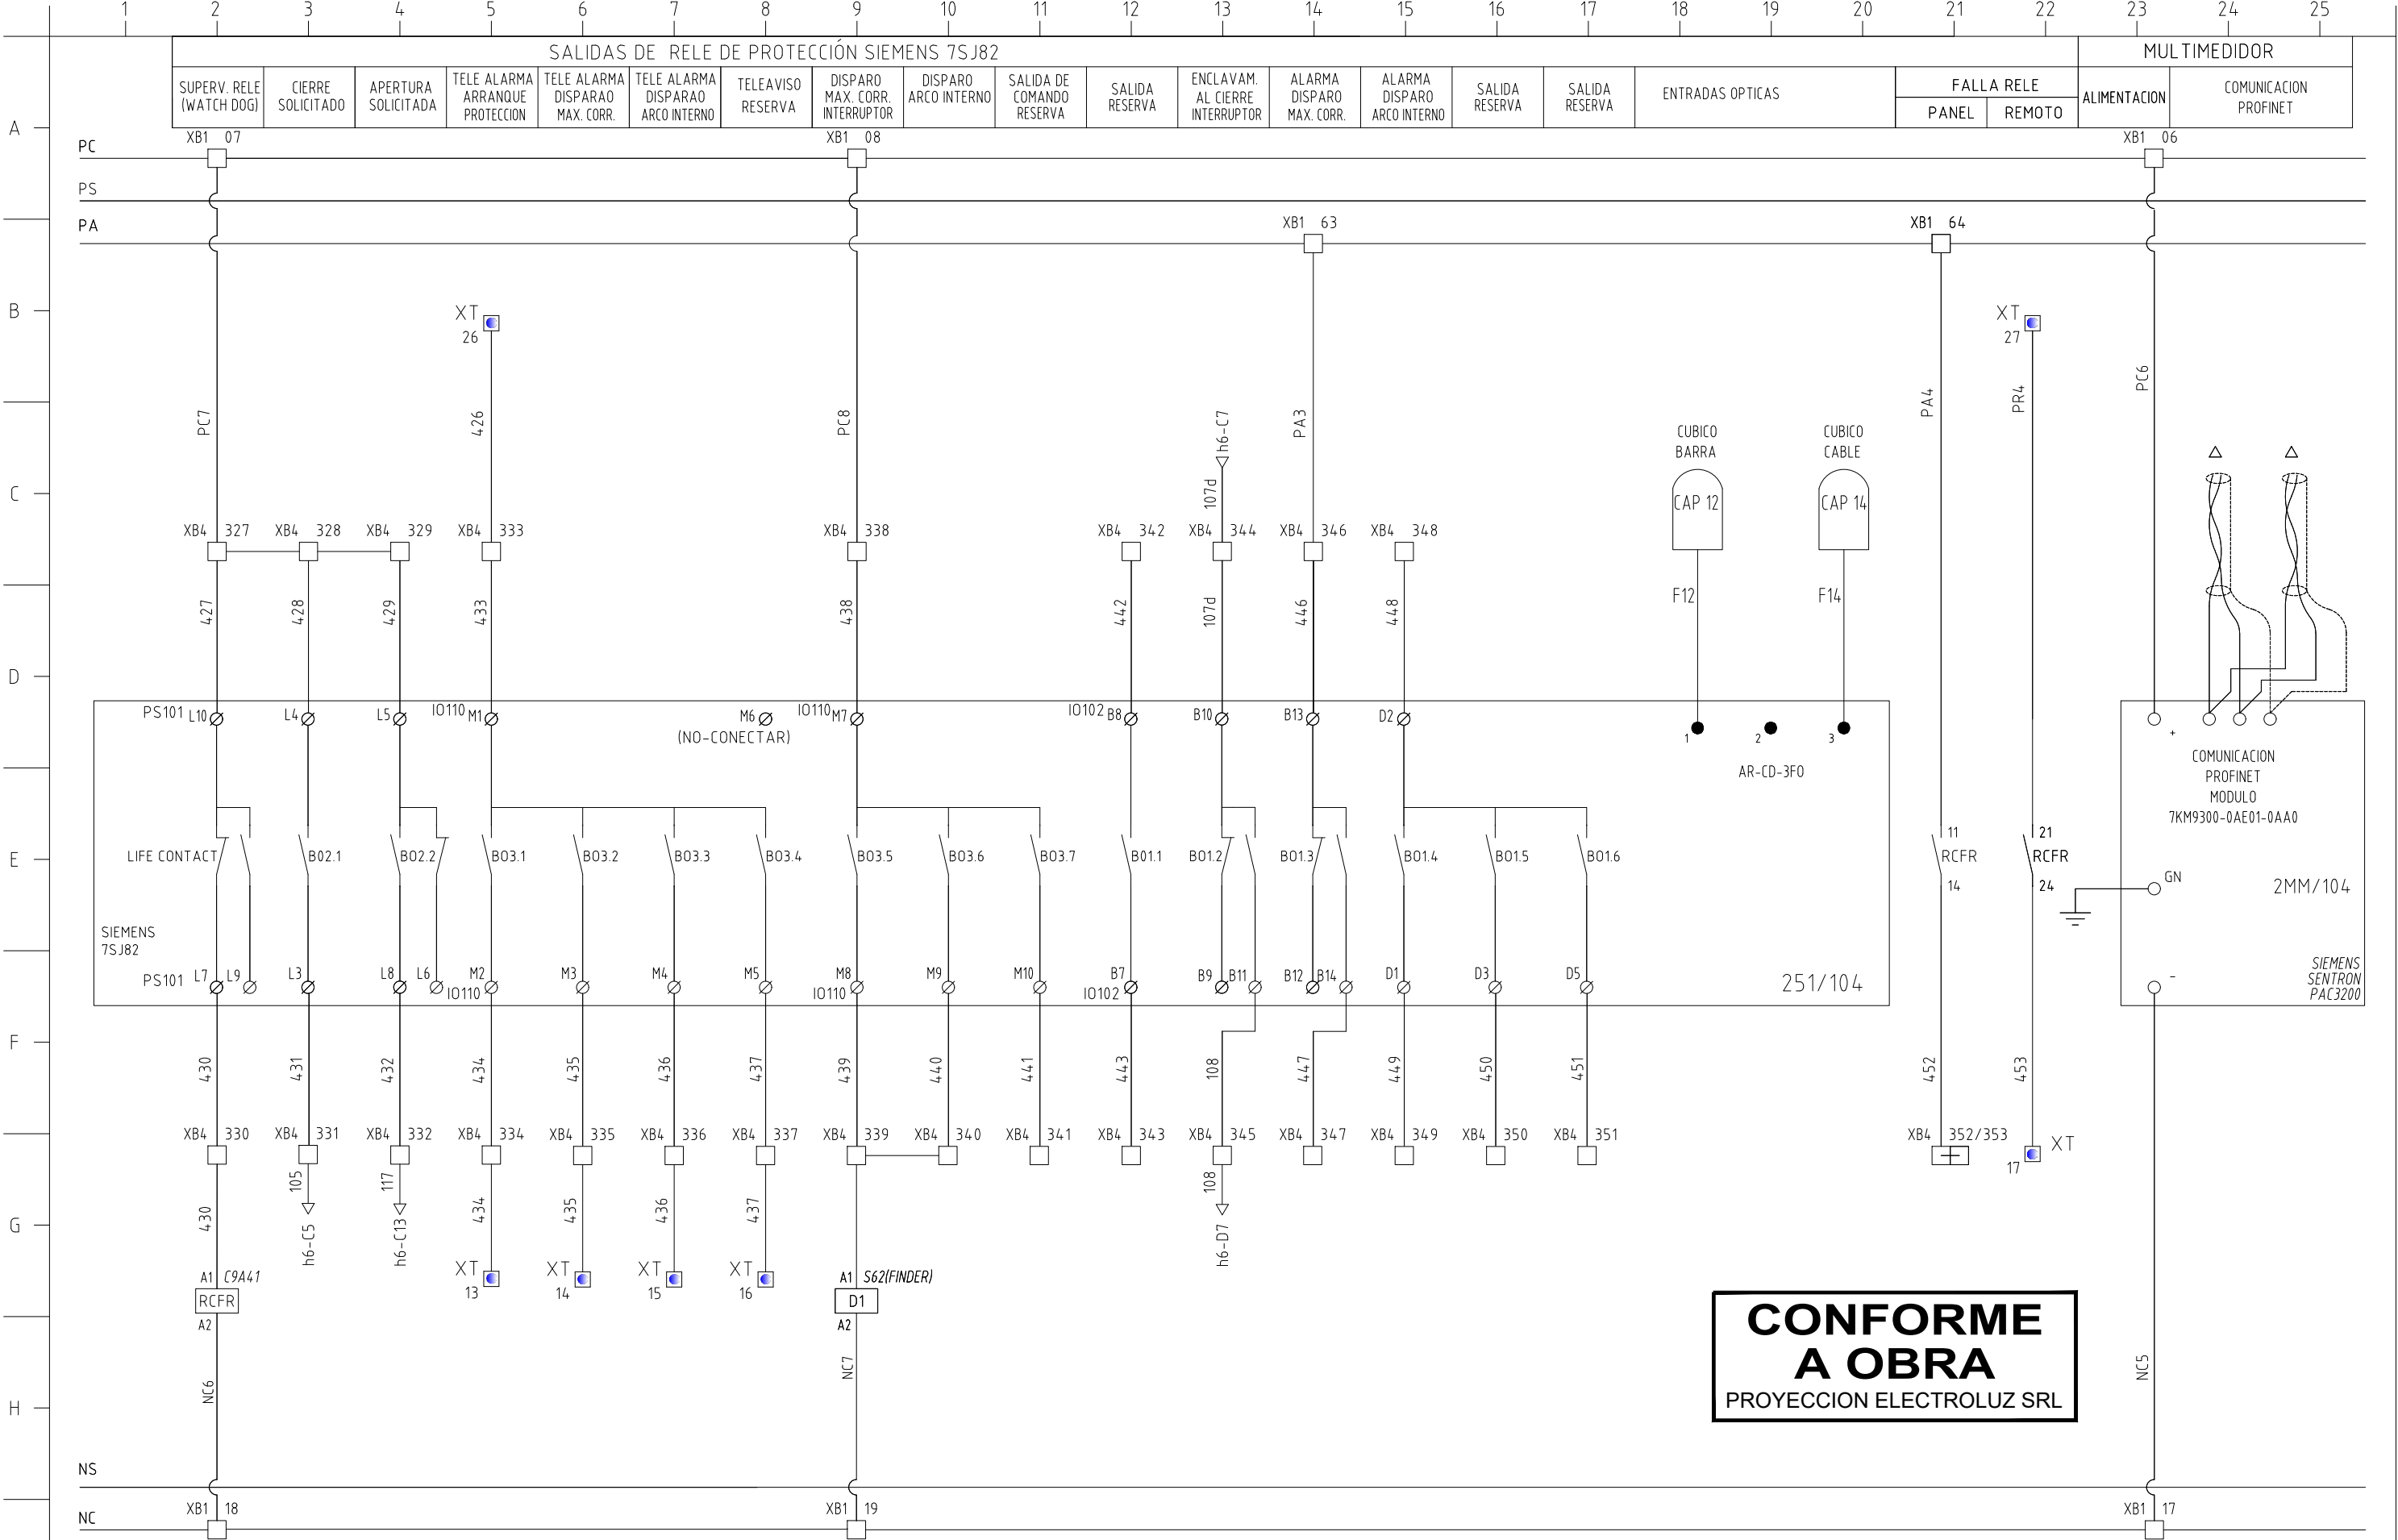

I	Rev.	Fecha	Nombre	Observaciones		Fecha	Nombre		Cliente: BUNGE ARGENTINA S.A. - PLANTA SAN JERONIMO SUR Obra: PROVISION CELDAS 33KV	N° de Obra:	Hoja N°:	
	5	12/02/2025	L.RAMIREZ	CORRECCION OBSERVACIONES CLIENTE	Dibujó	09/01/2024	G.MIÑO			3110	9 de 17	
	4	03/12/2024	L.RAMIREZ	CONFORME A OBRA								
	3	23/08/2024	S.SOSA	CONFORME A FABRICACION	Revisó	09/01/2024	S.SOSA		Denominación:	FUNCIONAL PROTECCION SIEMENS 7SJ82- SALIDAS	N° de Plano Cliente:	Rev.N°
	2	26/03/2024	G.MIÑO	CORRECCIONES SEGUN MAIL 26/03/2024						-	-	
	1	22/03/2024	G.MIÑO	CORRECCIONES SEGUN MAIL 20/03/2024	Aprobó					N° de Plano:	Rev.N°	
										4647-01-E-FU01	5	

PROYECCION ELECTROLUZ S.R.L. SE RESERVA LA PROPIEDAD DEL MISMO CON PROHIBICION DE REPRODUCCION TOTAL O PARCIAL. SIN AUTORIZACION ESCRITA. SUJETO A MODIFICACIONES SIN PREVIO AVISO.

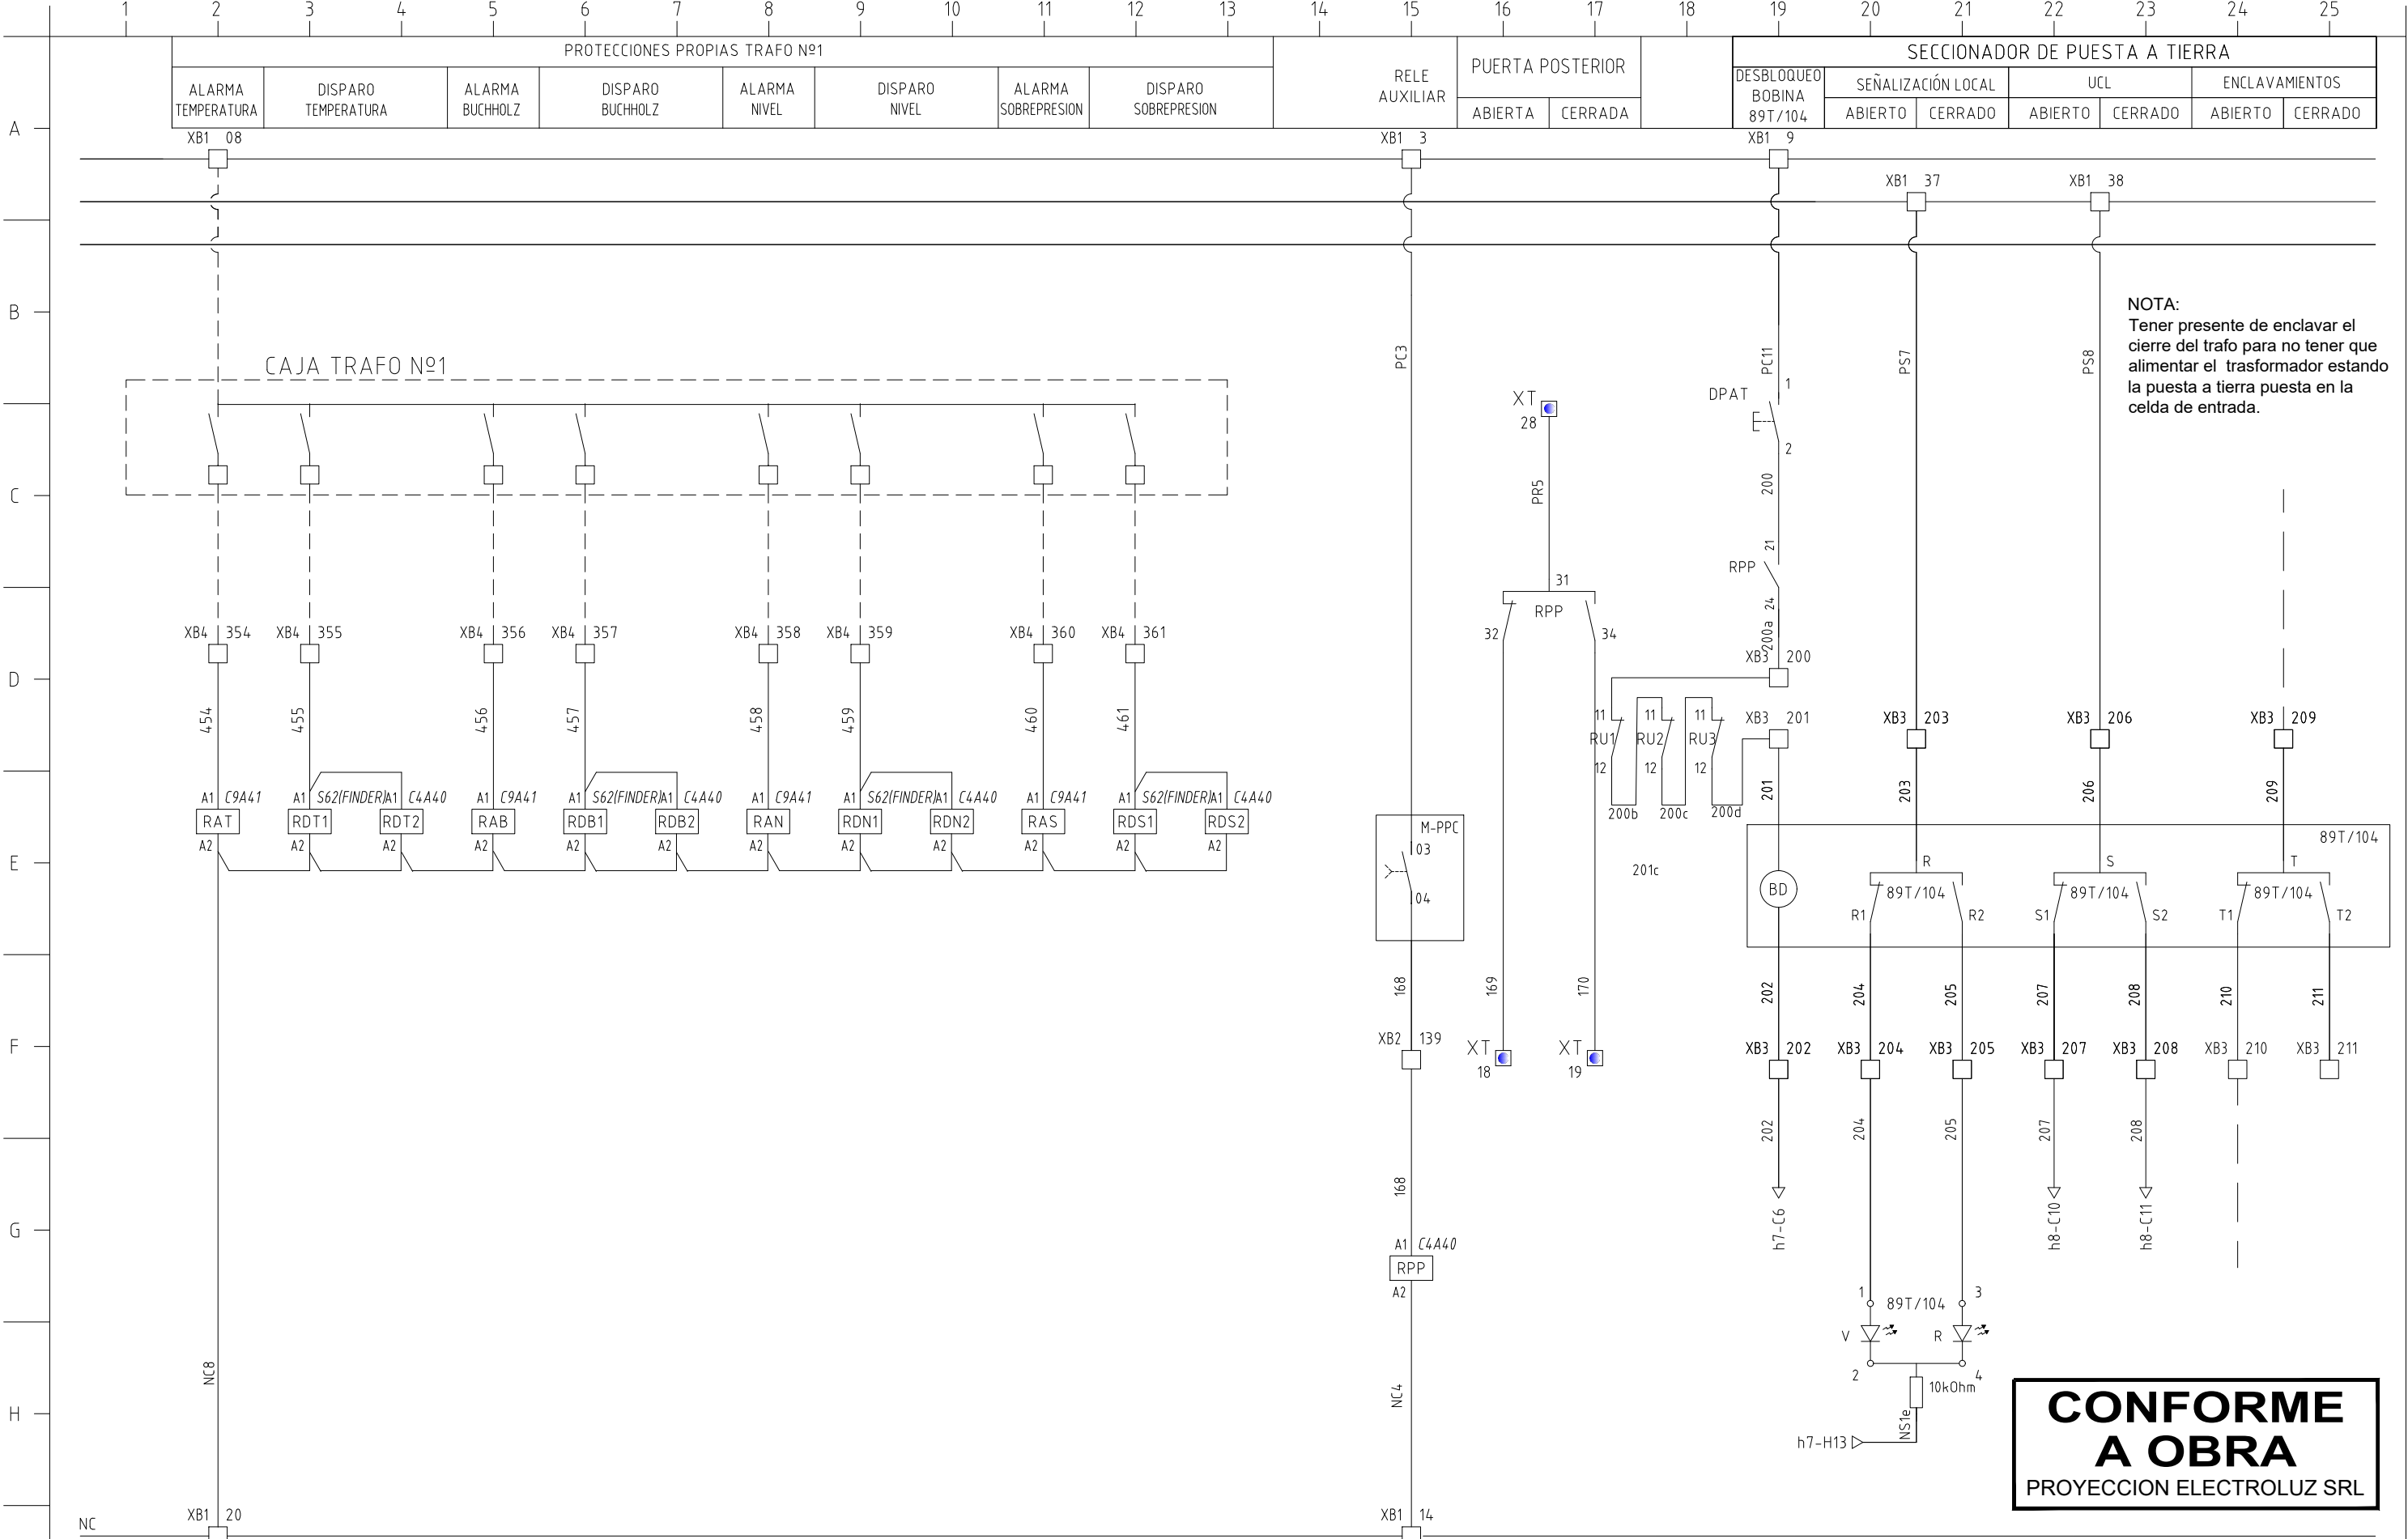

Rev.	Fecha	Nombre	Observaciones		Fecha	Nombre
4	03/12/2024	L.RAMIREZ	CONFORME A OBRA	Dibujó	09/01/2024	G.MIÑO
3	23/08/2024	S.SOSA	CONFORME A FABRICACION	Revisó	09/01/2024	S.SOSA
2	26/03/2024	G.MIÑO	CORRECCIONES SEGUN MAIL 26/03/2024	Aprobó		
1	22/03/2024	G.MIÑO	CORRECCIONES SEGUN MAIL 20/03/2024			
0	26/01/2024	G.MIÑO	APTO PARA CONSTRUIR			

PROYECCION

Electroluz

S.R.L.

Cliente: BUNGE ARGENTINA S.A. - PLANTA SAN JERONIMO SUR

Obra: PROVISION CELDAS 33KV

Denominación: FUNCIONAL
PROTECCIONES PROPIAS DEL TRAF0
Y SECCIONADOR DE PUESTA A TIERRA

N° de Obra:

3110

N° de Plano Cliente:

-

N° de Plano:

4647-01-E-FU01

Hoja N°:


10 de17

Rev.N°

-

Rev.N°


4

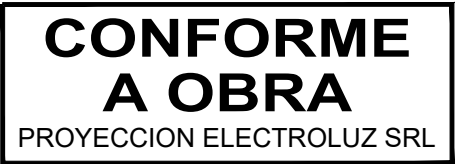

Cliente: **BUNGE ARGENTINA S.A. - PLANTA SAN JERONIMO SUR**
 Obra: **PROVISION CELDAS 33KV**


Denominación:
**FUNCIONAL- DISPAROS Y ENCLAVAMIENTOS
 DE PROTECCIONES PROPIAS**

PROYECCION ELECTROLUZ S.R.L. SE RESERVA LA PROPIEDAD DEL MISMO CON PROHIBICION DE REPRODUCCION TOTAL O PARCIAL SIN AUTORIZACION ESCRITA. SUJETO A MODIFICACIONES SIN PREVIO AVISO.

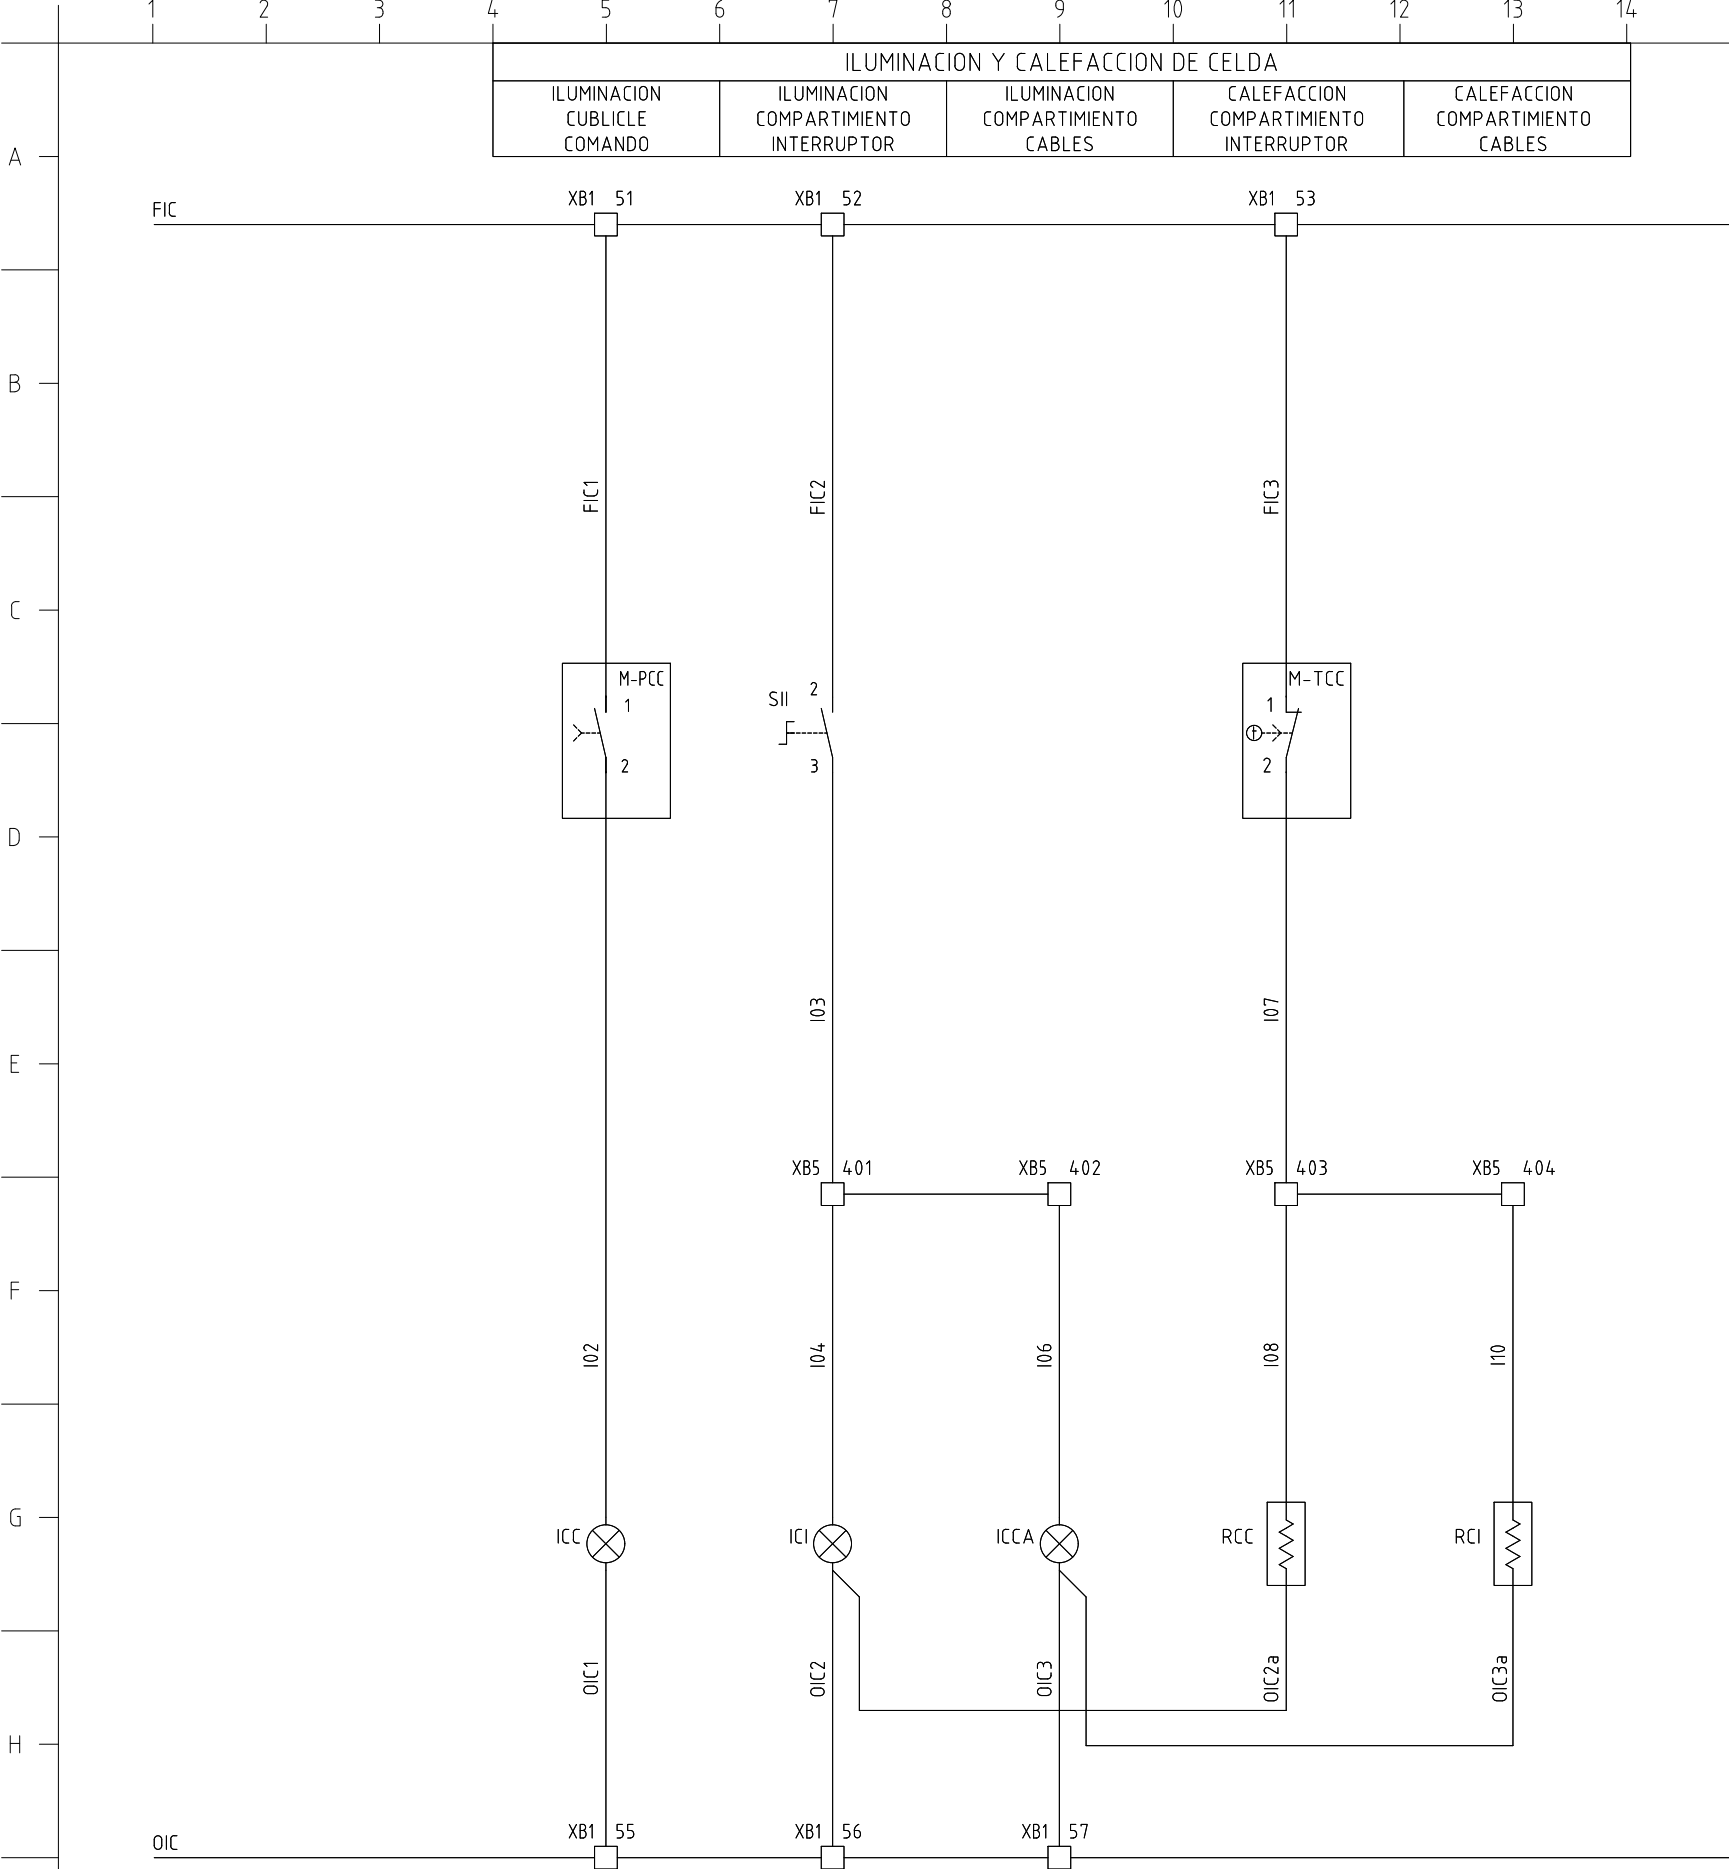


**CONFORME
A OBRA**
PROYECCION ELECTROLUZ SRL


Rev.	Fecha	Nombre	Observaciones		Fecha	Nombre
4	03/12/2024	L.RAMIREZ	CONFORME A OBRA	Dibujó Revisó Aprobó	09/01/2024	G.MIÑO
3	23/08/2024	S.SOSA	CONFORME A FABRICACION		09/01/2024	S.SOSA
2	26/03/2024	G.MIÑO	CORRECCIONES SEGUN MAIL 26/03/2024			
1	22/03/2024	G.MIÑO	CORRECCIONES SEGUN MAIL 20/03/2024			
0	26/01/2024	G.MIÑO	APTO PARA CONSTRUIR			

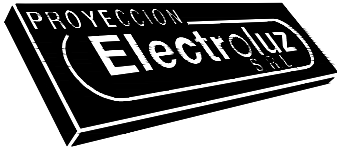



Cliente: BUNGE ARGENTINA S.A. - PLANTA SAN JERONIMO SUR Obra: PROVISION CELDAS 33KV Denominación: FUNCIONAL CIRUITO DE ILUMINACION Y CALEFACCION	N° de Obra: 3110	Hoja N°: 12 de 17
	N° de Plano Cliente: -	Rev.N°: -
	N° de Plano: 4647-01-E-FU01	Rev.N°: 4

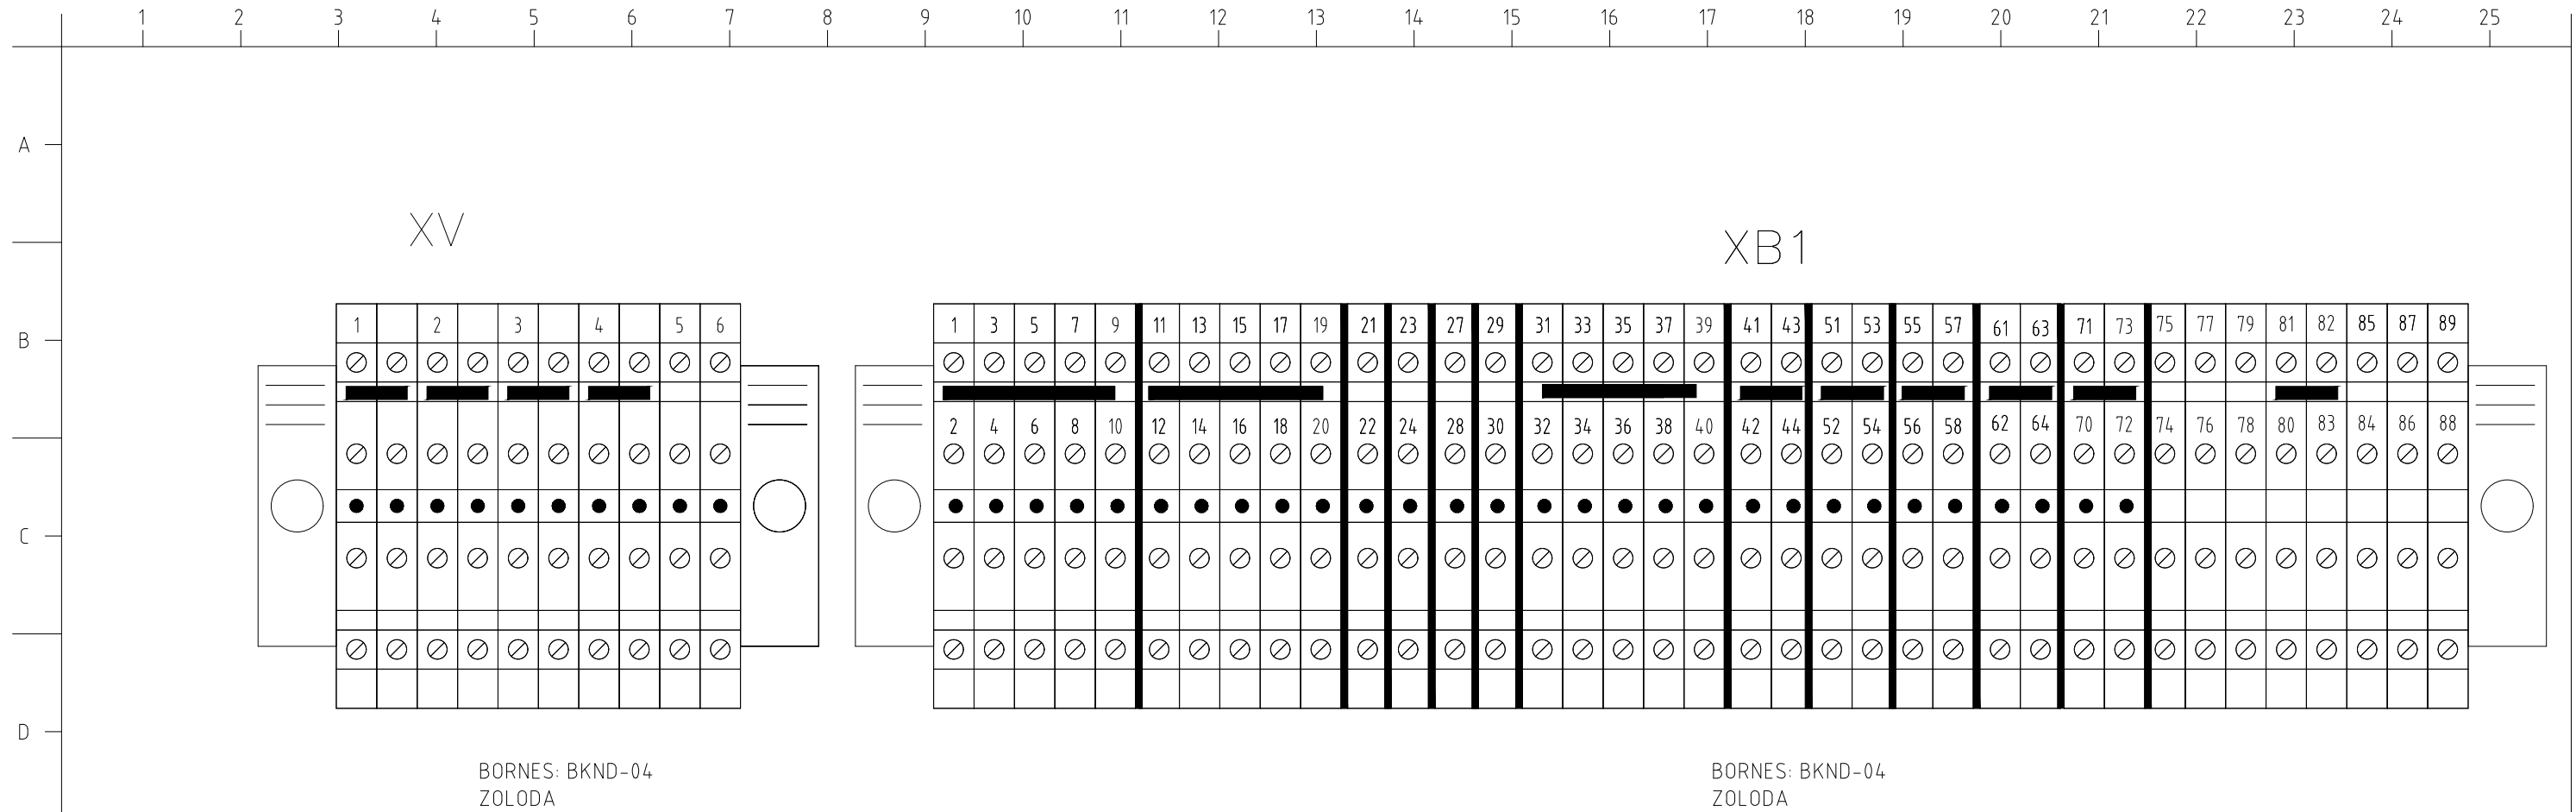


 **CONFORME
A OBRA**
PROYECCION ELECTROLUZ SRL

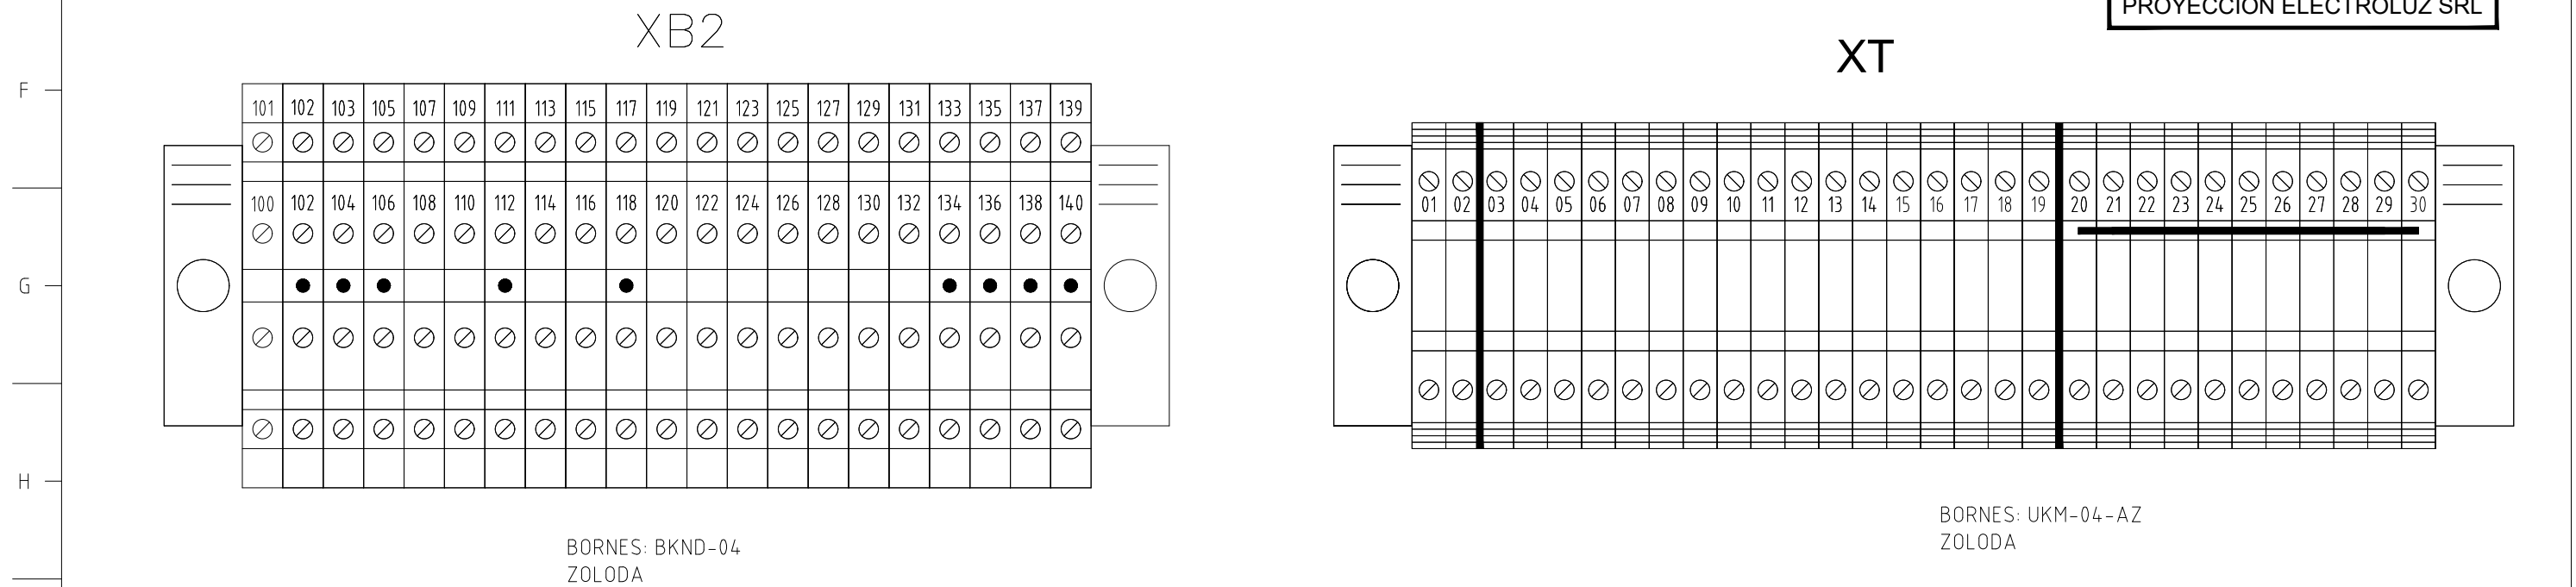


Rev.	Fecha	Nombre	Observaciones		Fecha	Nombre		Cliente: BUNGE ARGENTINA S.A. - PLANTA SAN JERONIMO SUR	N° de Obra:	Hoja N°:	
4	03/12/2024	L.RAMIREZ	CONFORME A OBRA	Dibujó	09/01/2024	G.MIÑO		Obra:PROVISION CELDAS 33KV	3110	14 de 17	
3	23/08/2024	S.SOSA	CONFORME A FABRICACION	Revisó	09/01/2024	S.SOSA		Denominación: FUNCIONAL REGLETA DE BORNERAS	N° de Plano Cliente:	Rev.N°	
2	26/03/2024	G.MIÑO	CORRECCIONES SEGUN MAIL 26/03/2024	Aprobó					-	-	
1	22/03/2024	G.MIÑO	CORRECCIONES SEGUN MAIL 20/03/2024							N° de Plano:	Rev.N°
0	26/01/2024	G.MIÑO	APTO PARA CONSTRUIR							4647-01-E-FU01	4

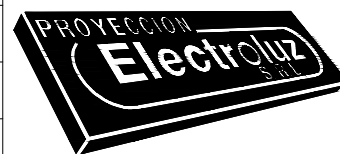

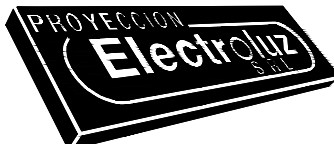
	1	2	3	4	5	6	7	8	9	10	11	12	13	14	15	16	17	18	19	20	21	22	23	24	25
A				REFERENCIA	DESCRIPCIÓN									MARCA	MODELO	CANTIDAD									
				152/104	INTERRUPTOR EN VACÍO 1250A 36kV 16kA									SIEMENS	3AH5312-2	1									
				2TI/104	TRANSFORMADOR DE CORRIENTE HOFF 150–300/5–5–5A N1: Cl. 5P20–10 VA N2: Cl.0,5s–n<5–10 VA N3: Cl.0,5s–n<5–10 VA									HOFF	HBK30	3									
				2TV/104	TRANSFORMADOR DE TENSION HOFF 33/√3/0,11/√3/0,11/√3KV N1:Cl. 0,5–10VA N2:Cl. 0,5–10VA									HOFF	WSR33	3									
B				2MM/104	MULTIMEDIDOR DIGITAL P,Q,THD									SIEMENS	SENTRON PAC3200 7KM2112-0BA00-3AA0	1									
				251/104	PROTECCIÓN DE MÁXIMA CORRIENTE 50-50N/51-51N/ 50SG/50TC Un110Vca									SIEMENS	7SJ82__7P1J923659	1									
				2A/104	AMPERIMETRO ANALOGICO 150-300/5A Cl.1.5									NOLLMAN	DE PANEL ANALOGICO 96X96mm	1									
				SLA/104	LLAVE SELECTORA AMPEROMETRICA									VEFBEN	0/233	1									
C				2V/104	VOLTIMETRO ANALOGICO 0-333kV									NOLLMAN	DE PANEL ANALOGICO 96X96mm	1									
				SLV/104	LLAVE SELECTORA VOLTIMETRICA									VEFBEN	0/240	1									
				2DUC1/104	DIVISOR CAPACITIVO 33kV									EPOXIFORMAS	DCT-135-1-2	3									
				2DUC2/104	DIVISOR CAPACITIVO 33kV									EPOXIFORMAS	DCT-135-1-2	3									
D				IDTC	INDICADOR LUMINOSO PRESENCIA DE TENSIÓN									EPOXIFORMAS	LSG110-1-2	6									
				289T/104	SECCIONADOR DE PUESTA A TIERRA MANUAL CON SEÑALIZACION LOCAL Y REMOTA									P. ELEC. SRL	-	1									
				AFTC	RELE AUXILIAR FALTA TENSIÓN DE COMANDO Un110Vcc									RELECO	C9A41	1									
				RCFR	RELE AUXILIAR FALLA INTERNA RELE									RELECO	C9A41	1									
E				D1	RELE AUXILIAR DISPARO MAXIMA CORRIENTE									FINDER	S62	1									
				RDT1, RDB1,RDN1, RDS1	RELE AUXILIAR DISPARO PROTECCIONES PROPIAS DEL TRAF0									FINDER	S62	4									
				RDT2, RDB2,RDN2, RDS2	RELE AUXILIAR DISPARO PROTECCIONES PROPIAS DEL TRAF0									RELECO	C4A40	4									
				RAT, RAB, RAT, RAS	RELE AUXILIAR ALARMAS PROTECCIONES PROPIAS DEL TRAF0									RELECO	C9A41	4									
F				QV1	GUARDAMOTOR 1,4-2A									SIEMENS	3RV20111BA10	2									
				AQV1	AUXILIAR DE ESTADO (LATERAL) PARA GUARDAMOTOR									SIEMENS	3RV1901-1A	1									
				AQV1	AUXILIAR DE ESTADO (FRONTAL) PARA GUARDAMOTOR									SIEMENS	3RV2901-1E	1									
				AQV1	AUXILIAR DE FALLA (LATERAL) PARA GUARDAMOTOR									SIEMENS	3RV2921-1M	1									
G				Q1,...Q7	INTERRUPTOR AUTOMÁTICO, CALIBRE Y POLOS SEGÚN PLANO FUNCIONAL									SIEMENS	5SY6	6									
				M	MOTOR DE CARGA DE RESORTE INTERRUPTOR AUTOMATICO Un110Vcc									SIEMENS		1									
				Y9	BOBINA DE CIERRE DE INTERRUPTOR AUTOMATICO Un110Vcc									SIEMENS		1									
				Y1	BOBINA DE APERTURA DE INTERRUPTOR AUTOMATICO Un110Vcc									SIEMENS		1									
H				Y7	BOBINA DE MINIMA TENSION DE INTERRUPTOR AUTOMATICO Un110Vcc									SIEMENS		1									
				SEI	SELECTORA CARRO EXTRAIDO - INSERTADO									VEFBEN	0/224	1									
				IRD	INDICADOR LUMINOSO AMARILLO RESORTE DESCARGADO Un110Vcc									EPOXIFORMAS	LSS-110-1-2	1									
				ICEX	INDICADOR LUMINOSO VERDE CARRO EXTRAIDO Un110Vcc									EPOXIFORMAS	LSS-110-1-2	1									
I				ICIN	INDICADOR LUMINOSO ROJO CARRO INSERTADO Un110Vcc									EPOXIFORMAS	LSS-110-1-2	1									
				IFTC	INDICADOR LUMINOSO ROJO FALTA TENSION DE COMANDO Un110Vcc									EPOXIFORMAS	LSS-110-1-2	1									
				AQ1,AQ2 ,AQ3AQ4,AQ5,	AUXILIAR DE ESTADO PARA INTERRUPTOR AUTOMÁTICO AS									SIEMENS	5ST3 010	7									
				AQ1,AQ2, AQ3,AQ5,AQ7	AUXILIAR DE FALLA PARA INTERRUPTOR AUTOMATICO FC									SIEMENS	5ST3 020	5									
				SLR	CONMUTADORA CUATRO POLOS DOS VÍAS POSICIONES 1-2 CELDA LOCAL - REMOTO									VEFBEN	0/E042	1									
				PC/PA	PULSADORES DE CIERRE Y APERTURA DE INTERRUPTOR									SCHNEIDER	XB4	2									
				DPAT	PULSADOR DE DESBLOQUEO DE SECCIONADOR DE PAT									SCHNEIDER	XB4	1									
				289T/104	CONMUTADORA 4 POLOS DOS VIAS									VEFBEN	0/E042	1									
				289T	SEÑALADOR EN CRUZ INDICADOR DE ESTADO SECCIONADOR DE PAT									EPOXIFORMAS	SAC200	1	<div>CONFORME A OBRA PROYECCION ELECTROLUZ SRL</div>								
Rev.	Fecha	Nombre	Observaciones		Fecha	Nombre		Cliente: BUNGE ARGENTINA S.A. - PLANTA SAN JERONIMO SUR			N° de Obra:	Hoja N°:													
4	03/12/2024	L.RAMIREZ	CONFORME A OBRA	Dibujó	09/01/2024	G.MIÑO		Obra:PROVISION CELDAS 33KV			3110	15 de 17													
3	23/08/2024	S.SOSA	CONFORME A FABRICACION	Revisó	09/01/2024	S.SOSA		Denominación: FUNCIONAL REFERENCIAS			N° de Plano Cliente:	Rev.N°													
2	26/03/2024	G.MIÑO	CORRECCIONES SEGUN MAIL 26/03/2024	Aprobó							-			-											
1	22/03/2024	G.MIÑO	CORRECCIONES SEGUN MAIL 20/03/2024								N° de Plano: 4647-01-E-FU01			Rev.N° 4											
0	26/01/2024	G.MIÑO	APTO PARA CONSTRUIR																						

PROYECCION ELECTROLUZ S.R.L. SE RESERVA LA PROPIEDAD DEL MISMO CON PROHIBICION DE REPRODUCCION TOTAL O PARCIAL, SIN AUTORIZACION ESCRITA. SUJETO A MODIFICACIONES SIN PREVIO AVISO.

PROYECCION ELECTROLUZ S.R.L. SE RESERVA LA PROPIEDAD DEL MISMO CON PROHIBICION DE REPRODUCCION TOTAL O PARCIAL SIN AUTORIZACION ESCRITA. SUJETO A MODIFICACIONES SIN PREVIO AVISO.

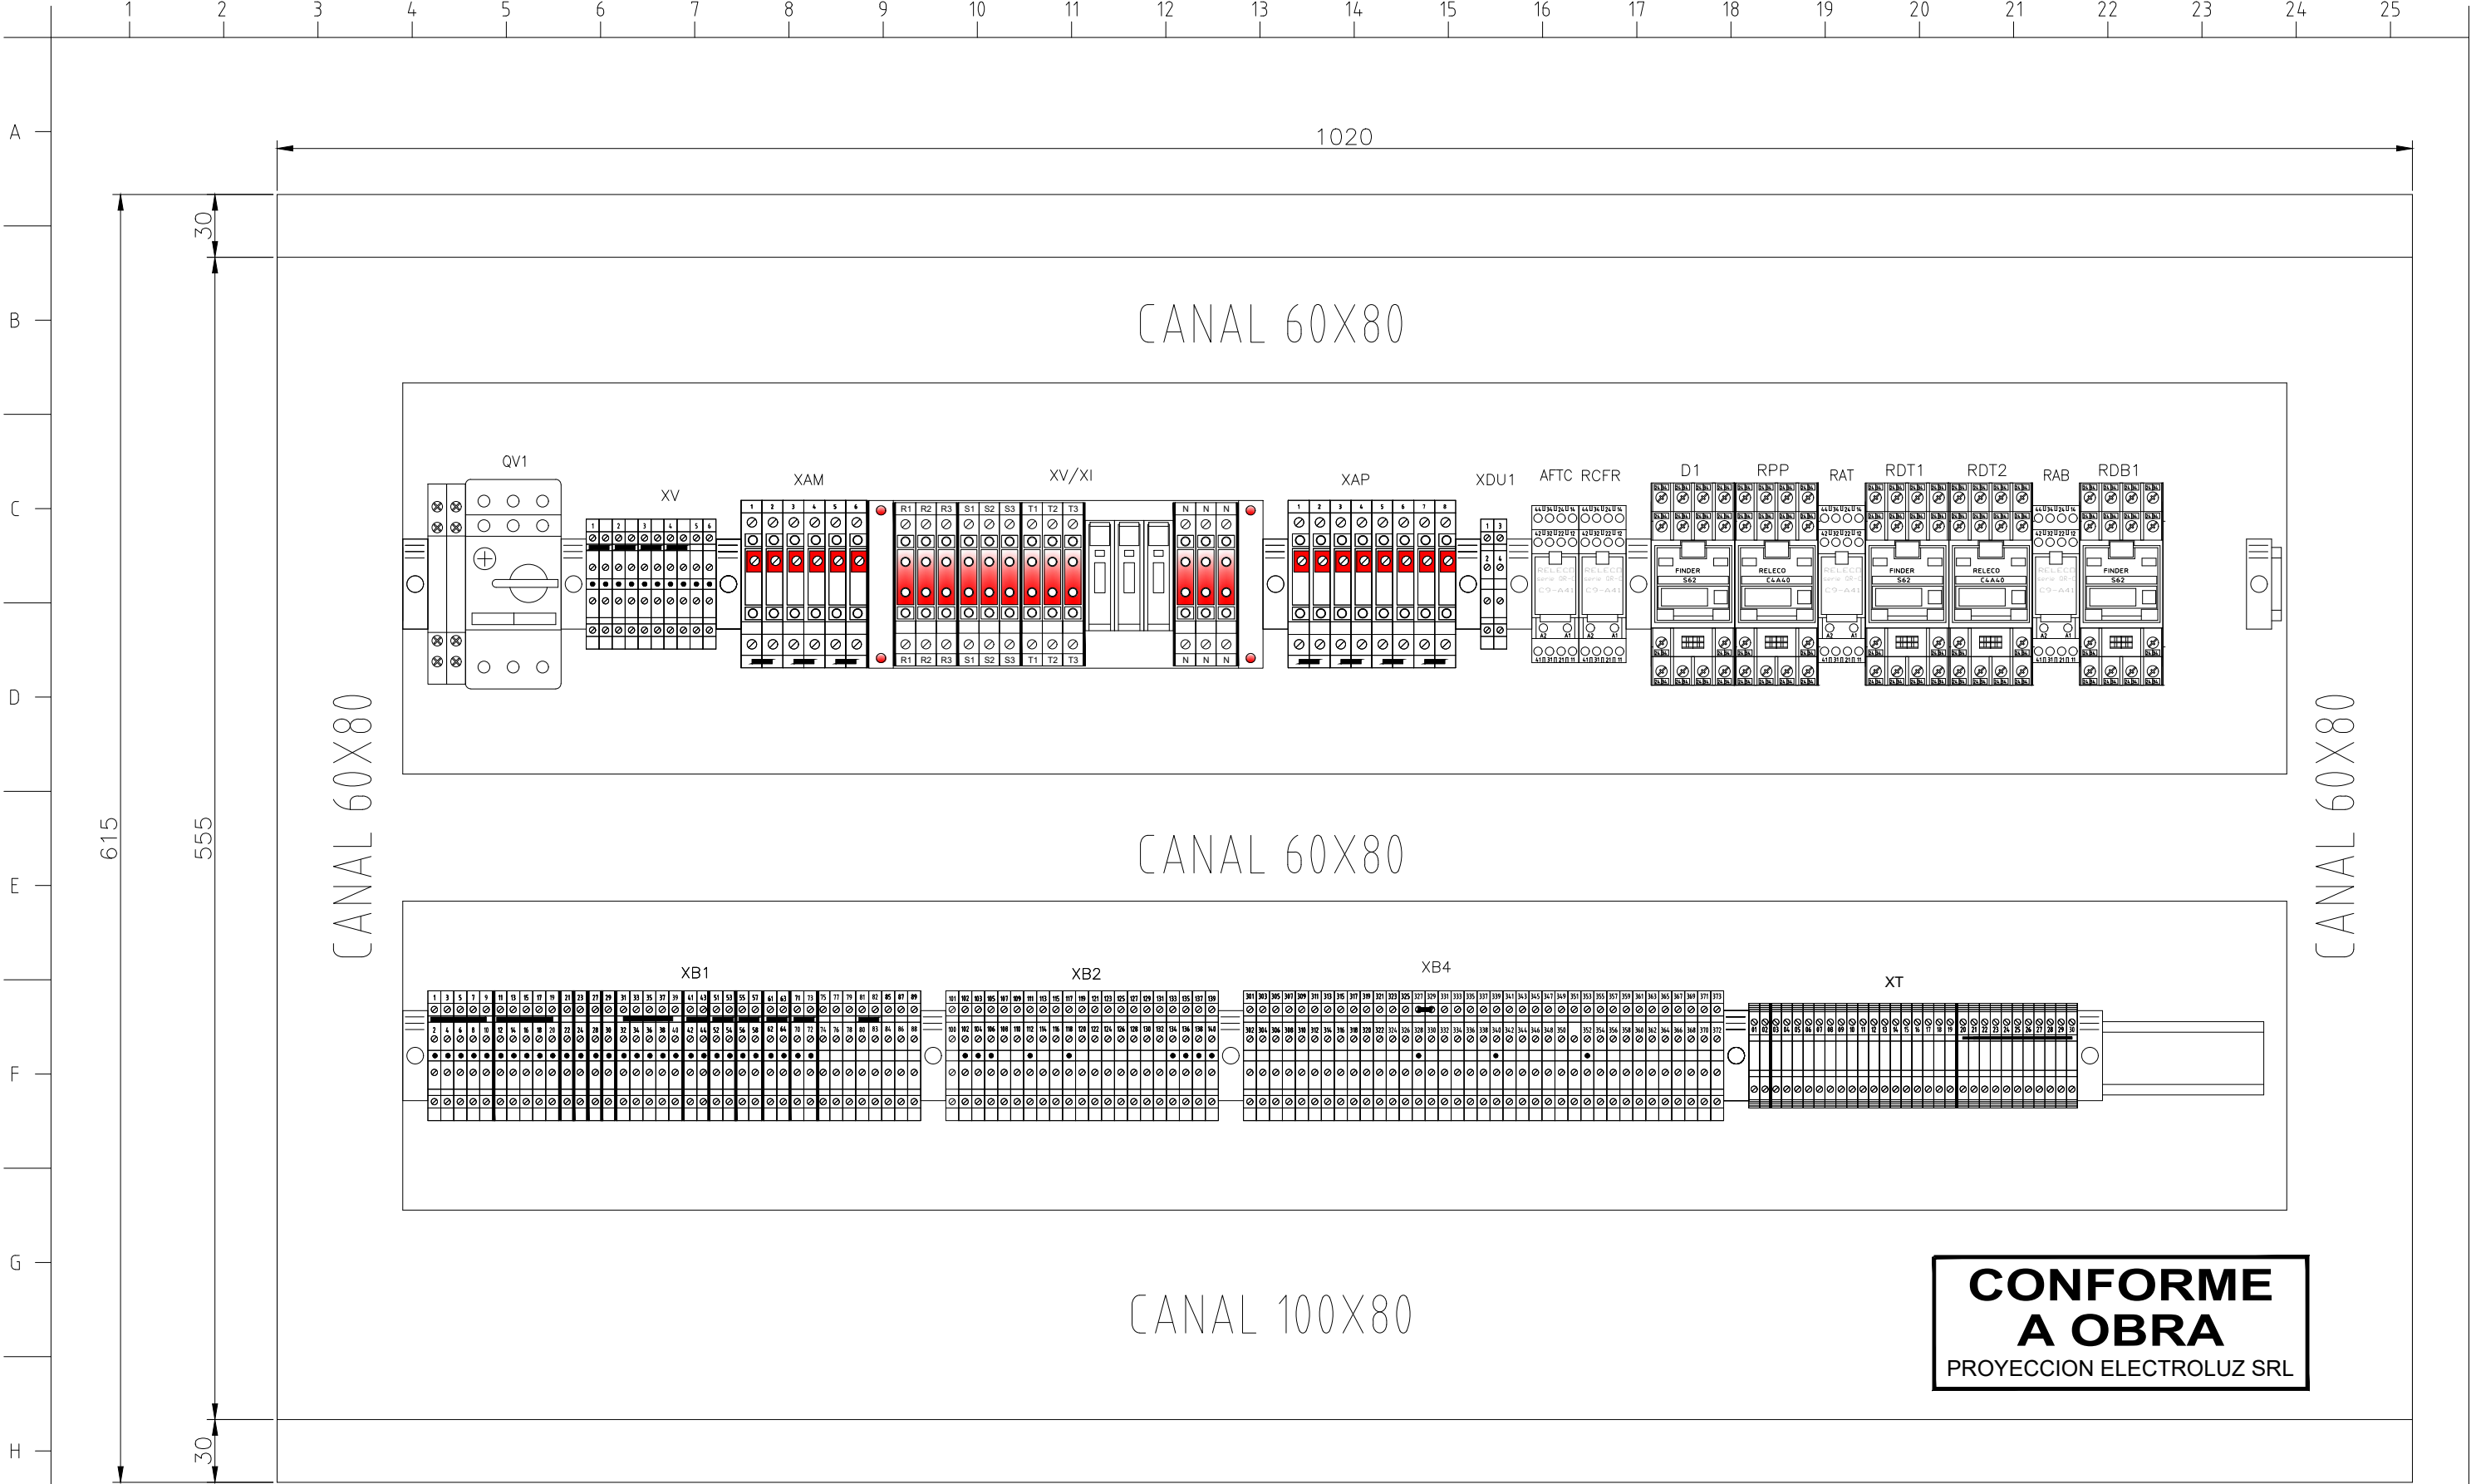


Rev.	Fecha	Nombre	Observaciones		Fecha	Nombre
4	03/12/2024	L.RAMIREZ	CONFORME A OBRA	Dibujó	09/01/2024	G.MIÑO
3	23/08/2024	S.SOSA	CONFORME A FABRICACION	Revisó	09/01/2024	S.SOSA
2	26/03/2024	G.MIÑO	CORRECCIONES SEGUN MAIL 26/03/2024			
1	22/03/2024	G.MIÑO	CORRECCIONES SEGUN MAIL 20/03/2024			
0	26/01/2024	G.MIÑO	APTO PARA CONSTRUIR	Aprobó		

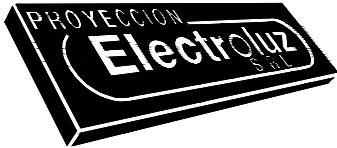

Cliente: BUNGE ARGENTINA S.A. - PLANTA SAN JERONIMO SUR	N° de Obra:	Hoja N°:
Obra: PROVISION CELDAS 33KV	3110	16 de 17
Denominación:	N° de Plano Cliente:	Rev.N°
DETALLE BANDEJA FRONTAL	-	-
	N° de Plano:	Rev.N°
	4647-01-E-FU01	4


PROYECCION ELECTROLUZ S.R.L. SE RESERVA LA PROPIEDAD DEL MISMO CON PROHIBICION DE REPRODUCCION TOTAL O PARCIAL SIN AUTORIZACION ESCRITA. SUJETO A MODIFICACIONES SIN PREVIO AVISO.

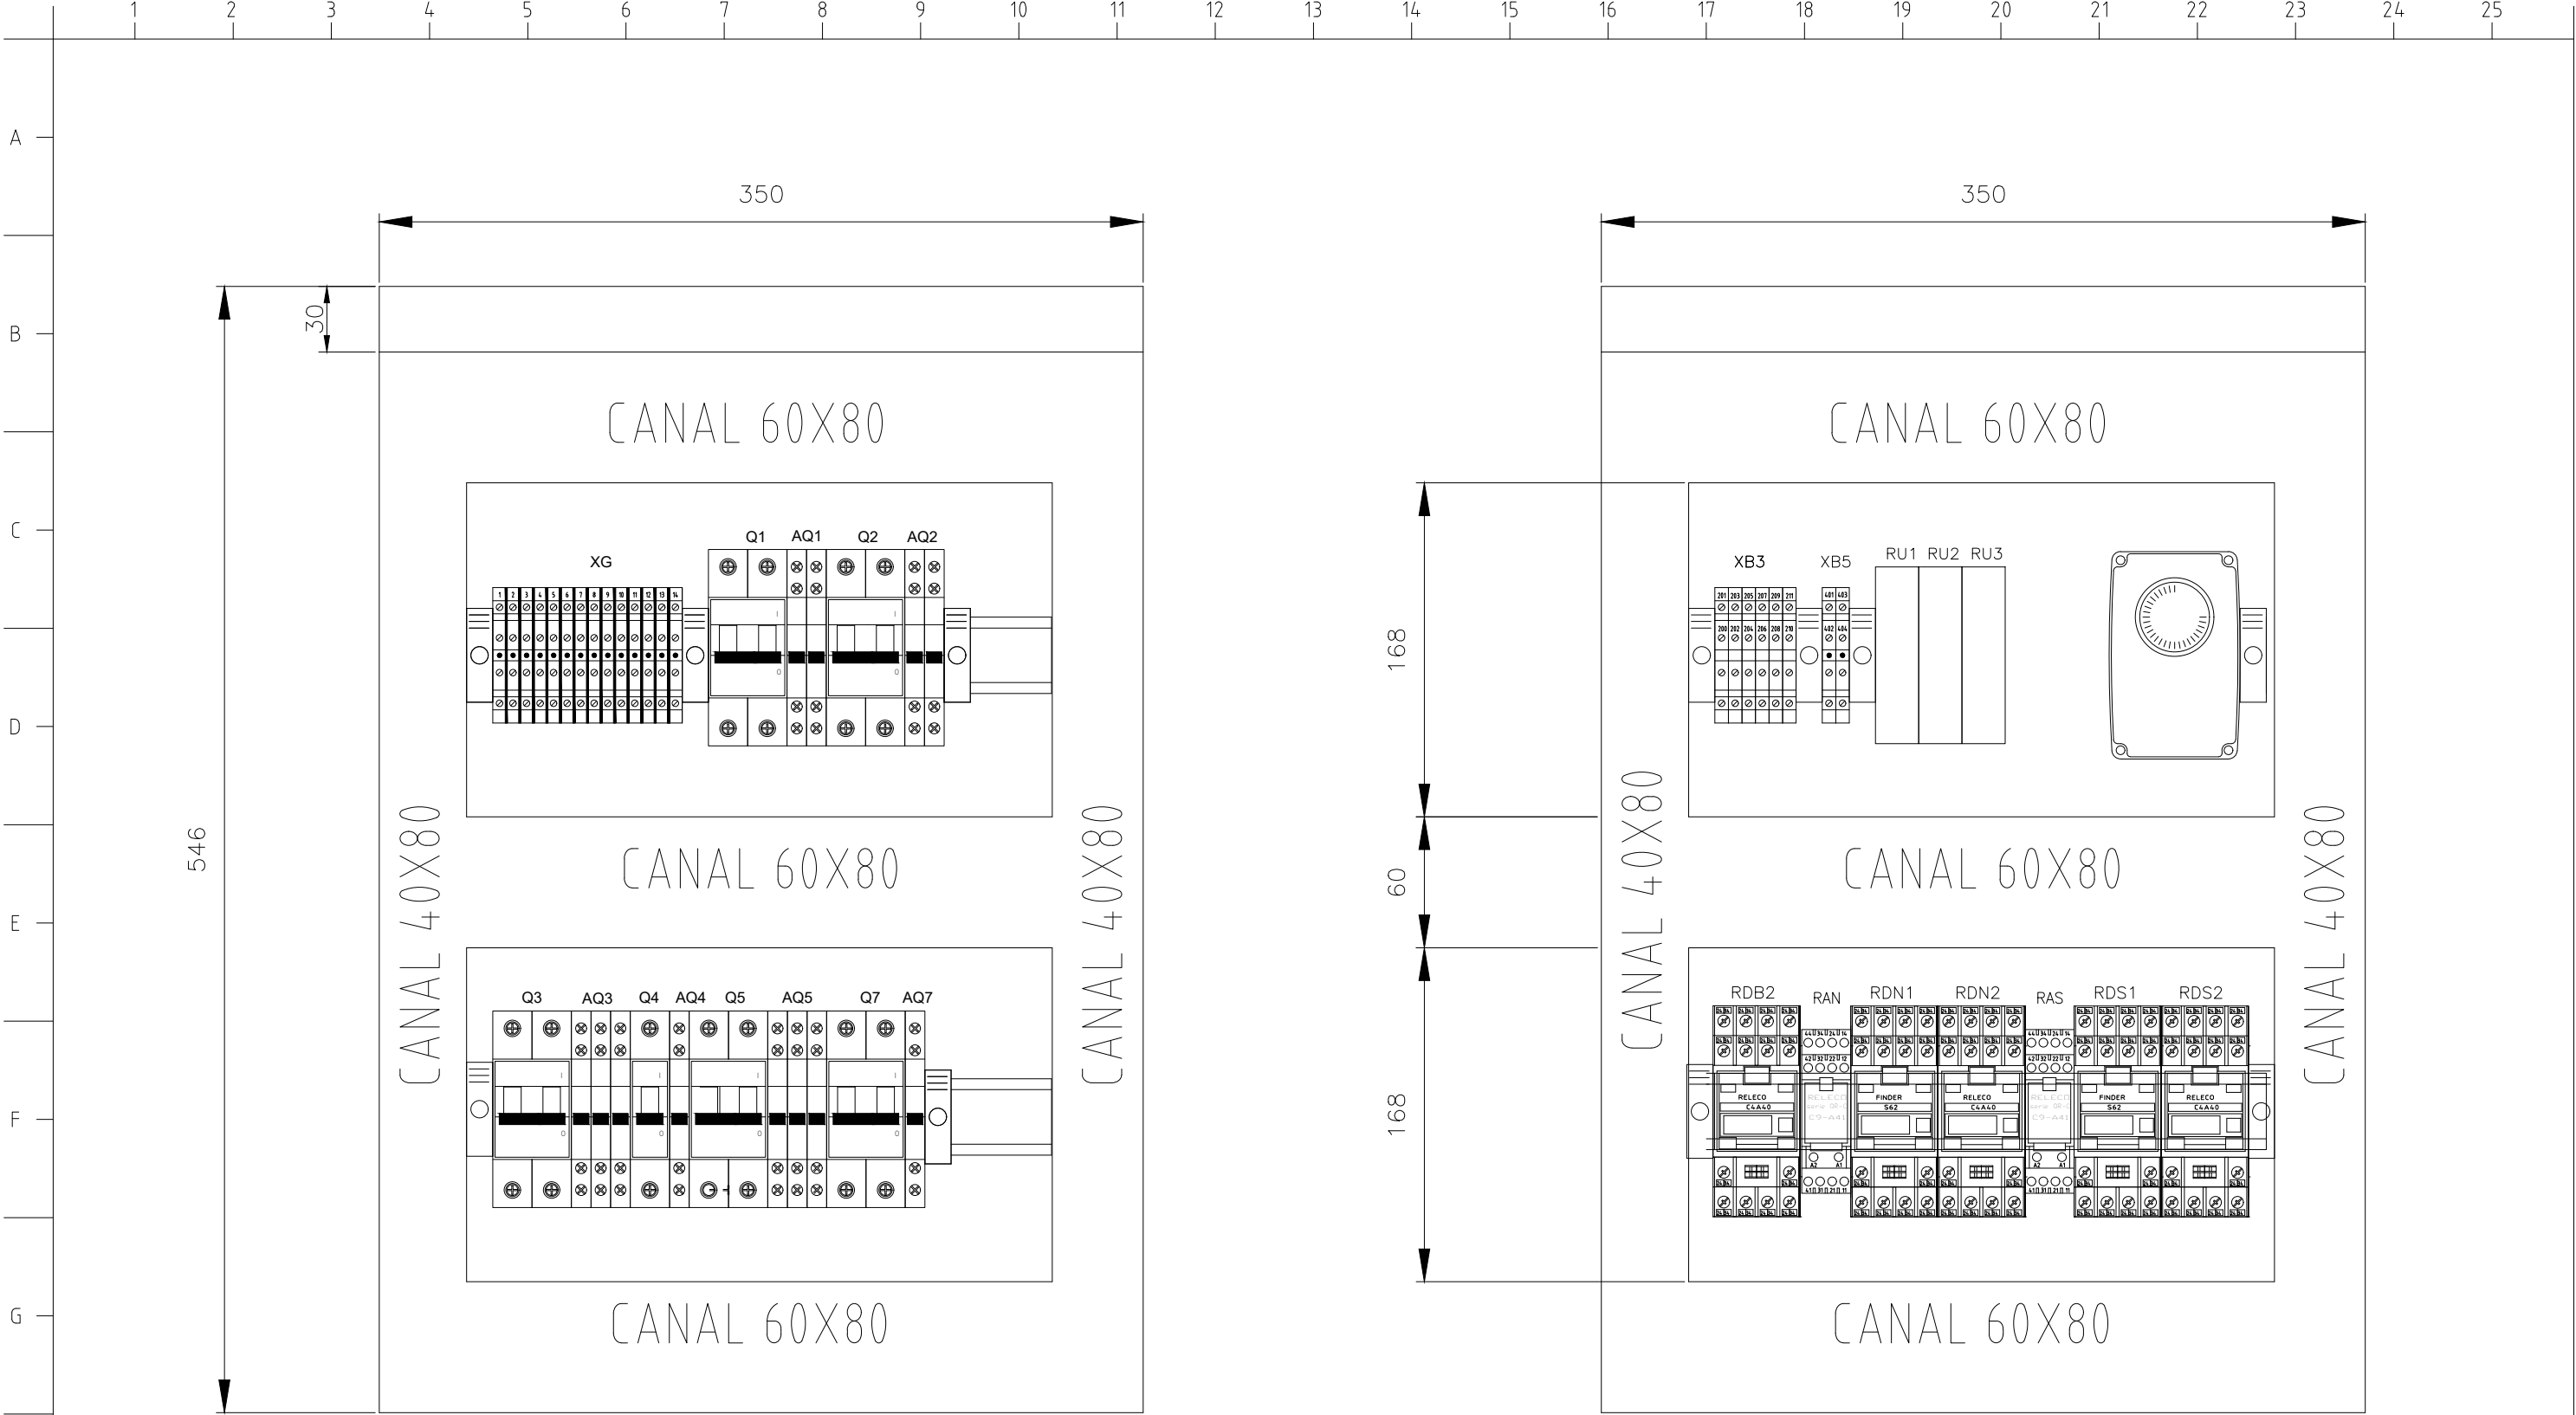

BANDEJA LATERAL IZQUIERDA

CONFORME
A OBRA
PROYECCION ELECTROLUZ SRL

BANDEJA LATERAL DERECHA

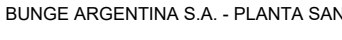Rev.	Fecha	Nombre	Observaciones		Fecha	Nombre		Cliente: BUNGE ARGENTINA S.A. - PLANTA SAN JERONIMO SUR	N° de Obra:	Hoja N°:
4	03/12/2024	L.RAMIREZ	CONFORME A OBRA	Dibujó	09/01/2024	G.MIÑO		Obra: PROVISION CELDAS 33KV	3110	17 de 17
3	23/08/2024	S.SOSA	CONFORME A FABRICACION	Revisó	09/01/2024	S.SOSA		Denominación: DETALLE BANDEJAS LATERALES	N° de Plano Cliente:	Rev.N°
2	26/03/2024	G.MIÑO	CORRECCIONES SEGUN MAIL 26/03/2024						-	-
1	22/03/2024	G.MIÑO	CORRECCIONES SEGUN MAIL 20/03/2024	Aprobó					N° de Plano:	Rev.N°
0	26/01/2024	G.MIÑO	APTO PARA CONSTRUIR						4647-01-E-FU01	4