

PROYECCION ELECTROLUZ S.R.L. SE RESERVA LA PROPIEDAD DEL MISMO CON PROHIBICION DE REPRODUCCION TOTAL O PARCIAL, SIN AUTORIZACION ESCRITA. SUJETO A MODIFICACION SIN PREVIO AVISO.

1

2

A

B

C

D

E

F

G

H

I

CONFORME
A OBRA

PROYECCION ELECTROLUZ SRL

<div>02</div>	CONFORME A OBRA	10/12/24	L.A.R.	N.M.P.	-
<div>01</div>	CONFORME A FABRICACIÓN	18/10/24	L.A.R.	N.M.P.	-
<div>00</div>	APTO PARA CONSTRUIR	03/06/24	G.R.M.	N.M.P.	-
<div>AC</div>	PARA APROBACION DE CLIENTE	09/04/24	M.J.G.	N.M.P.	-
<div>AB</div>	CAMBIO CALIBRE INTERRUPTOR CABECERA	13/12/23	-	-	-
<div>AA</div>	PARA LICITACION	30/11/23	-	-	-
REV/CANT.	DESCRIPCION	FECHA	EJEC.	CONTR.	APROB.

Renova

EJECUTO: PE

PROYECTO: PE

CONTROLO: PE

APROBO: REN

FECHA: 09/04/24

ESCALA:

RENOVA

PUERTO TIMBUES

AMPLIACION SILOS AUTRALIANOS

Diagrama Unifilar Tablero General de Baja Tension Silos Australianos

LA FIRMA SE RESERVA LA PROPIEDAD DE ESTE ELABORADO CON PROHIBICION DE REPRODUCIRLO O TRANSFERIRLO EN TODO O EN PARTE A OTRA FIRMA O PERSONA SIN SU PREVIA AUTORIZACION ESCRITA.

DOC. N°:

T467-DWE-AL-003


ARCHIVO: T467-DWE-AL-003-02

HOJA: 1 de 2

02

REVISION


PROYECCION ELECTROLUZ S.R.L. SE RESERVA LA PROPIEDAD DEL MISMO CON PROHIBICION DE REPRODUCCION TOTAL O PARCIAL, SIN AUTORIZACION ESCRITA. SUJETO A MODIFICACION SIN PREVIO AVISO.

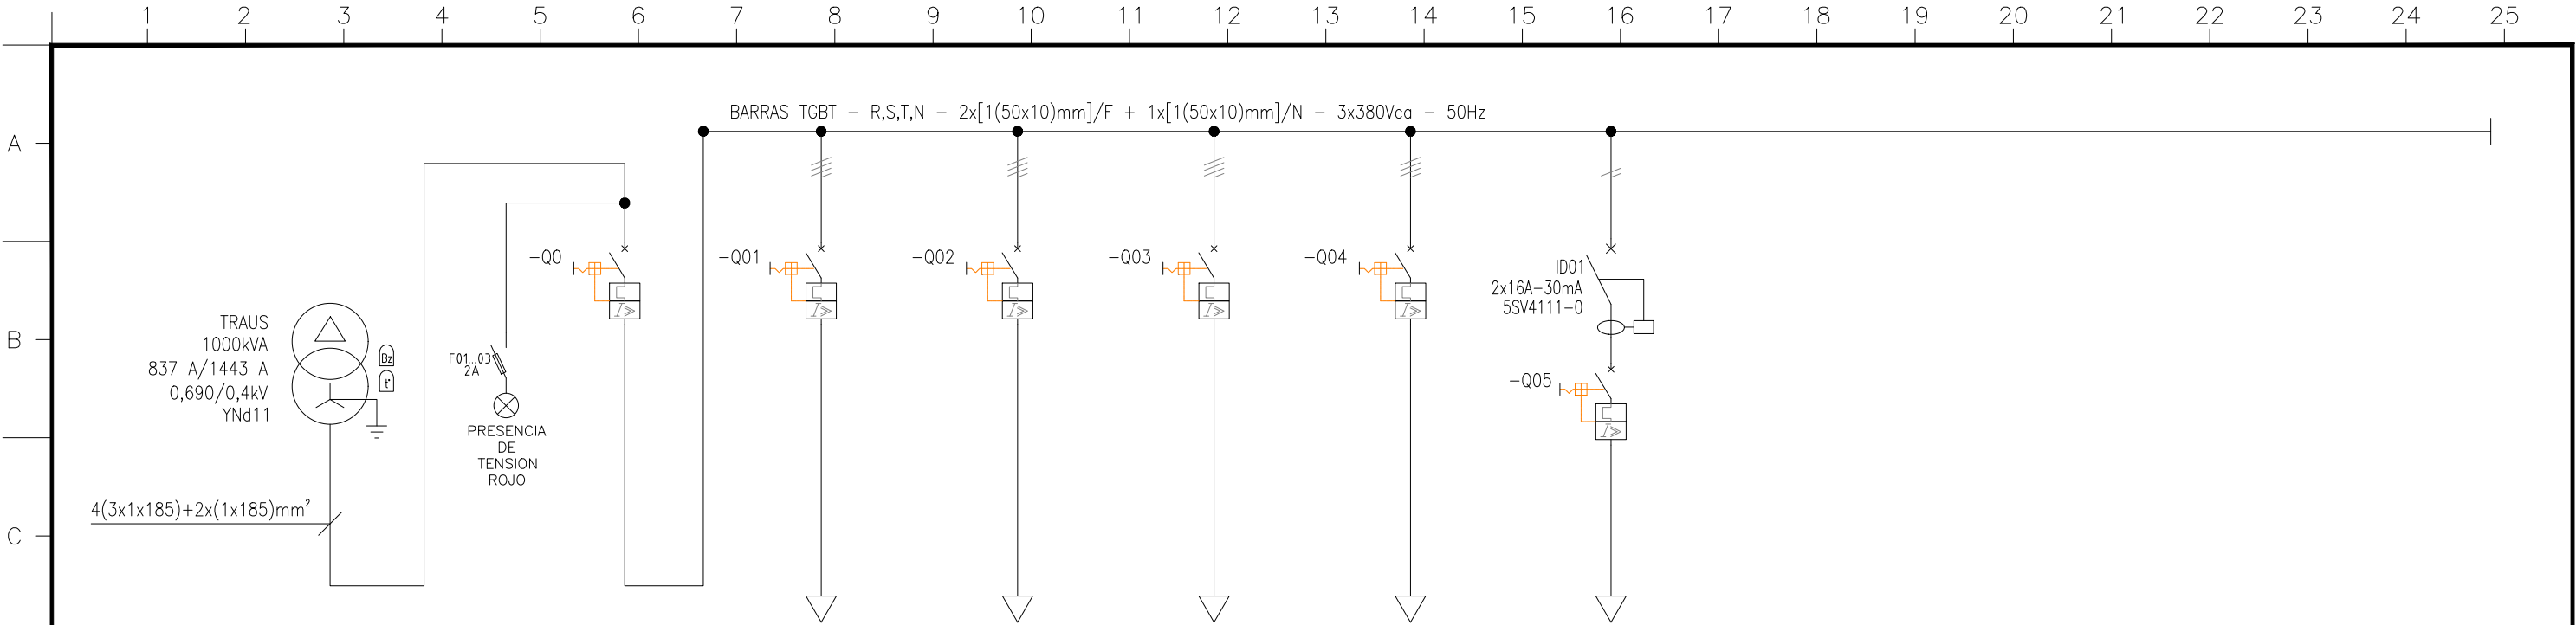

D	TAG	INT. PPAL	TS-SILO 1 y 2	TS-SILO 3 y 4	TS-SILO 5 y 6	TS-SILO 7 y 8	ILUM. Y TOMAS
	FRENTE / COLUMNA / CUBICLE
	TIPO DE ARRANQUE	.	ALIMENTACION	ALIMENTACION	ALIMENTACION	ALIMENTACION	ALIMENTACION
	COORDINACION / CLASE
E	TENSION [V]	380	380	380	380	380	220
	POTENCIA [KW]
	INTENSIDAD NONIMAL [A]	4x1600A	4x400A	4x400A	4x400A	4x400A	2x16A
	INTERRUPTOR	3VA2716-5AD13-0AA0	3VA1340-4GF42-0AA0	3VA1340-4GF42-0AA0	3VA1340-4GF42-0AA0	3VA1340-4GF42-0AA0	5SY4216-7
F	CORRIENTE / REGULACION
	MANDO ROTATIVO INTERRUPTOR
	SECCIONADOR
	CONTACTO AUXILIAR SECCIONADOR
G	MANDO ROTATIVO SECCIONADOR
	GUARDAMOTOR
	CORRIENTE / REGULACION
	MANDO ROTATIVO GUARDAMOTOR
H	MODULO SECCIONAMIENTO VISIBLE
	BASE PORTAFUSIBLE
	FUSIBLE / TIPO / TAMAÑO / CALIBRE
	CONTACTOR DE LINEA / INVERSOR
I	CONTACTO AUXILIAR CONTACTOR
	CUBRE CONTACTOS CONTACTOR
	KIT DE CONEXIONES PARA INVERSOR
	BLOQUEO MECANICO PARA INVERSOR
J	CONEXION ELECTRICA Y MECANICA
	MODULO DE UNION GUARDAMOTOR-CONTACTOR
	ENCLAVAMIENTO ELECTRICO Y MECANICO
	UNIDAD BASE SIMOCODE PROFINET/TERMICO
K	MODULO MED DE CORRIENTE-TENSION/REG
	CABLE DE CONEXION SIMOCODE
	CONECTOR PROFINET
	VARIADOR DE FRECUENCIA
L	UNIDAD DE CONTROL PARA VARIADOR
	PANEL DE CONTROL VARIADOR(AOP/IOP/BOP-S)
	MODULO TERMINAL PARA VARIADOR
	CABLE PARA DRIVE CLIQ
M	REACTANCIA DE LINEA
	REACTANCIA DE SALIDA
	ARRANCADOR SUAVE
	MODULO DE COMUNICACION PROFINET ST ARRANCADOR
N	CUBRE CONTACTOS ARRANCADOR SUAVE
	ALIMENTACION DESDE BARRAS
	
	

CONFORME
A OBRA
PROYECCION ELECTROLUZ SRL

	Fecha	Nombre	Observaciones	Rev.	Fecha	Nombre
AB	13/12/23	-	CAMBIO CALIBRE INTERRUPTOR DE CABECERA	Dibujo	09/04/24	M.J.G.
AC	09/04/24	M.J.G.	PARA APROBACION DE CLIENTE	Reviso		
00	03/06/24	L.A.R.	APTO PARA CONSTRUIR	Aprobo		
01	21/10/24	L.A.R.	CONFORME A FABRICACION			
02	10/12/24	L.A.R.	CONFORME A OBRA			

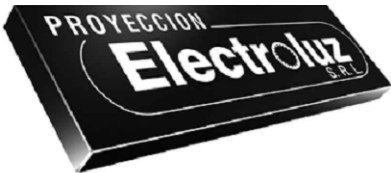

Cliente: RENOVA TIMBUES
Obra: AMP. SILOS AUSTRALIANOS
ESQ. UNIFILAR TGBT AMPIACION
SILOS AUSTRALIANOS



N° de Obra:	3181	Hoja N°:	2/2
N° de Plano Cliente:	T467-DWE-AL-003	Rev.N°	AB
N° de Plano:	T467-DWE-AL-003	Rev.N°	02