



VISTA DE FRENTE

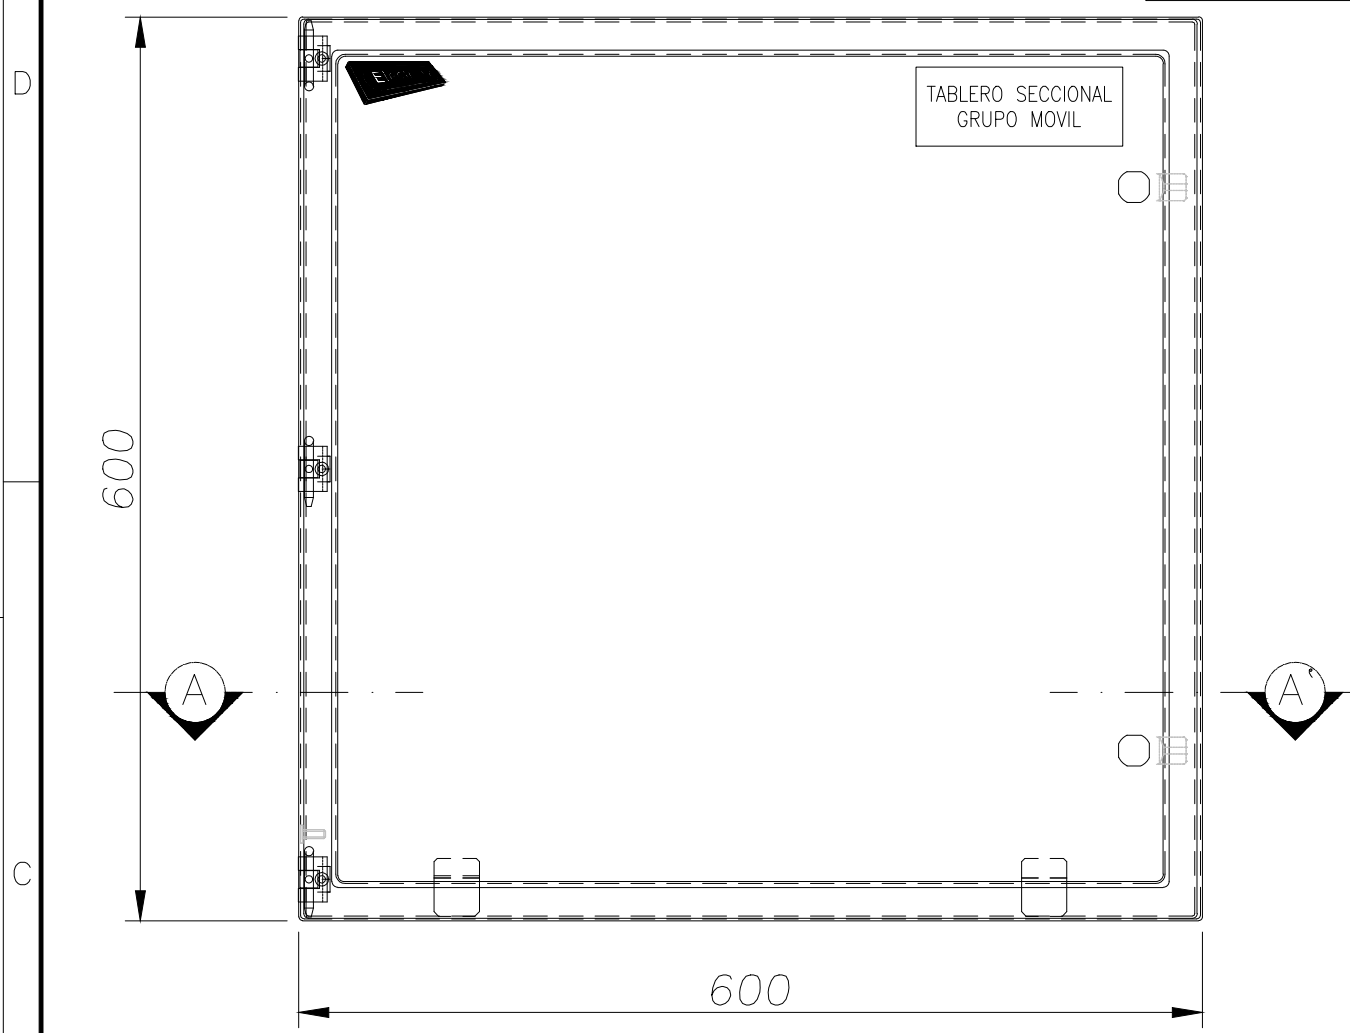


CORTE A-A'

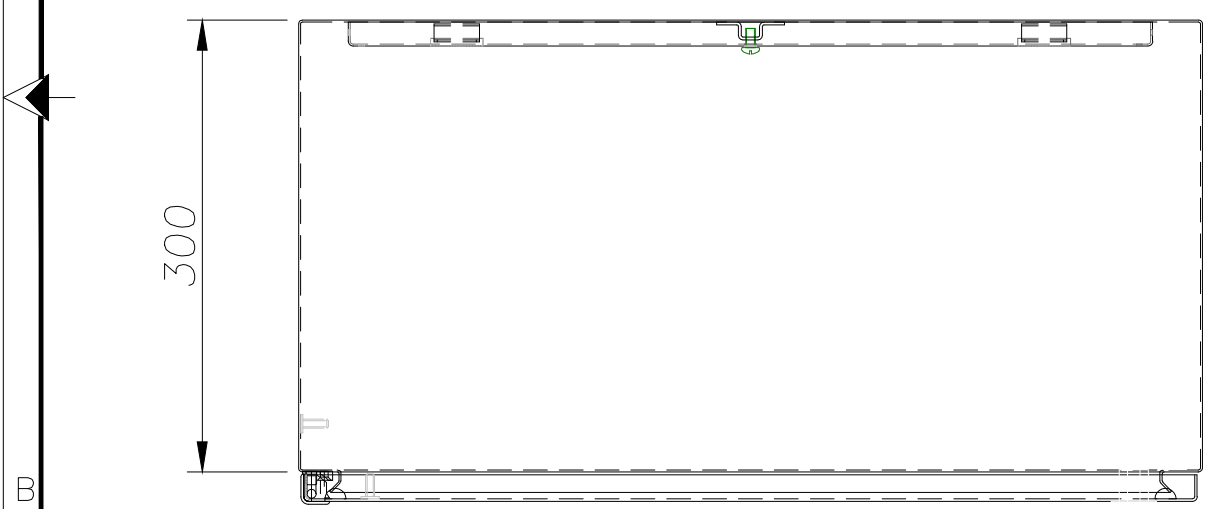


VISTA INTERIOR

Barra Cu 40x10mm  
Long.:450mm

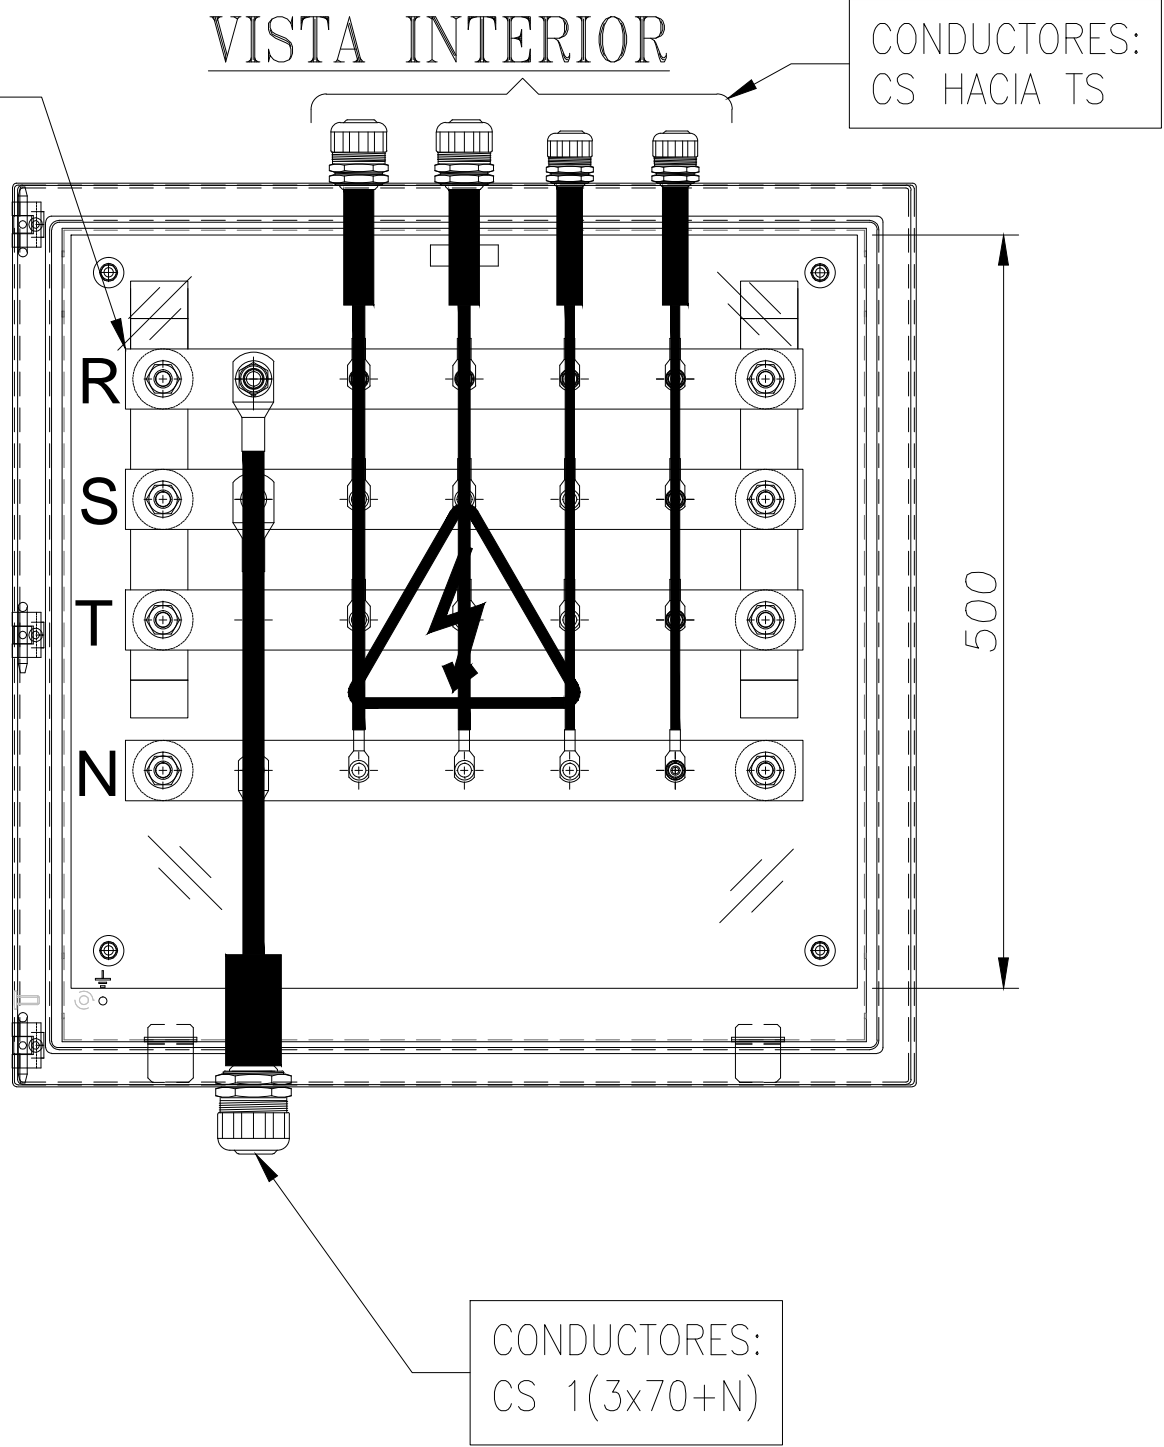


CONDUCTORES:  
CS 1(3x70+N)


DETALLE DE BARRA PARA FASES

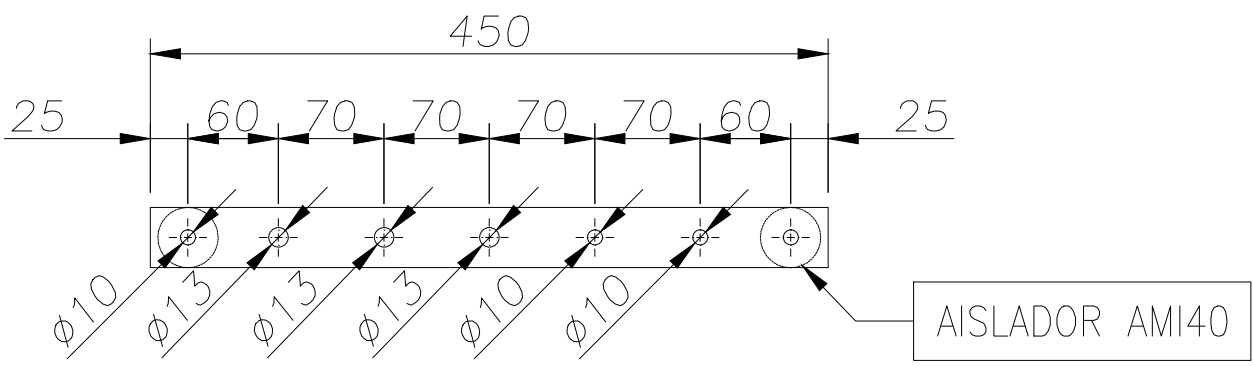

CORTE LATERAL

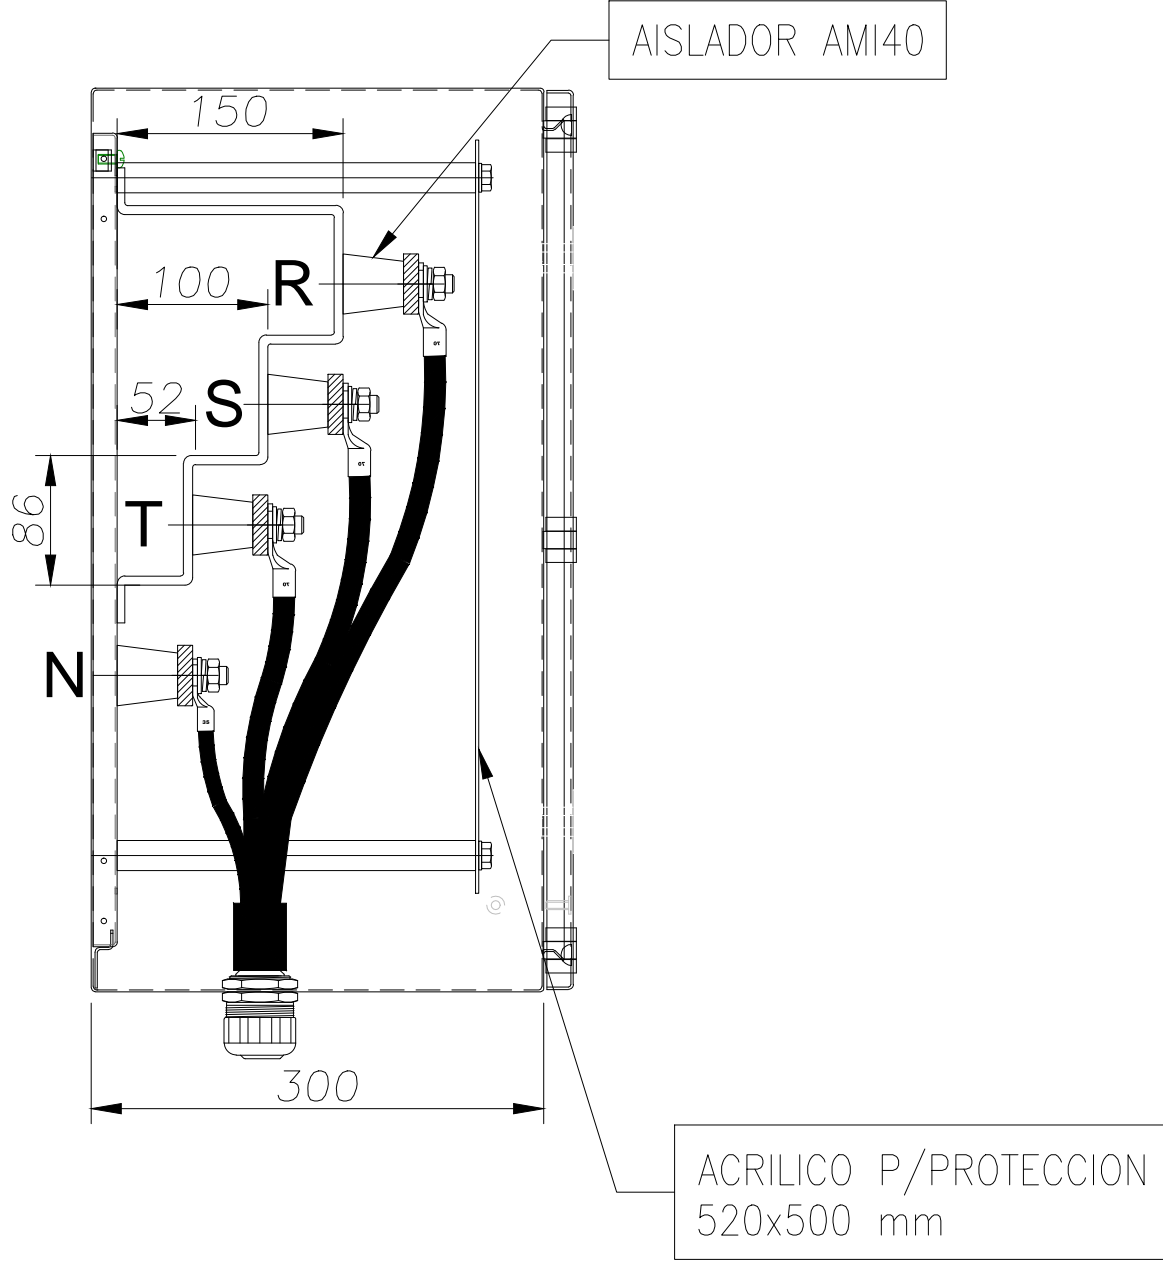

DETALLE DE BARRA PARA NEUTRO

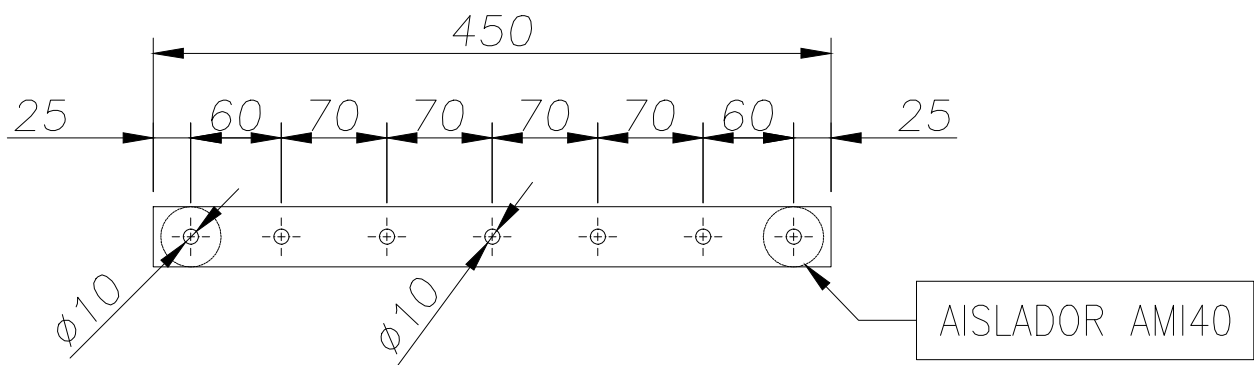


CARACTERISTICAS CONSTRUCTIVAS

- TABLERO MARCA GENROD; MODELO: 099305 - DIM.: 600x600x300mm .-
- CONSTRUIDO EN CHAPA DE ACERO DOBLE DECAPADA N°14 y 16.-
- PUERTAS CON BURLETE DE GOMA.-
- CERRADURA 1/4 DE VUELTA.-
- TRATAMIENTO SUPERFICIAL : DESENGRASADO , DESOXIDADO, FOSFATIZADO.-
- PINTURA TABLERO ESMALTE POLIESTER BEIGE TEXTURADO, RALL 7032.
- ENTRADA / SALIDA DE CABLES INFERIOR .-
- CARTELES INDICADORES DE ACRILICO GRABADO, FONDO NEGRO, LETRAS BLANCAS.-

CONFORME  
A OBRA  
PROYECCION ELECTROLUZ SRL



 RECONQUISTA - STA. FE  
CASA CENTRAL  
Patricio Diez 175  
Tel.:03482-421940 (Rot.)  
Fax:03482-421944  
www.electroluz.com.ar  
PLANTA INDUSTRIAL  
Parque Industrial - Reta,  
Telefax:03482-429810(Rot.)  
Email:fabrica@electroluz.com.ar

	Fecha	Nombre	Cliente: CASA CHEMES		
Dibujó	12/02/25	M.J.G.	VERA – SANTA FE		
Revisó	12/02/25	N.M.P.			
Aprobó	12/02/25	N.M.P.	Obra: CENTRO LOGISTICO 1ER ETAPA		
Escala:	Denominación:		N° de Plano Cliente:		Rev.
—	<div>TABLERO DISTRIBUCION DE INCENDIO TAB. DIST.</div>		3071—00—E—TP43		2
			N° de Obra:		3071
Tolerancia			N° de Plano:		
Rugocidad					4602-00-E-TP43

2	19/03/25	LAR.	CONFORME A OBRA
1	18/02/25	LAR.	CONFORME A FABRICACION
0	18/02/25	M.J.G.	APTO PARA CONSTRUIR
REV. N°	FECHA	NOMBRE	OBSERVACIONES

PROYECCION ELECTROLUZ SRL SE RESERVA LA PROPIEDAD DEL MISMO CON PROHIBICION DE REPRODUCCION TOTAL O PARCIAL SIN SUJETAR A MODIFICACION SIN PREVIO AVISO.