



2


1

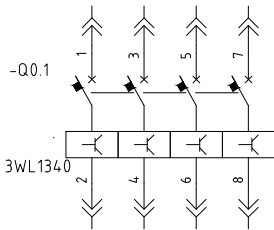


INTERRUPTOR EXTRAIBLE  
3WL...

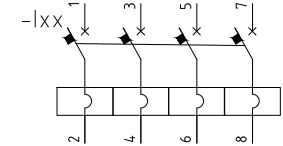


INTERRUPTOR SIEMENS  
3WA...

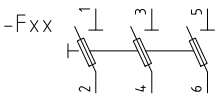


SECCIONADOR C/PORTA FUSIBLES NH  
SIEMENS

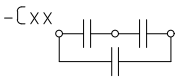

CAPACITORES

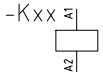

BOBINA DE CONTACTOR  
SIEMENS

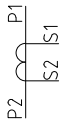

TRANSF. DE CORRIENTE




CONTACTO AUXILIAR



PILOTO LUMINOSO



BORNE DE COMANDO  
ZOLODA

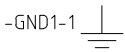


PUESTA A TIERRA


CABLEADOS:

FASE CDO. 220VCA: CABLE NEGRO 1,5mm<sup>2</sup>  
NEUTRO CDO. 220VCA: CABLE CELESTE 1,5mm<sup>2</sup>  
POS. CDO. 24VCC: CABLE ROJO 1,5mm<sup>2</sup>  
NEG. CDO. 24VCC: CABLE BLANCO 1,5mm<sup>2</sup>  
CTOS. VOLT.: CABLE NEGRO CABLE NEGRO 2,5mm<sup>2</sup>  
CTOS. AMP.: CABLE NEGRO 4mm<sup>2</sup>  
CTOS. AMP. (TIERRA): CABLE VERDE/AMARILLO 4mm<sup>2</sup>

**CONFORME  
A OBRA**  
PROYECCION ELECTROLUZ SRL

	CONFORME A OBRA	07/05/25 C.G.O.			
	CONFORME A FABRICACION	21/05/23 R.E.D.			
	APTO PARA CONSTRUIR	R.E.D. 17/05/23			
	PARA APROBACION	S.SOSA 01/02/23	L.R.P. 01/02/23		
R E V I S I O N E S		REVISO FECHA	APROBO FECHA	PLANOS DE REFERENCIA	
PROYECTO Nro.:		FECHA	NOMBRE		
PROYECTO:	PROYECTÓ:	01/02/23	S.A.S.		
PROVE. ELEC.	REVISÓ:	01/02/23	S.SOSA		
UBICACIÓN:	APROBÓ:	01/02/23	L.R.P.		
ARCHIVO:	ESCALA:	DESIGNACION:			PLANO Nro.
REFERENCIA:	S/E	<b>ESQUEMA FUNCIONAL TABLERO TGBT 4.1 CARATULA</b>			<b>4534-04-E-FU01</b>
					FECHA:
					<b>01/02/23</b>
					REVISIÓN:
					<b>2</b>

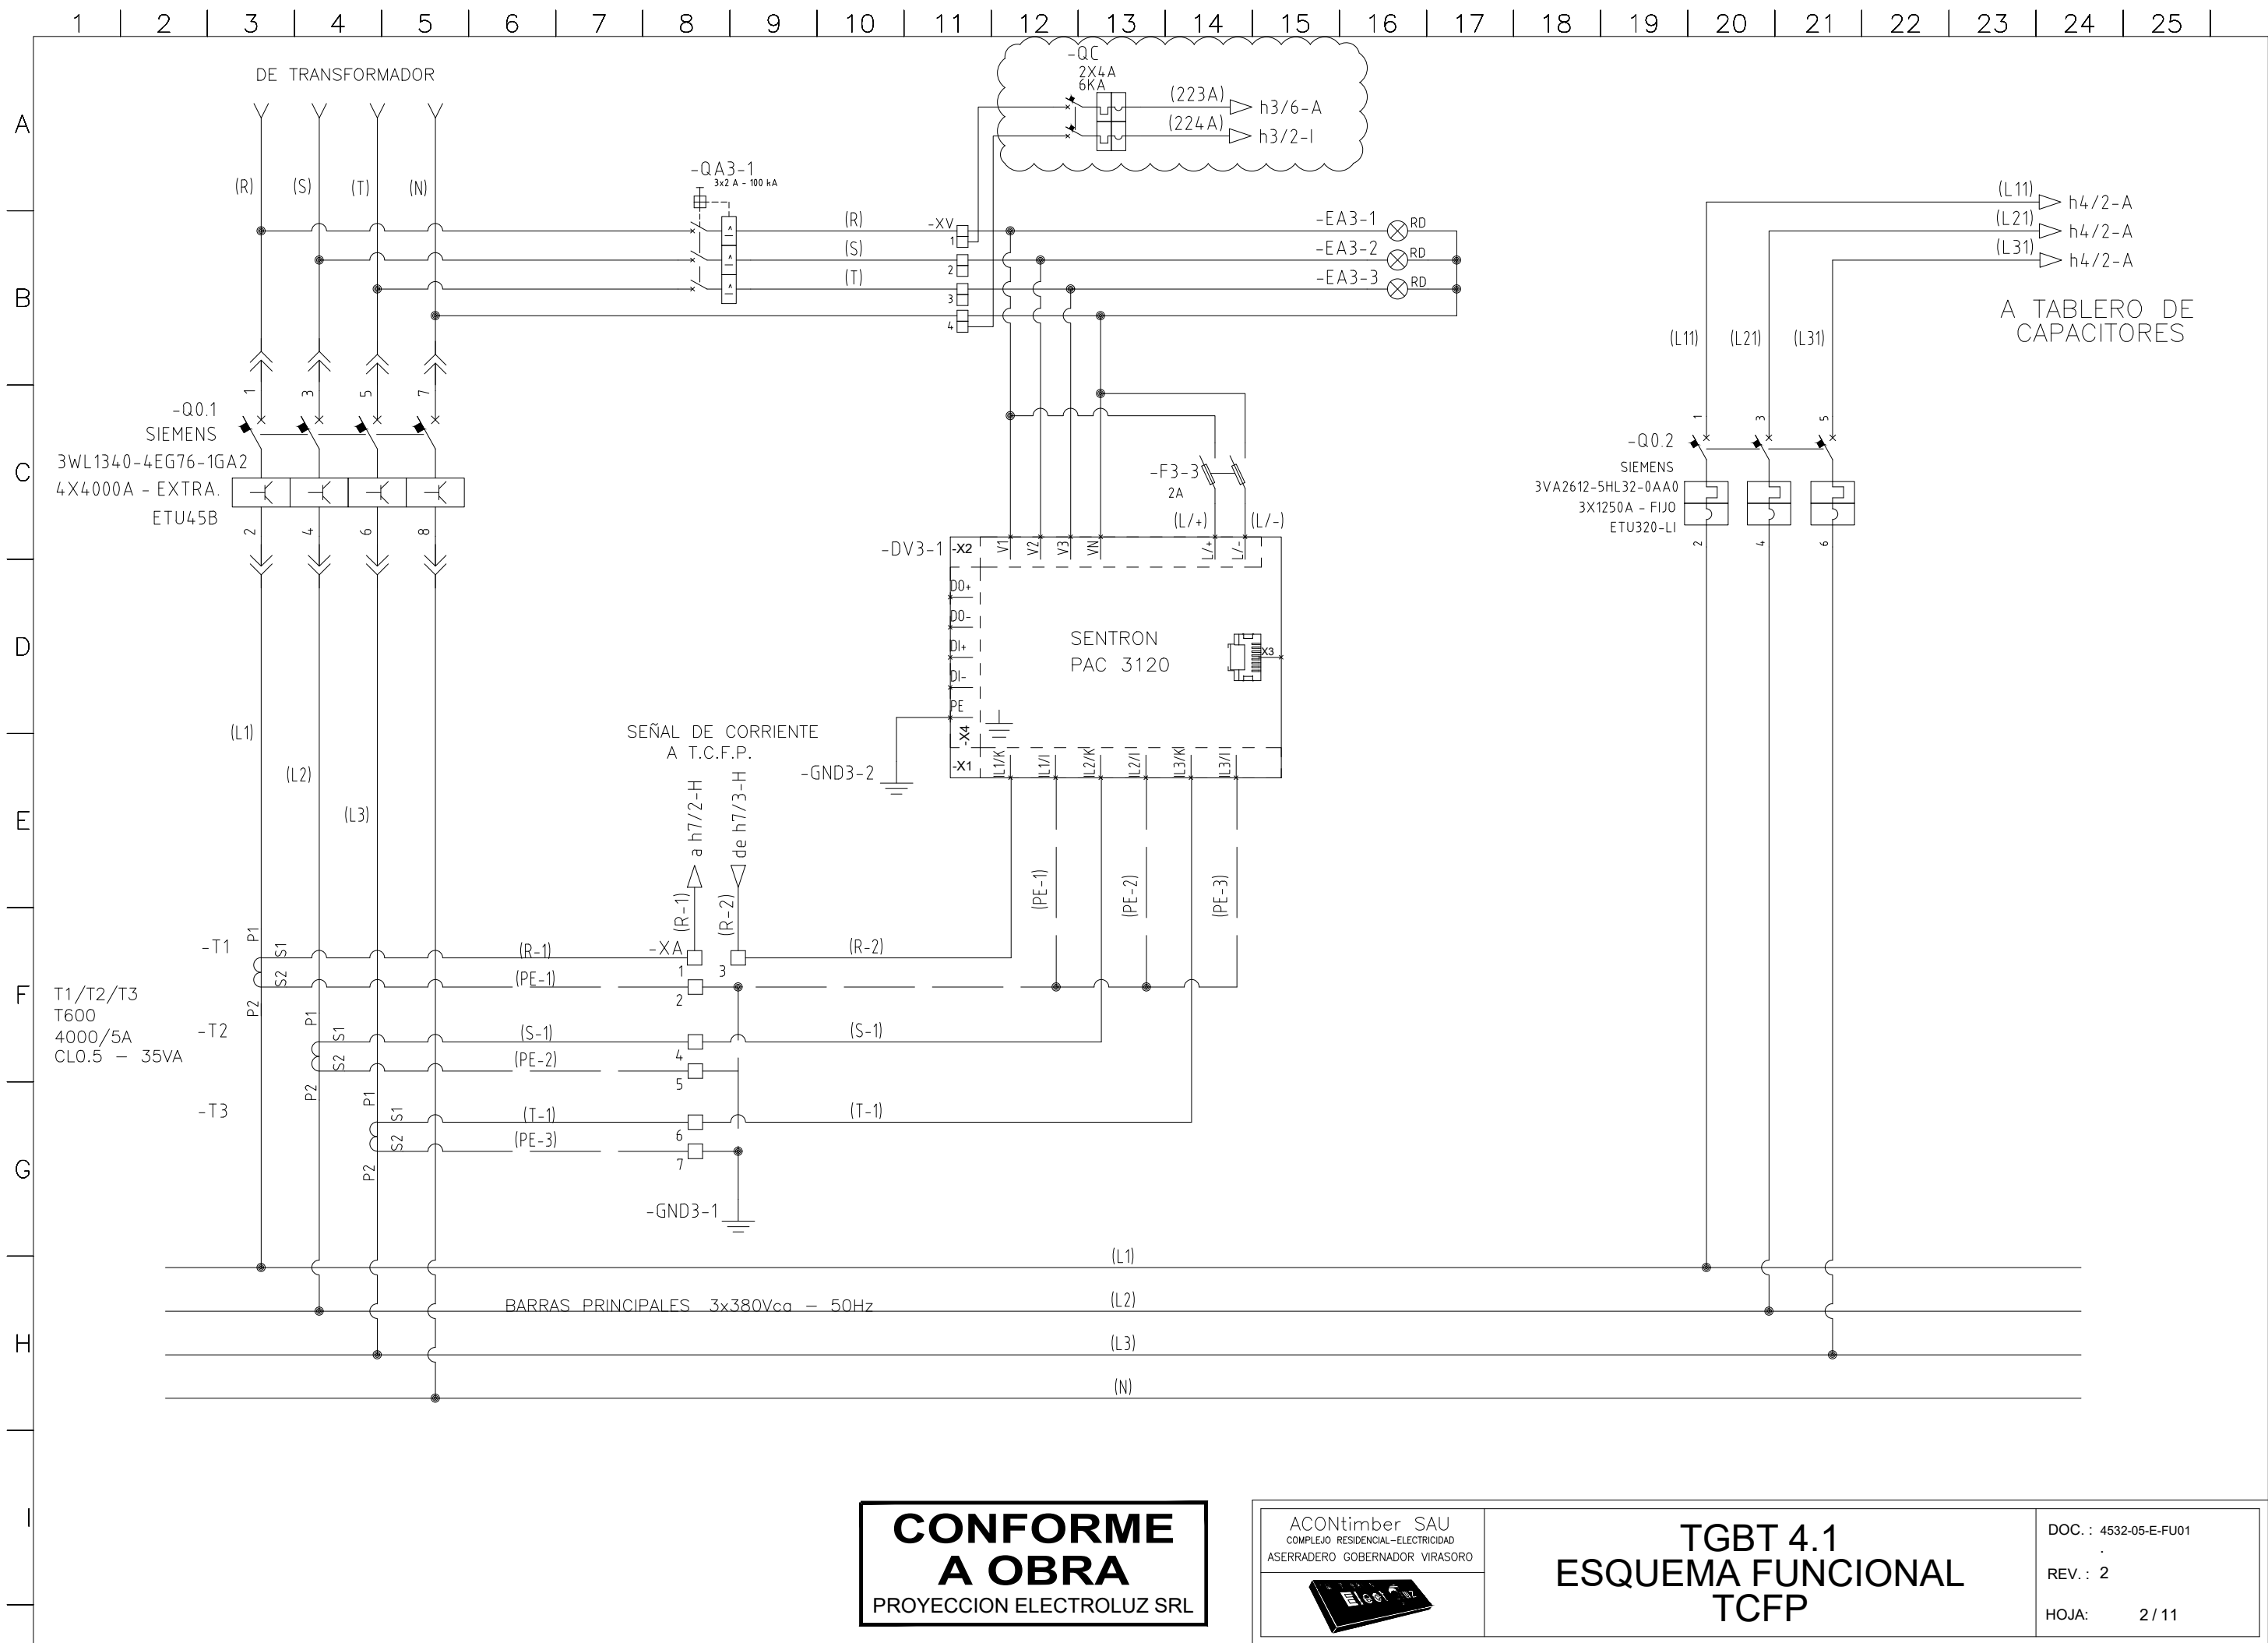

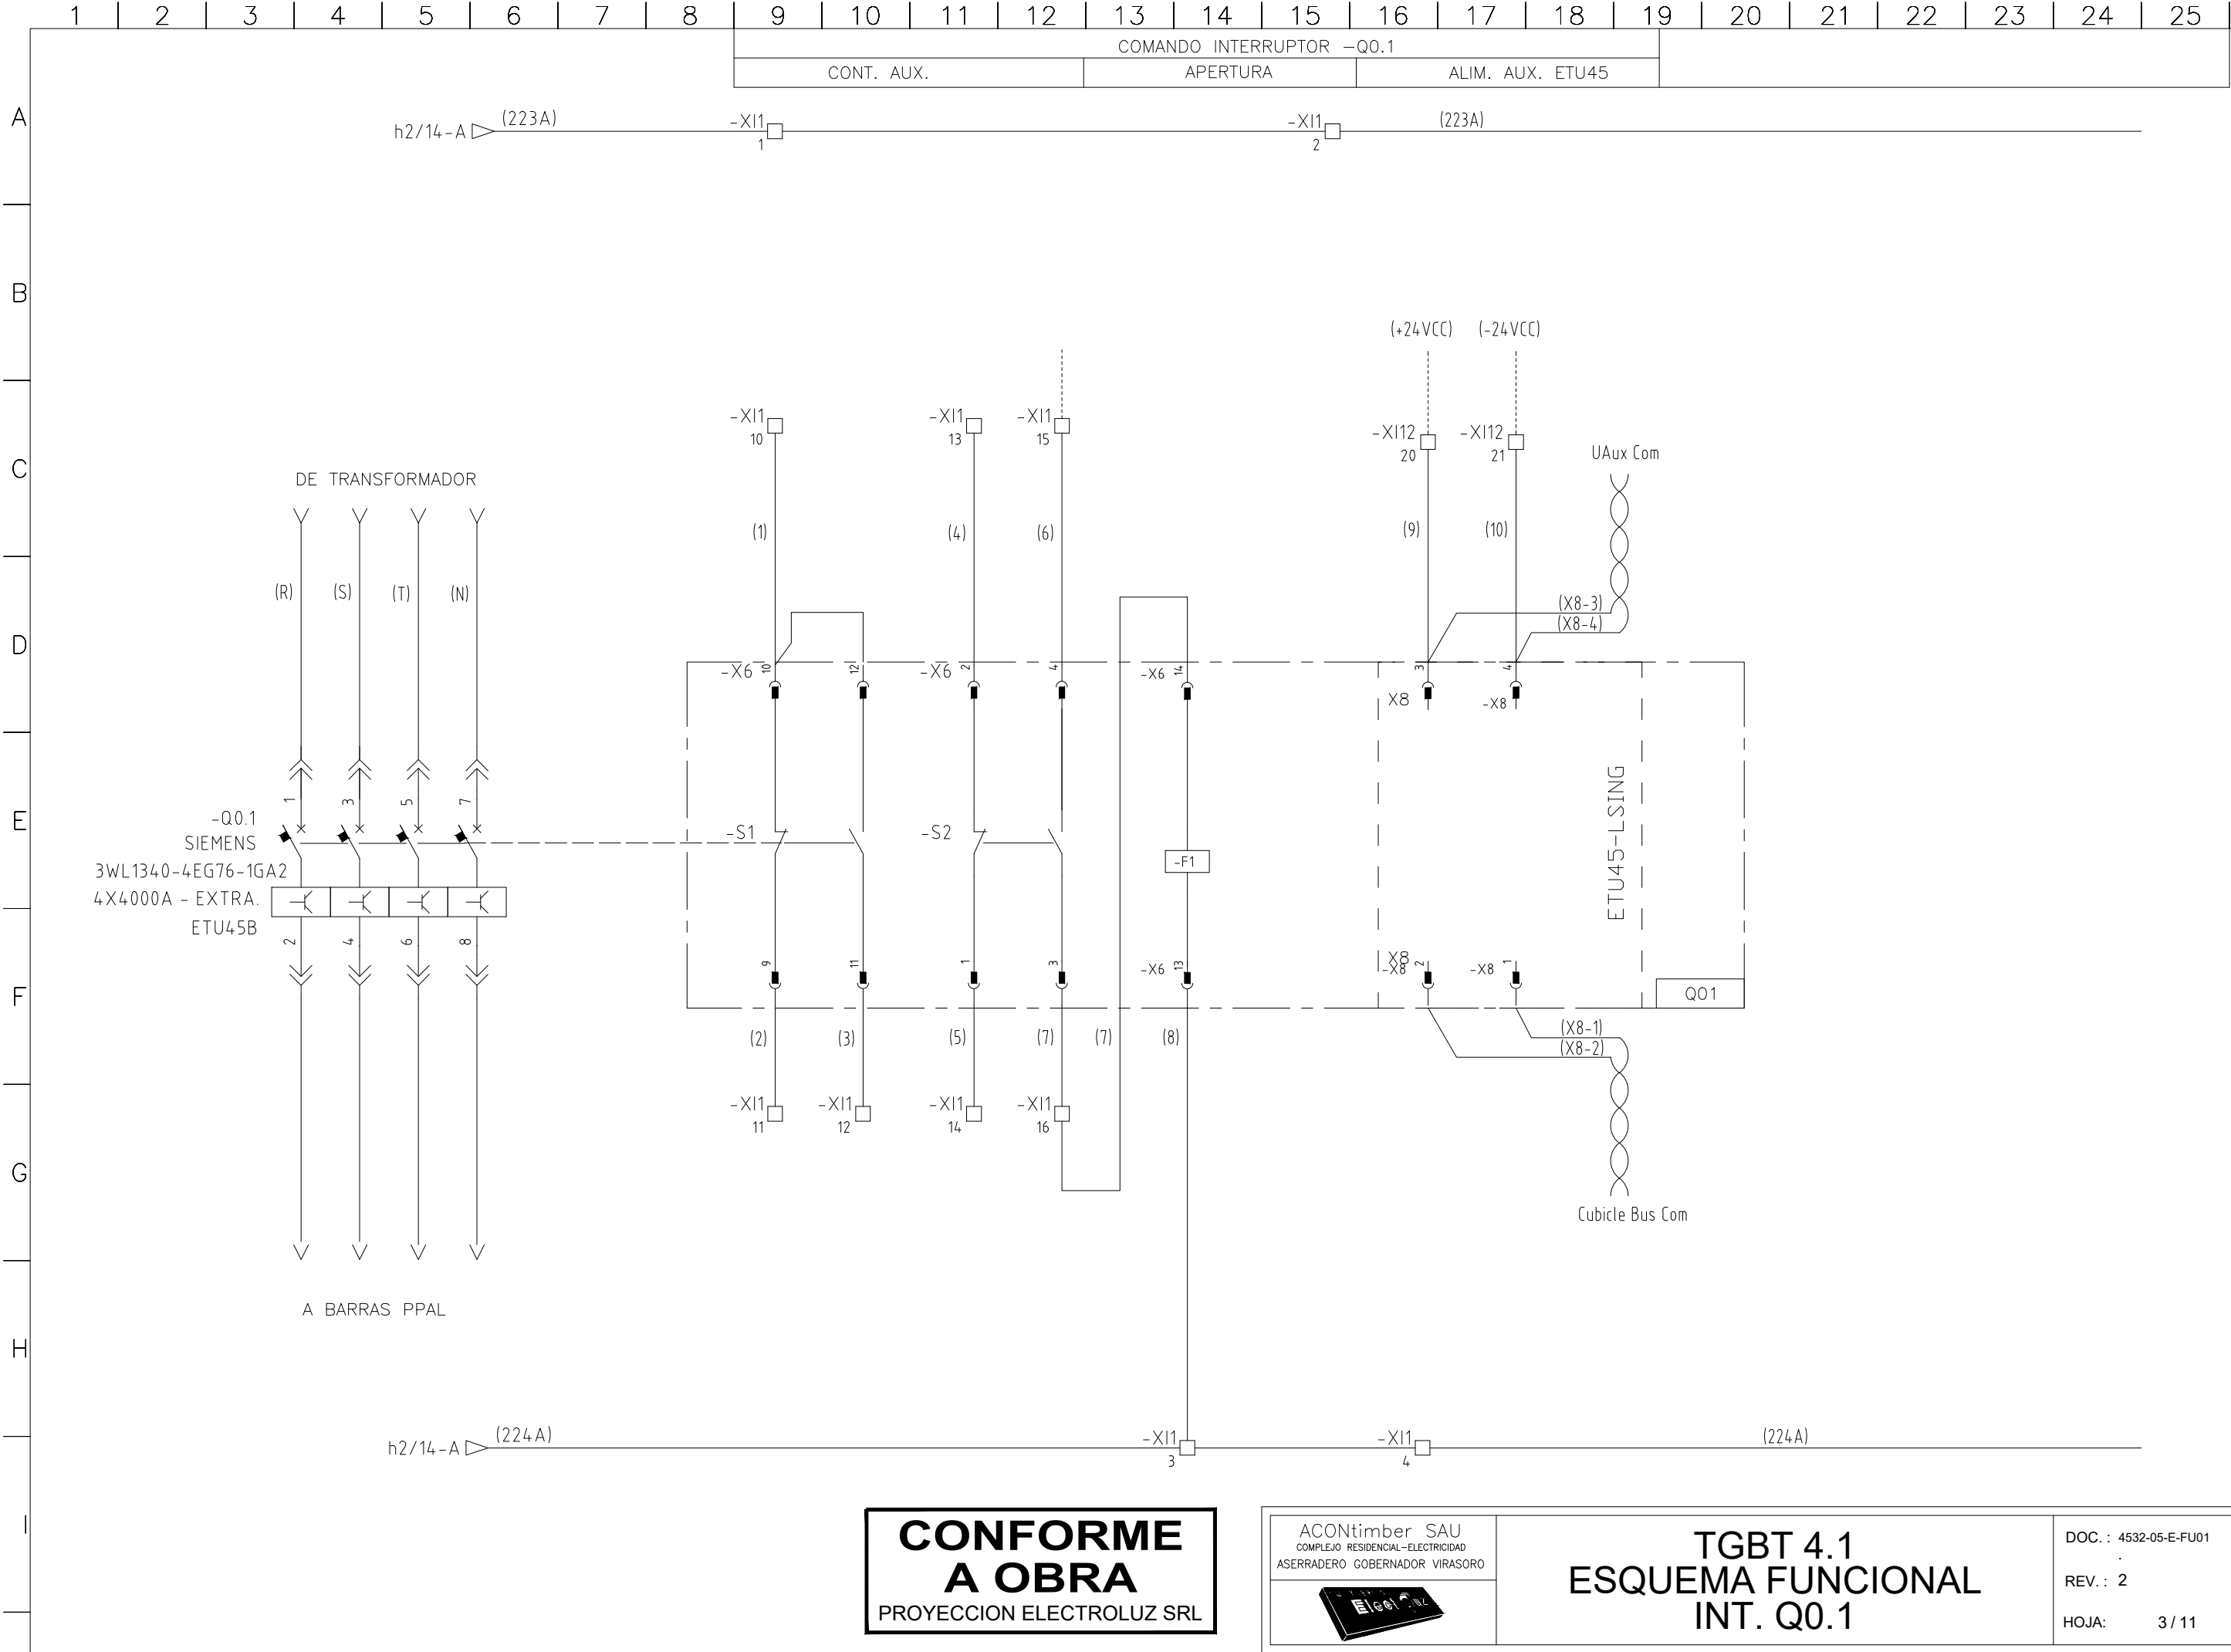

**CONFORME  
A OBRA**  
PROYECCION ELECTROLUZ SRL

ACONtimber SAU  
COMPLEJO RESIDENCIAL-ELECTRICIDAD  
ASERRADERO GOBERNADOR VIRASORO




**TGBT 4.1  
ESQUEMA FUNCIONAL  
INT. Q0.1**

DOC. : 4532-05-E-FU01


REV. : 2

HOJA: 3 / 11

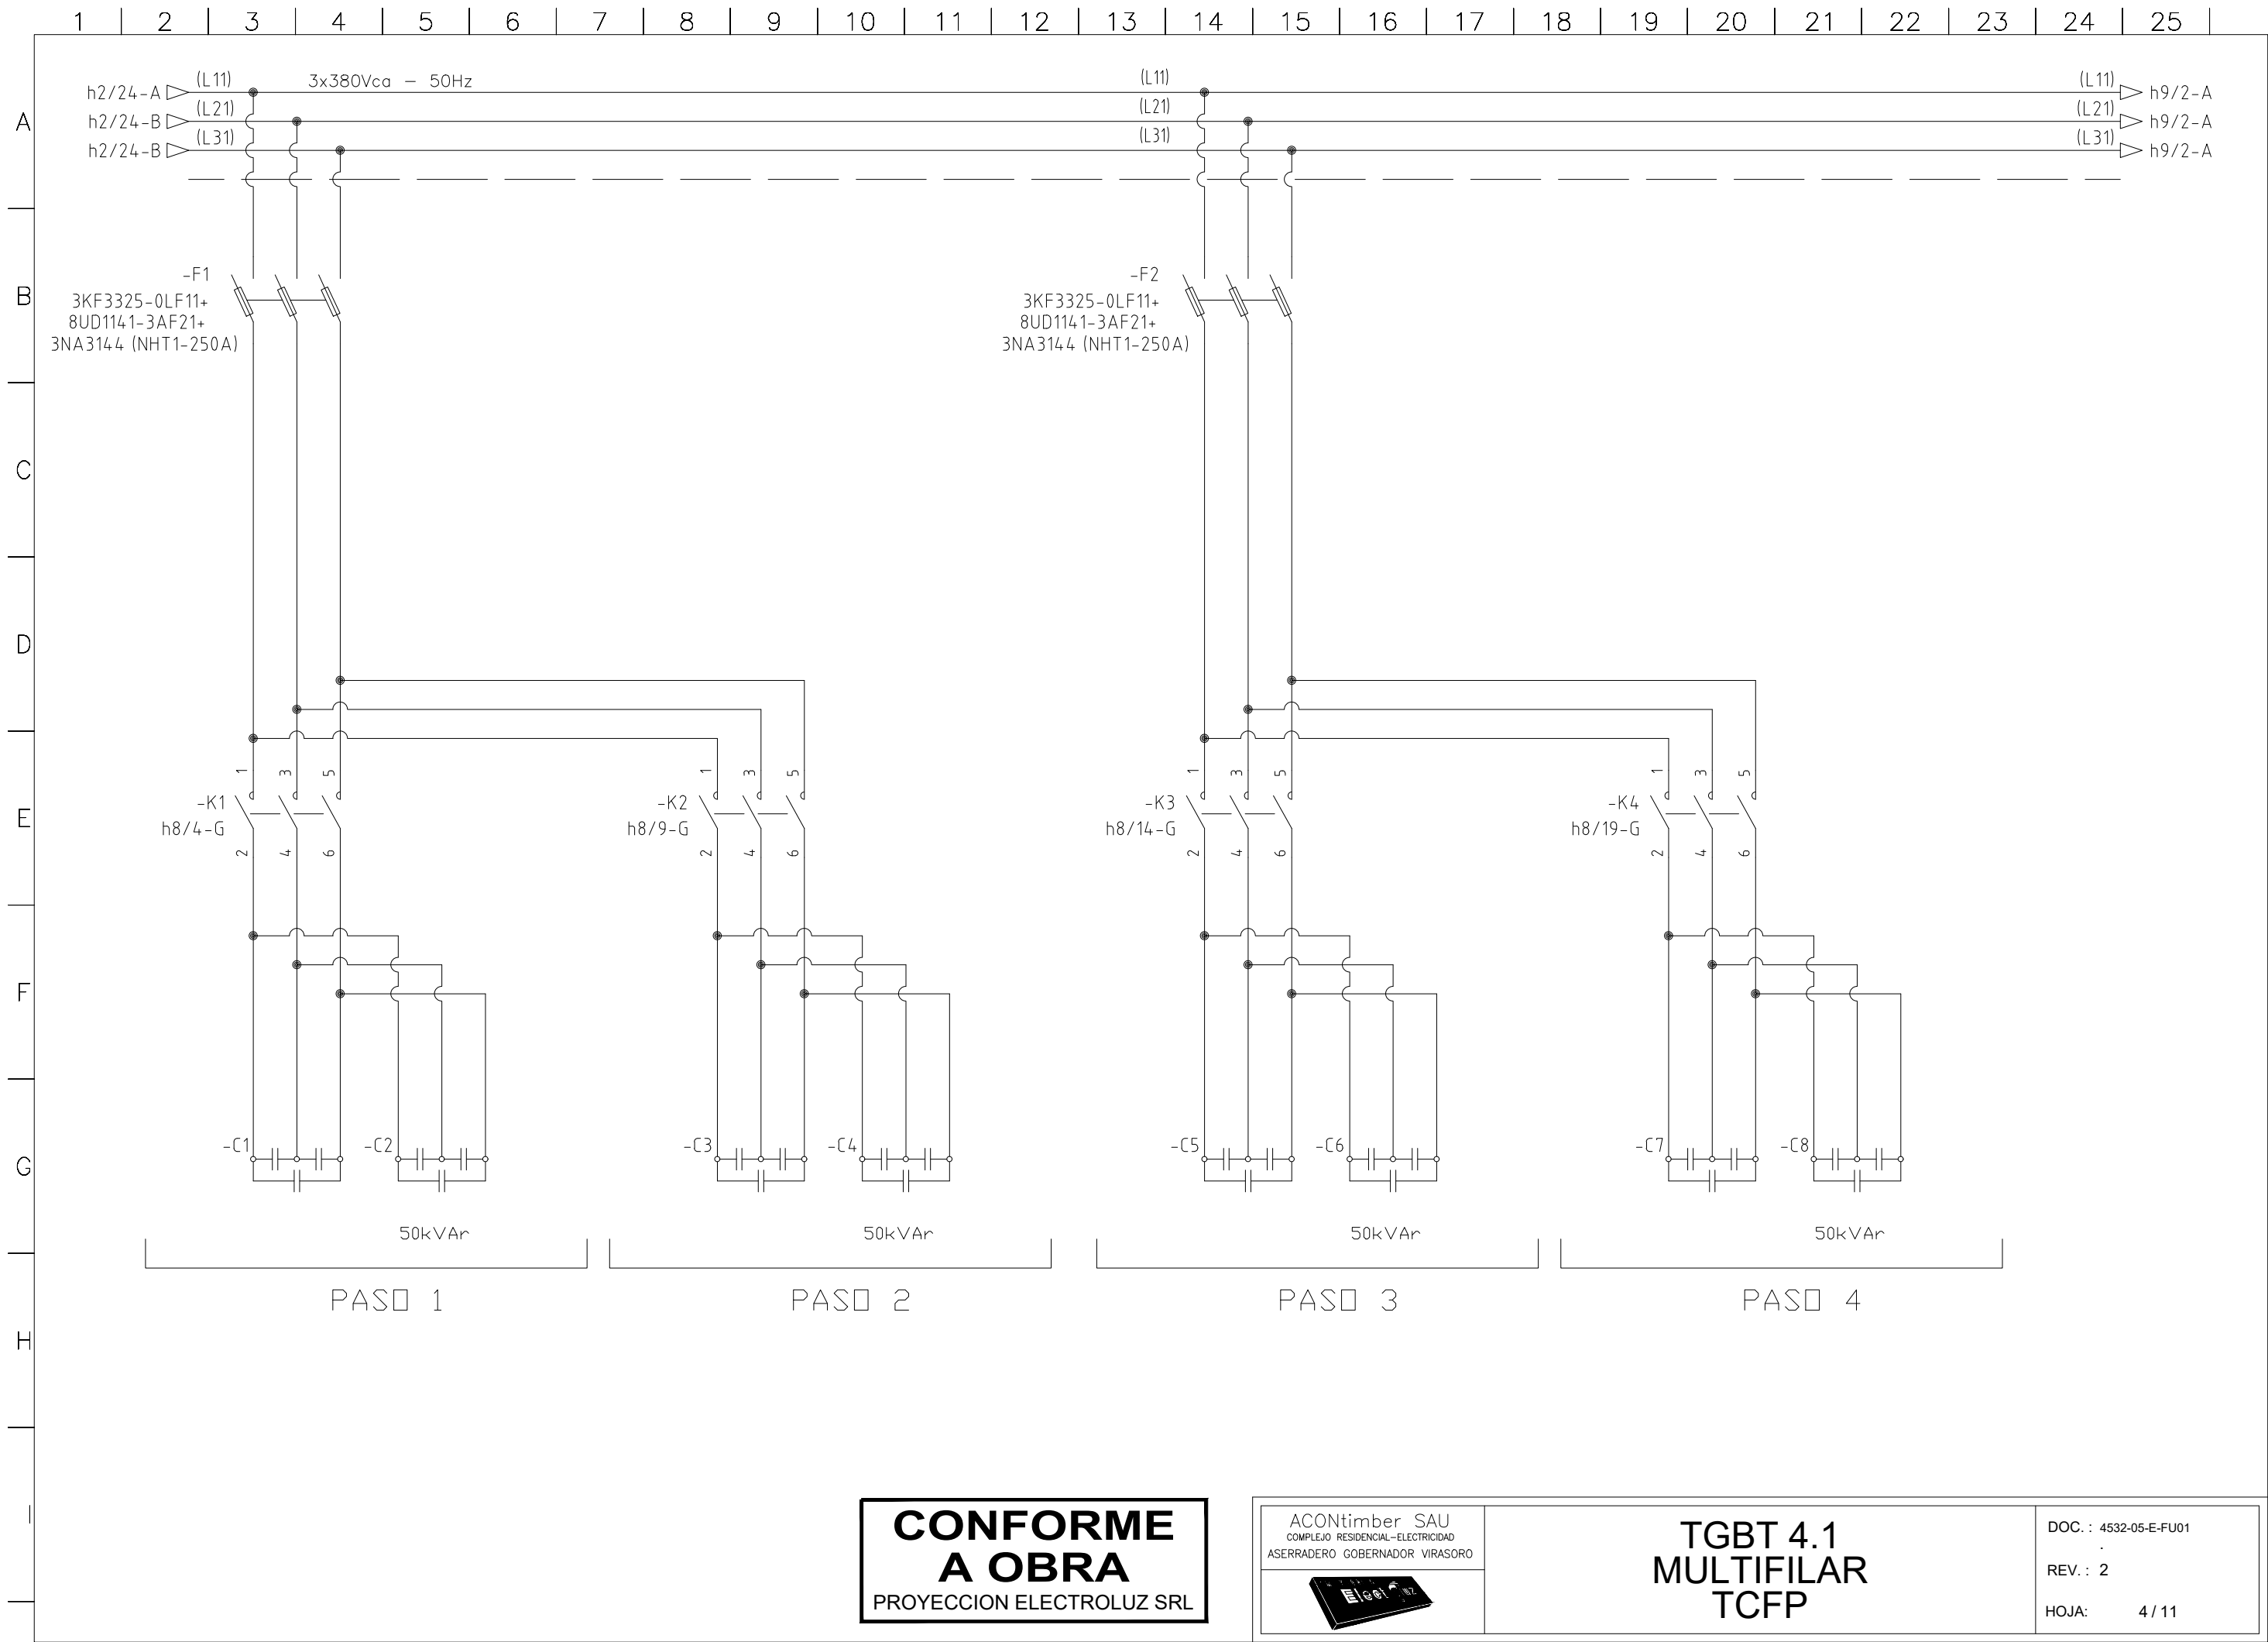


**CONFORME  
A OBRA**  
PROYECCION ELECTROLUZ SRL


ACONtimber SAU  
COMPLEJO RESIDENCIAL-ELECTRICIDAD  
ASERRADERO GOBERNADOR VIRASORO

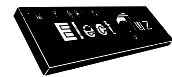


**TGBT 4.1  
MULTIFILAR  
TCFP**

DOC. : 4532-05-E-FU01  
REV. : 2  
HOJA: 4 / 11

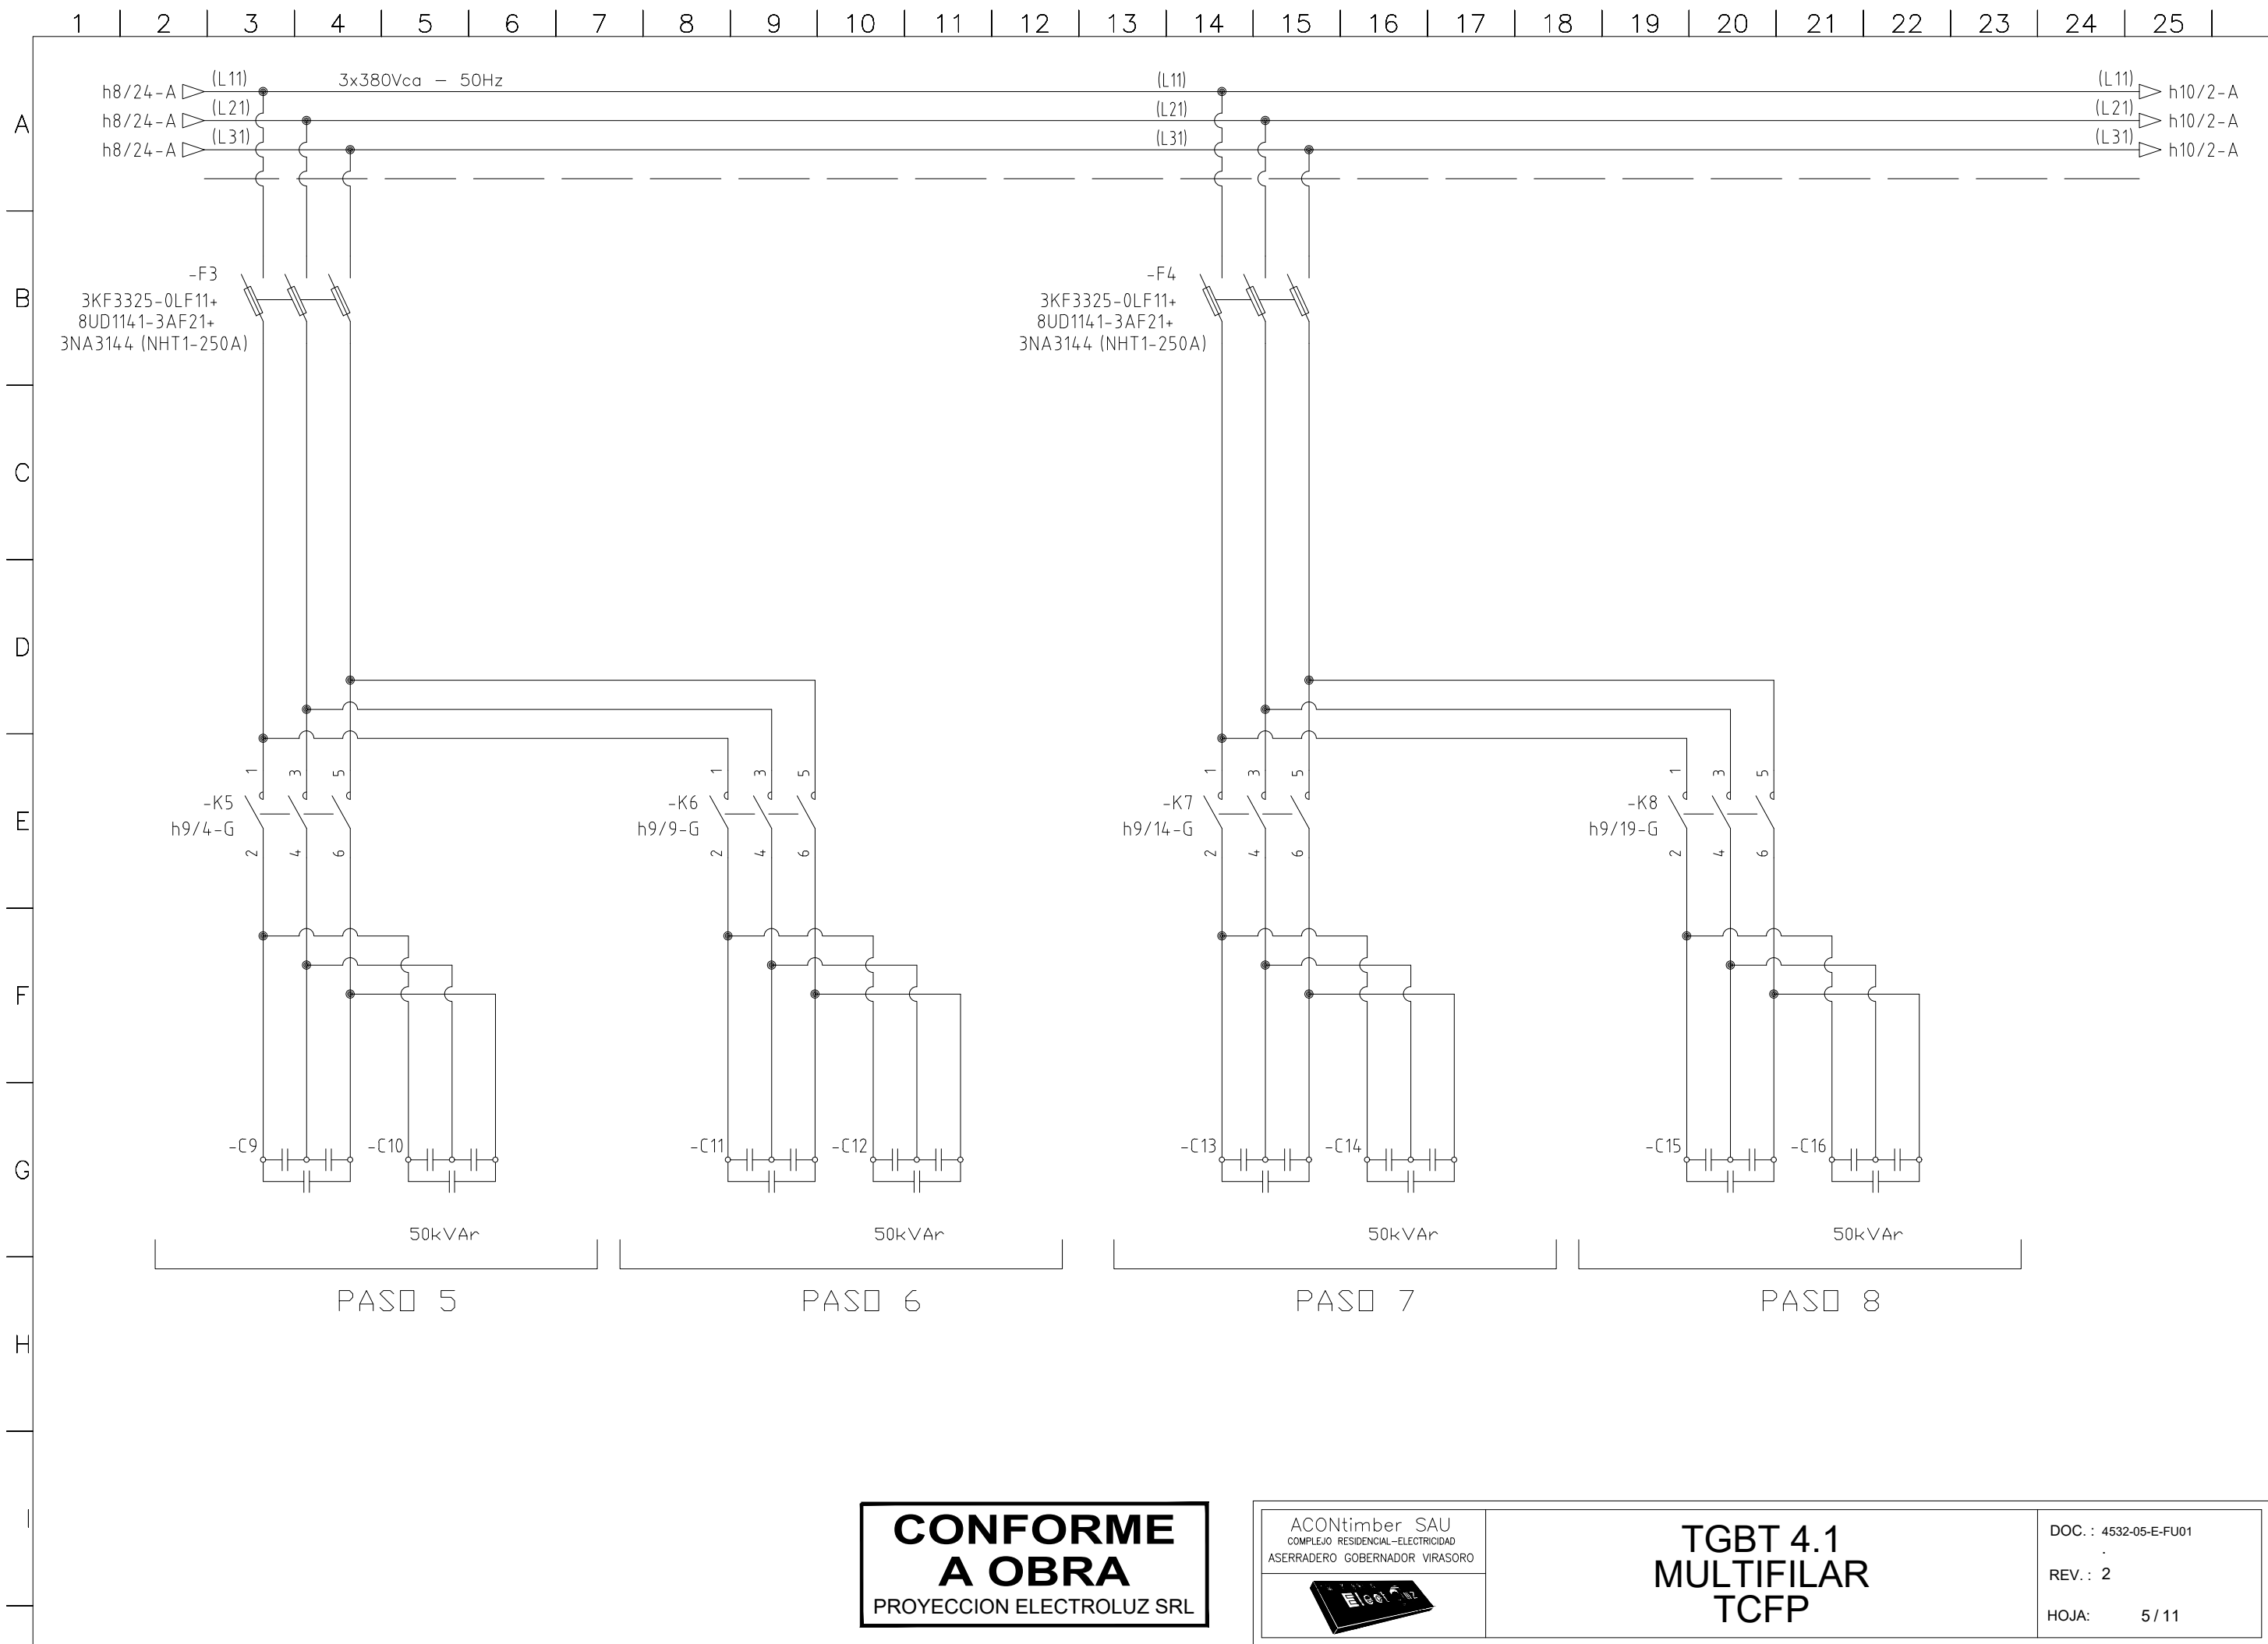

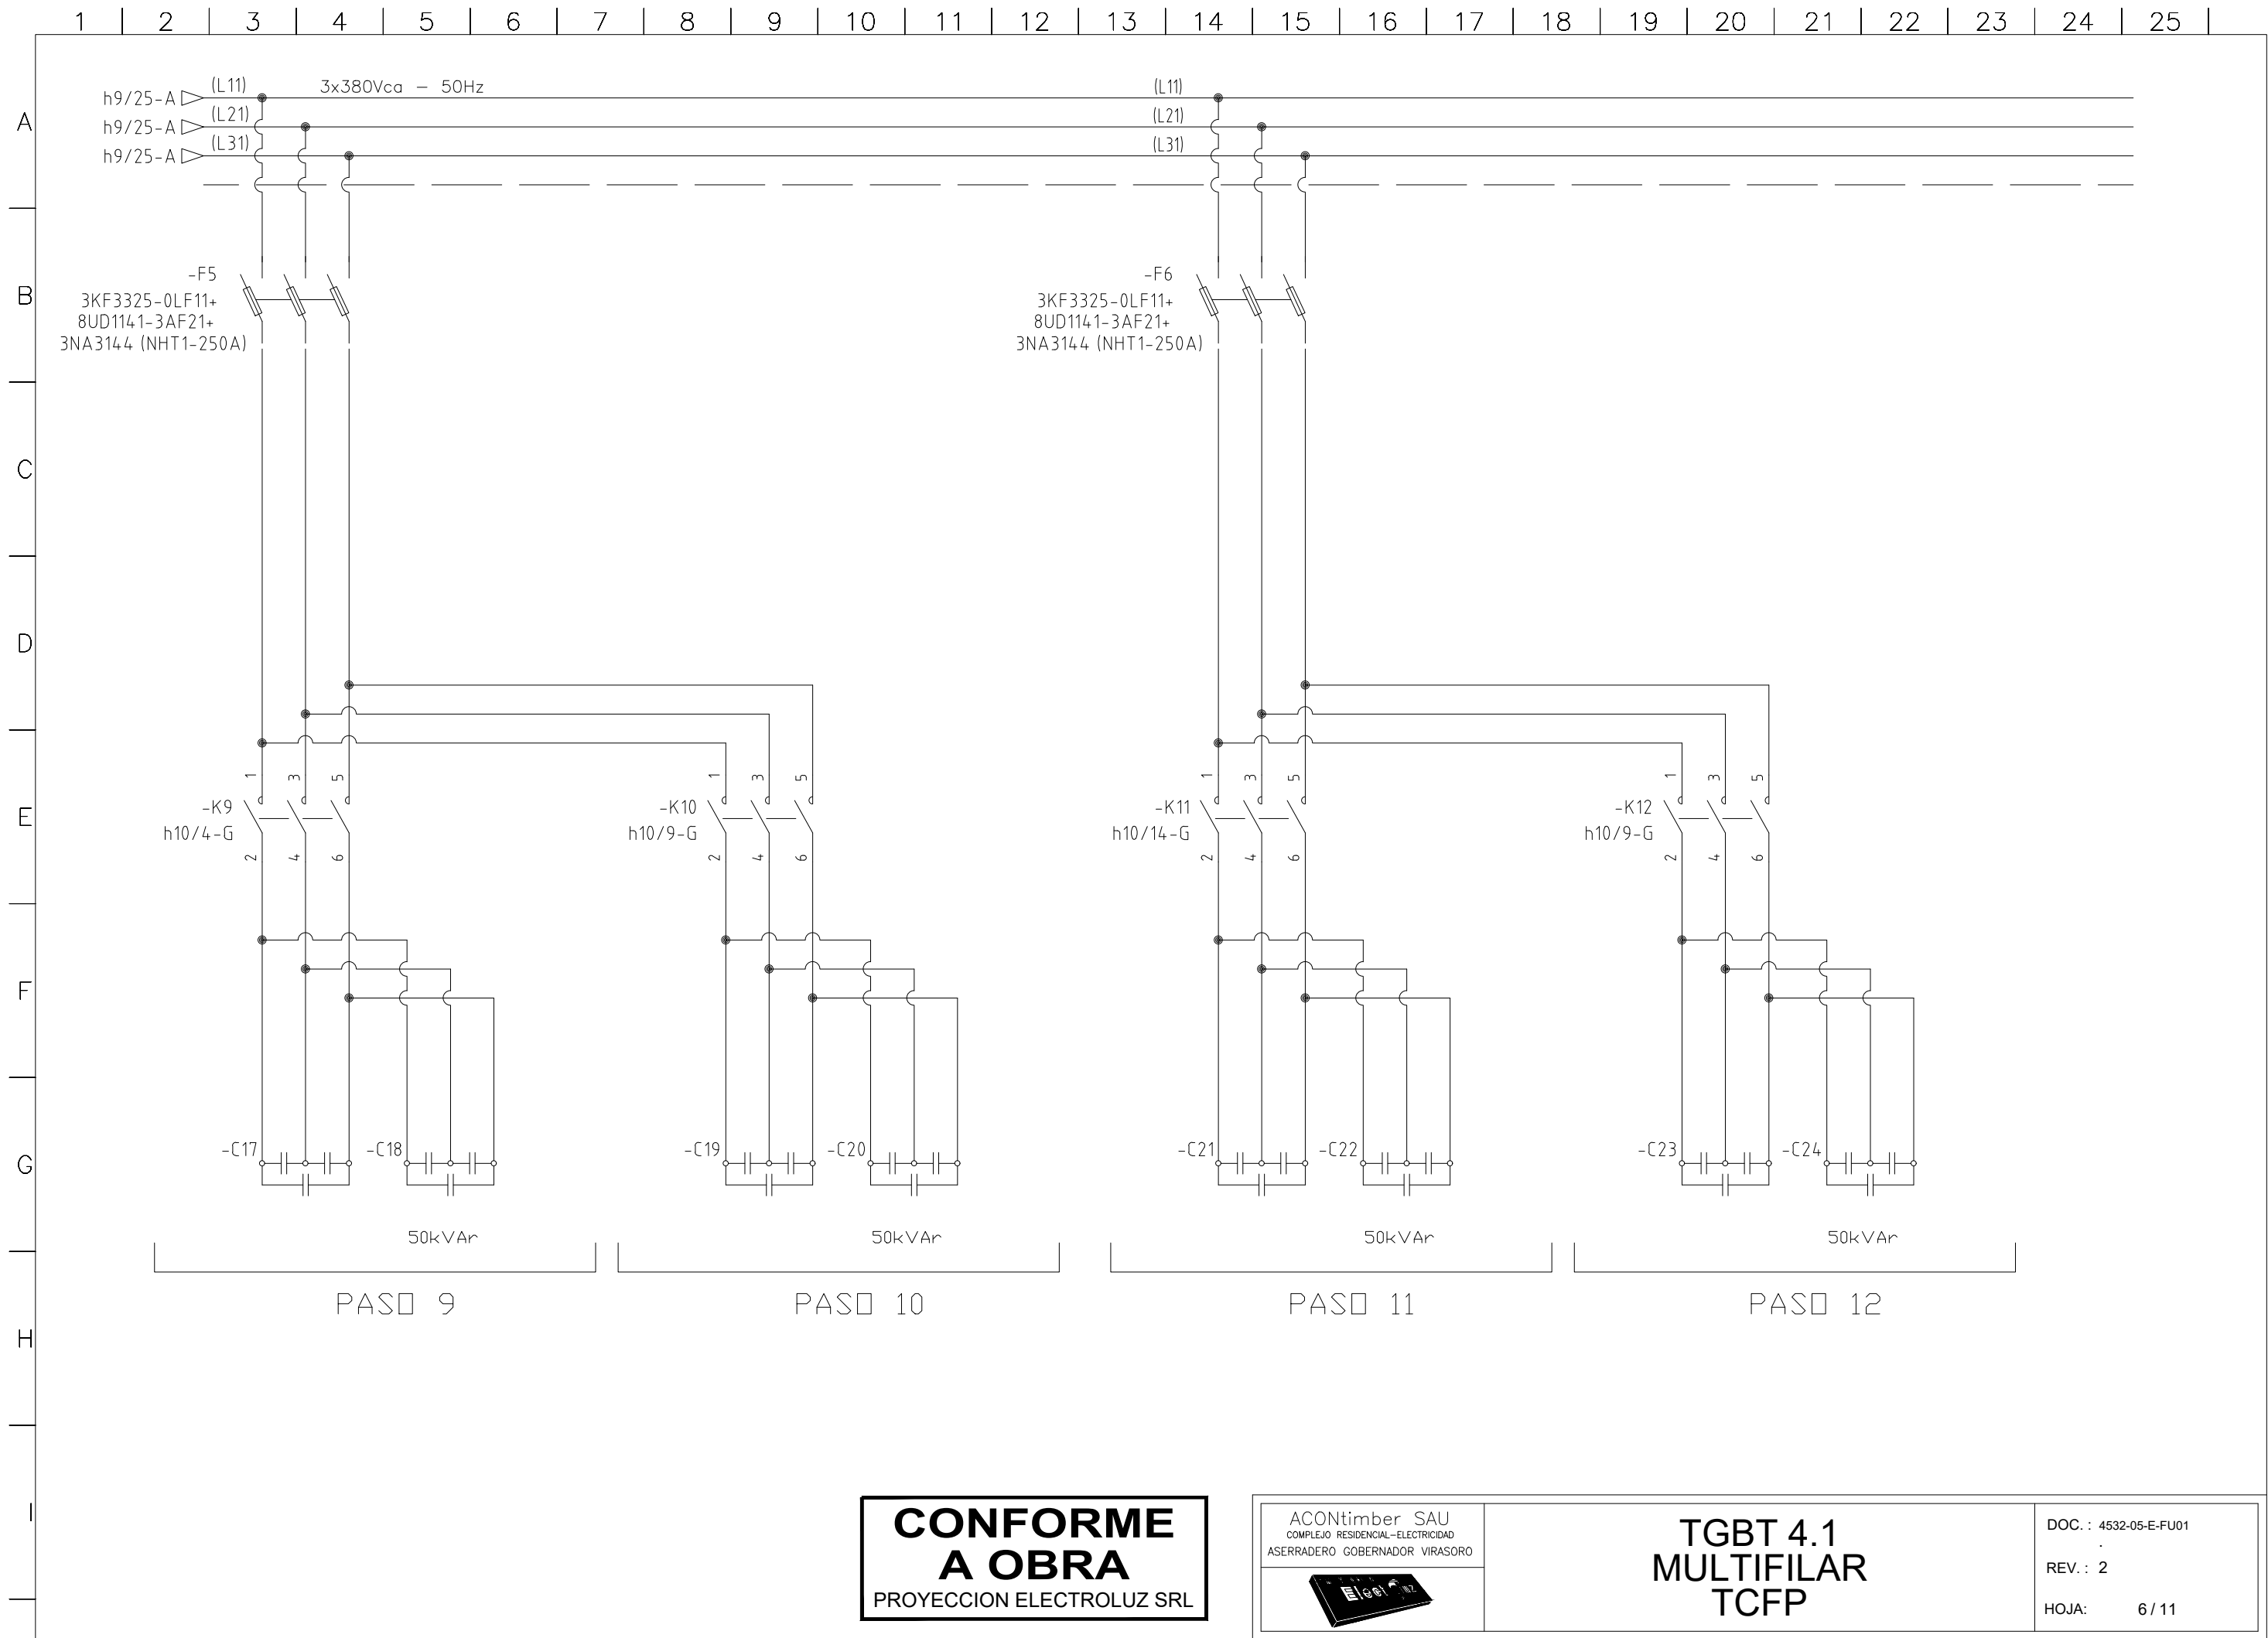

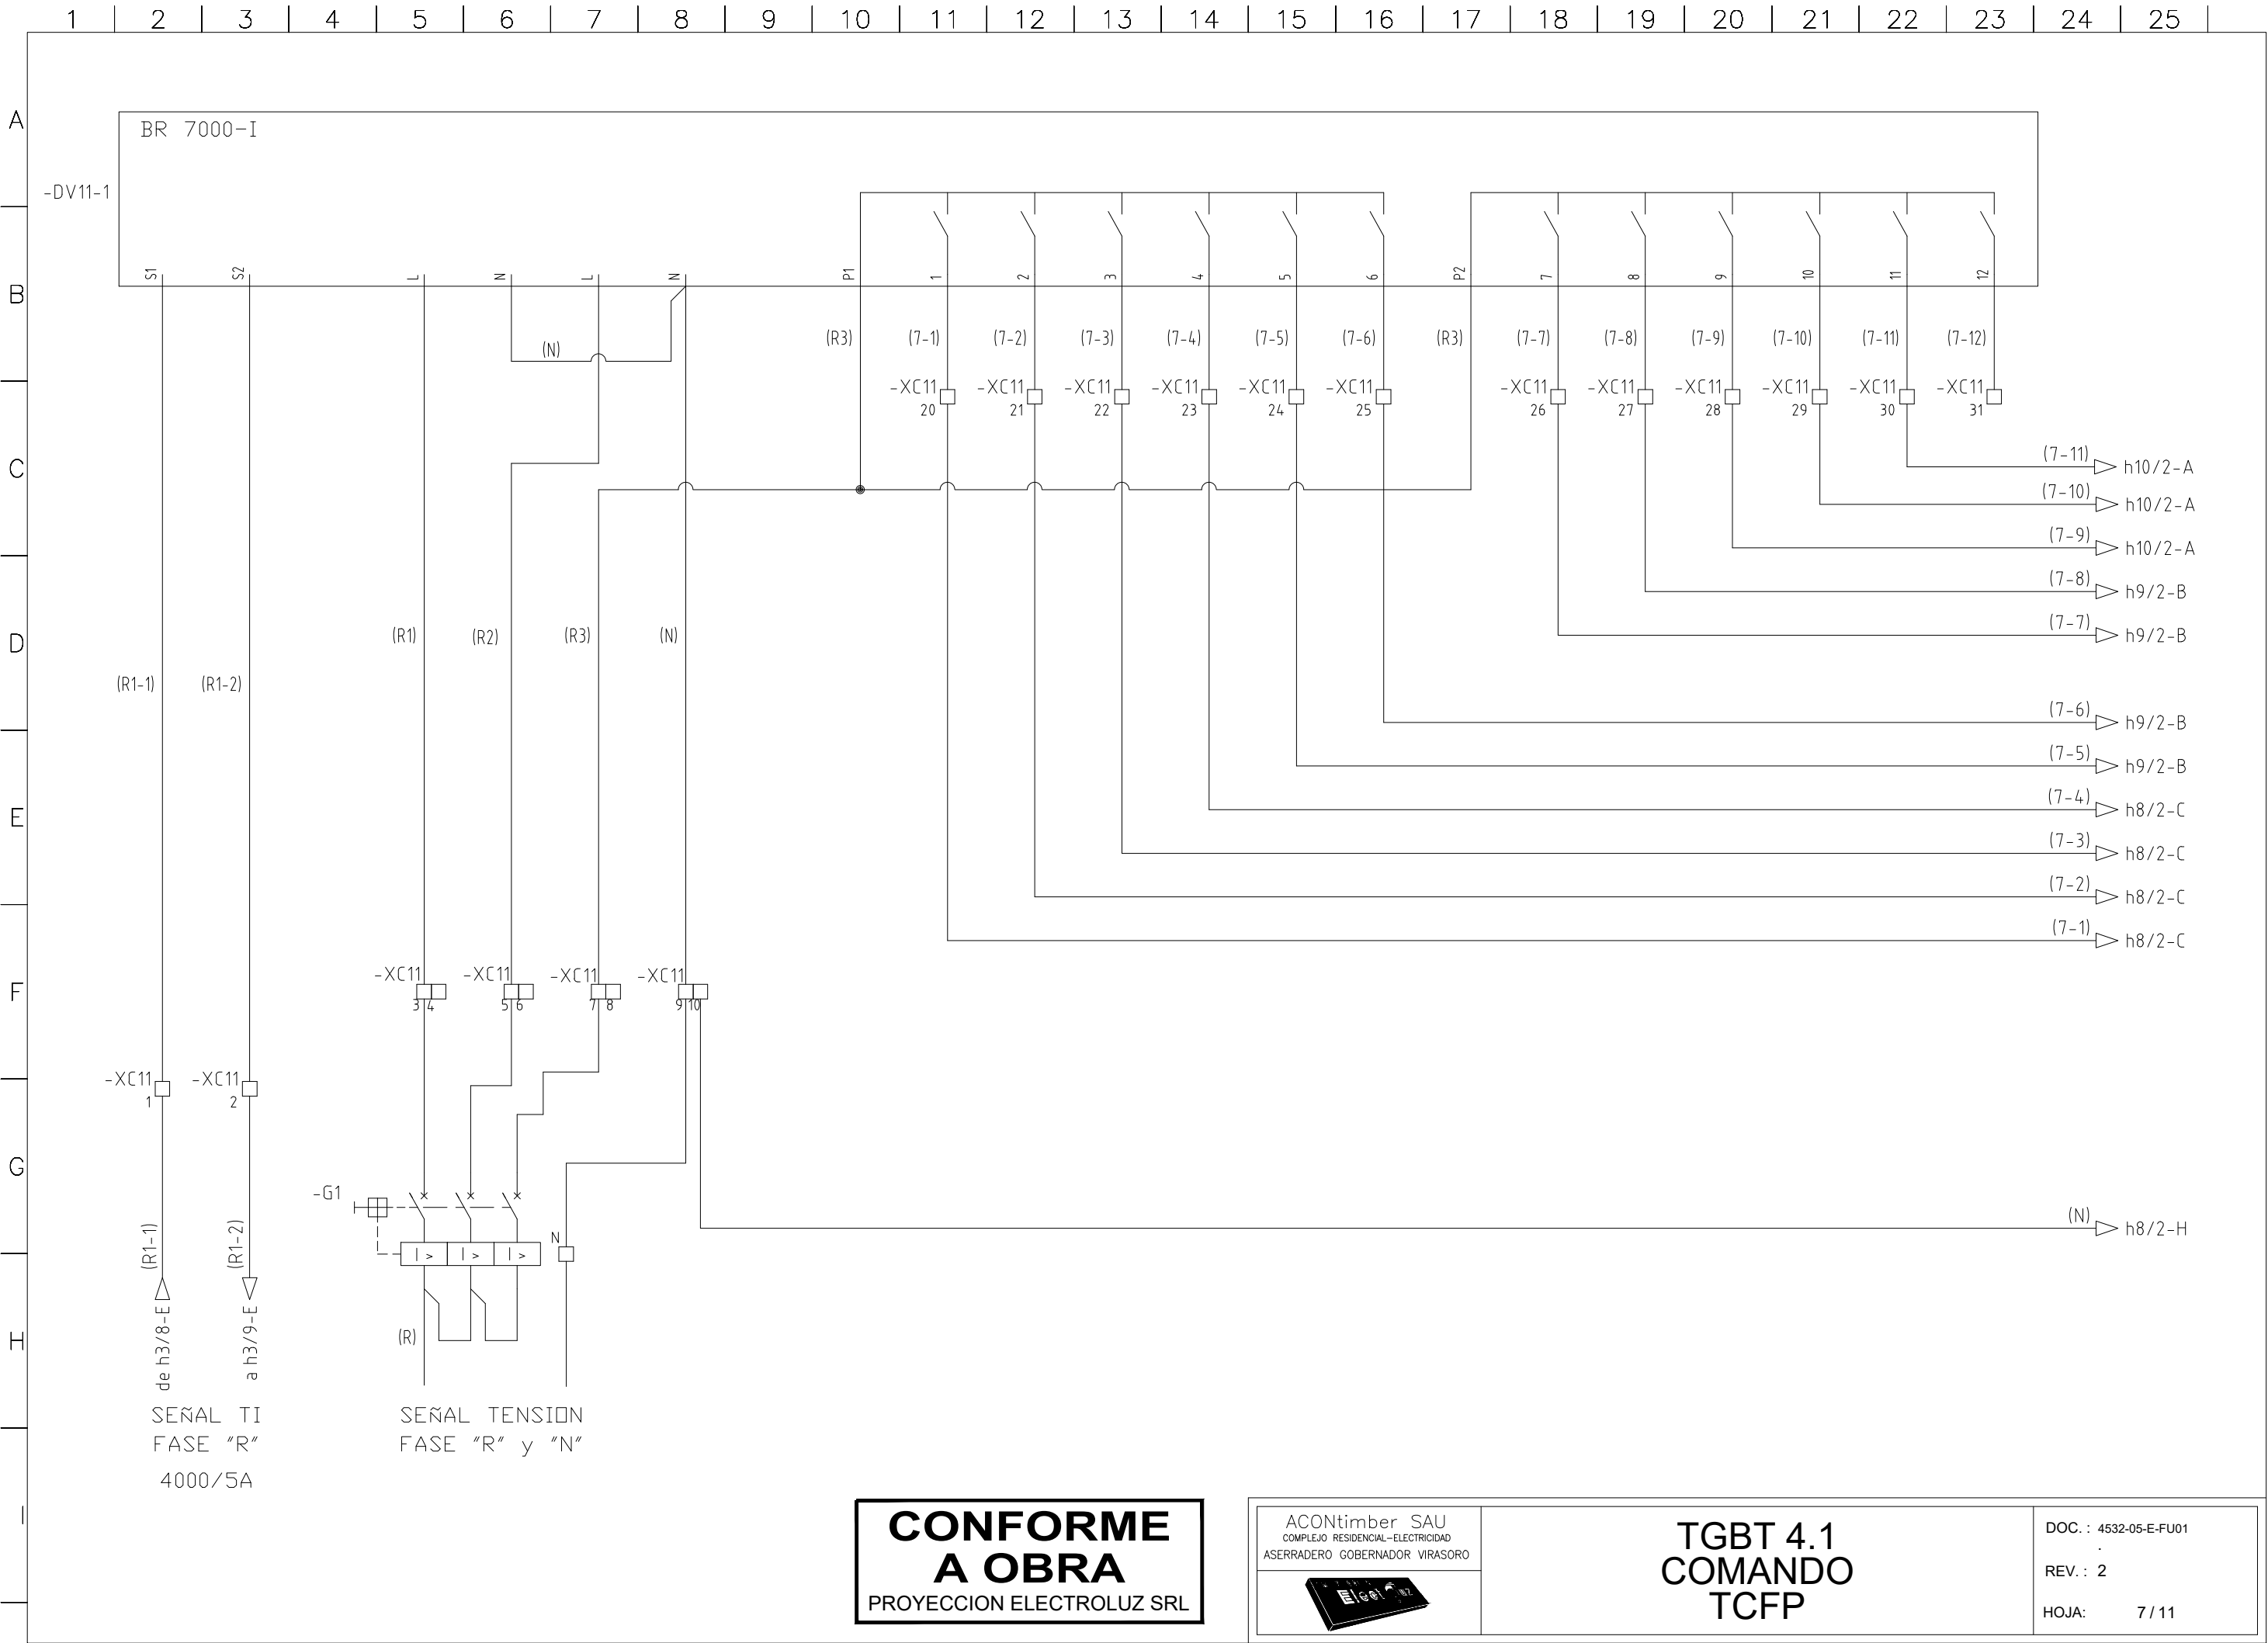

**CONFORME  
A OBRA**  
PROYECCION ELECTROLUZ SRL



**TGBT 4.1  
COMANDO  
TCFP**

DOC. : 4532-05-E-FU01  
REV. : 2  
HOJA: 7 / 11

