



2


1

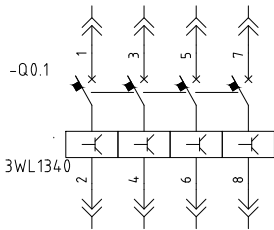


INTERRUPTOR EXTRAIBLE
3WL...

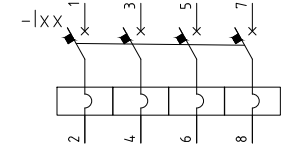


INTERRUPTOR SIEMENS
3WA...

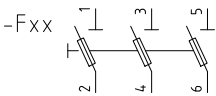


SECCIONADOR C/PORTA FUSIBLES NH
SIEMENS

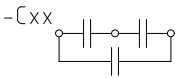

CAPACITORES

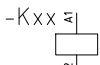

BOBINA DE CONTACTOR
SIEMENS

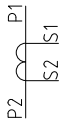

TRANSF. DE CORRIENTE




CONTACTO AUXILIAR



PILOTO LUMINOSO



BORNE DE COMANDO
ZOLODA

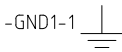


PUESTA A TIERRA

CABLEADOS:

FASE CDO. 220VCA: CABLE NEGRO 1,5mm²
NEUTRO CDO. 220VCA: CABLE CELESTE 1,5mm²
POS. CDO. 24VCC: CABLE ROJO 1,5mm²
NEG. CDO. 24VCC: CABLE BLANCO 1,5mm²
CTOS. VOLT.: CABLE NEGRO CABLE NEGRO 2,5mm²
CTOS. AMP.: CABLE NEGRO 4mm²
CTOS. AMP. (TIERRA): CABLE VERDE/AMARILLO 4mm²

**CONFORME
A OBRA**
PROYECCION ELECTROLUZ SRL

	CONFORME A OBRA	C.G.O. 13/05/25			
	CONFORME A FABRICACION	R.E.E.D. 26/05/23			
	APTO PARA CONSTRUIR	R.E.E.D. 07/04/23			
	PARA APROBACION	S.SOSA 25/01/23	L.R.P. 25/01/23		
R E V I S I O N E S		REVISO FECHA	APROBO FECHA	PLANOS DE REFERENCIA	
PROYECTO Nro.:		FECHA	NOMBRE		
PROYECTO:		PROYECTÓ:	S.A.S.		
PROVE. ELEC.		REVISÓ:	S.SOSA		
UBICACIÓN:		APROBÓ:	L.R.P.		
ARCHIVO:		ESCALA:	DESIGNACION:	PLANO Nro.	
REFERENCIA:		S/E	ESQUEMA FUNCIONAL TABLERO TGBT 03.1 CARATULA	4534-03-E-FU01	
				FECHA:	
				24/01/23	
				REVISIÓN:	
				2	

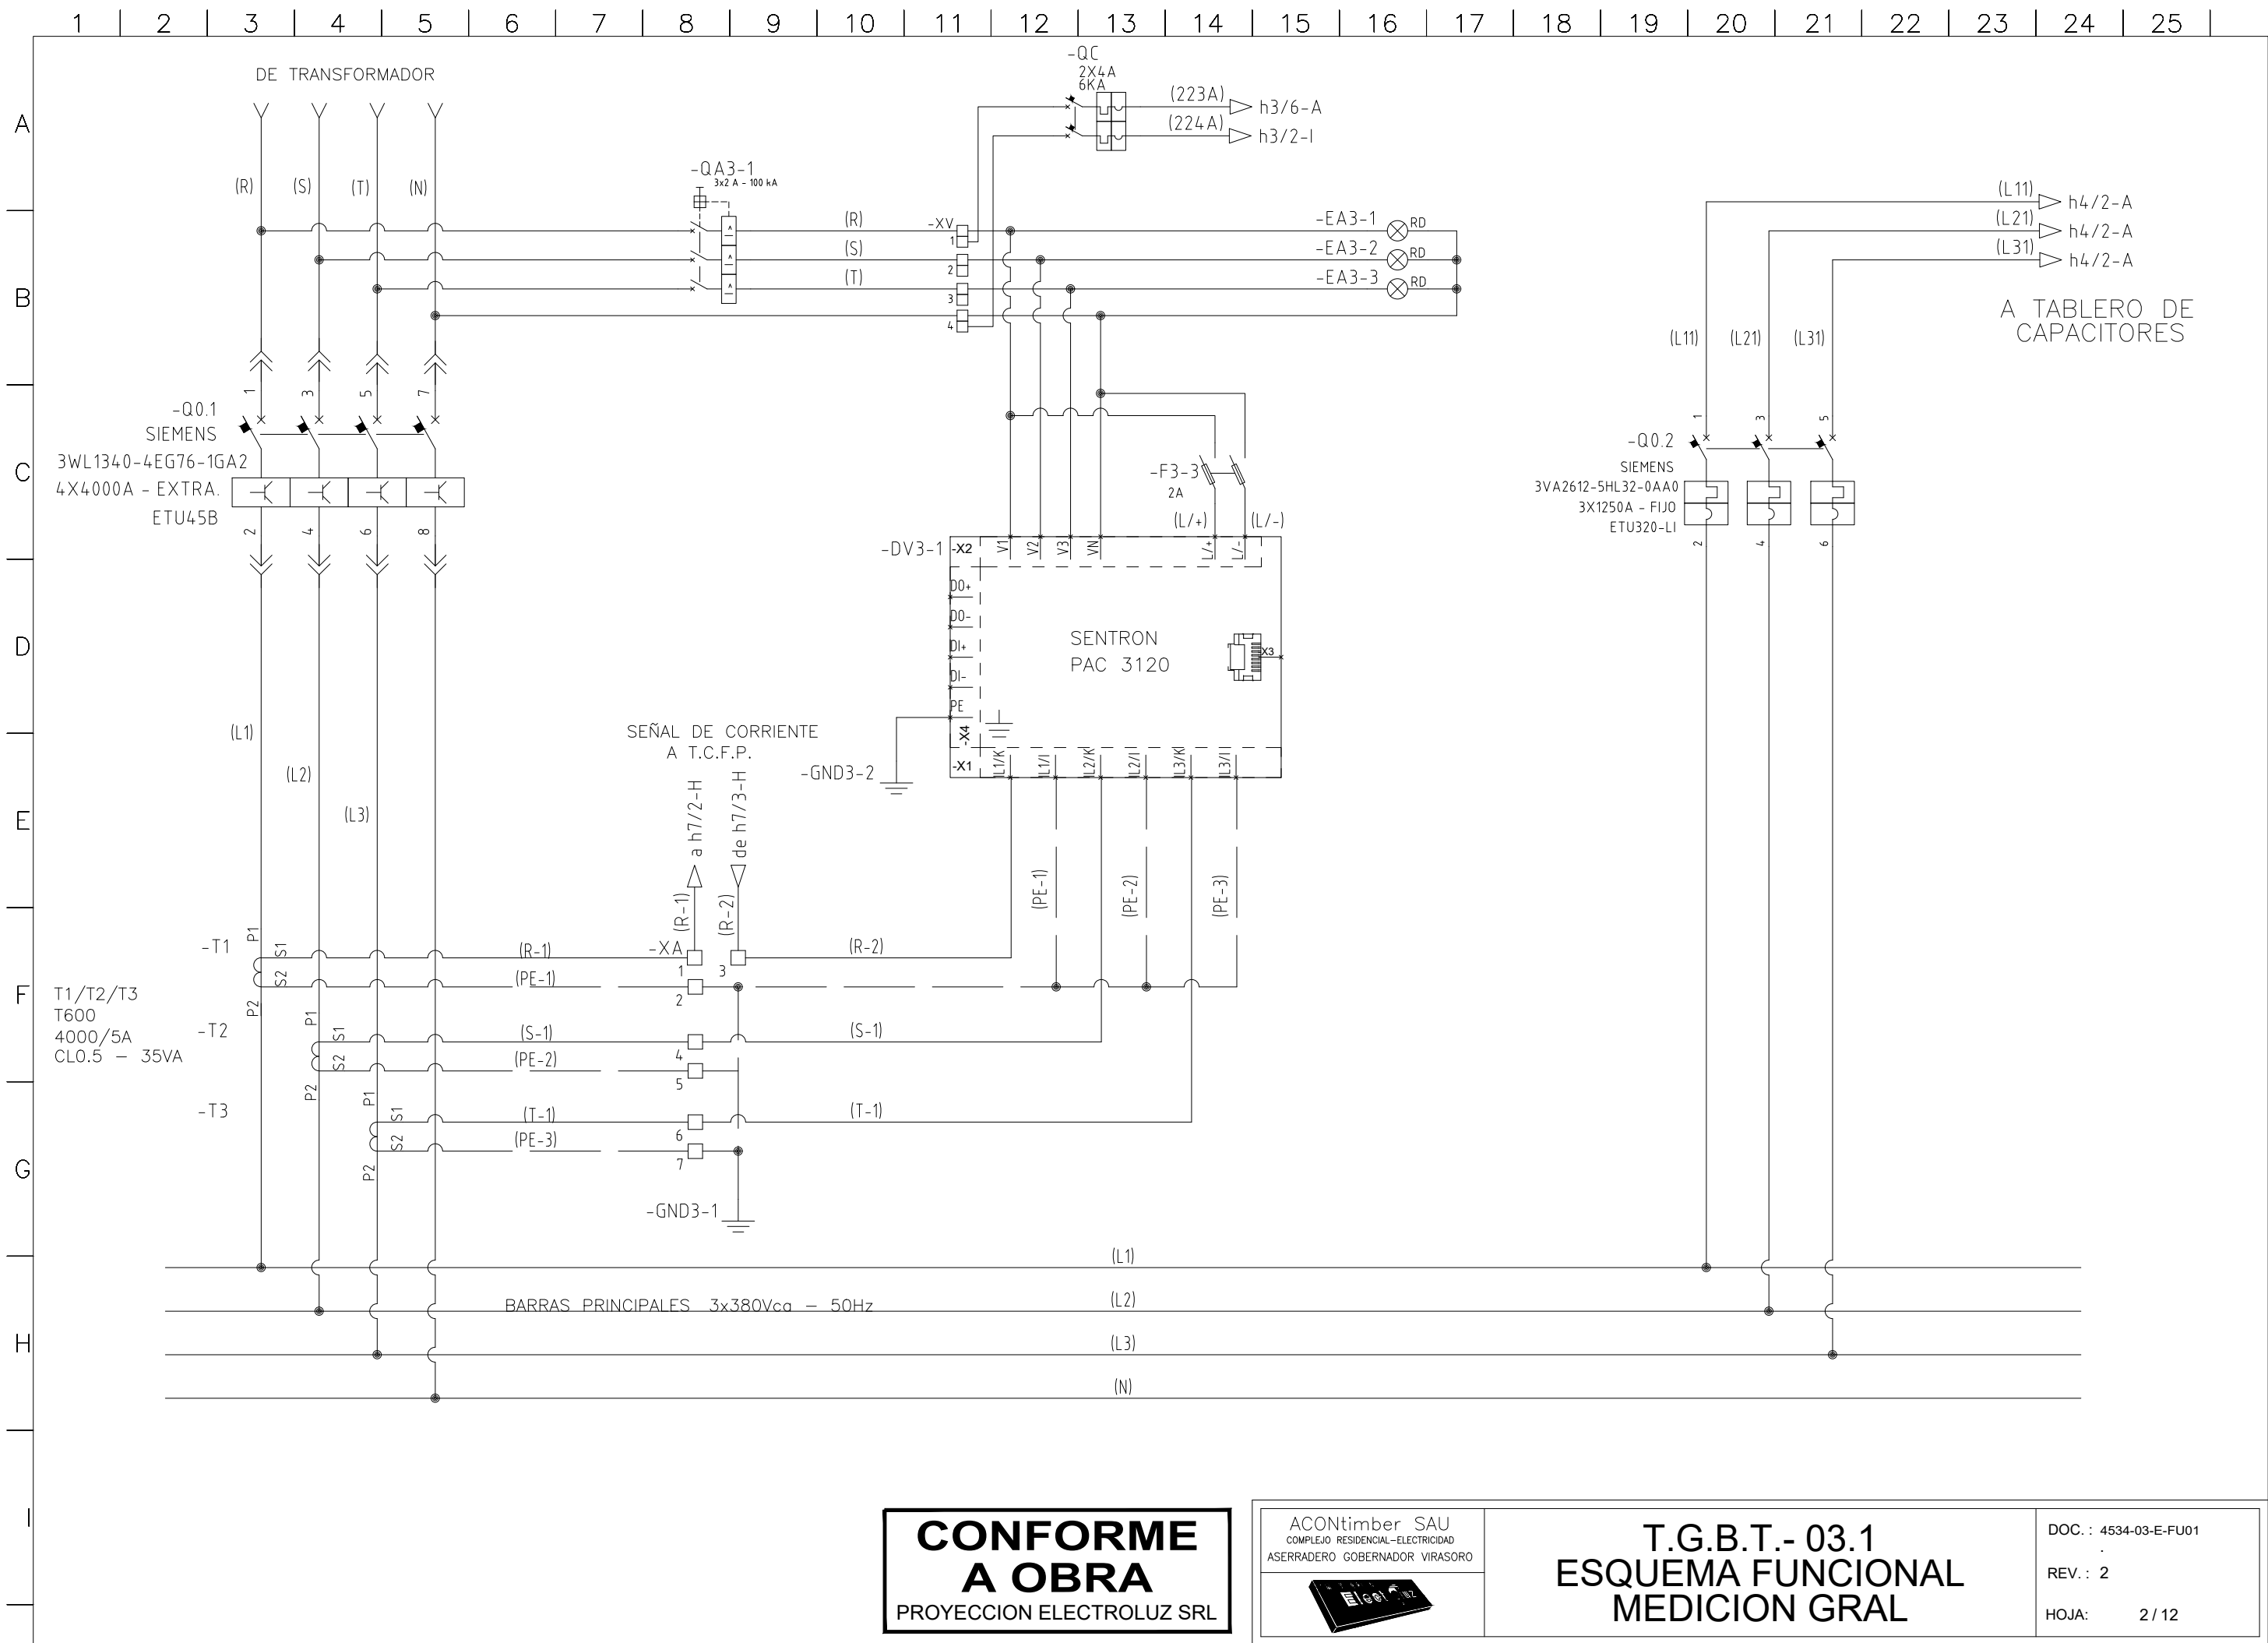


**CONFORME
A OBRA**
PROYECCION ELECTROLUZ SRL

ACONTimber SAU
COMPLEJO RESIDENCIAL-ELECTRICIDAD
ASERRADERO GOBERNADOR VIRASORO



T.G.B.T.- 03.1
ESQUEMA FUNCIONAL
MEDICION GRAL

DOC.: 4534-03-E-FU01
REV.: 2
HOJA: 2 / 12

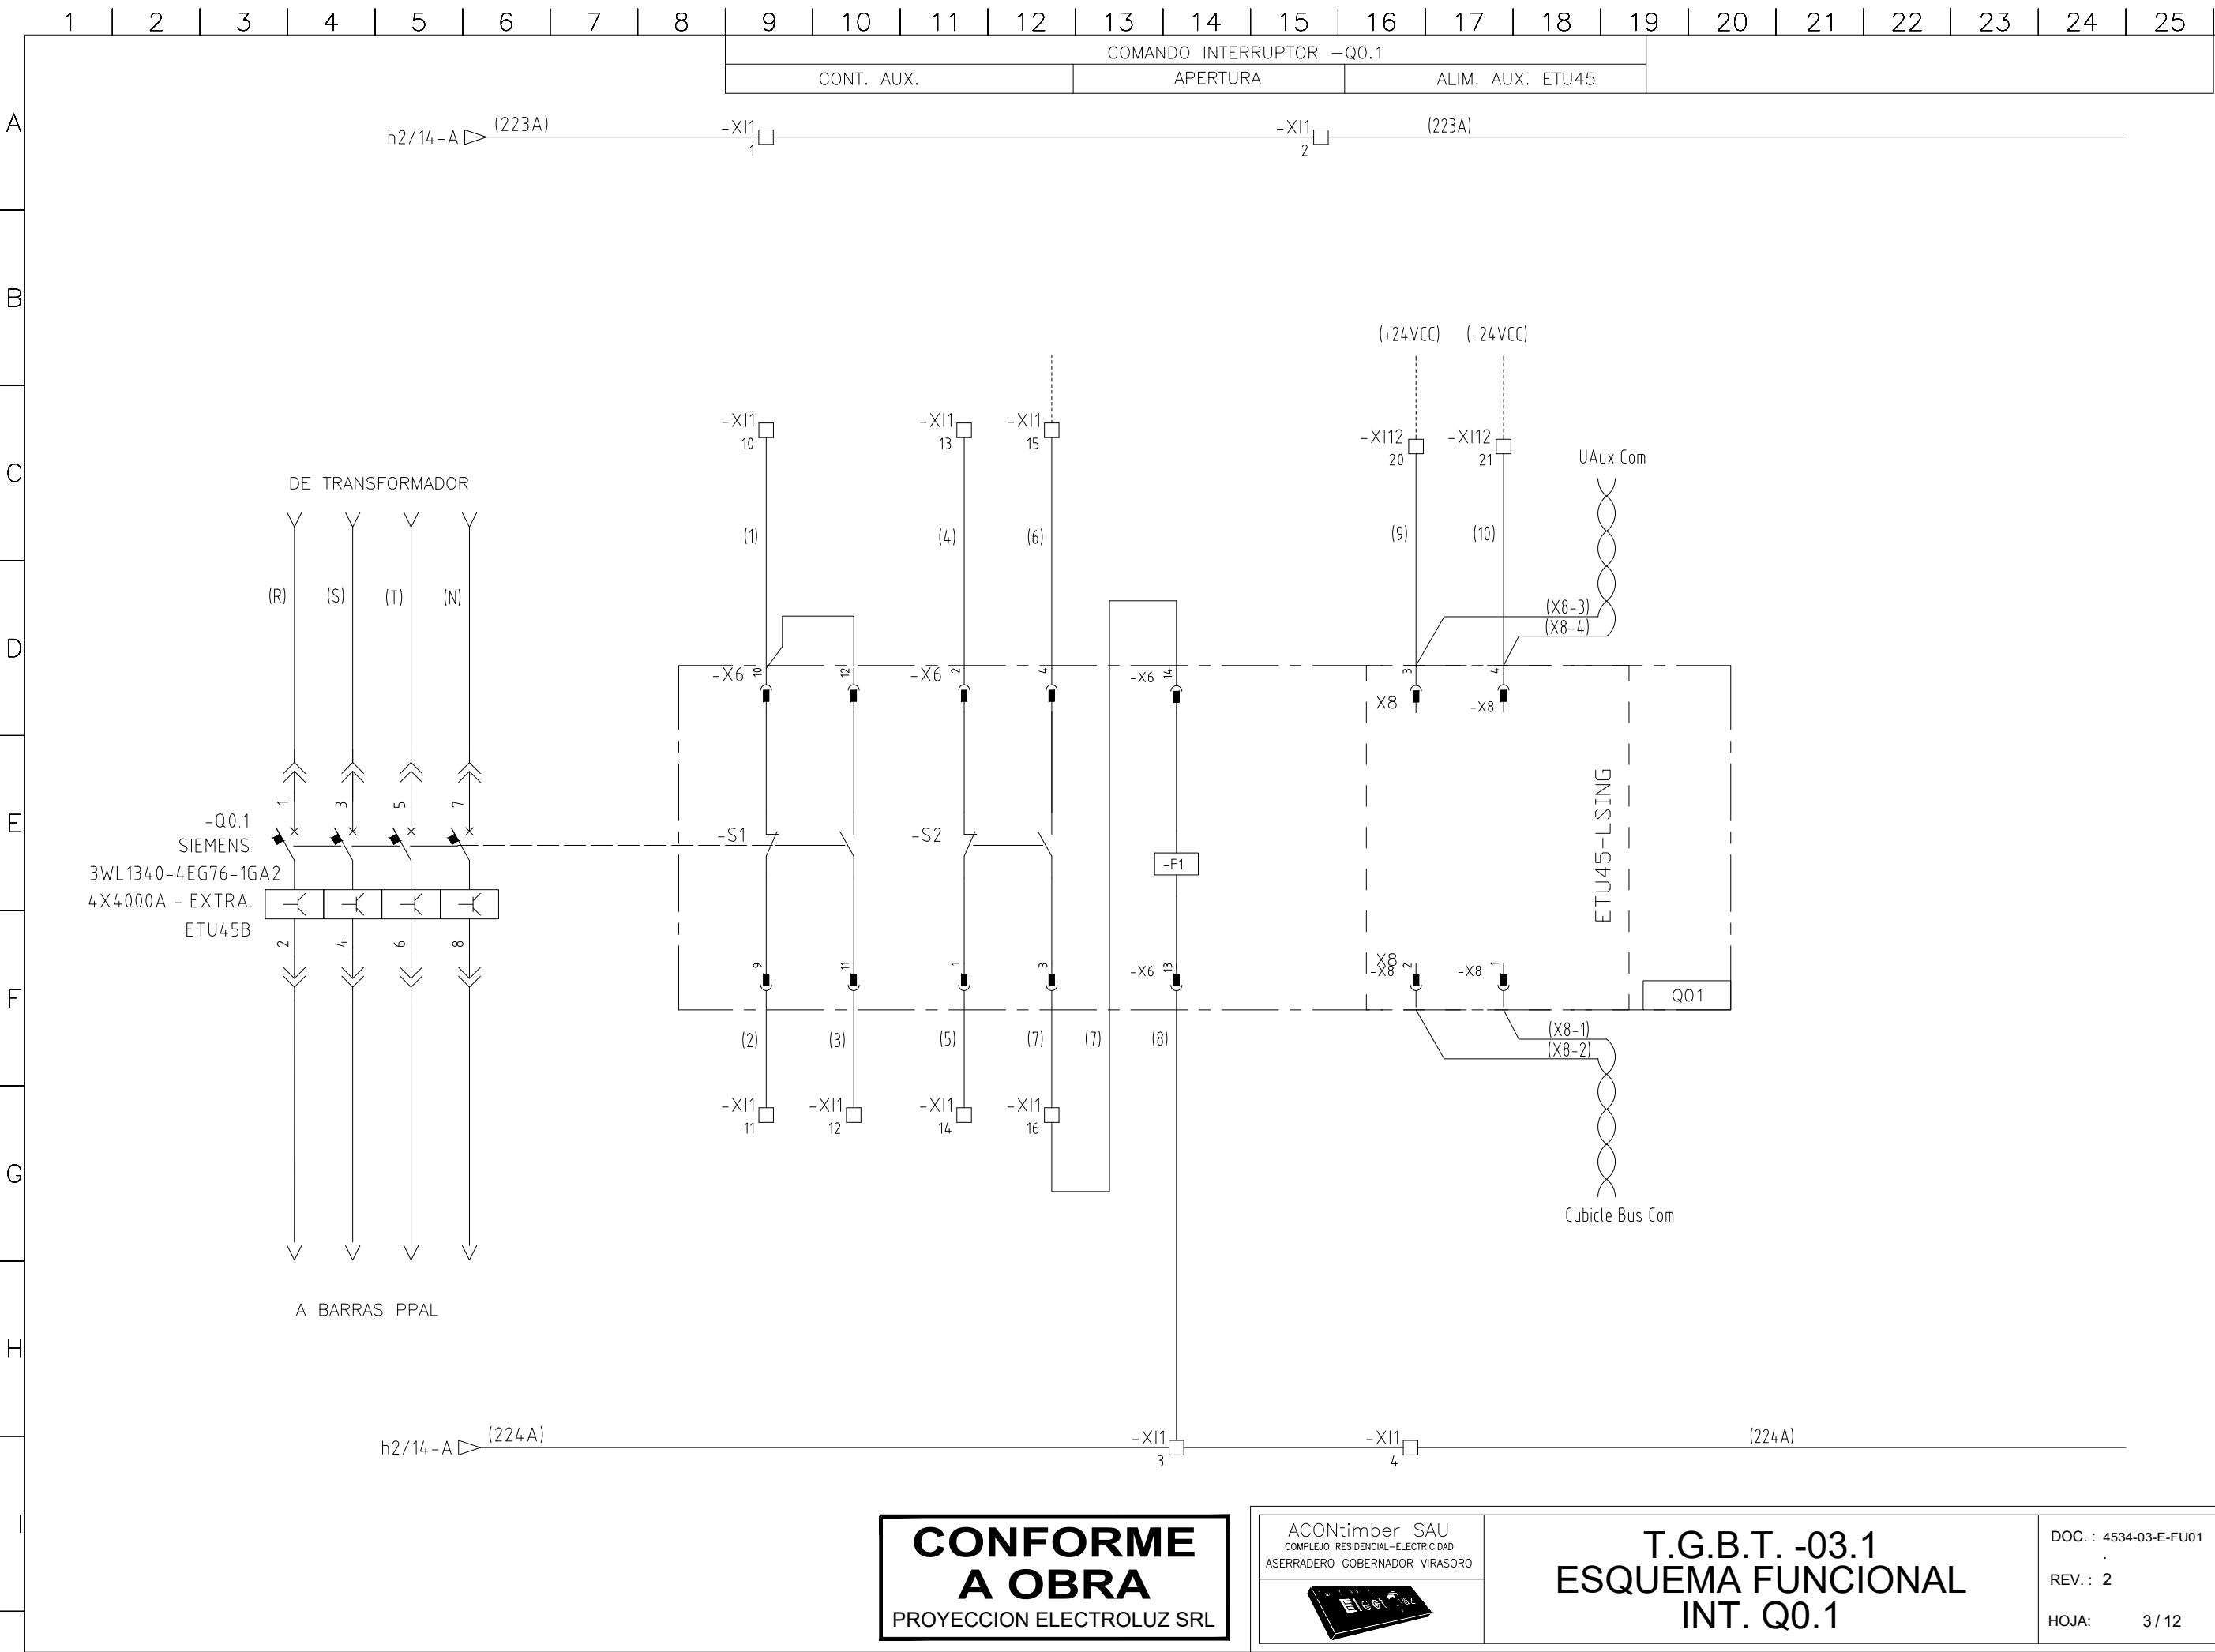


**CONFORME
A OBRA**
PROYECCION ELECTROLUZ SRL


ACONTimber SAU
COMPLEJO RESIDENCIAL-ELECTRICIDAD
ASERRADERO GOBERNADOR VIRASORO




**T.G.B.T. -03.1
ESQUEMA FUNCIONAL
INT. Q0.1**

DOC. : 4534-03-E-FU01
REV. : 2
HOJA: 3 / 12

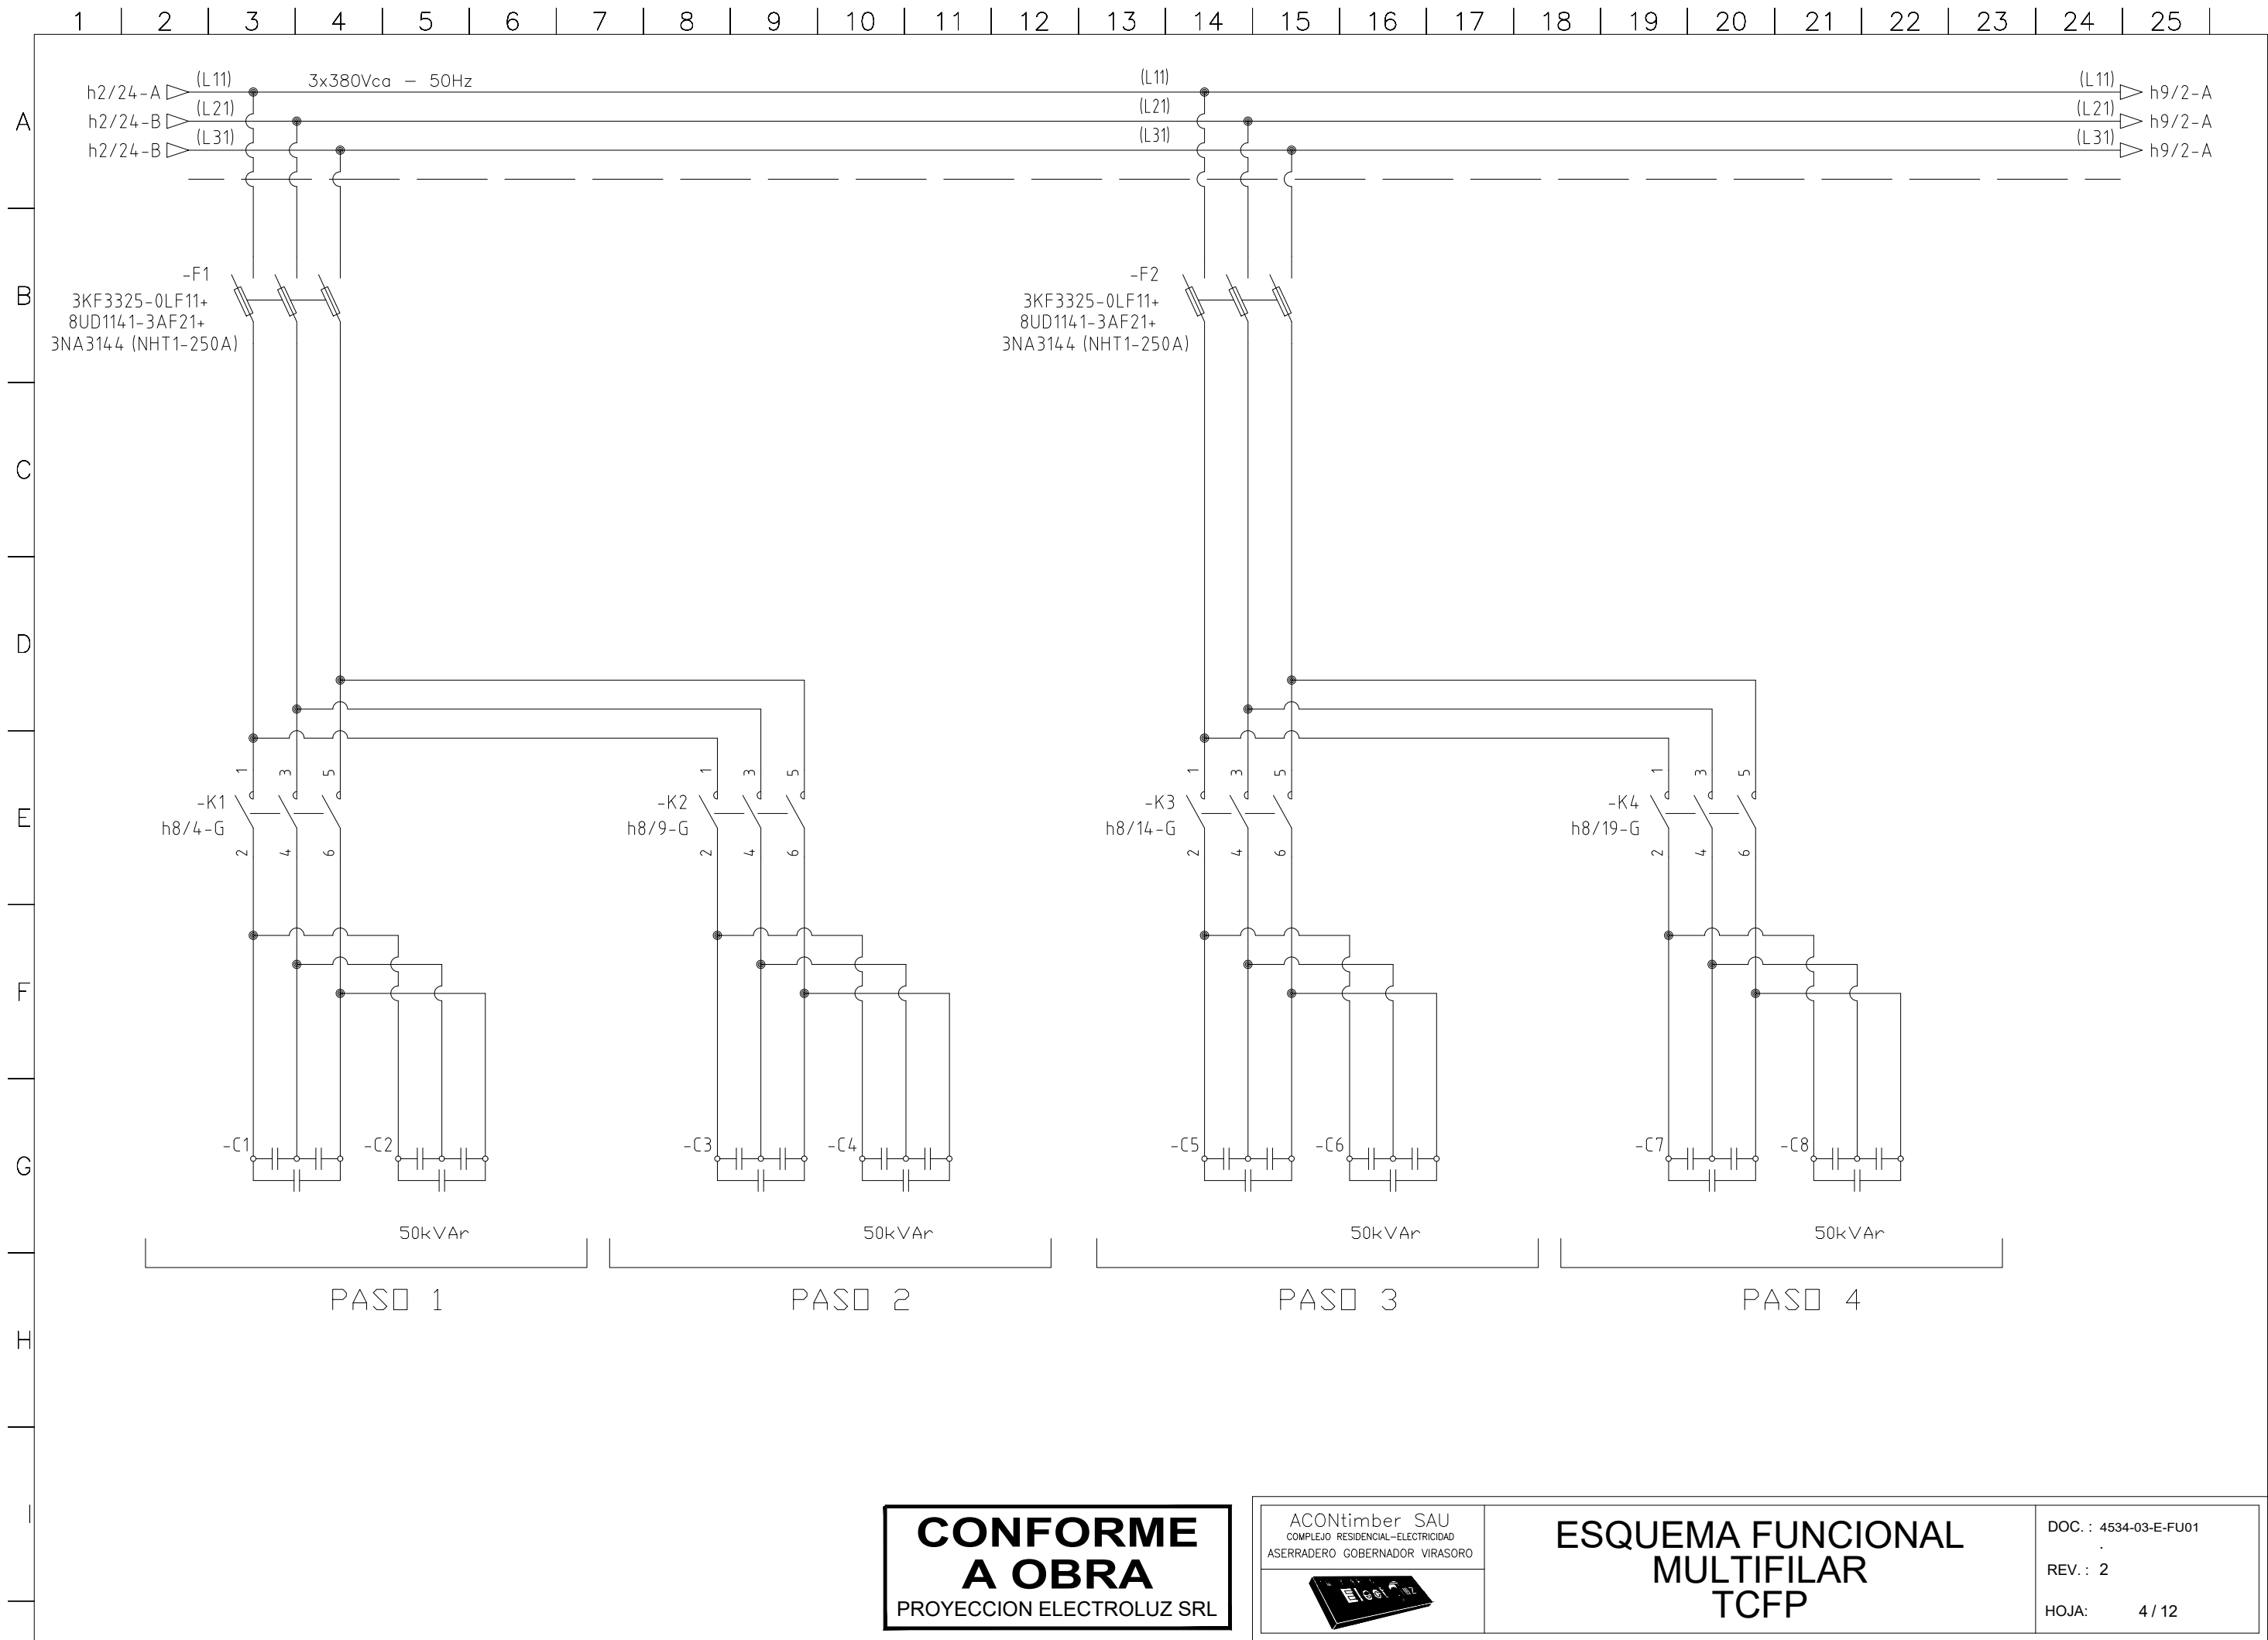

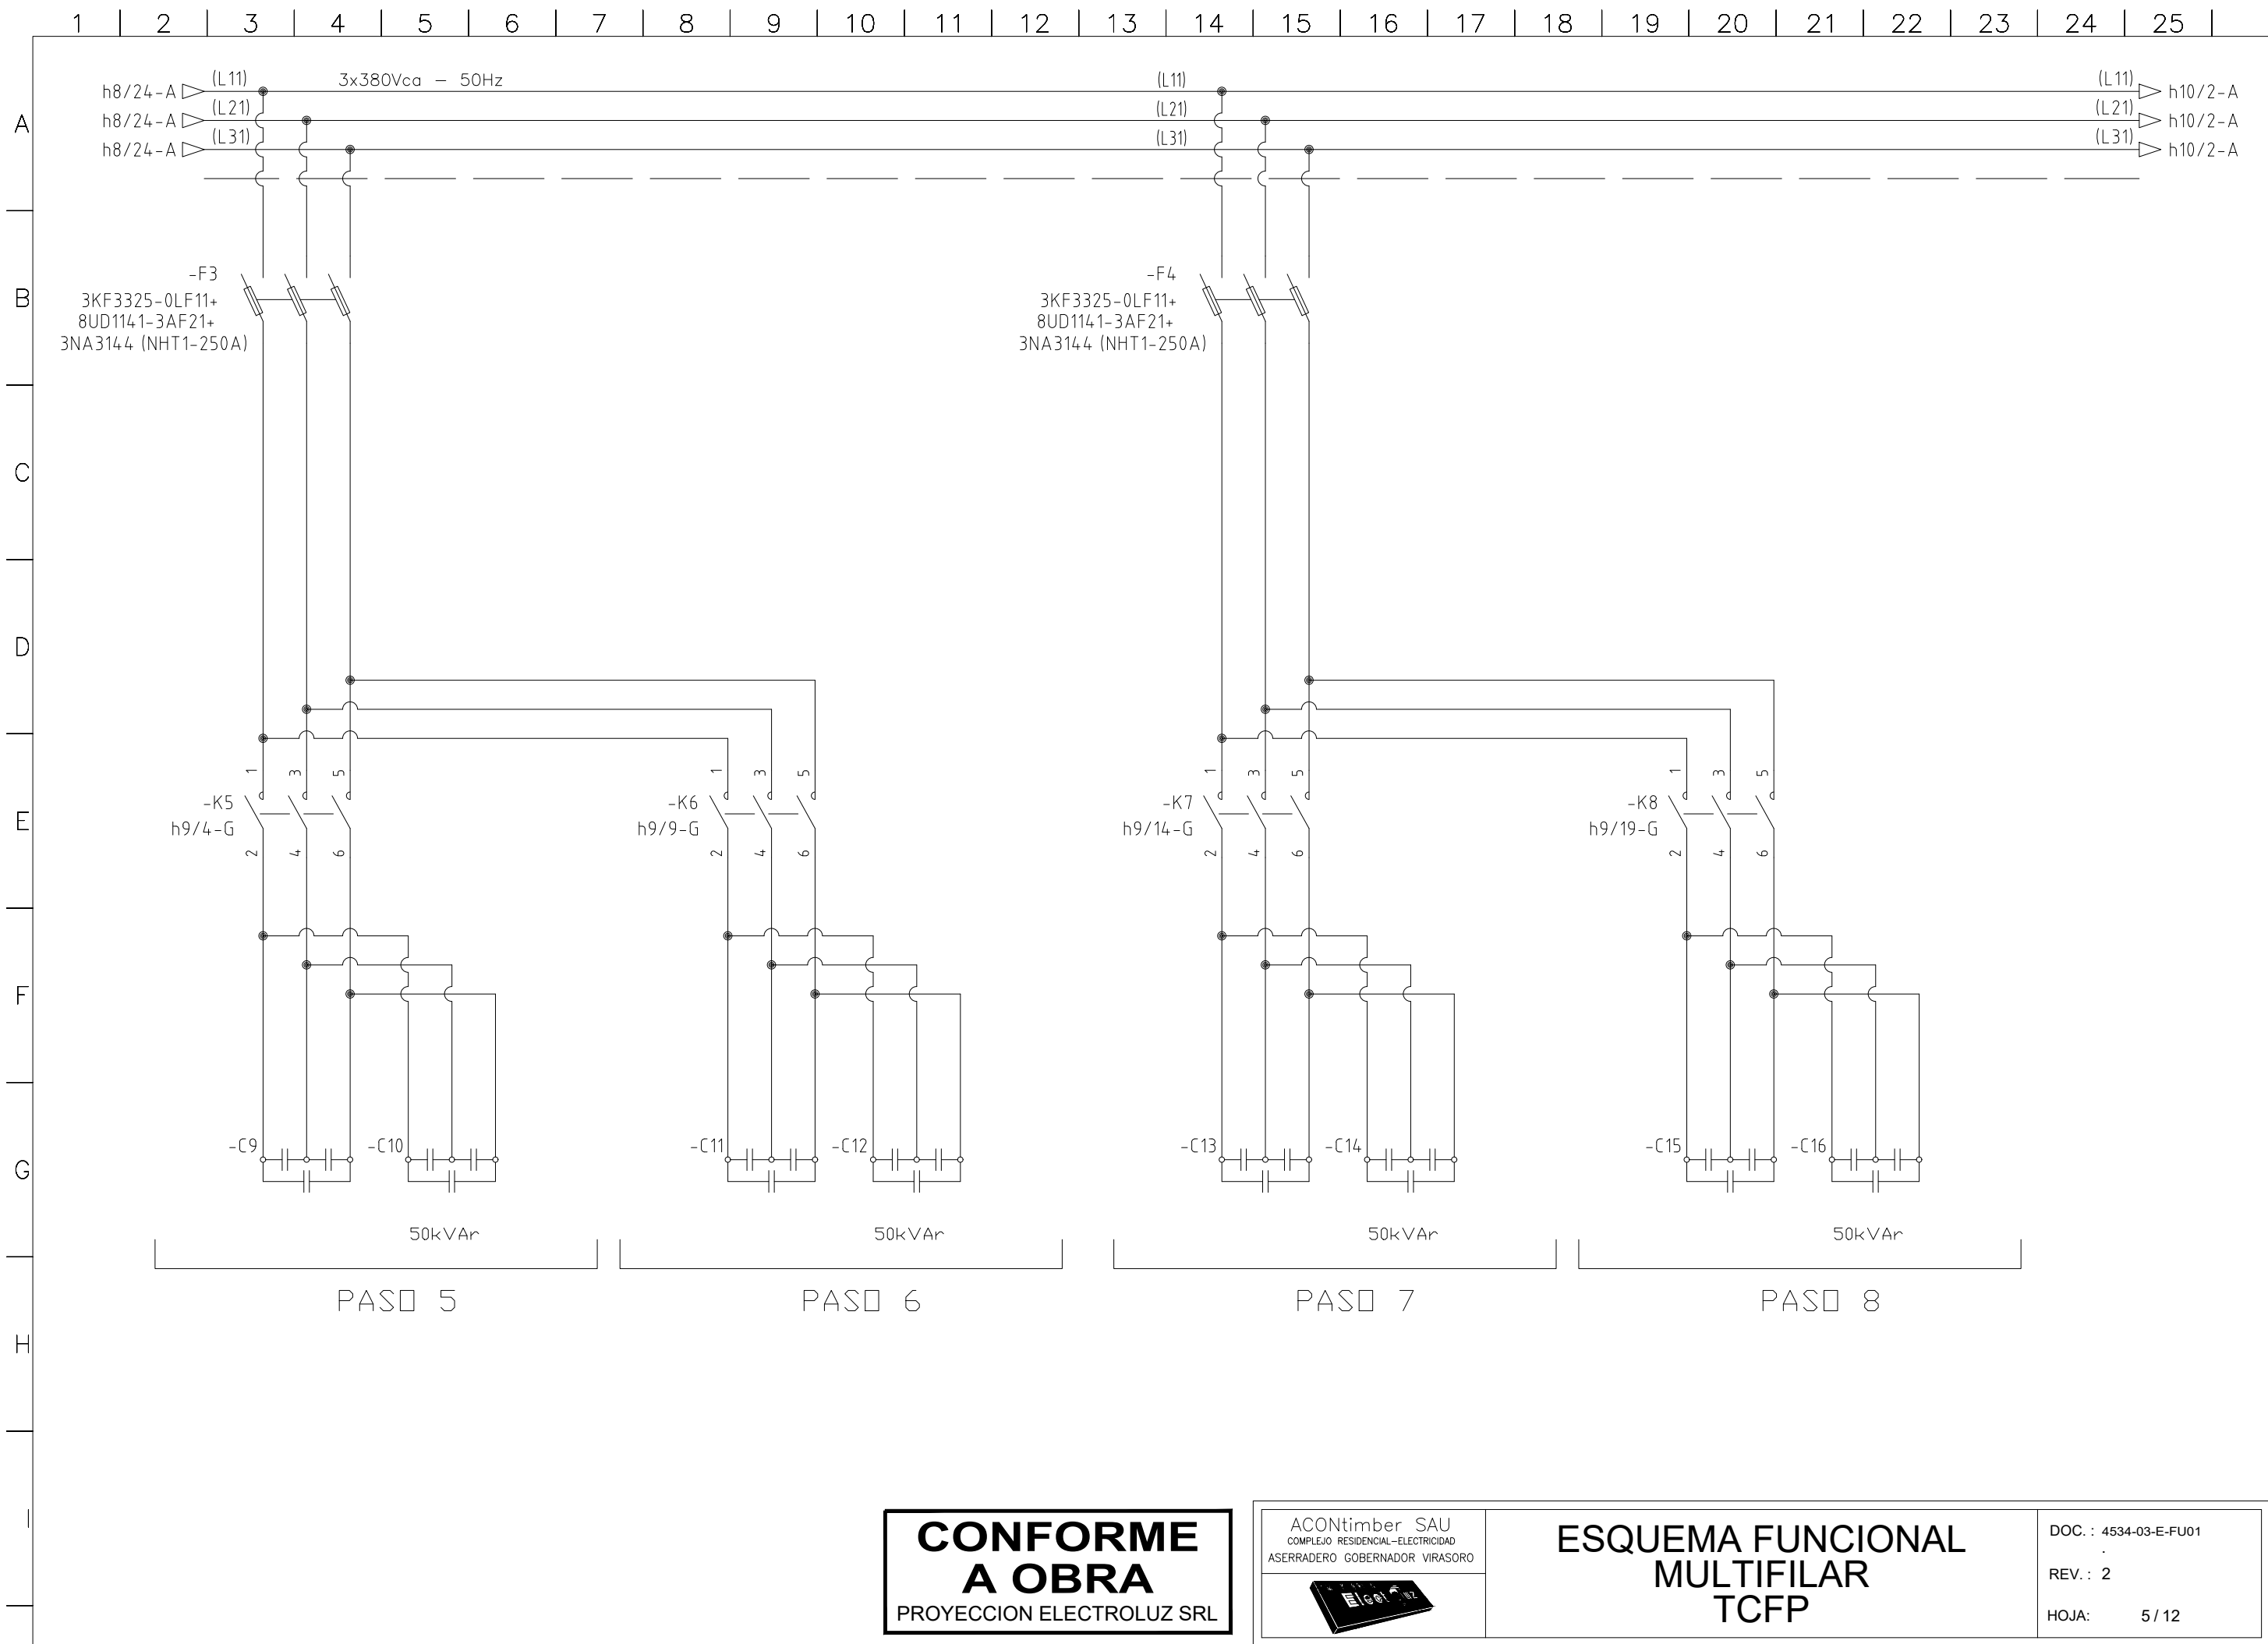

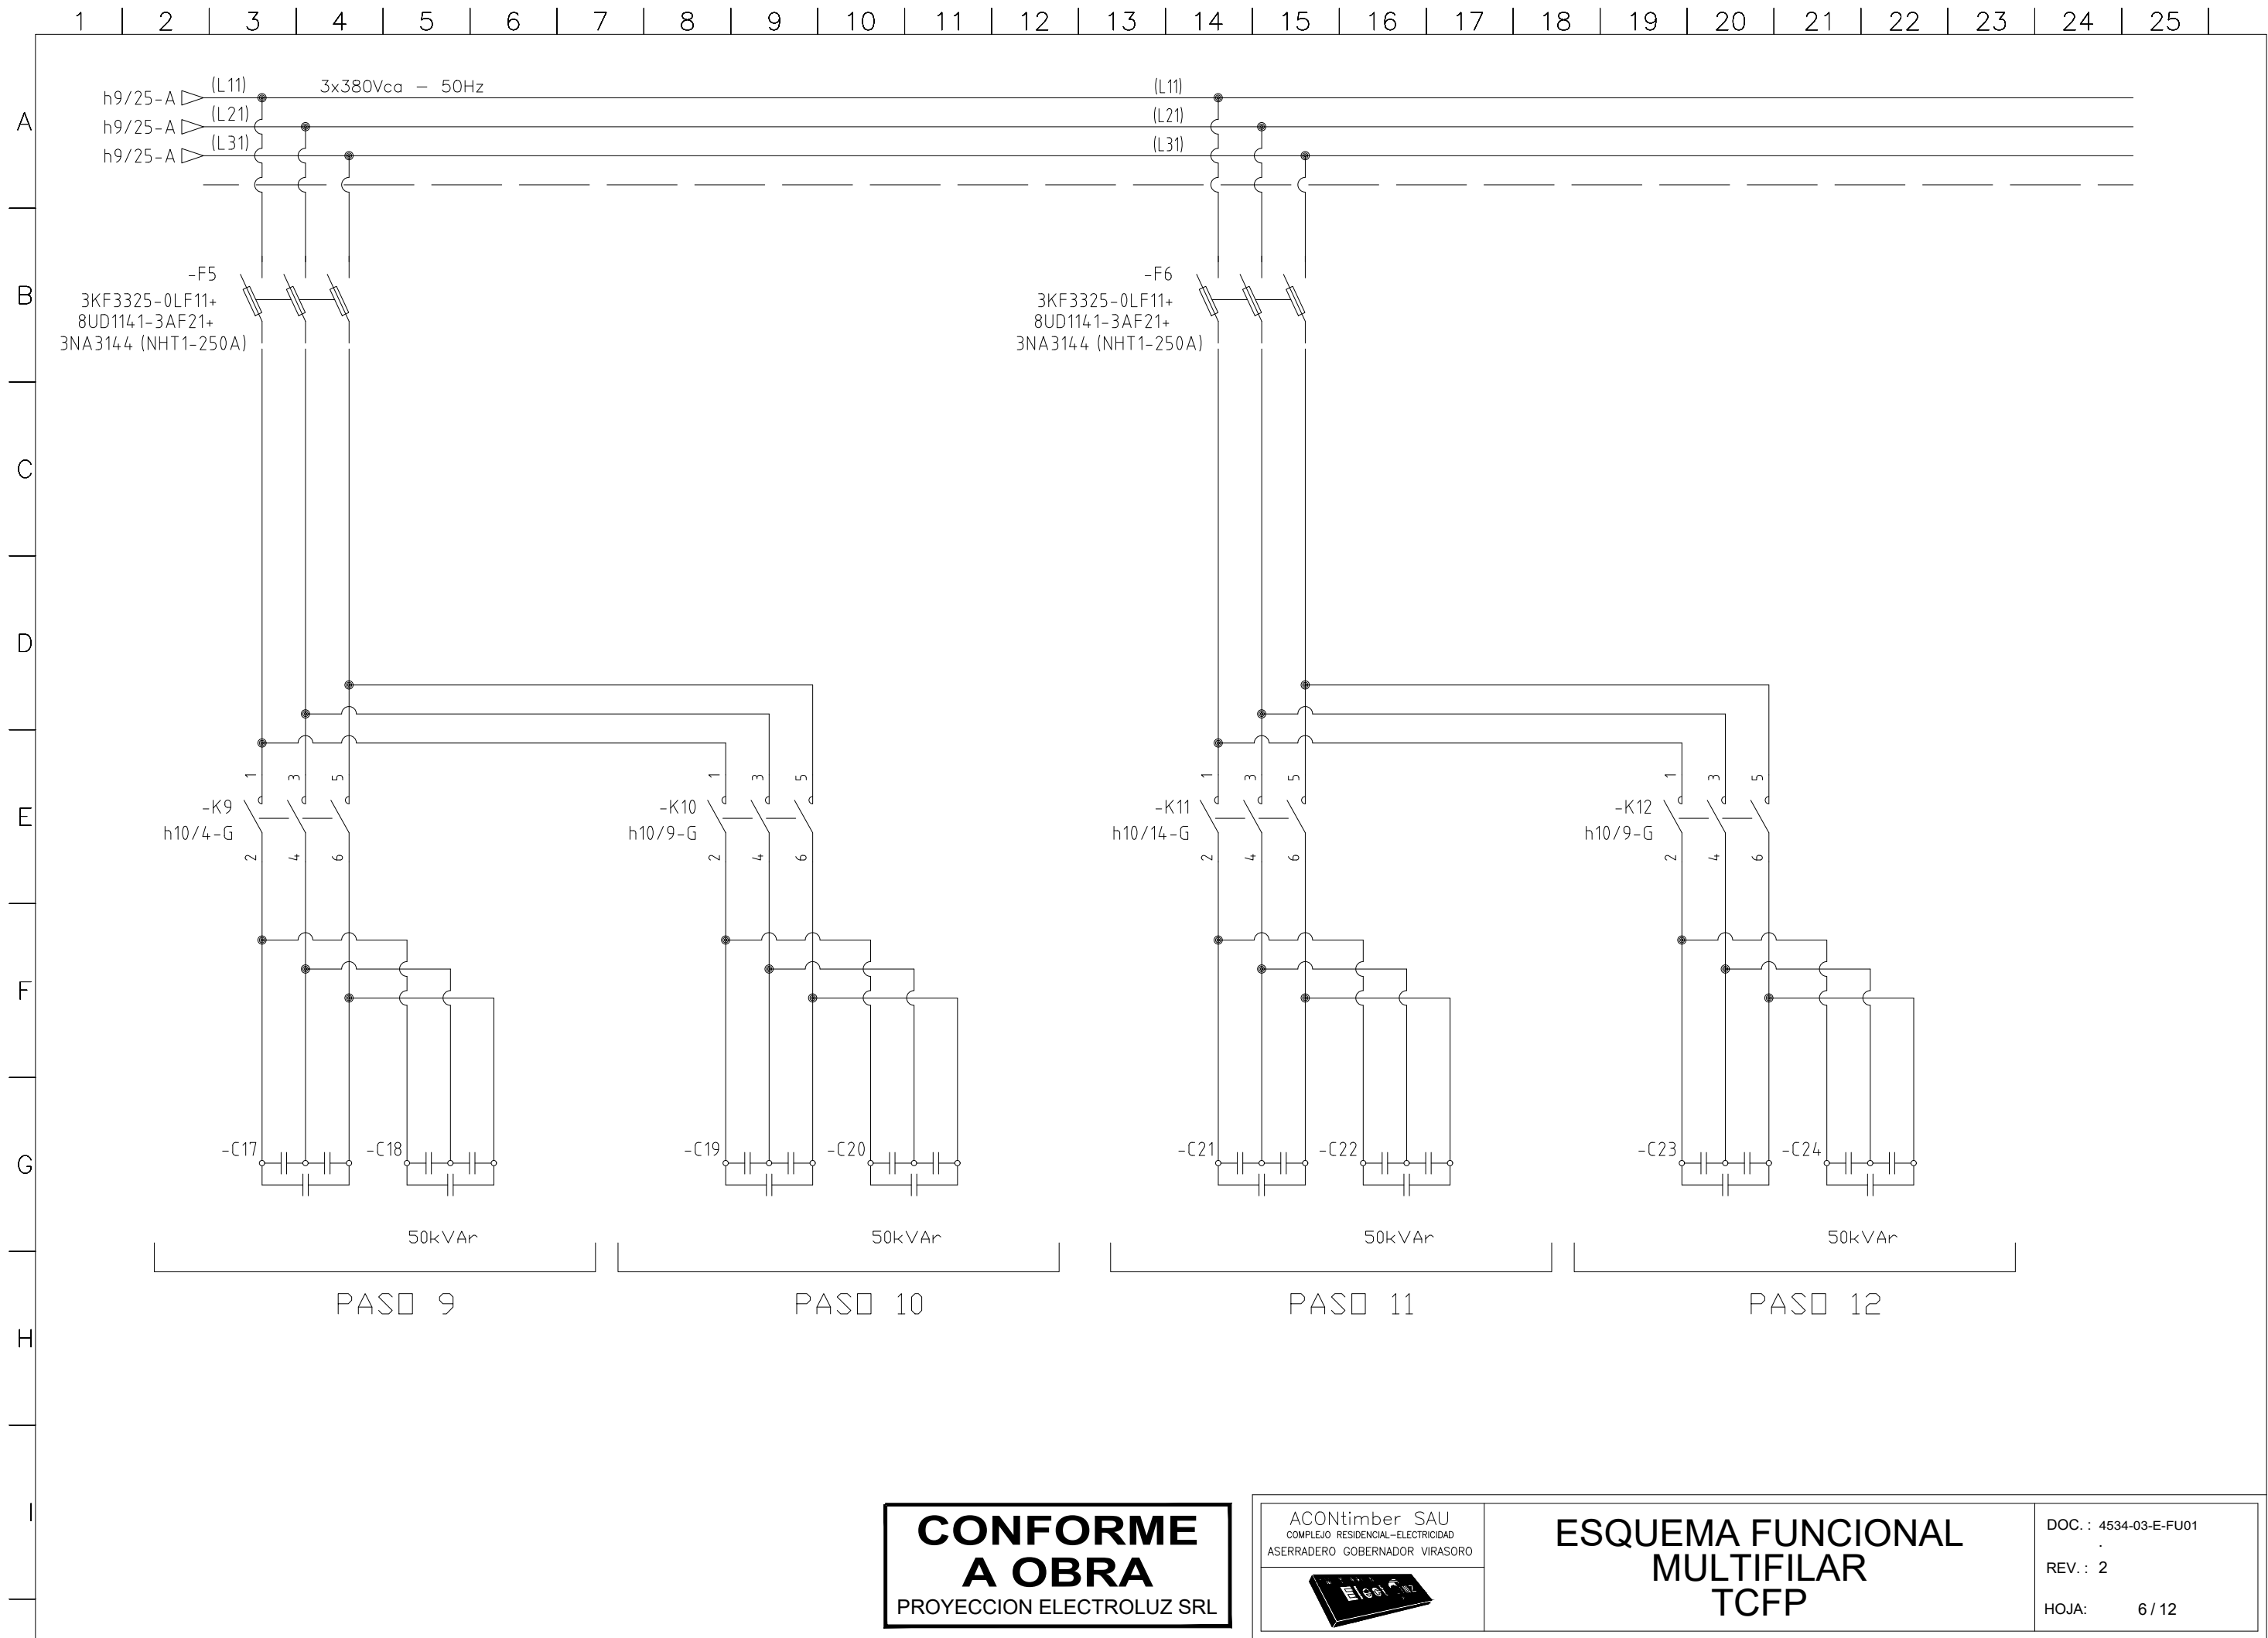


**CONFORME
A OBRA**
PROYECCION ELECTROLUZ SRL

ACONtimber SAU
COMPLEJO RESIDENCIAL-ELECTRICIDAD
ASERRADERO GOBERNADOR VIRASORO



**ESQUEMA FUNCIONAL
MULTIFILAR
TCFP**

DOC. : 4534-03-E-FU01
REV. : 2
HOJA: 6 / 12

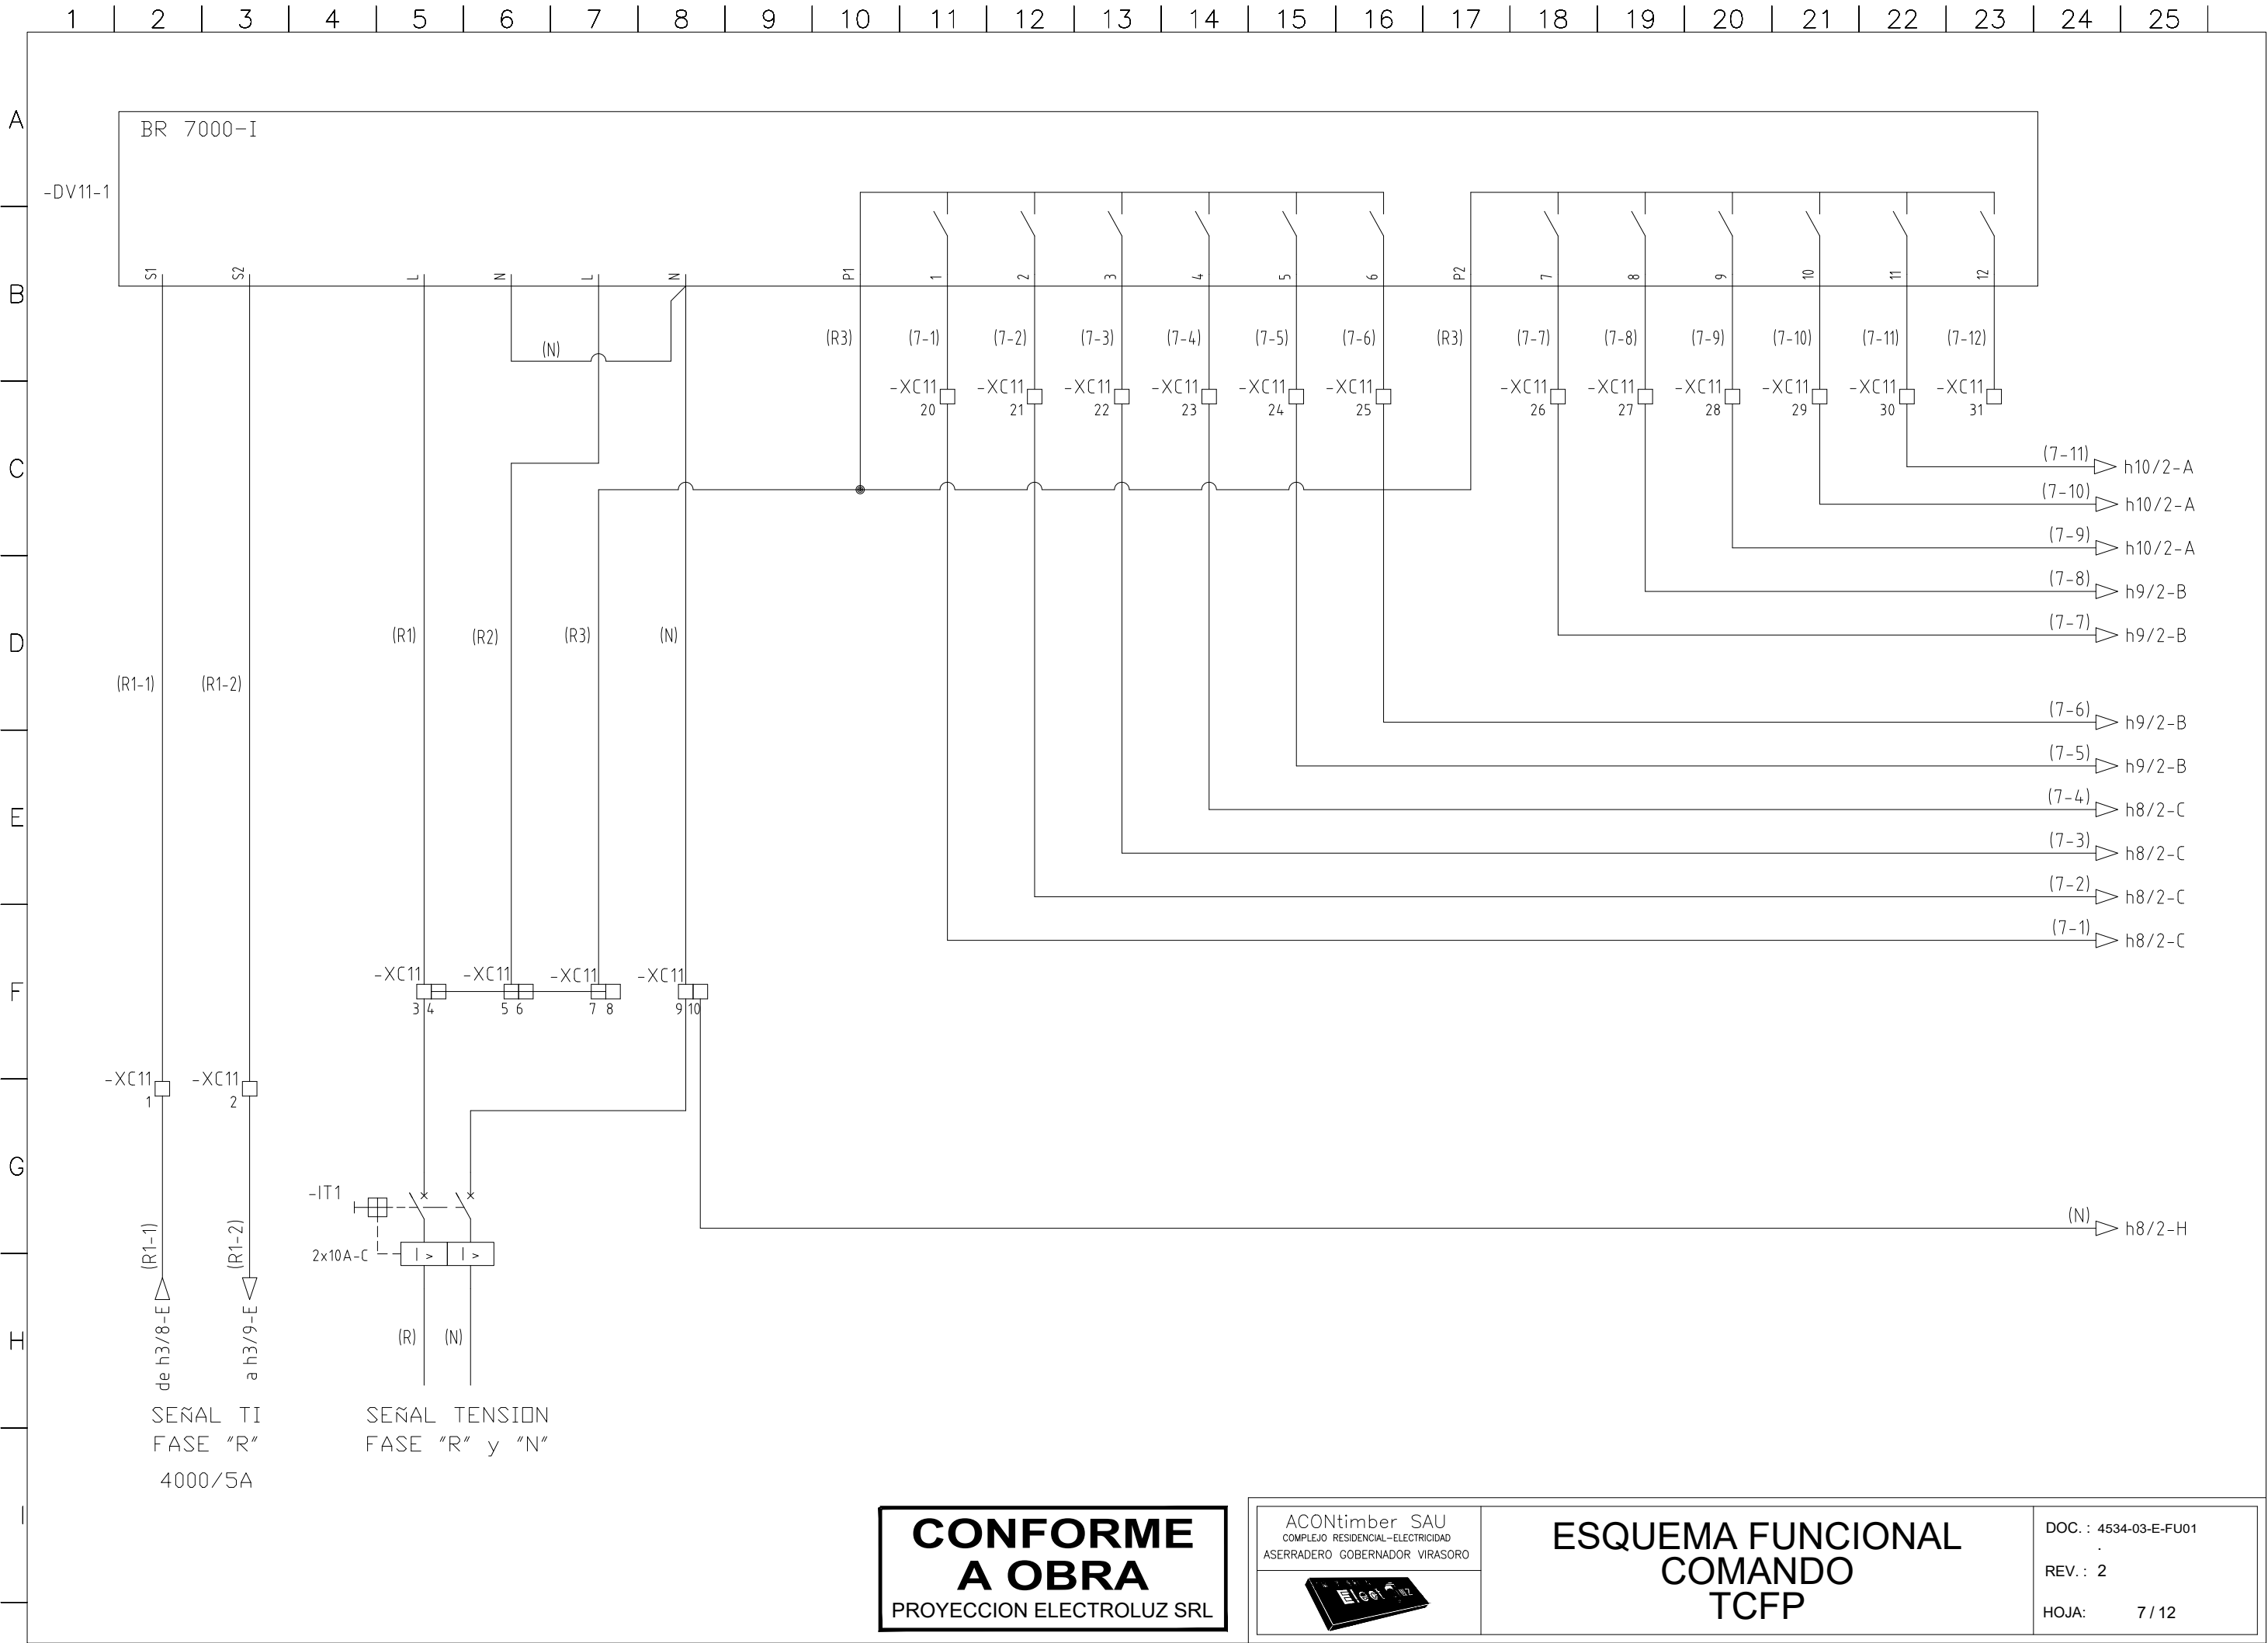


**CONFORME
A OBRA**
PROYECCION ELECTROLUZ SRL

ACONtimber SAU
COMPLEJO RESIDENCIAL-ELECTRICIDAD
ASERRADERO GOBERNADOR VIRASORO

**ESQUEMA FUNCIONAL
COMANDO
TCFP**

DOC. : 4534-03-E-FU01
REV. : 2
HOJA: 7 / 12

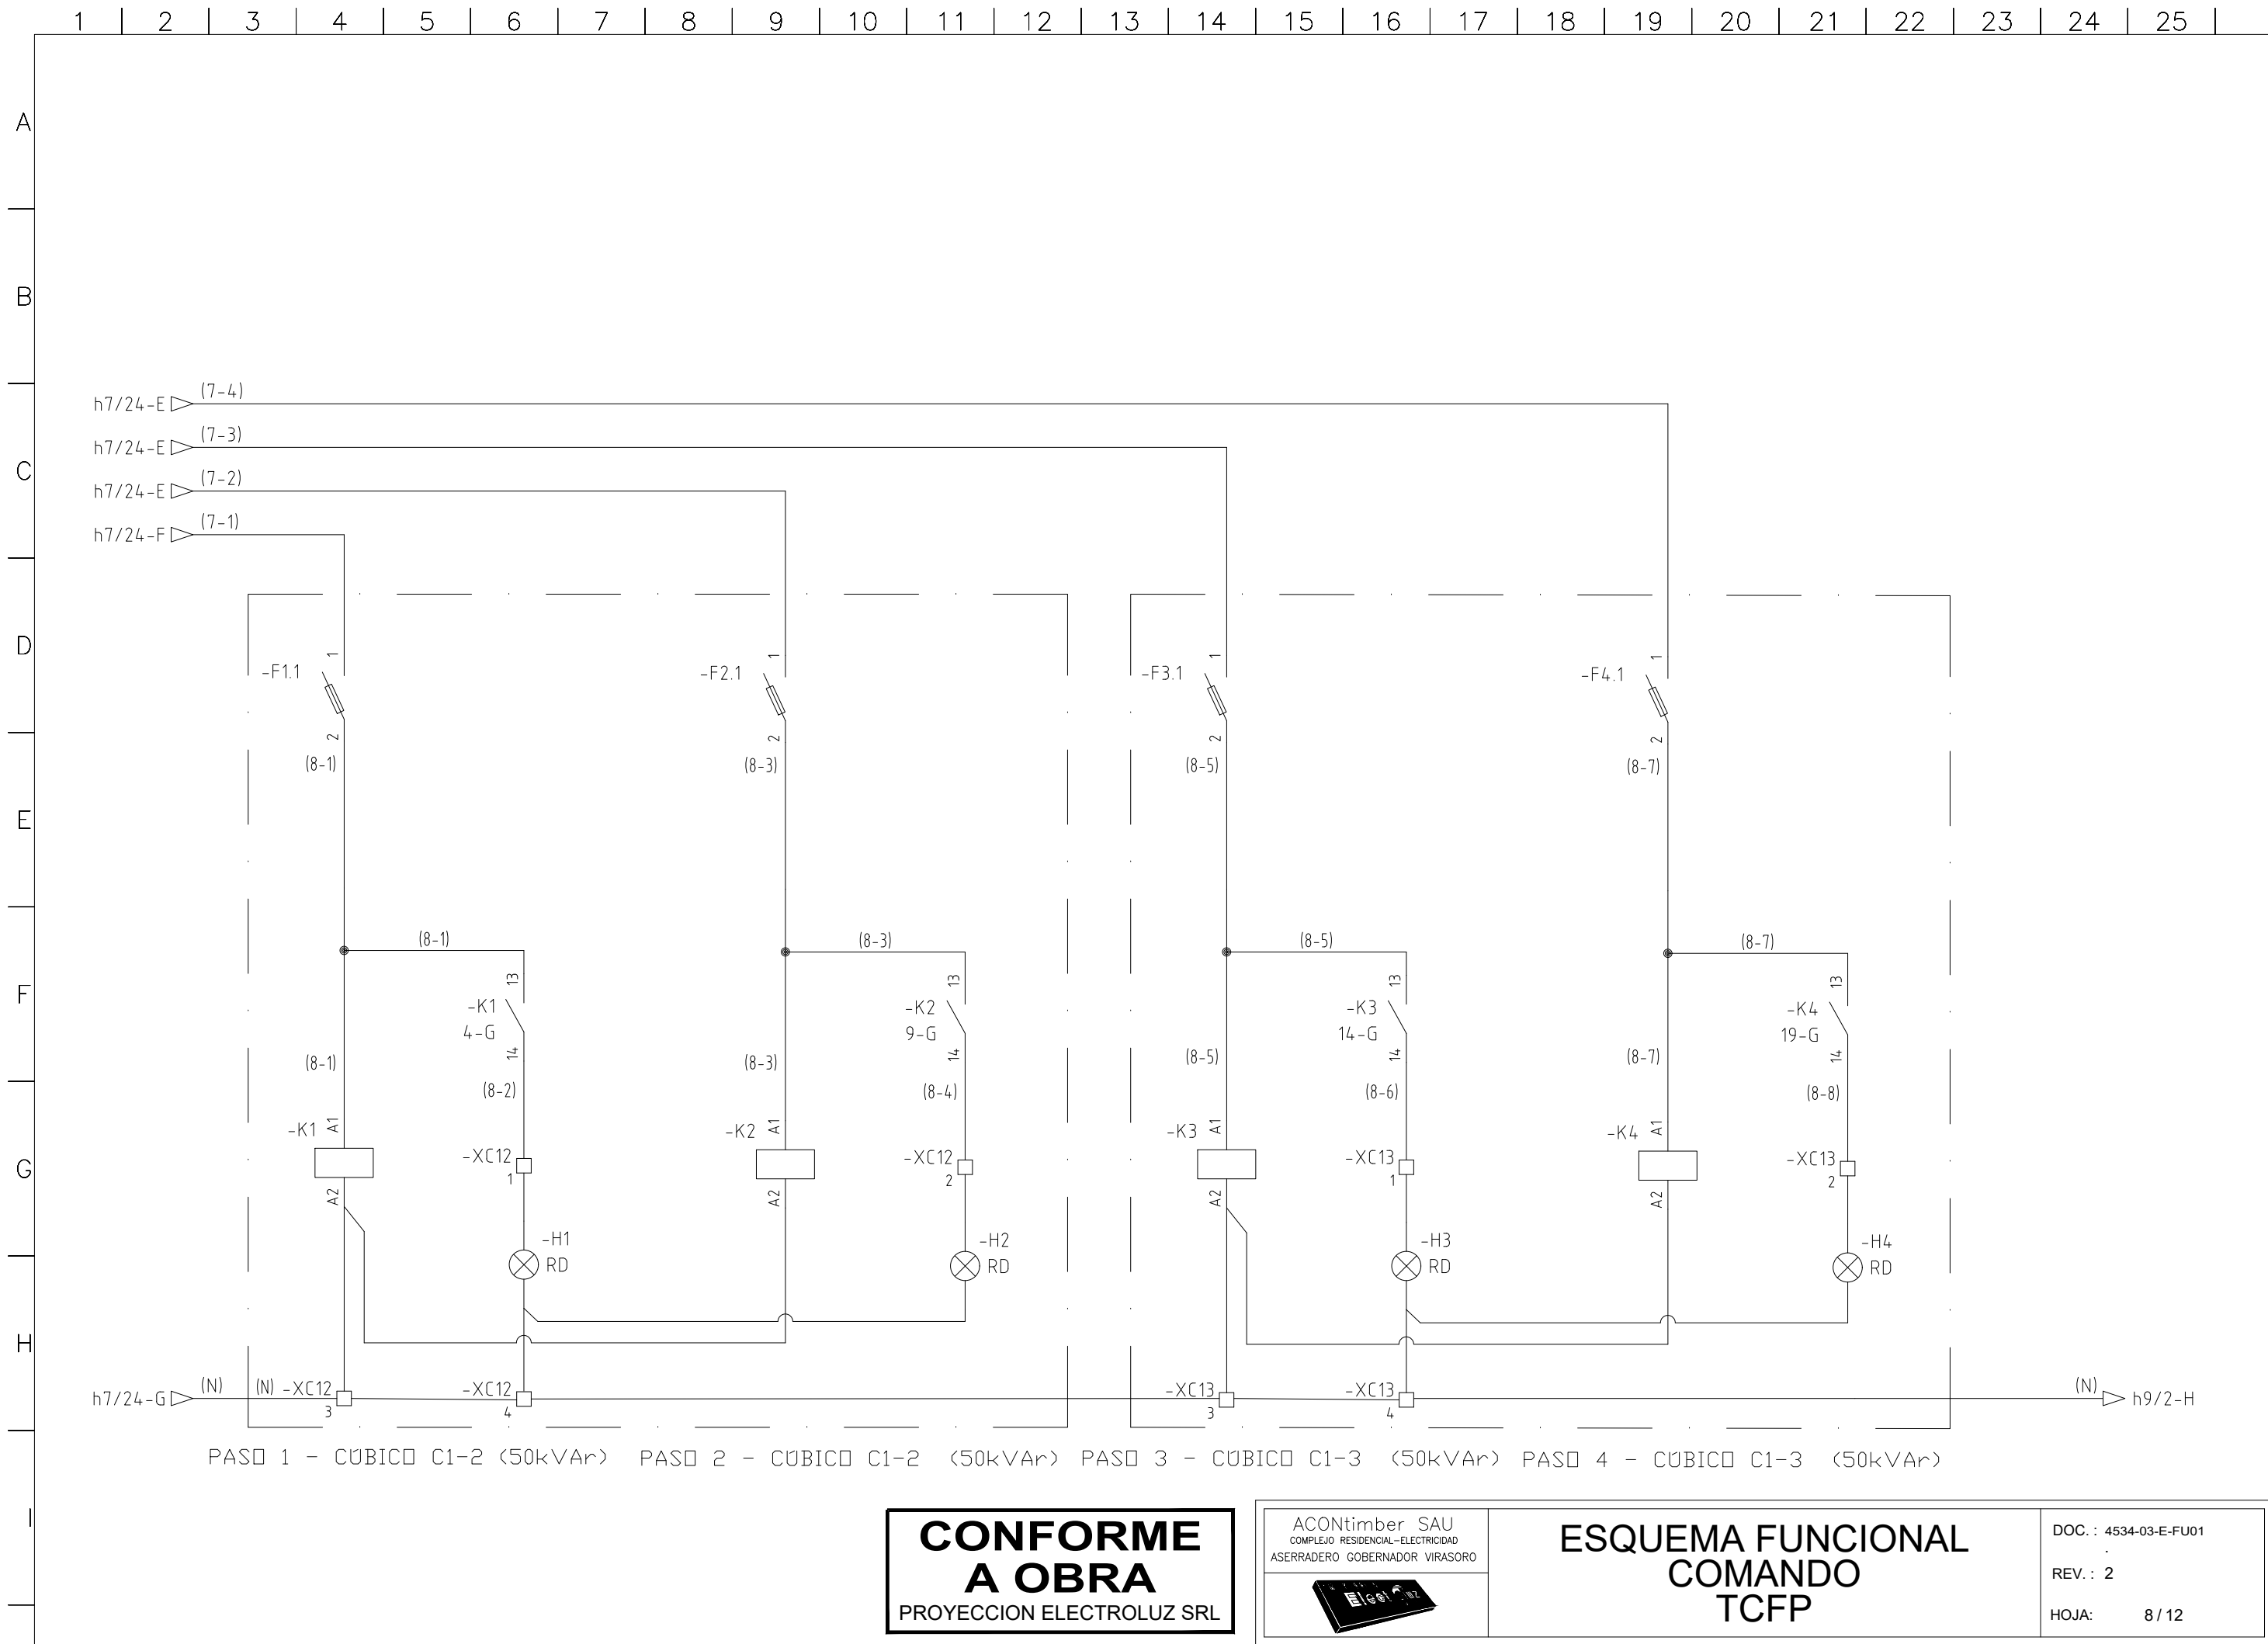


**CONFORME
A OBRA**
PROYECCION ELECTROLUZ SRL



**ESQUEMA FUNCIONAL
COMANDO
TCFP**

DOC. : 4534-03-E-FU01
REV. : 2
HOJA: 8 / 12

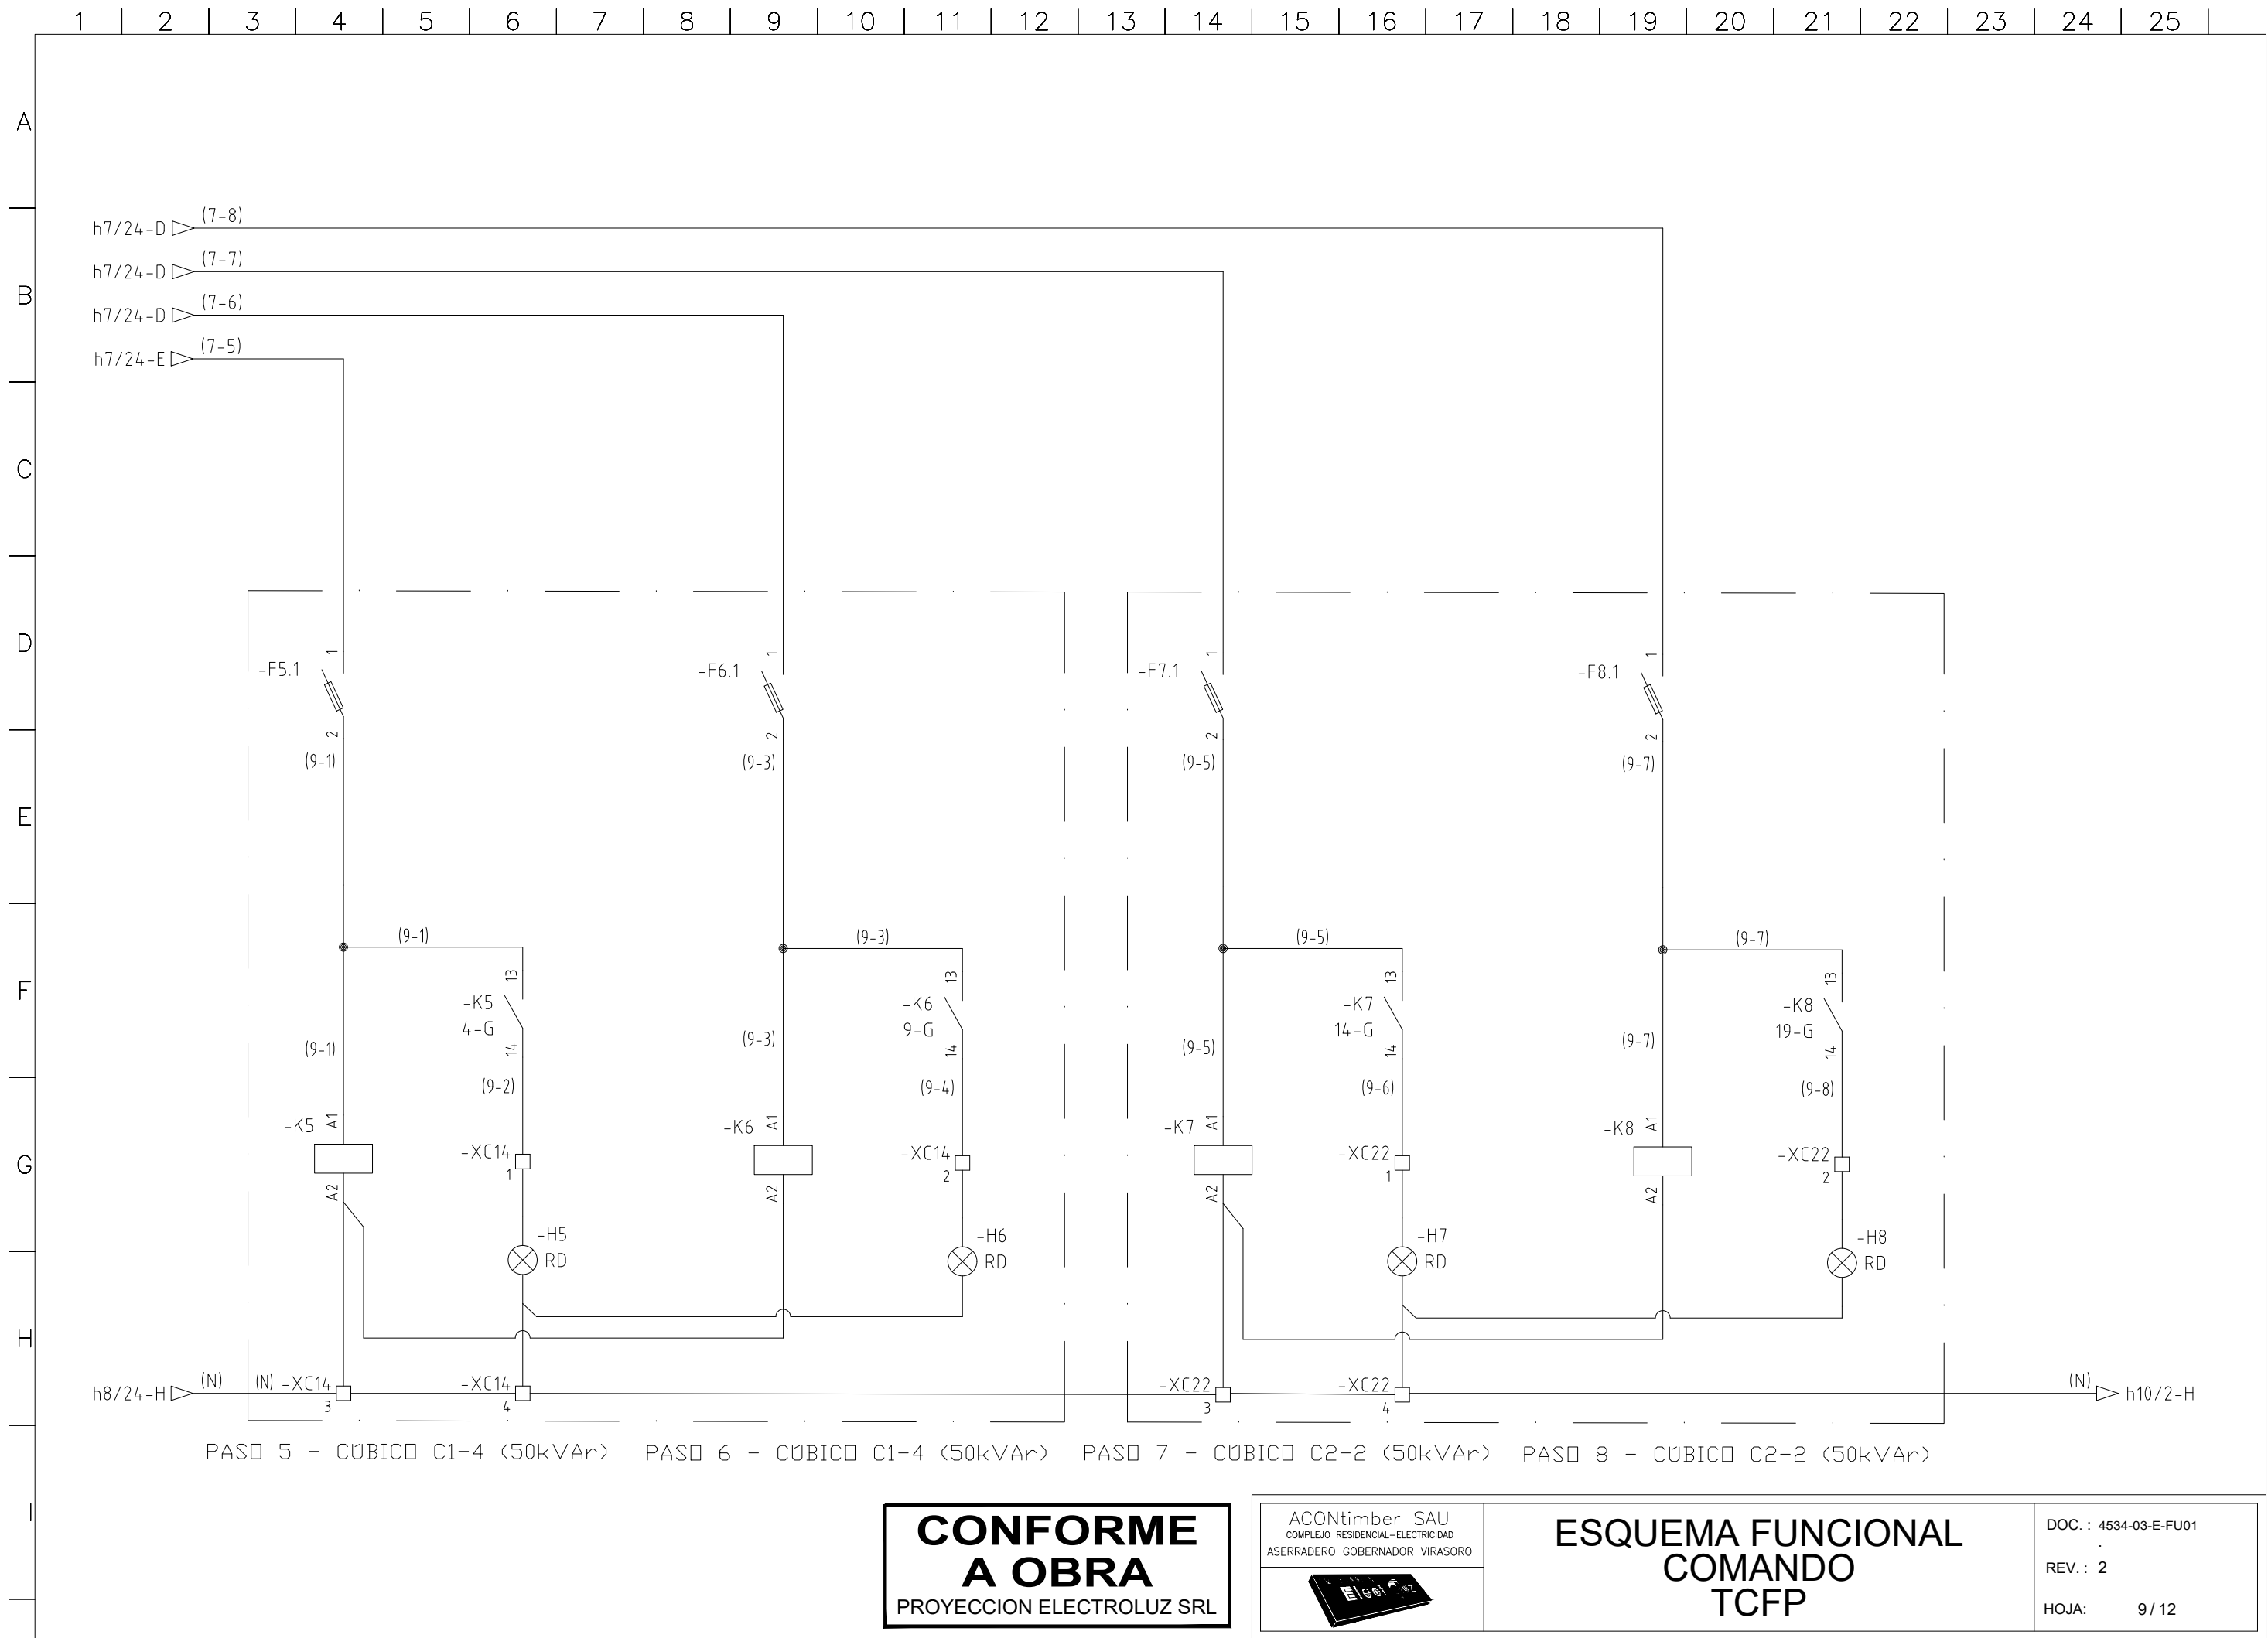


**CONFORME
A OBRA**
PROYECCION ELECTROLUZ SRL


ACONTimber SAU
COMPLEJO RESIDENCIAL-ELECTRICIDAD
ASERRADERO GOBERNADOR VIRASORO



**ESQUEMA FUNCIONAL
COMANDO
TCFP**

DOC. : 4534-03-E-FU01
REV. : 2
HOJA: 9 / 12

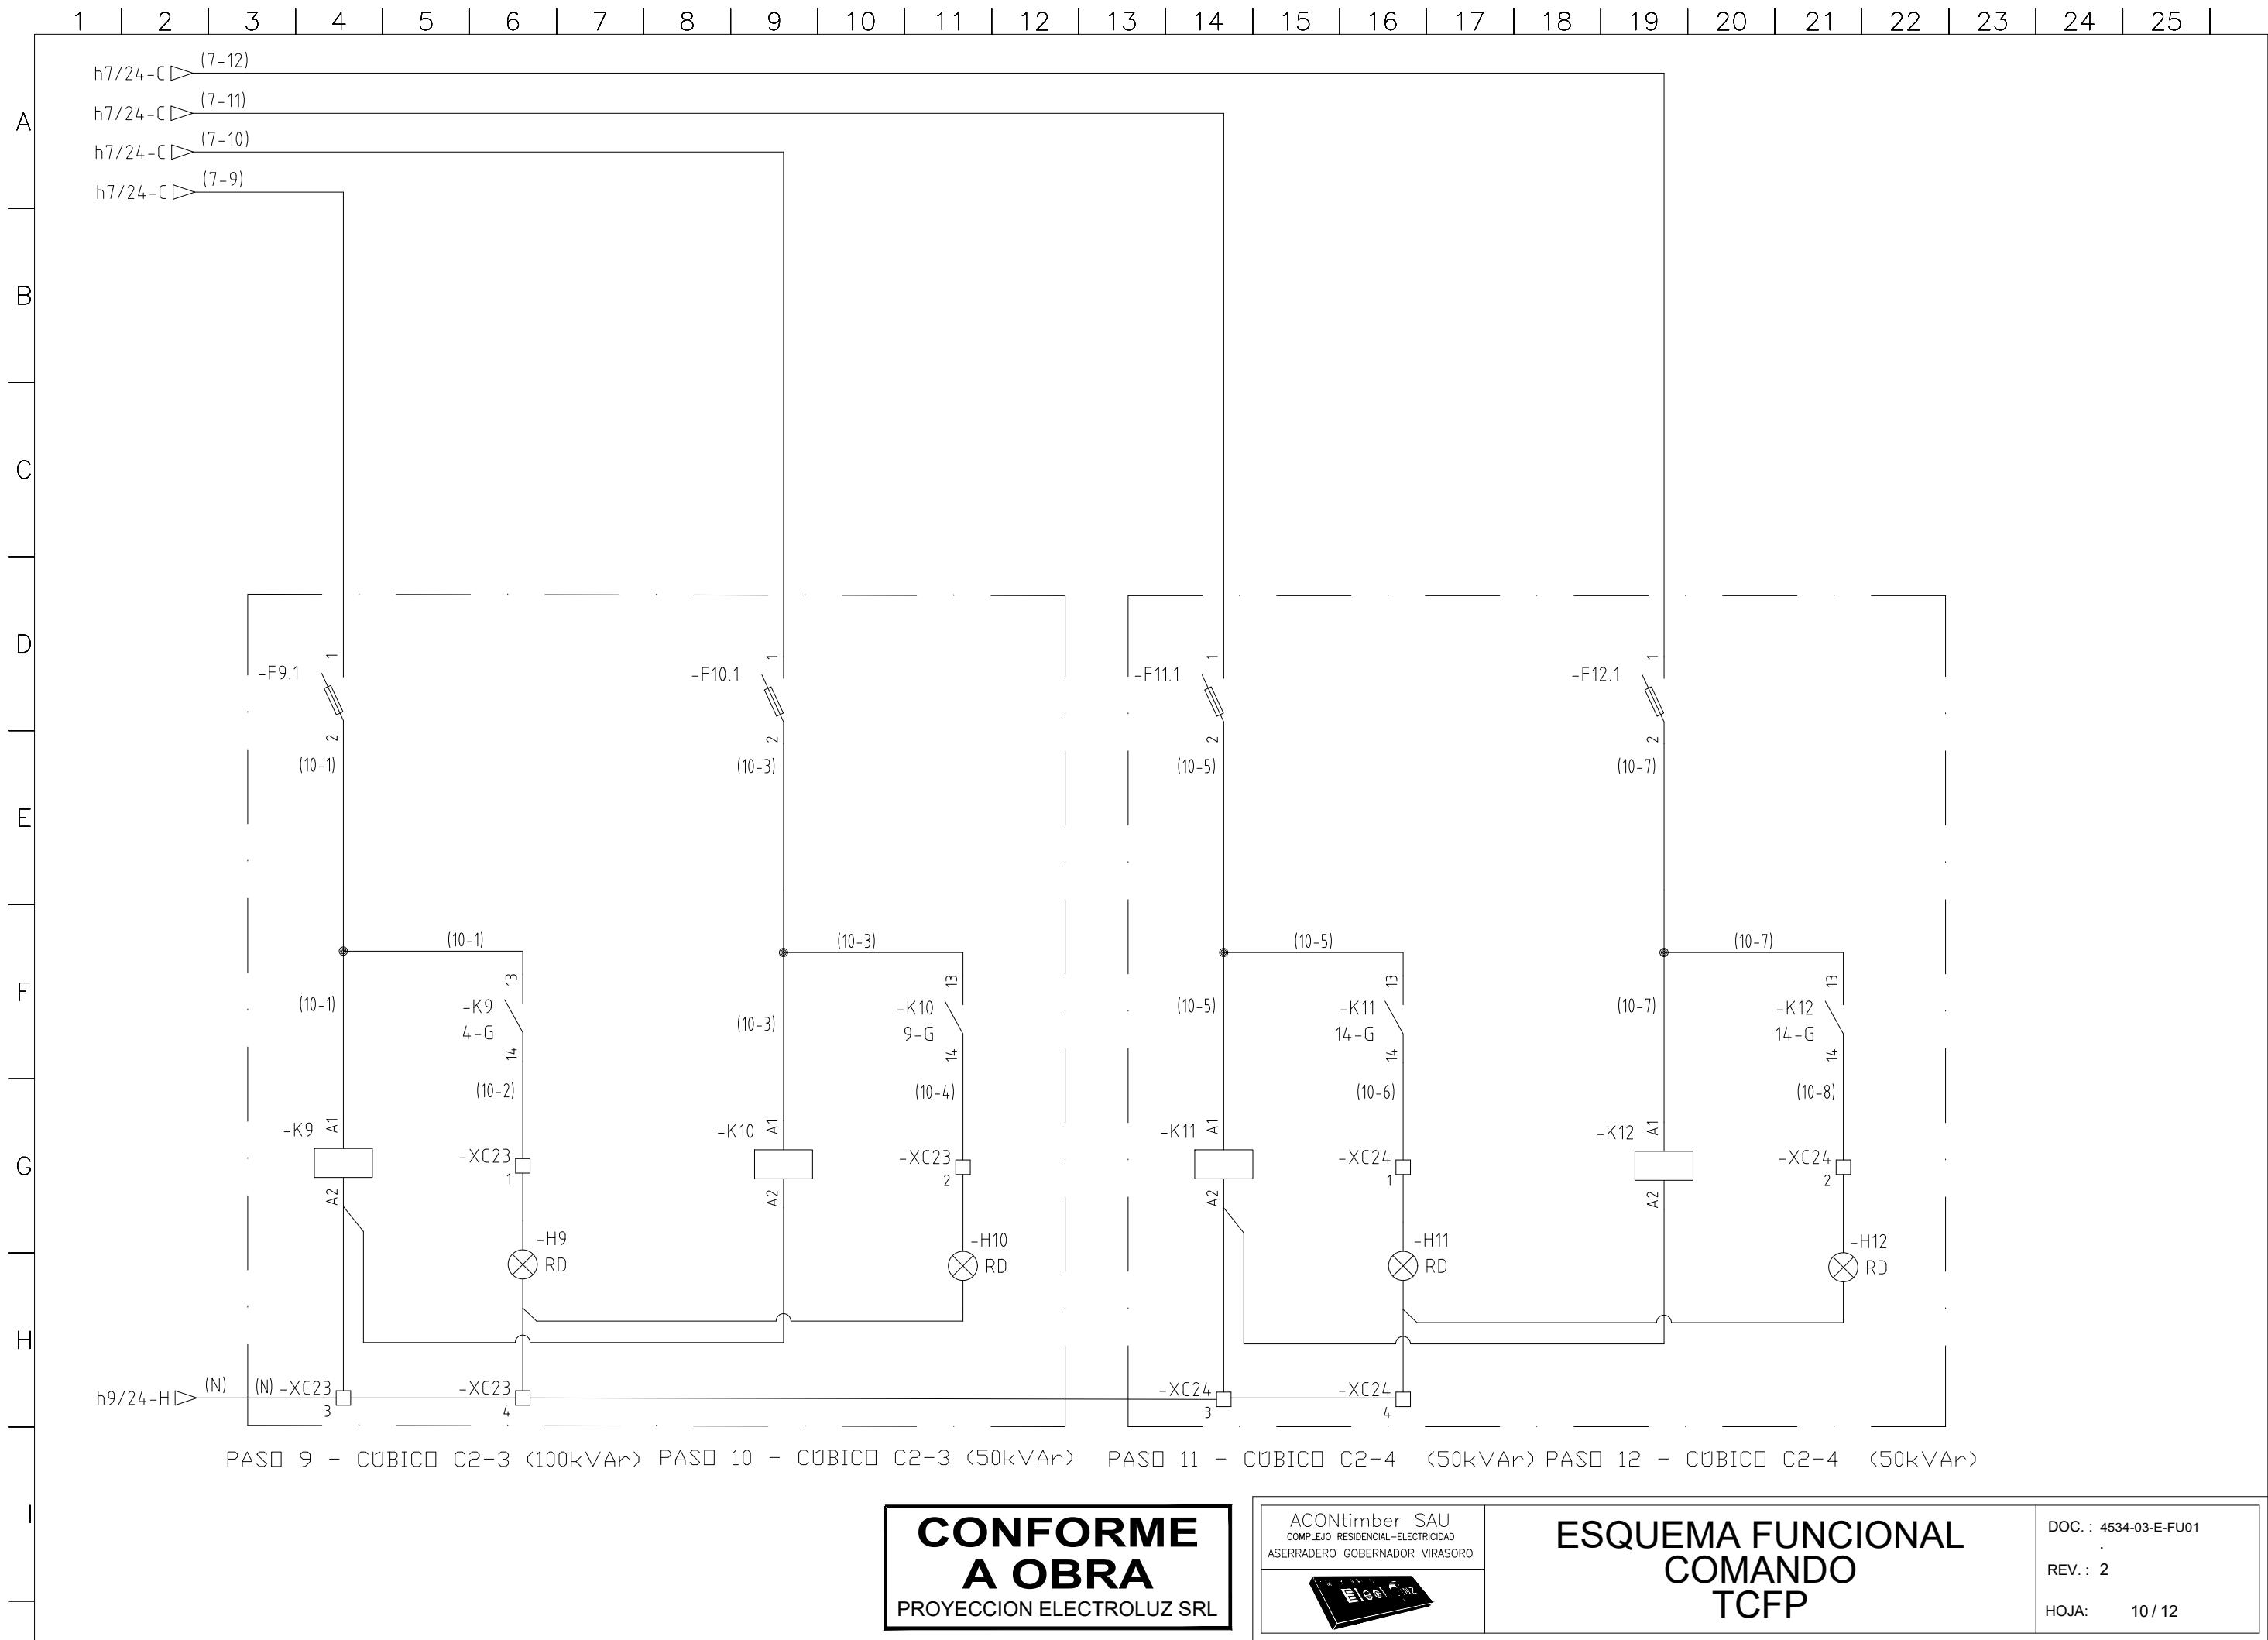

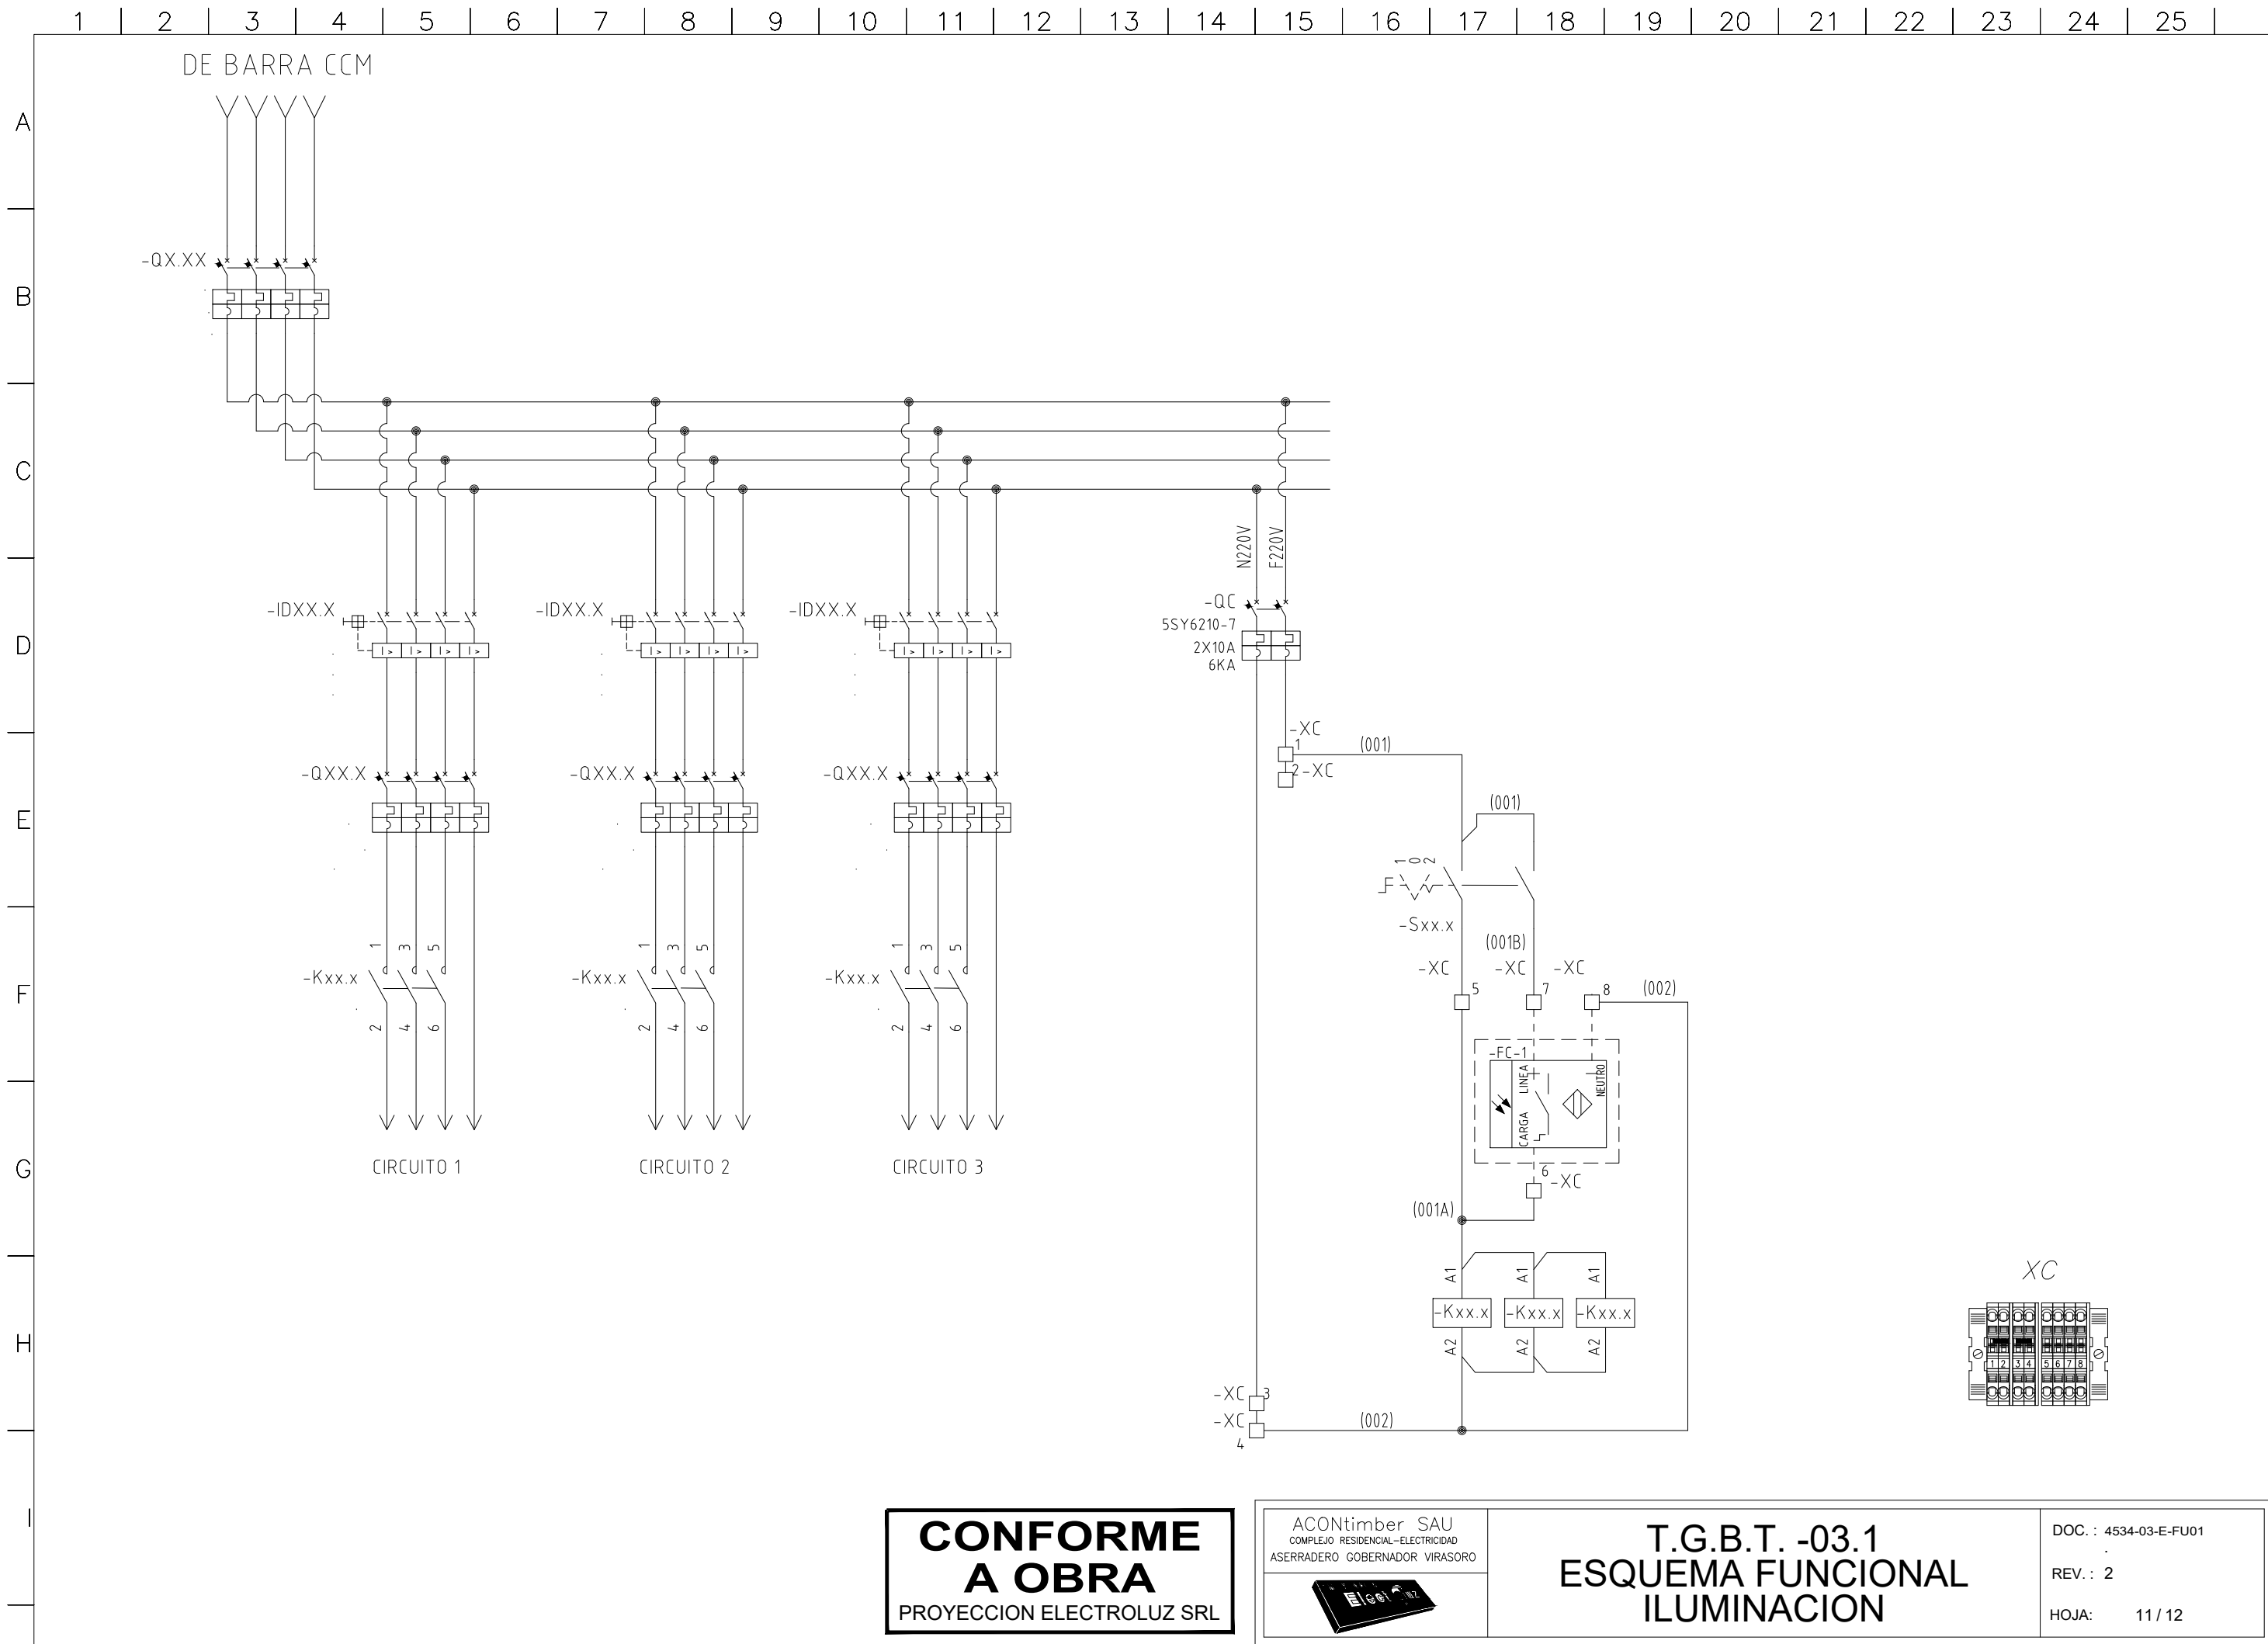

**CONFORME
A OBRA**
PROYECCION ELECTROLUZ SRL

ACONtimber SAU
COMPLEJO RESIDENCIAL-ELECTRICIDAD
ASERRADERO GOBERNADOR VIRASORO

T.G.B.T. -03.1
ESQUEMA FUNCIONAL
ILUMINACION

DOC. : 4534-03-E-FU01
REV. : 2
HOJA: 11 / 12