


	Rev.	Fecha	Nombre	Observaciones		Fecha	Nombre	
-	5	21/04/2025	L.RAMIREZ	CONFORME A OBRA	Dibujó	12-07-2023	S.SOSA	
	4	03/02/2025	L.RAMIREZ	CONFORME A FABRICACION	Bibajo	12 07 2020	9.303/1	۱ ا
	3	21/01/2025	N.PICECH	CORRECCION TAGS EQUIPOS AGREGADOS EN REV 1	Revisó		L.R.P.	
	2	06/01/2025	C.SPESOT	AGREGADO INTERRUPTOR CUBICO B2-3				
	1	09/12/2024	S.SOSA	AGREGADO DE ARRANQUES	Aprobó		L.R.P.	



	LDC Argentina S.A. OLICITUD DE COTIZACIÓN L4361	N* de Obra: 3202	Hoja N*: 1/4
Denominació	ESQUEMA UNIFILAR	N° de Plano Cliente: PL-E05	Rev.N°
	CCM2-PRELIMPIEZA	N° de Plano: 4766-01-E-EU01	Rev.N°

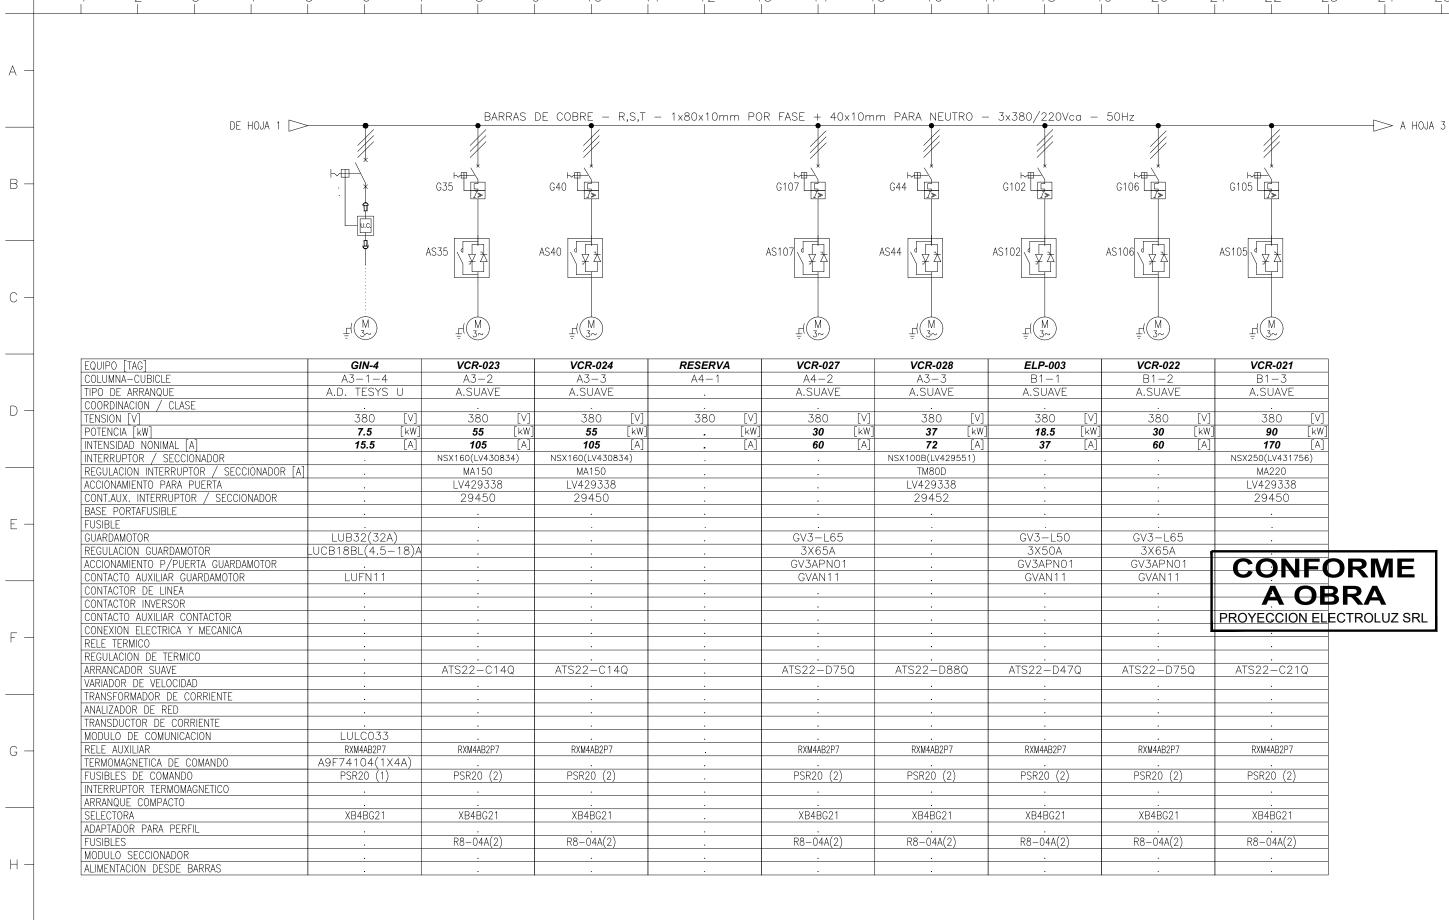


	Rev.	Fecha	Nombre	Observaciones		Fecha	Nombre	
-	5	21/04/2025	L.RAMIREZ	CONFORME A OBRA	Dibuió	12-07-2023	S.SOSA	
	4	03/02/2025	L.RAMIREZ	CONFORME A FABRICACION	Dibajo	12 07 2023	3.303A	۱ ۲
	3	21/01/2025	N.PICECH	CORRECCION TAGS EQUIPOS AGREGADOS EN REV 1	Revisó		L.R.P.	
	2	06/01/2025	C.SPESOT	AGREGADO INTERRUPTOR CUBICO B2-3				1
	1	09/12/2024	S.SOSA	AGREGADO DE ARRANQUES	Aprobó		L.R.P.	



Cliente: LDC Argentina S.A.	N° de Obra:	Hoja N°:
Obra: SOLICITUD DE COTIZACIÓN L4361	3202	2/4
Denominación: ESQUEMA UNIFILAR	N° de Plano Cliente:	Rev.N°
CCM2-PRELIMPIEZA	4766-01-E-EU01	5


PROYECCION ELECTROLUZ S.R.L.
LA PROPIEDAD DEL MISMO CON PROHIBICION
DE REPRODUCCION TOTAL O PARCIAL, SIN
AUTORIZACION ESCRITA. SUJETO A MODIFICACIONES SIN PREVIO AVISO. SE RESERVA

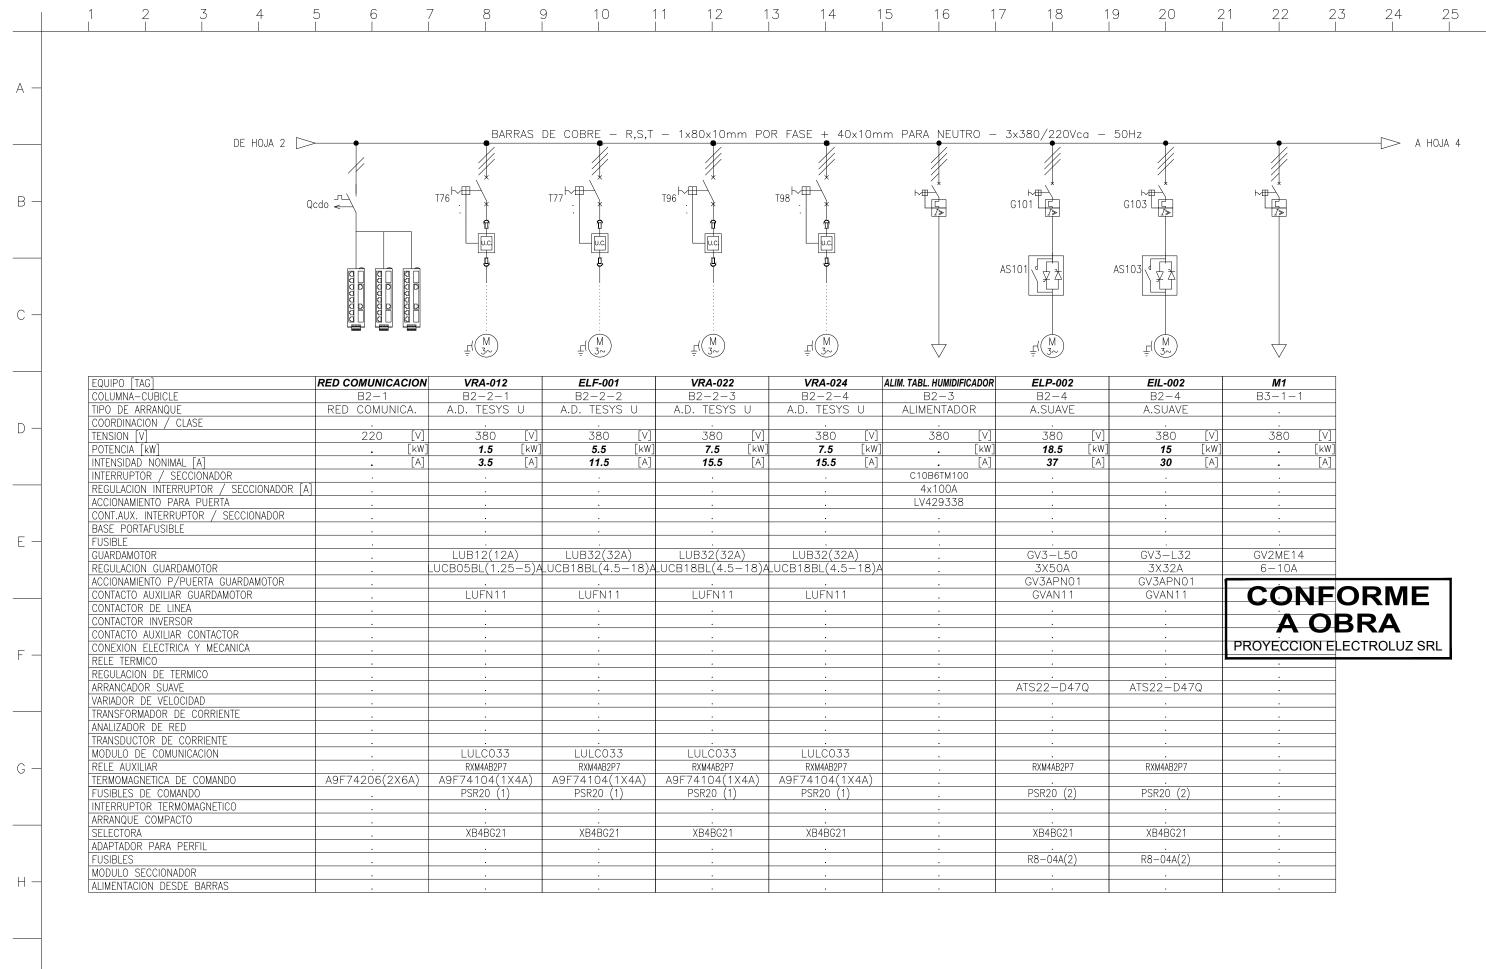

	Rev.	Fecha	Nombre	Observaciones		Fecha	Nombre	
-	5	21/04/2025	L.RAMIREZ	CONFORME A OBRA	Dibuió	12-07-2023	S SOSA	14
	4	03/02/2025	L.RAMIREZ	CONFORME A FABRICACION	Dibujo	12-07-2023	3.303A	∤ \
	3	21/01/2025	N.PICECH	CORRECCION TAGS EQUIPOS AGREGADOS EN REV 1	Revisó		L.R.P.	
	2	06/01/2025	C.SPESOT	AGREGADO INTERRUPTOR CUBICO B2-3				1
	1	09/12/2024	S.SOSA	AGREGADO DE ARRANQUES	Aprobó		L.R.P.	



	т.	
Cliente: LDC Argentina S.A.	N° de Obra:	Hoja N°:
	3202	
Obra: SOLICITUD DE COTIZACIÓN L4361	3202	3/4
Denominación: ESQUEMA UNIFILAR	N° de Plano Cliente:	Rev.N°
ESQUEINIA UNIFILAR	PL-E05	
,	N° de Plano:	Rev.N°
CCM2-PRELIMPIEZA	4766-01-E-EU01	5

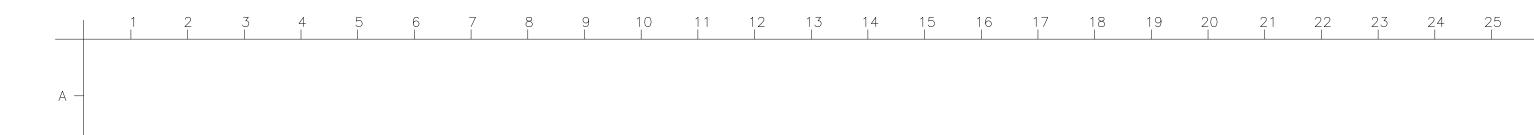

C51	G45 G
	1 1015
AS50 V	AS45 4

EQUIPO [TAG]	M2	М3	M4	THR-008	VRA-014	VCR-025	VCR-026
COLUMNA-CUBICLE	B3-1-2	B3-1-3	B3-1-4	B3-2-1	B3-2-2	B3-3	B3-4
TIPO DE ARRANQUE		•	•	A.D. TESYS U	A.D. TESYS U	A.SUAVE	A.SUAVE
COORDINACION / CLASE							
TENSION [V]	380 [V]	380 [V]	380 [V]	380 [V]	380 [V]	380 [V]	380 [V]
POTENCIA [kW]	. [kW]	. [kW]	. [kW]	2.2 [kW]	2.2 [kW]	55 [kW]	55 [kW]
INTENSIDAD NONIMAL [A]	. [A]	. [A]	. [A]	5 [A]	5 [A]	105 [A]	105 [A]
INTERRUPTOR / SECCIONADOR			•		,	NSX160(LV430834)	NSX160(LV430834)
REGULACION INTERRUPTOR / SECCIONADOR [A]						MA150	MA150
ACCIONAMIENTO PARA PUERTA						LV429338	LV429338
CONT.AUX. INTERRUPTOR / SECCIONADOR						29450	29450
BASE PORTAFUSIBLE							
FUSIBLE							
GUARDAMOTOR	GV2ME14	GV2ME14	3RV2021-1JA10	LUB12(12A)	LUB12(12A)		•
REGULACION GUARDAMOTOR	6-10A	6-10A	7-10A	LUCB12BL(3-12)A	LUCB12BL(3-12)A		
ACCIONAMIENTO P/PUERTA GUARDAMOTOR		•			,		
CONTACTO AUXILIAR GUARDAMOTOR				LUFN11	LUFN11		
CONTACTOR DE LINEA			•				•
CONTACTOR INVERSOR							
CONTACTO AUXILIAR CONTACTOR		•					
CONEXION ELECTRICA Y MECANICA					,		
RELE TERMICO		•					
REGULACION DE TERMICO					,		•
ARRANCADOR SUAVE		•				ATS22-C14Q	ATS22-C14Q
VARIADOR DE VELOCIDAD					,		
TRANSFORMADOR DE CORRIENTE			•	•			
ANALIZADOR DE RED		•	•		,		
TRANSDUCTOR DE CORRIENTE							
MODULO DE COMUNICACION		•	•	LULC033	LULC033		
RELE AUXILIAR				RXM4AB2P7	RXM4AB2P7	RXM4AB2P7	RXM4AB2P7
TERMOMAGNETICA DE COMANDO			•	A9F74104(1X4A)	A9F74104(1X4A)		
FUSIBLES DE COMANDO			•	PSR20 (1)	PSR20 (1)	PSR20 (2)	PSR20 (2)
INTERRUPTOR TERMOMAGNETICO			,			,	
ARRANQUE COMPACTO			•		,		
SELECTORA				XB4BG21	XB4BG21	XB4BG21	XB4BG21
ADAPTADOR PARA PERFIL	,				,		
FUSIBLES						R8-04A(2)	R8-04A(2)
MODULO SECCIONADOR							
ALIMENTACION DESDE BARRAS							

CONFORME A OBRA PROYECCION ELECTROLUZ SRL

	Rev.	Fecha	Nombre	Observaciones		Fecha	Nombre	
-	5	21/04/2025	L.RAMIREZ	CONFORME A OBRA	Dibuió	12-07-2023	S.SOSA	
	4	03/02/2025	L.RAMIREZ	CONFORME A FABRICACION	Dibajo	12 07 2023		
	3	21/01/2025	N.PICECH	CORRECCION TAGS EQUIPOS AGREGADOS EN REV 1	Revisó	•	L.R.P.	
	2	06/01/2025	C.SPESOT	AGREGADO INTERRUPTOR CUBICO B2-3				
	1	09/12/2024	S.SOSA	AGREGADO DE ARRANQUES	Aprobó		L.R.P.	

D -



	rgentina S.A.	N' de Obra: 3202	Hoja N*:
Obra: SOLICITUE	DE COTIZACIÓN L4361	3202	4/4
Denominación:	QUEMA UNIFILAR	N° de Plano Cliente:	Rev.N°
	M2-PRELIMPIEZA	4766-01-E-EU01	5