




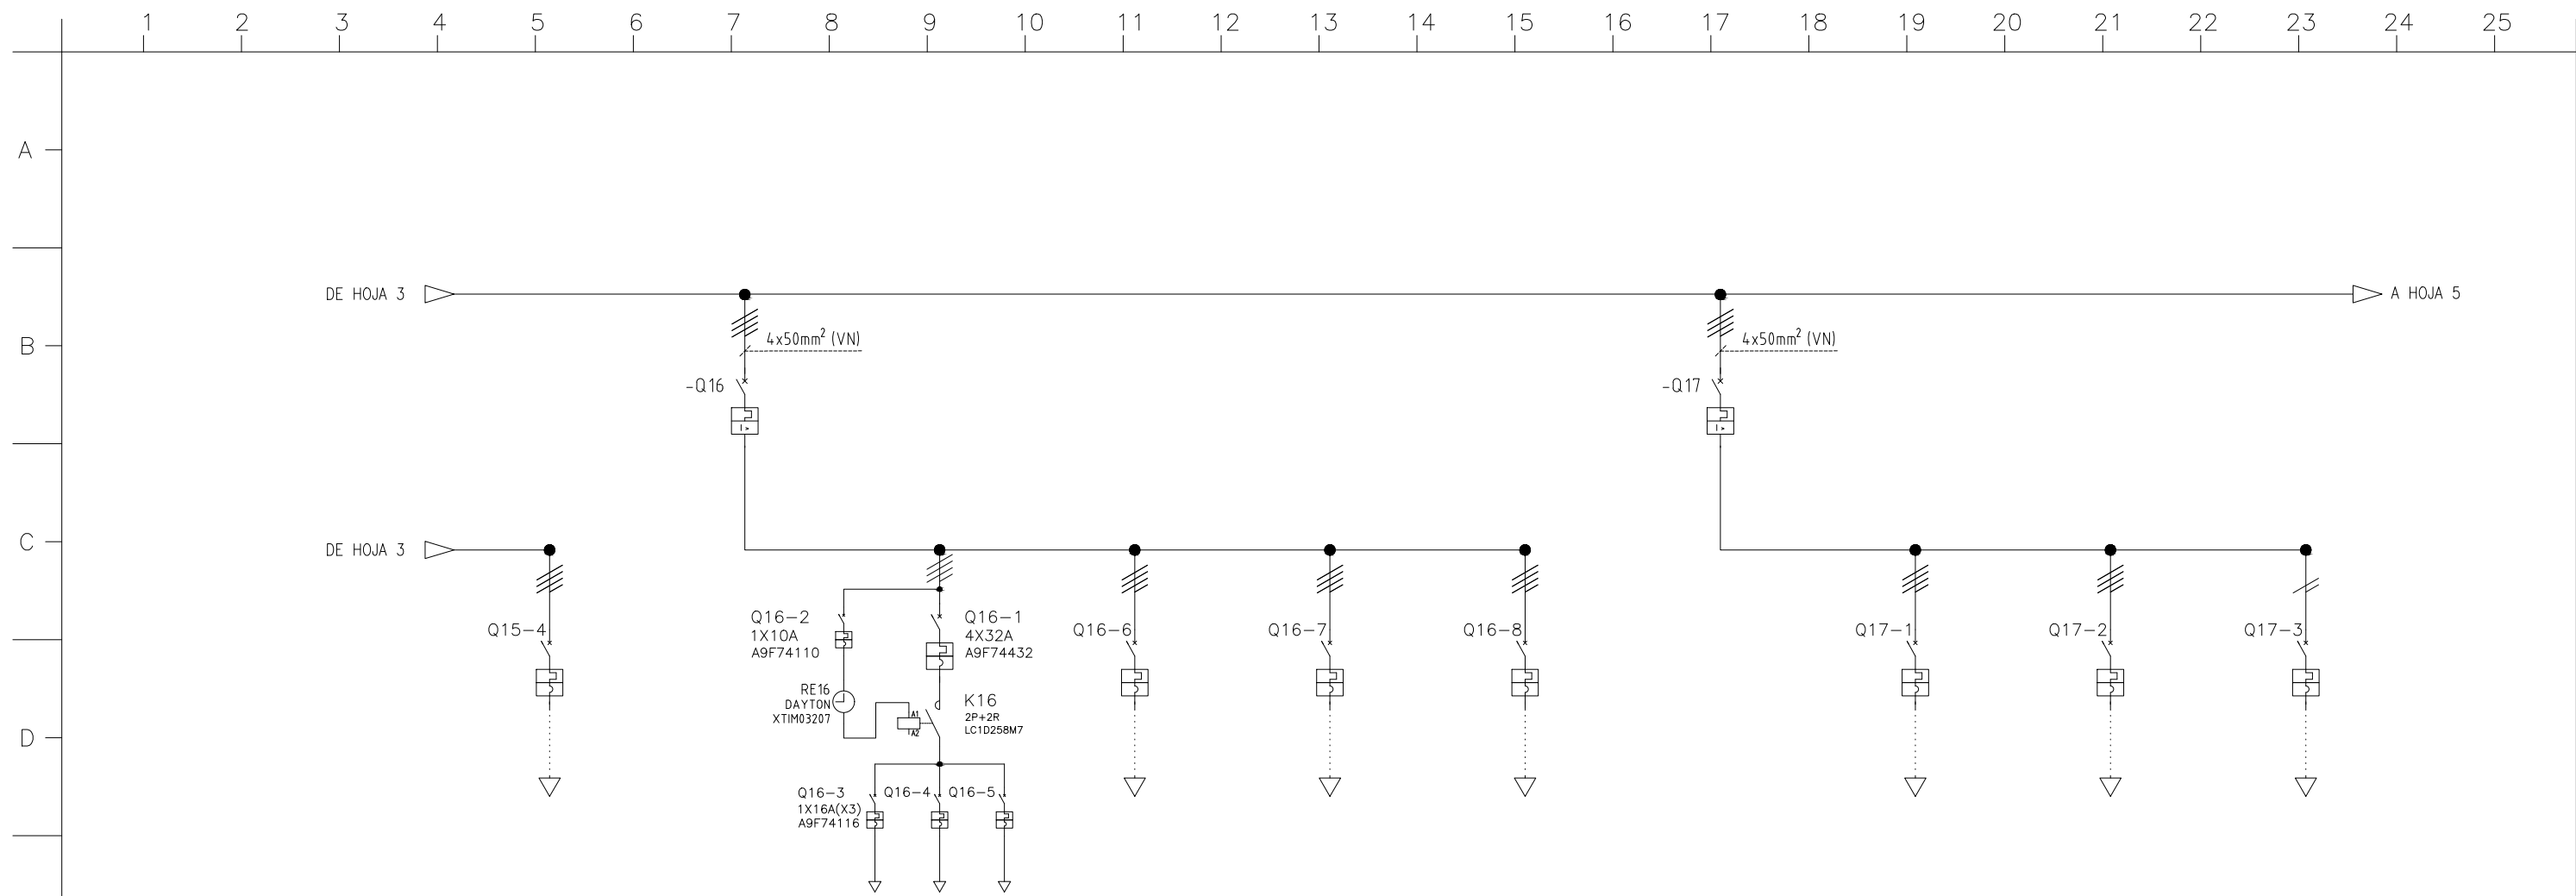
PROYECCION ELECTROLUZ S.R.L.  
LA PROPIEDAD DEL MISMO CON PROHIBICION  
DE REPRODUCCION TOTAL O PARCIAL, SIN  
AUTORIZACION ESCRITA. SUJETO A MODIFI-  
CACIONES SIN PREVIO AVISO. SE RESERVA

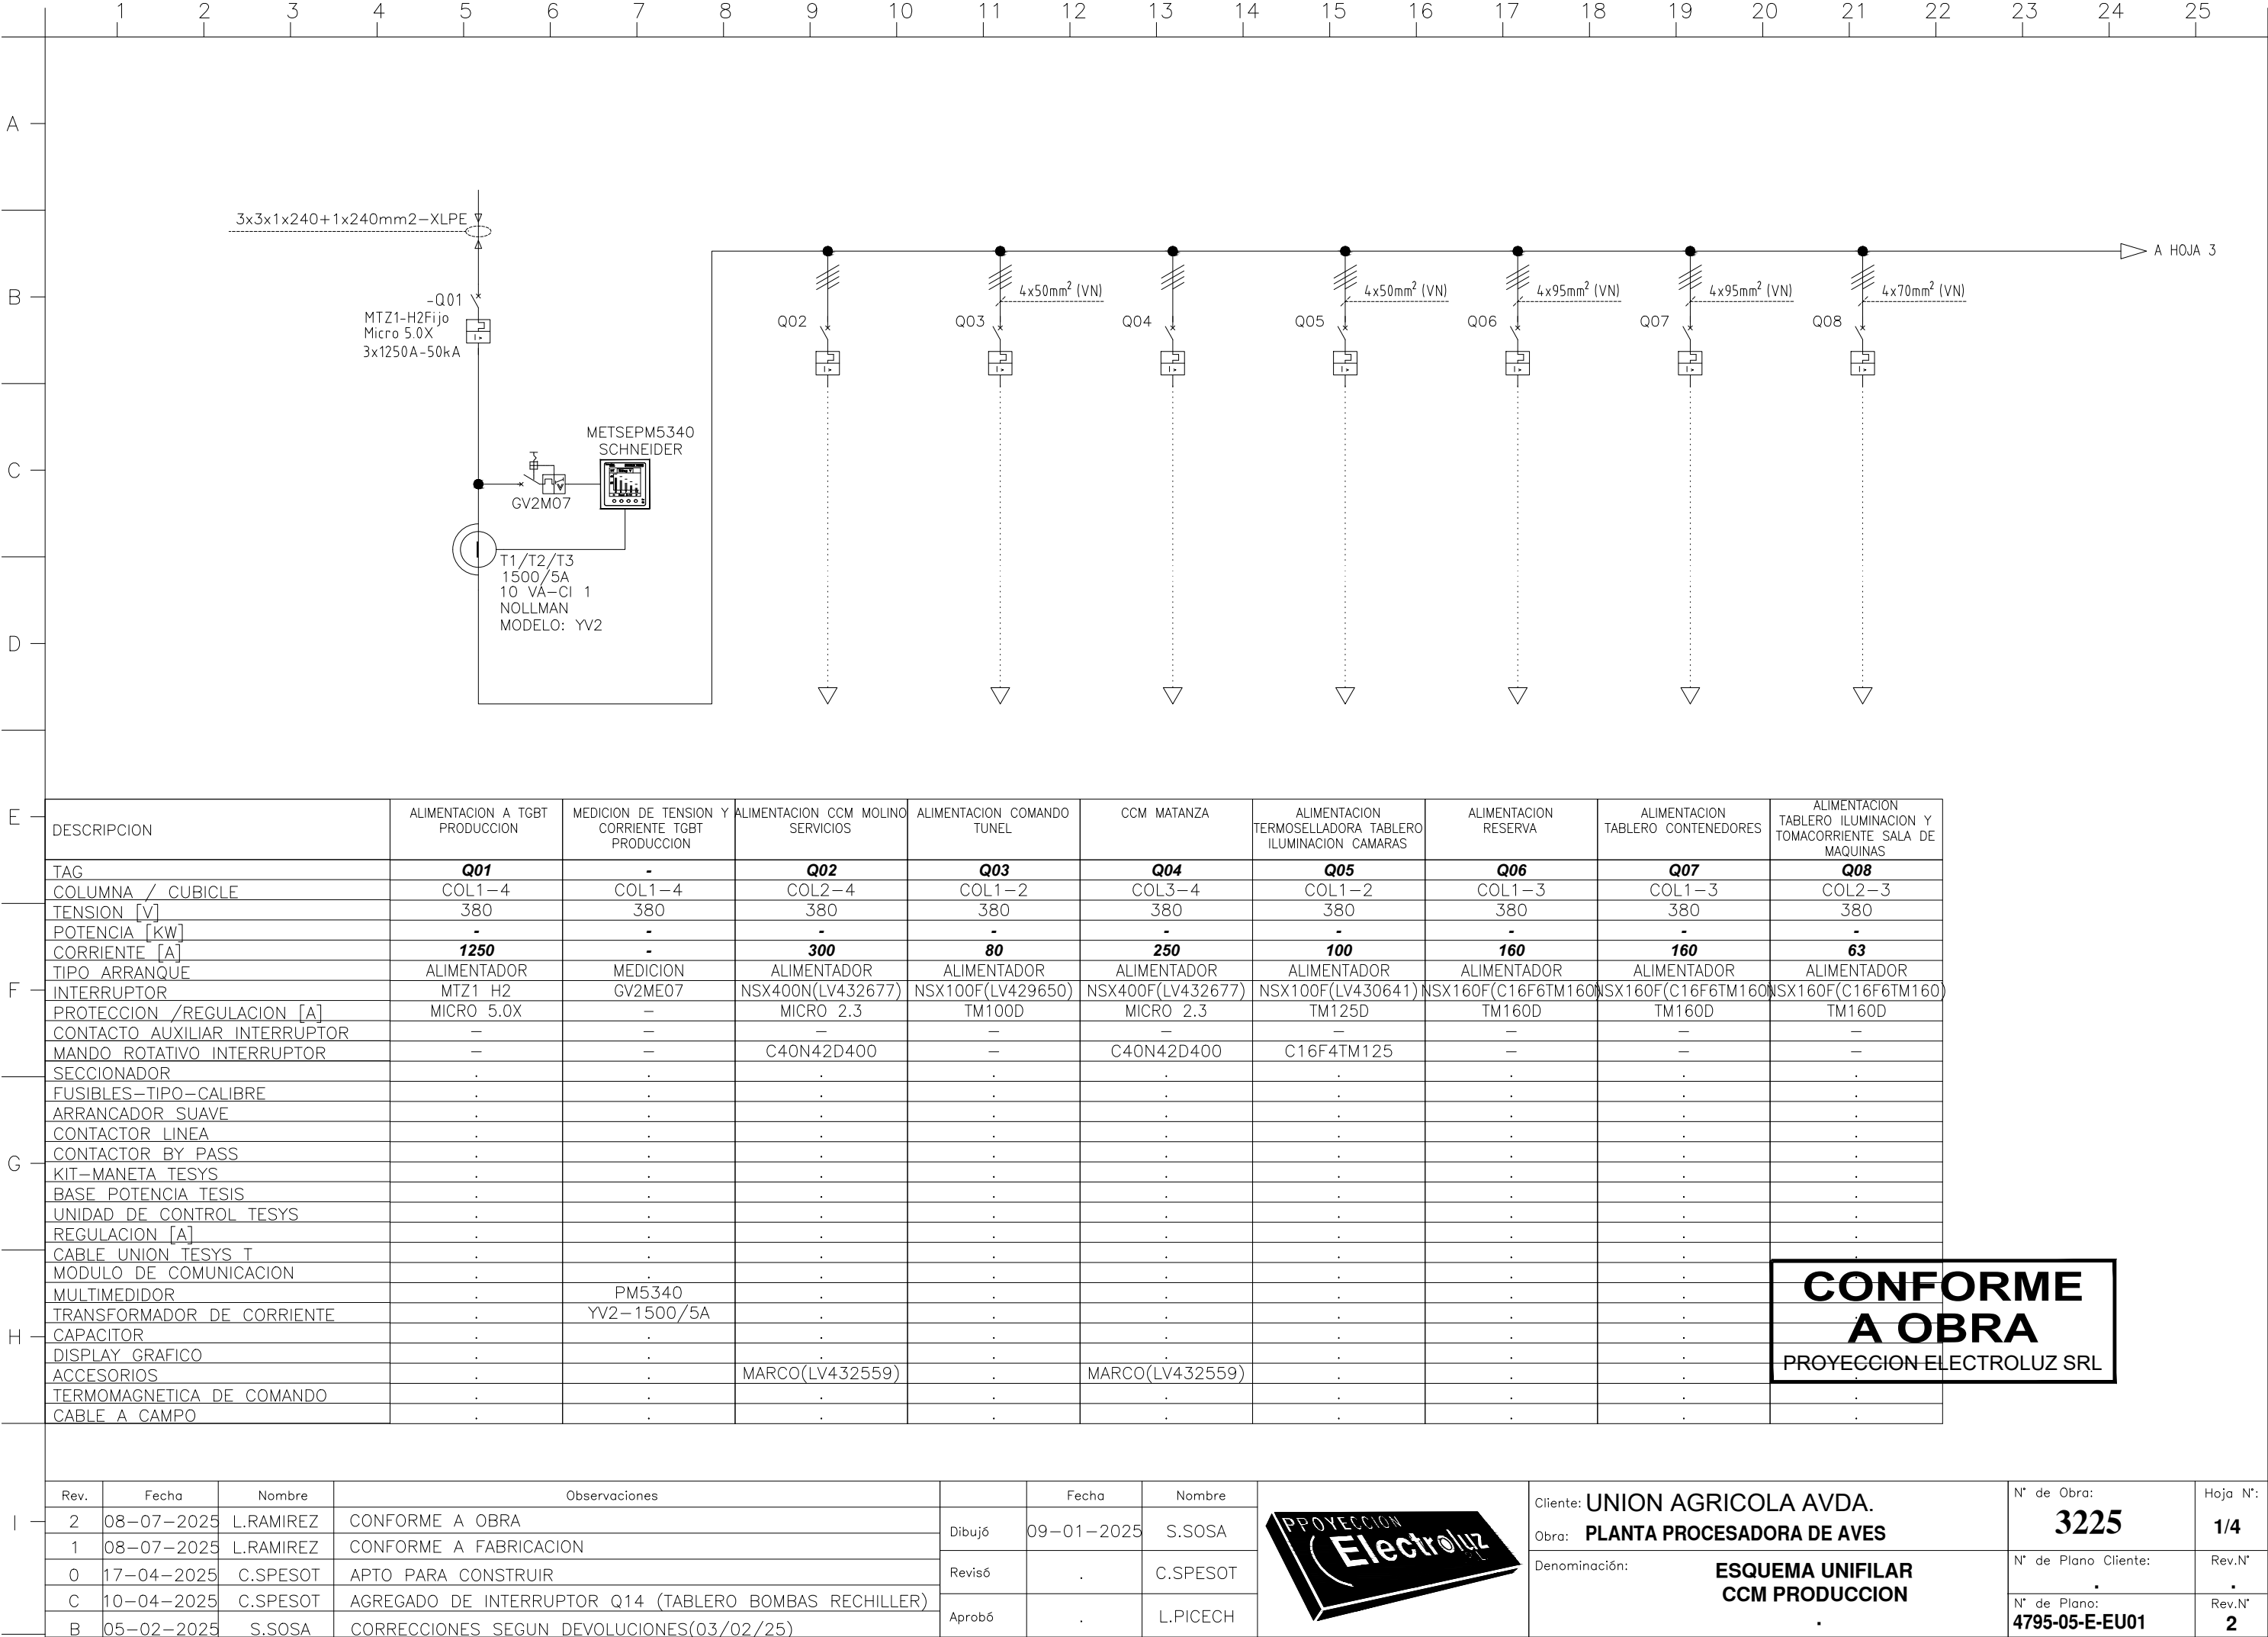

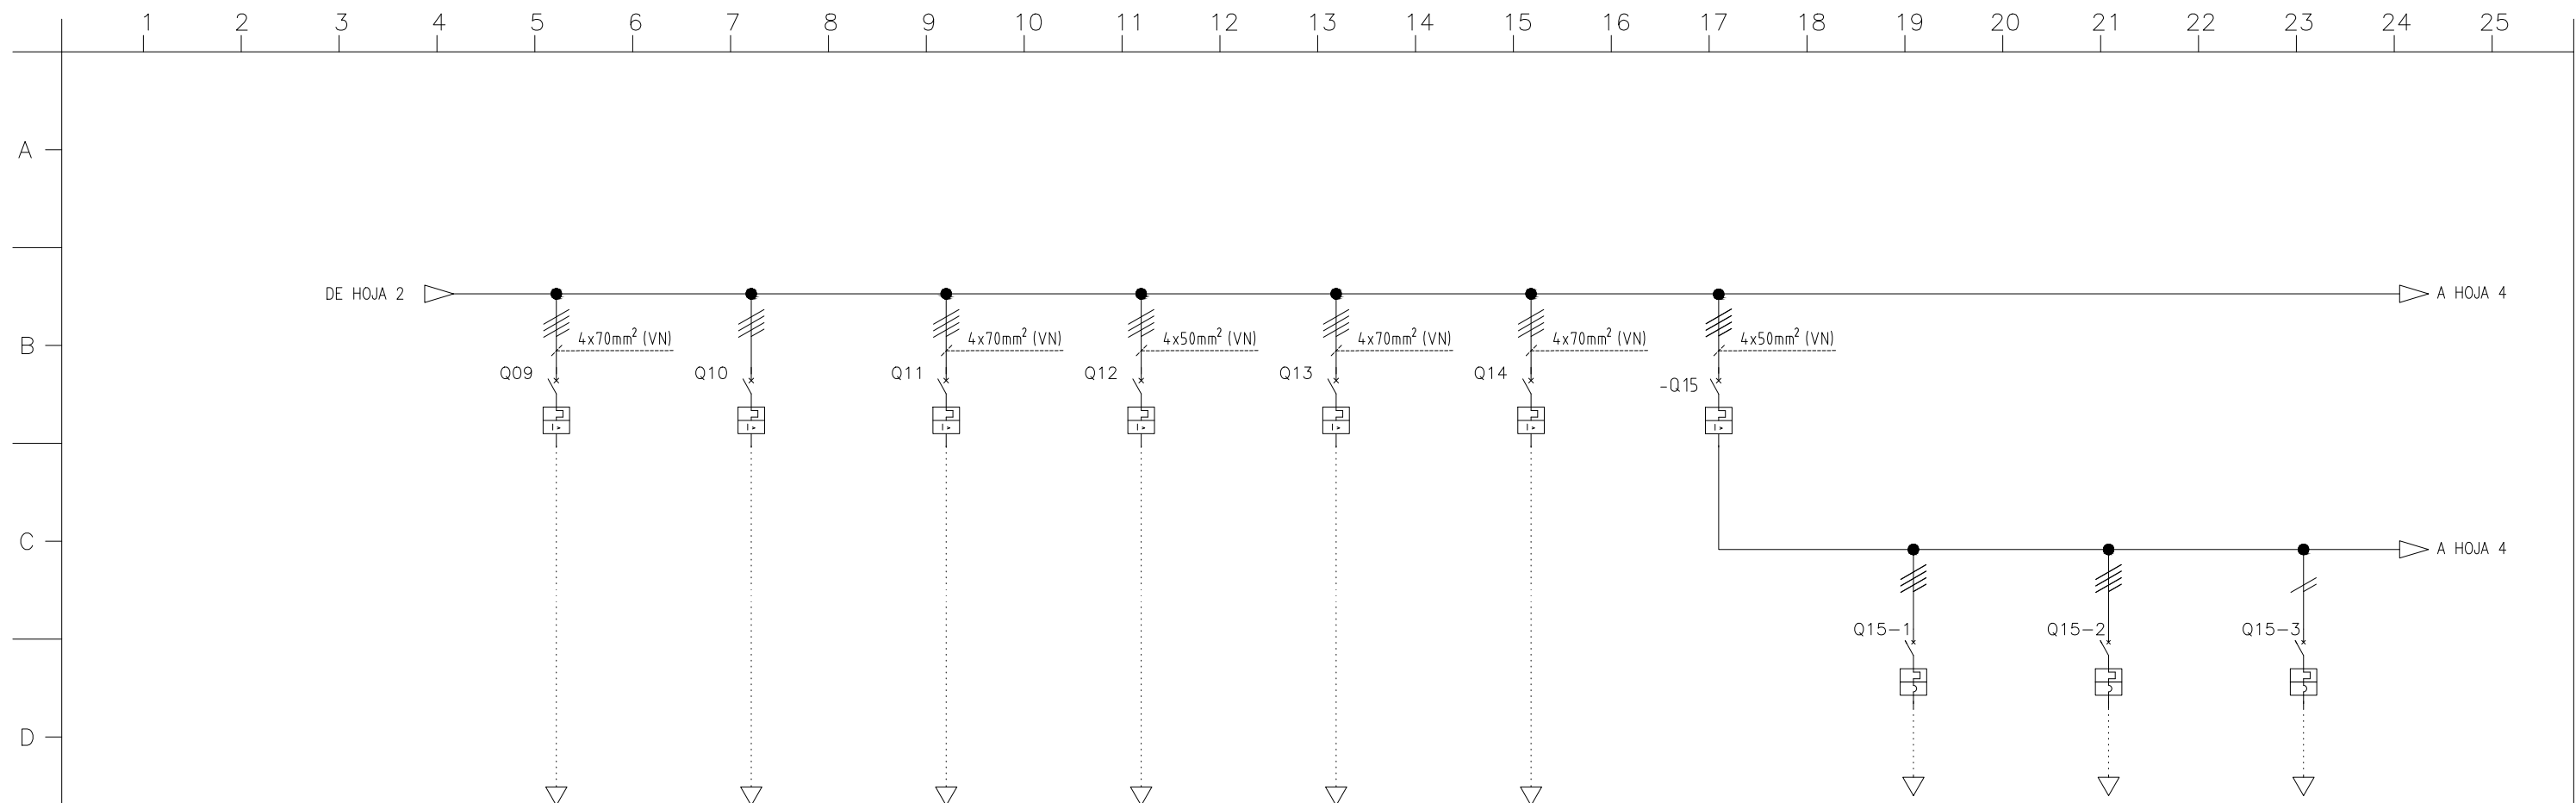

E	DESCRIPCION	ALIMENTACION RESERVA	ALIMENTACION RESERVA	ALIMENTACION TABLERO EVISCERADO	ALIMENTACION TROZADO ESTERILIZADORES	ALIMENTACION TABLERO EVISCERADO INOXIDABLE	ALIMENTACION INYECTORA	ALIMENTACION	OFICINA ADMINISTRACION	BAÑOS VESTUARIOS COMEDOR ZONA LIMPIA FUTURO	UPS RACK SISTEMA CAMARAS
	TAG	Q09	Q10	Q11	Q12	Q13	Q14	Q15	Q15-1	Q15-2	Q15-3
	COLUMNA / CUBICLE	COL2-3	COL3-1	COL3-2	COL3-2	COL3-3	COL3-3	COL2-1	COL2-1	COL2-1	COL2-1
F	TENSION [V]	380	380	380	380	380	380	380	380	380	220
	POTENCIA [KW]	-	-	-	-	-	-	-	-	-	-
	CORRIENTE [A]	80	200	100	63	100	80	100	63	50	16
	TIPO ARRANQUE	ALIMENTADOR	ALIMENTADOR	ALIMENTADOR	ALIMENTADOR	ALIMENTADOR	ALIMENTADOR	ALIMENTADOR	ALIMENTADOR	ALIMENTADOR	ALIMENTADOR
	INTERRUPTOR	NSX160F(C16F6TM160)	NSX250F(LV431650)	NSX160F(C16F6TM160)	NSX100F(LV429650)	NSX160F(C16F6TM160)	NSX160F(C16F6TM160)	NSX160F(C16F6TM160)	A9F74463	A9F74450	A9F74216
	PROTECCION /REGULACION [A]	TM160D	TM250D	TM160D	TM100D	TM160D	TM160D	TM160D	.	.	.
	CONTACTO AUXILIAR INTERRUPTOR	—	—	—	—	—	—	—	.	.	.
	MANDO ROTATIVO INTERRUPTOR	—	—	—	—	—	—	—	.	.	.
	SECCIONADOR	.	.	.	.	.	.	.	.	.	.
	FUSIBLES-TIPO-CALIBRE	.	.	.	.	.	.	.	.	.	.
G	ARRANCADOR SUAVE	.	.	.	.	.	.	.	.	.	.
	CONTACTOR LINEA	.	.	.	.	.	.	.	.	.	.
	CONTACTOR BY PASS	.	.	.	.	.	.	.	.	.	.
	KIT-MANETA TESYS	.	.	.	.	.	.	.	.	.	.
	BASE POTENCIA TESIS	.	.	.	.	.	.	.	.	.	.
	UNIDAD DE CONTROL TESYS	.	.	.	.	.	.	.	.	.	.
	REGULACION [A]	.	.	.	.	.	.	.	.	.	.
	CABLE UNION TESYS T	.	.	.	.	.	.	.	.	.	.
	MODULO DE COMUNICACION	.	.	.	.	.	.	.	.	.	.
	MULTIMEDIDOR	.	.	.	.	.	.	.	.	.	.
H	TRANSFORMADOR DE CORRIENTE	.	.	.	.	.	.	.	.	CONFORME A OBRA PROYECCION ELECTROLUZ SRL	.
	CAPACITOR	.	.	.	.	.	.	.	.		.
	DISPLAY GRAFICO	.	.	.	.	.	.	.	.		.
	ACCESORIOS	.	.	.	.	.	.	.	.		.
	TERMOMAGNETICA DE COMANDO	.	.	.	.	.	.	.	.		.
	CABLE A CAMPO	.	.	.	.	.	.	.	.		.
		.	.	.	.	.	.	.	.		.
		.	.	.	.	.	.	.	.		.

I	Rev.	Fecha	Nombre	Observaciones		Fecha	Nombre		Cliente: UNION AGRICOLA AVDA.	N° de Obra:	Hoja N°:
	2	08-07-2025	L.RAMIREZ	CONFORME A OBRA	Dibujó	09-01-2025	S.SOSA		Obra: PLANTA PROCESADORA DE AVES	3225	2/4
	1	08-07-2025	L.RAMIREZ	CONFORME A FABRICACION							
	0	17-04-2025	C.SPESOT	APTO PARA CONSTRUIR	Revisó	.	C.SPESOT		Denominación: ESQUEMA UNIFILAR CCM PRODUCCION	N° de Plano Cliente:	Rev.N°
	C	10-04-2025	C.SPESOT	AGREGADO DE INTERRUPTOR Q14 (TABLERO BOMBAS RECHILLER)						.	.
	B	05-02-2025	S.SOSA	CORRECCIONES SEGUN DEVOLUCIONES(03/02/25)	Aprobó	.	L.PICECH		N° de Plano: 4795-05-E-EU01	Rev.N°: 2	



E	DESCRIPCION	RESERVA	ALIMENTACION	ILUMINACION PERIMETRAL	RESERVA	RESERVA	RESERVA	ALIMENTACION	RESERVA	RESERVA	RESERVA
	TAG	Q15-4	Q16	Q16-1	Q16-6	Q16-7	Q16-8	Q17	Q17-1	Q17-2	Q17-3
	COLUMNA / CUBICLE	COL2-1	COL4-2	COL4-2	COL4-2	COL4-2	COL4-2	COL4-1	COL4-1	COL4-1	COL4-1
F	TENSION [V]	380	380	380	380	380	380	380	380	380	220
	POTENCIA [KW]	-	-	-	-	-	-	-	-	-	-
	CORRIENTE [A]	50	100	4x32A	63	63	63	100	63	63	16
	TIPO ARRANQUE	ALIMENTADOR	ALIMENTADOR	ALIMENTADOR	ALIMENTADOR	ALIMENTADOR	ALIMENTADOR	ALIMENTADOR	ALIMENTADOR	ALIMENTADOR	ALIMENTADOR
	INTERRUPTOR	A9F74450	NSX160F(C16F6TM160)	A9F74432	A9F74463	A9F74463	A9F74463	NSX160F(C16F6TM160)	A9F74463	A9F74463	A9F74216
	PROTECCION /REGULACION [A]	.	TM160D	.	.	.	.	TM160D	.	.	.
	CONTACTO AUXILIAR INTERRUPTOR	.	—	.	.	.	.	—	.	.	.
	MANDO ROTATIVO INTERRUPTOR	.	—	.	.	.	.	C16N6TM160	.	.	.
	SECCIONADOR	.	.	.	.	.	.	.	.	.	.
	FUSIBLES-TIPO-CALIBRE	.	.	.	.	.	.	.	.	.	.
G	ARRANCADOR SUAVE	.	.	.	.	.	.	.	.	.	.
	CONTACTOR LINEA	.	.	.	.	.	.	.	.	.	.
	CONTACTOR BY PASS	.	.	.	.	.	.	.	.	.	.
	KIT-MANETA TESYS	.	.	.	.	.	.	.	.	.	.
	BASE POTENCIA TESIS	.	.	.	.	.	.	.	.	.	.
	UNIDAD DE CONTROL TESYS	.	.	.	.	.	.	.	.	.	.
	REGULACION [A]	.	.	.	.	.	.	.	.	.	.
	CABLE UNION TESYS T	.	.	.	.	.	.	.	.	.	.
	MODULO DE COMUNICACION	.	.	.	.	.	.	.	.	.	.
	MULTIMEDIDOR	.	.	.	.	.	.	.	.	.	.
H	TRANSFORMADOR DE CORRIENTE	.	.	.	.	.	.	.	.	.	.
	CAPACITOR	.	.	.	.	.	.	.	.	.	.
	DISPLAY GRAFICO	.	.	.	.	.	.	.	.	.	.
	ACCESORIOS	.	.	.	.	.	.	.	.	.	.
	TERMOMAGNETICA DE COMANDO	.	.	.	.	.	.	.	.	.	.
	CABLE A CAMPO	.	.	.	.	.	.	.	.	.	.
<div>CONFORME A OBRA PROYECCION ELECTROLUZ SRL</div>											

I	Rev.	Fecha	Nombre	Observaciones		Fecha	Nombre		Cliente: UNION AGRICOLA AVDA.	N° de Obra:	Hoja N°:
	2	08-07-2025	L.RAMIREZ	CONFORME A OBRA	Dibujó	09-01-2025	S.SOSA		Obra: PLANTA PROCESADORA DE AVES	<b>3225</b>	<b>3/4</b>
	1	08-07-2025	L.RAMIREZ	CONFORME A FABRICACION	Revisó	.	C.SPESOT		Denominación: ESQUEMA UNIFILAR CCM PRODUCCION	N° de Plano Cliente:	Rev.N°
	0	17-04-2025	C.SPESOT	APTO PARA CONSTRUIR		.	.		.	.	
	C	10-04-2025	C.SPESOT	AGREGADO DE INTERRUPTOR Q14 (TABLERO BOMBAS RECHILLER)		.	.		.	.	
	B	05-02-2025	S.SOSA	CORRECCIONES SEGUN DEVOLUCIONES(03/02/25)		Aprobó	.		L.PICECH	N° de Plano: 4795-05-E-EU01	Rev.N° 2

