

PROYECCION ELECTROLUZ S.R.L. SE RESERVA LA PROPIEDAD DEL MISMO CON PROHIBICION DE REPRODUCCION TOTAL O PARCIAL SIN AUTORIZACION ESCRITA. SUJETO A MODIFICACION SIN PREVIO AVISO.

D

C

B

A


D

C


B

A


Frente con puerta

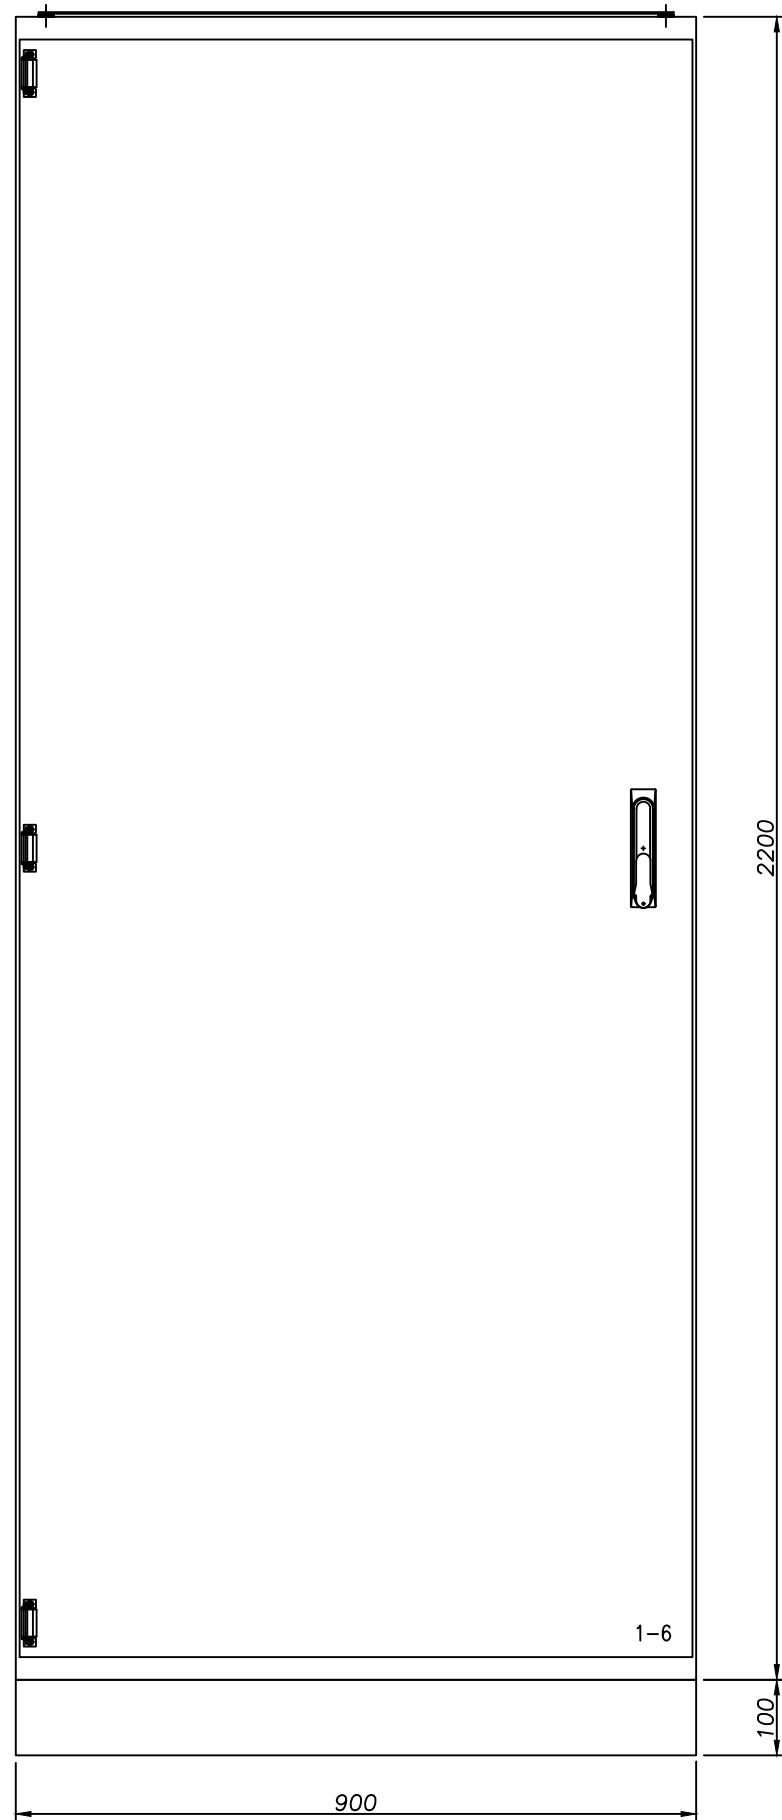


Vista Lateral

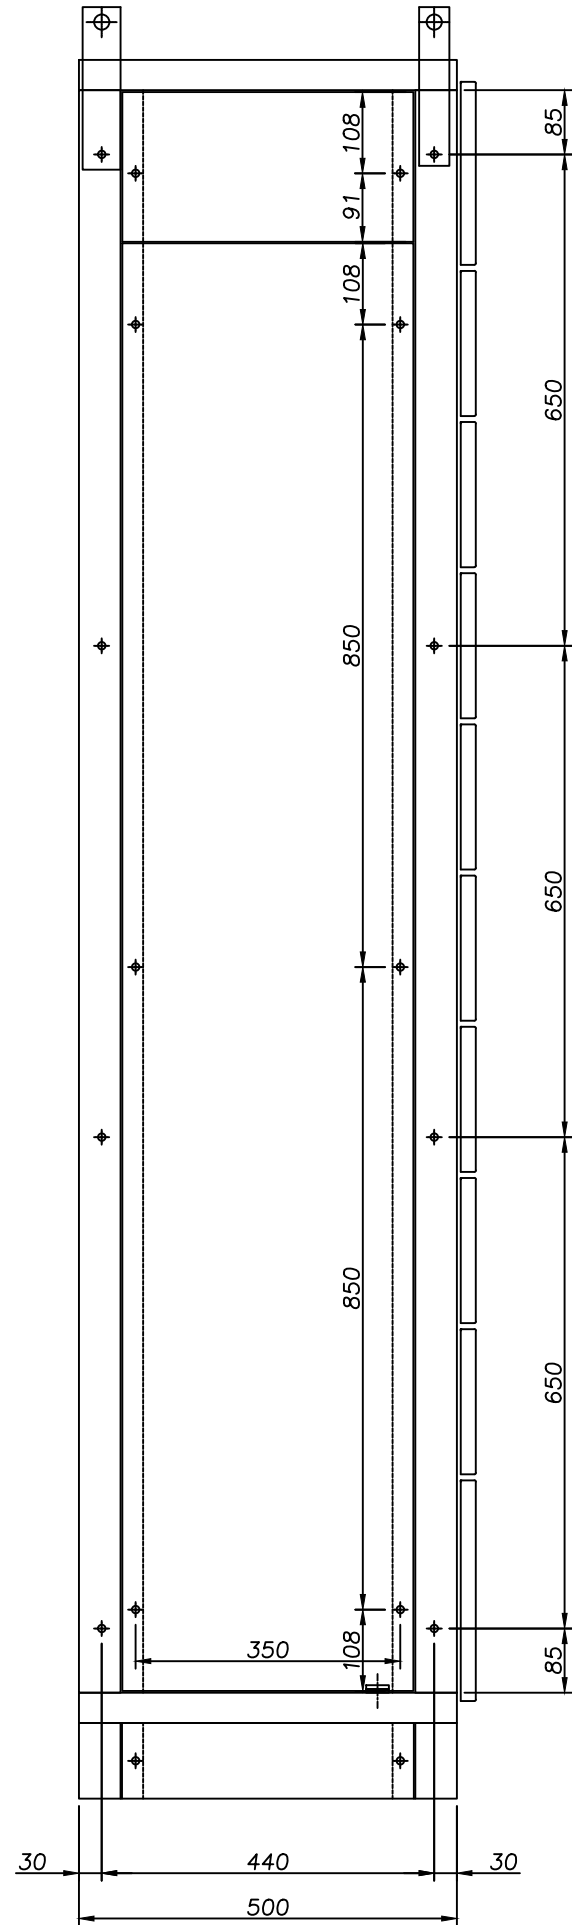


Vista Posterior

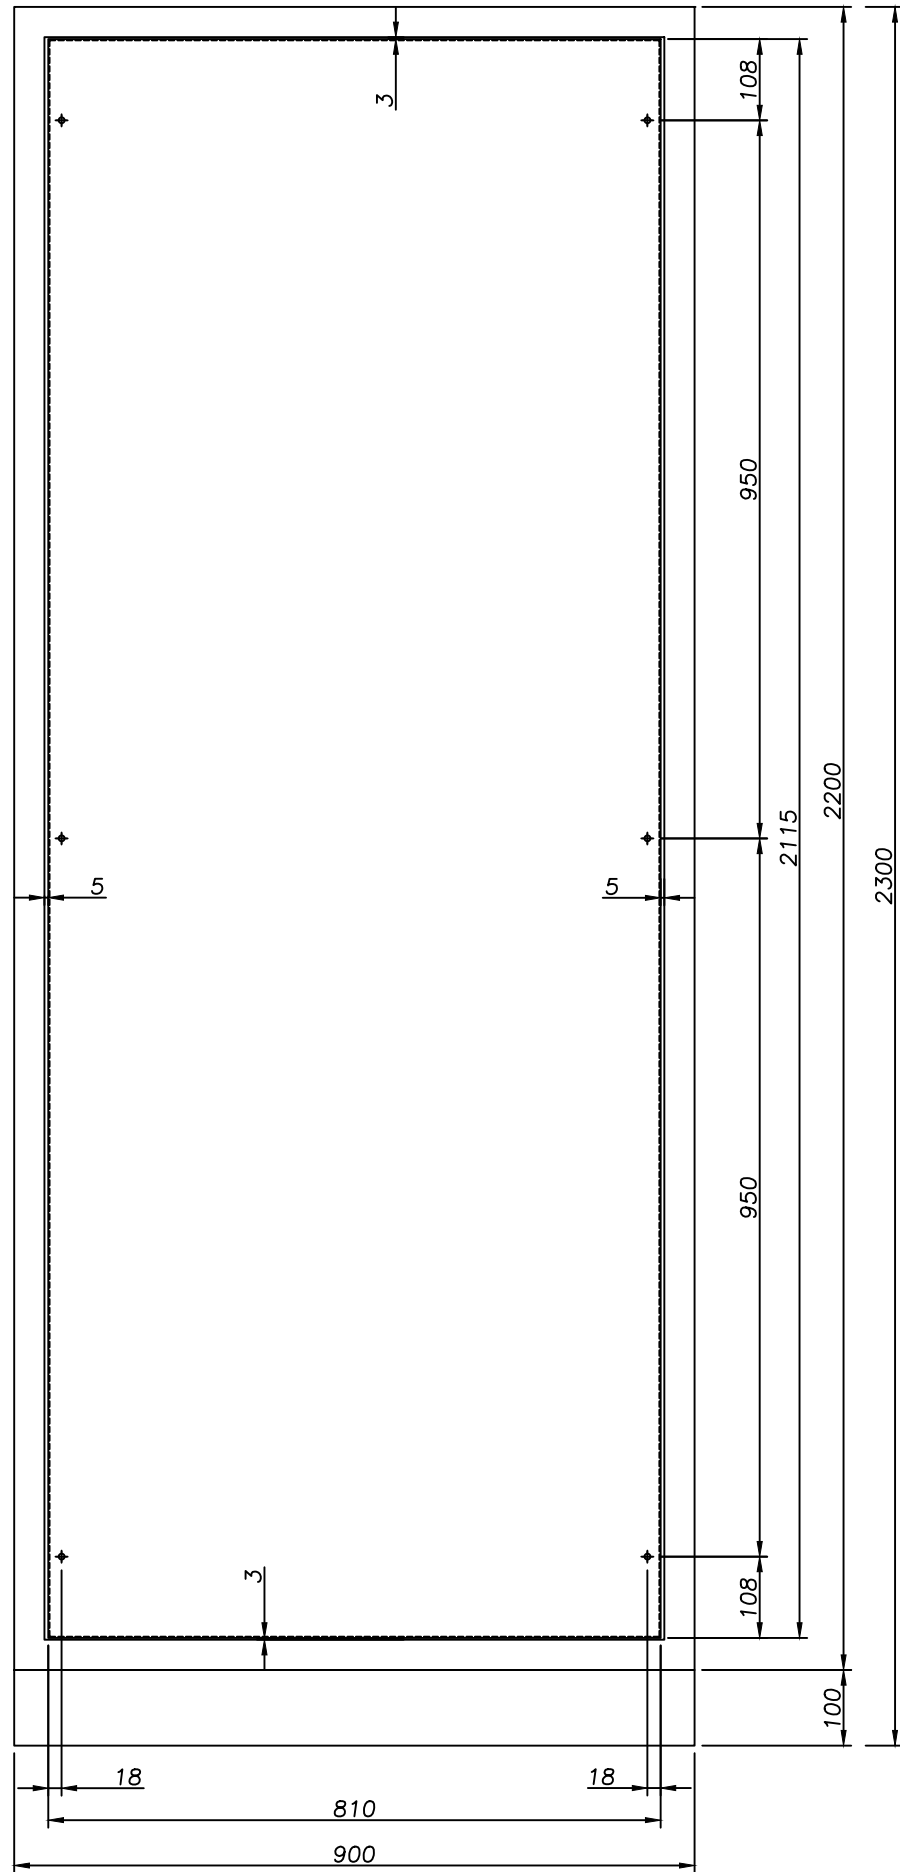

Vista de Bandeja

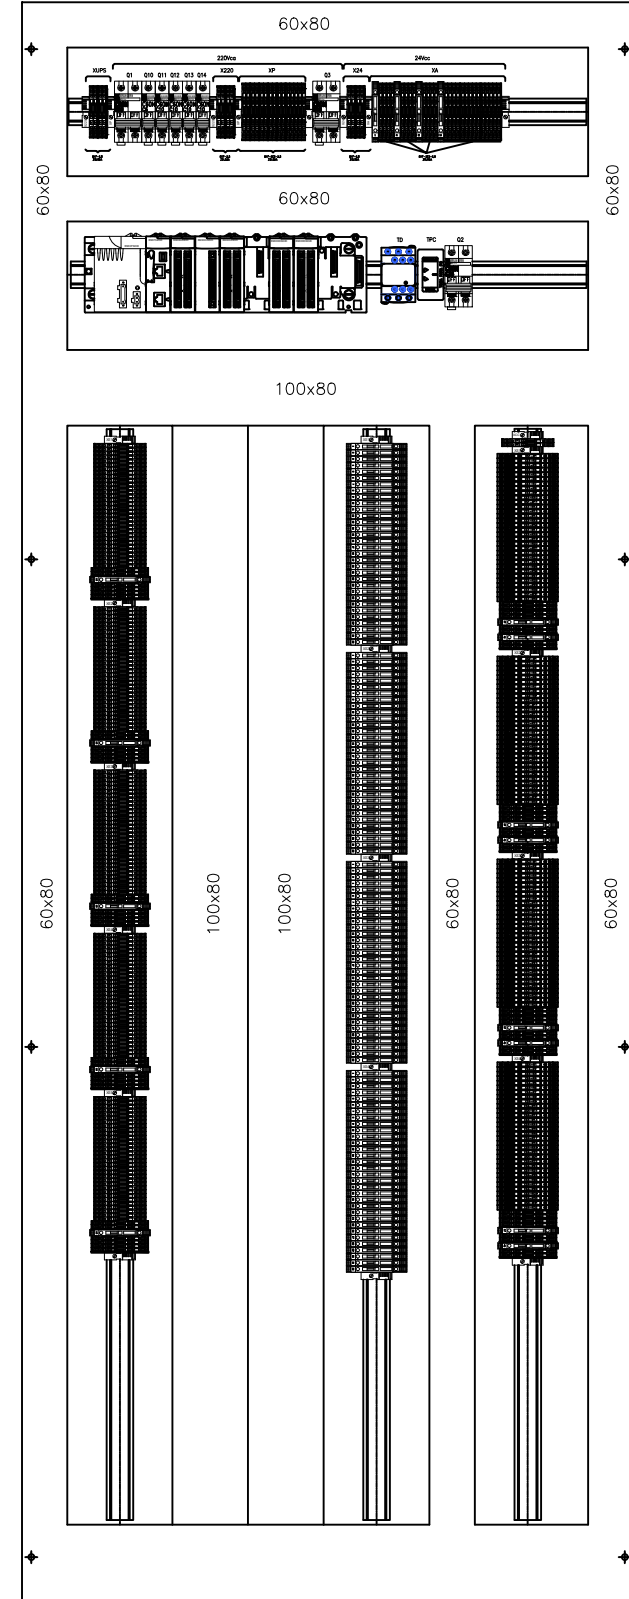

Vista en planta

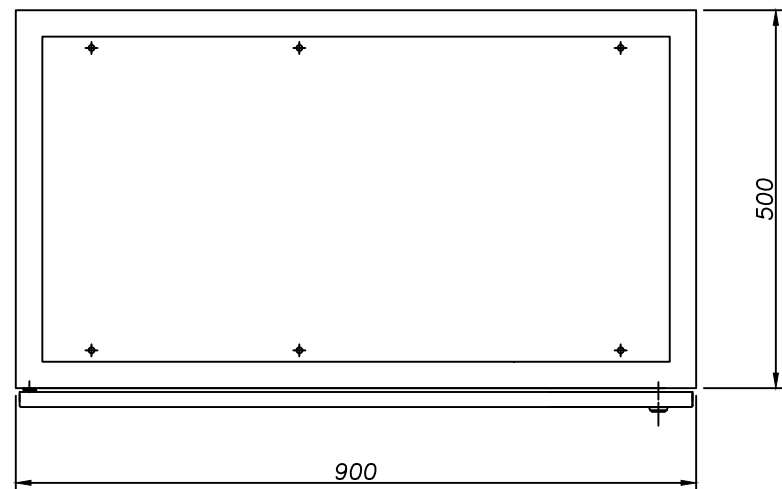

CARACTERISTICAS CONSTRUCTIVAS

- TABLERO MARCA PROYECCION ELECTROLUZ .-
- GRADO DE PROTECCION IP42 .-
- CONSTRUIDO EN CHAPA DE ACERO DOBLE DECAPADA N°14 y 16.-
- PUERTAS CON BURLETE DE GOMA CON CÁMARA DE AIRE.-
- CERRADURA A FALLEBA , MARCA TASCO.-
- BISAGRAS INTERIORES.-
- TAPAS Y TECHO DESMONTABLES .-
- TRATAMIENTO SUPERFICIAL ESTRUCTURA : DESENGRASADO , DESOXIDADO, FOSFATIZADO.-
- PINTURA TABLERO ESMALTE POLIESTER BEIGE TEXTURADO , RAL 7032 .-
- ZOCALO EN CHAPA DE ACERO DOBLE DECAPADA N°12 , COLOR NEGRO MATE .-
- BANDEJA PORTAELEMENTOS Y SOPORTES NARANJA , IRAM 02-1-030 .-
- ALIMENTACIÓN INFERIOR CON CABLES .-
- SALIDAS A CAMPO INFERIOR CON CABLES .-
- PISO DESMONTABLE EN CH° DD PINTADA .-
- BARRA HORIZONTAL DE PAT Cu 30x5mm .-
- BARRA VERTICAL 15x3mm EN PARANTE IZQUIERDO P/ PAT DE LAS PUERTAS .-

**CONFORME
A OBRA**
PROYECCION ELECTROLUZ SRL

REV. N°	FECHA	NOMBRE	OBSERVACIONES
2	24/04/25	L.A.R.	CONFORME A OBRA
1	25/09/20	D.J.L.	CONFORME A FABRICACION
0	03/07/20	D.J.L.	APTO PARA CONSTRUIR
A	24/06/20	D.J.L.	EMISION PARA APROBACION


**PROYECCION
Electroluz**

RECONQUISTA - STA. FE
CASA CENTRAL
Patricio Diez 175
Tel.:03482-421940 (Rot.)
Fax:03482-421944
www.electroluz.com.ar

PLANTA INDUSTRIAL
Parque Industrial - Rqta.
Telefax:03482-429810(Rot.)
Email:fabrica@electroluz.com.ar

Dibujó	Fecha	Nombre	Ciente: LDC ARGENTINA S.A.
Revisó	24/05/23	D.J.L.	Quimili - Santiago del Estero
Aprobó	24/05/23	L.R.P.	Obra: TAB PLC DESMOTADORA QUIMILI
Escala: 1:10	Denominación:	N° de Plano Cliente:	Rev.
Tolerancia	GABINETE PLC REMOTO	N° de Obra: 3037	Rev.
Rugocidad	Hoja 1	4559-01-M-TP01	2

PROYECCION ELECTROLUZ S.R.L.
LA PROPIEDAD DEL MISMO CON PROHIBICION
DE REPRODUCCION TOTAL O PARCIAL, SIN
AUTORIZACION ESCRITA. SUJETO A MODIFI-
CACIONES SIN PREVIO AVISO. SE RESERVA

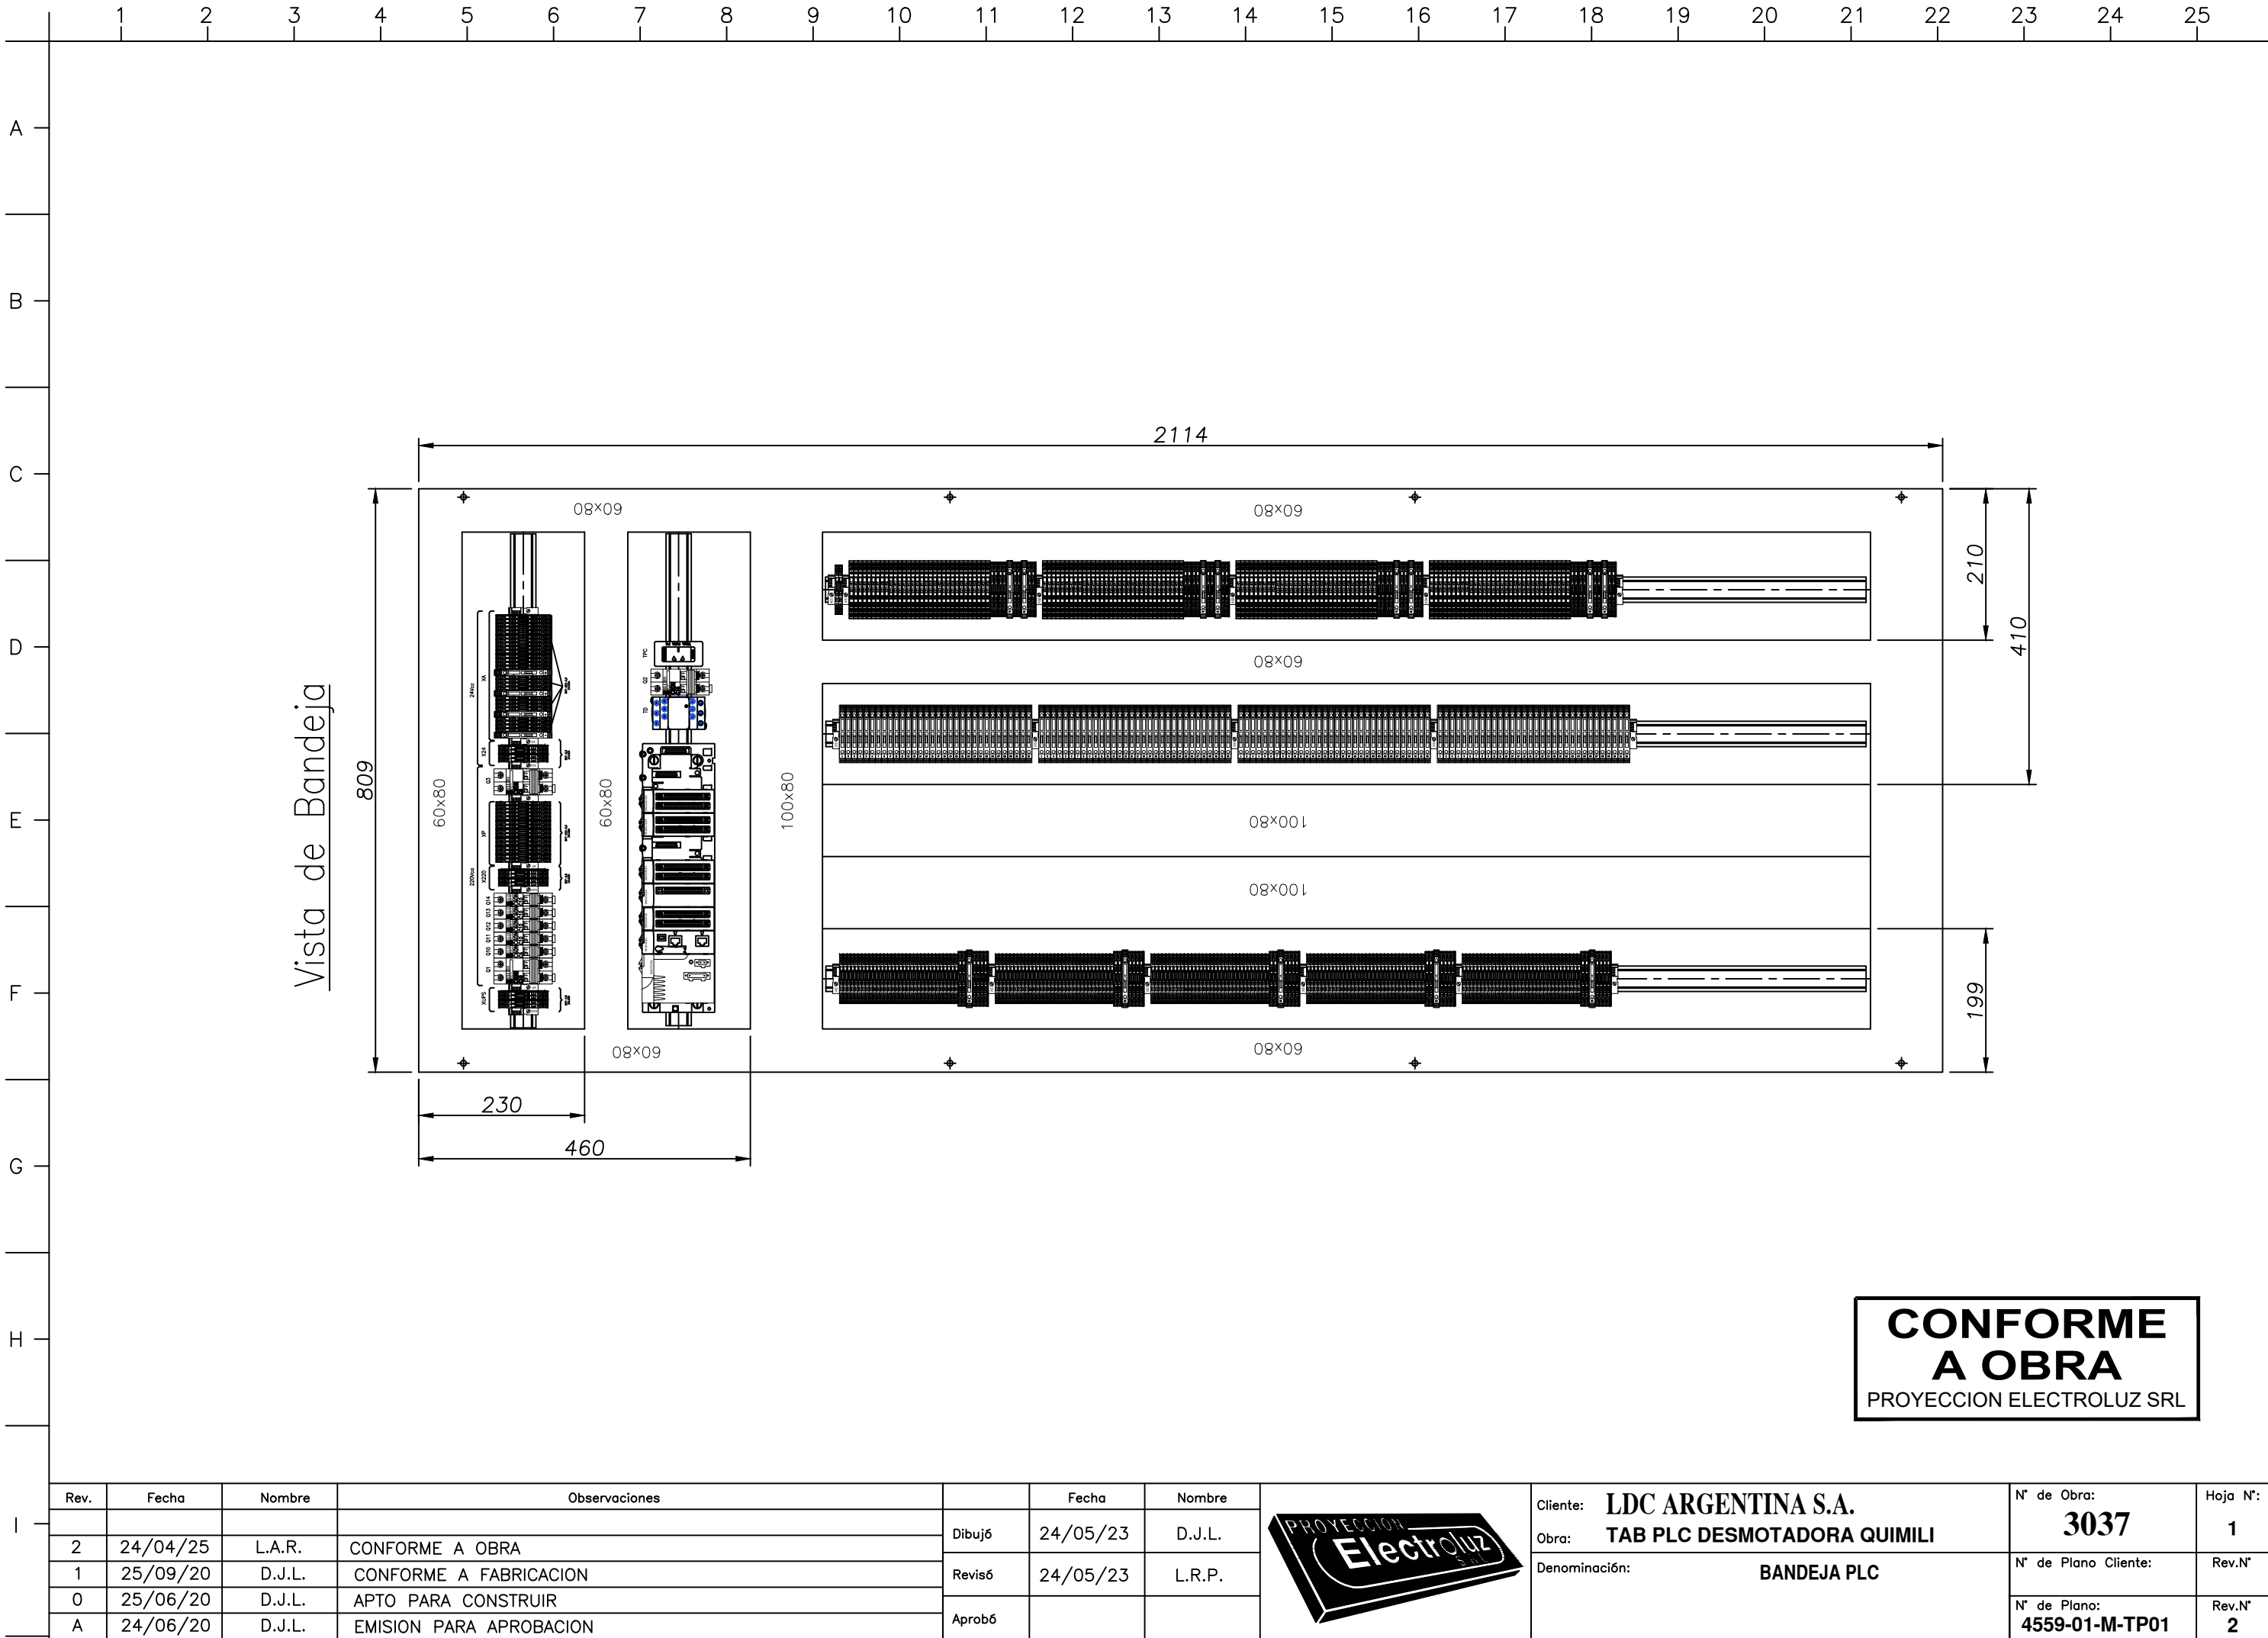

**CONFORME
A OBRA**
PROYECCION ELECTROLUZ SRL

Rev.	Fecha	Nombre	Observaciones		Fecha	Nombre		Cliente: LDC ARGENTINA S.A.	N° de Obra: 3037	Hoja N°: 1
				Dibujó	24/05/23	D.J.L.		Obra: TAB PLC DESMOTADORA QUIMILI	N° de Plano Cliente:	Rev.N°
2	24/04/25	L.A.R.	CONFORME A OBRA	Revisó	24/05/23	L.R.P.		Denominación: BANDEJA PLC	N° de Plano: 4559-01-M-TP01	Rev.N° 2
1	25/09/20	D.J.L.	CONFORME A FABRICACION	Aprobó						
0	25/06/20	D.J.L.	APTO PARA CONSTRUIR							
A	24/06/20	D.J.L.	EMISION PARA APROBACION							