



VISTA EN PLANTA – DETALLE DE CONJUNTO ARMADO




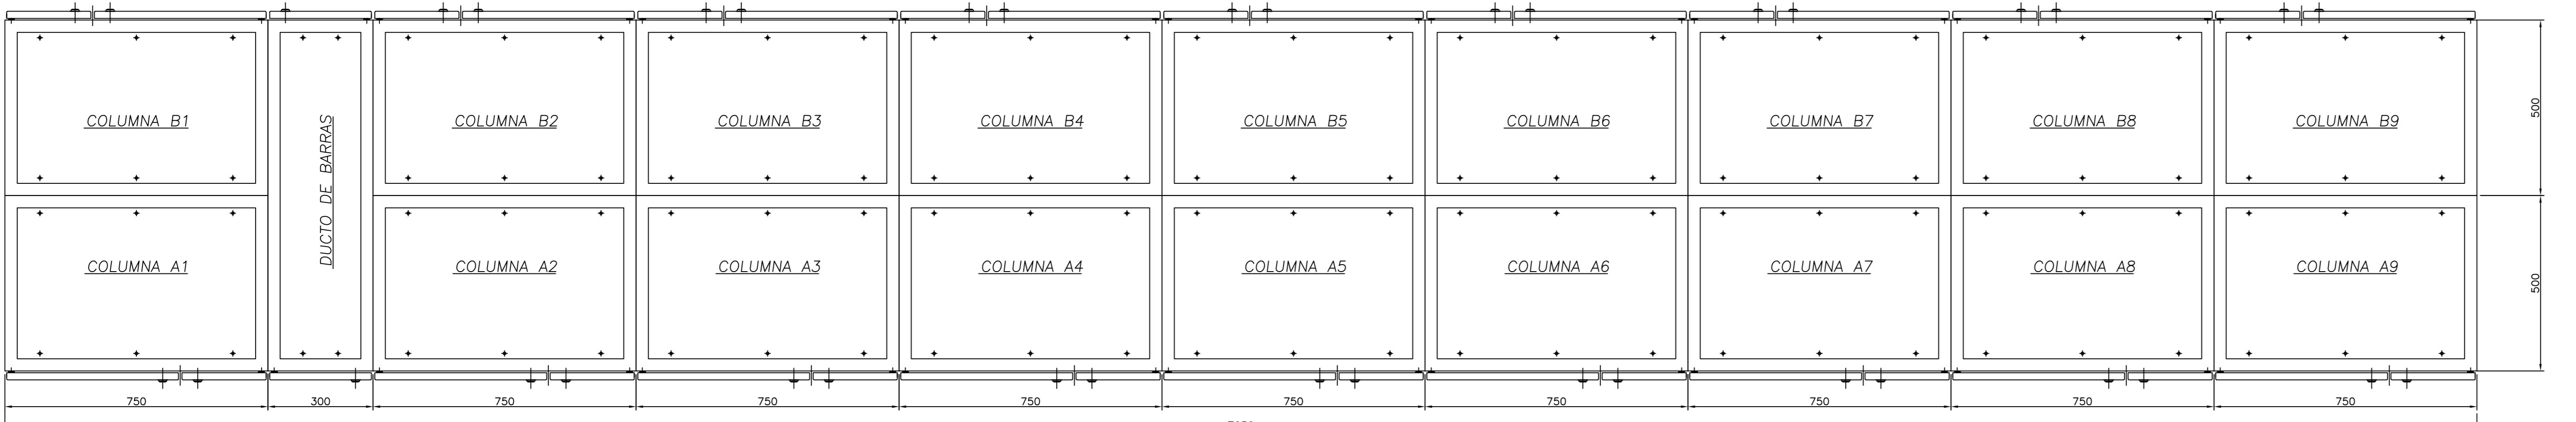


<u>CRISTICAS CONSTRUCTIVAS</u>	<u>DIMENSIONAMIENTO</u>
PUIDO EN CHAPA DE ACERO DOBLE DECAPADA N°14 y 16. S CON BURLETE DE GOMA.	-BARRAS EN CO
URA ACCIONAMIENTO A PALANCA MARCA TASCO, MODELO 25218. AS INTERIORES.	-BARRAS PRINCIP
DE PROTECCION IP 44.	-BARRAS VERTICA
ENTO SUPERFICIAL : DESENGRASADO , DESOXIDADO, FOSFATIZADO.	-BARRA PRINCIP
A TABLERO EN POLVO EPOXI-POLIESTER TERMOCONVERTIBLE (180°C)	-BARRA SECUNDA
TES COLOR GRIS RAL 7032 TEXTURADO.	
A PORTAELEMENTOS COLOR NARANJA IRAM 02-1-030.	
IDA INFERIOR DE CONDUCTORES.	
DE BARRAS Cu: R (Morron), S (Negro), T (Rojo), N (Celeste), TIERRA (Verde-Amarillo). ES INDICADORES DE ACRILICO GRABADO, FONDO NEGRO, LETRAS BLANCAS.	
LEADO SE HARÁ CON CABLE AISLADO ANTILLAMA TIPO VN.	
RTES BAJO TENSION QUE QUEDARAN EXPUESTAS ABRIENDO LAS PUERTAS DEL FRENTE SERAN S CON ACRILICO TRANSPARENTE.	
LIZARA PARA EL CABLEADO LAS SIGUIENTES SECCIONES:	
RCUITO DE COMANDO: 1,5mm ²	DETALLE DE SA
RCUITO VOLTIMETRICO: 1,5mm ²	
RCUITO AMPFEROMÉTRICO: 4mm ²	

CONFORME A OBRA

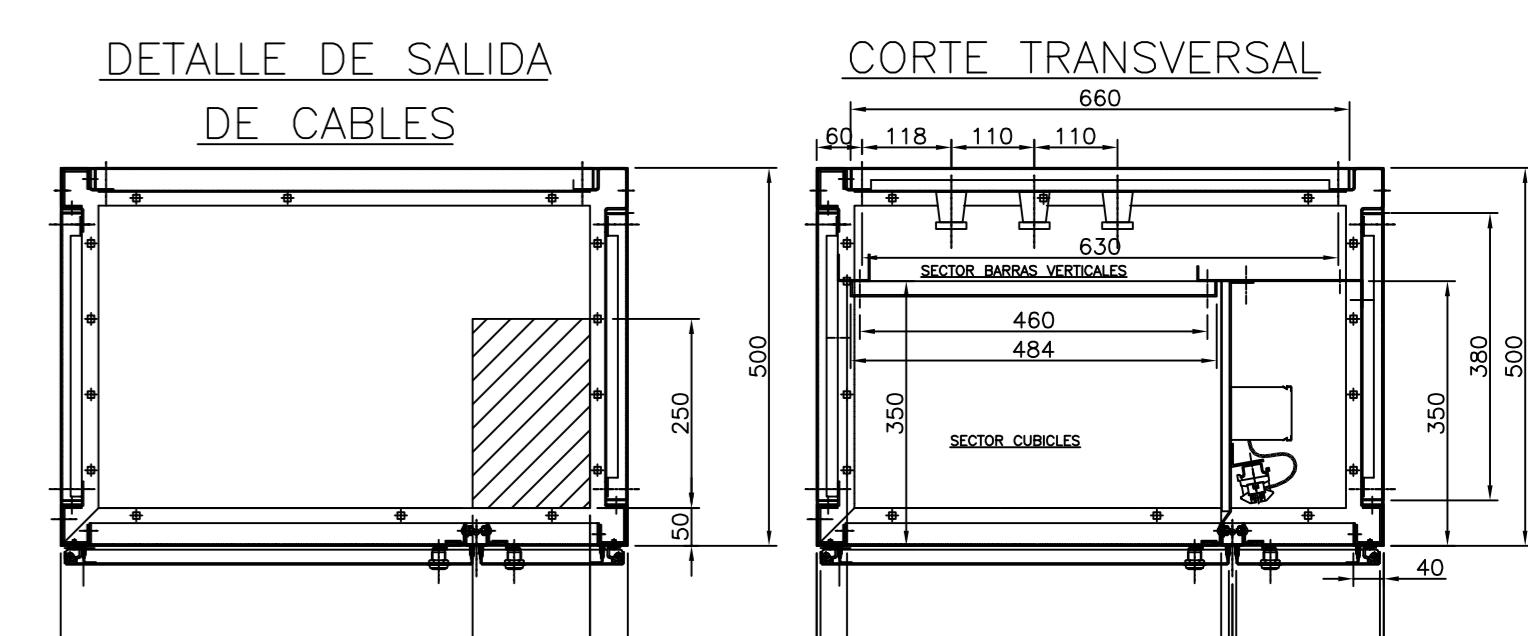


3 19-01-2023 N.D.G. CONFORME A OBRA				750		750			
2	30-09-2022	N.PICECH	AGREGADO INVERSOR VC830-C.					Dibujó	30-09-2021 C.SPESOT
1	11-04-2022	C.SPESOT	SALIDA TSI PARA A TENER INTERRUPTOR + BLOQUE VIGI					Revisó	
0	04-12-2021	C.SPESOT	APTO PARA CONSTRUIR					Aprobó	
C	29-11-2021	C.SPESOT	REVISION SOLICITADA POR EL CLIENTE.					Escala:	Denominación:
B	23-11-2021	C.SPESOT	REVISION SOLICITADA POR EL CLIENTE.					1:10	
A	02-11-2021	C.SPESOT	EMISION ORIGINAL, PARA APROBACION.						TGBT/CCM "LABOULAYE" VISTAS Y CORTES FRENTE A
REV. N°	FECHA	NOMBRE	OBSERVACIONES					Rugosidad	.

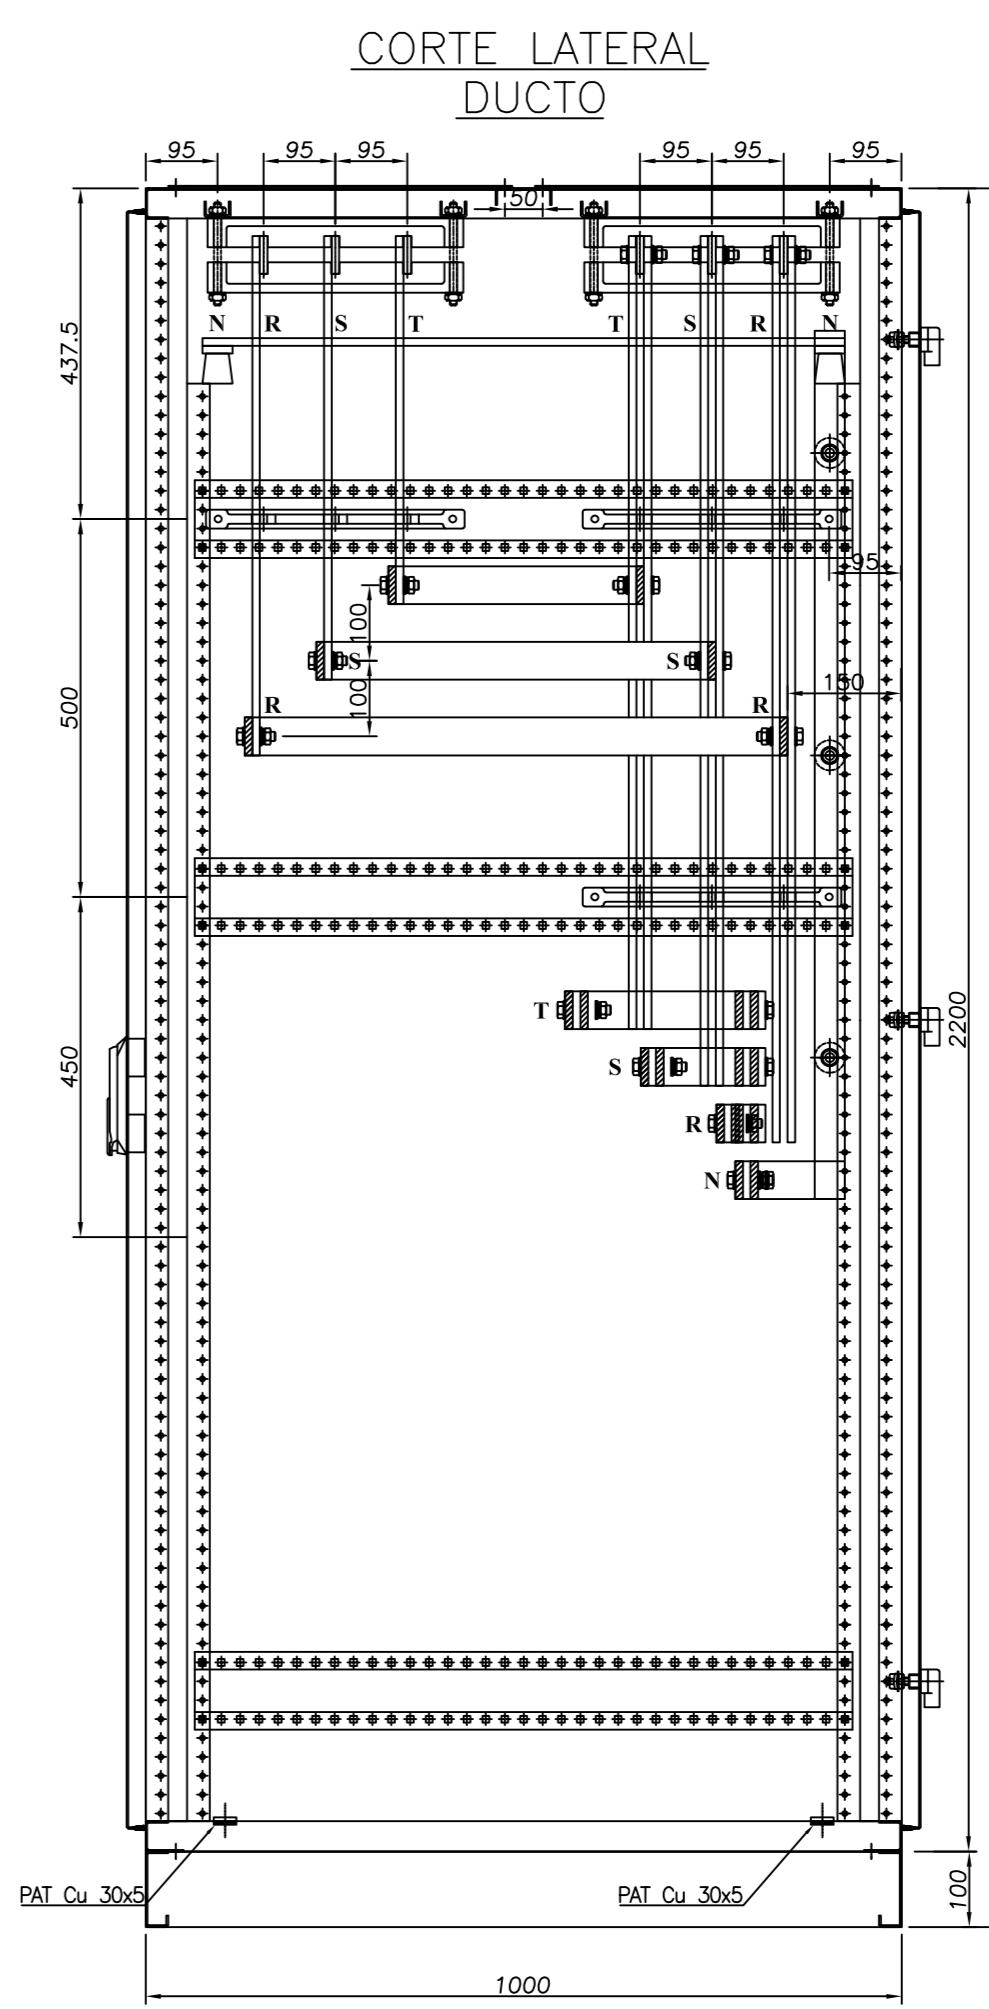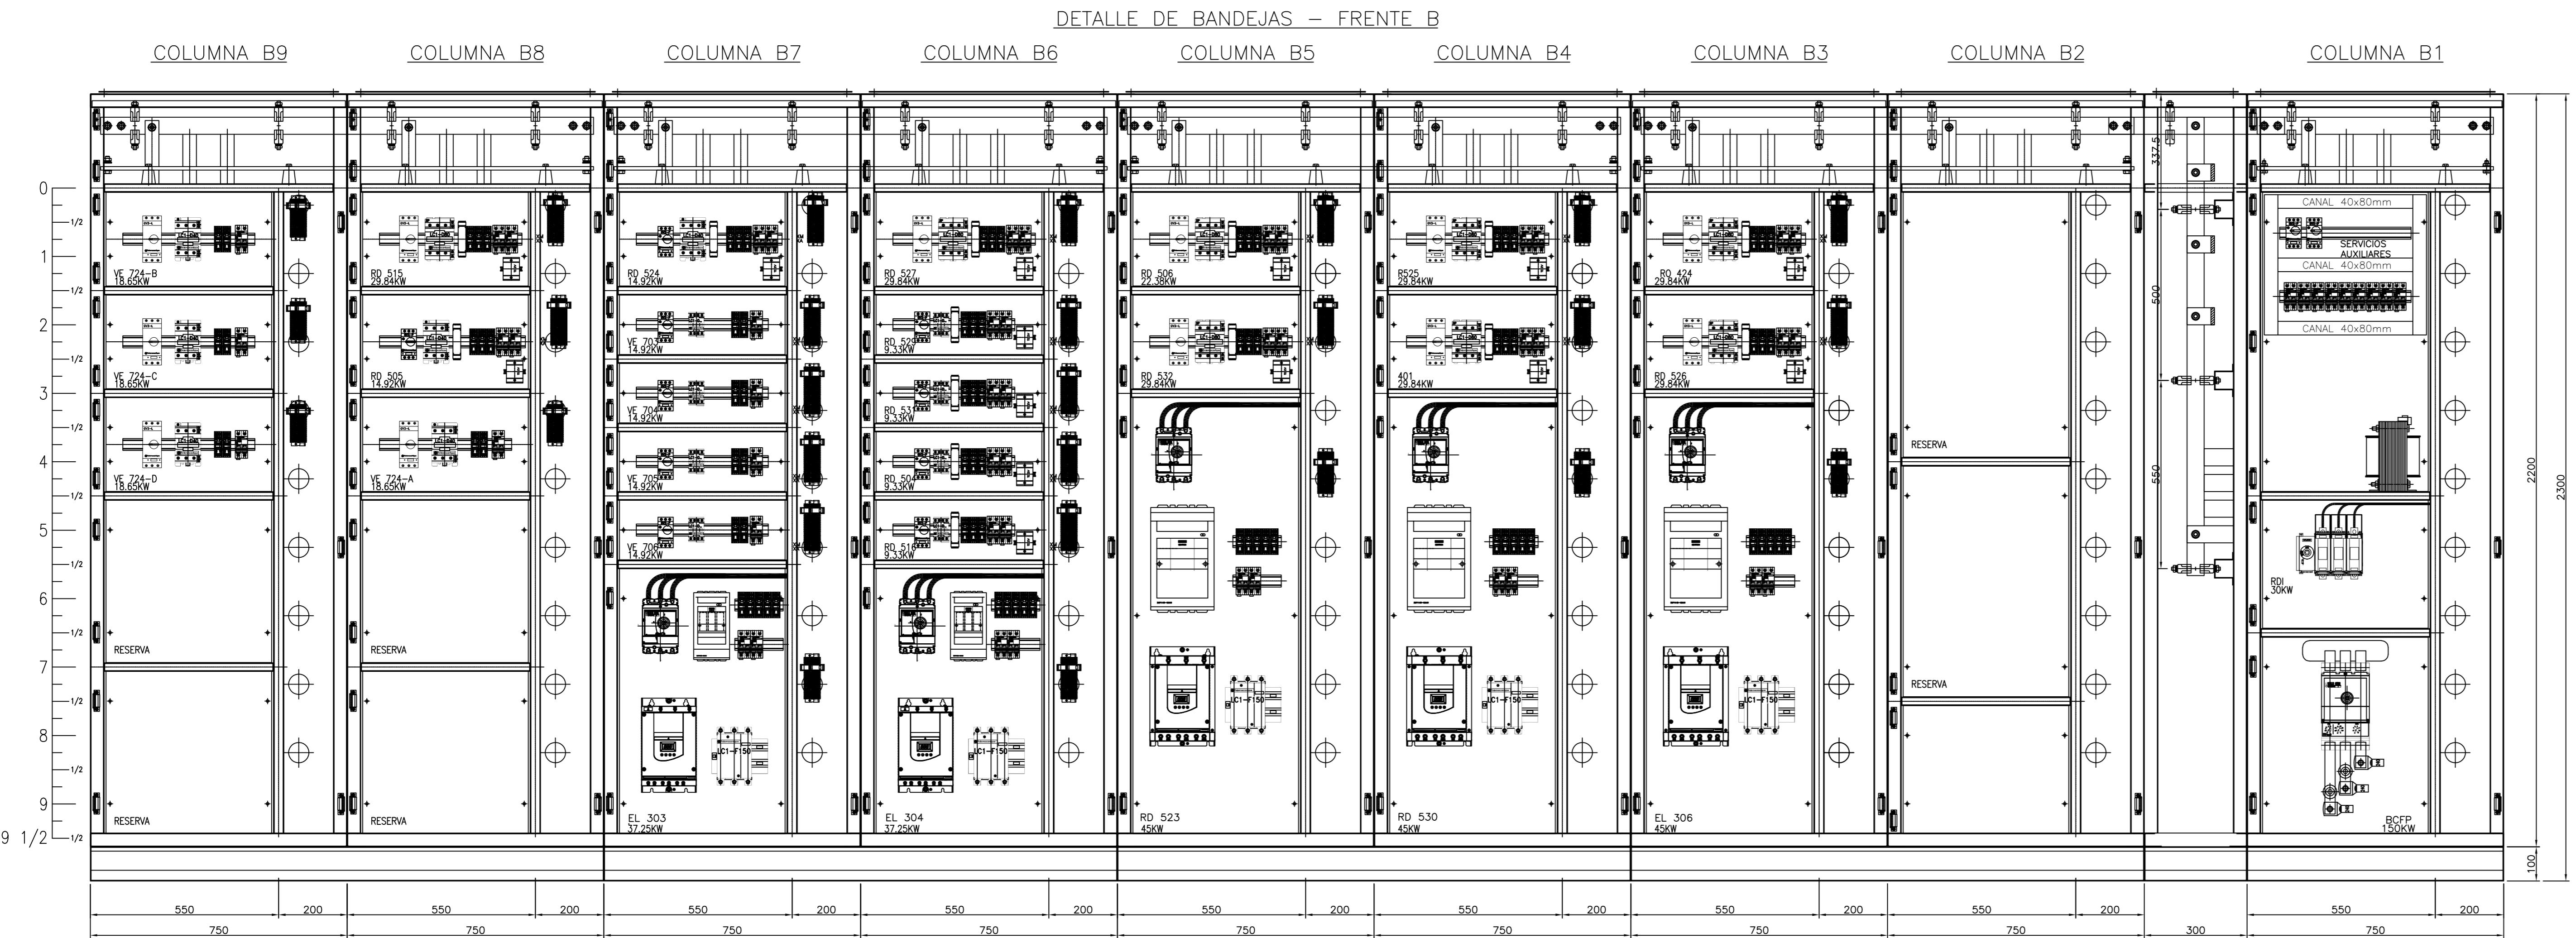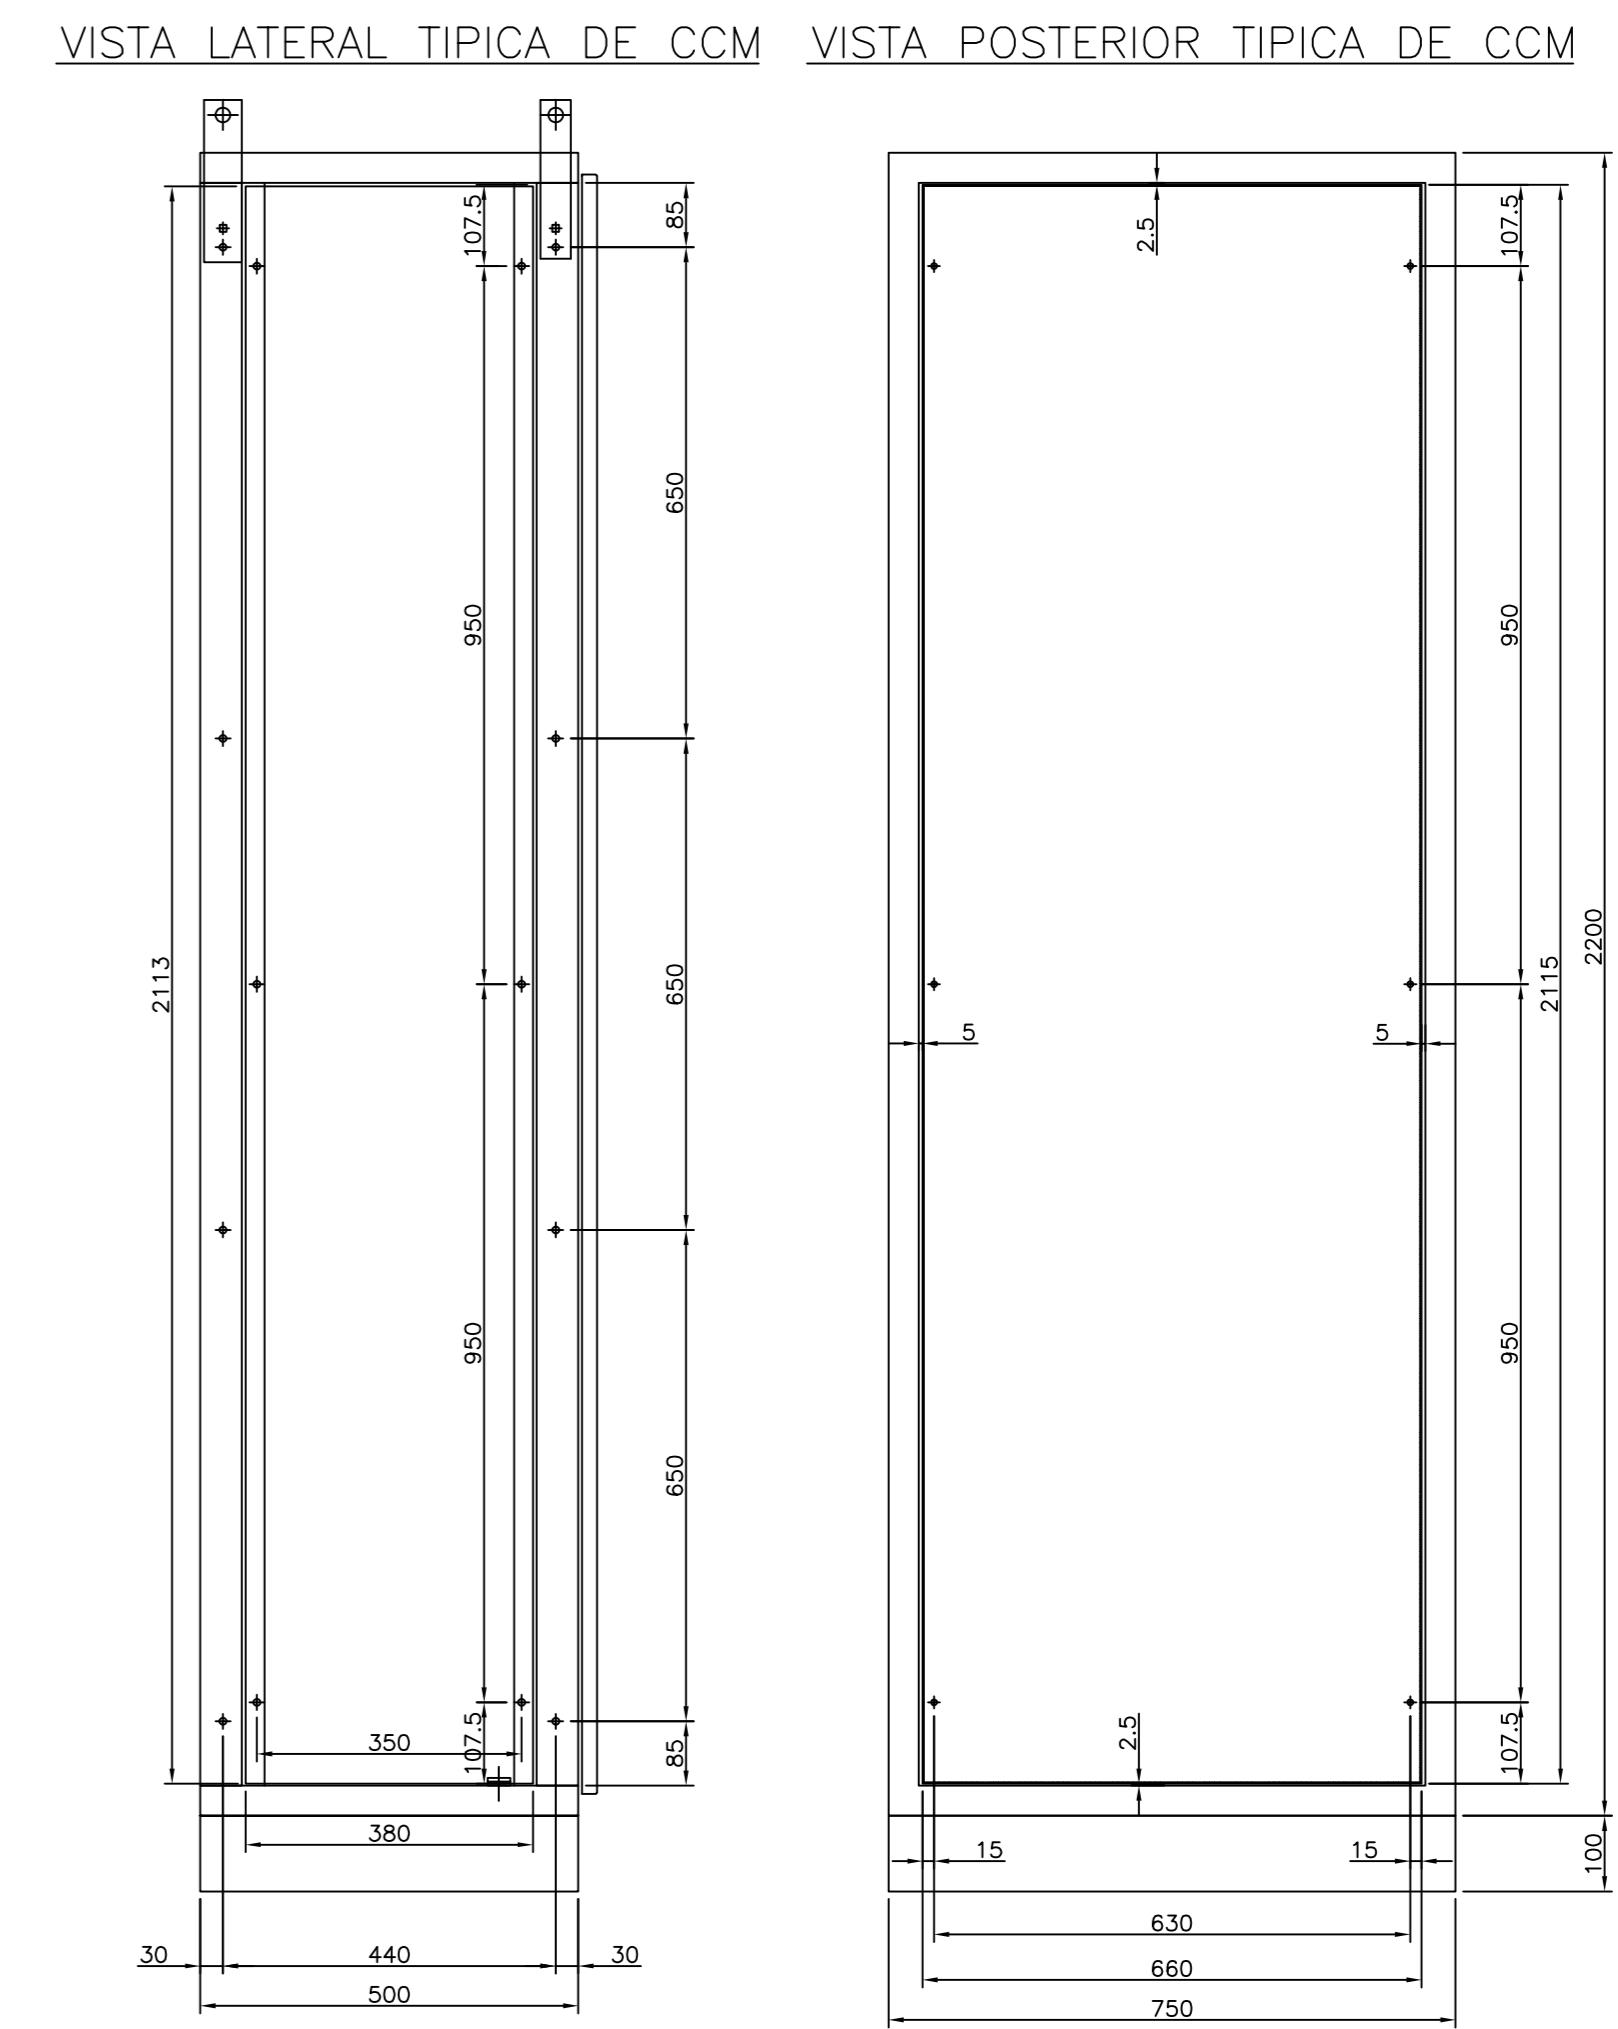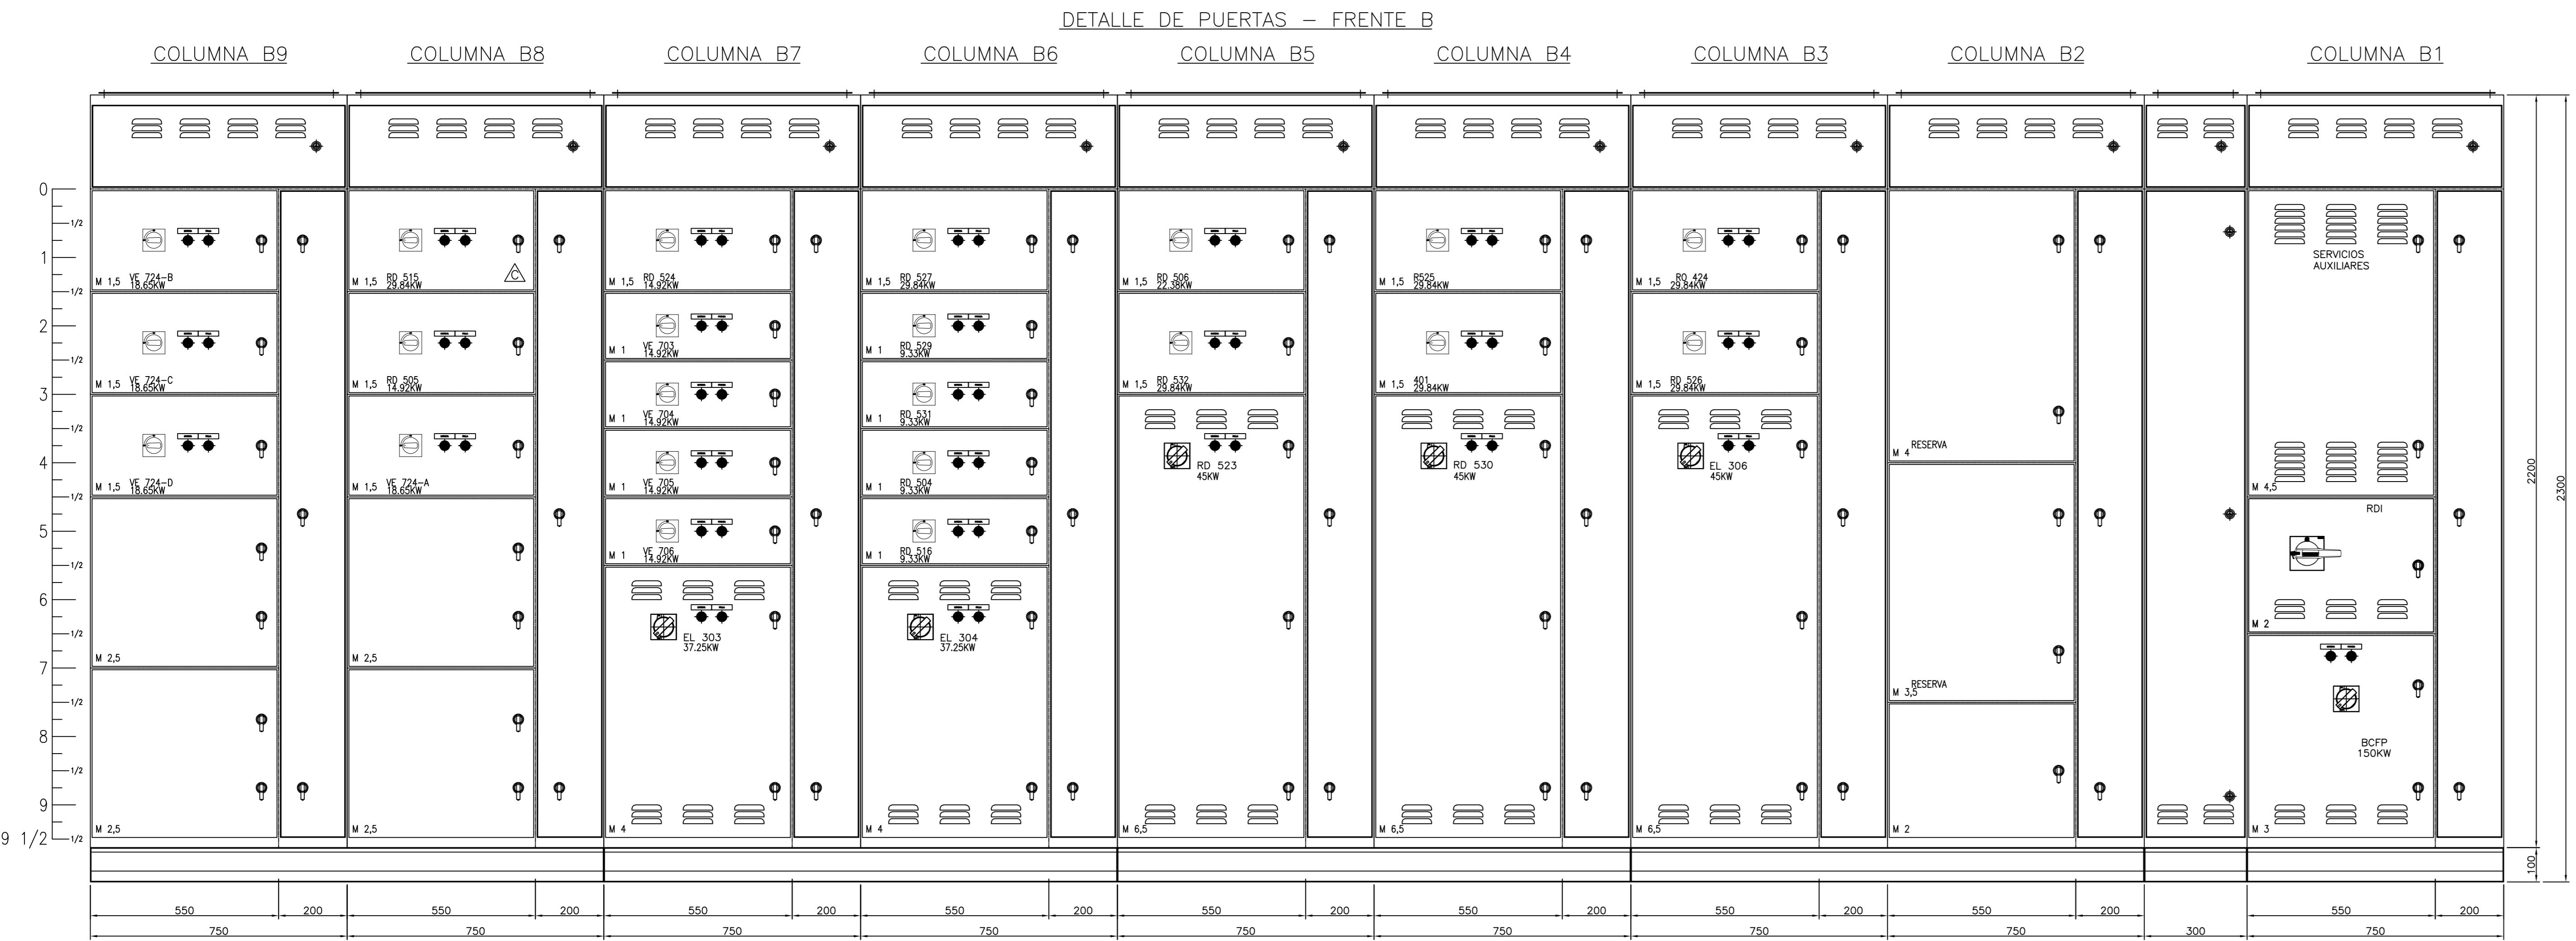

**CONFORME
A OBRA**

VISTA EN PLANTA – DETALLE DE CONJUNTO ARMADO

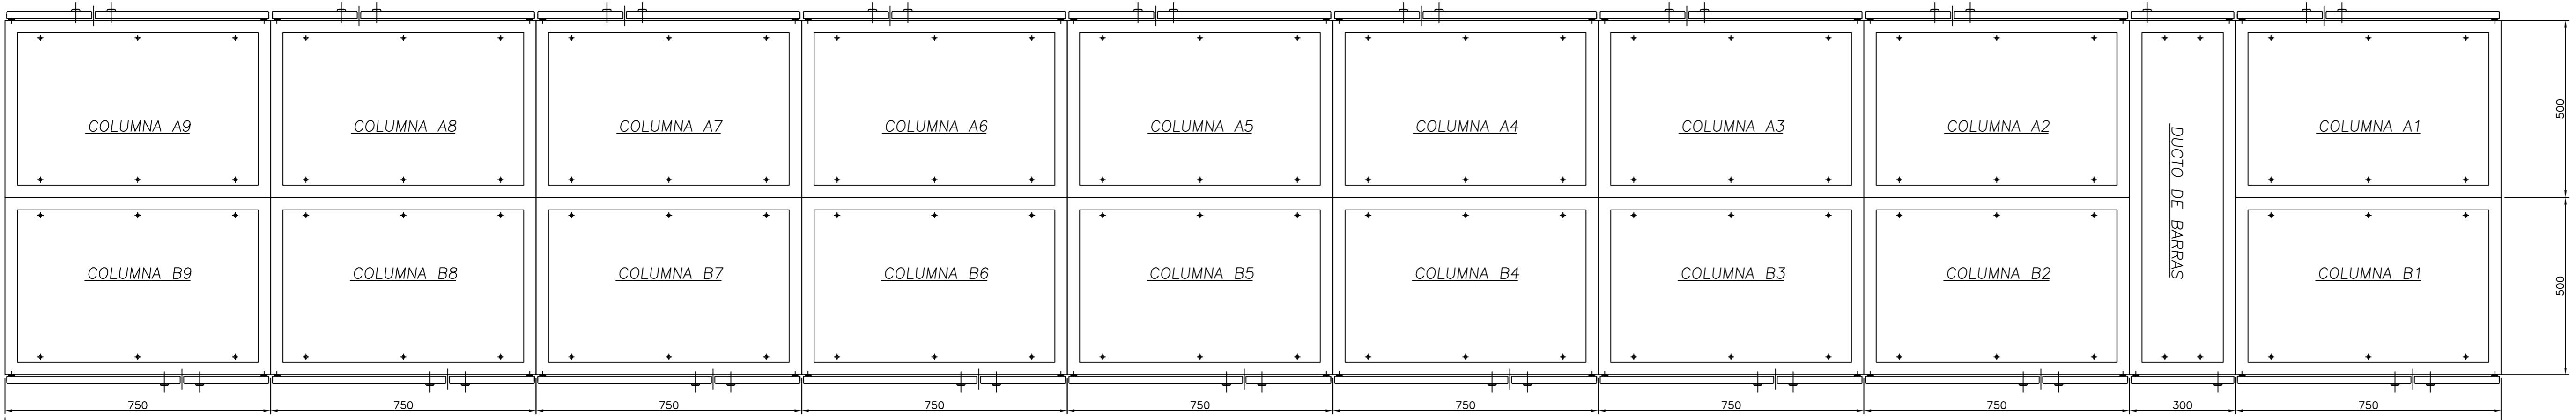


CARACTERISTICAS CONSTRUCTIVAS

- CONSTRUIDO EN CHAPA DE ACERO DOBLE DECAPADA N°14 y 16.
 - PUERTAS CON BURLETE DE GOMA.
 - CERRADURA ACCIONAMIENTO A PALANCA MARCA TASCO, MODELO 25218.
 - BISAGRAS INTERIORES.
 - GRADO DE PROTECCION IP 44.
 - TRATAMIENTO SUPERFICIAL : DESENGRASADO , DESOXIDADO, FOSFATIZADO.
 - PINTURA TABLERO EN POLVO EPOXI-POLIESTER TERMOCONVERTIBLE (180°C) GABINETES COLOR GRIS RAL 7032 TEXTURADO.
 - BANDEJA PORTAELEMENTOS COLOR NARANJA IRAM 02-1-030.
 - ACOMETIDA INFERIOR DE CONDUCTORES.
 - COLOR DE BARRAS Cu: R (Morron), S (Negro), T (Rojo), N (Celeste), TIERRA (Verde-Amarillo).
 - CARTELES INDICADORES DE ACRILICO GRABADO, FONDO NEGRO, LETRAS BLANCAS.
 - EL CABLEADO SE HARÁ CON CABLE AISLADO ANTILLAMA TIPO VN.
 - LAS PARTES BAJO TENSION QUE QUEDARAN EXPUESTAS ABRIENDO LAS PUERTAS DEL FRENTESERAN CUBIERTAS CON ACRILICO TRANSPARENTE.
 - SE UTILIZARA PARA EL CABLEADO LAS SIGUIENTES SECCIONES:
 - CIRCUITO DE COMANDO: 1,5mm²
 - CIRCUITO VOLTMETRICO: 1,5mm²
 - CIRCUITO AMPEROMETRICO: 4mm²

DIMENSIONAMIENTO DE BARRAS DE COBRE

- BARRAS EN COLUMNA T.G.B.T.: 2(50x10mm) PARA FASES Y NEUTRO
 - BARRAS PRINCIPALES HORIZONTALES EN CCM: 1(50x10mm) PARA FASES + 1x40x10mm PARA NEUTRO, POR FRENTE
 - BARRAS VERTICALES DE COLUMNAS: 40x5mm
 - BARRA PRINCIPAL HORIZONTAL DE P.A.T. : 30x5mm
 - BARRA SECUNDARIA VERTICAL DE P.A.T. : 15x3mm EN LADO IZQUIERDO IZQUIERDO PARA P.A.T. DE PUERTAS.

DETALLE DE SALIDA

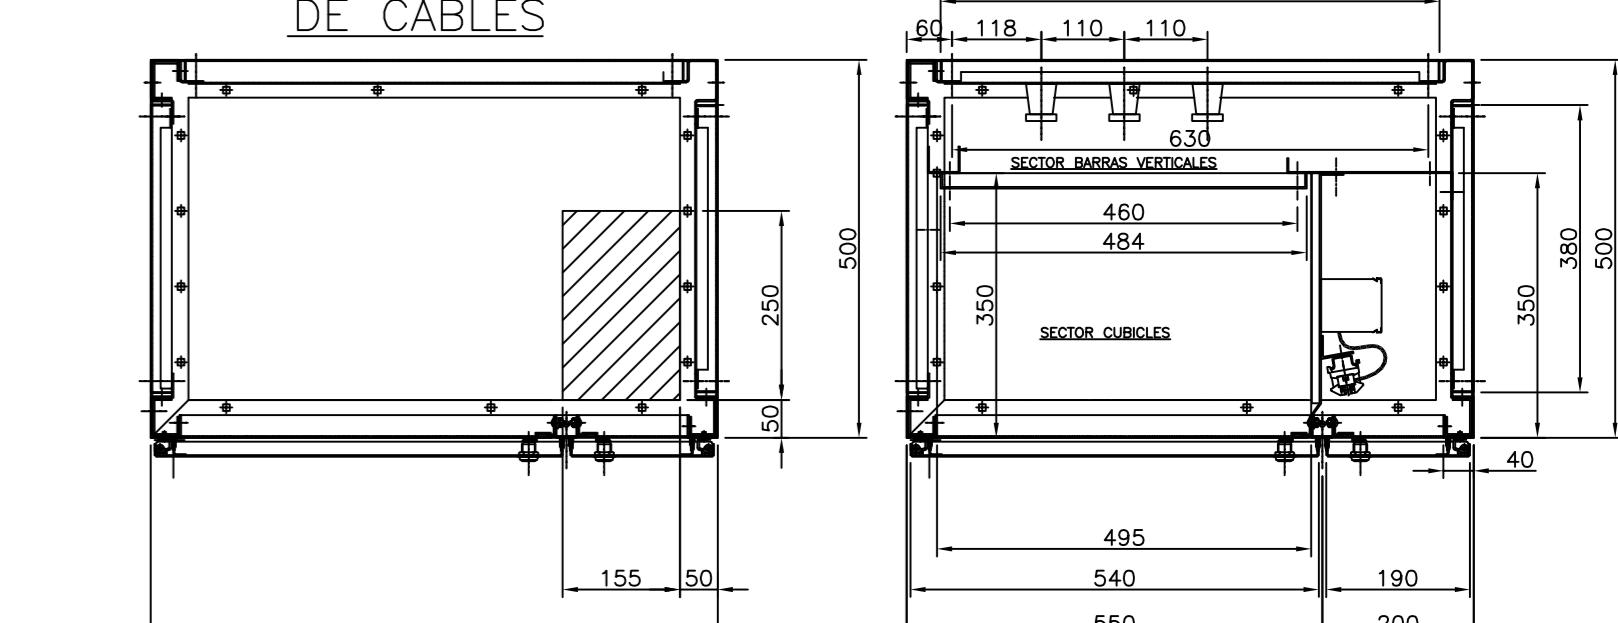

REV. N°	FECHA	NOMBRE	OBSERVACIONES	PROYECCION:  RECONQUISTA - STA. FE CASA CENTRAL Patricio Diez 175 Tel.:03482-421940 (Rot.) Fax:03482-421944 www.electroluz.com.ar PLANTA INDUSTRIAL Parque Industrial - Ruta. Telefax:03482-429810(Rot.) Email:fabrica@electroluz.com.ar	Fecha	Nombre	Cliente:
					Dibujó	30-09-2021	C.SPESOT
3	19-01-2023	N.D.G.	CONFORME A OBRA		Revisó		PUERTO GRAL SAN MARTIN
2	30-09-2022	N.PICECH	AGREGADO INVERSOR VC830-C.		Aprobó		Obra: PROVISION DE TABLEROS ELECTRICOS
1	11-04-2022	C.SPESOT	SALIDA TSI PARA A TENER INTERRUPTOR + BLOQUE VIGI		Escala:	Denominación:	Nº de Plano Cliente: CLB-5-07-EL-DR-000001
0	04-12-2021	C.SPESOT	APTO PARA CONSTRUIR	1:10			Nº de Obra: 2609
C	29-11-2021	C.SPESOT	REVISION SOLICITADA POR EL CLIENTE.				Nº de Plano: 4434-04-M-PD02
B	23-11-2021	C.SPESOT	REVISION SOLICITADA POR EL CLIENTE.				
A	02-11-2021	C.SPESOT	EMISION ORIGINAL, PARA APROBACION.				