CONFORME A OBRA

PROYECCION ELECTROLUZ SRL

Hoja N°:

1 de 11

Rev.N°


Rev:

2




Observaciones Fecha Nombre 31/01/25 EMISION PARA APROBACION L.E.B APTO PARA CONSTRUIR 0 06/02/25 L.E.B 27/02/25 CONFORME A FABRICACION 1 L.E.B CONFORME A OBRA 2 06/06/25 L.A.R.

	Fecha	Nombre	Cliente: HOLCIM	N° de Obra:
Dibujó			Obra: DESPACHO 25KG MALAGUEÑO	3224
Revisó	31/01/25	G.M.M	Denominación: TOPOGRAFICO Y CONEXIONADO INTERNO	N° de Plano Cliente:
Aprobó	31/01/25	M.O.D	UINIDAD REMOTA 6C1-2R6	N° de Plano: 4793-03-E-ET-007

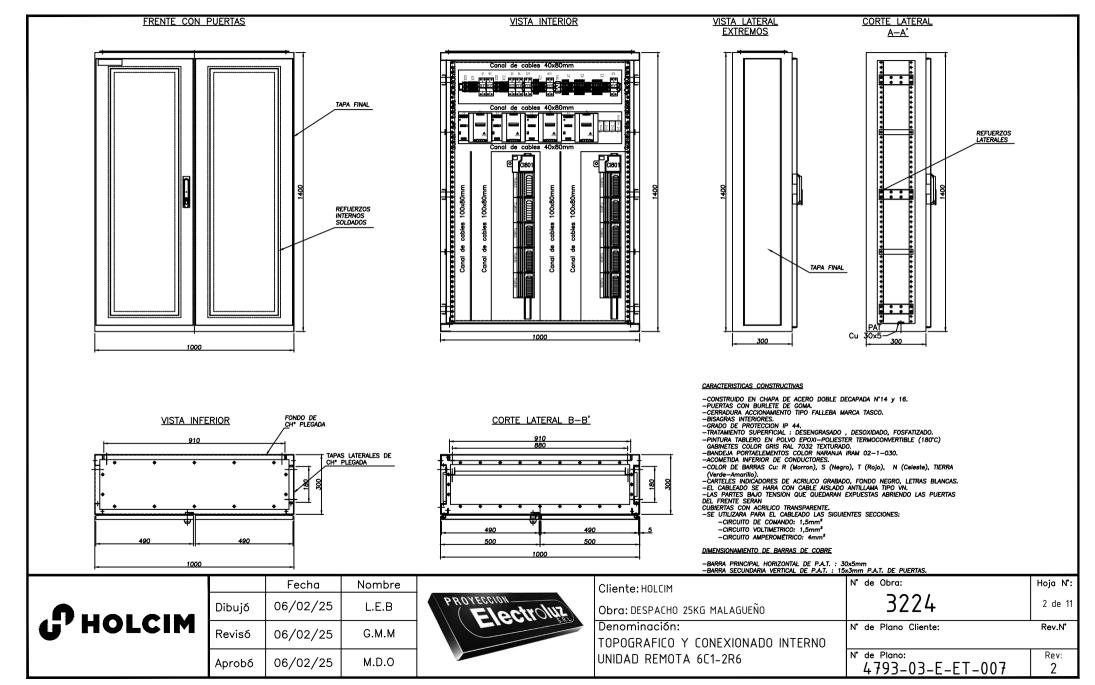


VISTA INTERIOR

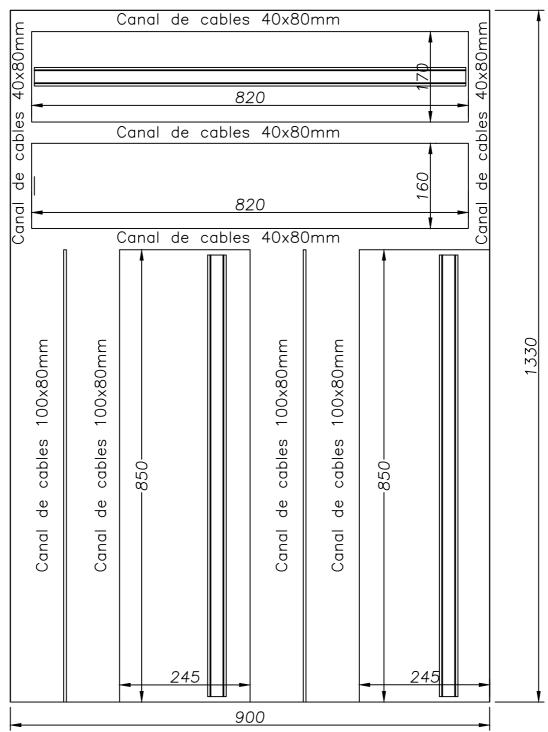

				· · · · · · · · · · · · · · · · · · ·
_	Rev.	Fecha	Nombre	Observaciones
sluz]	Α	31/01/25	L.E.B	EMISION PARA APROBACION
	0	06/02/25	L.E.B	APTO PARA CONSTRUIR
	1	27/02/25	L.E.B	CONFORME A FABRICACION
A. FE	2	06/06/25	L.A.R.	CONFORME A OBRA
Rot.)				

RECONQUISTA - STA. FE Potricio Diez 175 Tel::303482-421940 (Rot.) www.eiectroluz.com.ar		2	06/06/25	L.A.R.	CONFORME A OBRA			
	Fecha	Nombre	Cliente	e:HOLCIM			N° de Obra:	Hoja N°:
Dibujó	31/01/25	L.E.B		DESPACHO 25KG	MALAGUEÑO		3224	3 de 12
Revisó	31/01/25	G.M.M		ninación: SRAFICO Y CO	INEXIONADO II	NTFRNO	N° de Plano Cliente:	Rev.N°
Aprobó	31/01/25	M.O.D		D REMOTA 6		TILIMO	N° de Plano: 4793-03-E-ET-007	Rev:

VISTA INTERIOR

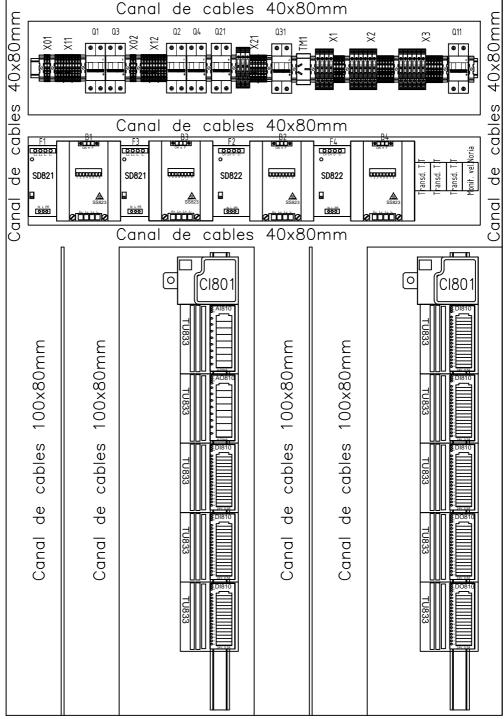

SHOAFCOON —	Rev.	Fecha	Nombre	Observaciones
[Electroluz]	Α	31/01/25	L.E.B	EMISION PARA APROBACION
	0	06/02/25	L.E.B	APTO PARA CONSTRUIR
	1	27/02/25	L.E.B	CONFORME A FABRICACION
RECONQUISTA - STA. FE Patricio Diez 175	2	06/06/25	L.A.R.	CONFORME A OBRA
Tel.:03482-421940 (Rot.) www.electroluz.com.ar				

	Fecha	Nombre	Cliente: HOLCIM	№ de Obra:	Hoja N°:
Dibujó	31/01/25		Obra: DESPACHO 25KG MALAGUEÑO	3224	4 de 12
Revisó	31/01/25	G.M.M	Denominación: TOPOGRAFICO Y CONFXIONADO INTERNO	N° de Plano Cliente:	Rev.N°
Aprobó	31/01/25	M.O.D	UINIDAD REMOTA 6C1-2R6	N' de Plano: 4793-03-E-ET-007	Rev:

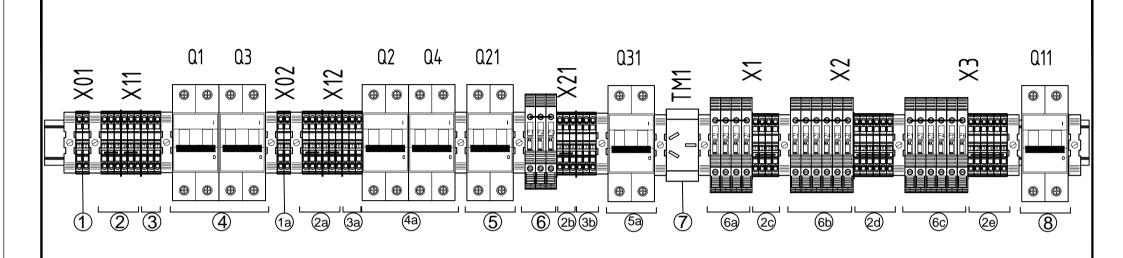


	TABLA 1							
	MATERIALES							
ÍTEM	DESCRIPCIÓN	CODIGO	MARCA					
1	BORNERA DE PASO A RESORTE 2,5mm	2	X01	BKF-2,5	ZOLODA			
2	BORNERA DE PASO A RESORTE 2,5mm	6	X11	BKF-2,5	ZOLODA			
3	BORNERA DE PUESTA A TIERRA A RESORTE 2,5mm	3	1 ^''	BKF-2,5PE	ZOLODA			
4	LLAVE TERMOMAGNETICA BIPOLAR 2X2A	2	Q1-Q3	9AN24332	SCHNEIDER			
1a	BORNERA DE PASO A RESORTE 2,5mm	2	X02	BKF-2,5	ZOLODA			
2a	BORNERA DE PASO A RESORTE 2,5mm	6	X12	BKF-2,5	ZOLODA			
3a	BORNERA DE PUESTA A TIERRA A RESORTE 2,5mm 3		BKF-2,5PE	ZOLODA				
4a	LLAVE TERMOMAGNETICA BIPOLAR 2X2A	2	Q2-Q4	9AN24332	SCHNEIDER			
5	LLAVE TERMOMAGNETICA BIPOLAR 2X10A	1	Q21	A9F74210	SCHNEIDER			
6	BORNERA FUSIBLE A TORNILLO	3		BKNP-520	ZOLODA			
2b	BORNERA DE PASO A RESORTE 2,5mm	3	X21	BKF-2,5	ZOLODA			
3b	BORNERA DE PUESTA A TIERRA A RESORTE 2,5mm	3	1	BKF-2,5PE	ZOLODA			
5a	LLAVE TERMOMAGNETICA BIPOLAR 2X10A	1	Q31	A9F74210	SCHNEIDER			
7	ADAPTADOR RIEL DIN + TOMACORRIENTE 10A.	1	TM1	-	JELUZ			
6a	BORNERA FUSIBLE A TORNILLO	4	X1	BKNP-520	ZOLODA			
2c	BORNERA DE PASO A RESORTE 2,5mm	4	^'	BKF-2,5	ZOLODA			
6b	BORNERA FUSIBLE A TORNILLO	6	X2	BKNP-520	ZOLODA			
2d	BORNERA DE PASO A RESORTE 2,5mm	6] ^2	BKF-2,5	ZOLODA			
6c	BORNERA FUSIBLE A TORNILLO	6	Х3	BKNP-520	ZOLODA			
2e	BORNERA DE PASO A RESORTE 2,5mm	6] ^3	BKF-2,5	ZOLODA			
5b	LLAVE TERMOMAGNETICA BIPOLAR 2X10A	1	Q11	A9F94210	SCHNEIDER			

PHOLCIM

	Fecha	Nombre
Dibujó	06/02/25	L.E.B
Revisó	06/02/25	G.M.M
Aprobó	06/02/25	M.D.O



Cliente: HOLCIM	№ de Obra:	Hoja №:
Obra: DESPACHO 25KG MALAGUEÑO	3224	5 de 12
Denominación:	№ de Plano Cliente:	Rev.N°
TOPOGRAFICO Y CONEXIONADO INTERNO		
UNIDAD REMOTA 6C1-2R6	N° de Plano:	Rev:

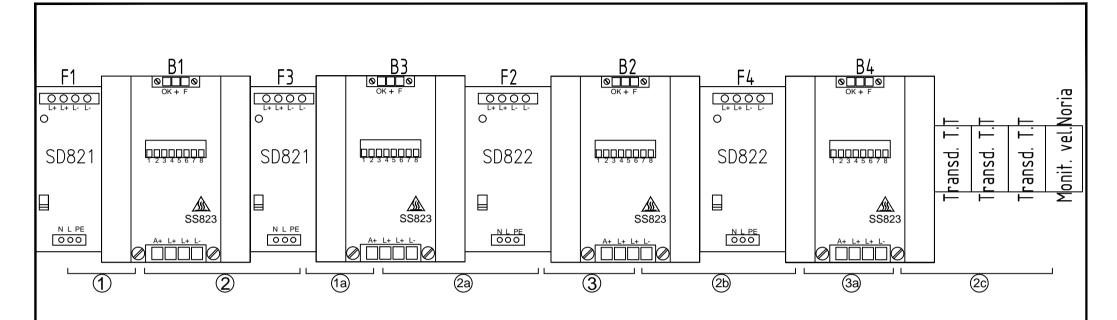



	TABLA 2						
	MA	TERIALES					
ÍTEM	DESCRIPCIÓN	CANTIDAD	TAG	CODIGO	MARCA		
1	FUENTE ALIM. SD832. 24Vcc 5A	1	F1	3BSC610065R1	ABB		
2	UNIDAD REDUNDANCIA SS823	1	B1	3BSE038226R1	ABB		
1a	FUENTE ALIM. SD832. 24Vcc 5A	1	F3	3BSC610065R1	ABB		
2a	UNIDAD REDUNDANCIA SS823	1	В3	3BSE038226R1	ABB		
3	FUENTE ALIM. SD833. 24Vcc 10A	1	F2	3BSC610066R1	ABB		
2b	UNIDAD REDUNDANCIA SS823	1	B2	3BSE038226R1	ABB		
3a	FUENTE ALIM. SD833. 24Vcc 10A	1	F4	3BSC610066R1	ABB		
2c	UNIDAD REDUNDANCIA SS823	1	B4	3BSE038226R1	ABB		


J	HOL	CIM
---	-----	-----

	Fecha	Nombre
Dibujó	06/02/25	L.E.B
Revisó	06/02/25	G.M.M
Aprobó	06/02/25	M.D.O



Cliente: HOLCIM	№ de Obra:	Hoja №:
Obra: DESPACHO 25KG MALAGUEÑO	3224	6 de 12
Denominación:	N° de Plano Cliente:	Rev.N°
TOPOGRAFICO Y CONEXIONADO INTERNO		
UNIDAD REMOTA 6C1-2R6	N° de Plano:	Rev:

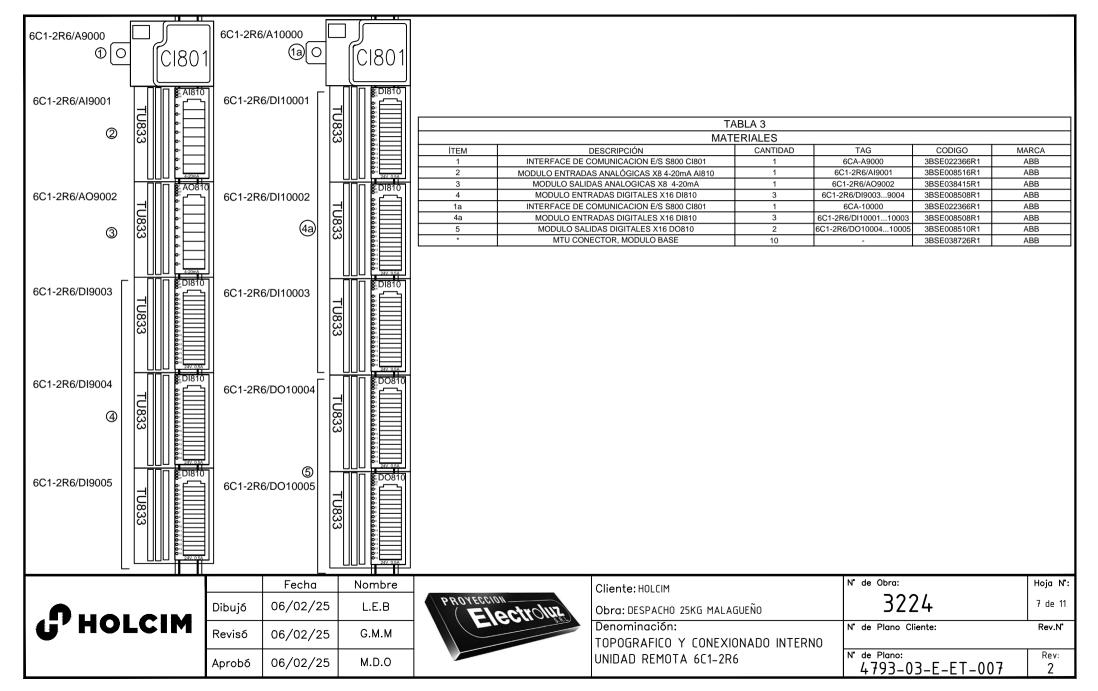

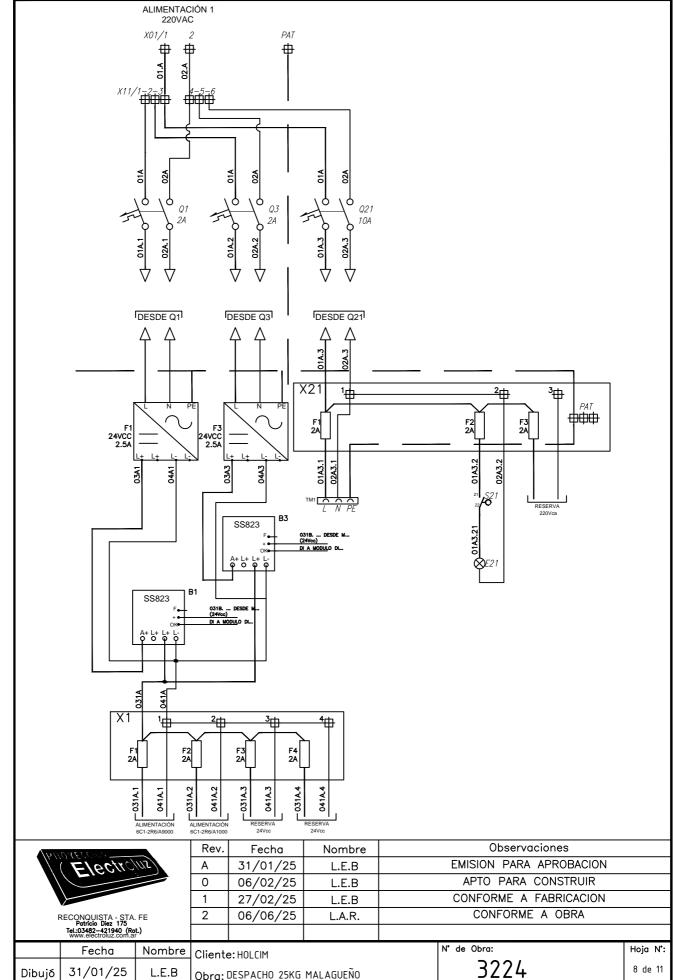

Denominación:

UINIDAD REMOTA 6C1-2R6

TOPOGRAFICO Y CONEXIONADO INTERNO

31/01/25

31/01/25

G.M.M

M.O.D

Revisó

Aprobó

N° de Plano Cliente:


4793-03-E-<u>ET-007</u>

N° de Plano:

Rev.N°

Rev:

2

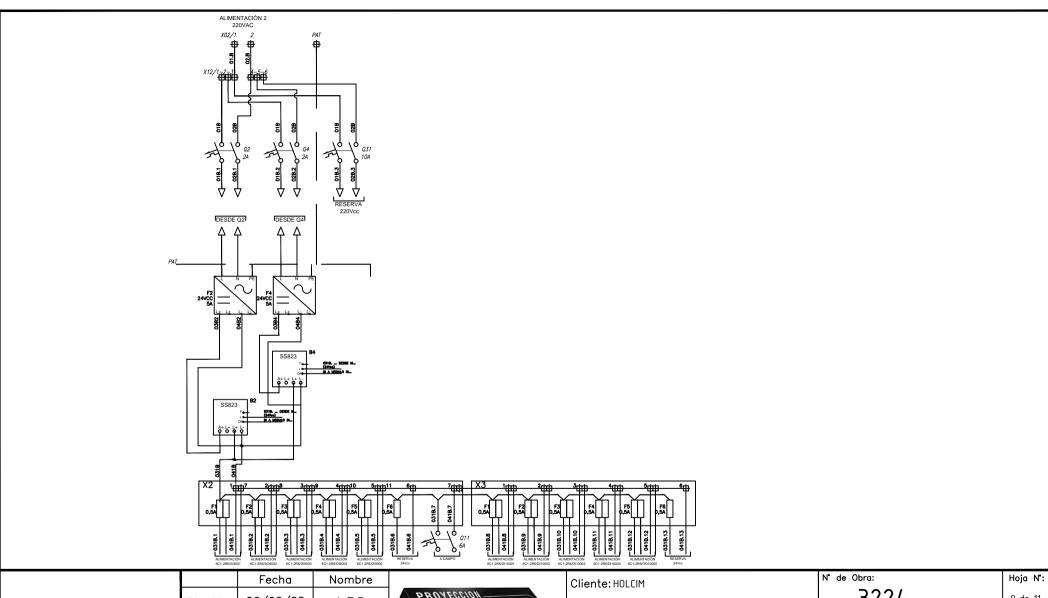



HOLCIM

	recha	Nombre
Dibujó	06/02/25	L.E.B
Revisó	06/02/25	G.M.M
Aprobó	06/02/25	M.D.O



Cliente: HOLCIM	№ de Obra:	Hoja №:
Obra: DESPACHO 25KG MALAGUEÑO	3224	9 de 11
Denominación:	N° de Plano Cliente:	Rev.N°
TOPOGRAFICO Y CONEXIONADO INTERNO		
JNIDAD REMOTA 6C1-2R6	N° de Plano:	Rev:

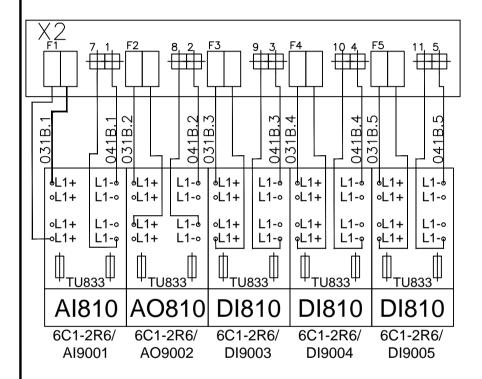

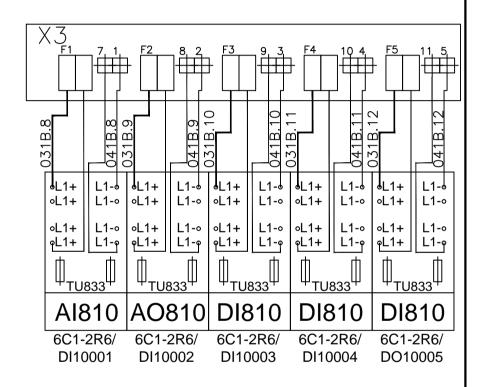

HOLCI	M
-------	---

	Fecha	Nombre
Dibujó	06/02/25	L.E.B
Revisó	06/02/25	G.M.M
Aprobó	06/02/25	M.D.O



Cliente: HOLCIM	N° de Obra:	Hoja №:
Obra: DESPACHO 25KG MALAGUEÑO	3224	10 de 11
		L
Denominación:	N° de Plano Cliente:	Rev.N°
TOPOGRAFICO Y CONEXIONADO INTERNO		
UNIDAD REMOTA 6C1-2R6	N° de Plano:	Rev:

