

PROYECCION ELECTROLUZ S.R.L. SE RESERVA  
LA PROPIEDAD DEL MISMO CON PROHIBICION  
DE REPRODUCCION TOTAL O PARCIAL, SIN  
AUTORIZACION ESCRITA.  
SUJETO A MODIFICACION SIN PREVIO AVISO.

B

A

# TABLERO ILUMINACION Y VENTILACION DE SALA HV5A

B

A

Rev.	Fecha	Nombre	Observaciones		Fecha	Nombre
.	.	.	.	Dibujó	05/02/25	PE
.	.	.	.	Revisó	05/02/25	N.M.P.
1	10/04/25	P.E.	CONFORME A OBRA	Aprobó	05/02/25	L.R.P.
0	10/02/25	M.J.G.	APTO PARA CONSTRUIR			
A	05/02/25	PE	EMISION PARA APROBACION			



Cliente: <b>HOLCIM</b>	N° de Obra: <b>3224</b>	Hoja N°: <b>1/4</b>
Obra: <b>EMBOLSADORA MALAGUEÑO</b>	N° de Plano Cliente: <b>A3-001</b>	Rev.N°
Denominación: <b>ESQUEMA UNIF. Y MEC. EXTRACTORES DE TR. HV5A</b>	N° de Plano: <b>4793-05-E-EU-006</b>	Rev.N° <b>1</b>

4

3

2

1

4

3



2

1



ESQUEMA FUNCIONAL ARRANQUE DE VENTILADORES

ESQUEMA FUNCIONAL ILUMINACION EXTERIOR

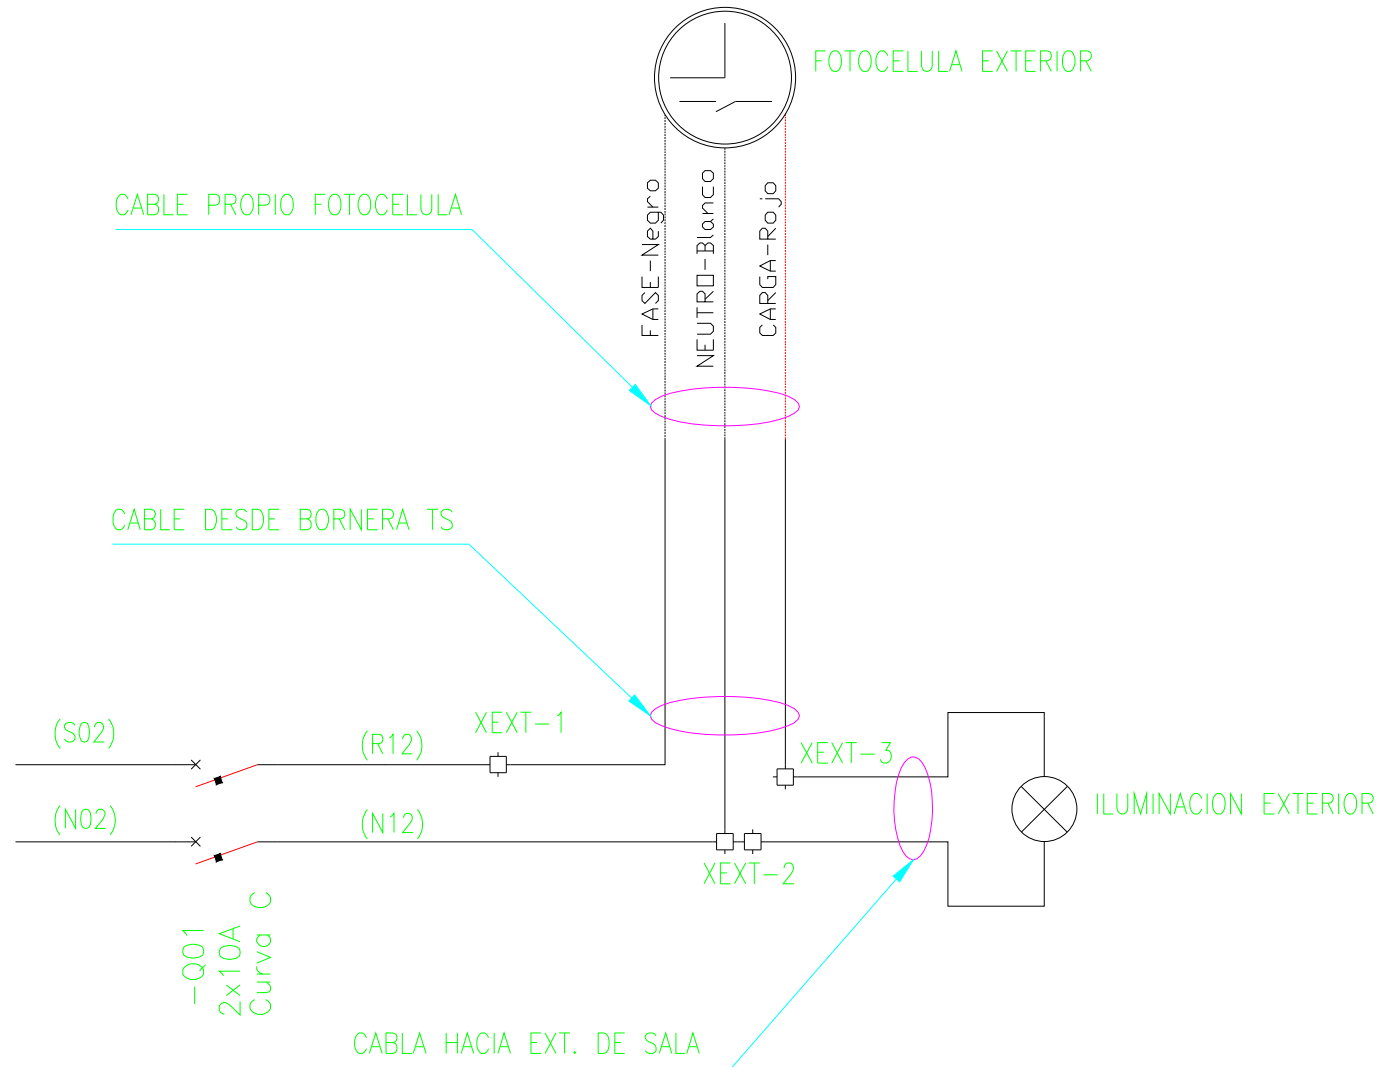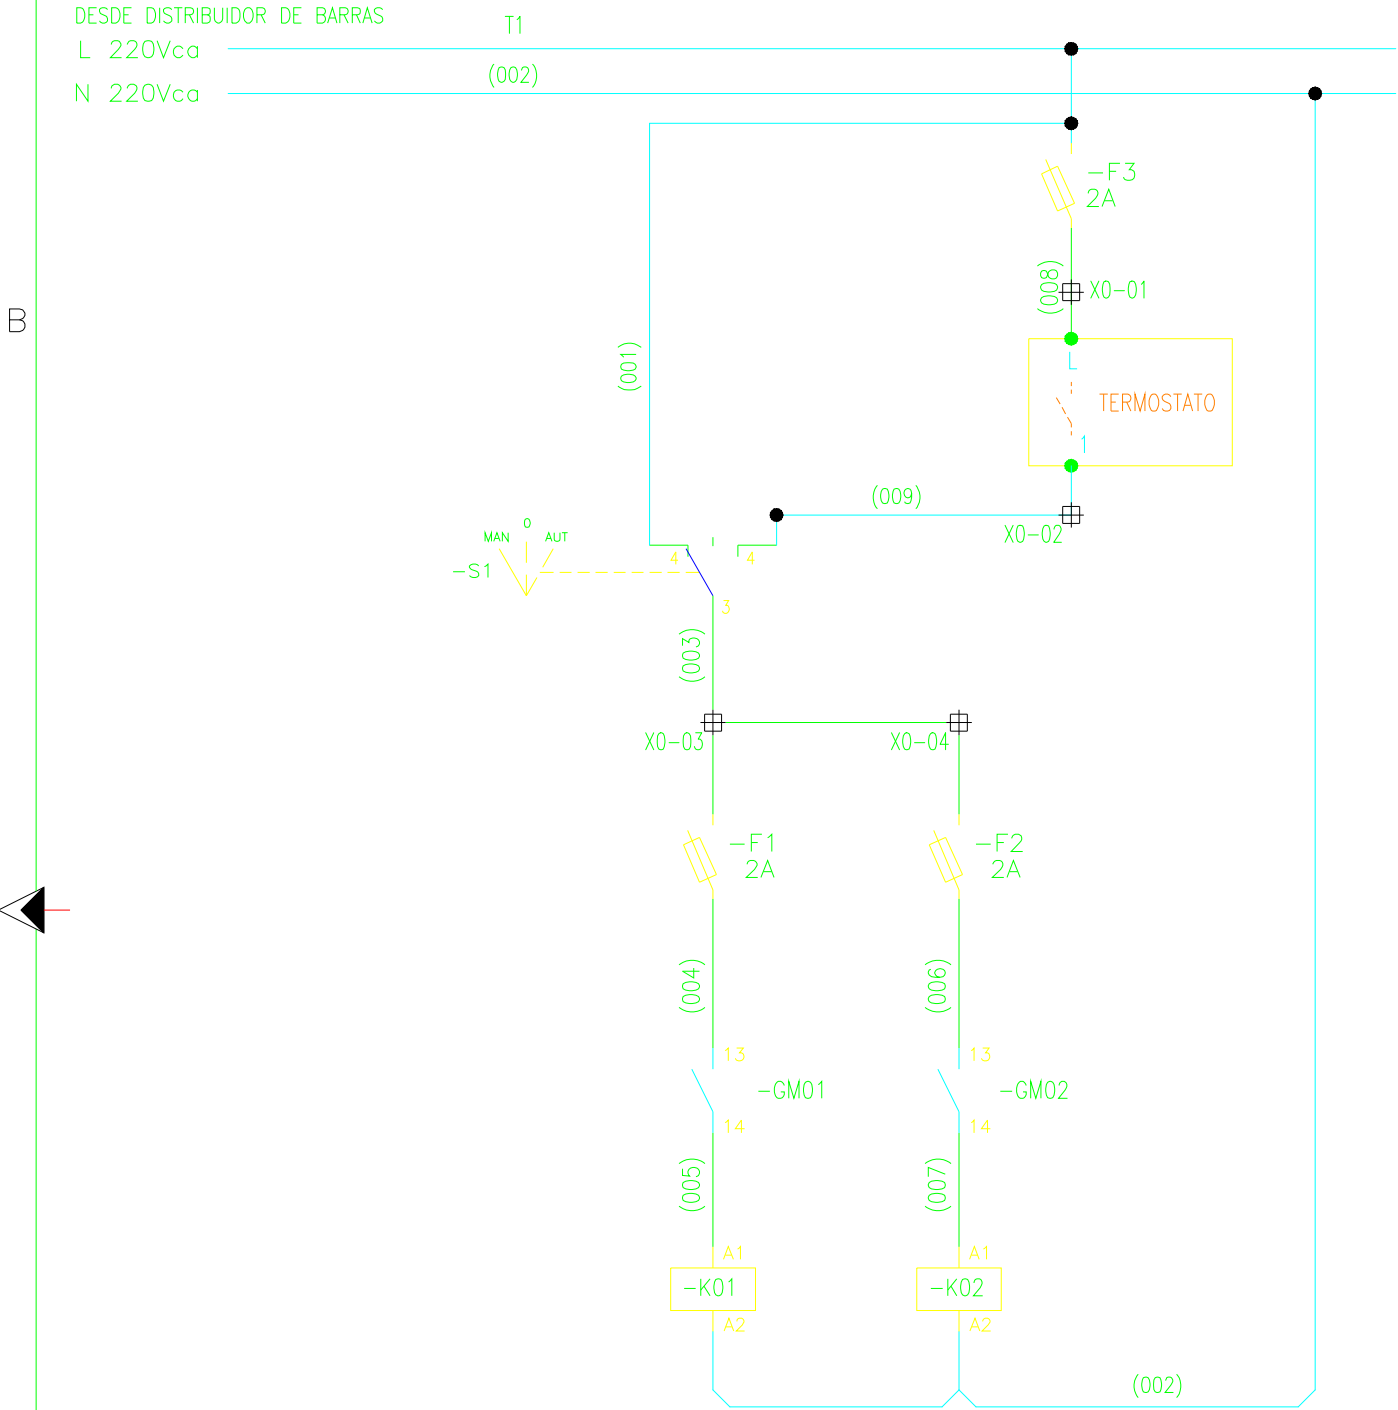

PROYECCION ELECTROLUZ S.R.L. SE RESERVA LA PROPIEDAD DEL MISMO CON PROHIBICION DE REPRODUCCION TOTAL O PARCIAL, SIN AUTORIZACION ESCRITA. SUJETO A MODIFICACION SIN PREVIO AVISO.

Rev.	Fecha	Nombre	Observaciones
.	.	.	.
1	10/04/25	P.E.	CONFORME A OBRA
0	10/02/25	M.J.G.	APTO PARA CONSTRUIR
A	05/02/25	PE	EMISION PARA APROBACION


	Fecha	Nombre
Dibujó	05/02/25	PE
Revisó	05/02/25	N.M.P.
Aprobó	05/02/25	L.R.P.




Cliente: <b>HOLCIM</b>
Obra: <b>EMBOLSADORA MALAGUEÑO</b>
Denominación: <b>ESQUEMA UNIF. Y MEC. ILUUM/VENT DE SALA HV5A</b>

N° de Obra: <b>3224</b>	Hoja N°: <b>3/4</b>
N° de Plano Cliente: <b>A3-001</b>	Rev.N°
N° de Plano: <b>4793-05-E-EU-006</b>	Rev.N° <b>0</b>


VISTA DE FRENTE

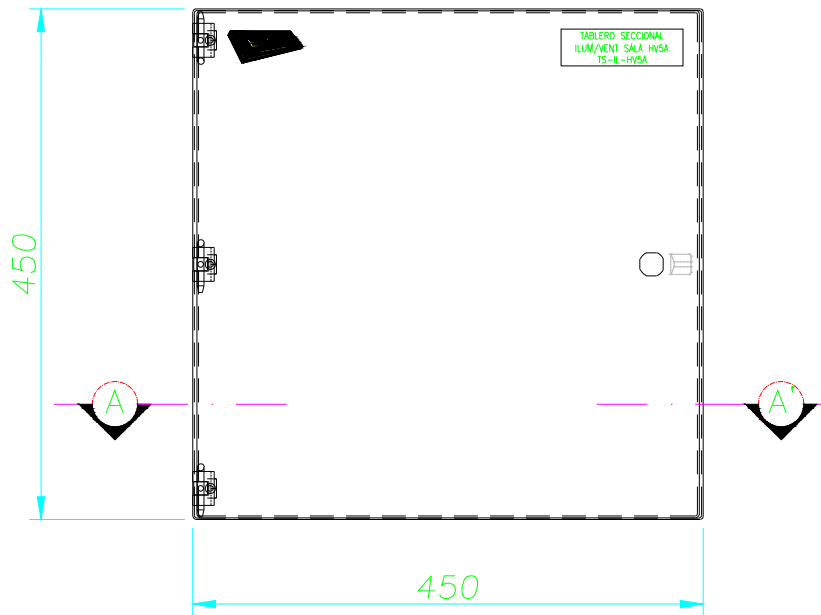


CORTE A-A'

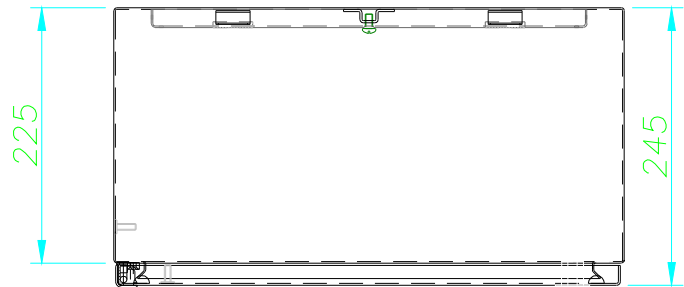


VISTA INTERIOR

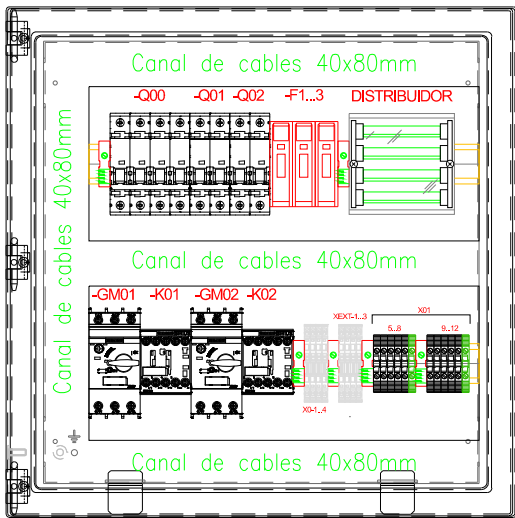

FRENTE-CONTRATAPA

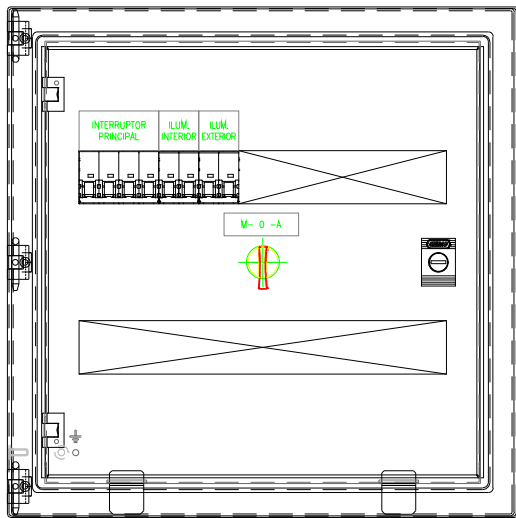

CORTE LATERAL

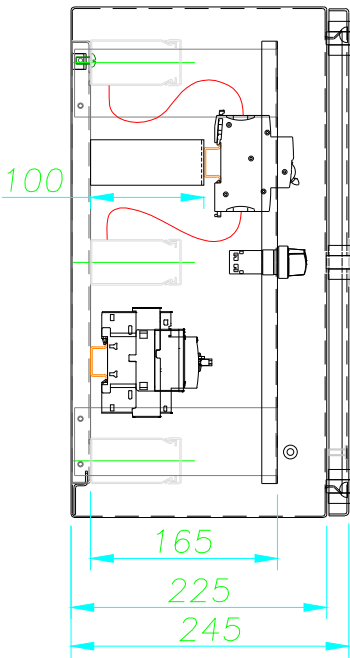

CARACTERISTICAS CONSTRUCTIVAS

- TABLERO MARCA GENROD; MODELO: 099205 - DIM.: 450x450x225mm .-
- CONSTRUIDO EN CHAPA DE ACERO DOBLE DECAPADA N°14 y 16.-
- PUERTAS CON BURLETE DE GOMA.-
- CERRADURA 1/4 DE VUELTA.-
- TRATAMIENTO SUPERFICIAL : DESENGRASADO , DESOXIDADO, FOSFATIZADO.-
- PINTURA TABLERO ESMALTE POLIESTER BEIGE TEXTURADO, RALL 7032.
- ENTRADA / SALIDA DE CABLES INFERIOR .-
- CARTELES INDICADORES DE ACRILICO GRABADO, FONDO NEGRO, LETRAS BLANCAS.-

Rev.	Fecha	Nombre	Observaciones		Fecha	Nombre
.	.	.	.	Dibujó	05/02/25	PE
.	.	.	.	Revisó	05/02/25	N.M.P.
1	10/04/25	P.E.	CONFORME A OBRA	Aprobó	05/02/25	L.R.P.
0	10/02/25	M.J.G.	APTO PARA CONSTRUIR			
A	05/02/25	PE	EMISION PARA APROBACION			



Cliente: **HOLCIM**  
Obra: **EMBOLSADORA MALAGUEÑO**  
Denominación: **ESQUEMA UNIF. Y MEC. ILUUM/VENT DE SALA HV5A**

N° de Obra:	3224	Hoja N°:	4/4
N° de Plano Cliente:	A3-001	Rev.N°	
N° de Plano:	4793-05-E-EU-006	Rev.N°	1