
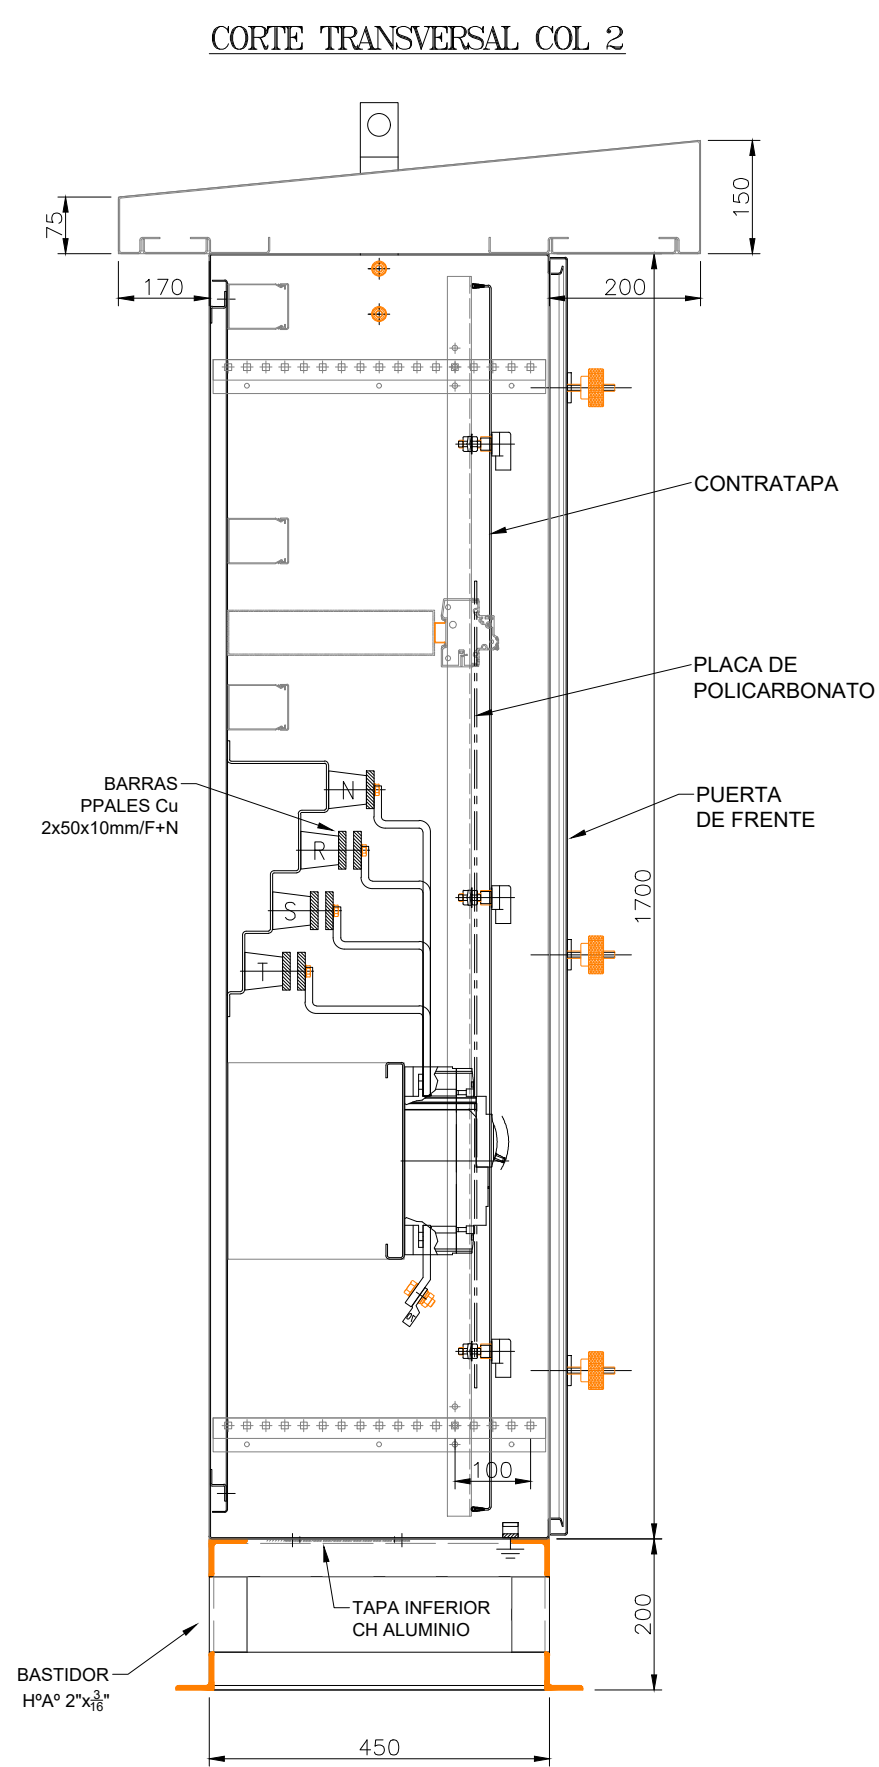
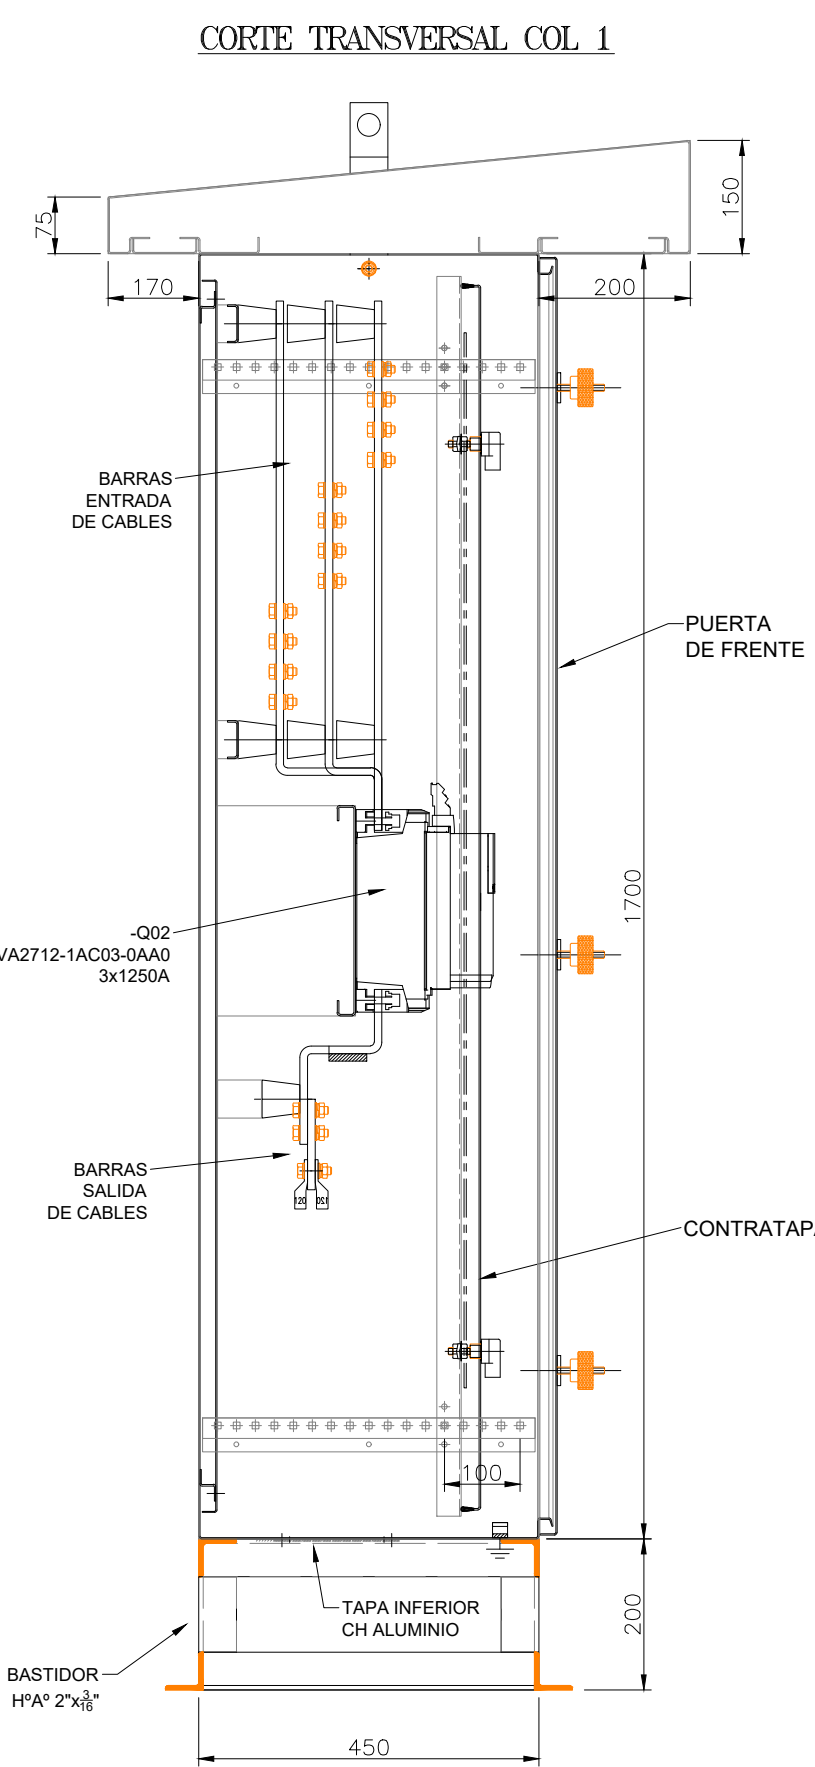
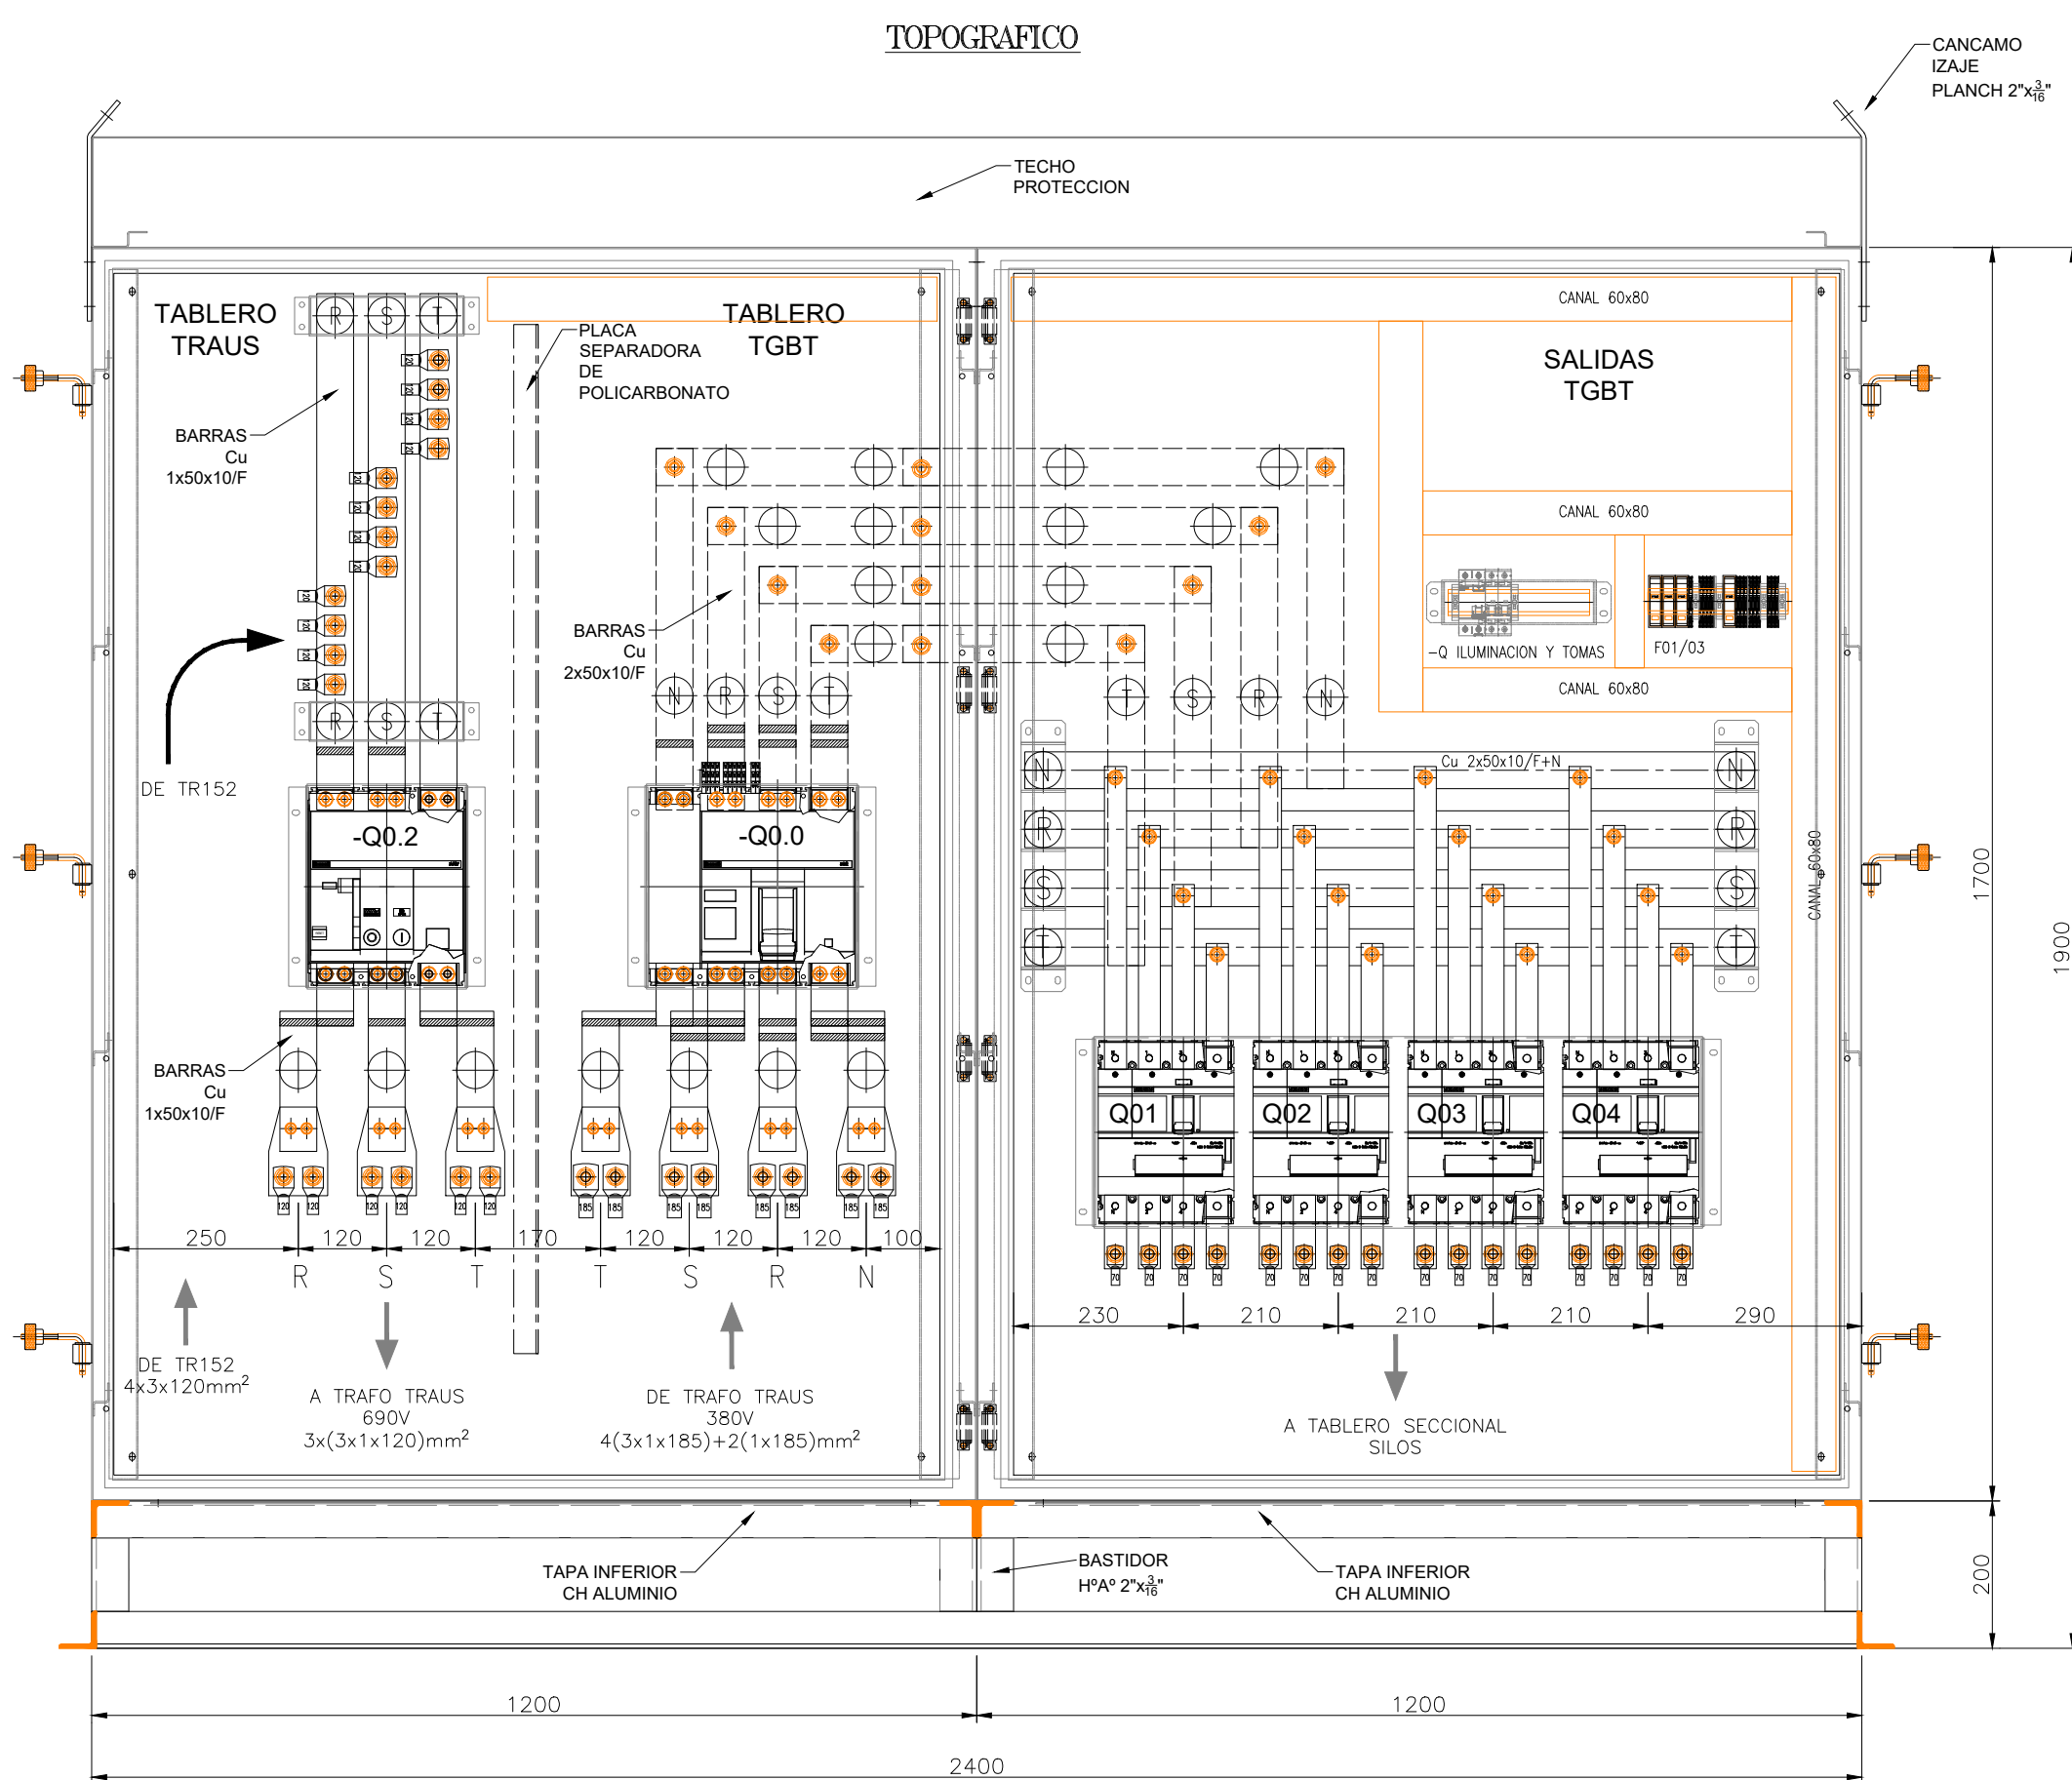
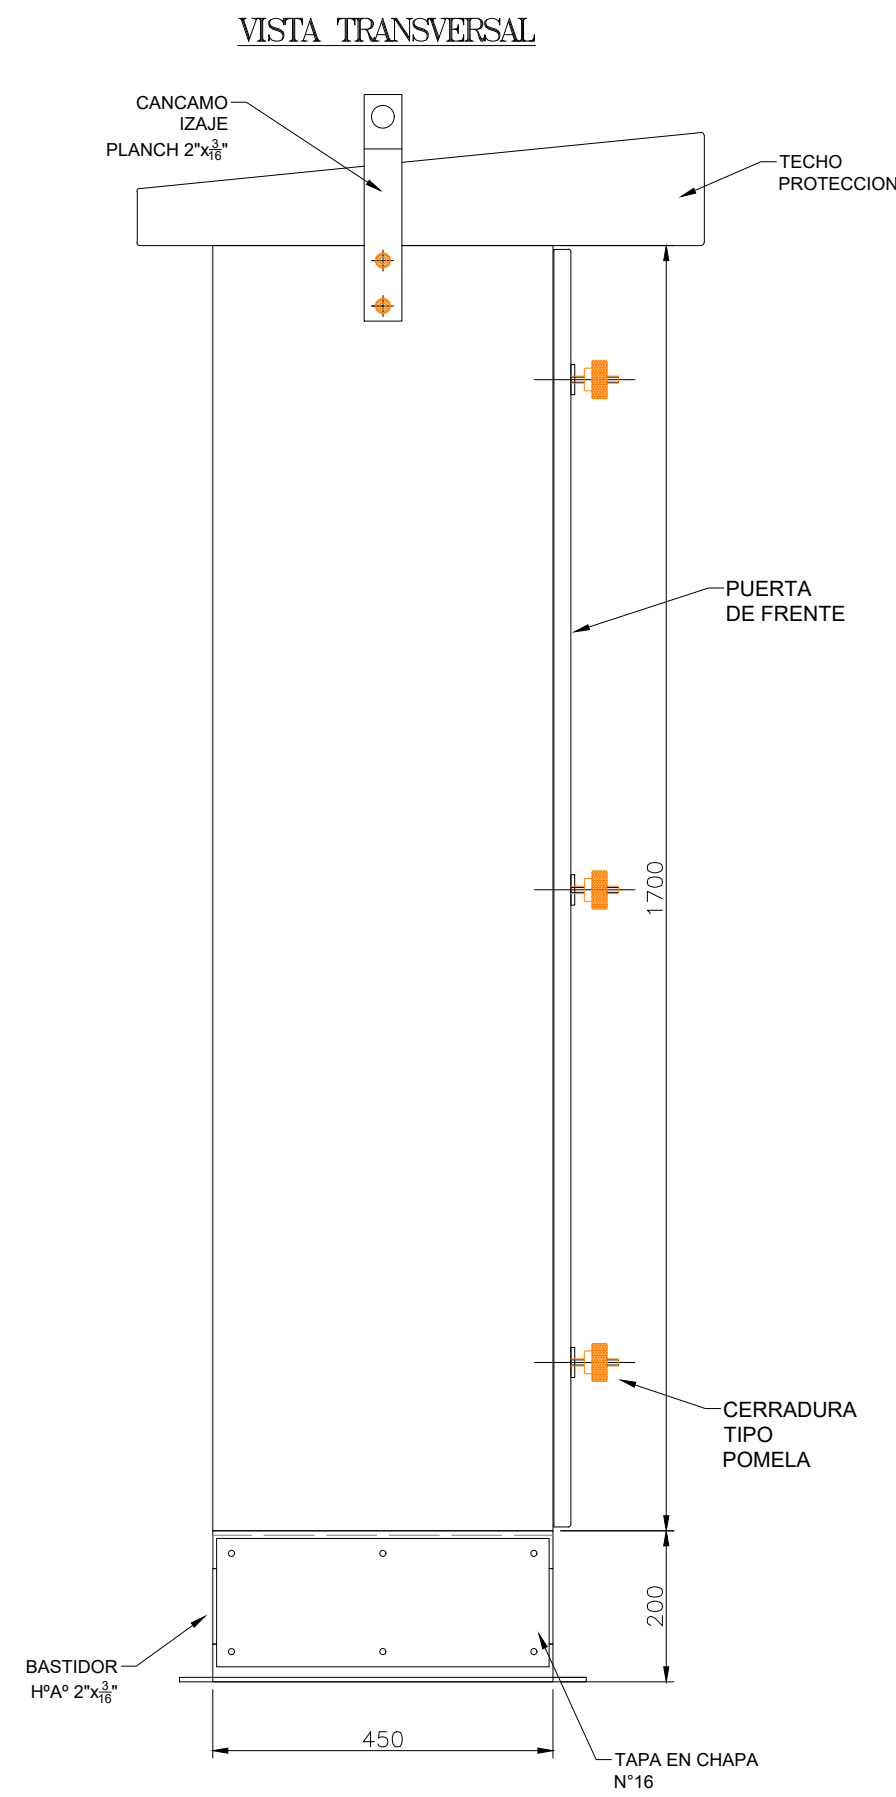
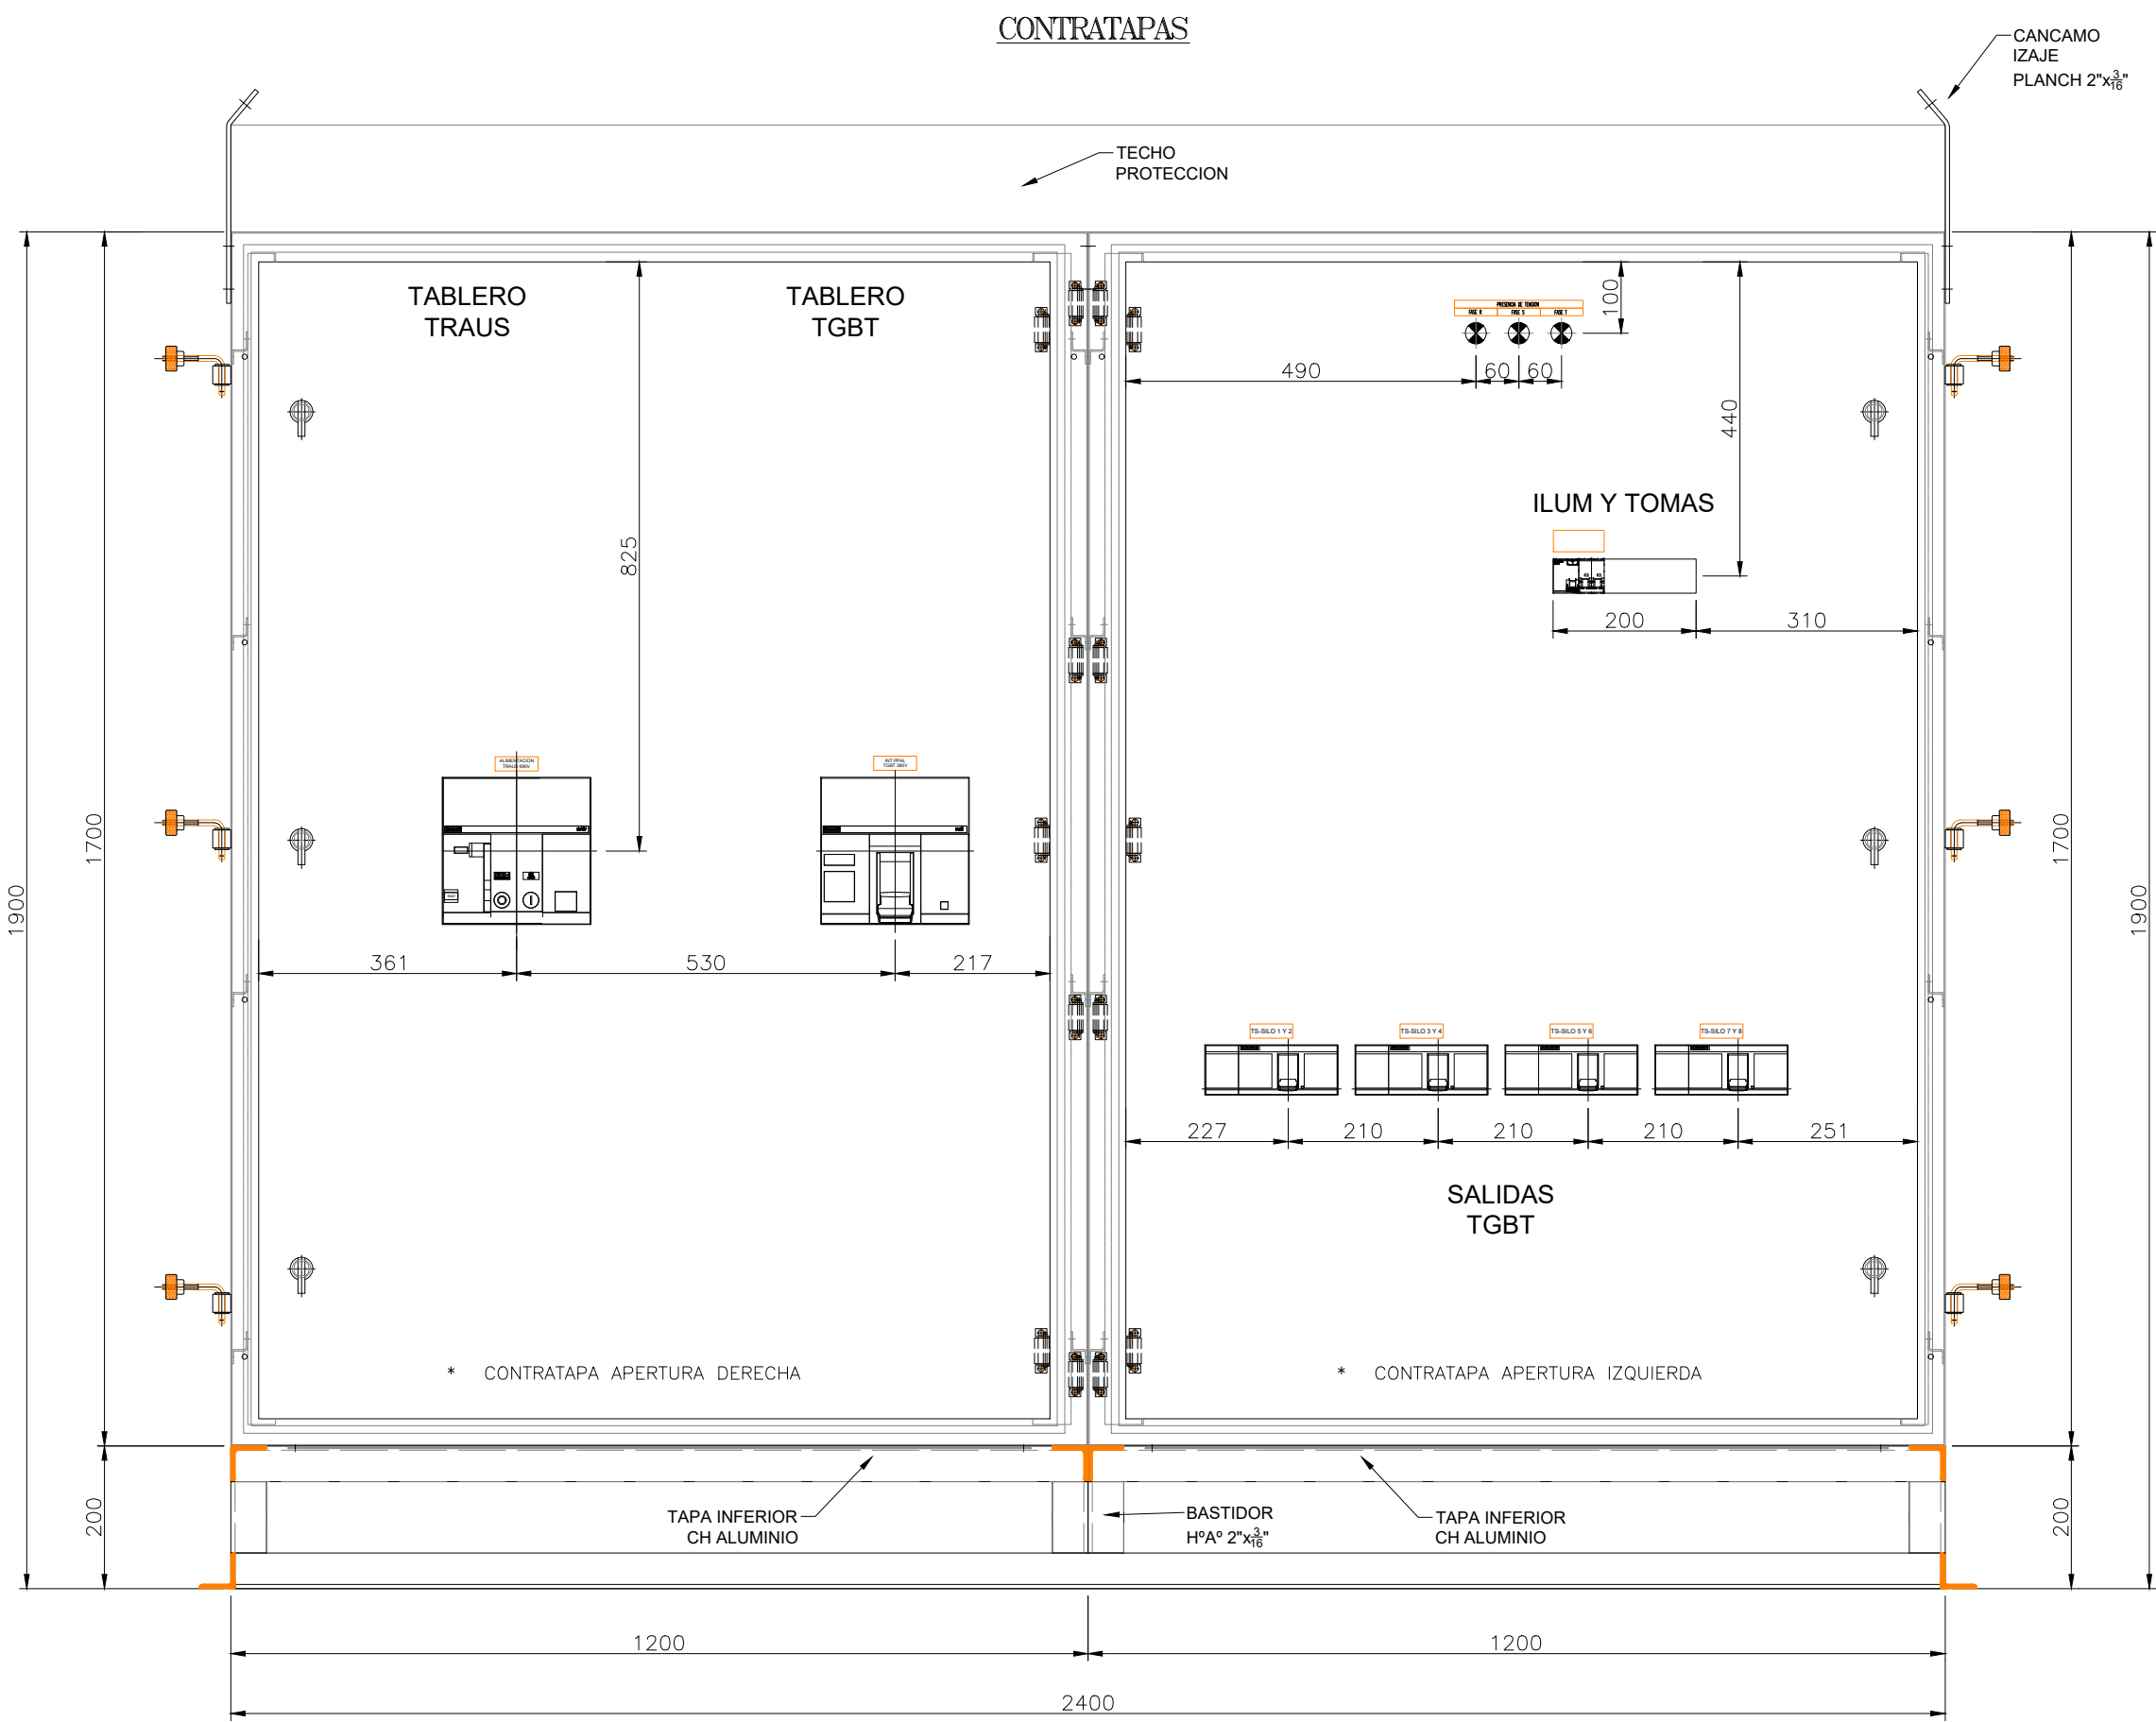


PROYECCION ELECTROLUZ SRL
LA PROPIEDAD DE ESTE DISEÑO
SE RESERVA PARA PROYECTO
SIN PREVENIR A MODIFICACION

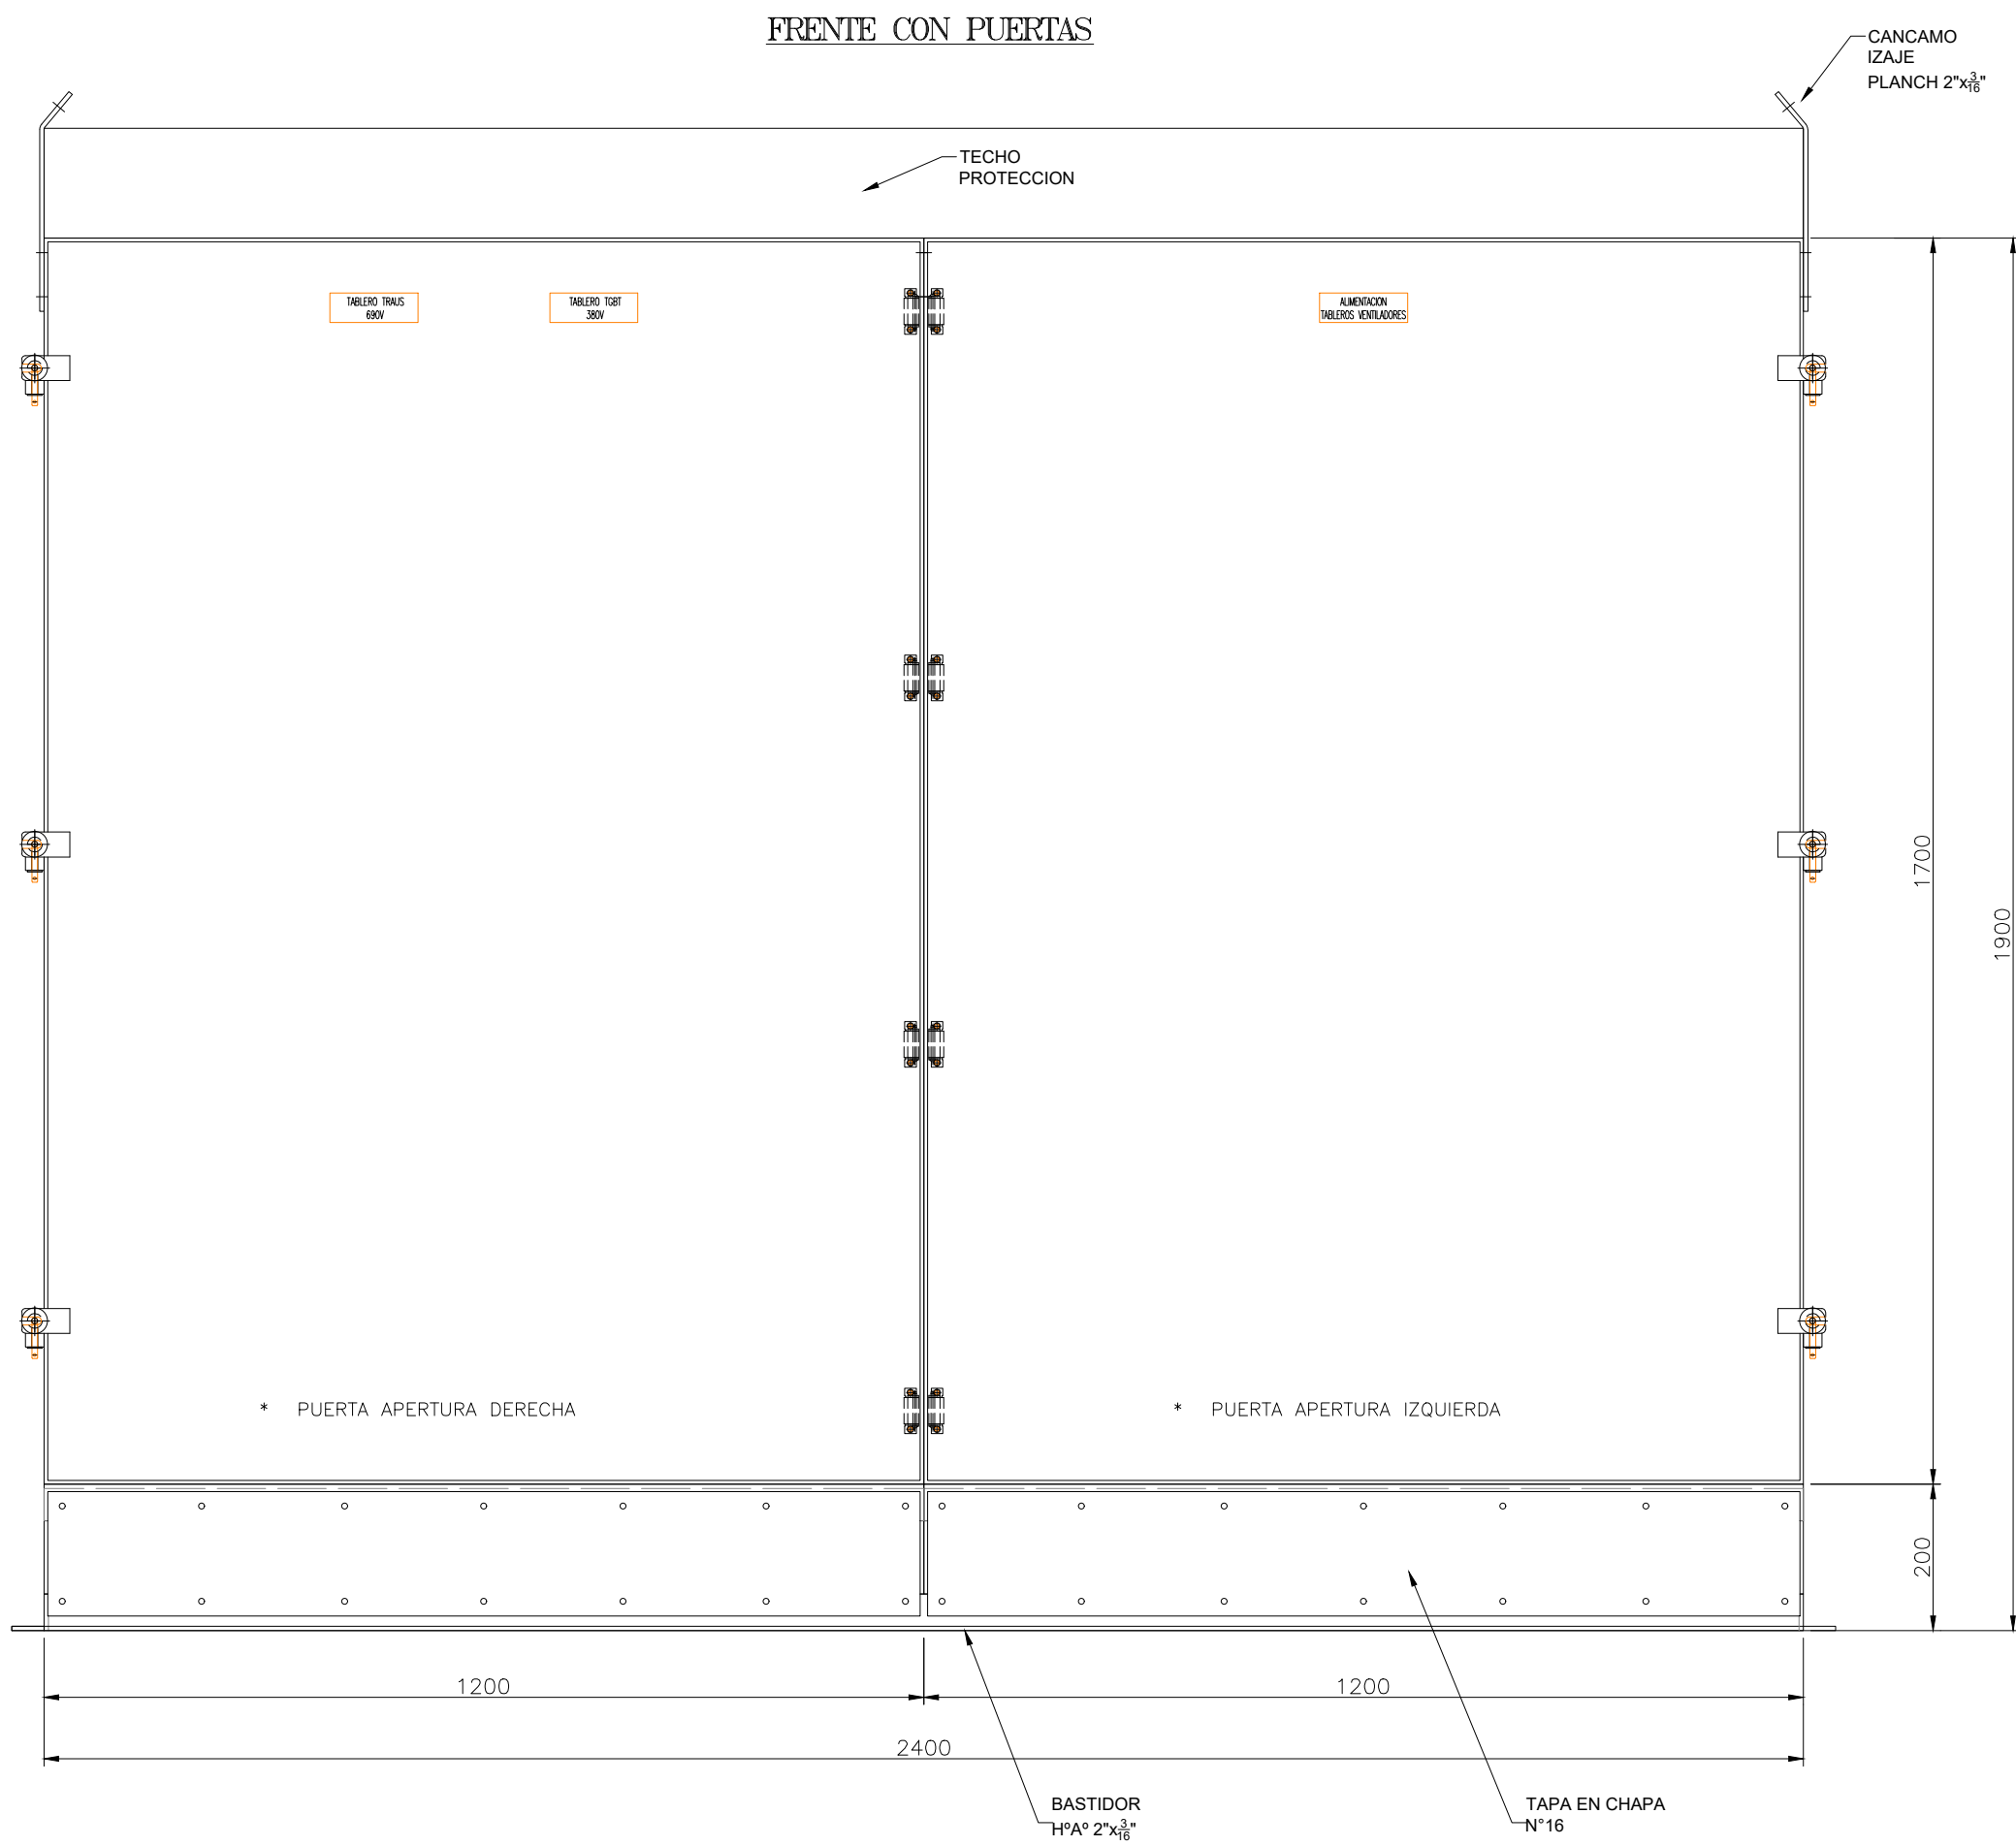

CONFORME
A OBRA
PROYECCION ELECTROLUZ SRL

CARACTERISTICAS CONSTRUCTIVAS

- GABINETE MARCA PROYECCION ELECTROLUZ
- CONSTRUIDO EN CHAPA DE ACERO DOBLE DECAPADA N°14 y 16.
- PUERTAS CON BURLETE DE GOMA.
- CERRADURAS PUERTA TIPO POMELA.
- CERRADURA CONTRATAPA A PALANCA MARCA TASCOS.
- BISAGRAS INTERIORES.
- TRATAMIENTO SUPERFICIAL : DESENGRASADO , DESOXIDADO, FOSFATIZADO.
- PINTURA TABLERO ESMALTE POLIESTER BEIGE TEXTURADO, RAL 7032.
- PINTURA BASE SOPORTE : COLOR NEGRO
- BANDEJA PORTAELEMENTOS CHAPA GALVANIZADA ESP. 2mm.
- ALIMENTACION INFERIOR CON CABLES.
- SALIDA A CAMPO INFERIOR CON CABLES.
- CARTELES INDICADORES DE ACRILICO GRABADO, FONDO NEGRO, LETRAS BLANCAS.
- EL CABLEADO DE COMANDO SE HARA CON CABLE AISLADO ANTILLAMA TIPO VN.
- LAS PARTES BAJO TENSION QUE QUEDARAN EXPUESTAS ABIRIENDO LAS PUERTAS DEL FRENTE SERAN CUBIERTAS CON ACRILICO TRANSPARENTE.
- BARRAS ALIMENTACION : 1x30x10mm/FASES+NEUTRO.
- BARRAS TABLERO : 2x50x10mm/FASES+1x50x10mm/NEUTRO.
- BARRA PRINCIPAL HORIZONTAL DE P.A.T. : 30x5mm
- COLORES DE BARRAS : R: CASTAÑO, S: NEGRO, T: ROJO, N: CELESTE, TIERRA: VERDE/AMARILLO.

CONFORME A OBRA	10/12/24	L.A.R.	N.M.P.	-
CONFORME A FABRICACIÓN	18/10/24	L.A.R.	N.M.P.	-
APTO PARA CONSTRUIR	21/10/24	W.E.L.	N.M.P.	-
PARA APROBACION DEL CLIENTE	10/06/24	PE	PE	-
PARA LICITACION	30/11/23	-	-	-

REVICANT.	DESCRIPCION	FECHA	ELEC.	CONTR.	APROB.
-----------	-------------	-------	-------	--------	--------

Renova

EJECUTO: PE	PROYECTO: PE	CONTROL: PE	APROBO: REN	FECHA: 09/04/24	ESCALA:
-------------	--------------	-------------	-------------	-----------------	---------

RENOVA
PUERTO TIMBUES
AMPLIACION SILOS AUTRALIANOS

Esquema Topografico Tablero General de Baja Tension Silos Australianos

LA FIRMA SE RESERVA LA PROPIEDAD DE ESTE ELABORADO CON PROHIBICION DE REPRODUCIRLO O TRANSFERIRLO EN TODO O EN PARTE A OTRA FIRMA O PERSONA SIN SU PREVIA AUTORIZACION ESCRITA.	DOC. N°: T467-DWE-AL-006	ARCHIVO:T467-DWE-AL-006-02	HOJA: 1 de 1	REVISION
---	--------------------------	----------------------------	--------------	----------