DIAGRAMAS UNIFILARES SUBESTACIONES RED ELECTRICA INTERNA DE MT SECTOR MACROLOTES COMPLEJO SANTOMAS





l								
	Rev.	Fecha	Nombre	Observaciones		Fecha	Nombre	
\dashv					Dibujó		ALENAZ	42
	1	13/12/2024	CIAN M	CONFORME A OBRA	Dibajo	06/11/2023	ALLIVAZ	1
ĺ	0	15/12/2023	ALENAZ	MODIFICACION NOMBRE CLIENTE	Revisó	06/11/2023	ELECTROLUZ	`
Ī	В	11/12/2023	ALENAZ	MODIFICACION NOMBRE CLIENTE				İ
[Α	06/11/2023	ALENAZ	PARA APROBACIÓN	Aprobó	_	_	



	Cliente: CAPITEL - PILAY - SANTOMAS	N⁺ de Obra:	Hoja №:
	Obra: RED ELECTRICA INTERNA MT - SECTOR MACROLOTES	3158	1 de 12
-	Denominación: DIAGRAMAS UNIFILARES SETS	№ de Plano Cliente: —	Rev.N* −
	CAO	№ de Plano: 4705_00_F_F1102	Rev.N*

	1	2	3 	4 	5 	6 	7 	8 	9 	10 	1 1 	12 	13 	14 	15
							CON	ITENIDO							
A -	HOJA						DESC	RIPCIÓN	-					REVIS	SIÓN
	1	CARÁTU	JLA											А	
	2	ÍNDICE Y	Y REFE	RENCIAS										А	
	3	ESQUEM	//A UNIF	FILAR SUE	BESTACIO	ON A								А	
	4	ESQUEMA UNIFILAR SUBESTACION B								А					
В	5	ESQUEM	//A UNIF	FILAR SUE	BESTACIO	ON C								А	
	6	ESQUEM	//A UNIF	FILAR SUE	BESTACIO	D NC								А	
	7	ESQUEM	//A UNIF	FILAR SUE	BESTACIO	ON E								А	
	8	ESQUEM	/IA UNIF	FILAR SUE	BESTACIO	ON F1								А	
	9	ESQUEM	//A UNIF	FILAR SUE	BESTACIO	ON F2								А	
C -	10	ESQUEM	//A UNIF	FILAR SUE	BESTACIO	ON G								А	
	11	ESQUEM	//A UNIF	FILAR SUE	BESTACIO	H NC								А	
-	12	ESQUEM	/IA UNIF	FILAR SUE	BESTACIO	I NC								А	
E -	Color Color Color Color Color		LN LN LA	BT 0,4-0,23 MT 7,6 KV. MT 13,2 KV MT 33 KV. AT 132 KV	V.										
F -	Color —	<u></u>	— E> — A Pl		SUBTER UIR CON TIERRA S	CABLE S SEGÚN P	SUBTERRA PLANOS Y		FICACION	IES TECN	IICAS				
	J		SE T <i>A</i>	ET A NIVE ABLERO D	L A CONS	STRUIR CCIONAI	L INTERIO S C/SECC.		Ė						
G -	-		TF	RANSFOR	MADOR '	13,2/0,4-0	0,23KV SE	GÚN PLA	ANOS Y E	ESPECIFI	CACIONE	S TÉCNIO	CAS		
		>-H	CE	ELDA IM -	Celda En	trada o S	Salida con S	Seccionad	dor						
H -			CE	ELDA QM/	/CMP-F - (Celda de	Protecciór	n con sec	cionamieı	nto y fusib	le para sa	ılida a trar	nsformado	r	

	LISTADO DE SUBESTACIONES							
CODIGO	UBICACION	POTENCIA TRANSFORMADOR	CIRCUITOS DE SALIDA					
SET A	MACROLOTE A	1000 kVA	4 Salidas					
SET B	MACROLOTE B	630 kVA	4 Salidas					
SET C	MACROLOTE C	1000 kVA	6 Salidas					
SET D	MACROLOTE D	1000 kVA	6 Salidas					
SET E	MACROLOTE E	1000 kVA	10 Salidas					
SET F1	MACROLOTE F	1000 kVA	6 Salidas					
SET F2	MACROLOTE F	1000 kVA	6 Salidas					
SET G	MACROLOTE G	1000 kVA	6 Salidas					
SET H	MACROLOTE H	1000 kVA	6 Salidas					
SETI	MACROLOTE I	630 kVA	8 Salidas					

18

19




A OBRA
PROYECCION ELECTROLUZ SRL

- 1							
	Rev.	Fecha	Nombre	Observaciones		Fecha	Nombre
\dashv					Dibujó	06/11/2023	ALENAZ
	1	13/12/2024	CIAN M	CONFORME A OBRA	Dibajo	06/11/2023	
	0	15/12/2023	ALENAZ	APROBADO	Revisó		
	В	11/12/2023	ALENAZ	MODIFICACION NOMBRE CLIENTE	Aprobó		
	A	07/09/2021	ALENAZ	PARA APROBACIÓN		_	_



	Cliente: CAPITEL - PILAY - SANTOMAS	N⁺ de Obra:	Hoja N°:
	Obra: RED ELECTRICA INTERNA MT - SECTOR MACROLOTES	3158	2 de 12
-	Denominación: DIAGRAMAS UNIFILARES SETS	N° de Plano Cliente:	Rev.N*
	INDICE Y REFERENCIAS	_	_
	INDICE I REFERENCIAS	№ de Plano:	Rev.N*
	CAO	7.705 NO F FII02	1 1

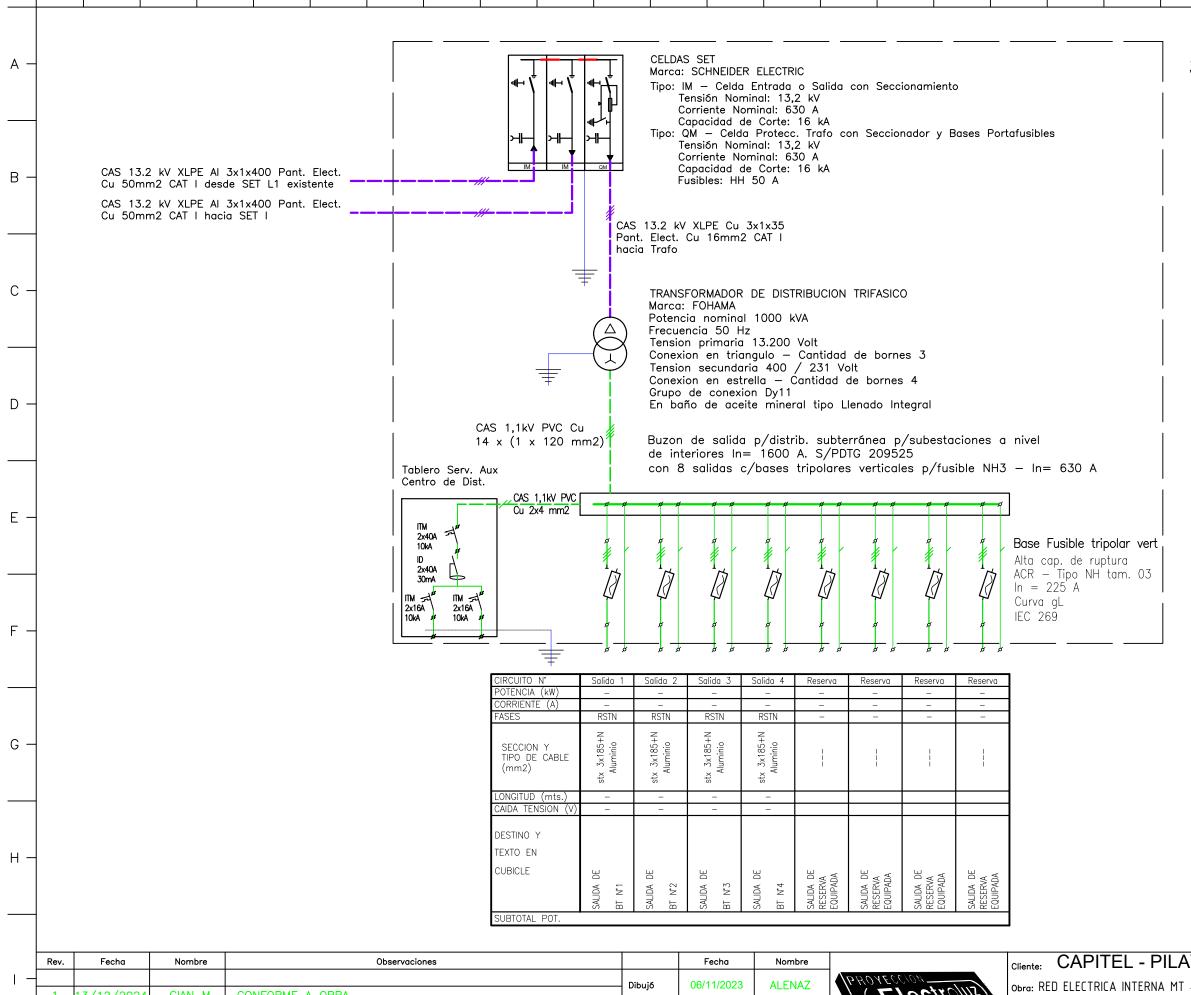

Subestacion Transformadora A Macrolote A






	Rev.	Fecha	Nombre	Observaciones		Fecha	Nombre	
-					Dibujó	06/11/2023	ALENAZ	(
	1	13/12/2024	CIAN M	CONFORME A OBRA	Dibujo	00/11/2023	ALLIVAZ	
	0	15/12/2023	ALENAZ	APROBADO	Revisó	06/11/2023	ELECTROLUZ	
	В	11/12/2023	ALENAZ	MODIFICACION NOMBRE CLIENTE				
	A	06/11/2023	ALENAZ	PARA APROBACIÓN	Aprobó	_	_	



	Cliente: CAPITEL - PILAY - SANTOMAS		Hoja N°:
	Obra: RED ELECTRICA INTERNA MT – SECTOR MACROLOTES	3158	3 de 12
-	Denominación: DIAGRAMAS UNIFILARES SETS	N° de Plano Cliente: —	Rev.N*
	ESQUEMA UNIFILAR SUBESTACION A CAO	N° de Plano: 4705-00-E-EU02	Rev.N*

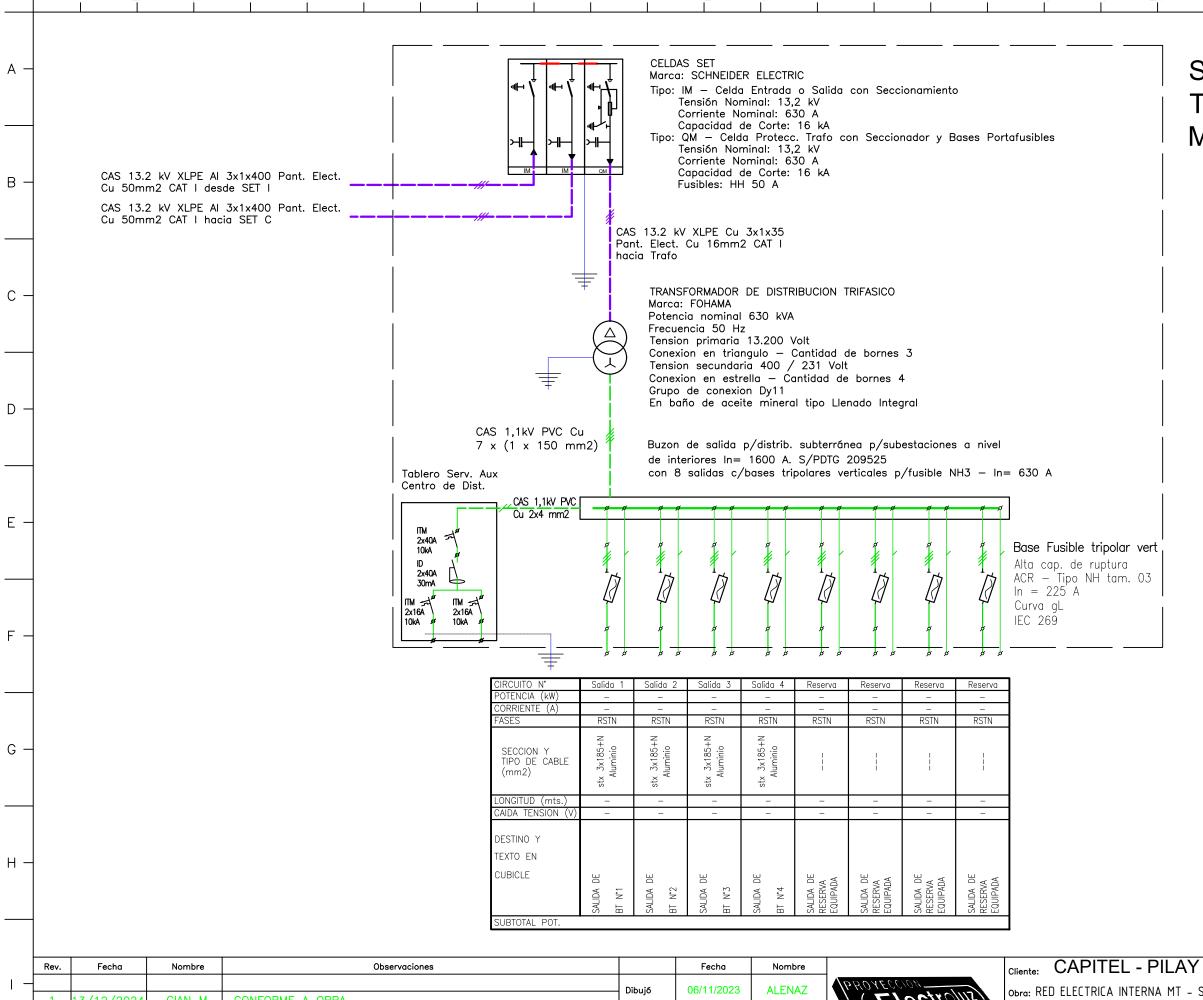

Subestacion
Transformadora B
Macrolote B




CONFORME
A OBRA
PROYECCION ELECTROLUZ SRI

	Rev.	Fecha	Nombre	Observaciones		Fecha	Nombre	
-					Dibuió	06/11/2023	ALENAZ	H
	1	13/12/2024	CIAN M	CONFORME A OBRA	Dibujo	00/11/2023	ALLIVAZ	
	0	15/12/2023	ALENAZ	APROBADO	Revisó	06/11/2023	ELECTROLUZ	
	В	11/12/2023	ALENAZ	MODIFICACION NOMBRE CLIENTE	Aprobó		_	
	A	06/11/2023	ALENAZ	PARA APROBACIÓN		_		l



	Cliente: CAPITEL - PILAY - SANTOMAS		Hoja N*:
	Obra: RED ELECTRICA INTERNA MT - SECTOR MACROLOTES	3158	4 de 12
-	DENOMINACIÓN: DIAGRAMAS UNIFILARES SETS FSOUFMA UNIFILAR SUBESTACION B	N° de Plano Cliente: —	Rev.N*
	CAO	N* de Plano: 4705-00-E-EU02	Rev.№ 1

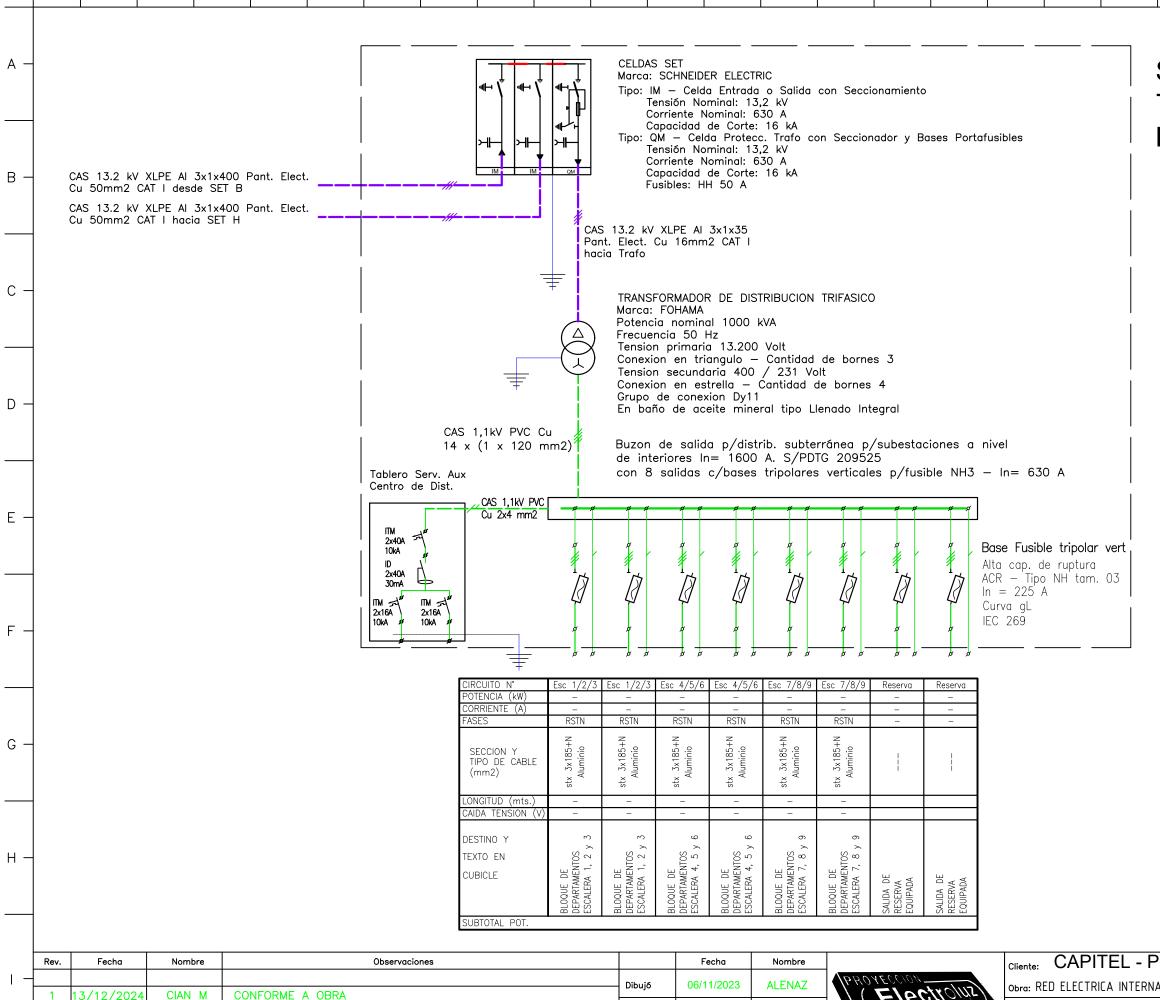

Subestacion Transformadora C Macrolote C






	Rev.	Fecha	Nombre	Observaciones		Fecha	Nombre
-					Dibujó	06/11/2023	ALENAZ
	1	13/12/2024	CIAN M	CONFORME A OBRA	Бібајо	00/11/2020	ALLIVAZ
	0	15/12/2023	ALENAZ	APROBADO	Revisó	06/11/2023	ELECTROLUZ
	В	11/12/2023	ALENAZ	MODIFICACION NOMBRE CLIENTE			
	Α	06/11/2023	ALENAZ	PARA APROBACIÓN	Aprobó		_



	Cliente: CAPITEL - PILAY - SANTOMAS N de Obra:								
	Obra: RED ELECTRICA INTERNA MT - SECTOR MACROLOTES	3158	5 de 12						
•	DENOMINACIÓN: DIAGRAMAS UNIFILARES SETS FSOUFMA UNIFILAR SUBESTACION C	N° de Plano Cliente: −	Rev.N* -						
	CAO	№ de Plano: 4705-00-E-EU02	Rev.N*						

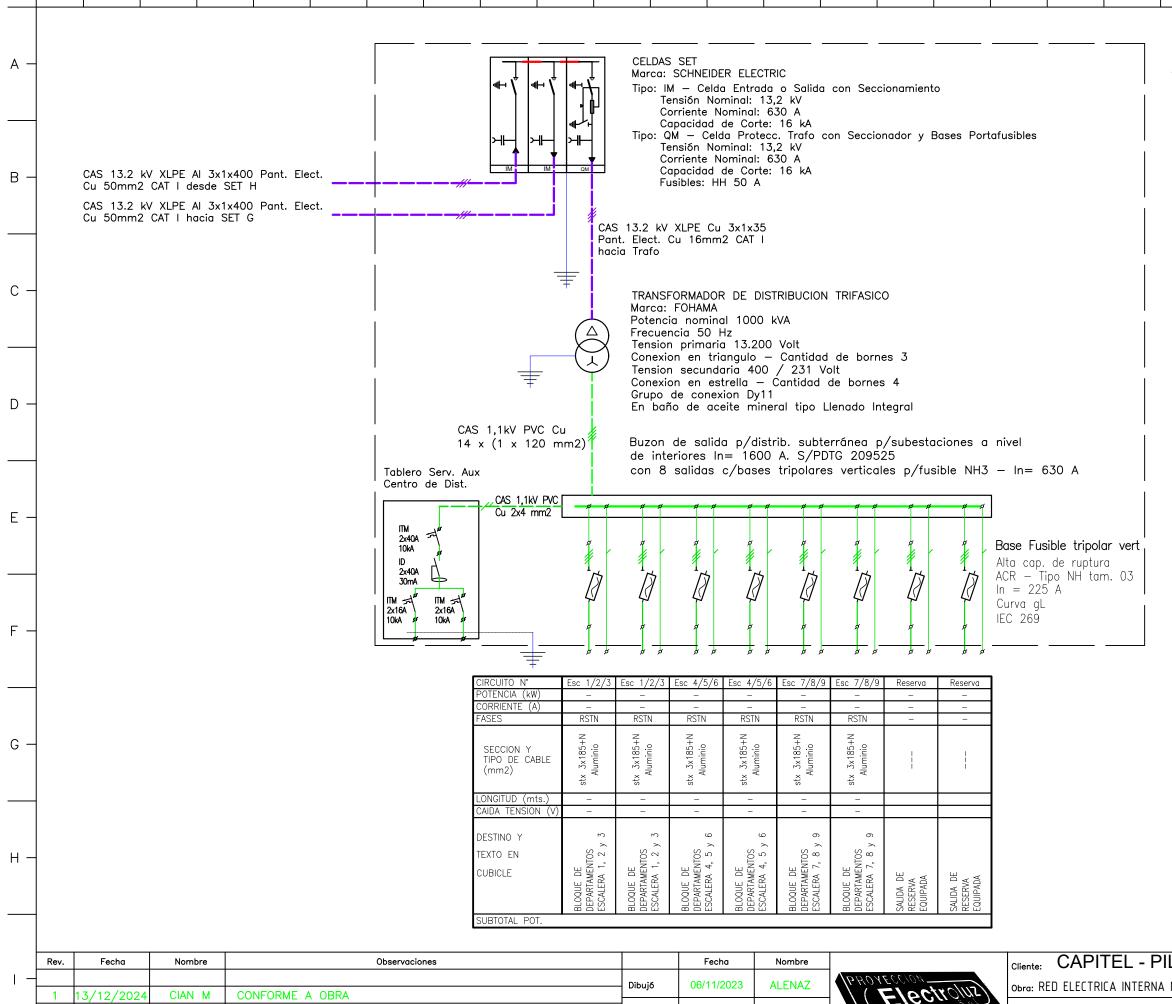

Subestacion Transformadora D Macrolote D






	Rev.	Fecha	Nombre	Observaciones		Fecha	Nombre
-					Dibujó	06/11/2023	ALENAZ
	1	13/12/2024	CIAN M	CONFORME A OBRA	Dibujo	00/11/2023	ALLIVAZ
	0	15/12/2023	ALENAZ	APROBADO	Revisó	06/11/2023	ELECTROLUZ
	В	11/12/2023	ALENAZ	MODIFICACION NOMBRE CLIENTE			
	Α	06/11/2023	ALENAZ	PARA APROBACIÓN	Aprobó	_	_



	Cliente: CAPITEL - PILAY - SANTOMAS	N⁺ de Obra:	Hoja N*:
•	Obra: RED ELECTRICA INTERNA MT – SECTOR MACROLOTES	3158	6 de 12
	DENOMINACIÓN: DIAGRAMAS UNIFILARES SETS FSQUEMA UNIFILAR SUBESTACION D	№ de Plano Cliente: —	Rev.N* −
	CAO	№ de Plano: 4705-00-E-EU02	Rev.N*

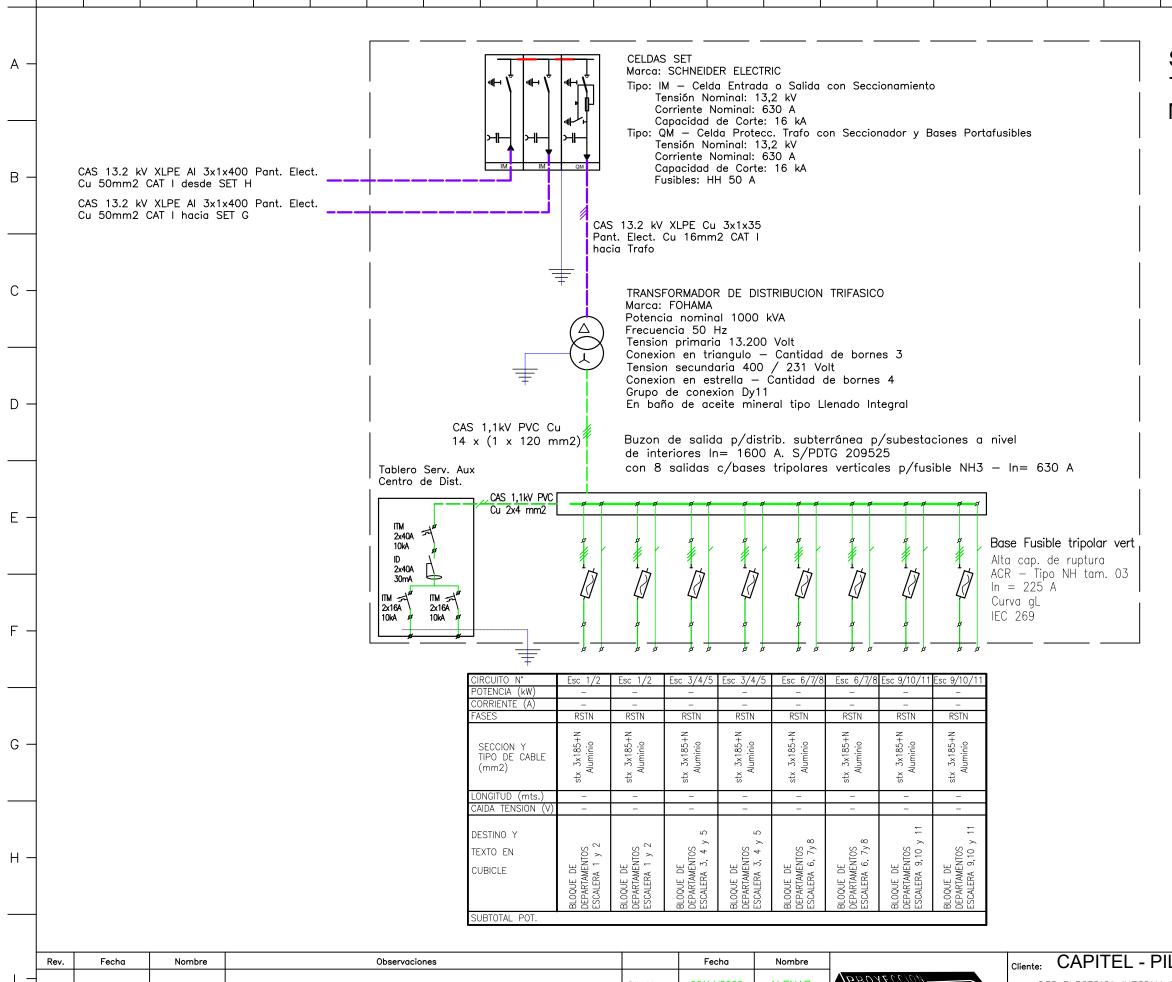

Subestacion Transformadora E Macrolote E






	Rev.	Fecha	Nombre	Observaciones		Fecha	Nombre	
-					Dibuió	06/11/2023	ALENAZ	H
	1	13/12/2024	CIAN M	CONFORME A OBRA	Dibujo	00/11/2023	ALLIVAZ	
	0	15/12/2023	ALENAZ	APROBADO	Revisó	06/11/2023	ELECTROLUZ	
	В	11/12/2023	ALENAZ	MODIFICACION NOMBRE CLIENTE				
	A	06/11/2023	ALENAZ	PARA APROBACIÓN	Aprobó	_	_	l



	Cliente: CAPITEL - PILAY - SANTOMAS	N° de Obra:	Hoja №:
	Obra: RED ELECTRICA INTERNA MT - SECTOR MACROLOTES	2450	7 de 12
•	DENOMINACIÓN: DIAGRAMAS UNIFILARES SETS FSQUEMA UNIFILAR SUBESTACION F	N° de Plano Cliente: −	Rev.N* -
	CAO	№ de Plano: 4705-00-E-EU02	Rev.N*

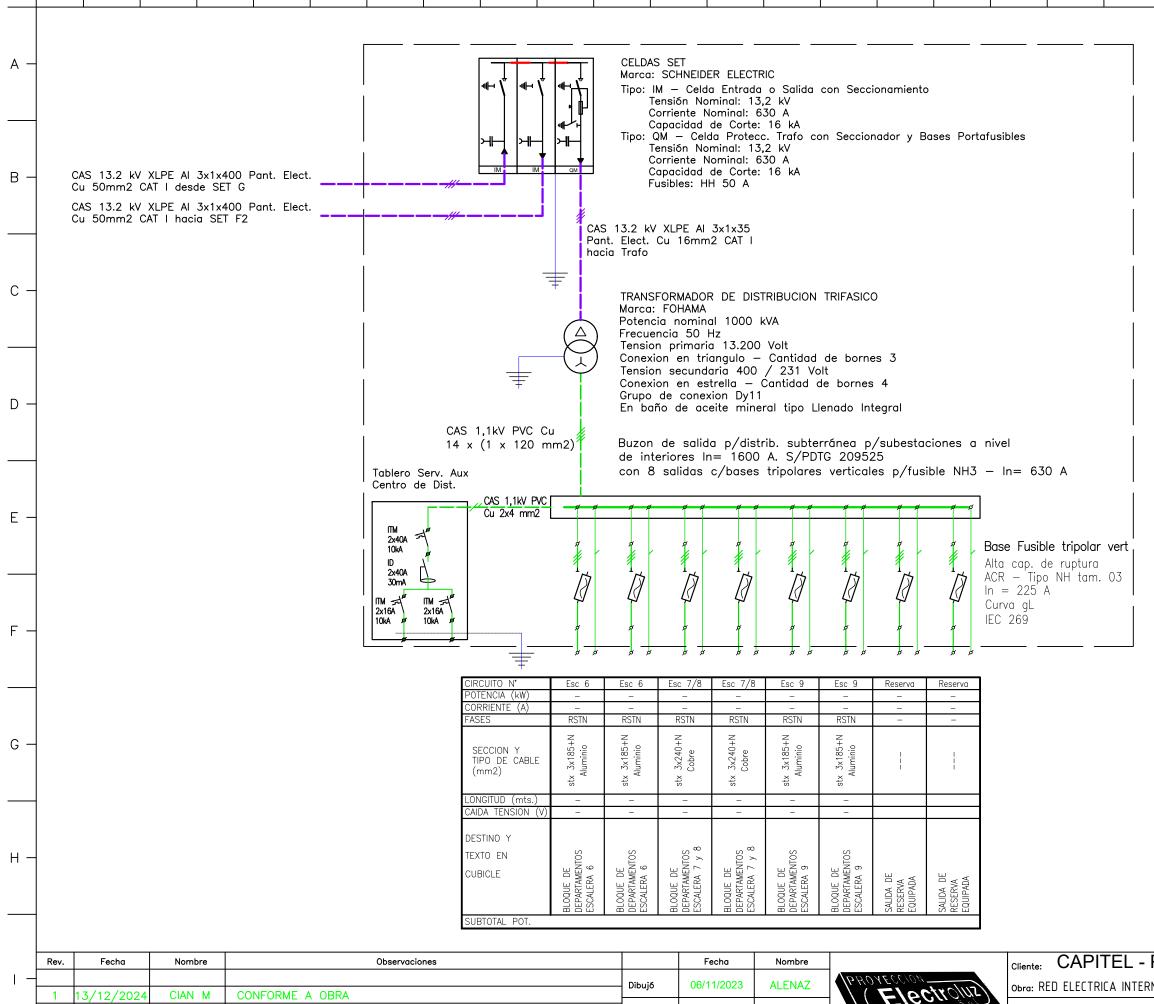

Subestacion
Transformadora F1
Macrolote F




CONFORME
A OBRA
PROYECCION ELECTROLUZ SRI

	Rev.	Fecha	Nombre	Observaciones		Fecha	Nombre
-					Dibuió	06/11/2023	ALENAZ
	1	13/12/2024	CIAN M	CONFORME A OBRA	Dibujo	00/11/2023	ALLIVAZ
	0	15/12/2023	ALENAZ	APROBADO	Reviső	06/11/2023	ELECTROLUZ
	В	11/12/2023	ALENAZ	MODIFICACION NOMBRE CLIENTE			
	Α	06/11/2023	ALENAZ	PARA APROBACIÓN	Aprobó	_	_



	Cliente: CAPITEL - PILAY - SANTOMAS	N⁴ de Obra:	Hoja №:
	Obra: RED ELECTRICA INTERNA MT - SECTOR MACROLOTES	3158	8 de 12
-	DENOMINACIÓN: DIAGRAMAS UNIFILARES SETS FSQUEMA UNIFILAR SUBFSTACION F1	№ de Plano Cliente: —	Rev.N⁴ −
	CAO	№ de Plano: 4705-00-E-EU02	Rev.N*

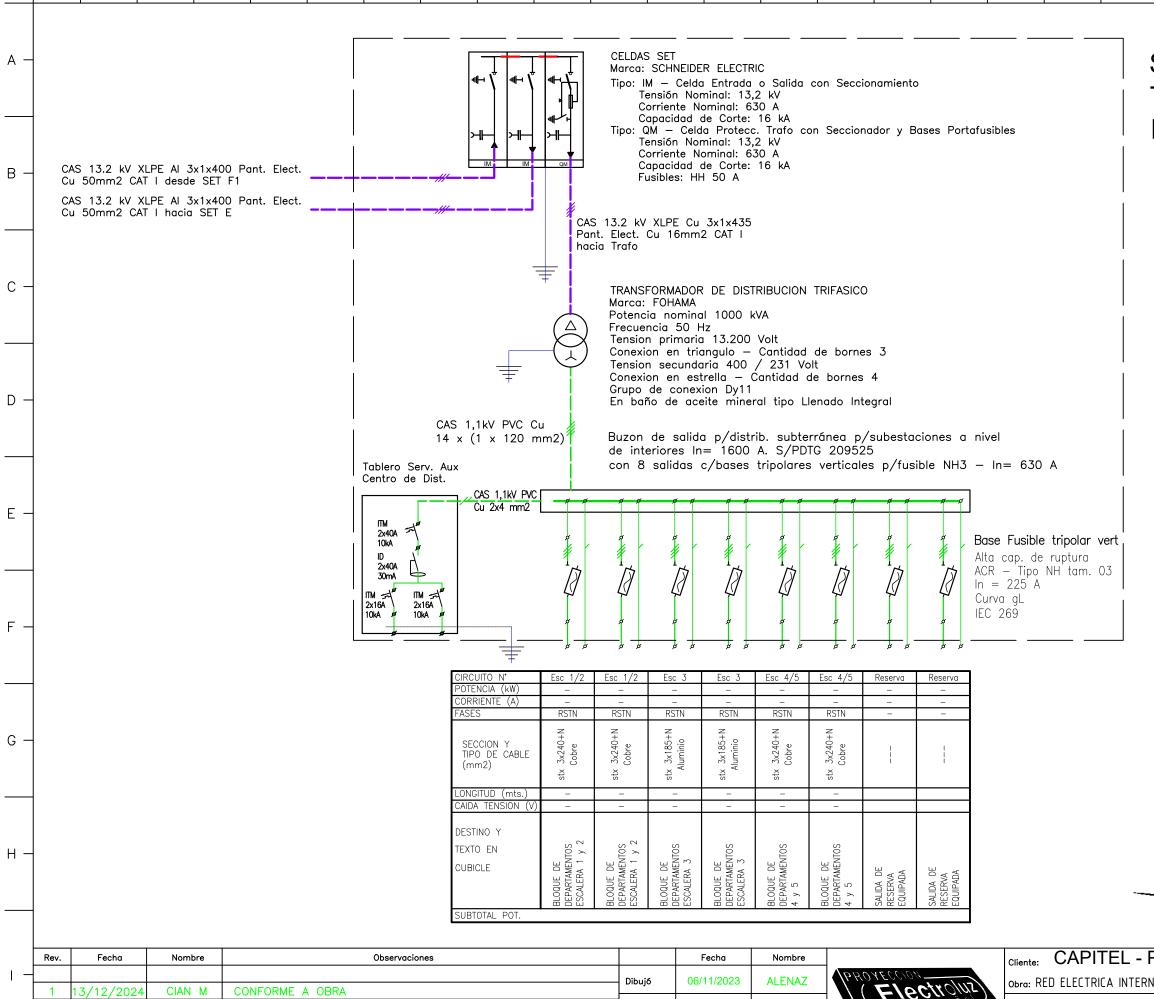

Revisó

Aprobó

OYECCION ELECTROLUZ S.R.L.
PROPIEDAD DEL MISMO CON PROHIBICION
REPRODUCCION TOTAL O PARCIAL, SIN
TORIZACION ESCRITA, SULETO A MODIFICIONES SIN PREVIO AVISO. SE RESERVA

0

15/12/202

11/12/202

06/11/202

ALENAZ

ALENAZ

ALENAZ


APROBADO

PARA APROBACIÓN


MODIFICACION NOMBRE CLIENTE

Subestacion Transformadora F2 Macrolote F



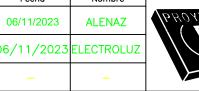

Cliente: CAPITEL - PILAY - SANTOMAS		Hoja N°:
Obra: RED ELECTRICA INTERNA MT - SECTOR MACROLOTES	3158	9 de 12
Denominación: DIAGRAMAS UNIFILARES SETS FSQUEMA UNIFILAR SUBESTACION F2	N° de Plano Cliente: —	Rev.N* -
ESQUEMA UNIFILAR SUBESTACION FZ	№ de Plano: 4705-00-E-EU02	Rev.N⁵ 1

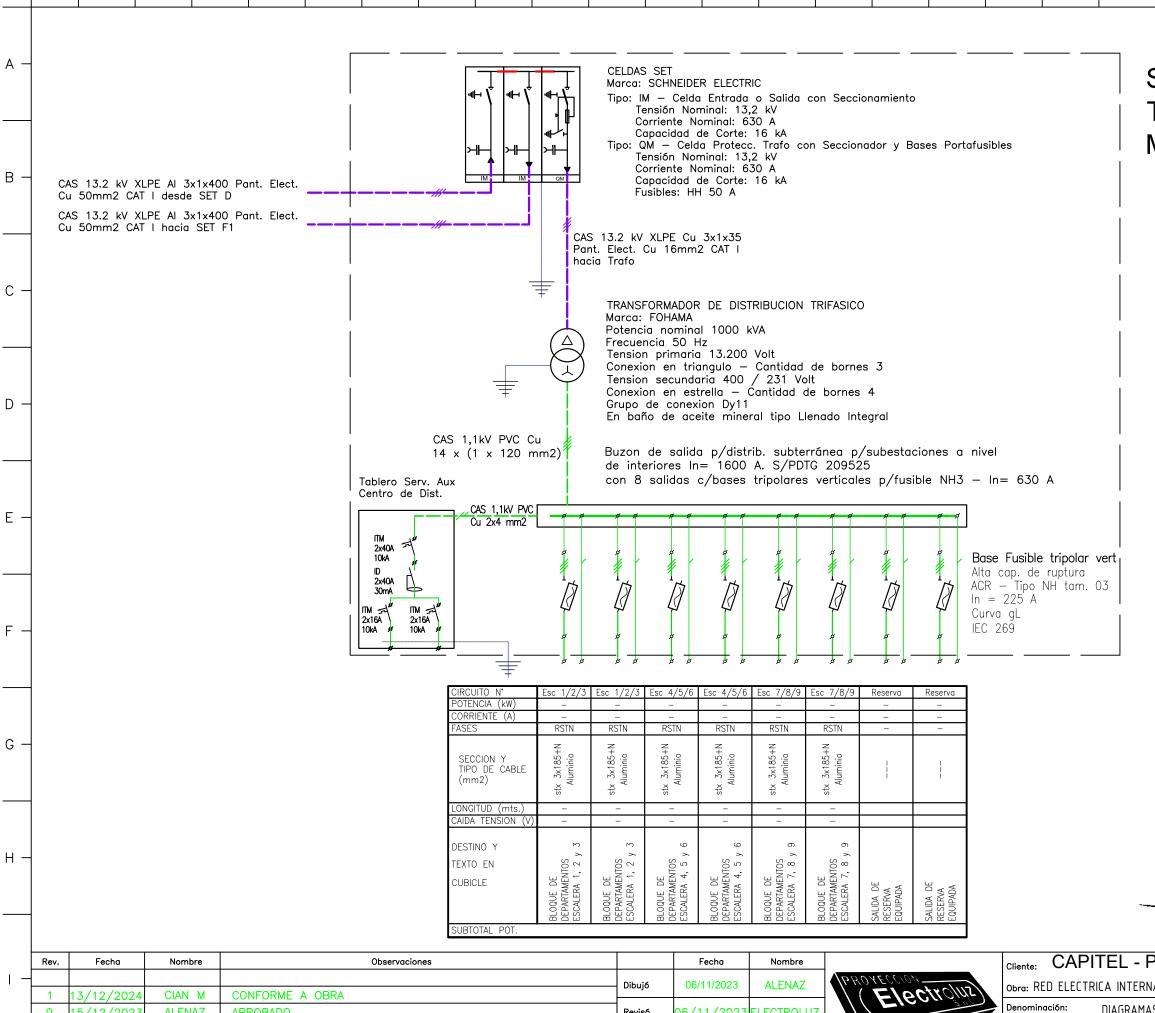

Subestacion Transformadora G Macrolote G




CONFORME A OBRA PROYECCION ELECTROLUZ SRL

	Rev.	Fecha	Nombre	Observaciones		Fecha	Nombre
_					Dibujó	06/11/2023	ALENAZ
	1	13/12/2024	CIAN M	CONFORME A OBRA	Dibujo	00/11/2023	ALLIVAZ
	0	15/12/2023	ALENAZ	APROBADO	Revisó	06/11/2023	ELECTROLUZ
	В	11/12/2023	ALENAZ	MODIFICACION NOMBRE CLIENTE	Aprobó		
	Α	06/11/2023	ALENAZ	PARA APROBACIÓN		_	_



Cliente: CAPITEL - PILAY - SANTOMAS	2450	Hoja N*:
Obra: RED ELECTRICA INTERNA MT - SECTOR MACROLOTES	3130	10 de 12
Denominación: DIAGRAMAS UNIFILARES SETS	N° de Plano Cliente:	Rev.N*
ESQUEMA UNIFILAR SUBESTACION G	N* de Plano:	- Rev.N*
CAO	4705-00-E-EU02	1

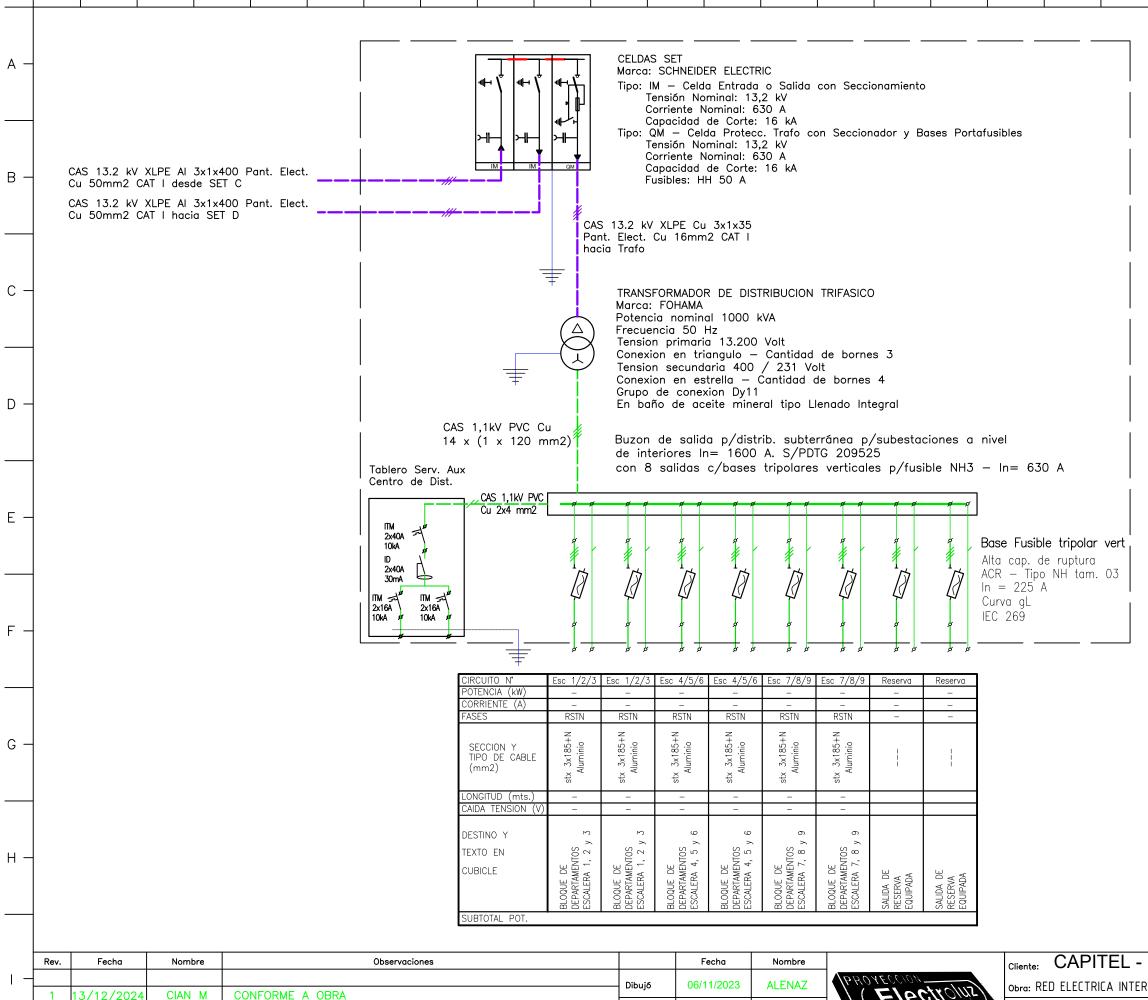


Subestacion Transformadora H Macrolote H



	Rev.	Fecha	Nombre	Observaciones		Fecha	Nombre	
-					Dibujó	06/11/2023	ALENAZ	H
	1	13/12/2024	CIAN M	CONFORME A OBRA	Dibujo	00/11/2020	ALLIVAZ	
	0	15/12/2023	ALENAZ	APROBADO	Revisó	06/11/2023	ELECTROLUZ	
	В	11/12/2023	ALENAZ	MODIFICACION NOMBRE CLIENTE				
	A	06/11/2023	ALENAZ	PARA APROBACIÓN	Aprobó	_	_	



Cliente: CAPITEL - PILAY - SANTOMAS Obra: RED ELECTRICA INTERNA MT - SECTOR MACROLOTES	2450	Hoja N*: 11 de 12
Denominación: DIAGRAMAS UNIFILARES SETS	N* de Plano Cliente: –	Rev.N°
ESQUEMA UNIFILAR SUBESTACION H CAO	№ de Plano: 4705-00-E-EU02	Rev.N*

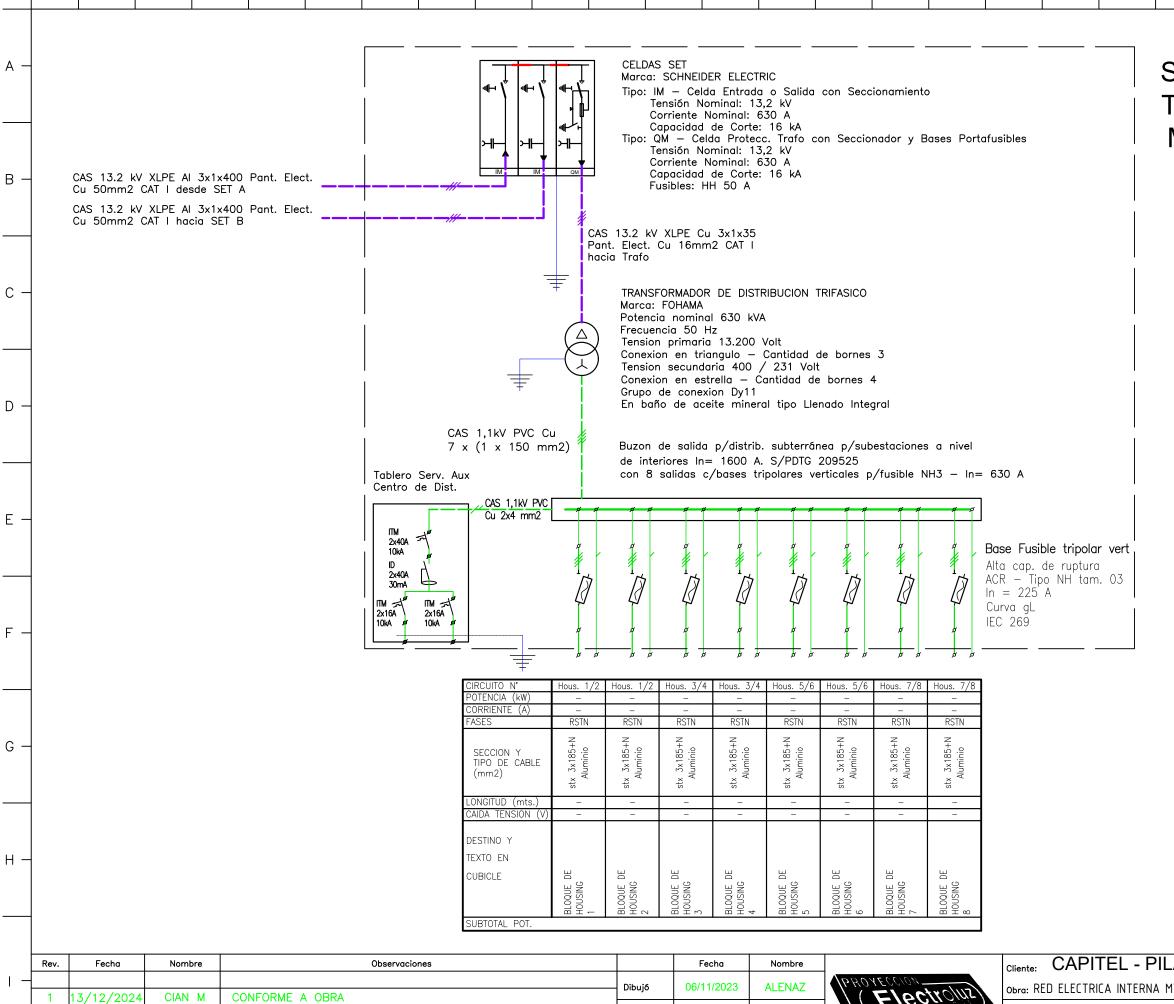

Subestacion Transformadora I Macrolote I





- 1					_			
	Rev.	Fecha	Nombre	Observaciones		Fecha	Nombre	
\dashv					Dibuió	06/11/2023	ALENAZ	(
	1	13/12/2024	CIAN M	CONFORME A OBRA	Бібајо	00/11/2020	ALLIVAZ	
	0	15/12/2023	ALENAZ	APROBADO	Revisó	06/11/2023	ELECTROLUZ	
	В	11/12/2023	ALENAZ	MODIFICACION NOMBRE CLIENTE				
	A	06/11/2023	ALENAZ	PARA APROBACIÓN	Aprobó	_	_	



Cliente: CAPITEL - PILAY - SANTOMAS N de Obra:			Hoja N°:
00	ECTRICA INTERNA MT - SECTOR MACROLOTES	2450	12 de 12
Denominación:	DIAGRAMAS UNIFILARES SETS	N° de Plano Cliente:	Rev.N*
	ESQUEMA UNIFILAR SUBESTACION I	_	_
		N° de Plano:	Rev.N*
CAO		4705-00-E-EU02	1