PROYECCION ELECTROLUZ S.R.L. SE RESERVA LA PROPIEDAD DEL MISMO CON PROHIBICION DE REPRODUCCION TOTAL O PARCIAL, SIN SUJETO A MODIFICACION SIN PREVIO AVISO.

CONFORME A OBRA


PROYECCION ELECTROLUZ SRL





Rev. Observaciones Fecha Nombre EMISION PARA APROBACION Α 01/02/25 L.E.B 0 06/02/25 APTO PARA CONSTRUIR L.E.B CONFORME A FABRICACION 1 27/02/25 L.E.B 2 06/06/25 L.A.R. CONFORME A OBRA


	www.electroluz.com.a							
	Fecha	Nombre	Cliente	e:HOLCIM			N° de Obra:	Hoja N°:
Dibujó	01/02/25	L.E.B	Obra: I	DESPACHO 25KG	MALAGUEÑO		3224	1 de 11
Revisó	01/02/25	G.M.M		ninación: SRAFICO Y CO	NEXIONADO II	NTFRNO	N° de Plano Cliente:	Rev.N°
Aprobó	01/02/25	M.O.D		D REMOTA 6	,	TILITIO	N' de Plano: 4793-02-E-ET-009	Rev:


PROYECCION ELECTROLUZ S.R.L. SE RESERVA LA PROPIEDAD DEL MISMO CON PROHIBICION DE REPRODUCCION TOTAL O PARCIAL, SIN AUTORIZACION ESCRITA. SUJETO A MODIFICACION SIN PREVIO AVISO.

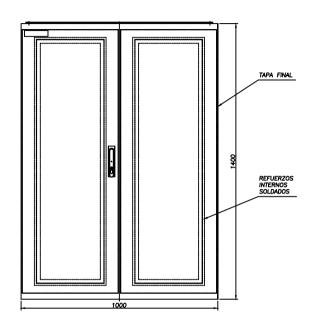

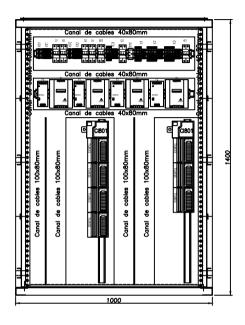

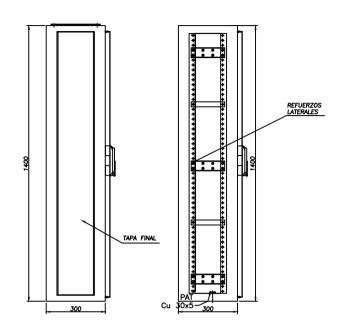

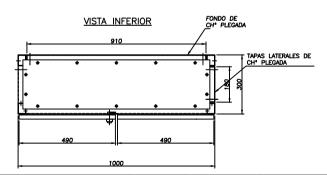

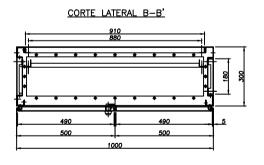

CARACTERISTICAS CONSTRUCTIVAS

- -CONSTRUIDO EN CHAPA DE ACERO DOBLE DECAPADA N°14 y 16. -PUERTAS CON BURLETE DE GOMA. -CERRADURA ACCIONAMIENTO TIPO FALLEBA MARCA TASCO.

- -CERRADURA ACCIONAMIENTO TIPO FALLEBA MARCA TASCO.
 -BISAGRAS INTENDRES.
 -GRADO DE PROTECCION IP 44.
 -TRATAMIENTO SUPERFICIAL: DESENGRASADO, DESOXIDADO, FOSFATIZADO.
 -PINTURA TABLERO EN POLVO EPOXI-POLESTER TERMOCONVERTIBLE (180°C)
 GABINETES COLOR GIRIS RAL 70.23 TEXTURADO.
 -BANDELA PORTALEMIENTOS COLOR NARANAI IRAM 02-1-030.
 -ACCMETIDA INFERIOR DE CONDUCTORES.

- -ALUMENIA INFERIOR DE CONDUCTORES.
 -COLOR DE BARRAS CU: R (Morron), S (Negro), T (Rojo), N (Celeste), TIERRA (Verde-Amarillo).
 -CARTELES INDICADORES DE ACRILICO GRABADO, FONDO NEGRO, LETRAS BLANCAS.
 -EL CABLEADO SE HARA CON CABLE AISLADO ANTILLAMA TIPO VN.
 -LAS PARTES BAJO TENSION QUE QUEDARAN EXPUESTAS ABRIENDO LAS PUERTAS DEL FRENTE SERAN UNO TENSION DUETE.
- CUBIERTAS CON ACRILICO TRANSPARENTE.
 —SE UTILIZARA PARA EL CABLEADO LAS SIGUIENTES SECCIONES:
 - -CIRCUITO DE COMANDO: 1,5mm²
 - -CIRCUITO VOLTIMETRICO: 1,5mm² -CIRCUITO AMPEROMÉTRICO: 4mm²

DIMENSIONAMIENTO DE BARRAS DE COBRE

-BARRA PRINCIPAL HORIZONTAL DE P.A.T. : 30x5mm -BARRA SECUNDARIA VERTICAL DE P.A.T. : 15x3mm P.A.T. DE PUERTAS.



	Fecha	Nombre	
Dibujó	01/02/25	L.E.B	
Revisó	01/02/25	G.M.M	
Aprobó	01/02/25	M.D.O	



Cliente: HOLCIM	N° de Obra:	Hoja N°:
Obra: DESPACHO 25KG MALAGUEÑO	3224	2 de 11
Denominación:	N° de Plano Cliente:	Rev.N*
TOPOGRAFICO Y CONEXIONADO INTERNO		
UNIDAD REMOTA 6C1-2R7	N° de Plano: 4793_02_F_FT_009	Rev:

PROYECCION ELECTROLUZ S.R.L. SE RESERVA LA PROPIEDAD DEL MISMO CON PROHIBICION DE REPRODUCCION TOTAL O PARCIAL, SIN

01/02/25

Aprobó


M.O.D

UINIDAD REMOTA 6C1-2R7

4793-02-E-ET-009

2

VISTA INTERIOR

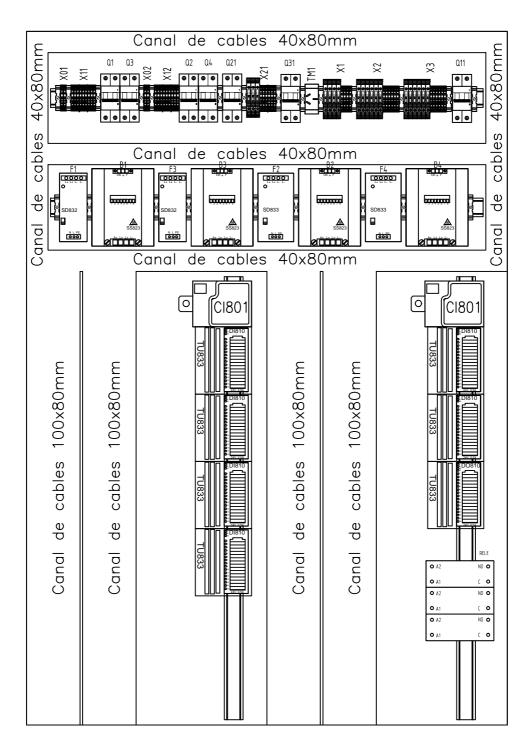

PROYECCION ELECTROLUZ S.R.L. SE RESERVA LA PROPIEDAD DEL MISMO CON PROHIBICION DE REPRODUCCION TOTAL O PARCIAL, SIN SUJETO A MODIFICACION SIN PREVIO AVISO.

Elections)
RECONQUISTA - STA. FE Potricio Diez 175 Tel.:03482-421940 (Rot.) www.electroluz.com.ar

Rev.	Fecha	Nombre	Observaciones
Α	01/02/25	L.E.B	EMISION PARA APROBACION
0	06/02/25	L.E.B	APTO PARA CONSTRUIR
1	27/02/25	L.E.B	CONFORME A FABRICACION
2	06/06/25	L.A.R.	CONFORME A OBRA


	Fecha	Nombre	Cliente: HOLCIM
Dibujó	01/02/25		Obra: DESPACHO 25KG MALAGUEÑO
Revisó	01/02/25	l ta.IVI.IVI	Denominación: TOPOGRAFICO Y CONEXIONADO INTERNO
Aprobó	01/02/25		UINIDAD REMOTA 6C1-2R7

N° de	Obra:	Hoja N°:
	3224	4 de 11
N° de	Plano Cliente:	Rev.N°
N° de	Plano:	Rev:

2

4793-02-E-ET-009

PROYECCION ELECTROLUZ S.R.L. SE RESERVA LA PROPIEDAD DEL MISMO CON PROHIBICION DE REPRODUCCION TOTAL O PARCIAL, SIN AUTORIZACION ESCRITA.
SUJETO A MODIFICACION SIN PREVIO AVISO.

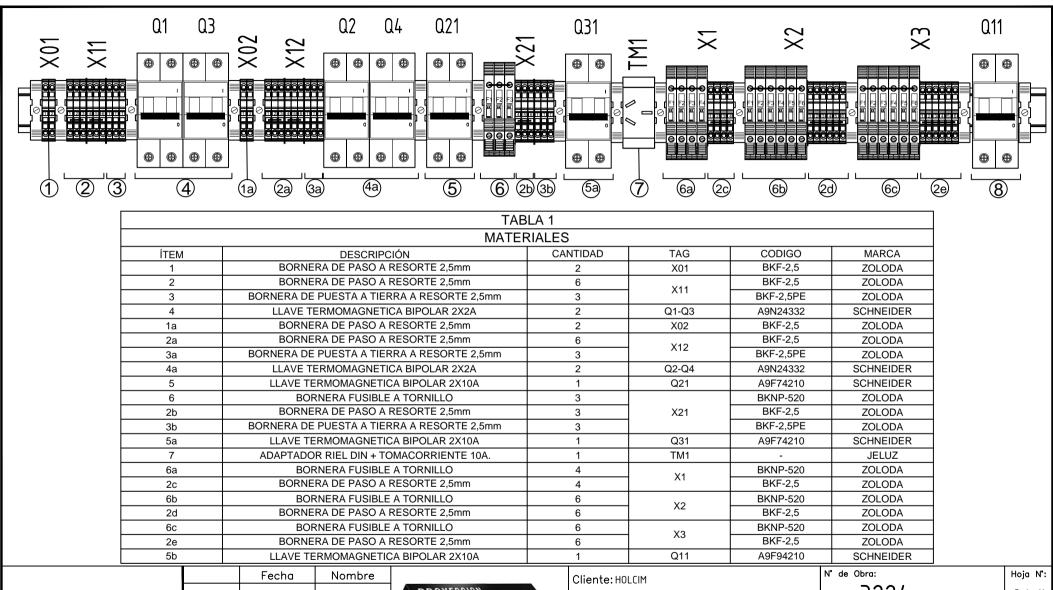

₽ HOLCIM

	recna	Nombre
Dibujó	01/02/25	L.E.B
Revisó	01/02/25	G.M.M
Aprobó	01/02/25	M.D.O

PROYECCION PROYECCION
Liou

Cliente: HOLCIM	N de Obra:	ноја и:
Obra: DESPACHO 25KG MALAGUEÑO	3224	5 de 11
Denominación:	N° de Plano Cliente:	Rev.N°
TOPOGRAFICO Y CONEXIONADO INTERNO		
UNIDAD REMOTA 6C1-2R7	N° de Plano:	Rev:
OHIDAD REHOTA SET ZIVI	4793-02-E-ET-009	2

PROYECCION ELECTROLUZ S.R.L. SE RESERVA LA PROPIEDAD DEL MISMO CON PROHIBICION DE REPRODUCCION TOTAL O PARCIAL, SIN AUTORIZACION ESCRITA. SUJETO A MODIFICACION SIN PREVIO AVISO.

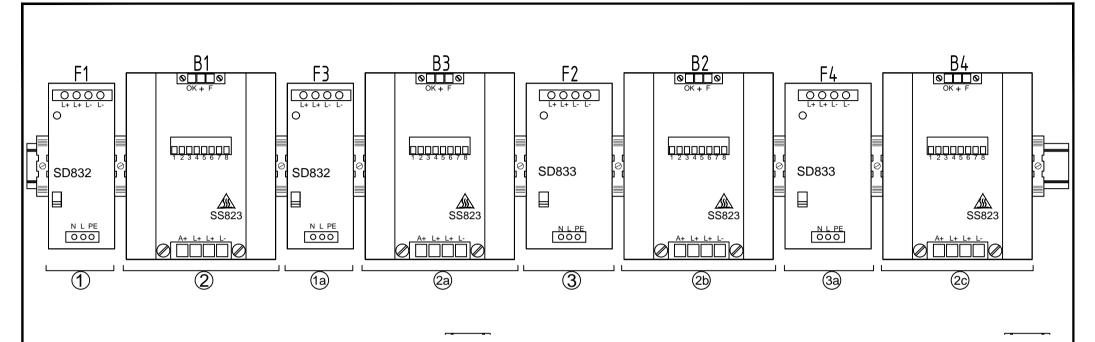



		TABLA 2			
	MA	TERIALES			
ÍTEM	DESCRIPCIÓN	CANTIDAD	TAG	CODIGO	MARCA
1	FUENTE ALIM. SD832. 24Vcc 5A	1	F1	3BSC610065R1	ABB
2	UNIDAD REDUNDANCIA SS823	1	B1	3BSE038226R1	ABB
1a	FUENTE ALIM. SD832. 24Vcc 5A	1	F3	3BSC610065R1	ABB
2a	UNIDAD REDUNDANCIA SS823	1	B3	3BSE038226R1	ABB
3	FUENTE ALIM. SD833. 24Vcc 10A	1	F2	3BSC610066R1	ABB
2b	UNIDAD REDUNDANCIA SS823	1	B2	3BSE038226R1	ABB
3a	FUENTE ALIM. SD833. 24Vcc 10A	1	F4	3BSC610066R1	ABB
2c	UNIDAD REDUNDANCIA SS823	1	B4	3BSE038226R1	ABB


	Fecha	Nombre
Dibujó	01/02/25	L.E.B
Revisó	01/02/25	G.M.M
Aprobó	01/02/25	M.D.O




Cliente: HOLCIM	N⁴ de Obra:	Hoja N*:
Ob an DECDACHO OFICE MALACHEÑO	3224	6 de 11
Obra: DESPACHO 25KG MALAGUENO	<i>JEE</i> '	
Denominación:	N° de Plano Cliente:	Rev.N°
TOPOGRAFICO Y CONEXIONADO INTERNO		
UNIDAD REMOTA 6C1-2R7	N° de Plano:	Rev:
	4793-02-E-ET-009	2

PROYECCION ELECTROLUZ S.R.L. SE RESERVA LA PROPIEDAD DEL MISMO CON PROHIBICION DE REPRODUCCION TOTAL O PARCIAL, SIN AUTORIZACION ESCRITA. SUJETO A MODIFICACION SIN PREVIO AVISO.

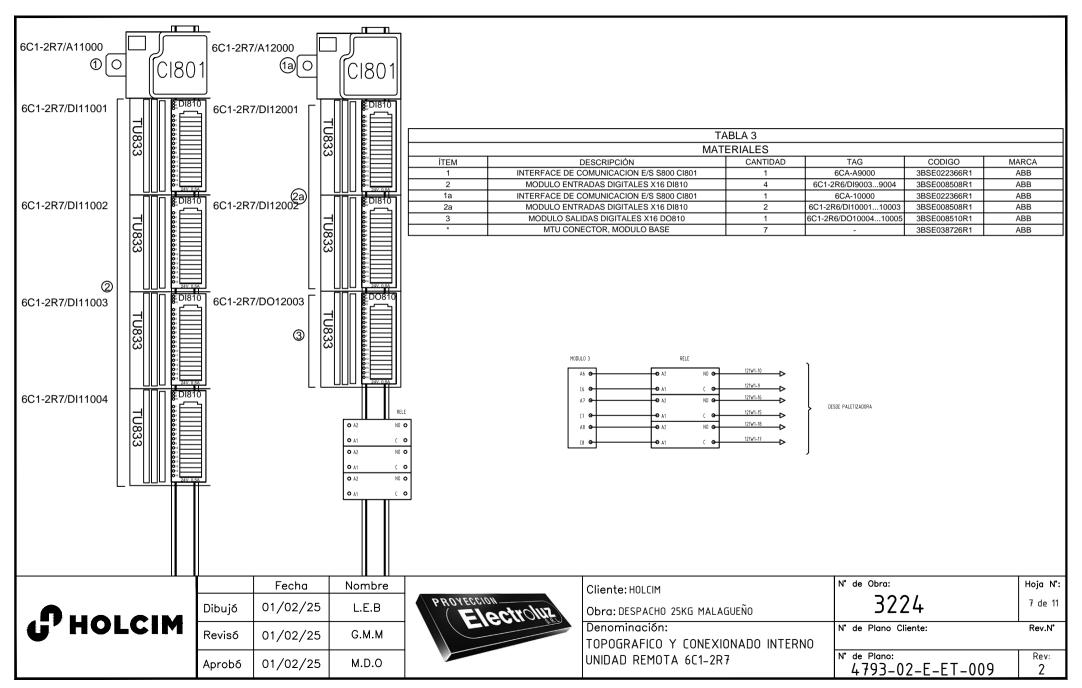

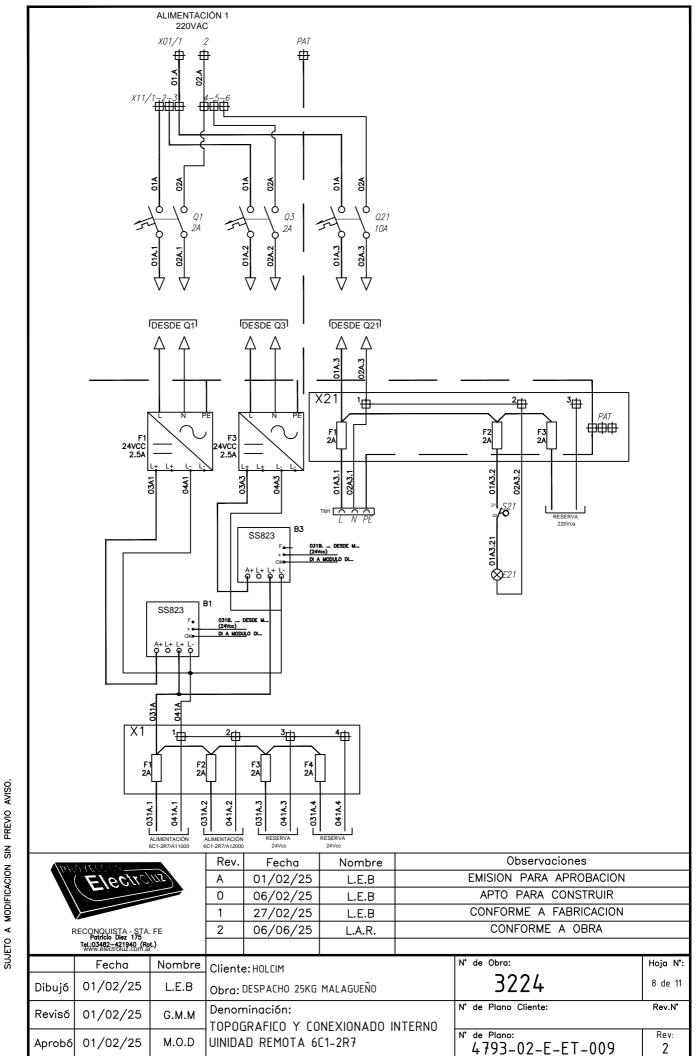

PROYECCION ELECTROLUZ S.R.L. SE RESERVA LA PROPIEDAD DEL MISMO CON PROHIBICION DE REPRODUCCION TOTAL O PARCIAL, SIN AUTORIZACION ESCRITA.
SUJETO A MODIFICACION SIN PREVIO AVISO.

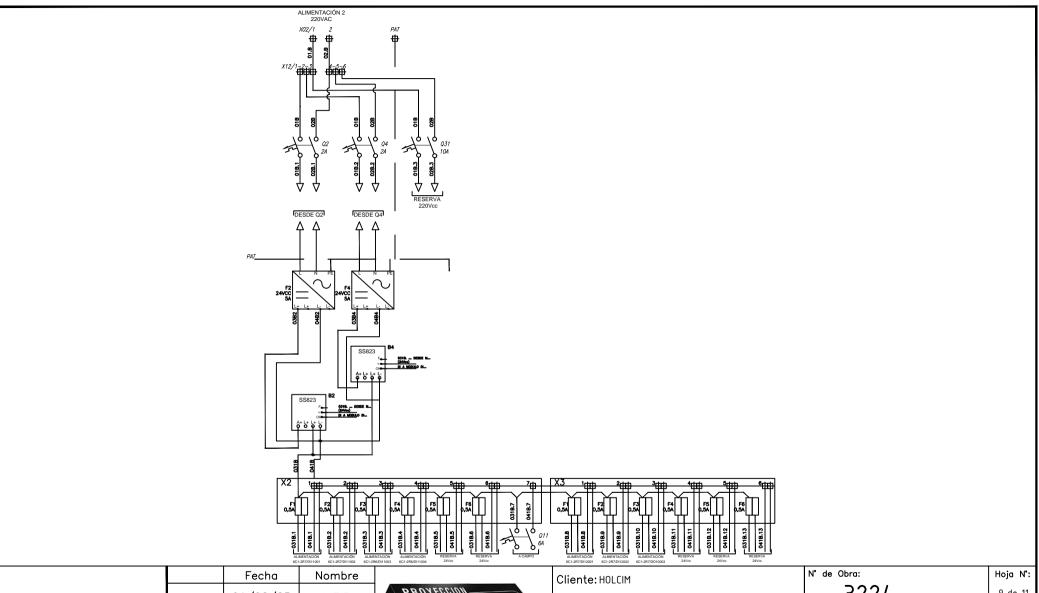


HOLCIM

	Fecha	Nombre
Dibujó	01/02/25	L.E.B
Revisó	01/02/25	G.M.M
Aprobó	01/02/25	M.D.O



Cliente: HOLCIM	№ de Obra:	Hoja №:
Obra: DESPACHO 25KG MALAGUEÑO	3224	9 de 11
Denominación:	N° de Plano Cliente:	Rev.N°
TOPOGRAFICO Y CONEXIONADO INTERNO		
UNIDAD REMOTA 6C1-2R7	N° de Plano:	Rev:
OMB/IB NENOTY OCT ENT	4793-02-E-ET-009	2

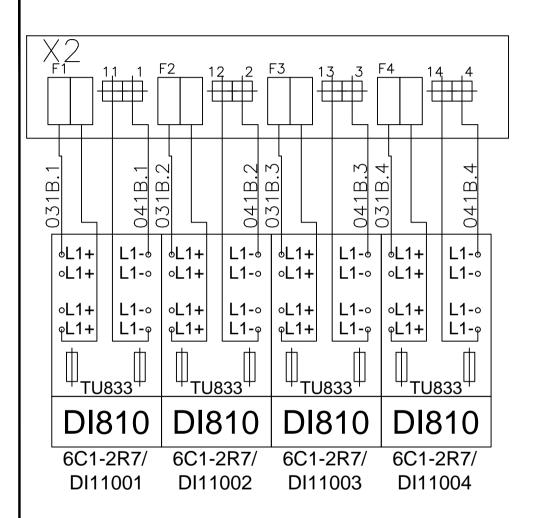


X3 F1 10	1 [-2 11 	2	F3 12	3
031B.8	041B.8		041B.9		041B.10
1 1 1	L1-∘ L1-∘	L1+ ○L1+	L1-0 L1-0	 	L1-0 L1-0
<u></u> <u> </u>	L1-° L1-°	∘L1+	L1-° L1-°	∘L1+ ∘L1+	L1-0 L1-0
DI810 DI810 DO810					
6C1-2I DI120		6C1-2		6C1-2 DO12	

HOLCIM

	Fecha	Nombre
Dibujó	01/02/25	L.E.B
Revisó	01/02/25	G.M.M
Aprobó	01/02/25	M.D.O



Cliente: HOLCIM	N° de Obra:	Hoja №:
Obra: DESPACHO 25KG MALAGUEÑO	3224	10 de 11
Denominación:	N° de Plano Cliente:	Rev.N°
TOPOGRAFICO Y CONEXIONADO INTERNO		
UNIDAD REMOTA 6C1-2R7	N' de Plano: 4793-02-E-ET-009	Rev:

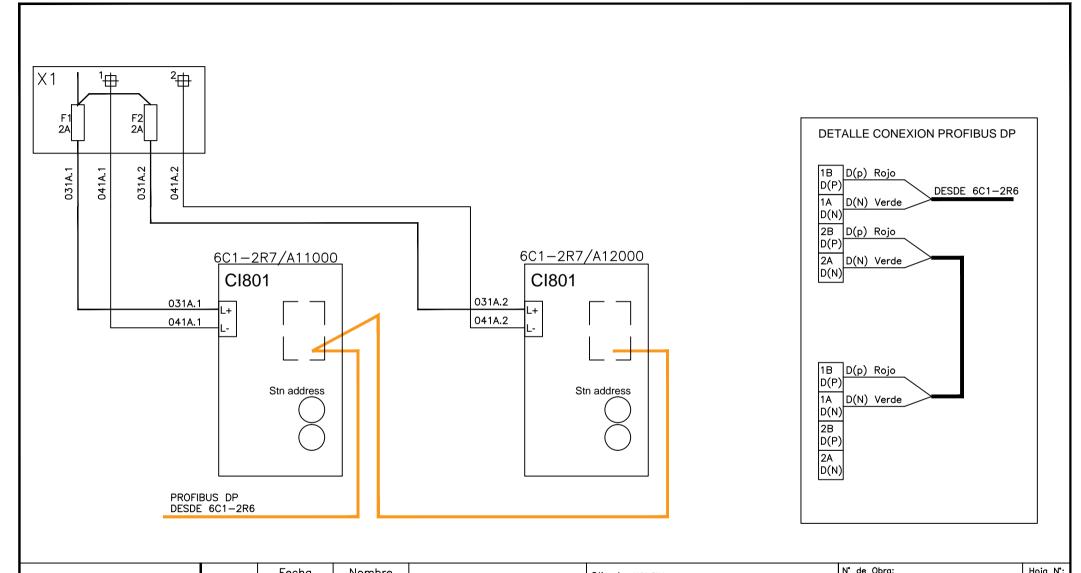

HOLCII	M
--------	---

	Fecha	Nombre
Dibujó	01/02/25	L.E.B
Revisó	01/02/25	G.M.M
Aprobó	01/02/25	M.D.O



Cliente: HOLCIM	N° de Obra:	Hoja N°:
Obra: DESPACHO 25KG MALAGUEÑO	3224	11 de 11
Denominación:	N° de Plano Cliente:	Rev.N°
TOPOGRAFICO Y CONEXIONADO INTERNO		
JNIDAD REMOTA 6C1-2R7	N° de Plano:	Rev:
SMIDAD RETIONA OCT-ZIVI	4793-02-E-ET-009	2