


PROYECCION ELECTROLUZ S.R.L. SE RESERVA LA PROPIEDAD DEL MISMO CON PROHIBICION DE REPRODUCCION TOTAL O PARCIAL, SIN AUTORIZACION ESCRITA. SUJETO A MODIFICACION SIN PREVIO AVISO.



Rev.	Fecha	Nombre	Observaciones		Fecha	Nombre
.	.	.	.	Dibujó	20/01/25	PE
1	10/04/25	P.E.	CONFORME A OBRA	Revisó	20/01/25	N.M.P.
0	06/03/25	M.J.G.	APTO PARA CONSTRUIR	Aprobó	22/01/25	L.R.P.
B	07/02/25	M.J.G.	REVISION SEGUN COMENTARIOS			
A	20/01/25	PE	EMISION PARA APROBACION			

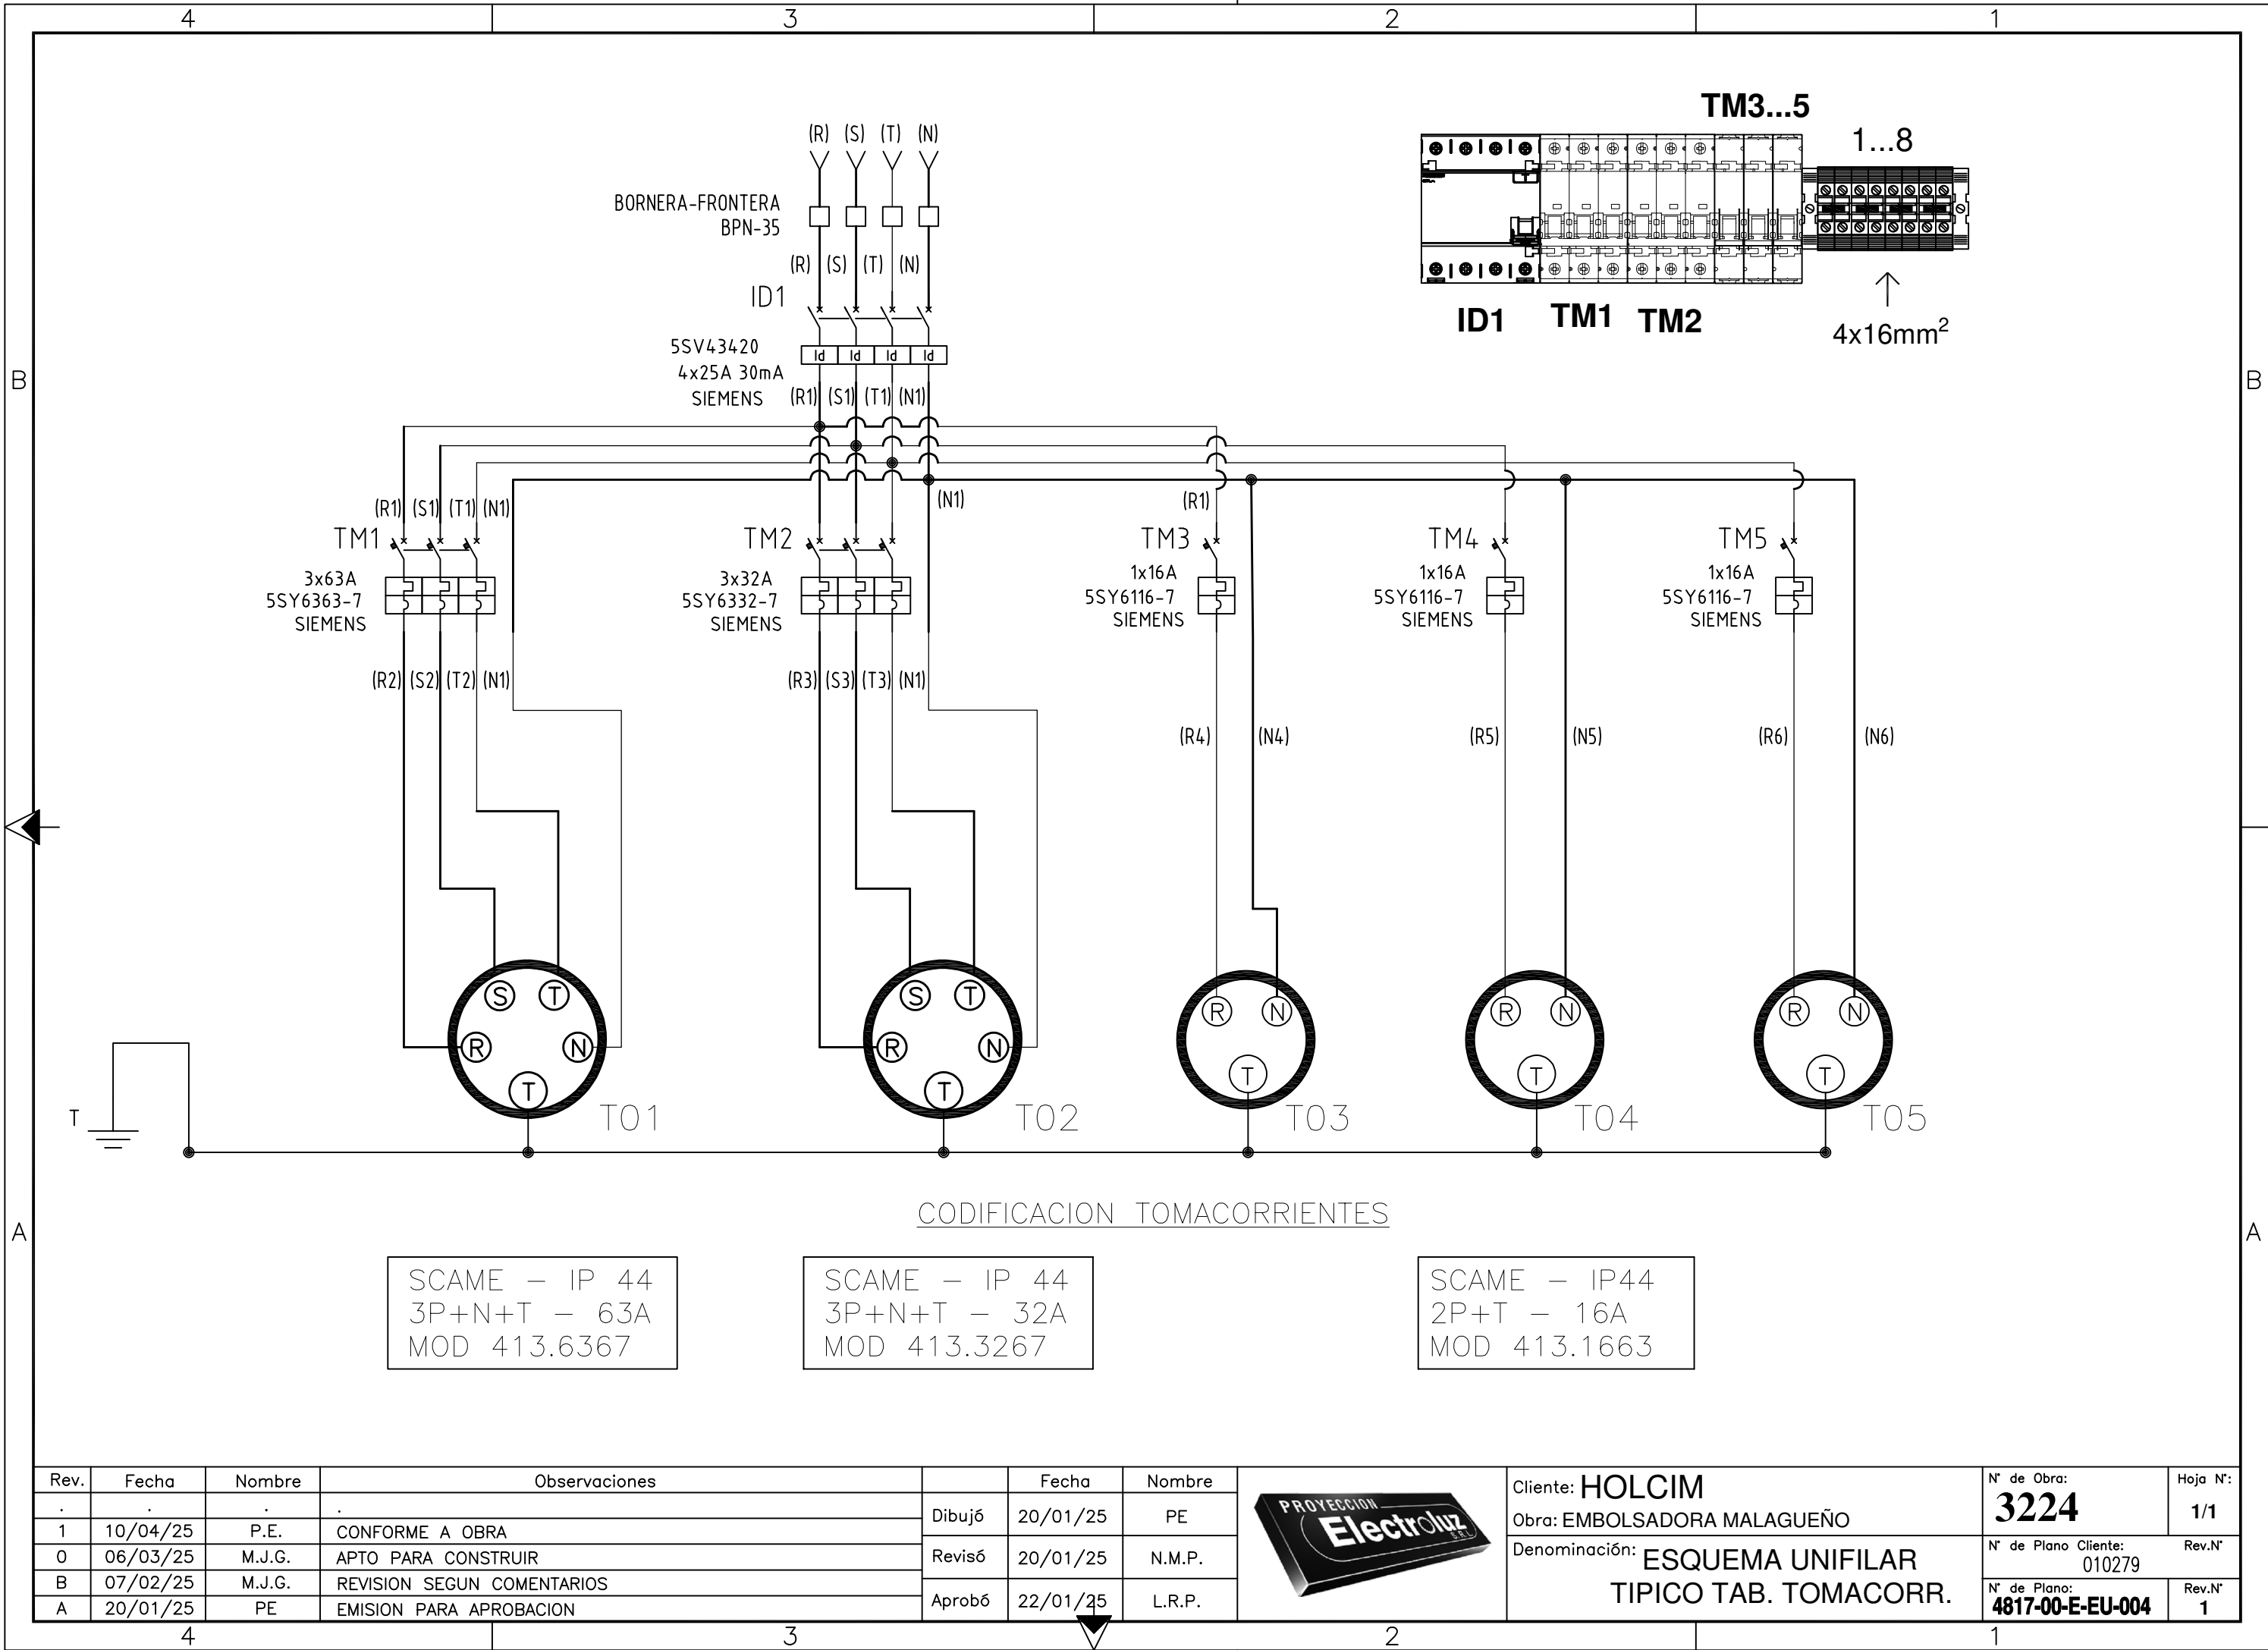

Cliente: <b>HOLCIM</b>	N° de Obra: <b>3224</b>	Hoja N°: <b>1/1</b>
Obra: <b>EMBOLSADORA MALAGUEÑO</b>	N° de Plano Cliente: <b>010279</b>	Rev.N°
Denominación: <b>ESQUEMA UNIFILAR TIPICO TAB. TOMACORR.</b>	N° de Plano: <b>4817-00-E-EU-004</b>	Rev.N° <b>1</b>