




A --

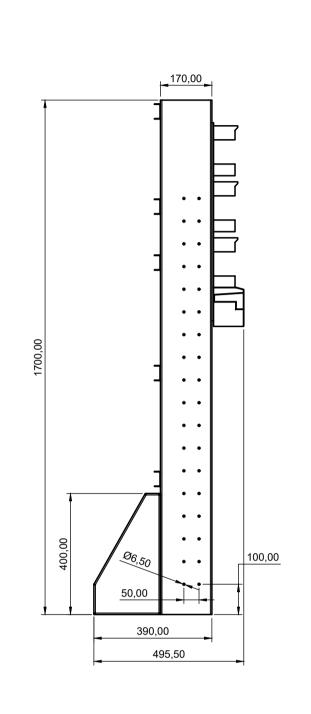


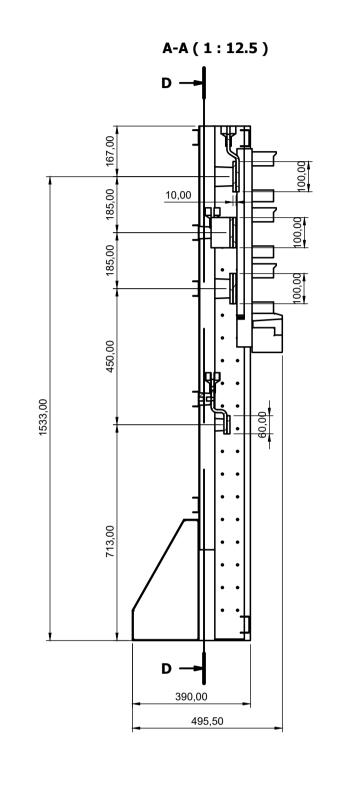



TEM.	CANT.	Nº PIEZA	DESCRIP.	AC.
1	6			
2	3	4705-02MB01	BARRA 100X10	-
3	1	4705-02MB04	BARRA 60X10	-
4	8	4705-02MDE02	PORTAFUSIBLE L36031038	
4.1	1	4705-02MD01	BASE L36031038	
4.2	1	4705-02MD01.1	PROTECTOR L36031038	
5	14	120/1	TERMINAL 120-1	
6	1	4705-02MB05	BARRA 100X10	-
7	2	4705-02MB06	BARRA 100X10	-
8	1	4705-02MB07	BARRA 60X10	-
10	10 5 AMI-40 A		AMI-40	004629


LISTA DE PIEZAS							
ITEN	1.CANT	. № PIEZA	DESCRIP.	AC.			
12	1	4705-02MDE04	SUBCONJUNTO MECANICO BASTIDOR				
12.1	1	4705-02MP01	PARANTE DERECHO	-			
12.2	2 1	4705-02MP02	REFUERZO DERECHO	-			
12.3	3 1	4705-02MP03	REFUERZO IZQUIERDO	-			
12.4	2	4705-02MP04	OMEGA SOPORTE AISLADORES	-			
12.5	5 1	4705-02MP10	PARANTE IZQUIERDO	-			
12.6	5	4705-02MP11	TRAVESAÑO POSTERIOR	-			
12.7	2	4705-02MP12	TRAVESAÑO FRENTE	-			
12.8	3 2	4705-02MP13 - BASE	TAPA LATERAL BAJA 380x1900mm CCM	-			
		PARANTE					
		,					

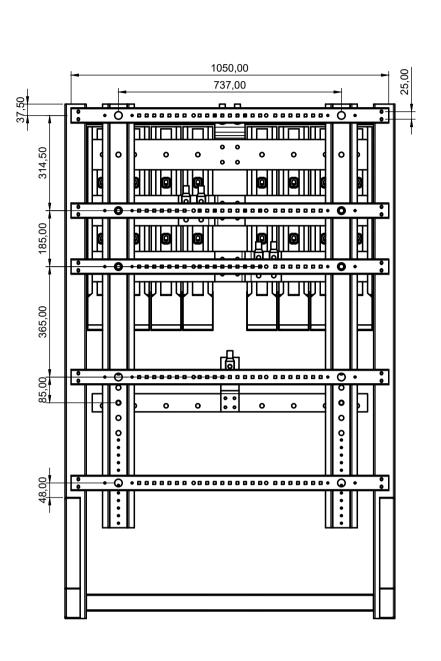


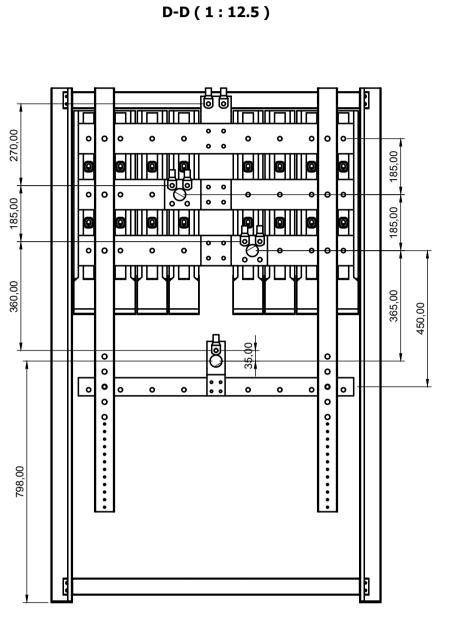

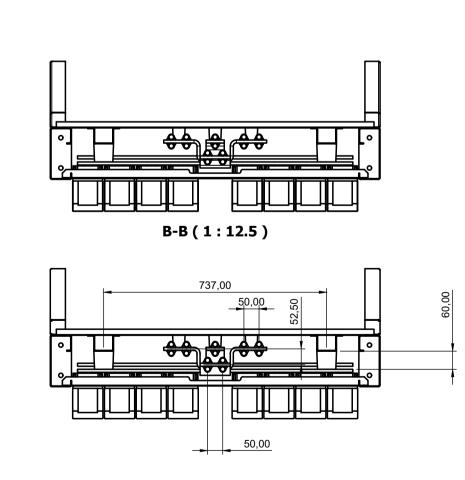

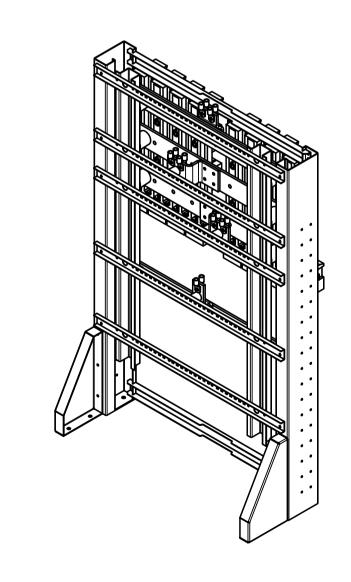

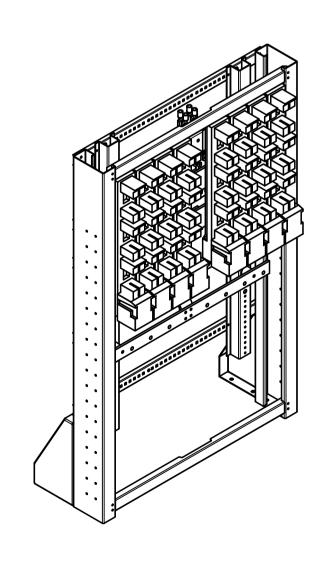

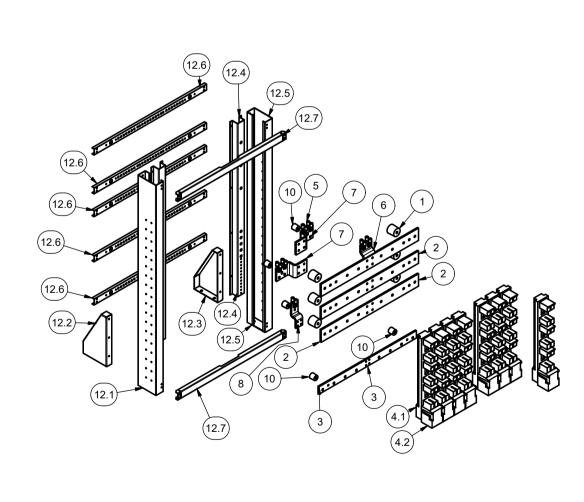



CONFORME A OBRA PROYECCION ELECTROLUZ SRL

REV. N°	FECHA	NOMBRE	OBSERVACIONES	Parque Industrial — Rata. Telefax:03482-429810(Rot.) Fmail:fabrica@electroluz.com.ar	Rugocidad		CAC	4705-02MDE01	1	
Α	02/07/24	PIGUIN D	GUIN D PARA APROBACIÓN	PLANTA INDUSTRIAL	Tolerancia				N° de Plano: Rev	
0	21/09/24			Tel.:03482-421940 (Rot.) Fax:03482-421944 www.electroluz.com.ar		CONJUNTO BASTIDOR 1600 A 8 SALIDAS BASE FUSIBLE			3158	
1	12/12/24	CIAN M	CONFORME A OBRA	Patricio Diez 175					N° de Obra:	
				RECONQUISTA - STA. FE	IFCC I		ITO			
					Escala:	Denominación:		•	N° de Plano Cliente:	Rev.
					Aprobó	FECHAPR		Obra: INST MT MA	ACROLOTES	
				Fice	Revisó		CIAN	SAUCE VIE	200	
				Electrolis	Dibujó		PIGUIN	SAUCE VIE	. IO	
				PROYECCION		Fecha	Nombre	Cliente: CAPITEL	S.A.	