
TOPOGRAFICO PLC M340 SCHNEIDER CONSOLA GENERAL LDC ARGENTINA S.A.




			,				
Rev.	Fecha	Nombre	Observaciones		Fecha	Nombre	
2	24/04/25	L.A.R.	CONFORME A OBRA	Dibujó	09/12/20	D.J.L.	•
1	25/12/20	D.J.L.	CONFORME A FABRICACION	Revisó	10/01/21	L.R.P.	
0	25/12/20	D.J.L.	APTO PARA CONSTRUIR				1
Α	24/12/20	D.J.L.	EMISION PARA APROBACION	Aprobó			



	Cliente:	LDC AR	RGENTINA S.A.			N° de Obra:	Hoja N°:
	Obra:	PUPITRE	1600X1500X450	CON	PANEL	3037	0
	Denomino	ación:	PLC CONSO CARATULA			N* de Plano Cliente:	Rev.N*
			CARATULA			N° de Plano: 4559-02-M-TP01	Rev.N*

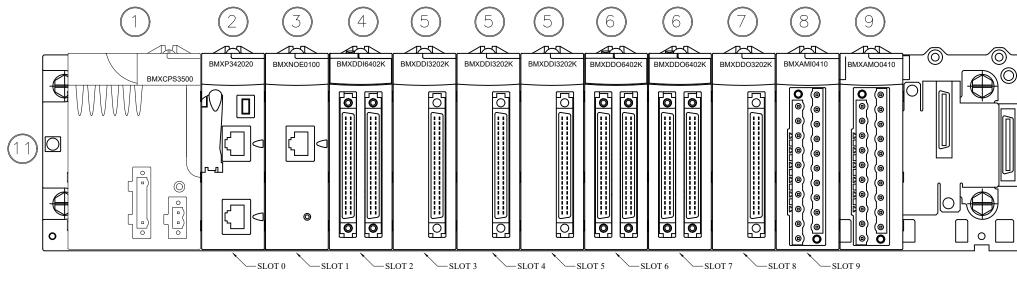

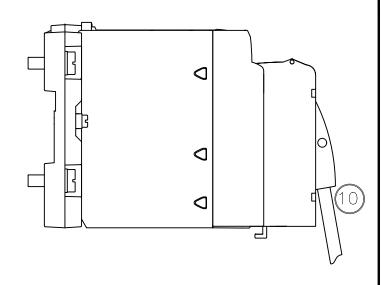

	REFERENCIAS	DESIGNACION	CANTIDAD
1	BMXCPS3500	Fuente de Alimentacion	1
2	BMX342020	CPU	1
3	BMXNOE0100	Modulo Ethernet	1
4	BMXDDI6402K	Modulo de 64 Entradas Digitales	1
5	BMXDDI3202K	Modulo de 32 Entradas Digitales	3
6	BMXDD06402K	Modulo de 64 Salidas Digitales	2
7	BMXDD03202K	Modulo de 32 Salidas Digitales	1
8	BMXAMI0410	Modulo Analogico 4 Entradas	1
9	BMXAMO0410	Modulo Analogico 4 Salidas	1
10	BMXFCW303	Cable 2x20 Hilos 3 Mts	10
11	BMXXBP1200	Backplane 12 Slot	1
12	BMXFTB2020	Terminal a Resorte 20 Puntos	2


CONFORME
A OBRA
PROYECCION ELECTROLUZ SRL

Nombre Fecha Nombre Fecha Observaciones 09/12/20 D.J.L. 24/04/25 L.A.R. CONFORME A OBRA 25/12/20 D.J.L. CONFORME A FABRICACION 10/01/21 L.R.P. 25/12/20 D.J.L. APTO PARA CONSTRUIR 24/12/20 D.J.L. EMISION PARA APROBACION



liente:	LDC ARGENTINA S.A.	N° de Obra:	Hoja №:
)bra:	PUPITRE 1600X1500X450 CON PANEL	3037	1
enomine)	FLC CONSOLA	N* de Plano Cliente:	Rev.N*
	DISTRIBUCION DE TENSIONES ALIMENTACIONES 220VCA	N° de Plano: 4550_02_M_TD01	Rev.N*

PROYECCION ELECTROLUZ S.R.LSE RESERVA LA PROPIEDAD DEL MISMO CON PROHIBICION DE REPRODUCCION TOTAL O PARCIAL, SIN AUTORIZACION ESCRITA.
SUJETO A MODIFICACION SIN PREVIO AVISO.

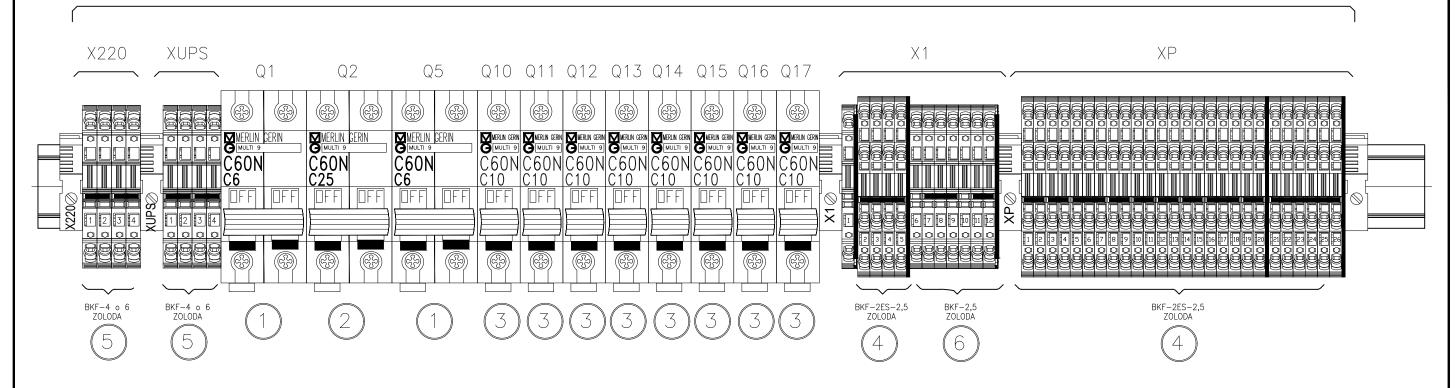

	REFERENCIAS	DESIGNACION	CANTIDAD
1	A9N24335	Interruptor Automatico iC60N C 2x6A	2
2	A9N24339	Interruptor Automatico iC60N C 2x25A	1
3	A9N24401	Interruptor Automatico iC60N C 1x10A	8
4	BKF-2ES-2,5	Borne de Paso 2 Ent./2 Sal a Res. 2,5mm	30
5	BKF-4	Borne de Paso a Resorte 4 o 6mm	8
6	BKF-2,5	Borne de Paso a Resorte 2,5mm	8

Rev.	Fecha	Nombre	Observaciones		Fecha	Nombre	
	04/04/05	LAD	CONTENTION A CORP.	Dibujó	09/12/20	D.J.L.	1
2	24/04/25	L.A.R.	CONFORME A OBRA				+
1	25/12/20	D.J.L.	CONFORME A FABRICACION	Revisó	10/01/21	L.R.P.	
0	25/12/20	D.J.L.	APTO PARA CONSTRUIR				1
Α	24/12/20	D.J.L.	EMISION PARA APROBACION	Aprobó			
							_



liente:	LDC ARGENTINA S.A.	N° de Obra:	Hoja №:
monte.	LDC ARGENTINA S.A.	2027	_
bra:	PUPITRE 1600X1500X450 CON PANEL	3037	2
enomino	PLC CONSOLA DISTRIBUCION DE TENSIONES	N' de Plano Cliente:	Rev.N*
	ALIMENTACIONES 24VCC	N° de Plano: 4559-02-M-TP01	Rev.N*

	REFERENCIAS	DESIGNACION	CANTIDAD
1	A9F87210	Interruptor Automatico iC60H C 2x10A	1
2	BKF-2,5	Borne de Paso a Resorte 2,5mm	3
3	BKF-2ES-2,5	Borne de Paso 2 Ent./2 Sal a Res. 2,5mm	27
4	BKNP-250-LL024	Porta Fusible Seccionable 24Vcc	8
5	LC1D09M7	Contactor Tripolar 9A 1NA+1NC Bobi 220Vca	2
6	RE22R1AMR	Temp. Elect. al Trabajo 1inv 0,05seg/300Hs	1

CONFORME A OBRA


PROYECCION ELECTROLUZ SRL

Rev.	Fecha	Nombre	Observaciones		Fecha	Nombre	
				Dibujó	09/12/20	D.J.L.	
2	24/04/25	L.A.R.	CONFORME A OBRA	Bibajo	03/12/20	D.U.L.	4
1	25/12/20	D.J.L.	CONFORME A FABRICACION	Revisó	10/01/21	L.R.P.	
0	25/12/20	D.J.L.	APTO PARA CONSTRUIR				┨
Α	24/12/20	D.J.L.	EMISION PARA APROBACION	Aprobó			
	•			•			

PROYECCION ELECTROLUZ S.R.LSE RESERVA LA PROPIEDAD DEL MISMO CON PROHIBICION DE REPRODUCCION TOTAL O PARCIAL, SIN AUTORIZACION ESCRITA. SUJETO A MODIFICACION SIN PREVIO AVISO.



	Cliente:	LDC AR	RGENTINA S.A.		N° de Obra:	Hoja N°:
	Obra:	PUPITRE	1600X1500X450	CON PANEL	3037	3
•	Denomino	Denominación: PLC CONSOLA			N° de Plano Cliente:	Rev.N*
			COMANDO		N* de Plano: 4559-02-M-TP01	Rev.N°

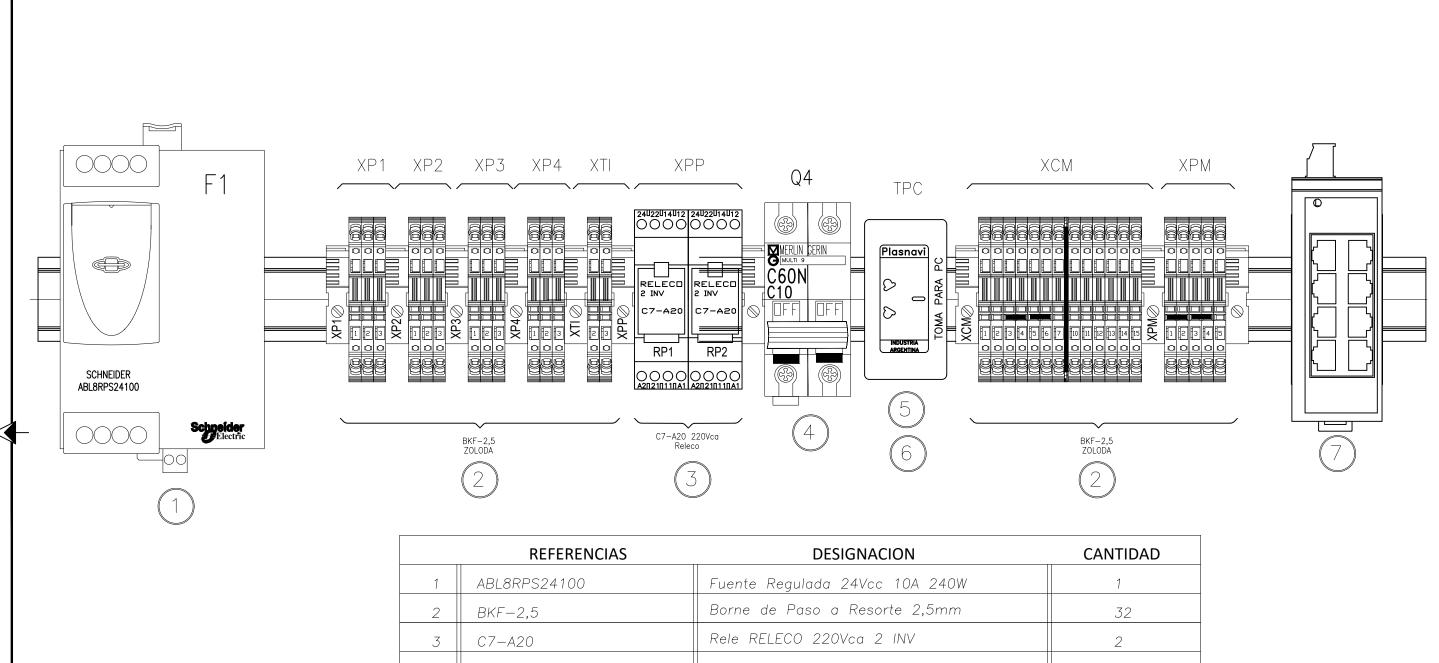


A9F87210 Interruptor Automatico iC60H C 2x10A Toma c/tierra 10A - 250Vca WDA104041 Adaptador a Perfil DIM 1 Modulo WDA57031 SWITCH SCHNEIDER TCSESU083FN0

Rev.	Fecha	Nombre	Observaciones		Fecha	Nombre	
2	24/04/25	L.A.R.	CONFORME A OBRA	Dibujó	09/12/20	D.J.L.	(
1	25/12/20	D.J.L.	CONFORME A FABRICACION	Revisó	10/01/21	L.R.P.	1
0	25/12/20	D.J.L.	APTO PARA CONSTRUIR				1
Α	24/12/20	D.J.L.	EMISION PARA APROBACION	Aprobó			



	Cliente:	LDC AR	GENTINA S.A.			N° de Obra:	Hoja N°:
	Obra:	PUPITRE	1600X1500X450	CON PA	ANEL	3037	4
	Denomino	ación:	PLC CONSO COMANDO			N' de Plano Cliente:	Rev.N*
			COMANDO			N° de Plano: 4559-02-M-TP01	Rev.N* 2

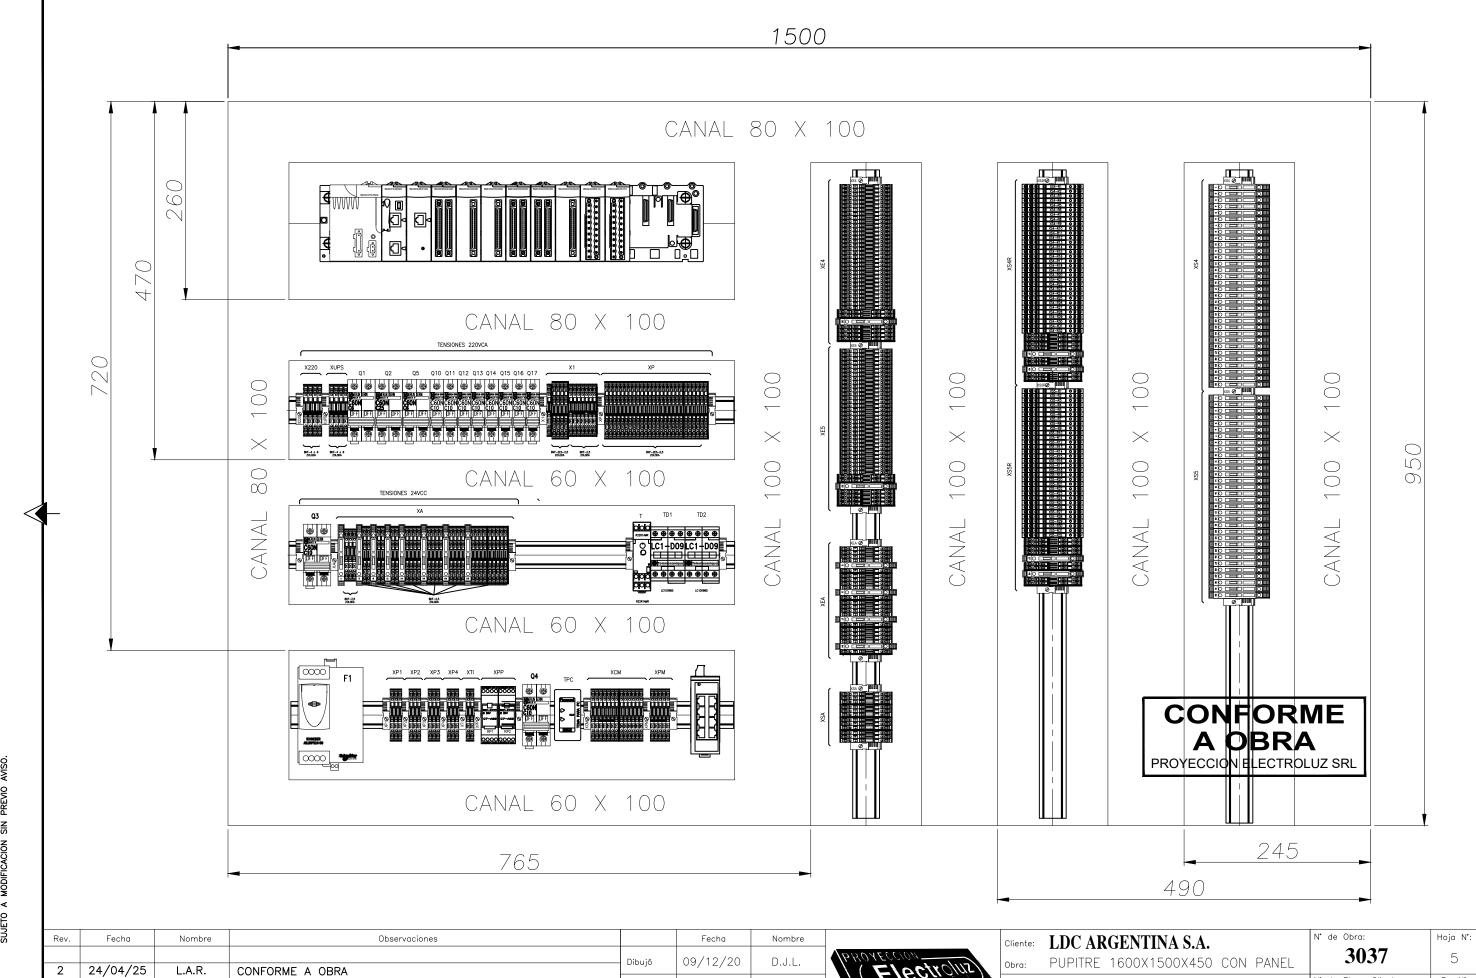


PROYECCION ELECTROLUZ S.R.L.SE REI LA PROPIEDAD DEL MISMO CON PROHIB DE REPRODUCCION TOTAL O PARCIAL, S AUTORIZACION ESCRITA.

Rev.	Fecha	Nombre	Observaciones		Fecha	Nombre
				Dibujó	09/12/20	D.J.L.
2	24/04/25	L.A.R.	CONFORME A OBRA	Biodjo	03/12/20	D.U.L.
1	25/12/20	D.J.L.	CONFORME A FABRICACION	Revisó	10/01/21	L.R.P.
0	25/12/20	D.J.L.	APTO PARA CONSTRUIR			
Α	24/12/20	D.J.L.	EMISION PARA APROBACION	Aprobó		



	Cliente:	LDC AR	RGENTINA S.A.	N' de Obra:	Hoja N°:	
	Obra:	PUPITRE	1600X1500X450	CON PANEL	3037	5
•	Denominación:		PLC CONSOLA COMANDO		N° de Plano Cliente:	Rev.N*
			COMANDO		N° de Plano:	Rev.N*
					14559-02-M-TP01	1 2

ENTRADAS DIGITALES

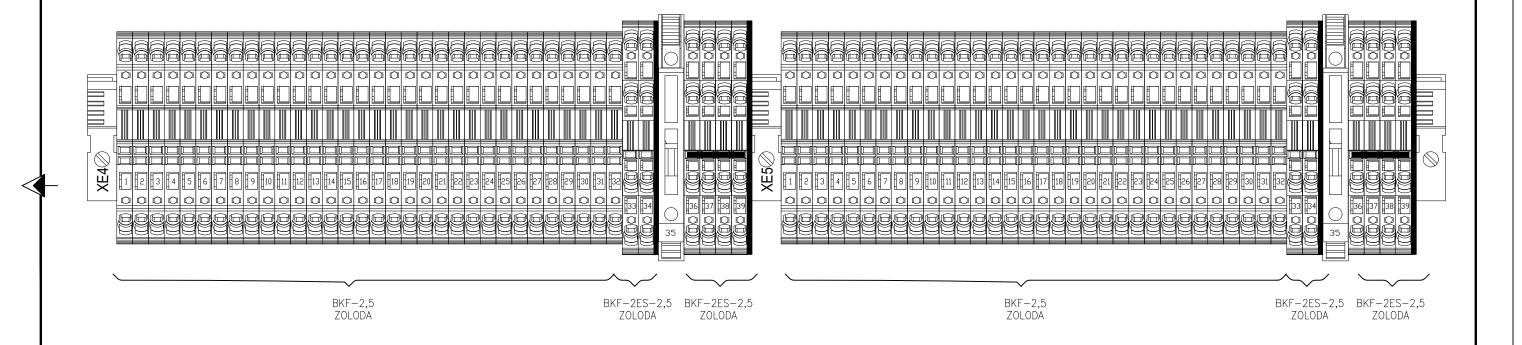

CONFORME
A OBRA
PROYECCION ELECTROLUZ SRL

Rev.	Fecha	Nombre	Observaciones		Fecha	Nombre
				Dibujó	09/12/20	D.J.L.
2	24/04/25	L.A.R.	CONFORME A OBRA			
1	25/12/20	D.J.L.	CONFORME A FABRICACION	Revisó	10/01/21	L.R.P.
0	25/12/20	D.J.L.	APTO PARA CONSTRUIR			
Α	24/12/20	D.J.L.	EMISION PARA APROBACION	Aprobó		




	Cliente:	LDC AR	RGENTINA S.A.		N° de	Obra:	Hoja N°:		
	Obra:	22 0 111	1600X1500X450 CC	N PANEL	3037 6				
-	Denomino	PLC CONSOLA COMANDO			N* de	Plano Cliente:	Rev.N*		
			COMANDO			Plano: 3-02-M-TP01	Rev.N*		

PROYECCION ELECTROLUZ S.R.LSE RESER A PROPIEDAD DEL MISMO CON PROHIBICI DE REPRODUCCION TOTAL O PARCIAL, SIN MATORIZACION ESCRITA. SUJETO A MODIFICACION SIN PREVIO AVISC

ENTRADAS DANALOGICAS

XEA BKF-2,5 ZOLODA

SALIDAS ANALOGICAS

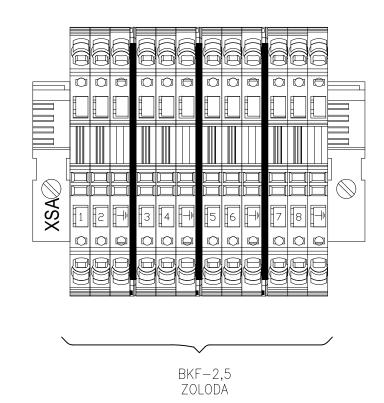


CONFORME A OBRA PROYECCION ELECTROLUZ SRL

Fecha Nombre Observaciones Fecha Nombre 09/12/20 D.J.L. 24/04/25 L.A.R. CONFORME A OBRA 25/12/20 D.J.L. CONFORME A FABRICACION L.R.P. 10/01/21 25/12/20 D.J.L. APTO PARA CONSTRUIR Aprobó 24/12/20 D.J.L. EMISION PARA APROBACION




Cliente:	LDC AR	RGENTINA S.A.	N		Hoja N°:	
Obra:	PUPITRE	1600X1500X450	CON PANEL	-	3037	7
Denominación:		PLC CONSOLA COMANDO		N	l' de Plano Cliente:	Rev.N*
					i de Plano: 1559—02—M—TP01	Rev.N*

SALIDAS DIGITALES

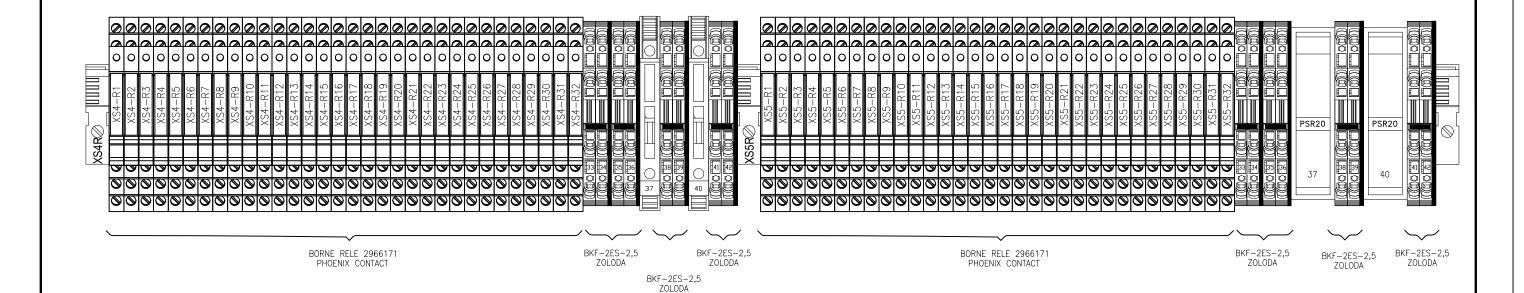


FUSIBLES SECCIONABLES DE SALIDAS

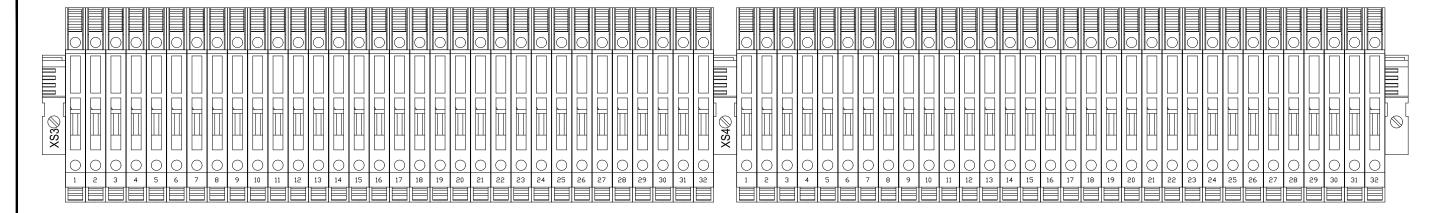

Rev.	Fecha	Nombre	Observaciones		Fecha	Nombre	
	2 1 /2 1 /2 2			Dibujó	09/12/20	D.J.L.](
2	24/04/25	L.A.R.	CONFORME A OBRA				+
1	25/12/20	D.J.L.	CONFORME A FABRICACION	Revisó	10/01/21	L.R.P.	
0	25/12/20	D.J.L.	APTO PARA CONSTRUIR				1
Α	24/12/20	D.J.L.	EMISION PARA APROBACION	Aprobó			



	Cliente:	LDC AR	GENTINA S.A.		N⁴ de Obra:		Hoja N°:			
	Obra:	22 0 111	1600X1500X450 CC	ON PANEL	3037					
-	Denomino	minación: PLC CONSOLA			N* de	Plano Cliente:	Rev.N*			
		COMANDO				Plano: -02-M-TP01	Rev.N*			

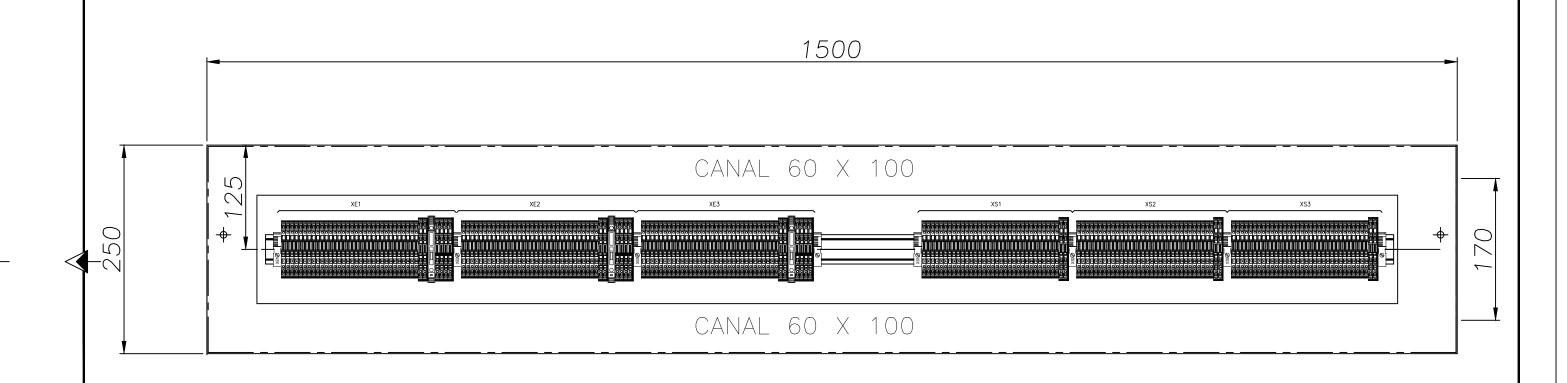

PROYECCION ELECTROLUZ S.R.LSE RESERVA LA PROPIEDAD DEL MISMO CON PROHIBICION DE REPRODUCCION TOTAL O PARCIAL, SIN AUTORIZACION ESCRITA.
SUJETO A MODIFICACION SIN PREVIO AVISO.

CONFORME A OBRA

PROYECCION ELECTROLUZ SRL

Hoja N°
9
Rev.N°


Rev.N*

Rev.	Fecha	Nombre	Observaciones		Fecha	Nombre	
2	24/04/25	L.A.R.	CONFORME A OBRA	Dibujó	09/12/20	D.J.L.	1
1	25/12/20	D.J.L.	CONFORME A FABRICACION	Revisó	10/01/21	L.R.P.	1
0 A	25/12/20 24/12/20	D.J.L. D.J.L.	APTO PARA CONSTRUIR EMISION PARA APROBACION	Aprobó	1		
	,						_




Cliente:	LDC ARGENTINA S.A.	N° de Obra:
Obra:	PUPITRE 1600X1500X450 CON PANEL	3037
Denomina	ción: PLC CONSOLA COMANDO	N° de Plano Cliente:
	3 3 12 3	N' de Plano: 4559-02-M-TP01

ENTRADAS DIGITALES

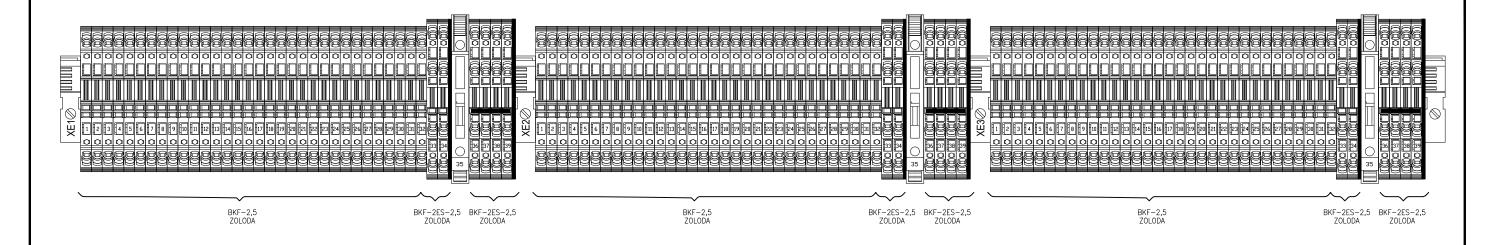

DALIDAS DIGITALES

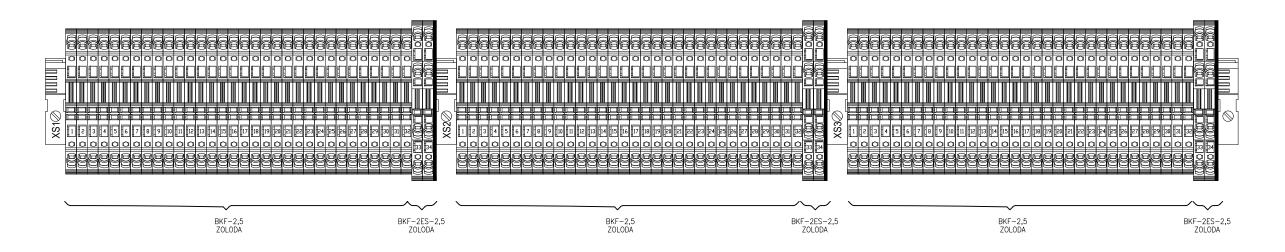



						1	_
Rev.	Fecha	Nombre	Observaciones		Fecha	Nombre	
	04/04/05	1 A D	CONTORNE A ORDA	Dibujó	09/12/20	D.J.L.	1
2	24/04/25	L.A.R.	CONFORME A OBRA				1
1	25/12/20	D.J.L.	CONFORME A FABRICACION	Revisó	10/01/21	L.R.P.	
0	25/12/20	D.J.L.	APTO PARA CONSTRUIR				1
Α	24/12/20	D.J.L.	EMISION PARA APROBACION	Aprobó			



	Cliente:	LDC ARGENTINA S.A.	N° de Obra:	Hoja №:
		LDC IIIGENTINI O.II.	3037	4.0
	Obra:	PUPITRE 1600X1500X450 CON PANEL	3037	10
-	Denomino	FLC CONSOLA	N⁺ de Plano Cliente:	Rev.N*
		COMANDO BORNERAS BAJO BOTONERAS	N° de Plano: 4559-02-M-TP01	Rev.N*



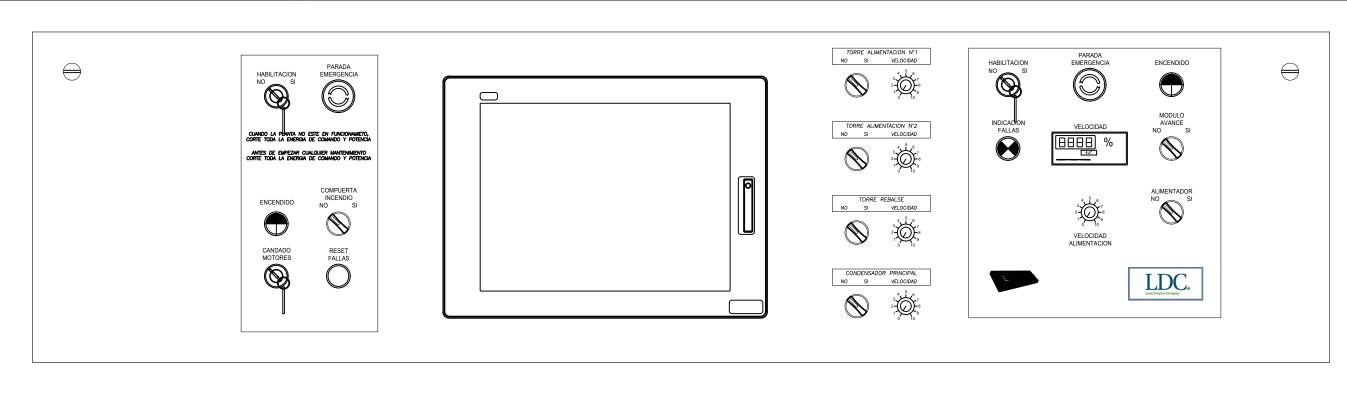

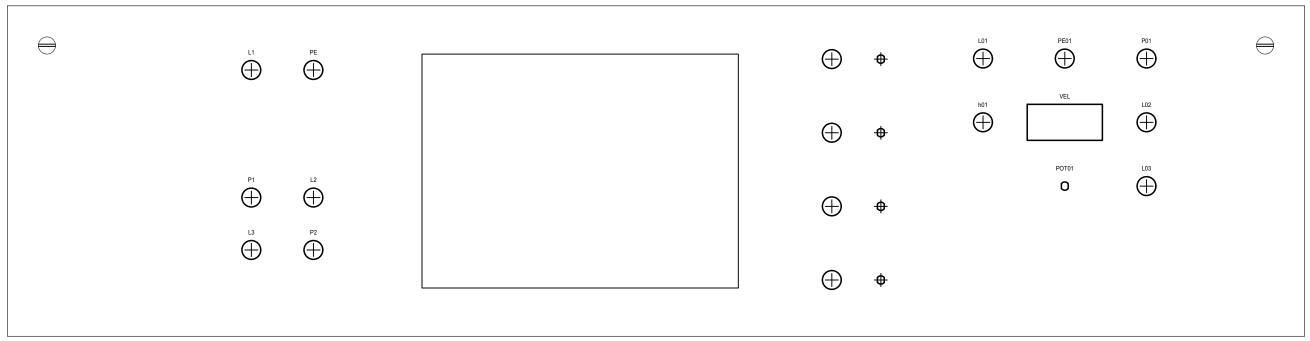

PE ... Pulsador Parada de Emergencia

P1 ... Pulsador Lum. Habilitacion Caonsola

P2 ... Pulsador Reset de Fallas

L1 ... Selectora Habilitacion Consola

L2 .. Selectora Compuerta Contra Incendio

L3 .. Selectora Candado de Motores

L4 .. Selectora Alimentacion General

L5 .. Selectora Rebalse

hP1 .. Señalizacion Botonera Encendido Consola

CONFORME A OBRA

PROYECCION ELECTROLUZ SRL

L01 ... Selectora Habilitacion Tablero Comemodulos

P01 ... Pulsador Lum. Habilitacion Comando Comemodulos

PE01. Pulsador Parada de Emergencia Comemodulos

L02... Selectora Modulo Avance

L03... Selectora Alimentacion Si-No

h01 .. Señalizacion Alarmas


V01 .. Voltimetro Indicador de Velocidad


Rev.	Fecha	Nombre	Observaciones		Fecha	Nombre	
				Dibujó	09/12/20	D.J.L.	
2	24/04/25	L.A.R.	CONFORME A OBRA	Biodjo	03/12/20	D.0.L.	٦ إ
1	25/12/20	D.J.L.	CONFORME A FABRICACION	Revisó	10/01/21	L.R.P.	
0	25/12/20	D.J.L.	APTO PARA CONSTRUIR				+
Α	24/12/20	D.J.L.	EMISION PARA APROBACION	Aprobó			



	Cliente:	LDC ARGENTINA S.A.		N° de Obra:	Hoja №:	
	Obra:		1600X1500X450	CON PANEL	3037	11
Denominación: PLC CONSO COMANDO TAPA SUPER		FLC CONSOLA		N⁺ de Plano Cliente:	Rev.N*	
			N° de Plano: 4559-02-M-TP01	Rev.N*		



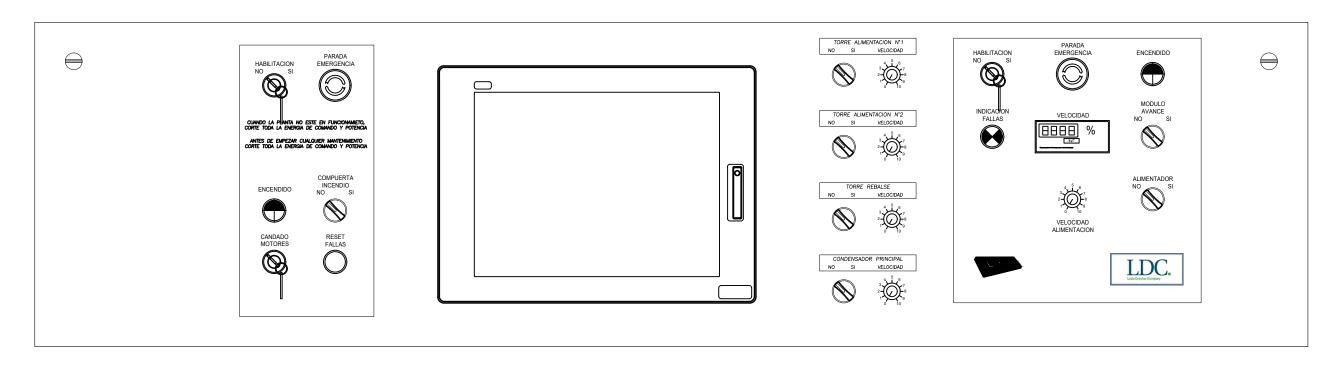

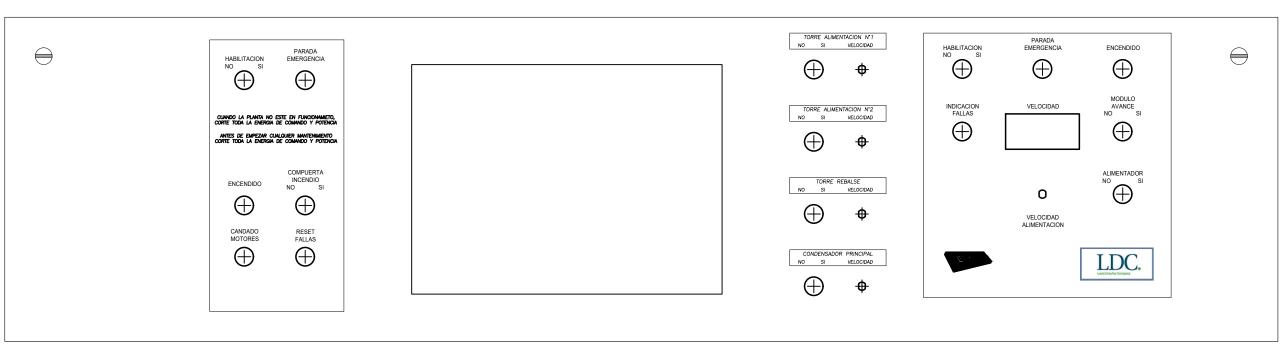

PE ... Pulsador Parada de Emergencia

P1 ... Pulsador Lum. Habilitacion Caonsola

P2 ... Pulsador Reset de Fallas

L1 ... Selectora Habilitacion Consola

L2 .. Selectora Compuerta Contra Incendio

L3 .. Selectora Candado de Motores

L4 .. Selectora Alimentacion GeneralL5 .. Selectora Rebalse

hP1 .. Señalizacion Botonera Encendido Consola

CONFORME
A OBRA
PROYECCION ELECTROLUZ SRL

L01 ... Selectora Habilitacion Tablero Comemodulos

P01 ... Pulsador Lum. Habilitacion Comando Comemodulos

PE01. Pulsador Parada de Emergencia Comemodulos

L02... Selectora Modulo Avance

L03... Selectora Alimentacion Si-No

h01 .. Señalizacion Alarmas

V01 .. Voltimetro Indicador de Velocidad

Rev.	Fecha	Nombre	Observaciones		Fecha	Nombre	
				Dibujó	09/12/20	D.J.L.	
2	24/04/25	L.A.R.	CONFORME A OBRA	2.00,0	00/12/20	D.0.E.	٦ ل
1	25/12/20	D.J.L.	CONFORME A FABRICACION	Revisó	10/01/21	L.R.P.	
0	25/12/20	D.J.L.	APTO PARA CONSTRUIR				1
Α	24/12/20	D.J.L.	EMISION PARA APROBACION	Aprobó			



	Cliente:	LDC ARGENTINA S.A.		№ de Obra:	Hoja N°:	
	Obra:	22 0 111	1600X1500X450	CON PANEL	3037	12
Denominación:		ación:	PLC CONSOLA COMANDO		N* de Plano Cliente:	Rev.N*
			TAPA SUPEROR		N° de Plano: 4559-02-M-TP01	Rev.N*