




FRENTE CON PUERTA

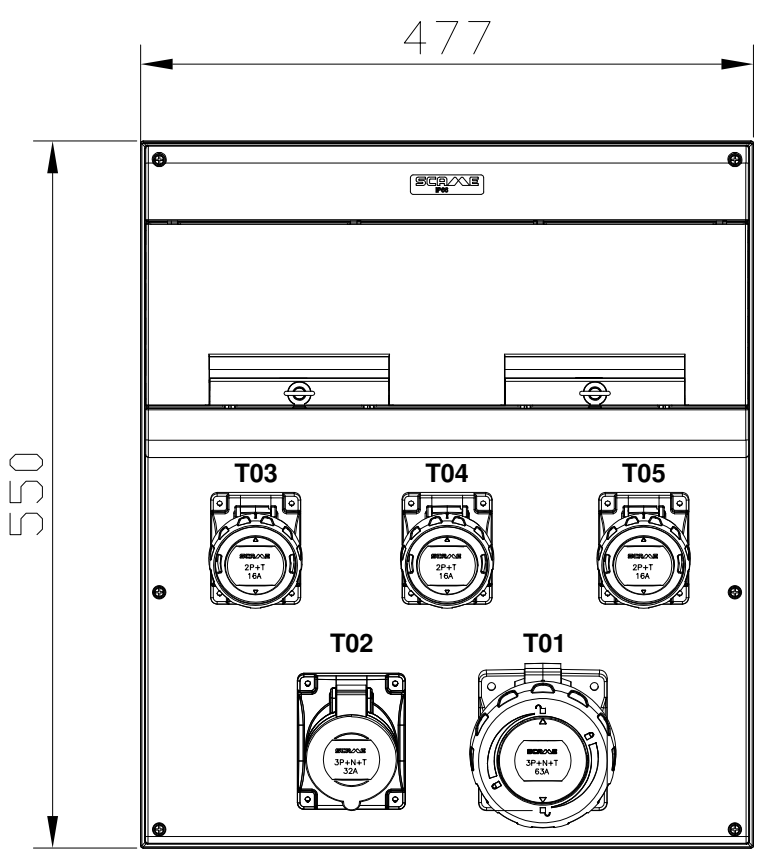


VISTA LAT.

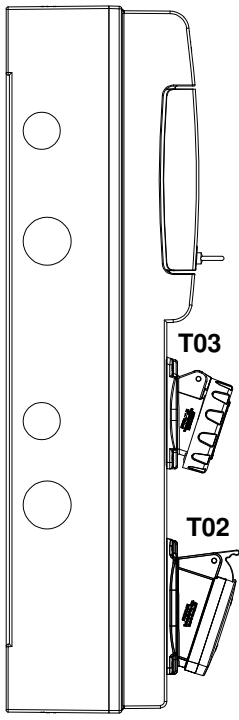


VISTA INTERIOR

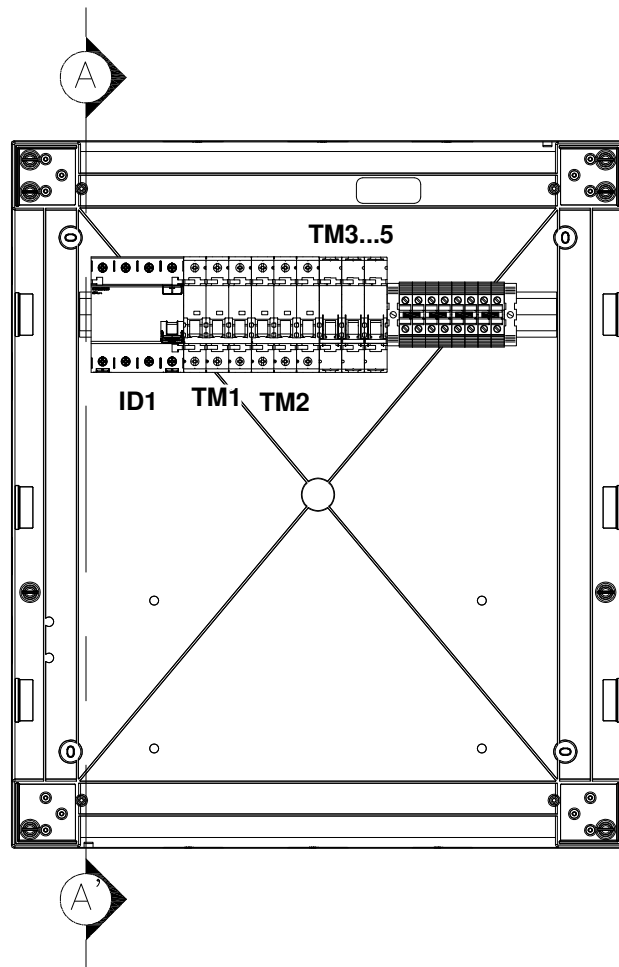

CORTE A-A'

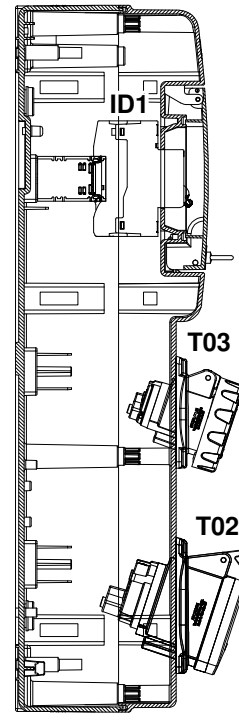

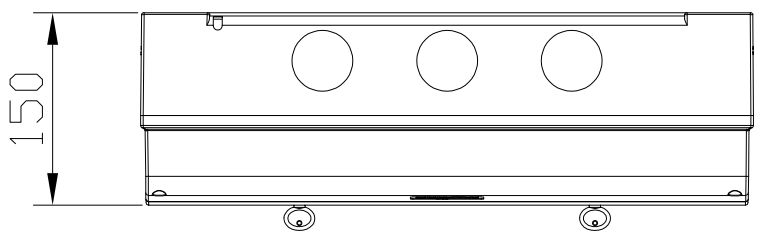


VISTA SUPERIOR



- CARACTERISTICAS CONSTRUCTIVAS**
- IMAGEN ILUSTRATIVA DEL CUADRO DE DIST. SIN TAPAS Y BASES EMP.
 - CUADRO DE DIST. MARCA SCAME; COD.: 672.5122 .-
 - CONSTRUIDO EN MATERIAL TERMOPLASTICO .-
 - SERIE COMERCIAL: DOMINIO IP66 .-
 - COLOR: GRIS.-
 - MODULARIDAD: M550 .-
 - DIMENSIONES 477x550x150.-
 - GRADO DE PROTECCION IP 66 .-
 - CARTELES INDICADORES EN FLEXIPLEX II , FONDO NEGRO, LETRAS BLANCAS.-
 - EL CABLEADO SE HARA CON CABLE AISLADO ANTILLAMA TIPO VN .-
 - SE UTILIZARA PARA EL CABLEADO LAS SIGUIENTES SECCIONES :
CIRCUITO C.A. TOMAS: 6mm² - 10mm² - 16mm².

REFERENCIAS:

-  BASE EMPOTRABLE - Cod.: 418.1663
16A-2P+T-6h-200/250V-50Hz-70x87mm-Bornes con Tornillo.
-  BASE EMPOTRABLE - Cod.: 413.3267
32A-3P+N+T-6h-346/415V-50Hz-84x106mm
Bornes con Tornillo.
-  BASE EMPOTRABLE - Cod.: 418.6367
63A-3P+N+T-6h-346/415V-50Hz-100x110mm
Bornes conexión brida Tornillo.

PROYECCION ELECTROLUZ S.R.L. SE RESERVA LA PROPIEDAD DEL MISMO CON PROHIBICION DE REPRODUCCION TOTAL O PARCIAL, SIN AUTORIZACION ESCRITA. SUJETO A MODIFICACION SIN PREVIO AVISO.

Rev.	Fecha	Nombre	Observaciones		Fecha	Nombre
1	10/04/25	P.E.	CONFORME A OBRA	Dibujó	03/02/25	PE
0	06/03/25	M.J.G.	APTO PARA CONSTRUIR	Revisó	03/02/25	N.M.P.
C	12/02/25	M.J.G.	CAMBIO EN DISEÑO DE TABLERO	Aprobó	03/02/25	L.R.P.
B	05/02/25	M.J.G.	EMISION PARA APROBACION			
A	20/01/25	PE	EMISION PARA APROBACION			



Cliente: HOLCIM	N° de Obra: 3224	Hoja N°: 1/1
Obra: EMBOLSADORA MALAGUEÑO	N° de Plano Cliente: 010279	Rev.N°
Denominación: ESQUEMA TOP. TIPOICO TAB. TOMACORR.	N° de Plano: 4793-00-E-TP-004	Rev.N° 1