



2


1

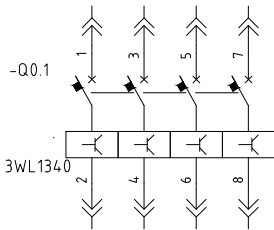


INTERRUPTOR EXTRAIBLE
3WL...

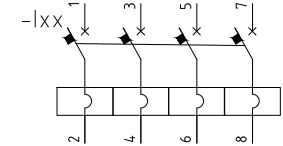


INTERRUPTOR SIEMENS
3WA...

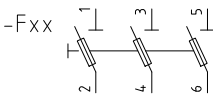


SECCIONADOR C/PORTA FUSIBLES NH
SIEMENS

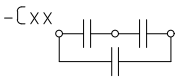

CAPACITORES

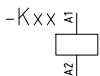

BOBINA DE CONTACTOR
SIEMENS

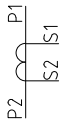

TRANSF. DE CORRIENTE




CONTACTO AUXILIAR



PILOTO LUMINOSO



BORNE DE COMANDO
ZOLODA

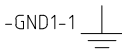


PUESTA A TIERRA


CABLEADOS:

FASE CDO. 220VCA: CABLE NEGRO 1,5mm²
NEUTRO CDO. 220VCA: CABLE CELESTE 1,5mm²
POS. CDO. 24VCC: CABLE ROJO 1,5mm²
NEG. CDO. 24VCC: CABLE BLANCO 1,5mm²
CTOS. VOLT.: CABLE NEGRO CABLE NEGRO 2,5mm²
CTOS. AMP.: CABLE NEGRO 4mm²
CTOS. AMP. (TIERRA): CABLE VERDE/AMARILLO 4mm²

CONFORME
A OBRA
PROYECCION ELECTROLUZ SRL

2	CONFORME A OBRA	C.G.O. 07/05/25			
1	CONFORME A FABRICACION	R.E.E.D. 04/08/23			
0	APTO PARA CONSTRUIR	R.E.E.D. 22/07/23			
A	PARA APROBACION	S.SOSA 25/01/23	L.R.P. 25/01/23		
R E V I S I O N E S		REVISO FECHA	APROBO FECHA	PLANOS DE REFERENCIA	
PROYECTO Nro.:		FECHA	NOMBRE		
PROYECTO:		PROYECTÓ:	S.A.S.		
PROYE. ELEC.		REVISÓ:	S.SOSA		
UBICACIÓN:		APROBÓ:	L.R.P.	ACONtimber SAU COMPLEJO RESIDENCIAL-ELECTRICIDAD ASERRADERO GOBERNADOR VIRASORO	
ARCHIVO:		ESCALA:	DESIGNACION:	PLANO Nro. 4534-06-E-FU01	
REFERENCIA:		S/E	 	ESQUEMA FUNCIONAL TABLERO TGBT 05.1 CARATULA	
				FECHA: 25/01/23	
				REVISIÓN: A	

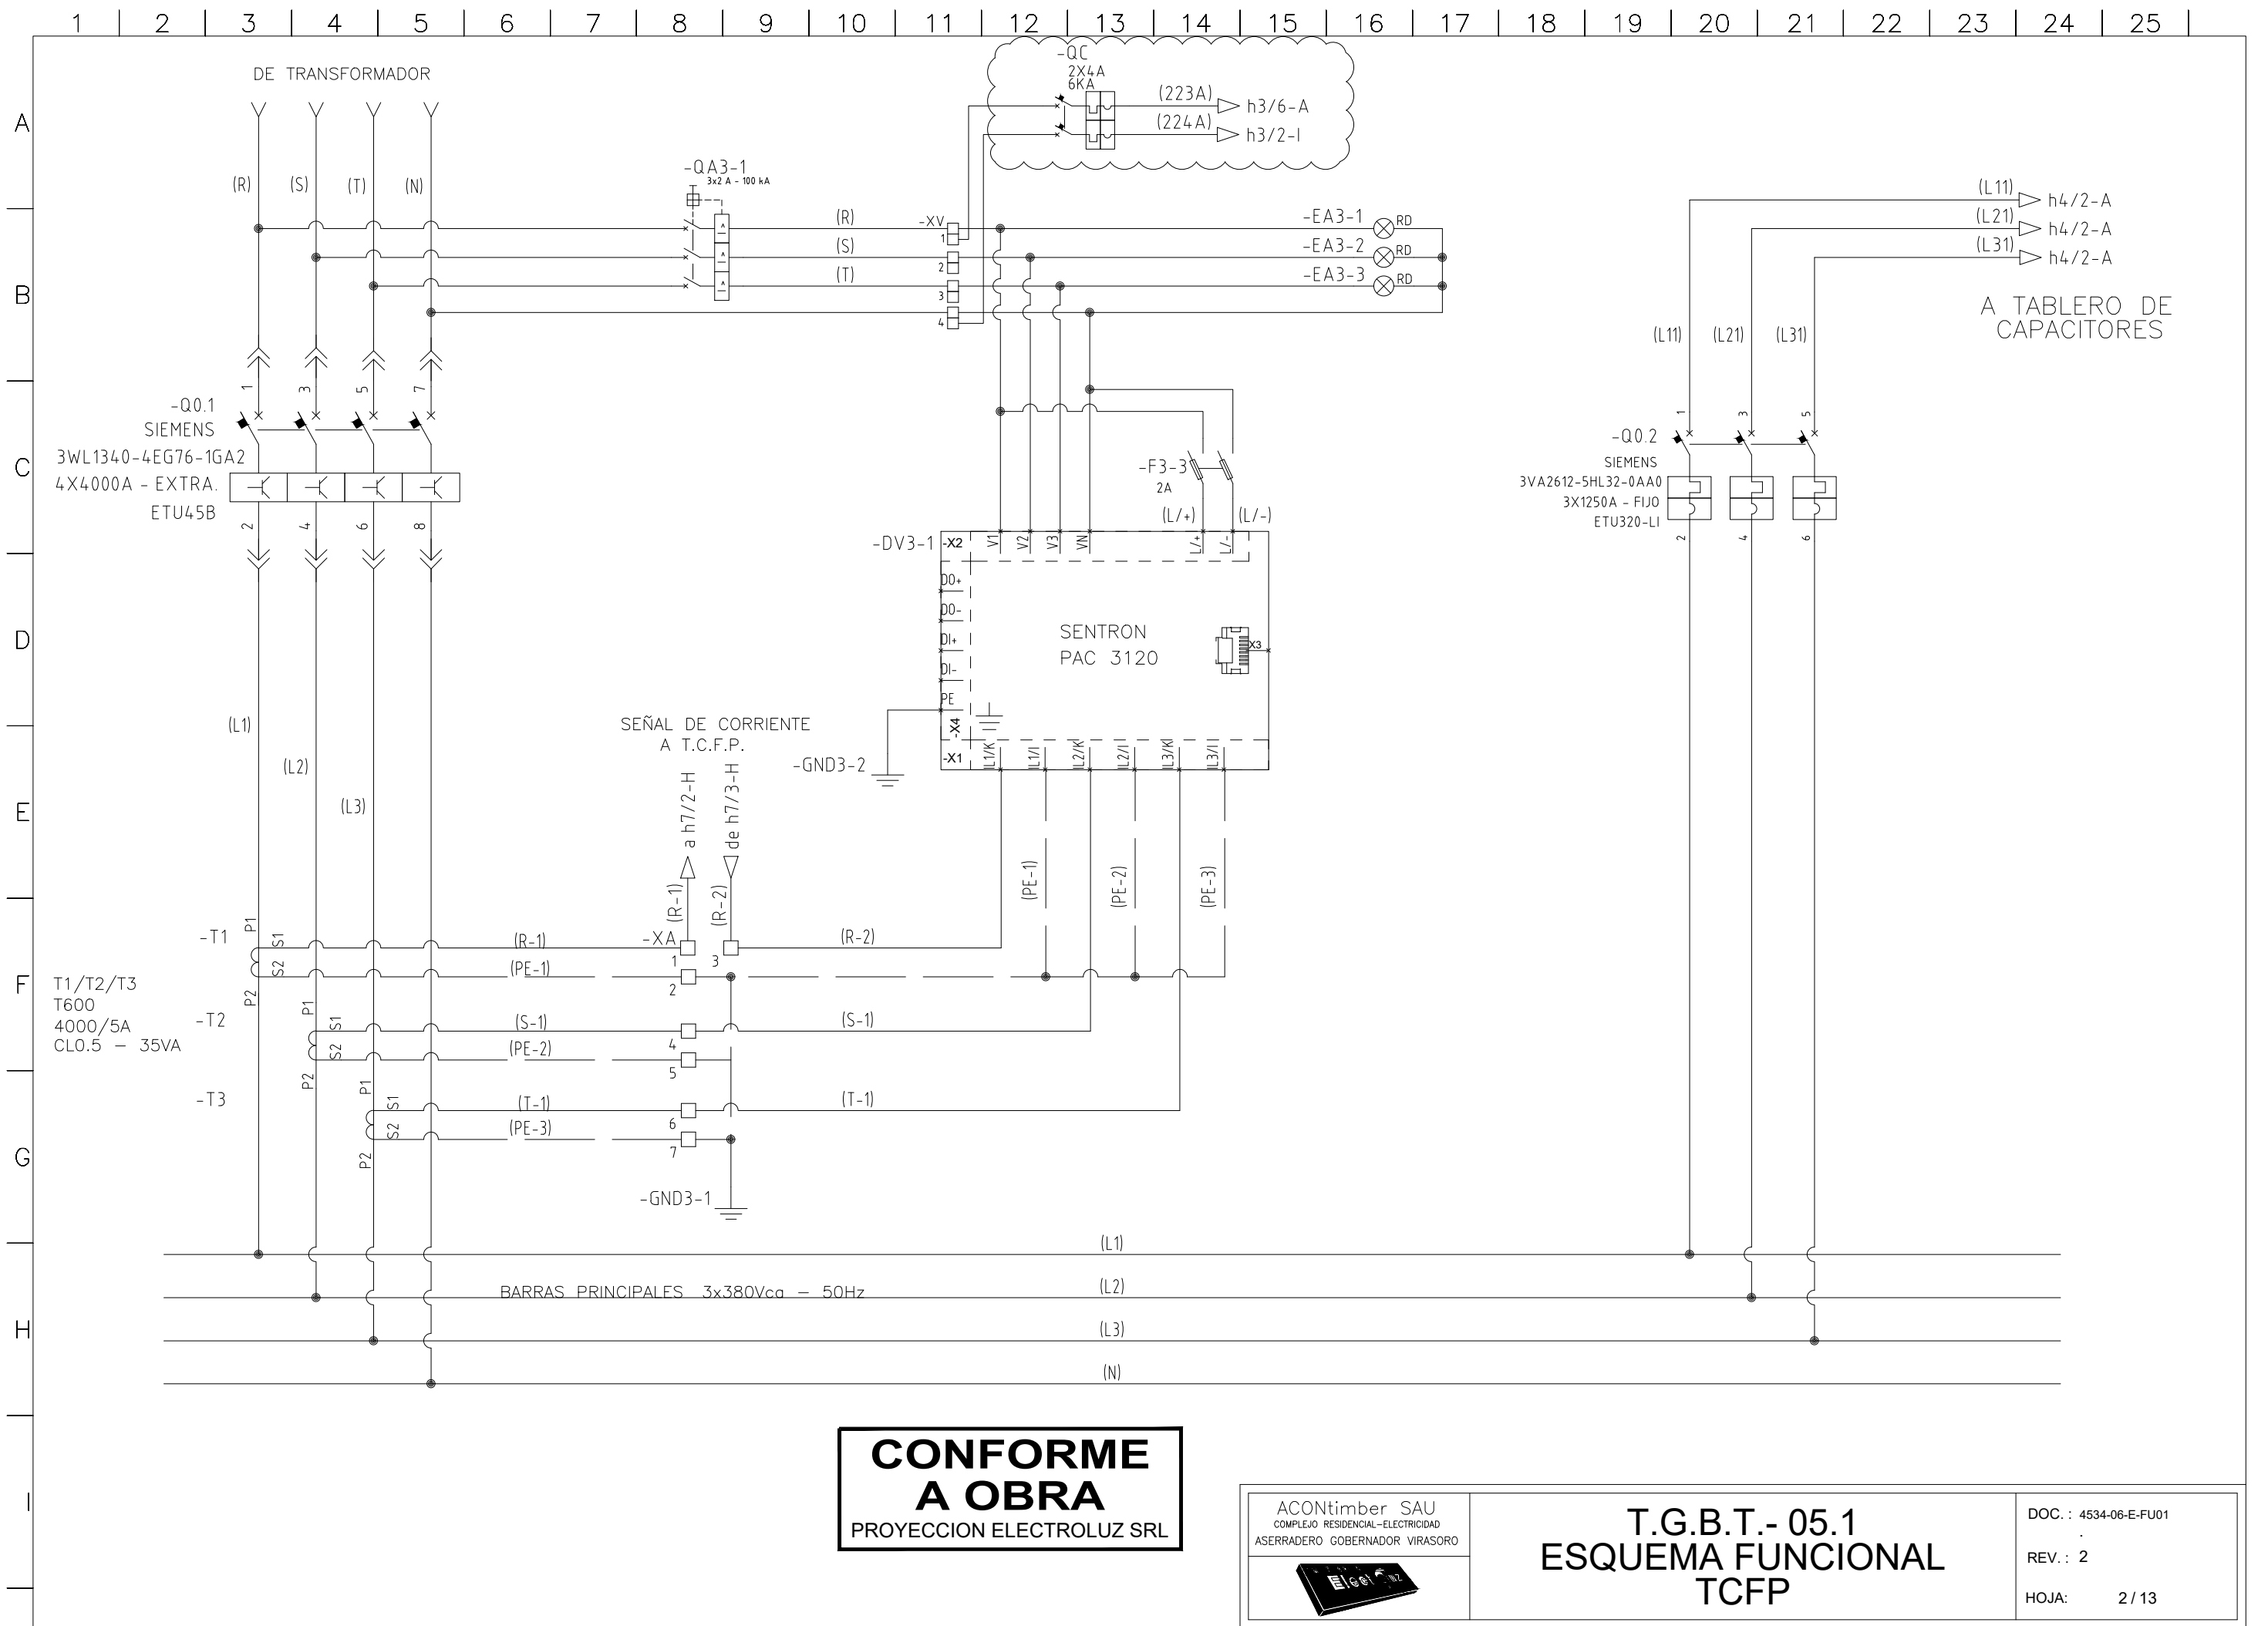

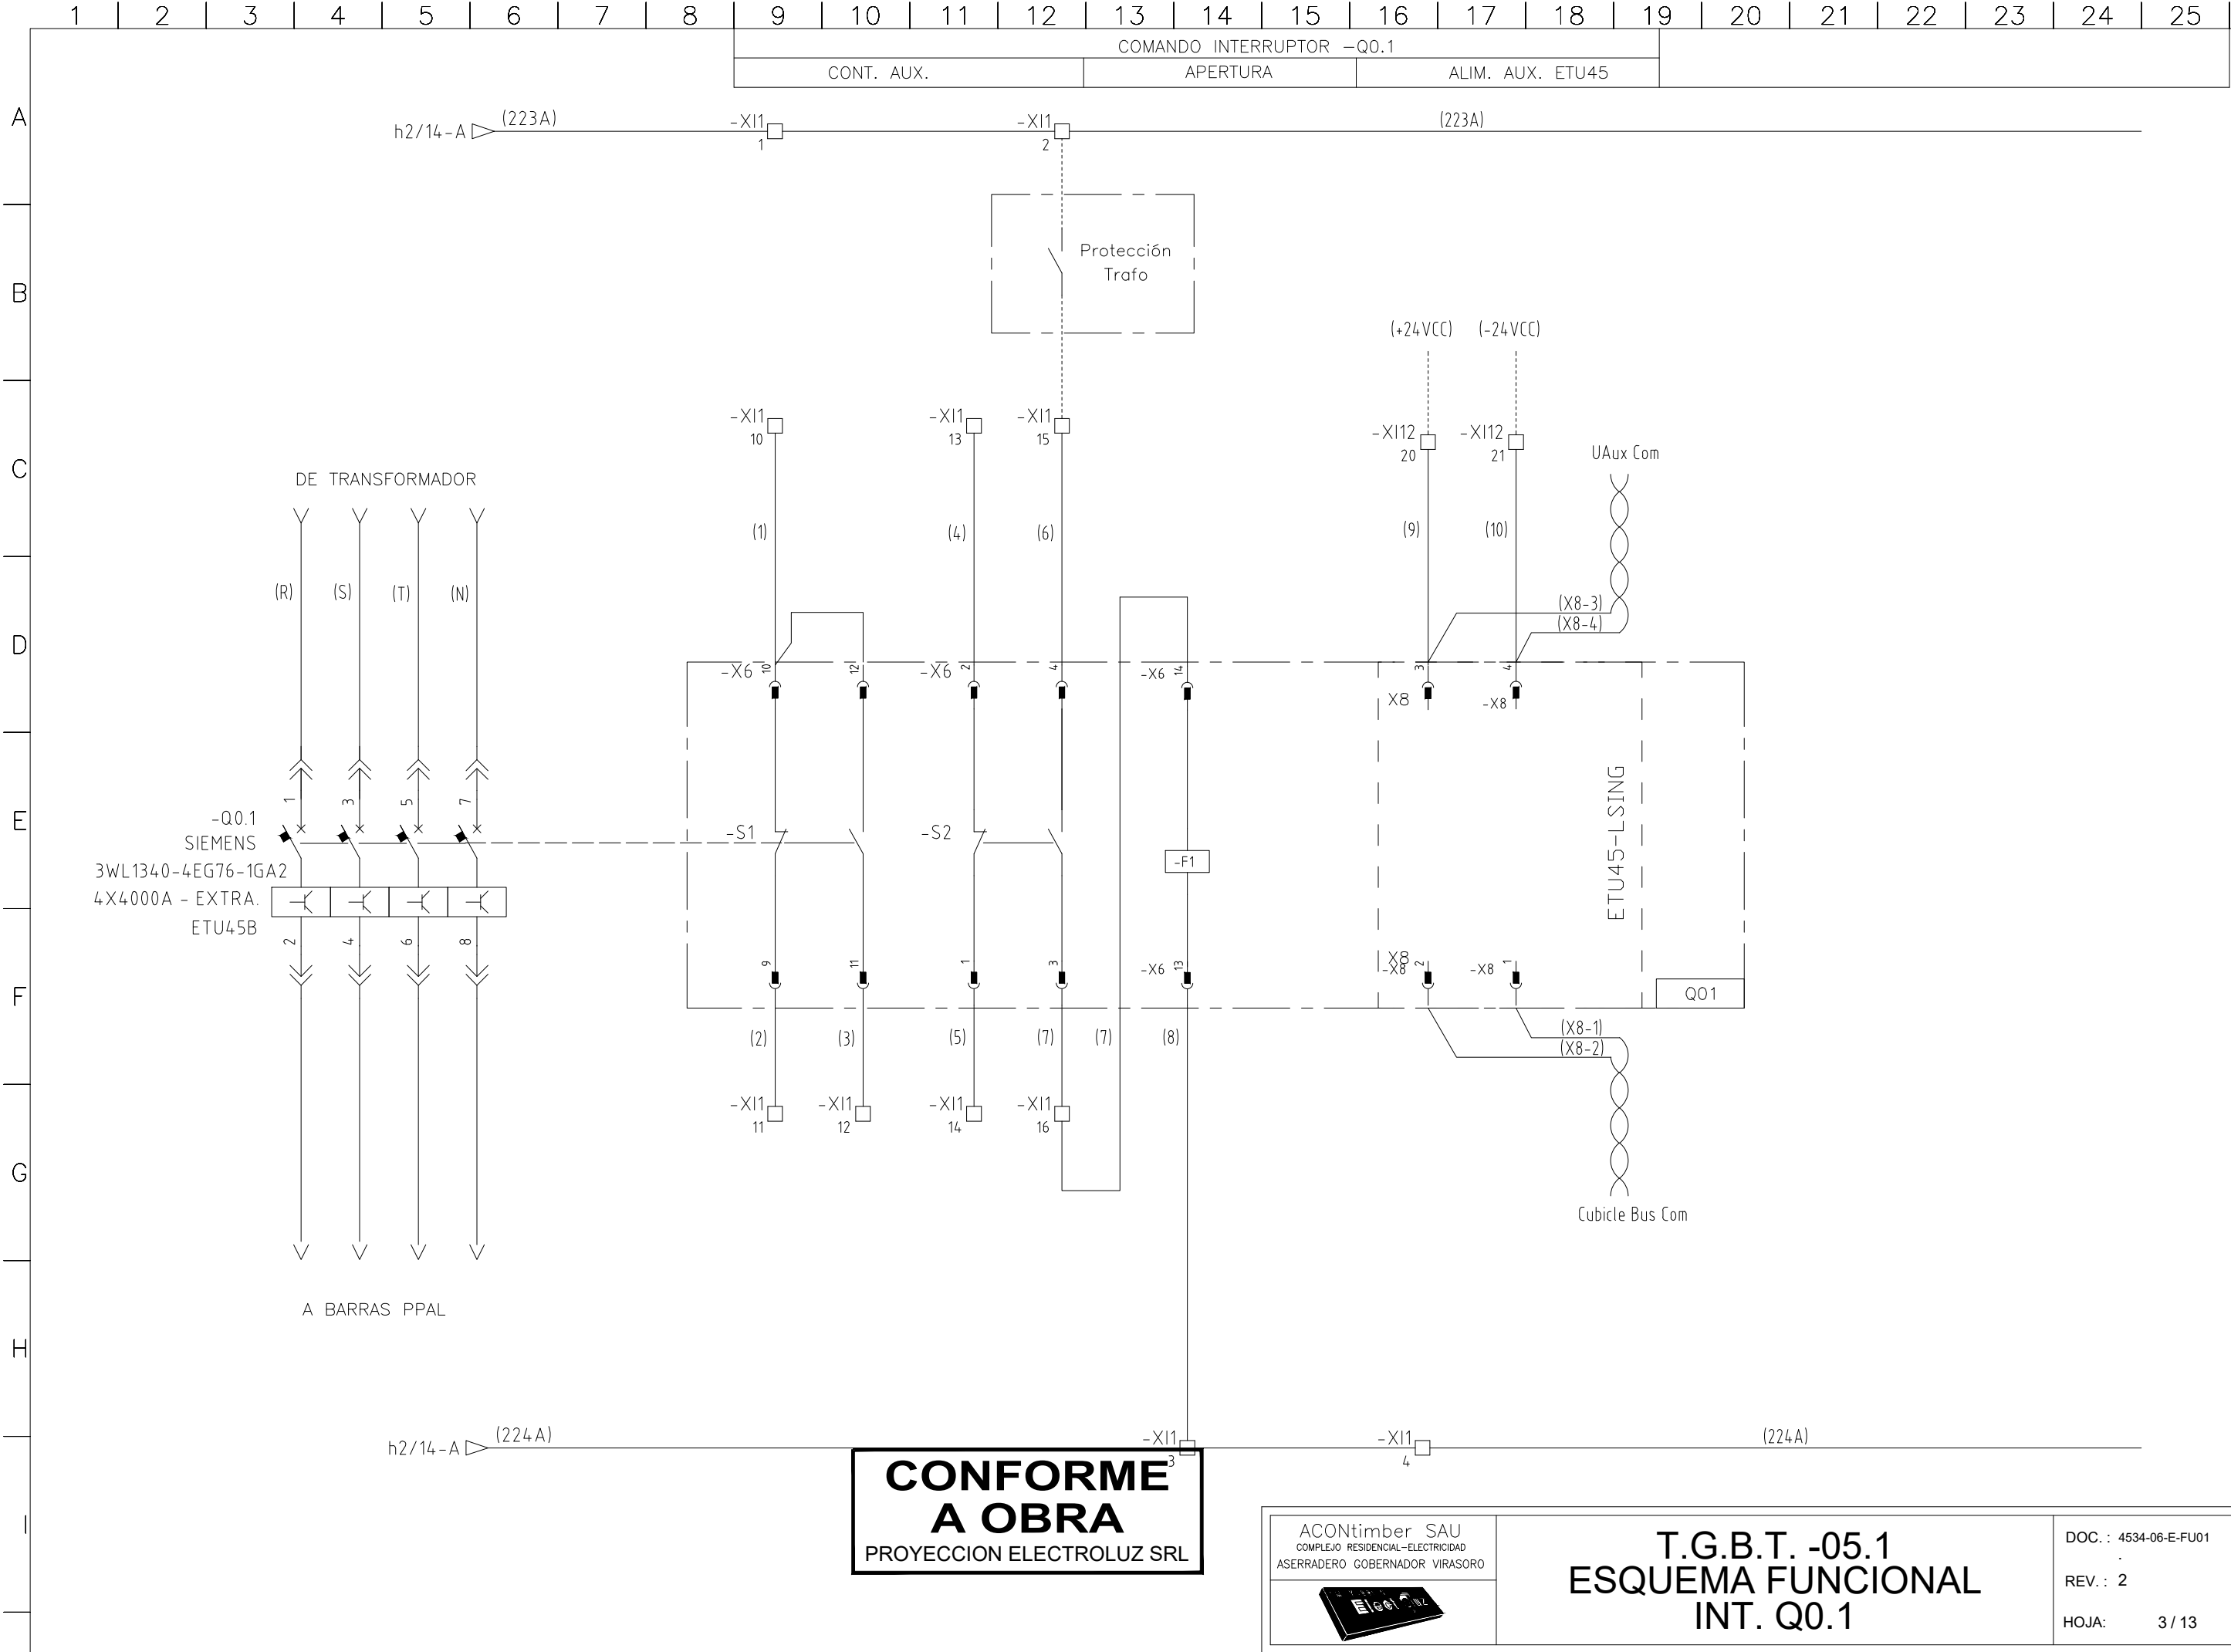


**CONFORME
A OBRA**
PROYECCION ELECTROLUZ SRL

ACONtimber SAU
COMPLEJO RESIDENCIAL-ELECTRICIDAD
ASERRADERO GOBERNADOR VIRASORO



T.G.B.T. -05.1
ESQUEMA FUNCIONAL
INT. Q0.1

DOC. : 4534-06-E-FU01
REV. : 2
HOJA: 3 / 13

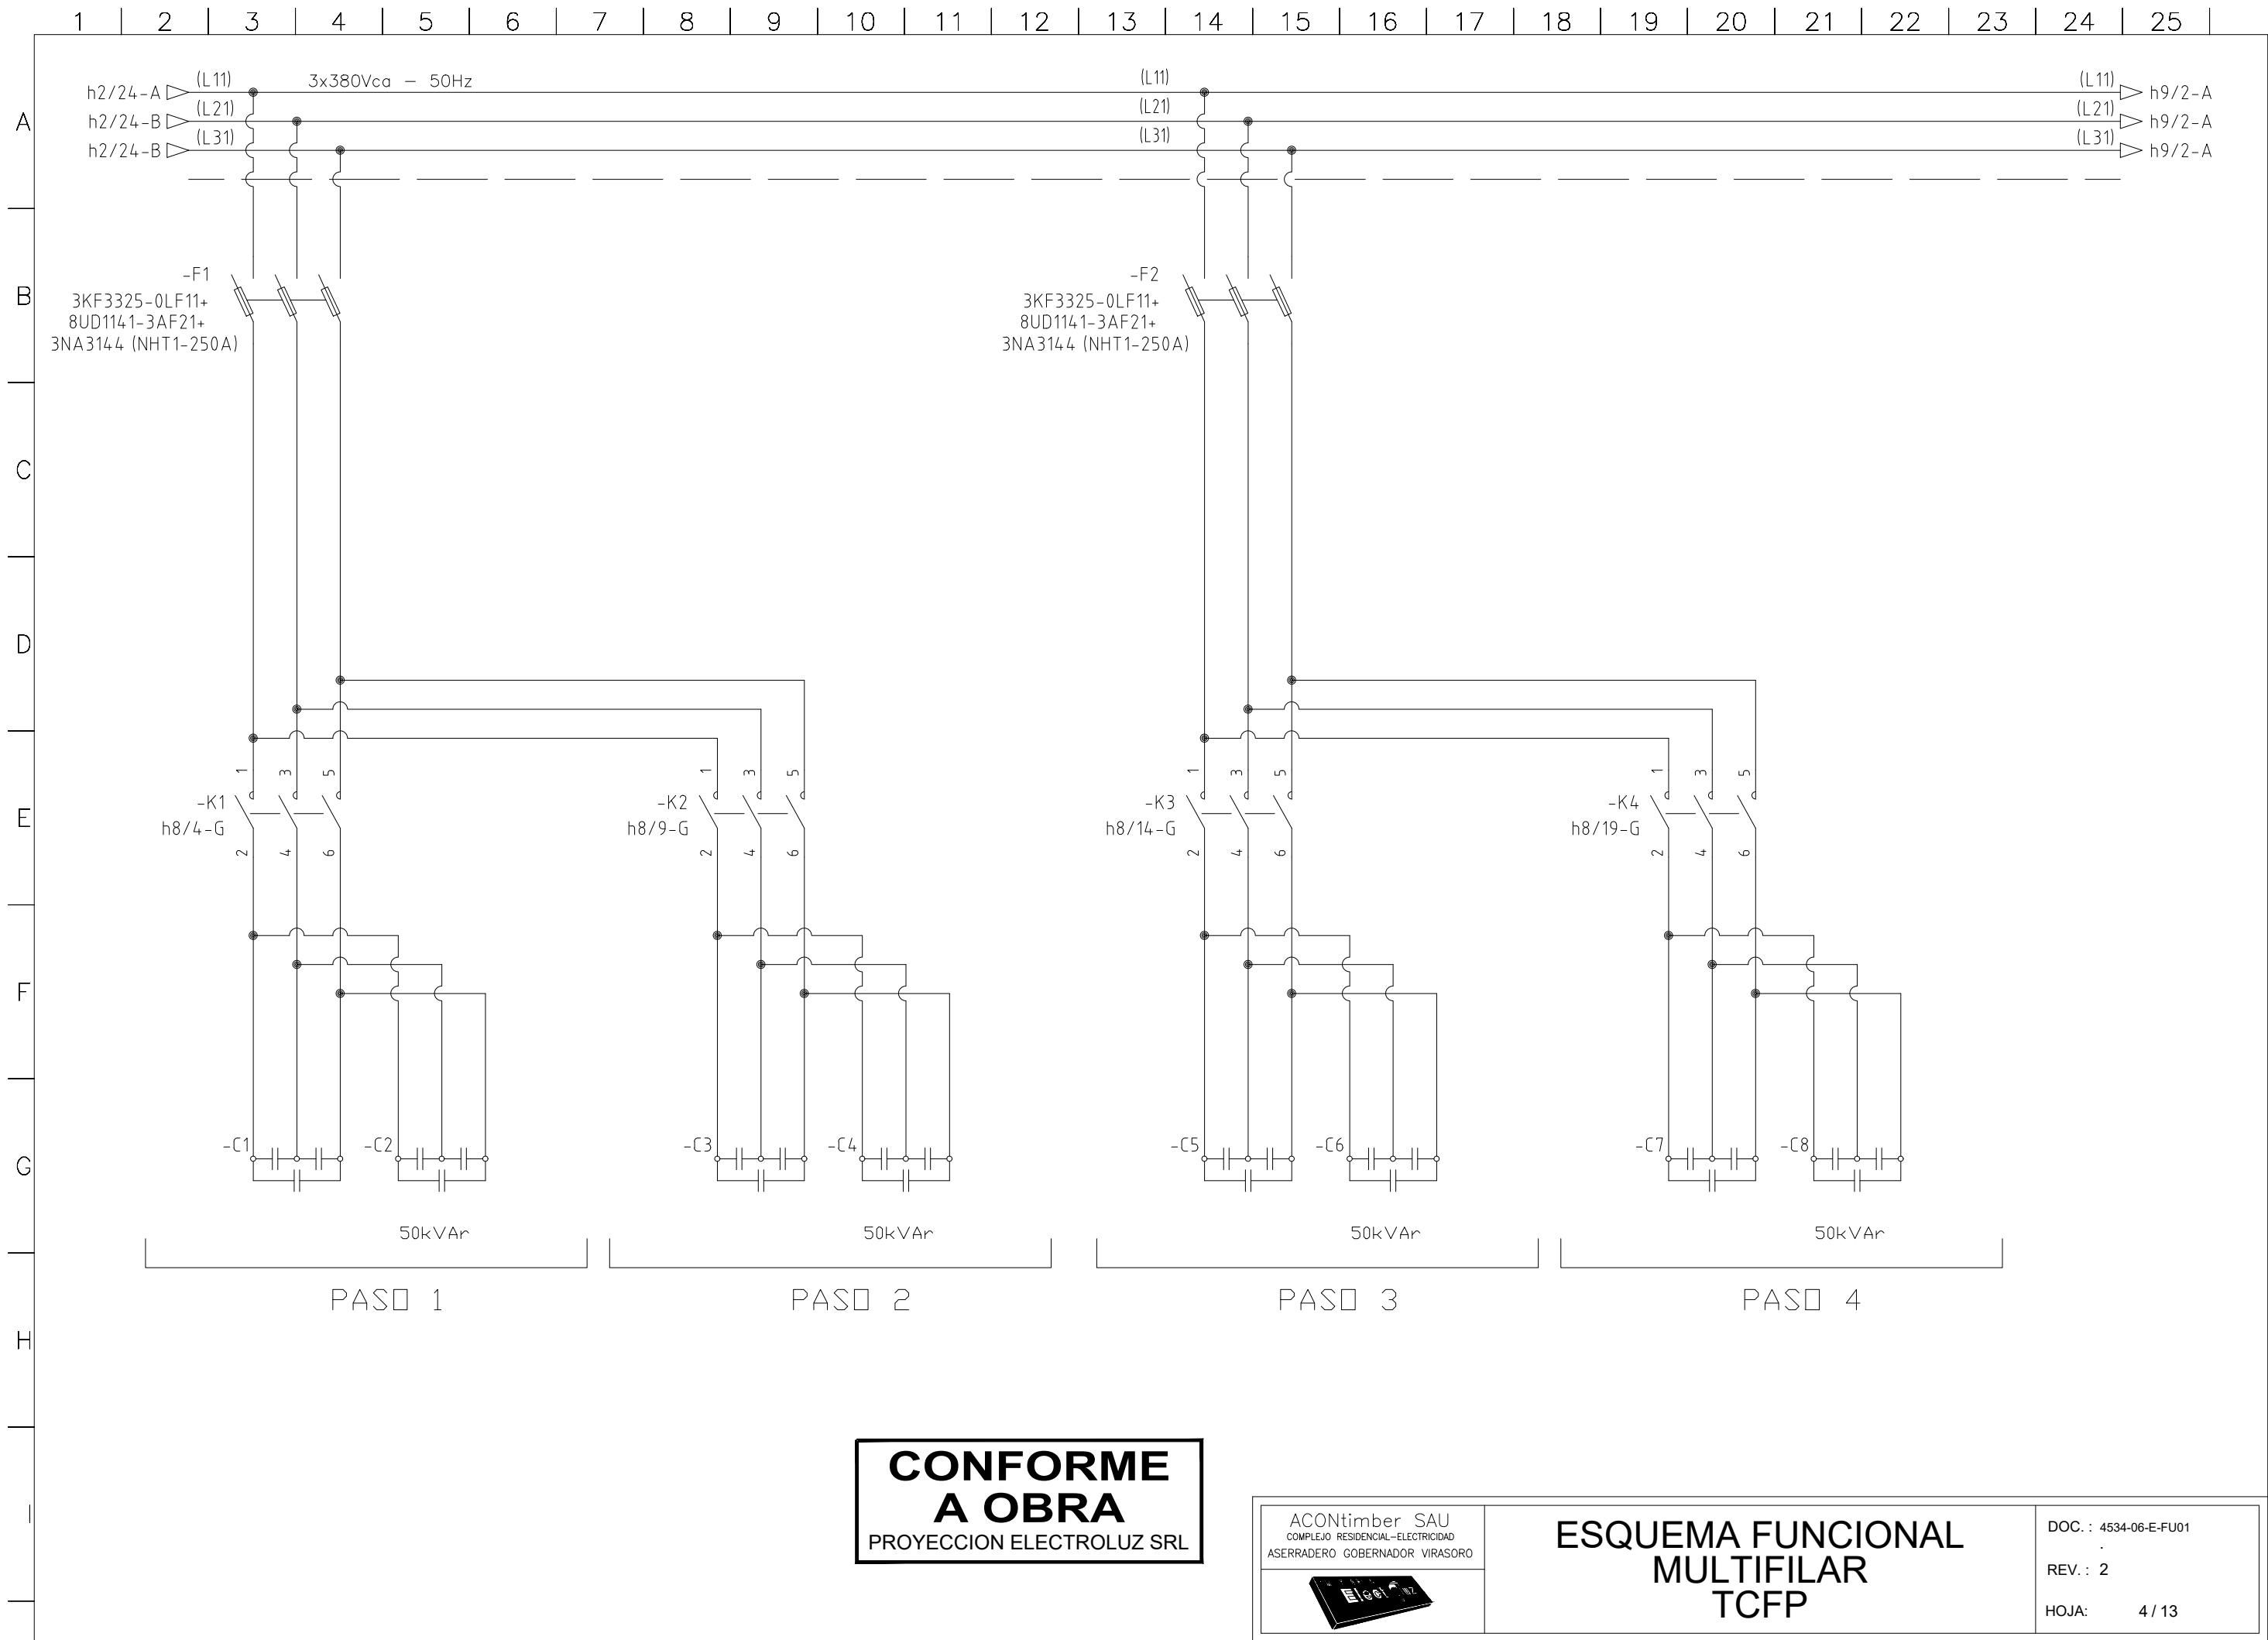


**CONFORME
A OBRA**
PROYECCION ELECTROLUZ SRL


ACONtimber SAU
COMPLEJO RESIDENCIAL-ELECTRICIDAD
ASERRADERO GOBERNADOR VIRASORO





**ESQUEMA FUNCIONAL
MULTIFILAR
TCFP**

DOC. : 4534-06-E-FU01
REV. : 2
HOJA: 4 / 13

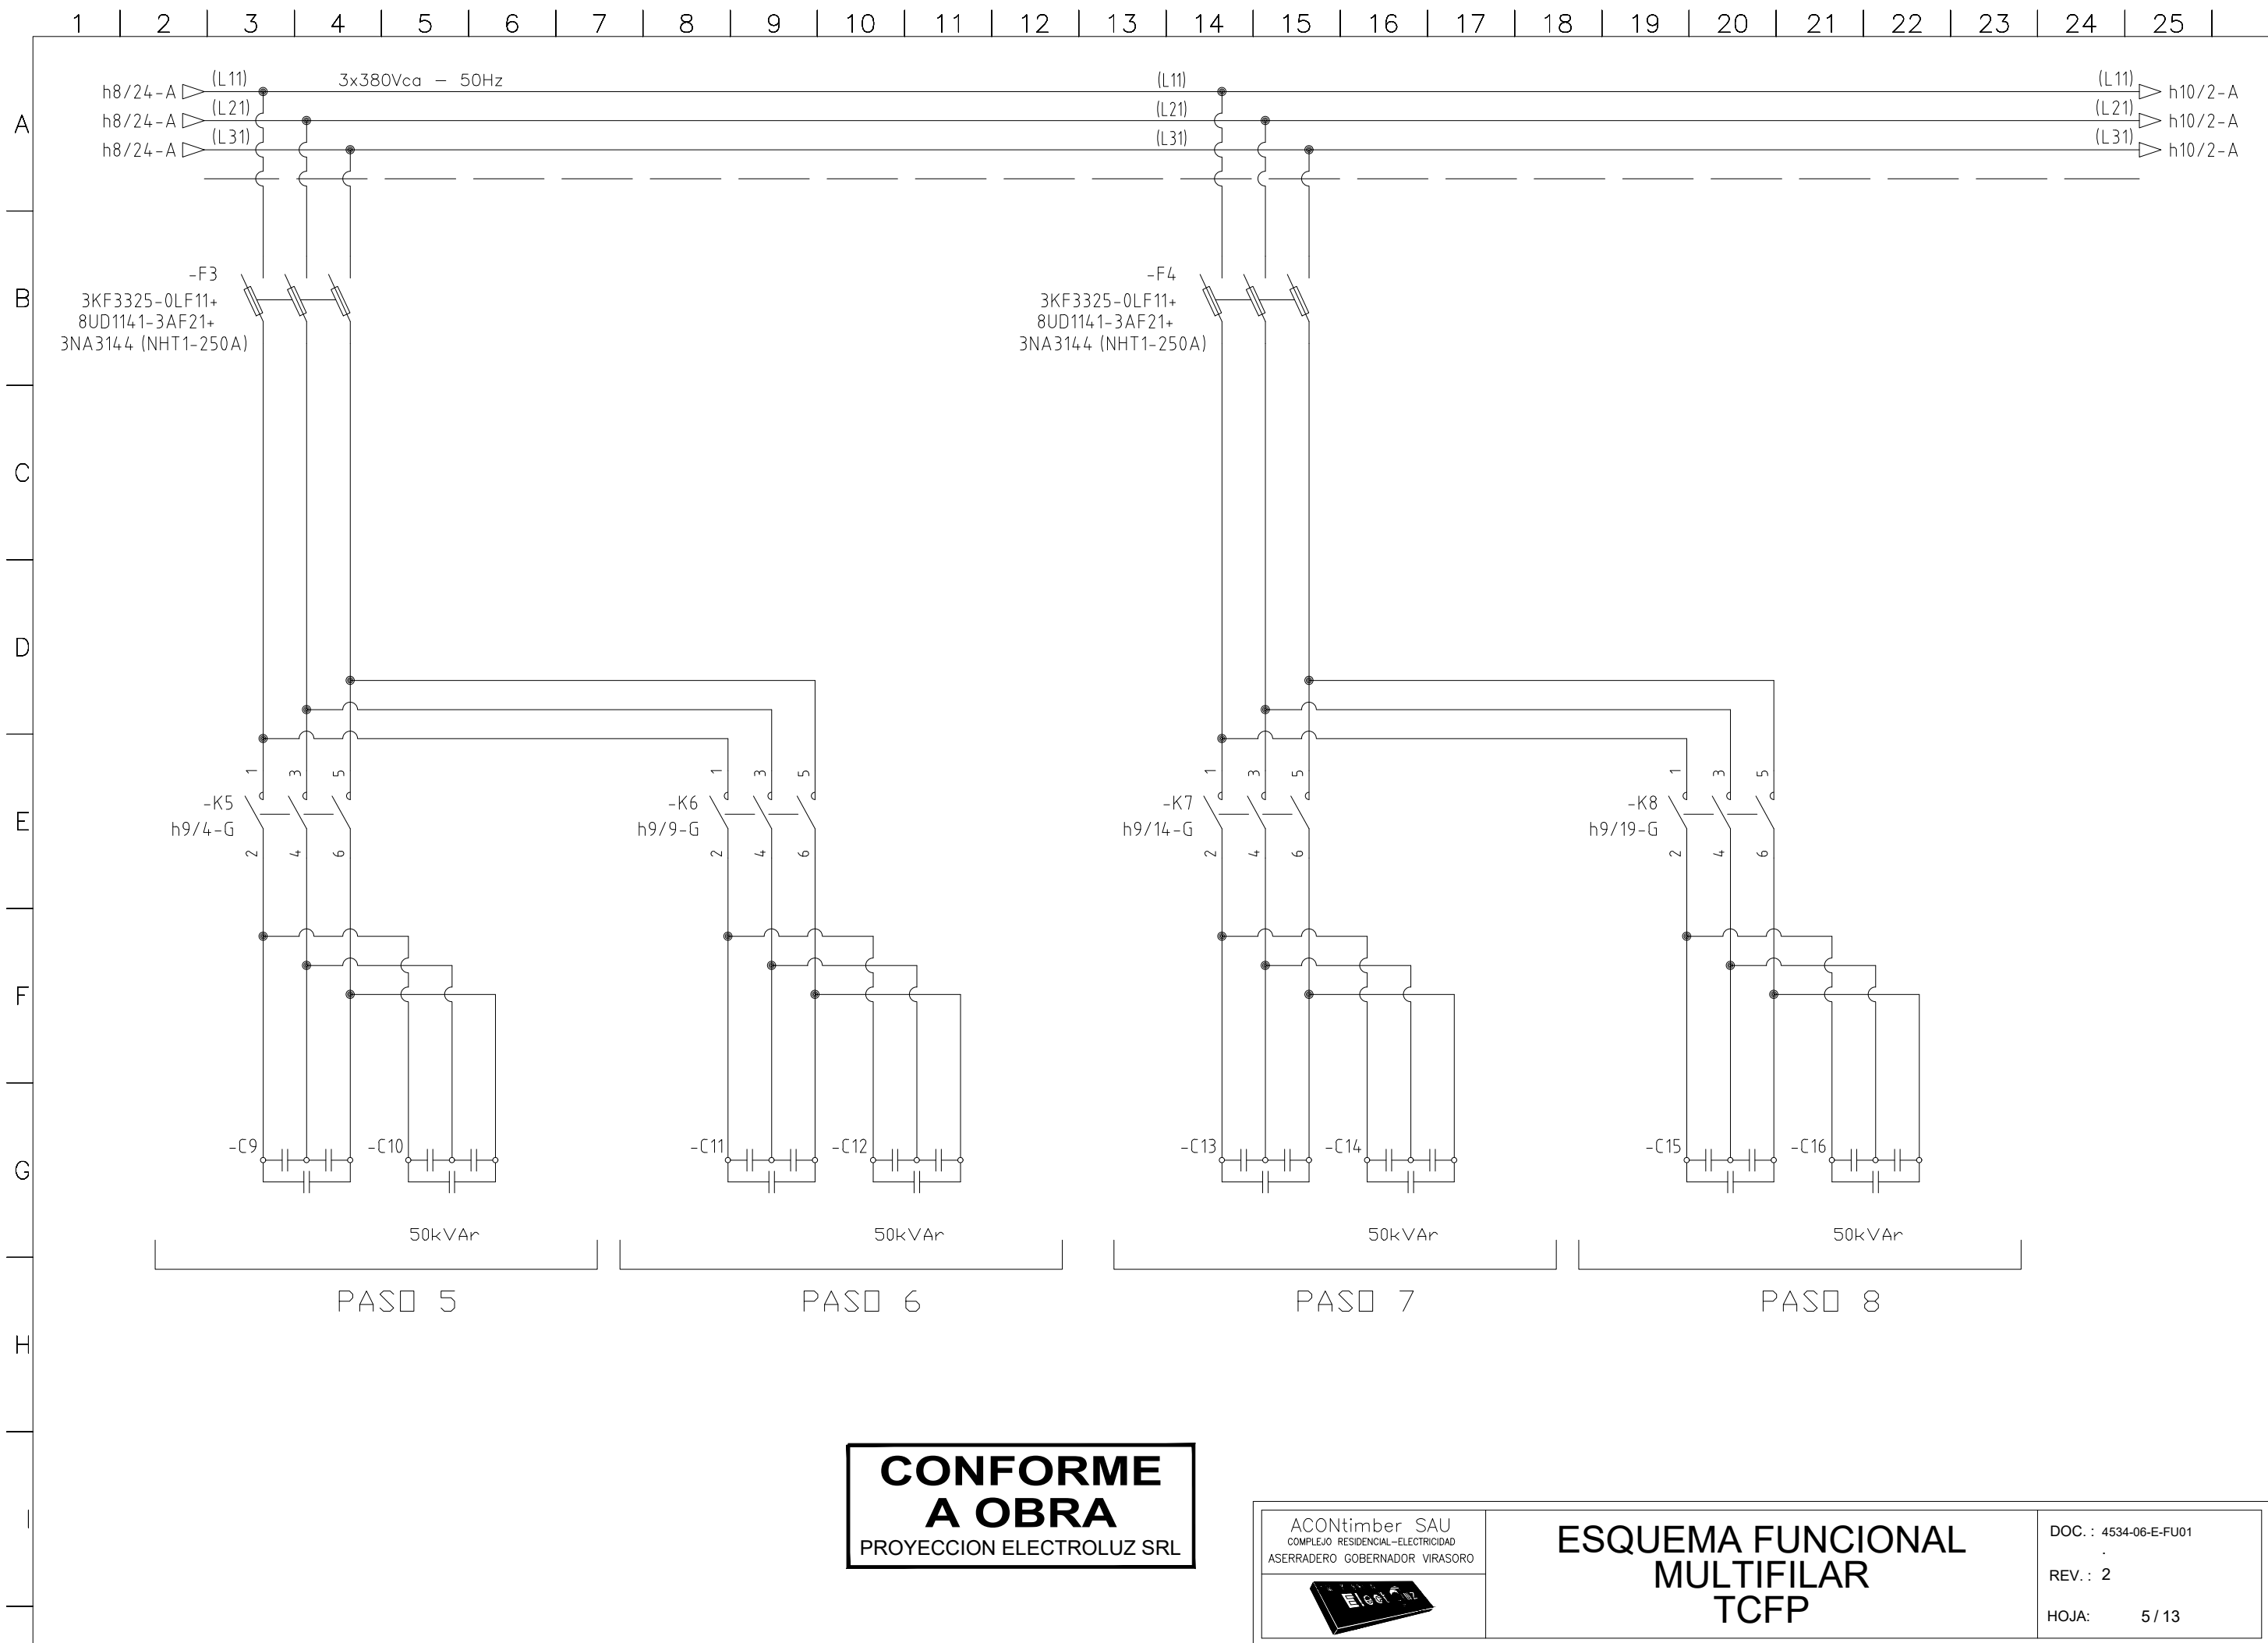

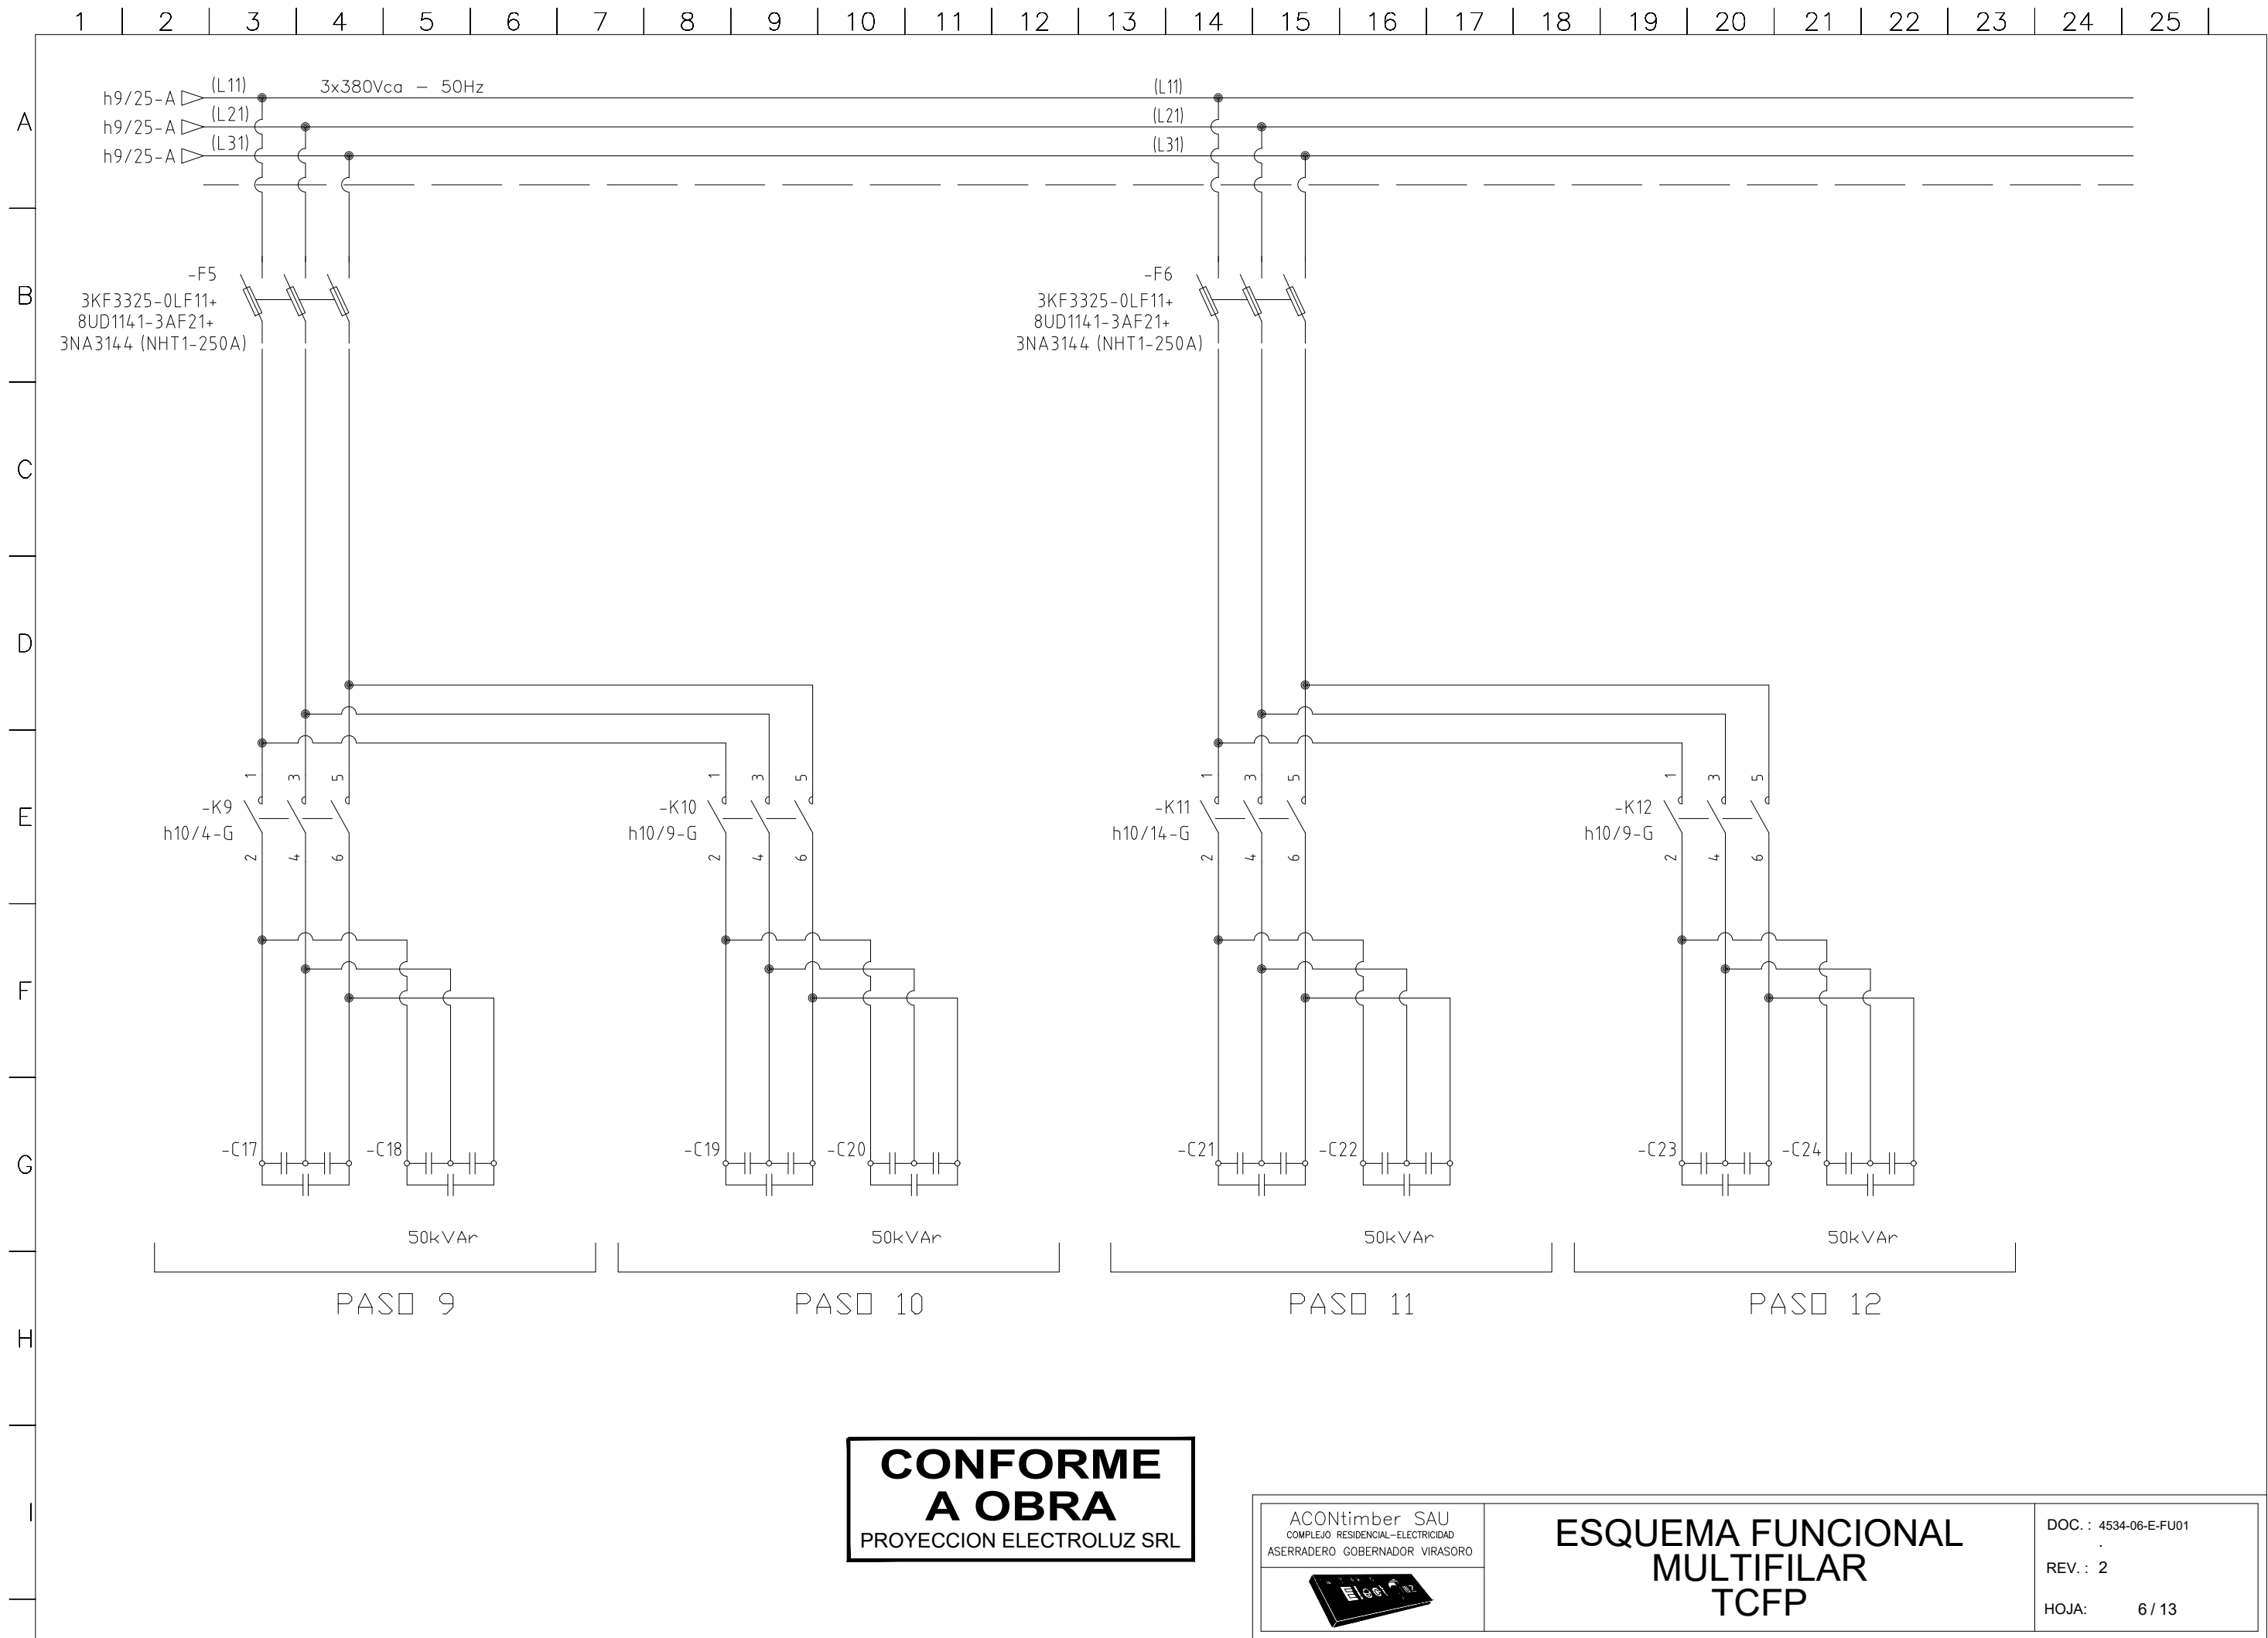

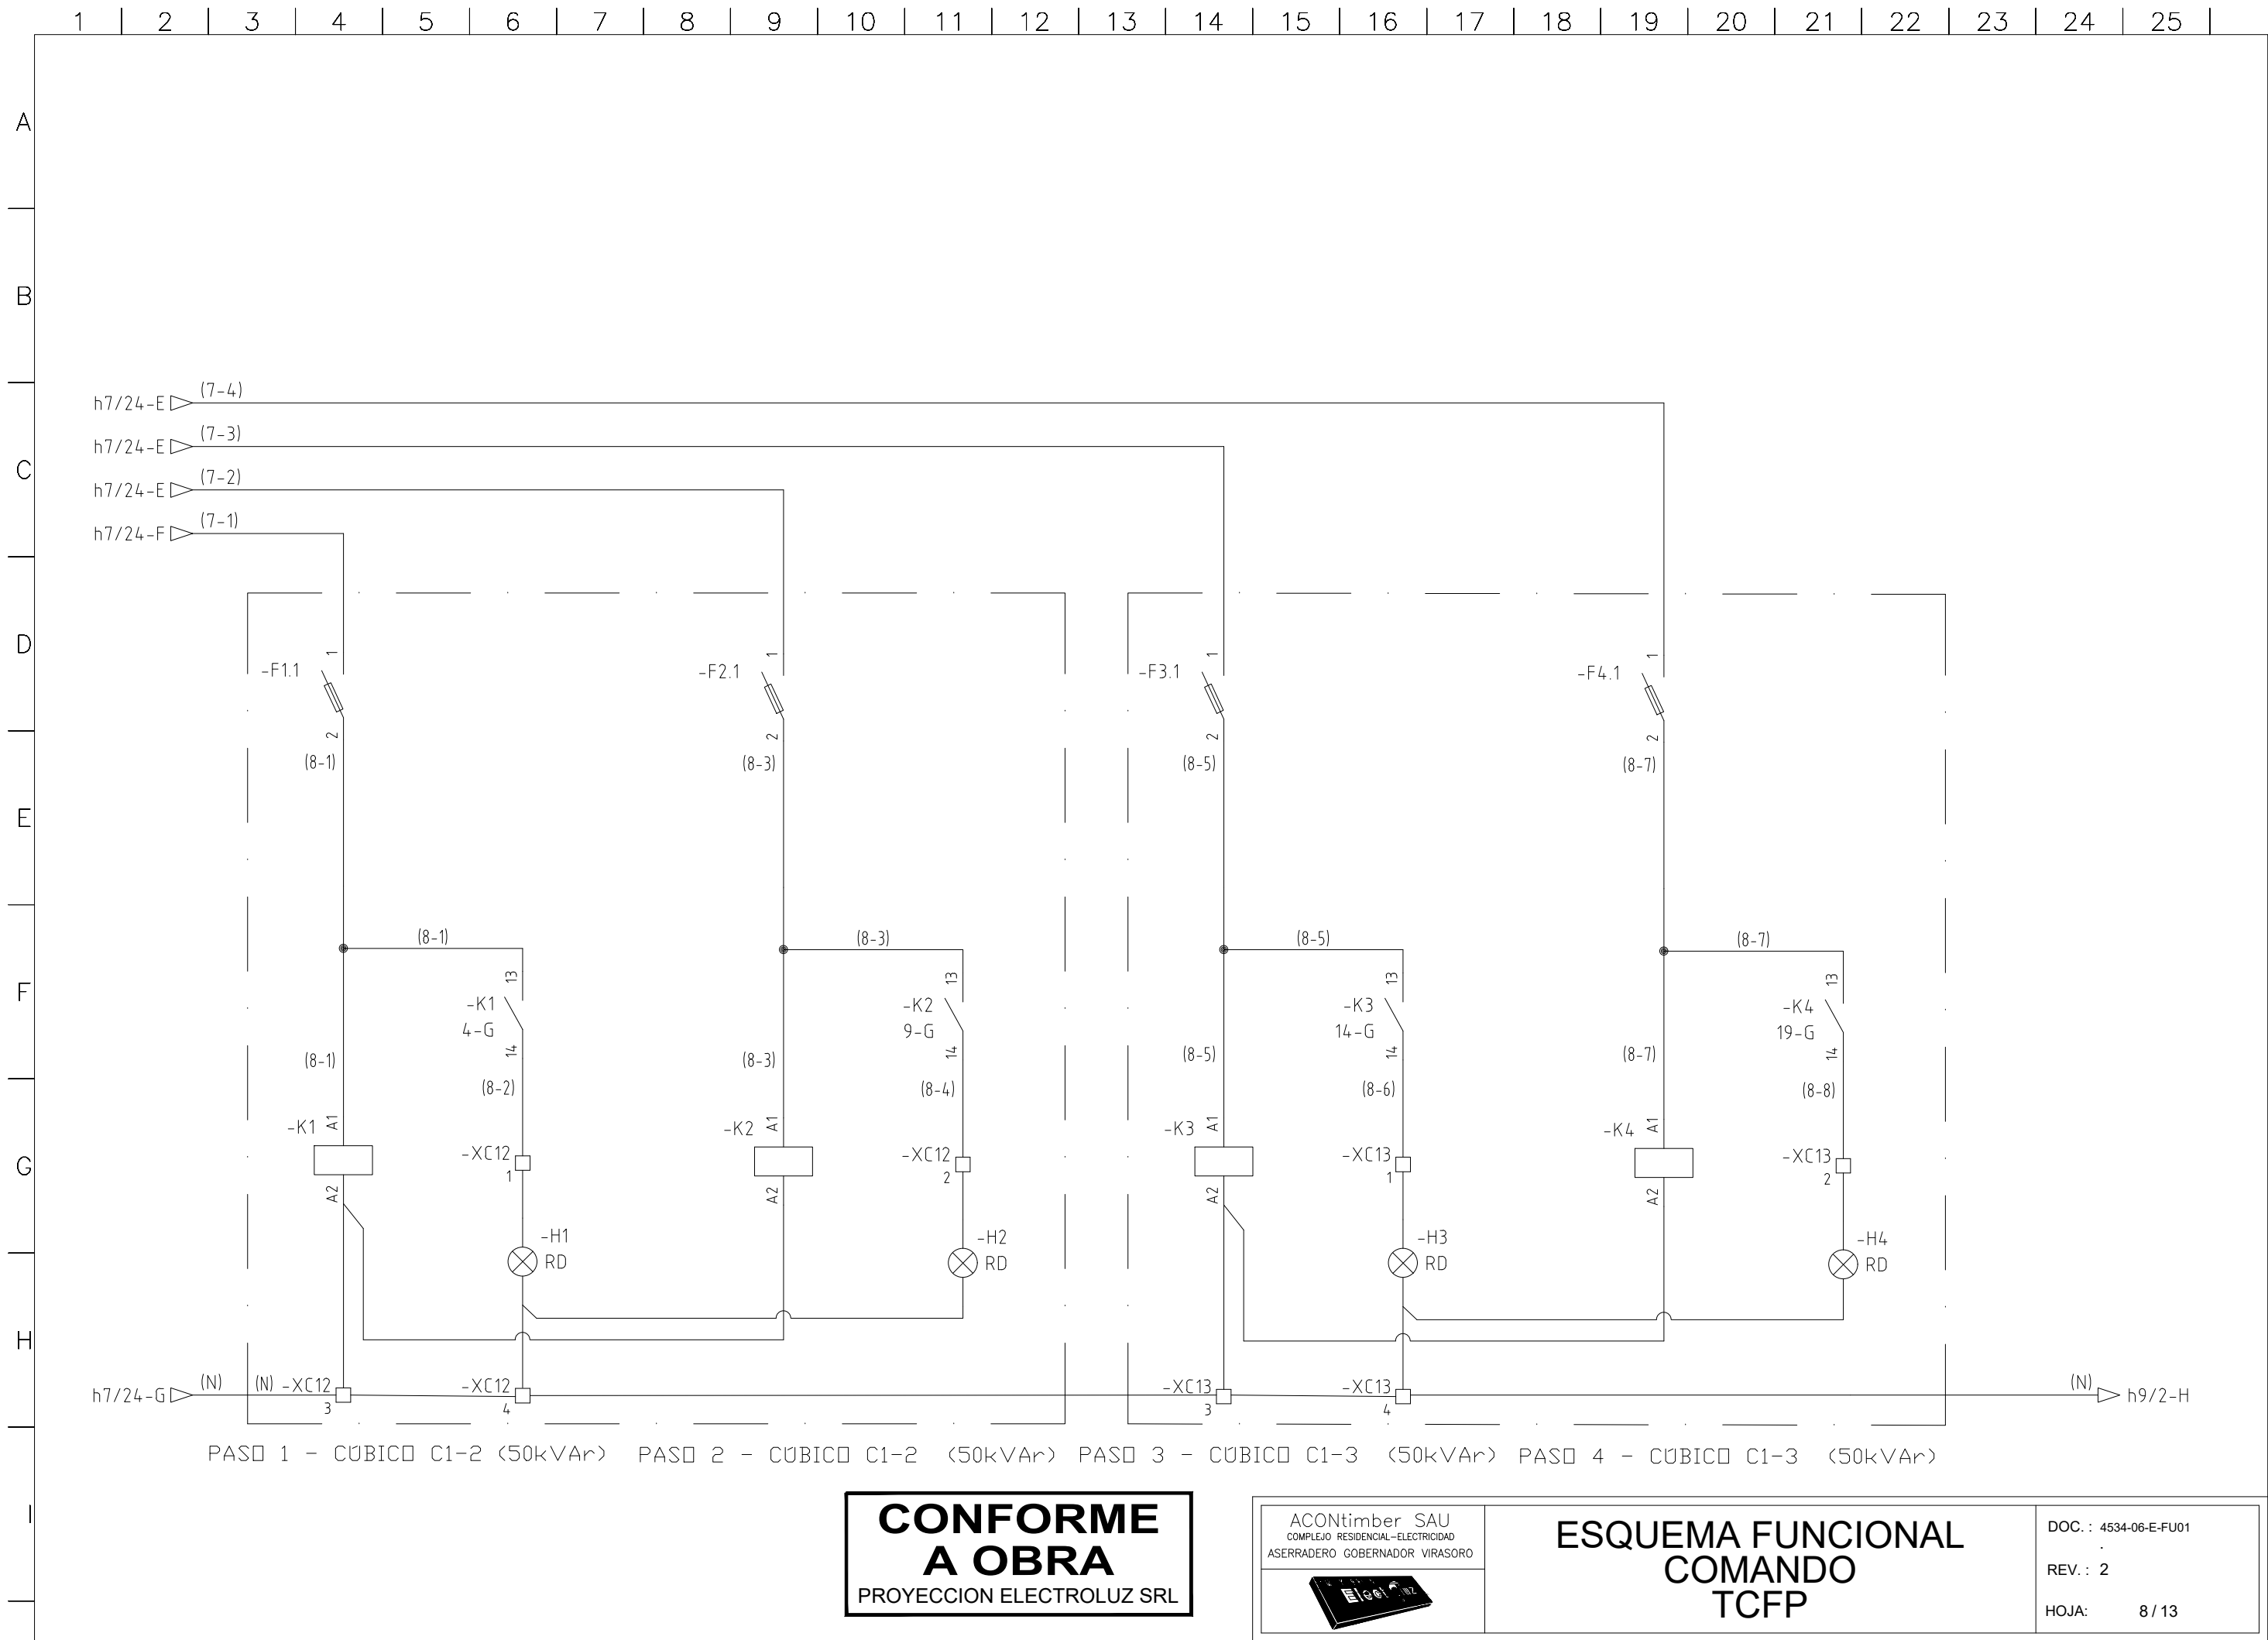

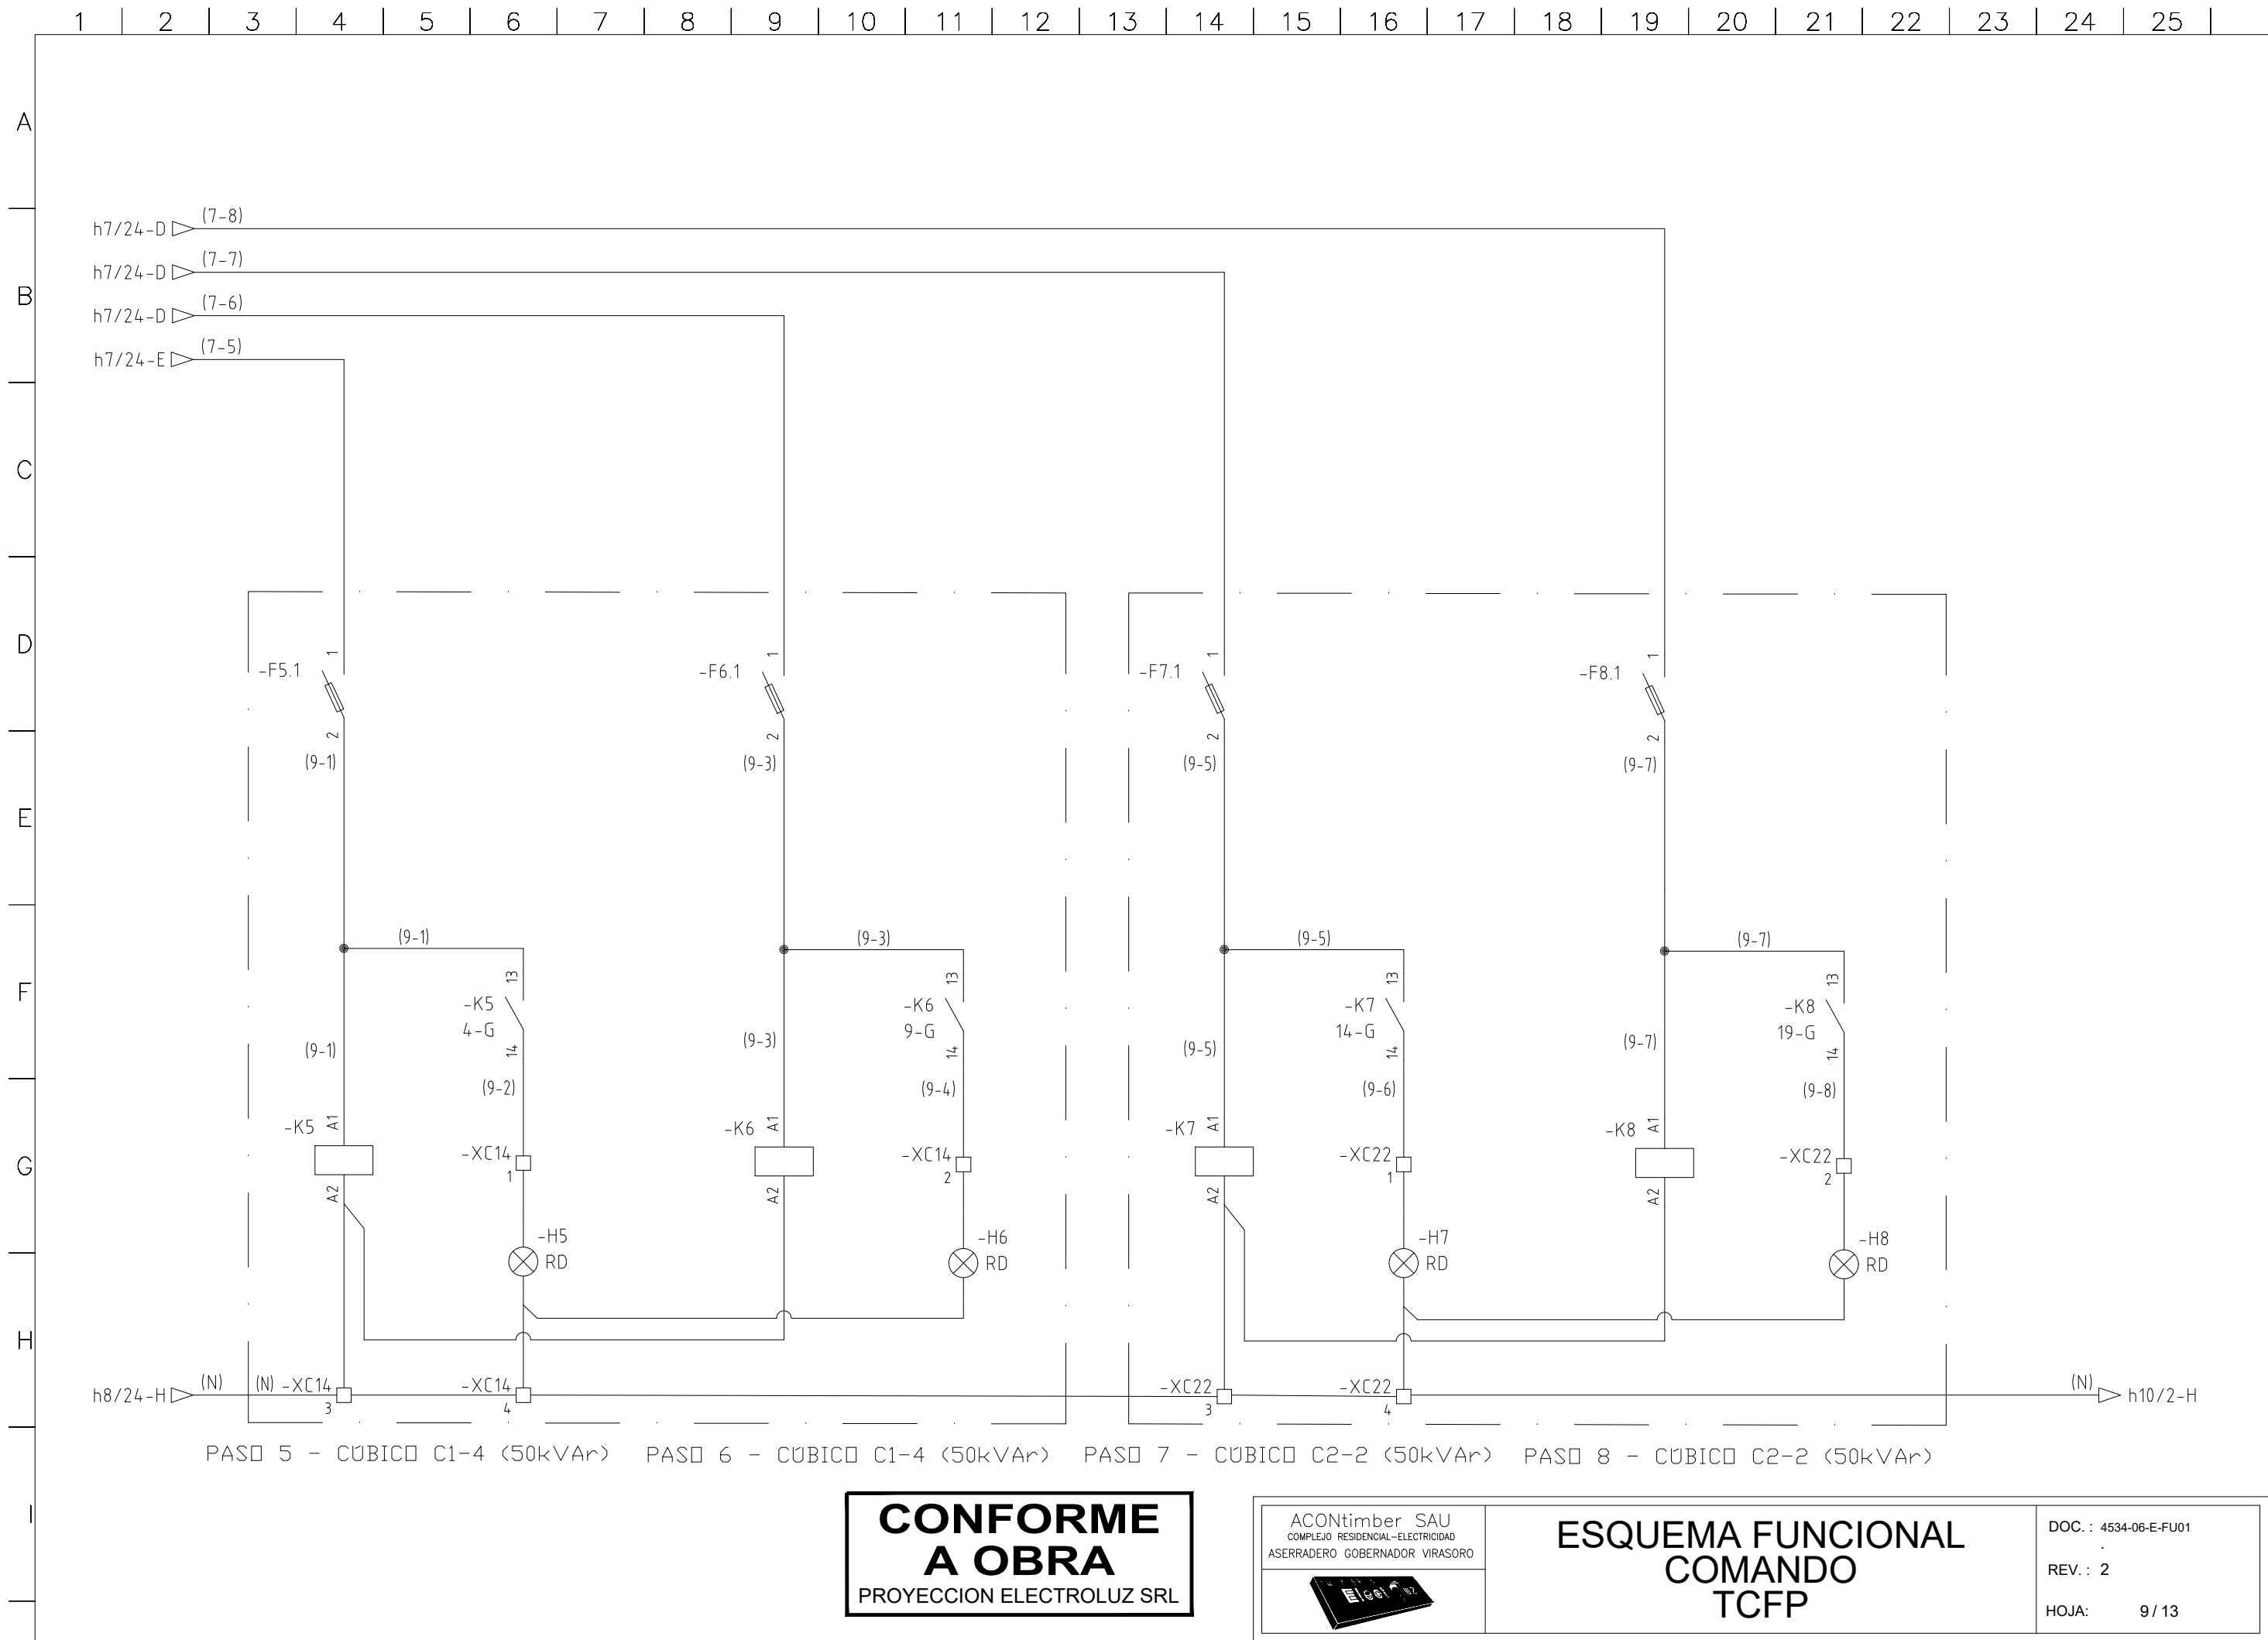


**CONFORME
A OBRA**
PROYECCION ELECTROLUZ SRL


ACONtimber SAU
COMPLEJO RESIDENCIAL-ELECTRICIDAD
ASERRADERO GOBERNADOR VIRASORO



**ESQUEMA FUNCIONAL
COMANDO
TCFP**

DOC. : 4534-06-E-FU01
REV. : 2
HOJA: 9 / 13

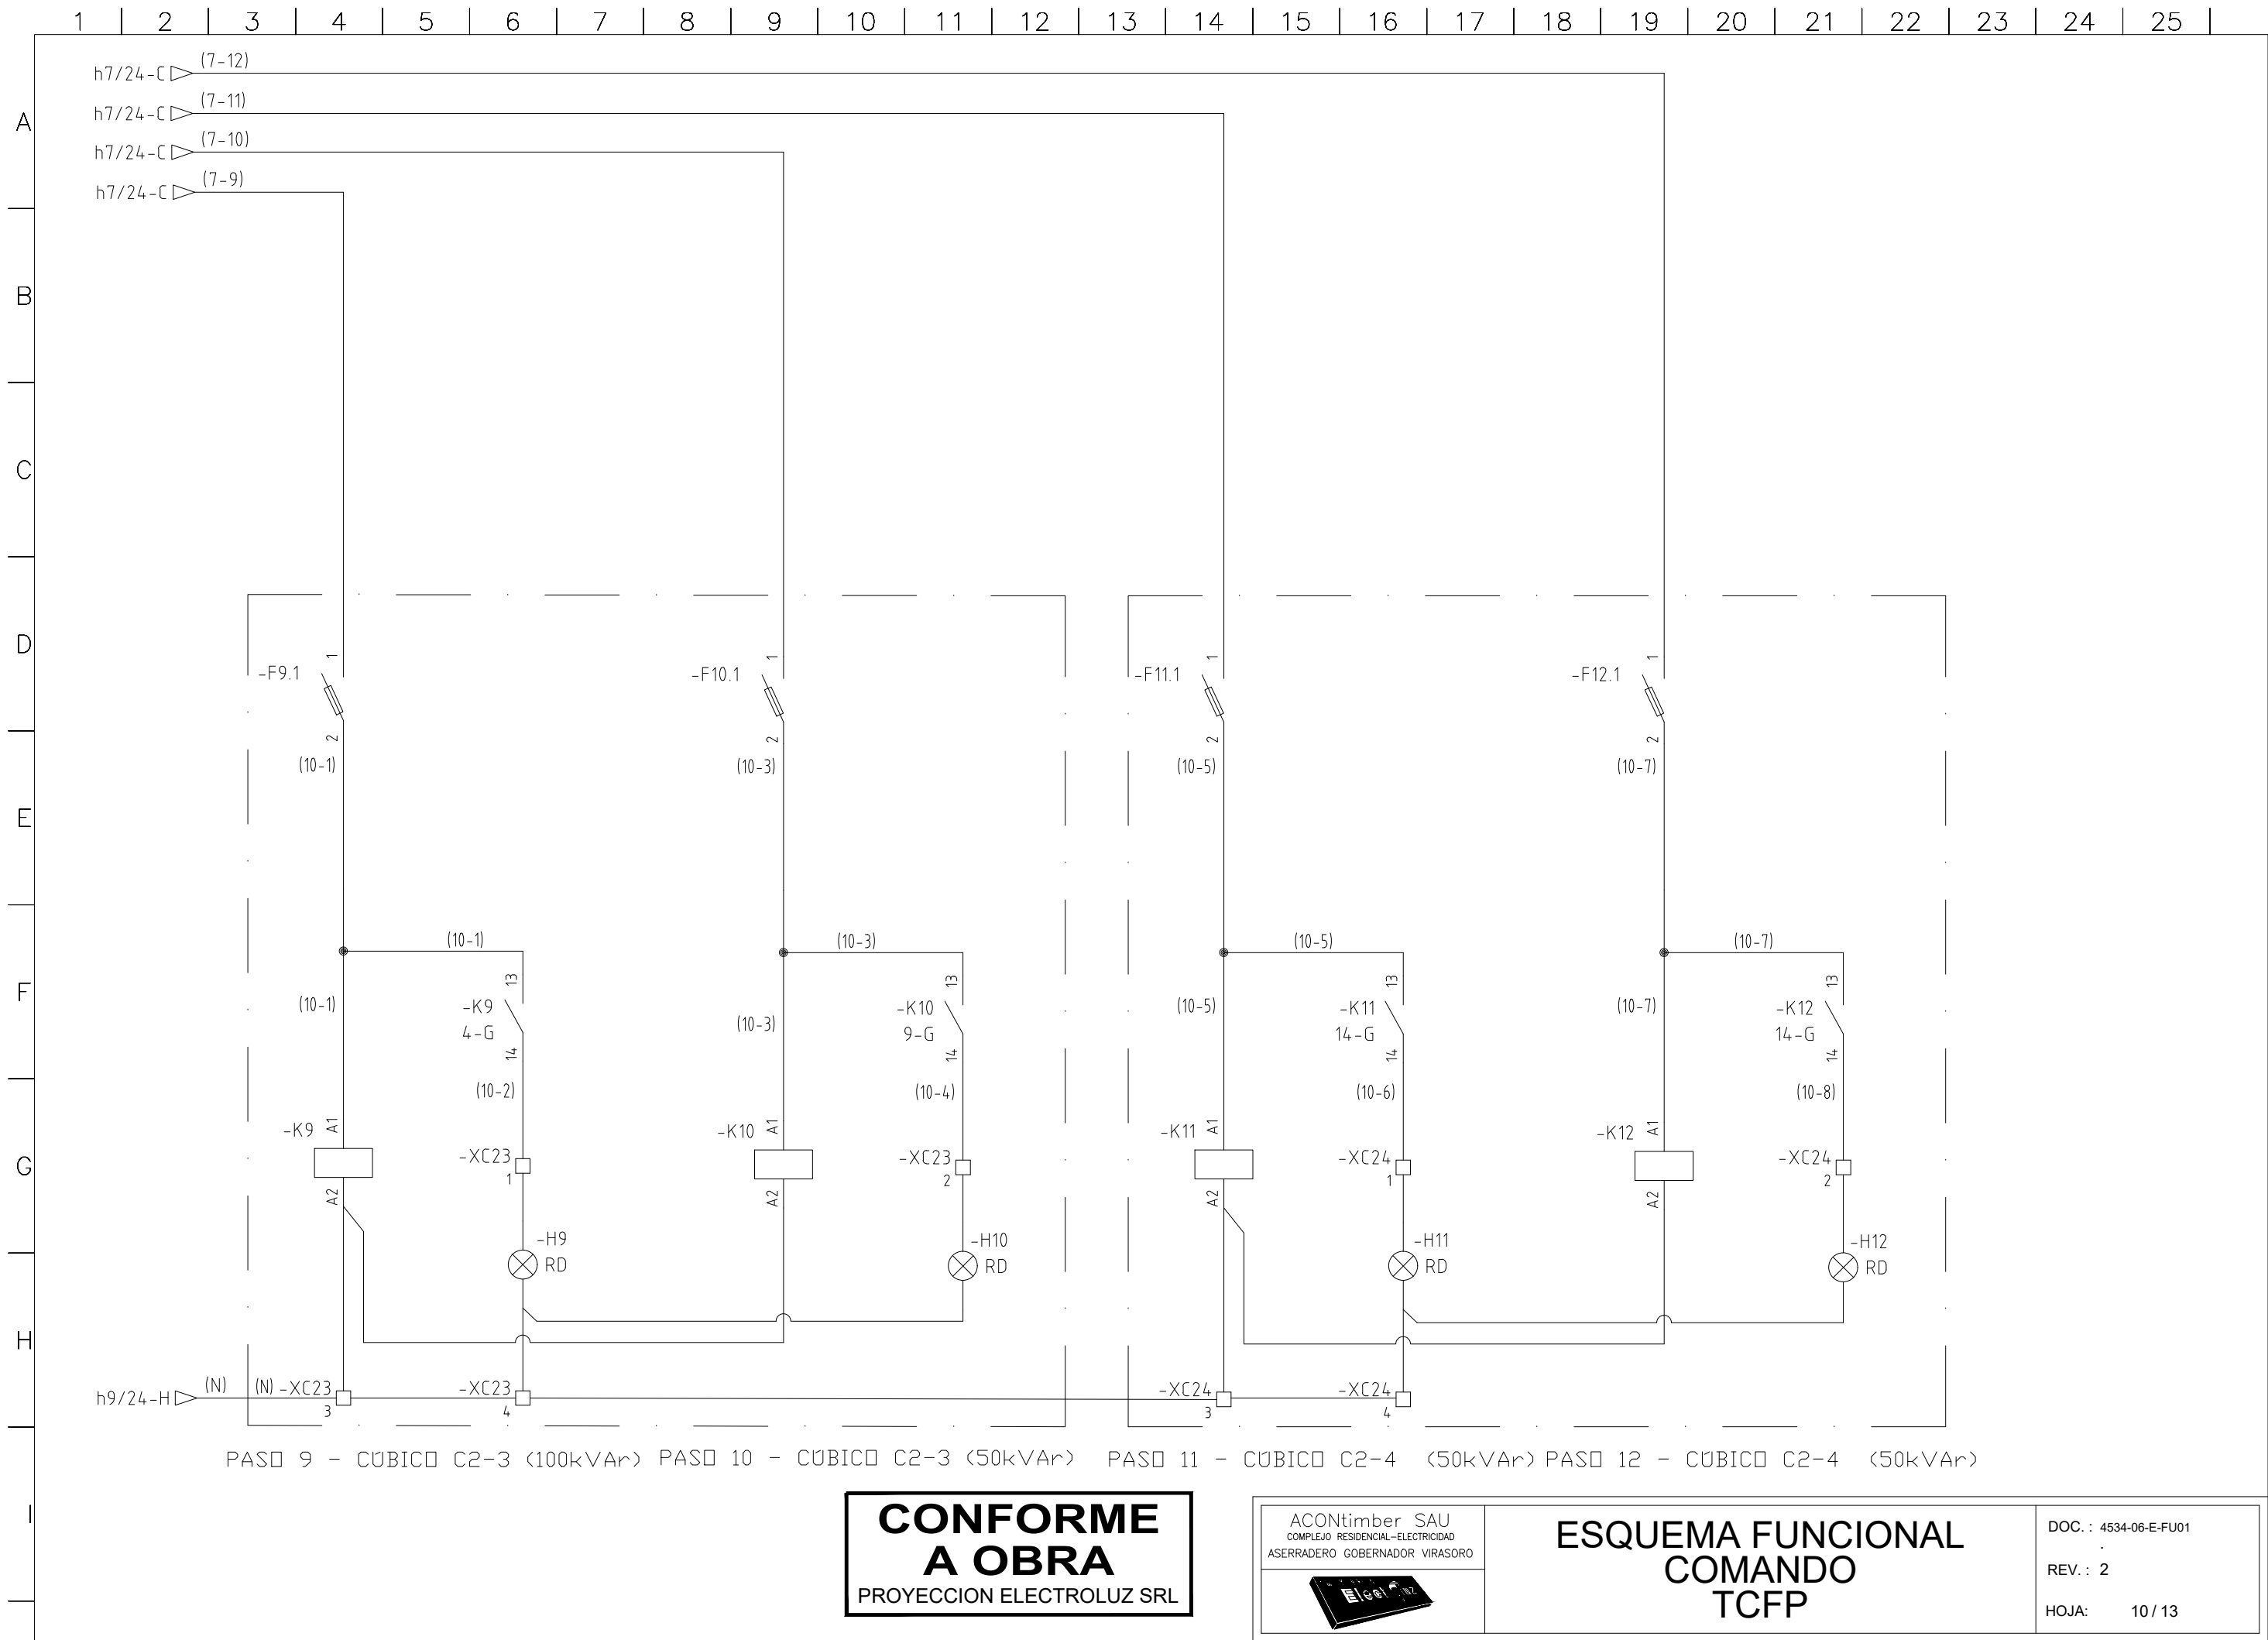

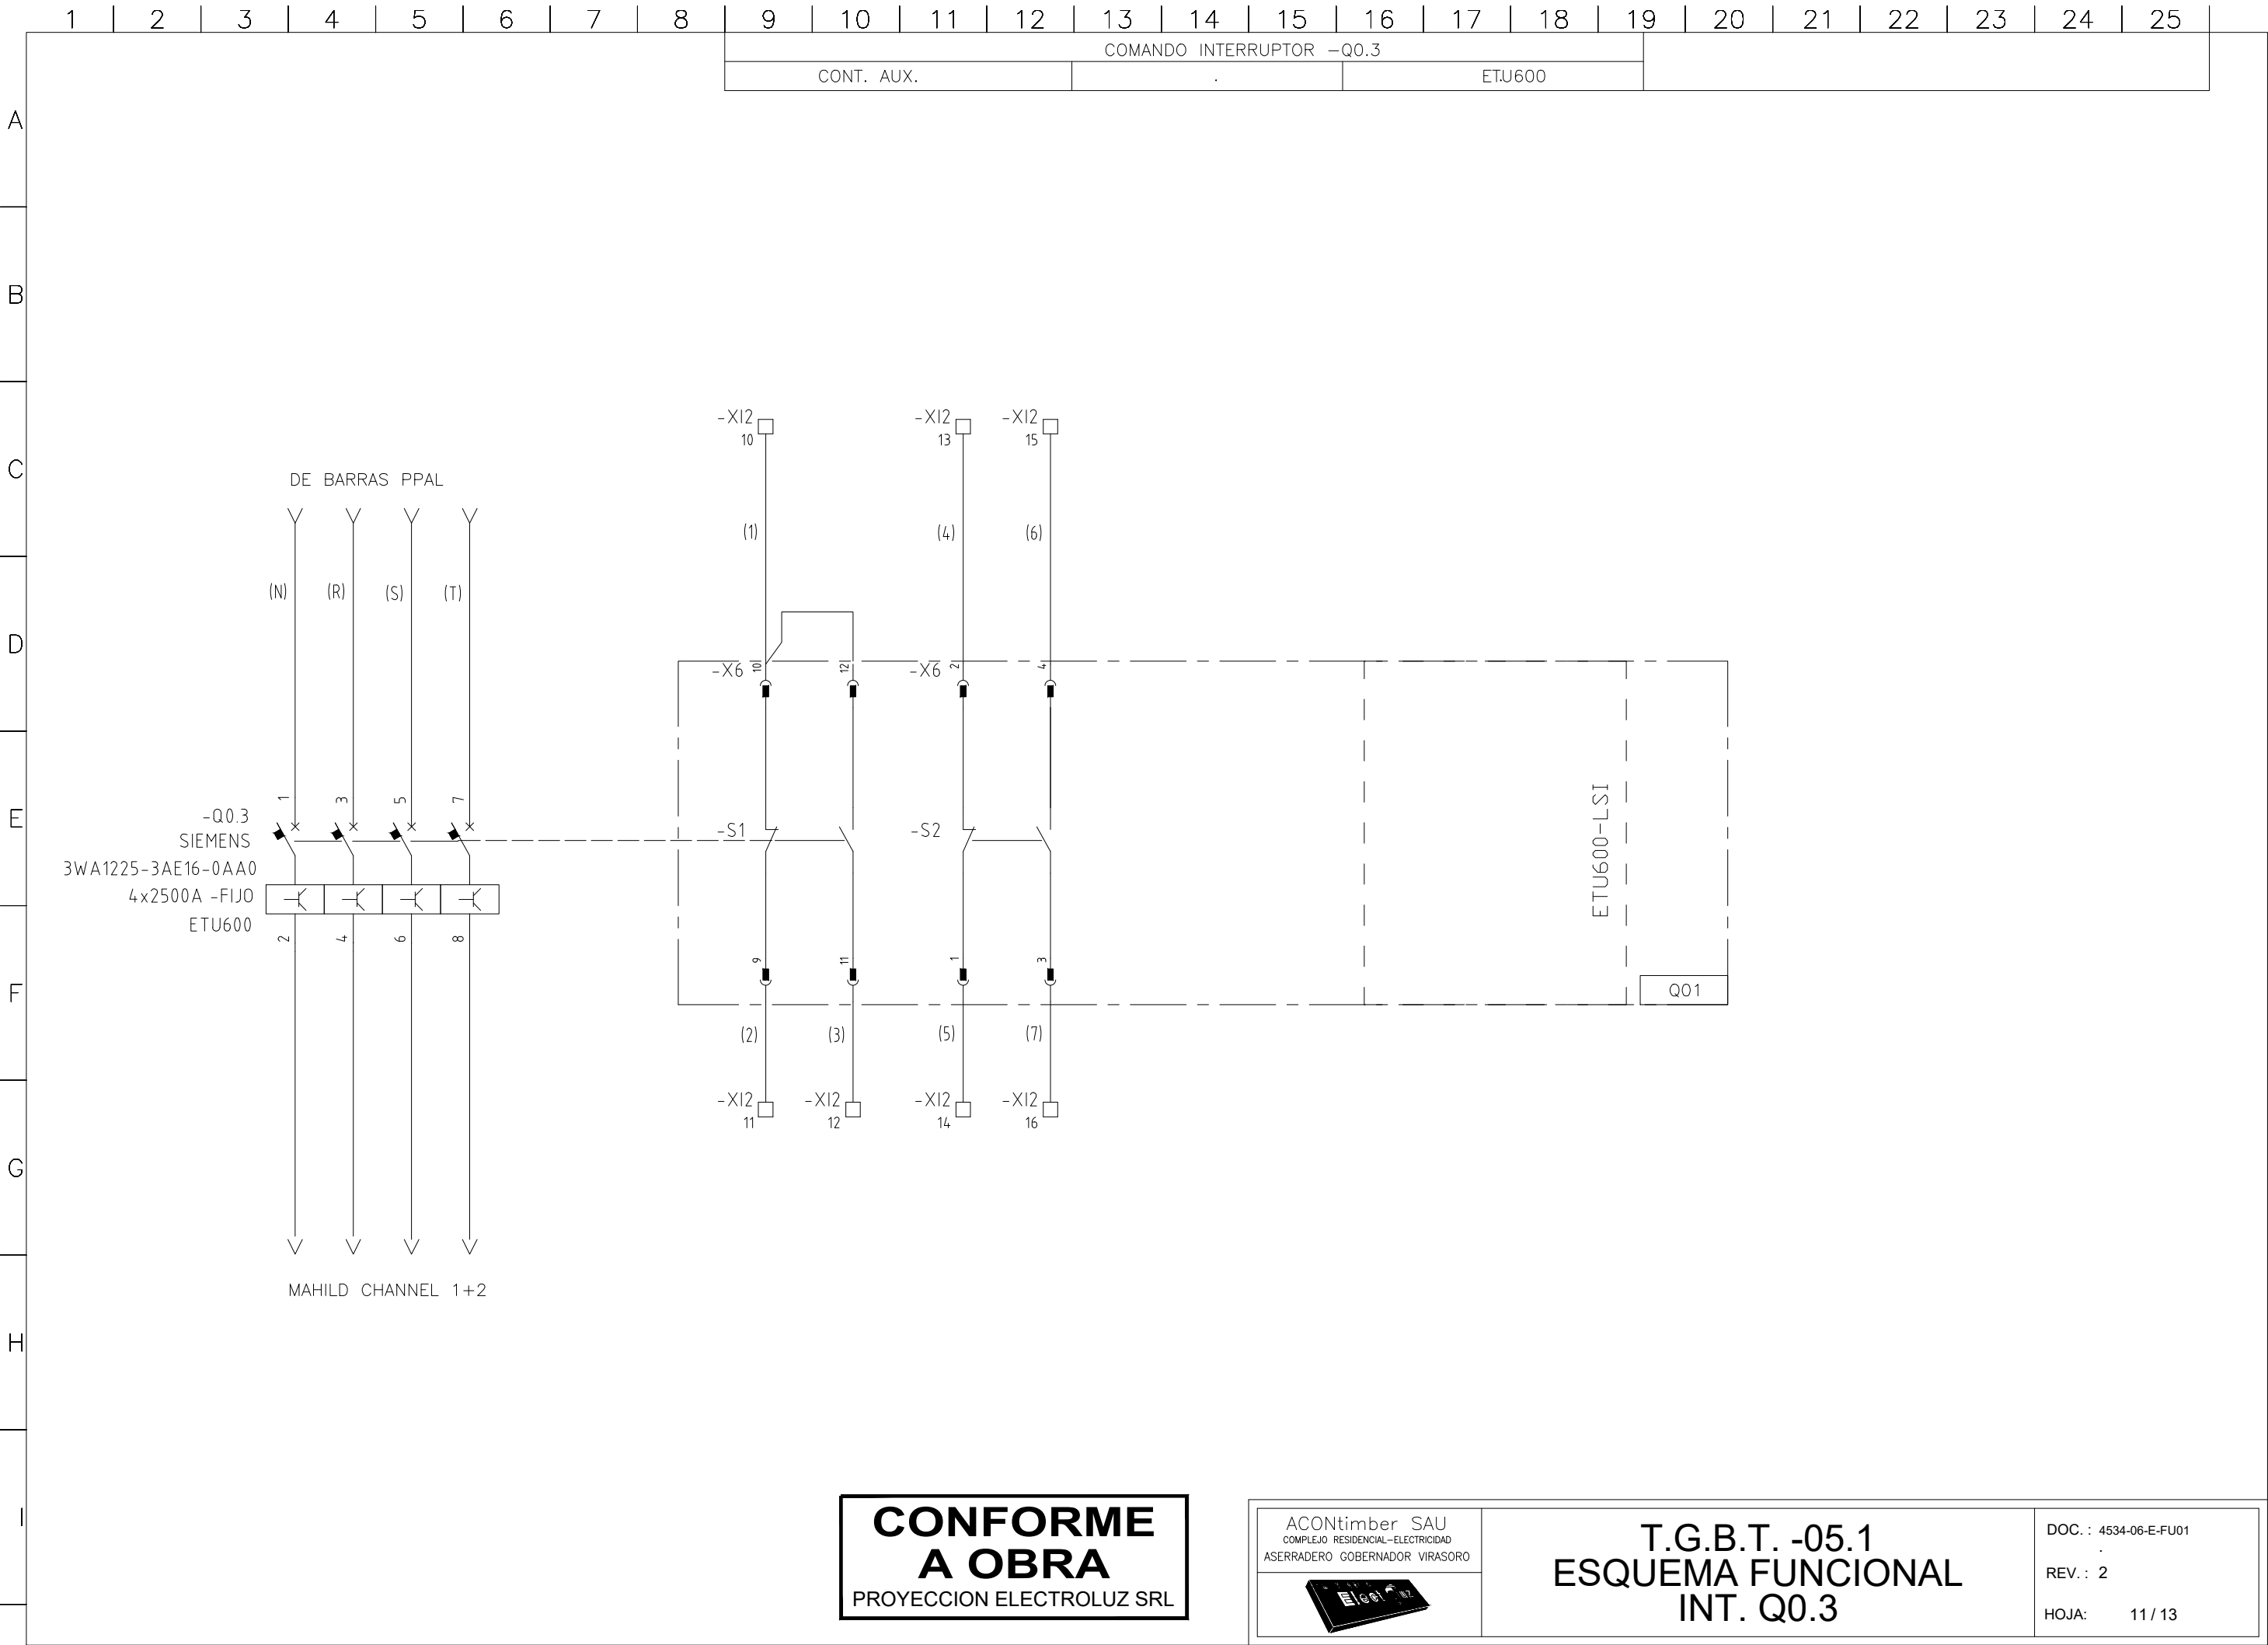


**CONFORME
A OBRA**
PROYECCION ELECTROLUZ SRL

ACONtimber SAU
COMPLEJO RESIDENCIAL-ELECTRICIDAD
ASERRADERO GOBERNADOR VIRASORO



T.G.B.T. -05.1
ESQUEMA FUNCIONAL
INT. Q0.3

DOC. : 4534-06-E-FU01
REV. : 2
HOJA: 11 / 13

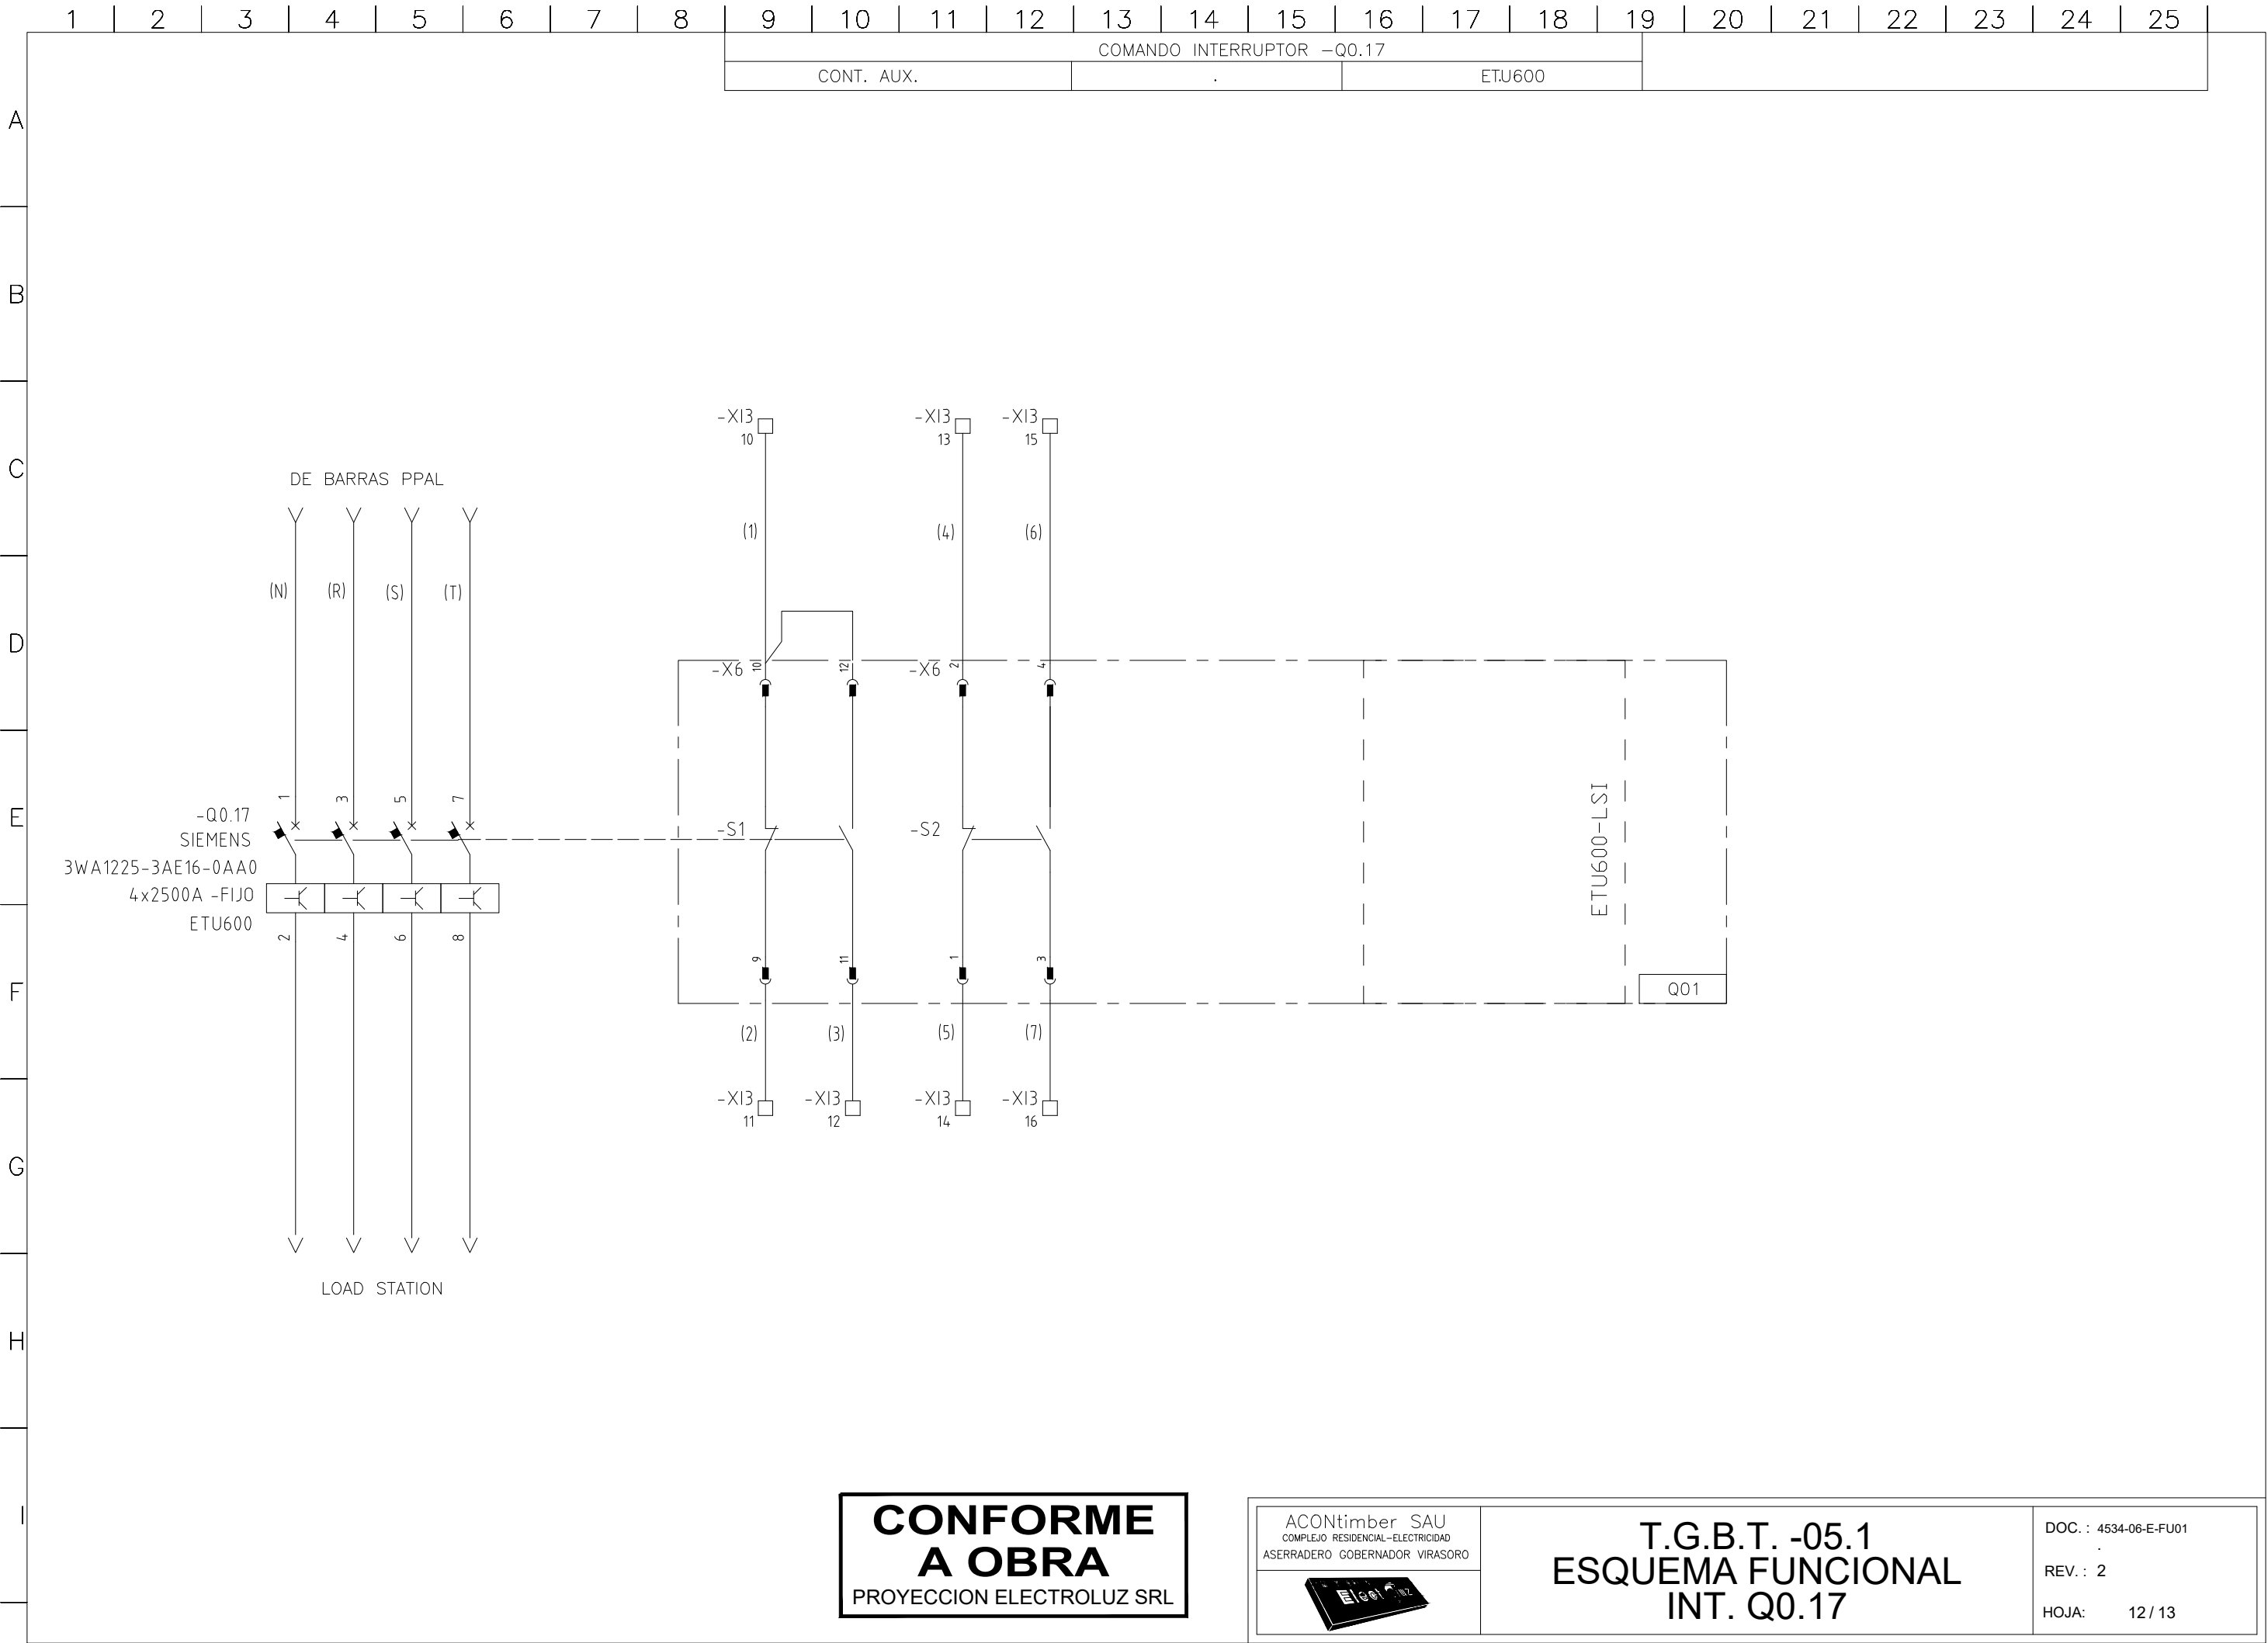

CONFORME
A OBRA
PROYECCION ELECTROLUZ SRL

ACONTimber SAU
COMPLEJO RESIDENCIAL-ELECTRICIDAD
ASERRADERO GOBERNADOR VIRASORO



T.G.B.T. -05.1
ESQUEMA FUNCIONAL
INT. Q0.17

DOC. : 4534-06-E-FU01
REV. : 2
HOJA: 12 / 13

