




INTERRUPTOR EXTRAIBLE
3WL..

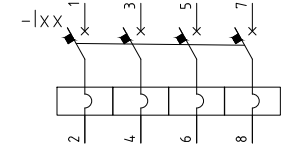


INTERRUPTOR SIEMENS
3WA...

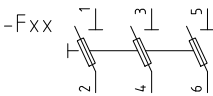


SECCIONADOR C/PORTA FUSIBLES NH
SIEMENS

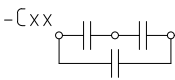

CAPACITORES

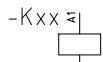

BOBINA DE CONTACTOR
SIEMENS

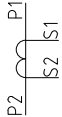

TRANSF. DE CORRIENTE




CONTACTO AUXILIAR



PILOTO LUMINOSO



BORNE DE COMANDO
ZOLODA

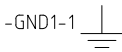



PUESTA A TIERRA


CABLEADOS:

FASE CDO. 220VCA: CABLE NEGRO 1,5mm²
NEUTRO CDO. 220VCA: CABLE CELESTE 1,5mm²
POS. CDO. 24VCC: CABLE ROJO 1,5mm²
NEG. CDO. 24VCC: CABLE BLANCO 1,5mm²
CTOS. VOLT.: CABLE NEGRO CABLE NEGRO 2,5mm²
CTOS. AMP.: CABLE NEGRO 4mm²
CTOS. AMP. (TIERRA): CABLE VERDE/AMARILLO 4mm²

2	CONFORME A OBRA	28/06/23 R.E.E.D.					
1	CONFORME A FABRICACION	R.E.E.D. 15/03/23					
0	APTO PARA CONSTRUIR	R.E.E.D. 01/02/23					
A	PARA APROBACION	S.SOSA 25/01/23	L.R.P. 25/01/23				
R E V I S I O N E S		REVISO FECHA	APROBO FECHA	PLANOS DE REFERENCIA			
PROYECTO Nro.:		FECHA	NOMBRE				
PROYECTO:	PROYECTÓ:	25/01/23	S.A.S.				
PROYE. ELEC.	REVISÓ:	25/01/23	S.SOSA				
UBICACIÓN:	APROBÓ:	25/01/23	L.R.P.				
ARCHIVO:	ESCALA:	DESIGNACION:			PLANO Nro.		
REFERENCIA:	S/E				4534-01-E-FU01		
					ESQUEMA FUNCIONAL TABLERO TGBT 01.1 CARATULA		
					FECHA: 24/01/23		
		REVISIÓN: 2					

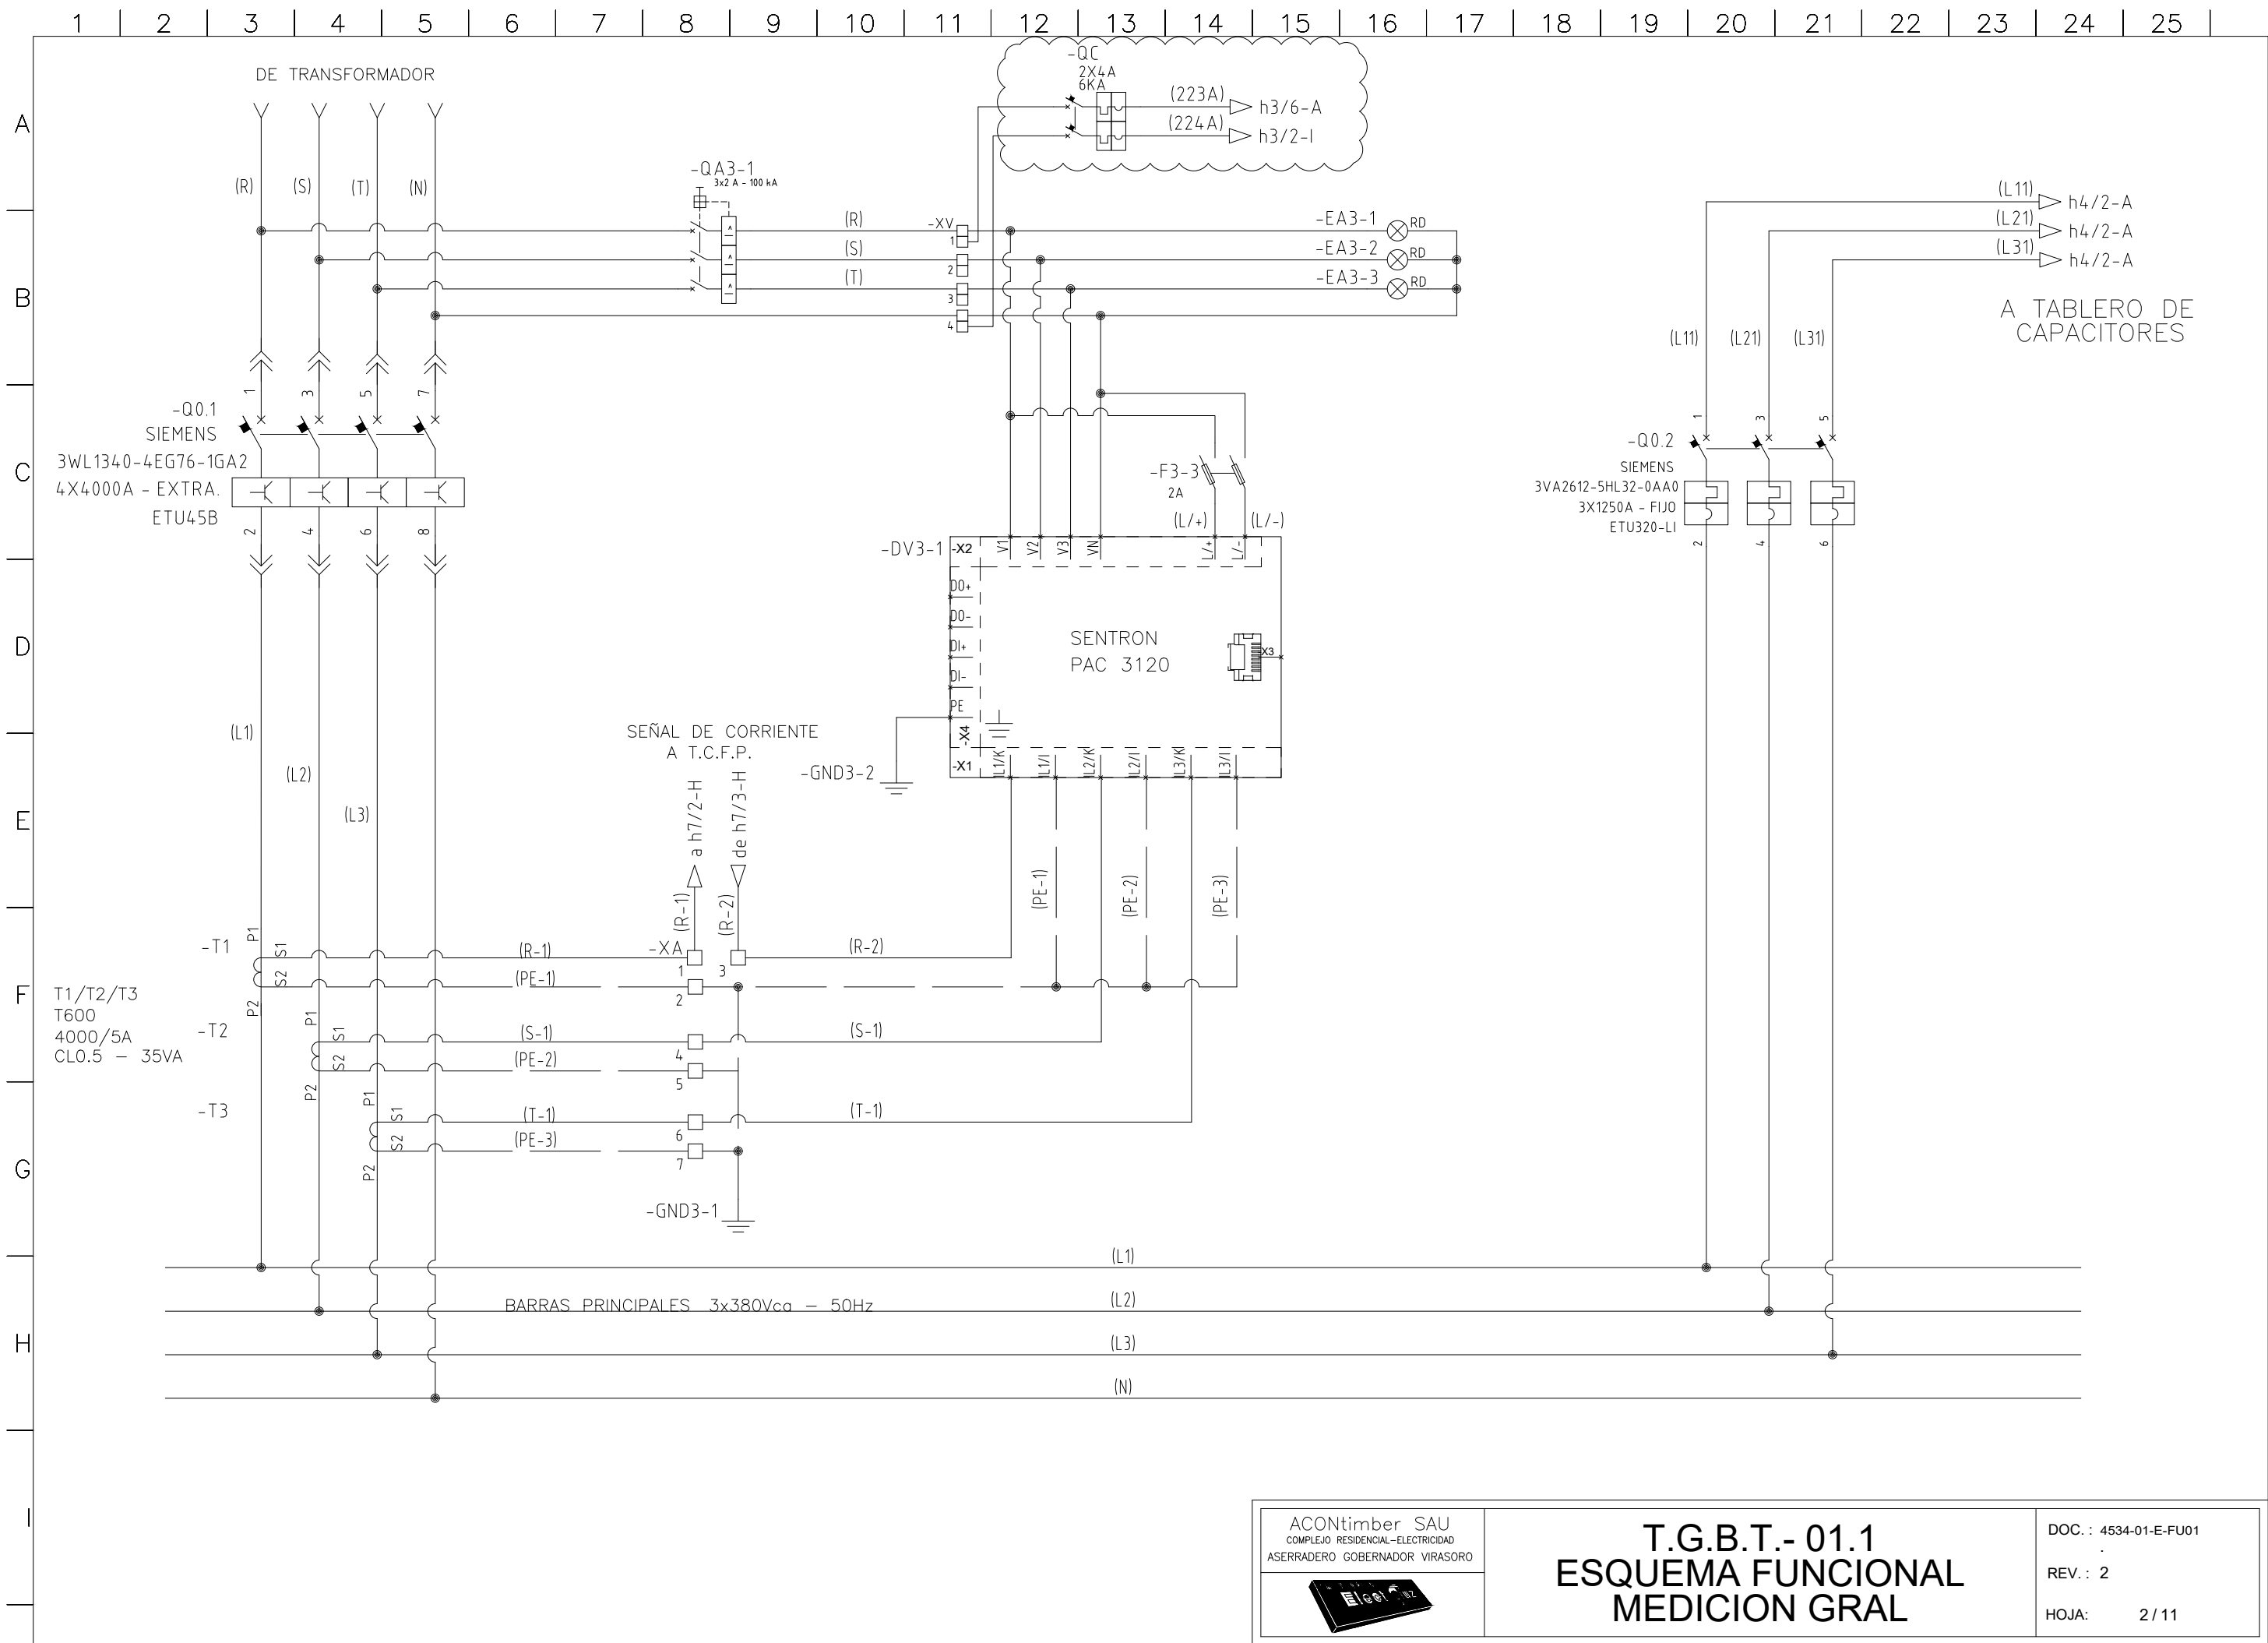

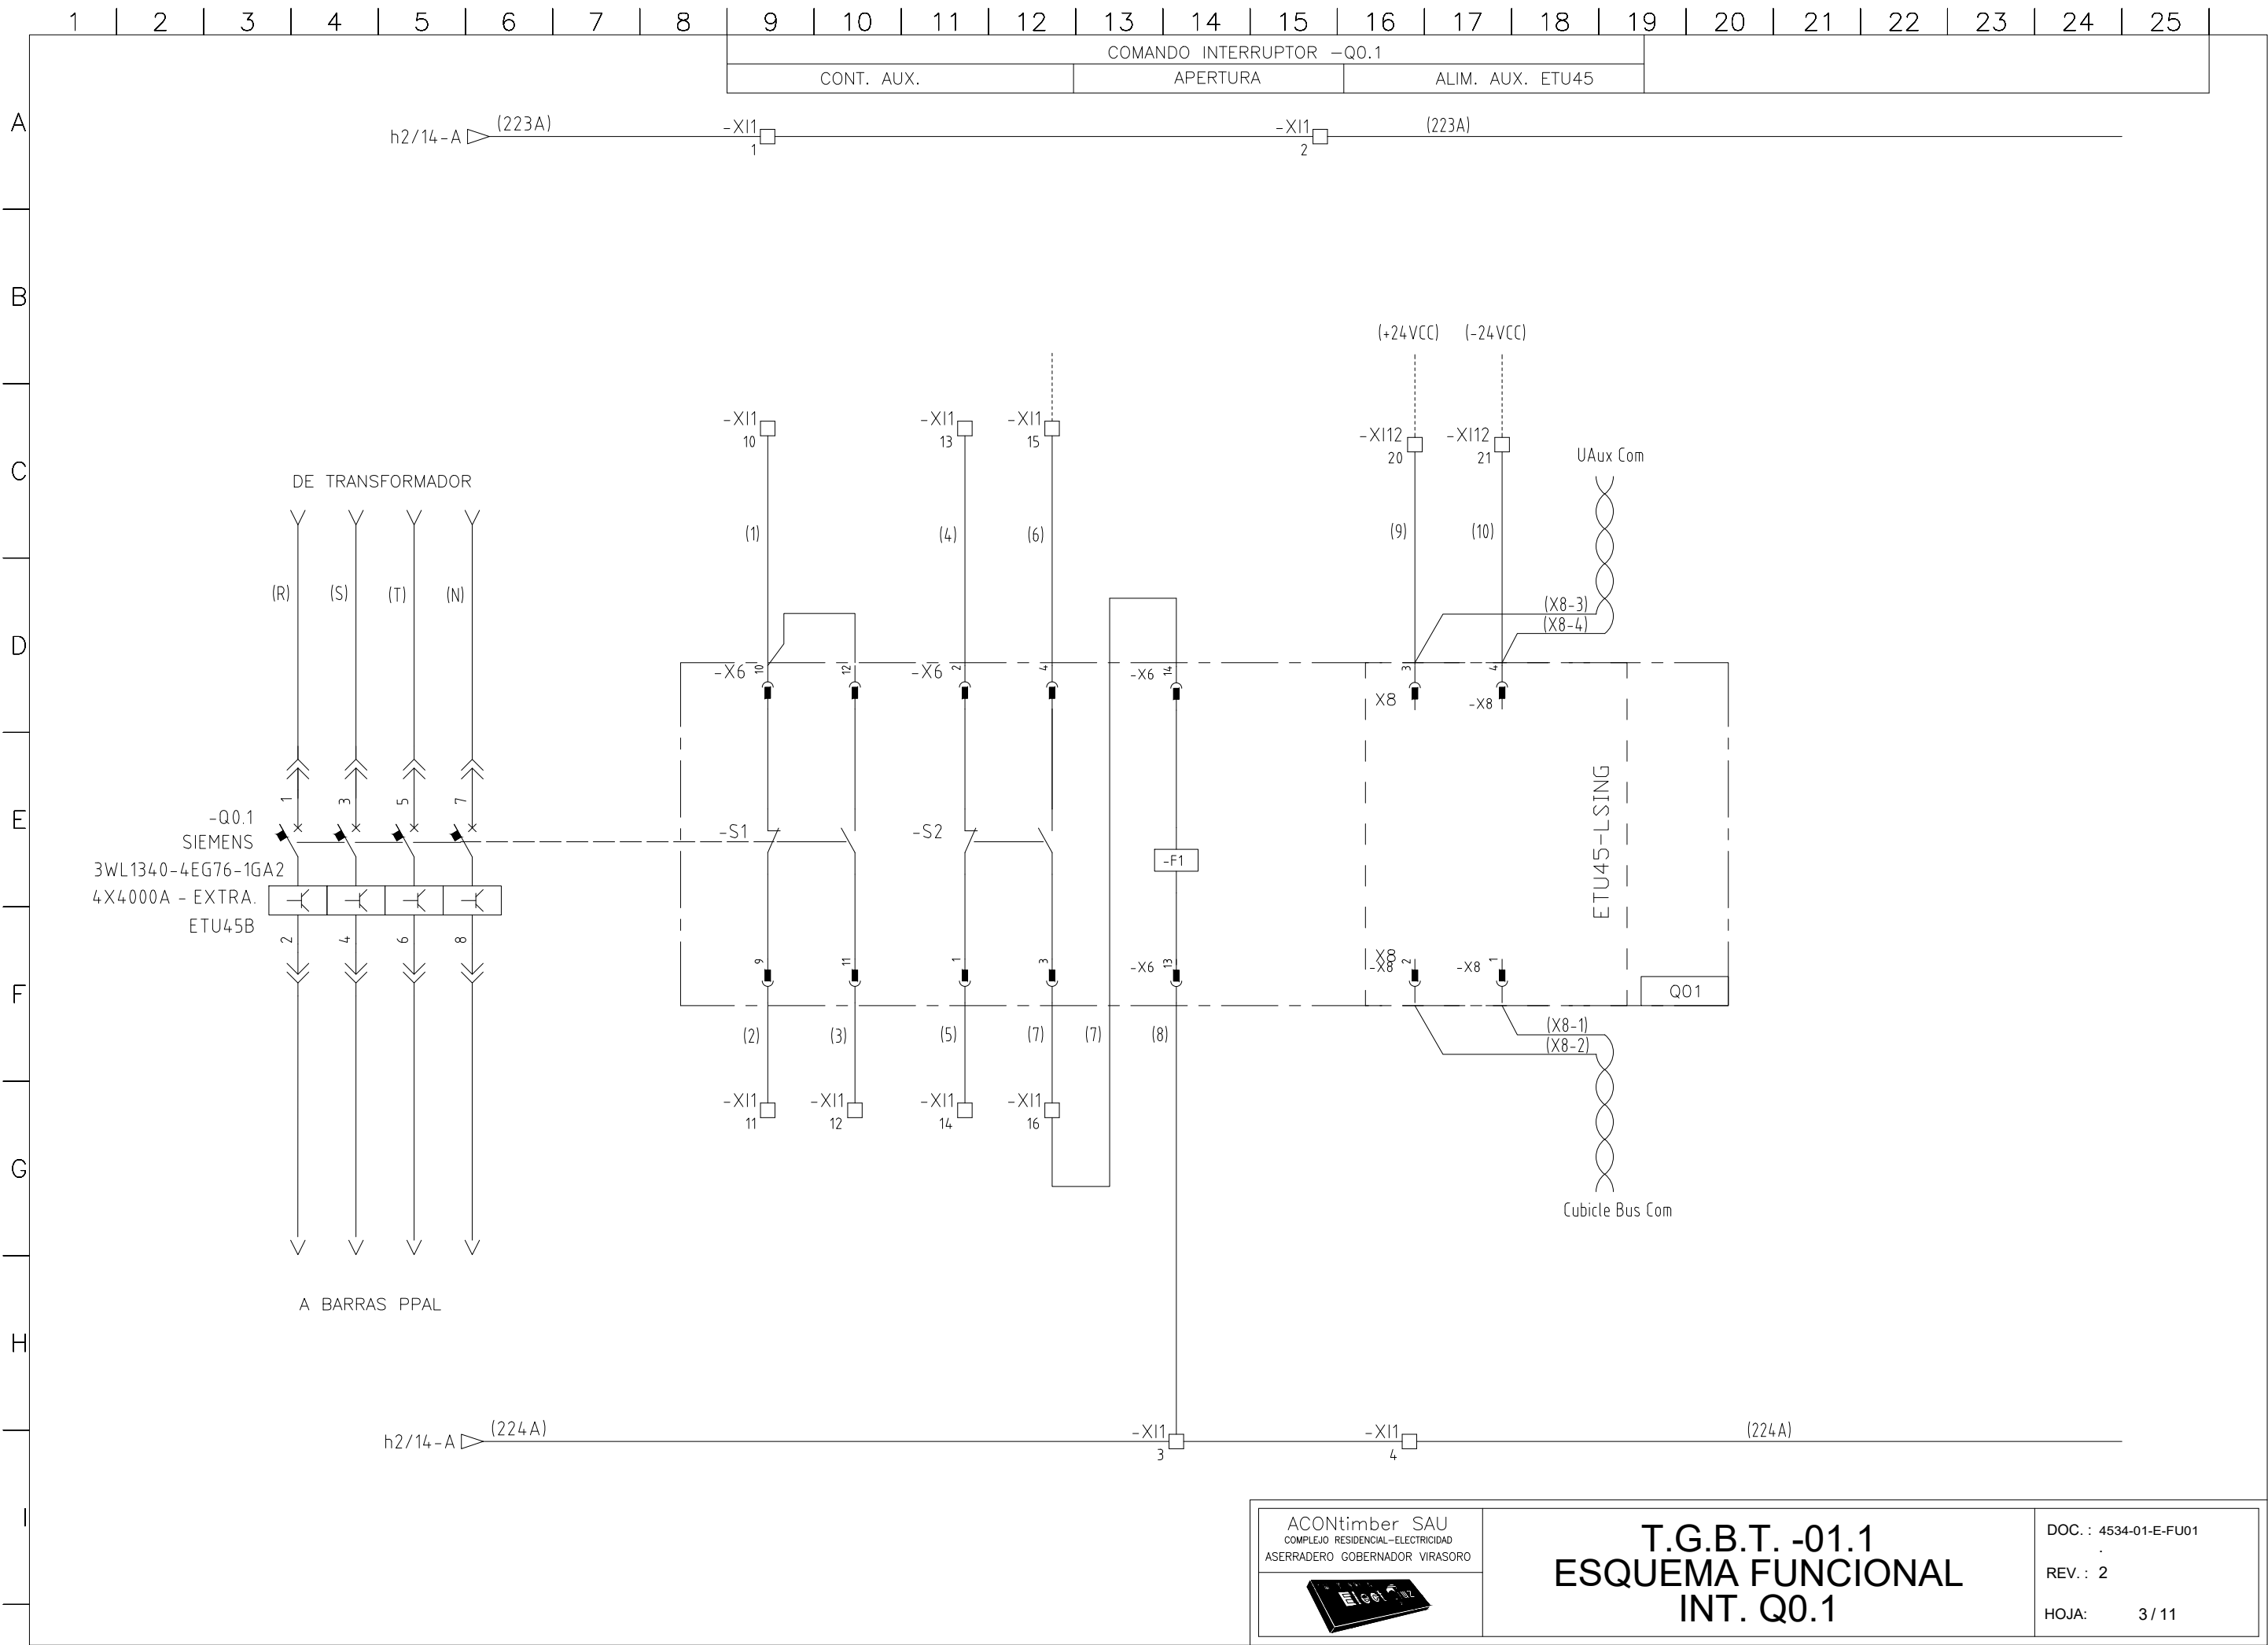

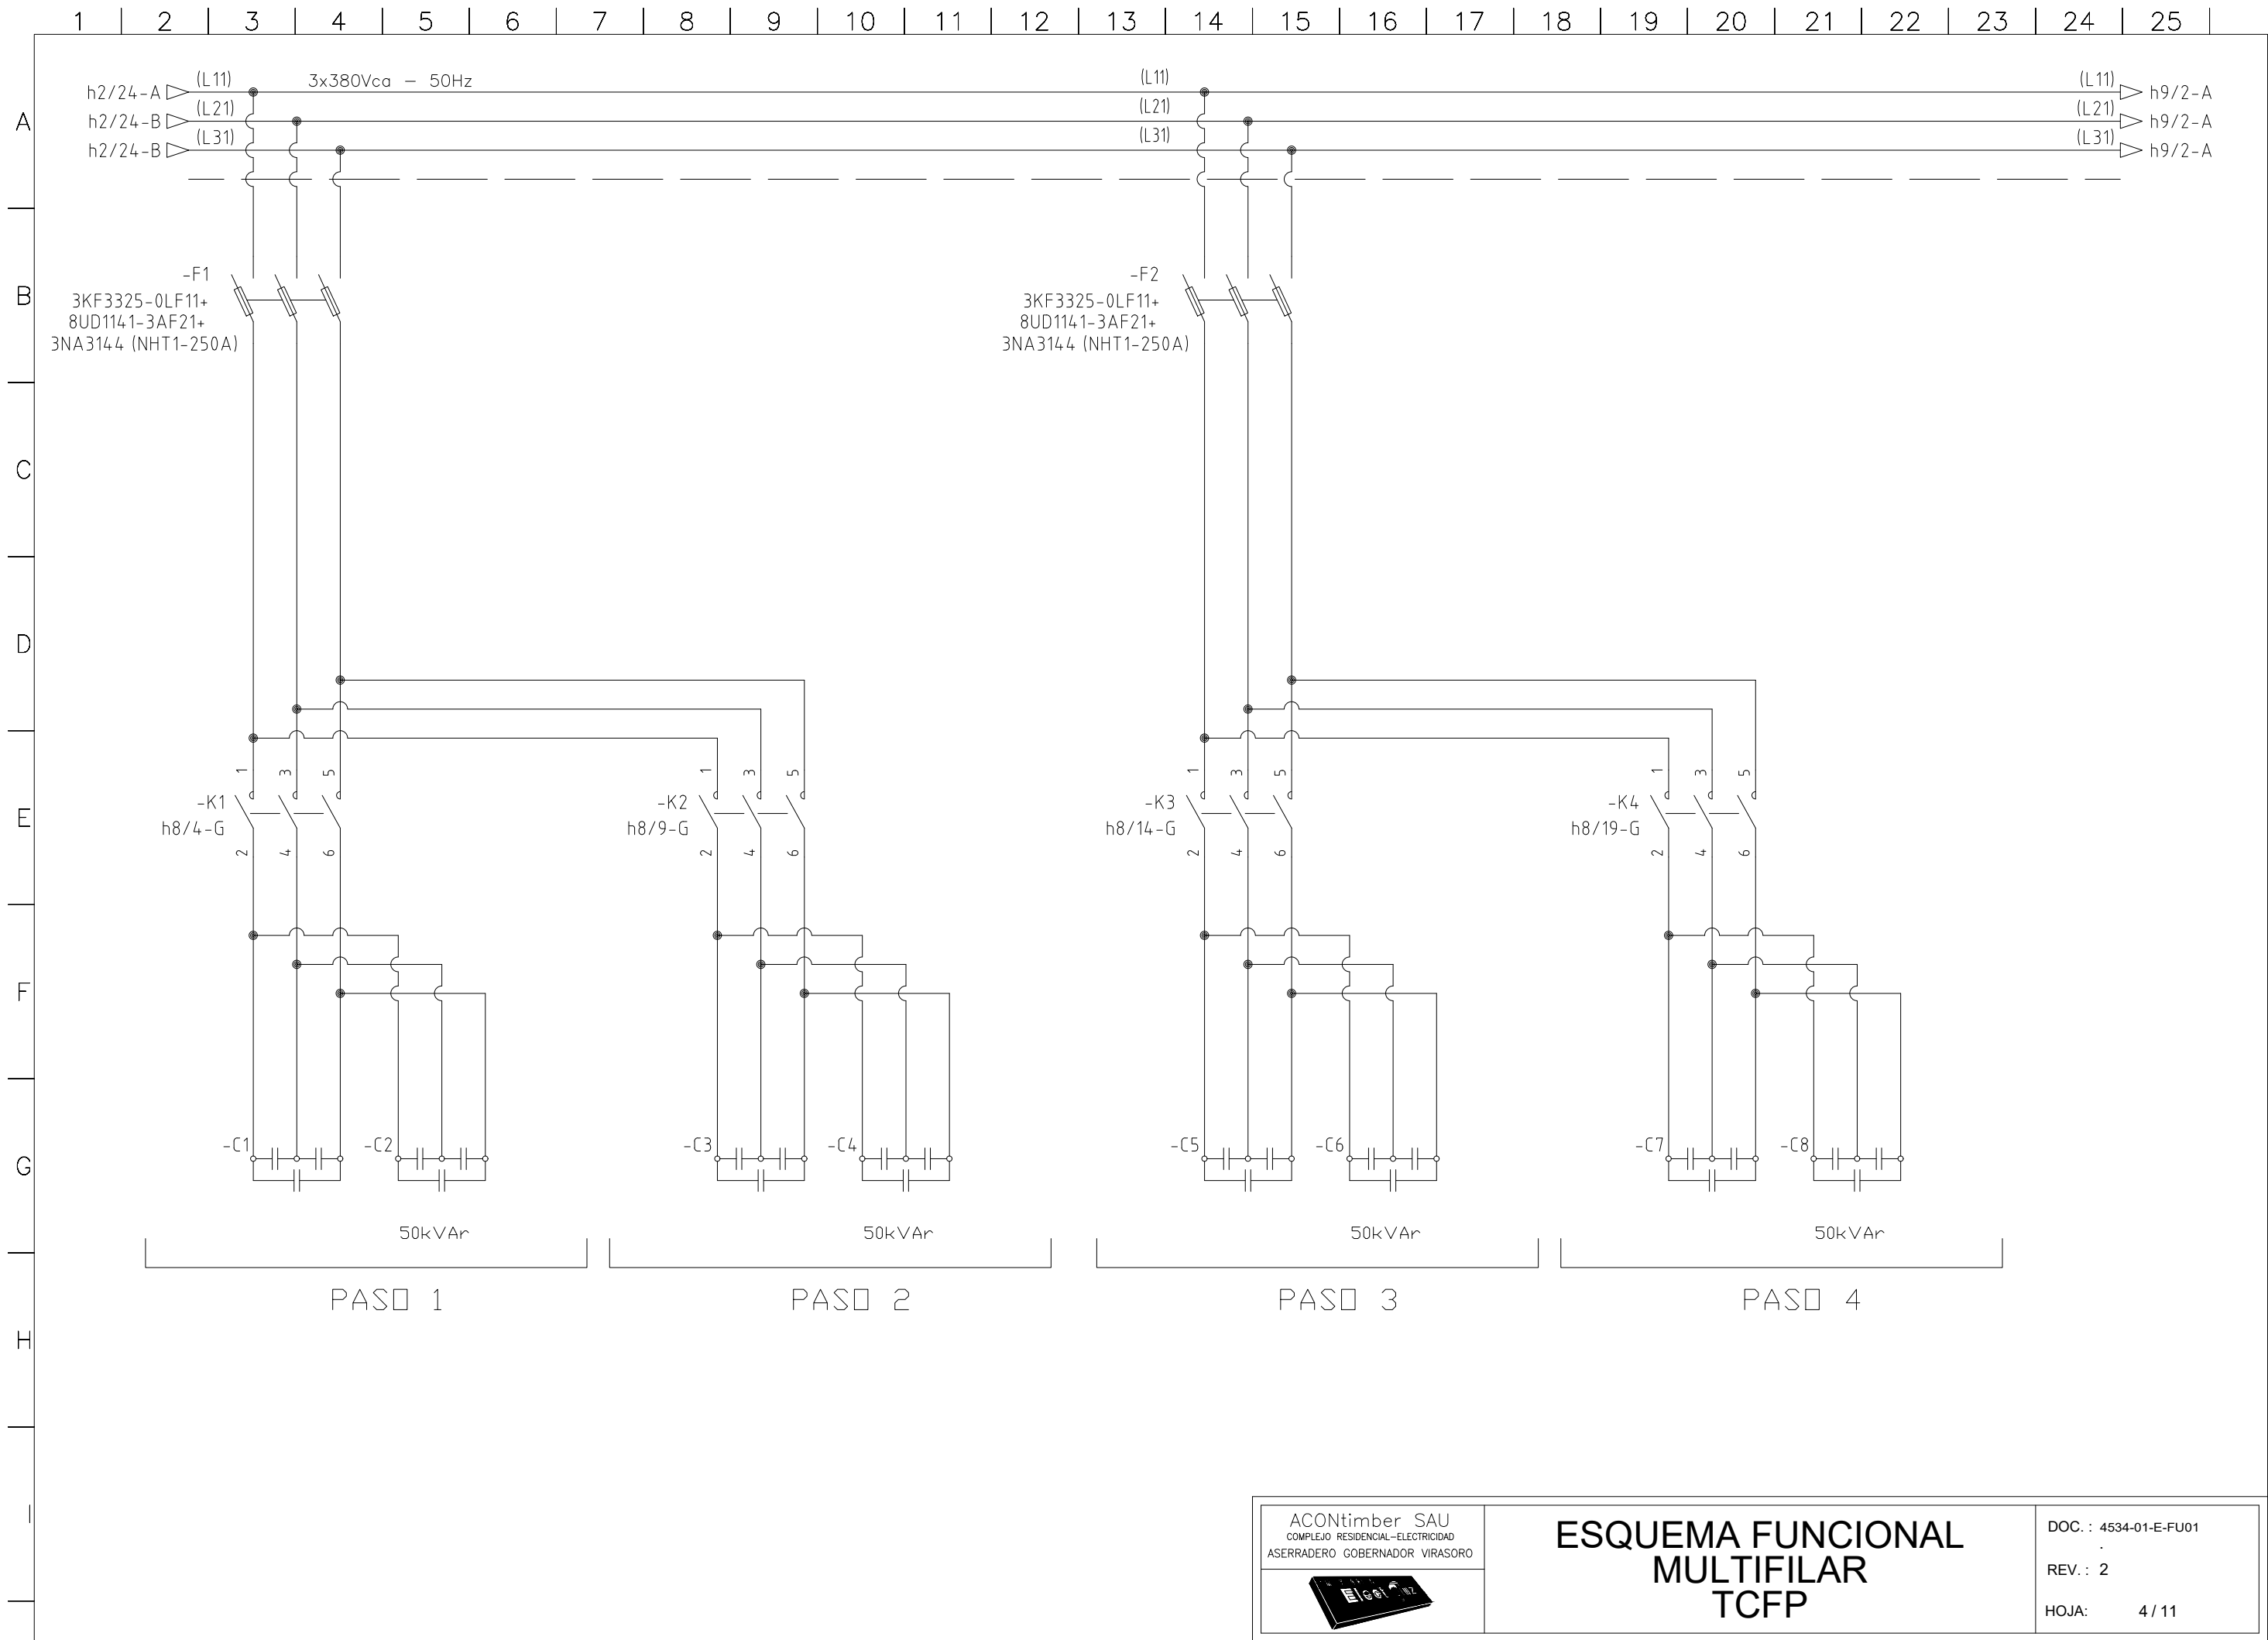

ACONtimber SAU
COMPLEJO RESIDENCIAL-ELECTRICIDAD
ASERRADERO GOBERNADOR VIRASORO





ESQUEMA FUNCIONAL MULTIFILAR TCFP


DOC. : 4534-01-E-FU01

REV. : 2

HOJA: 4 / 11

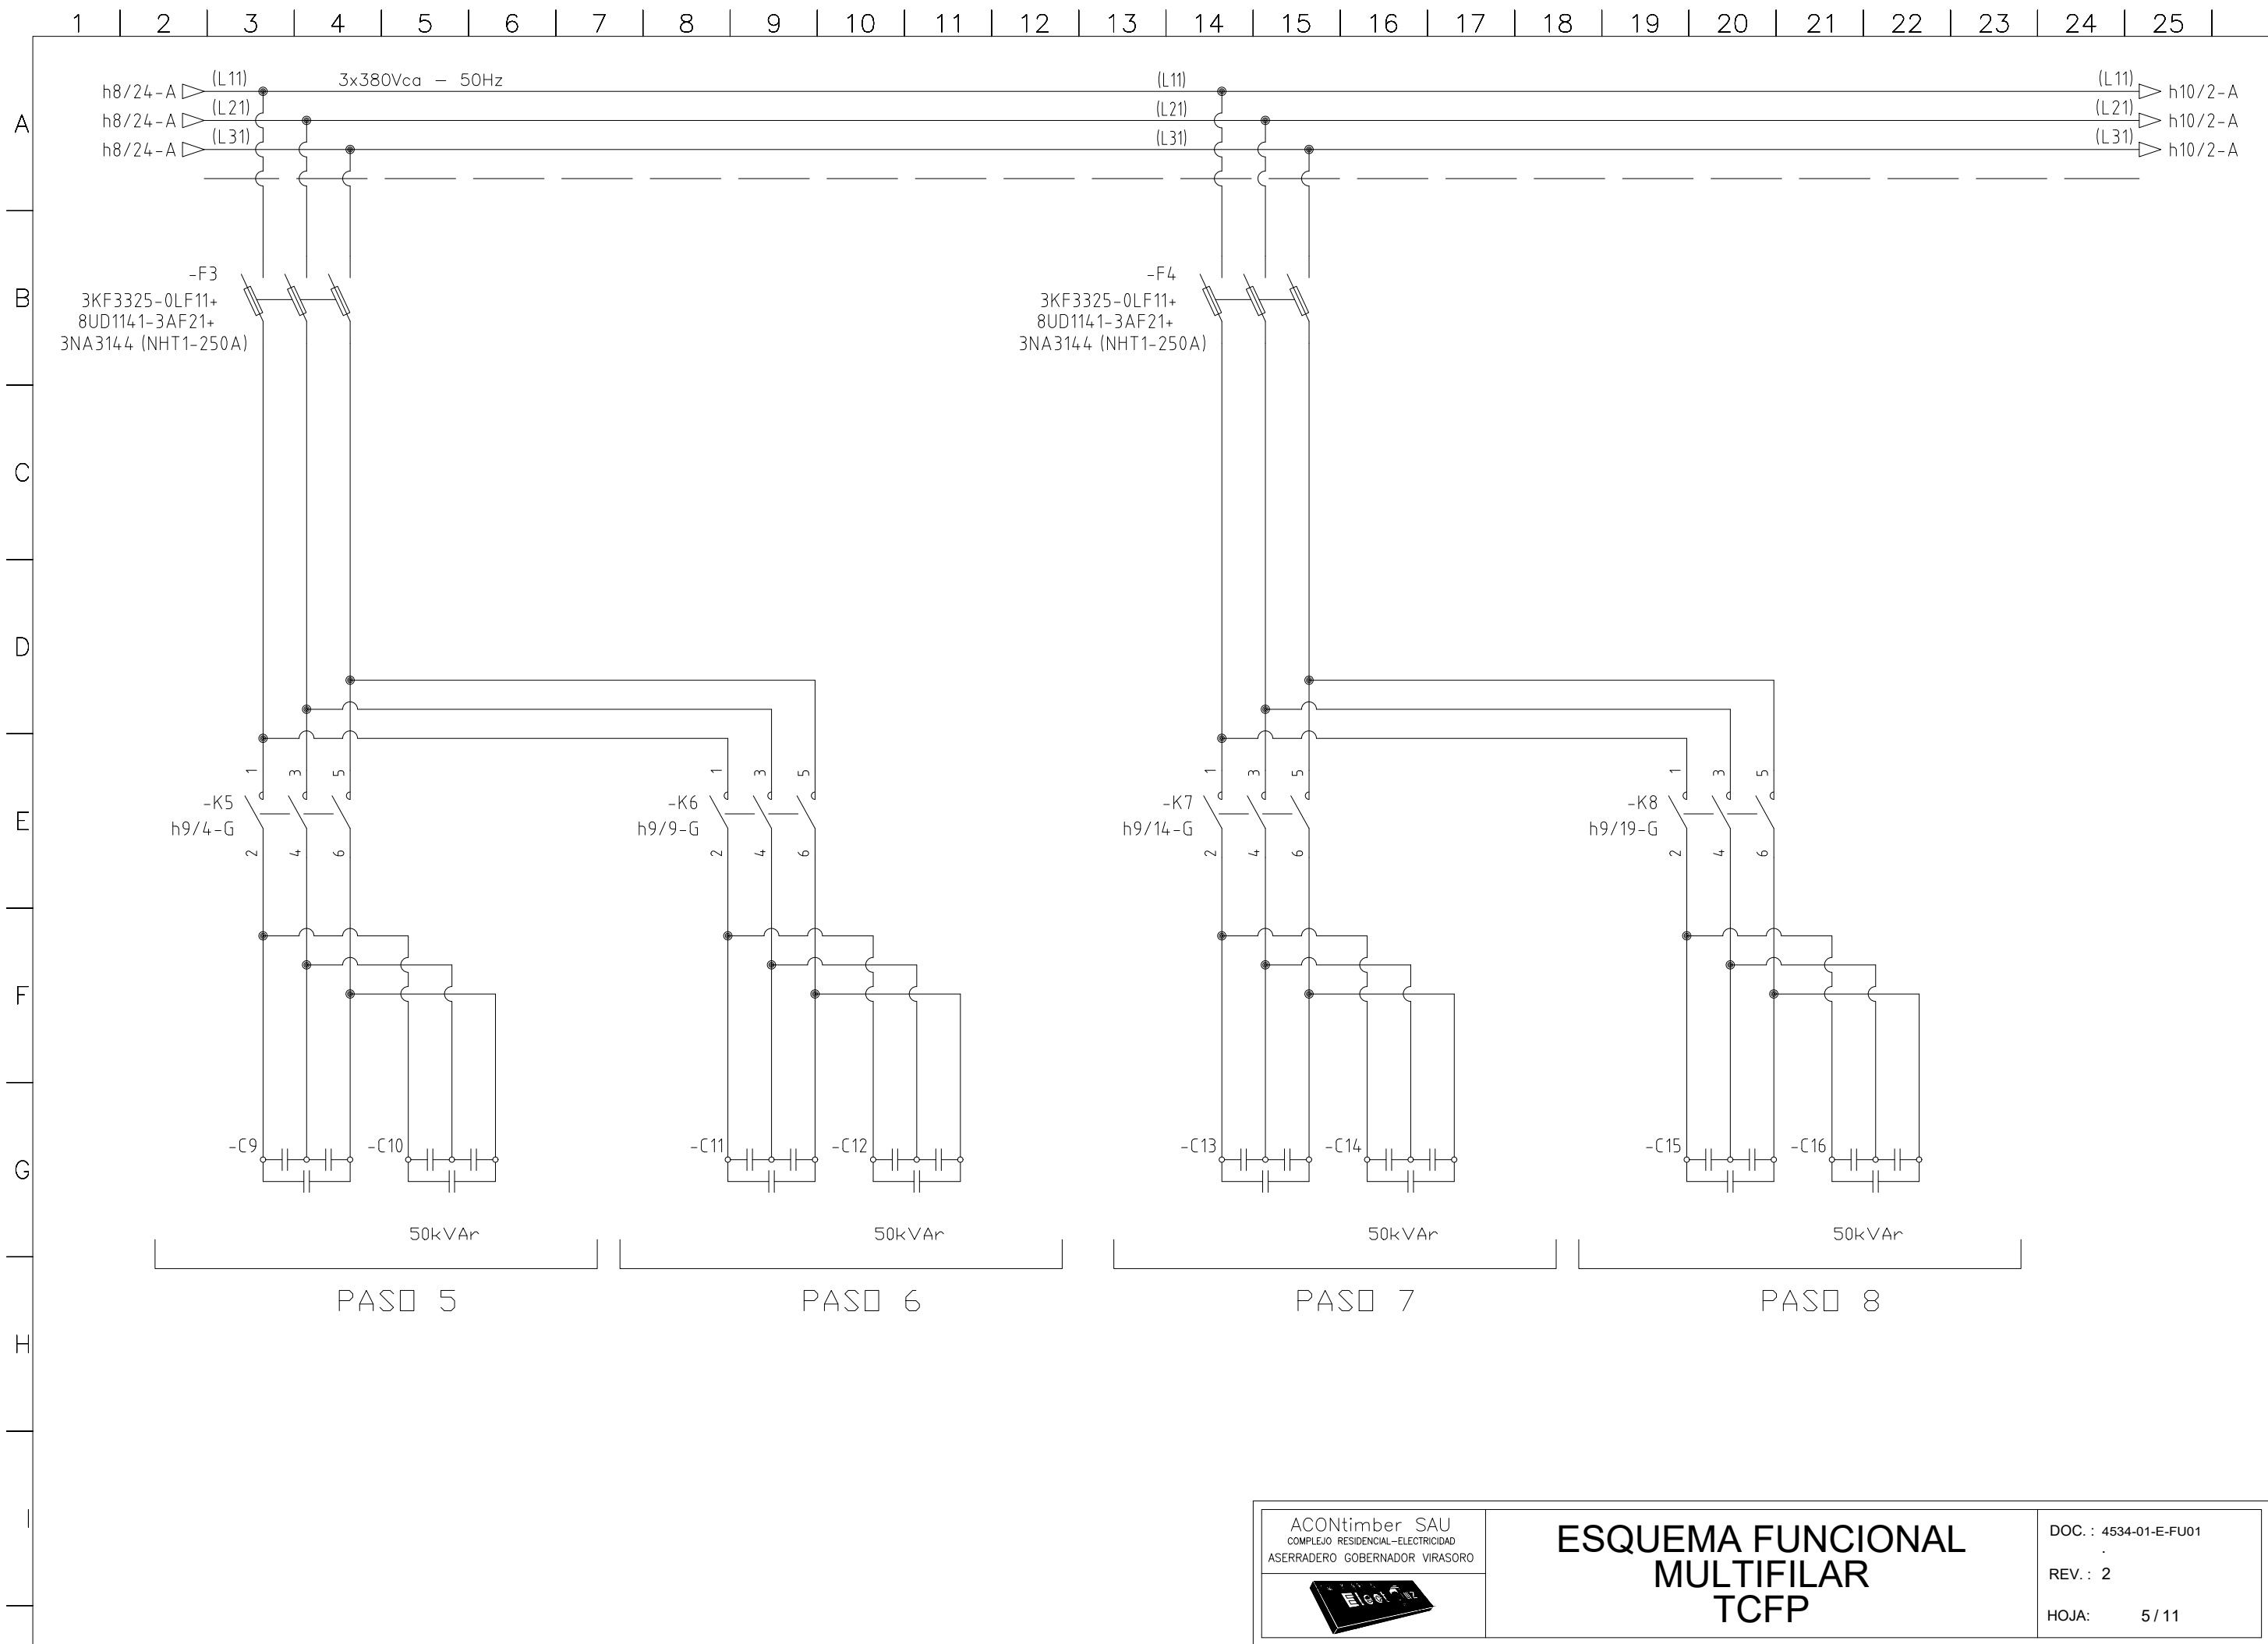

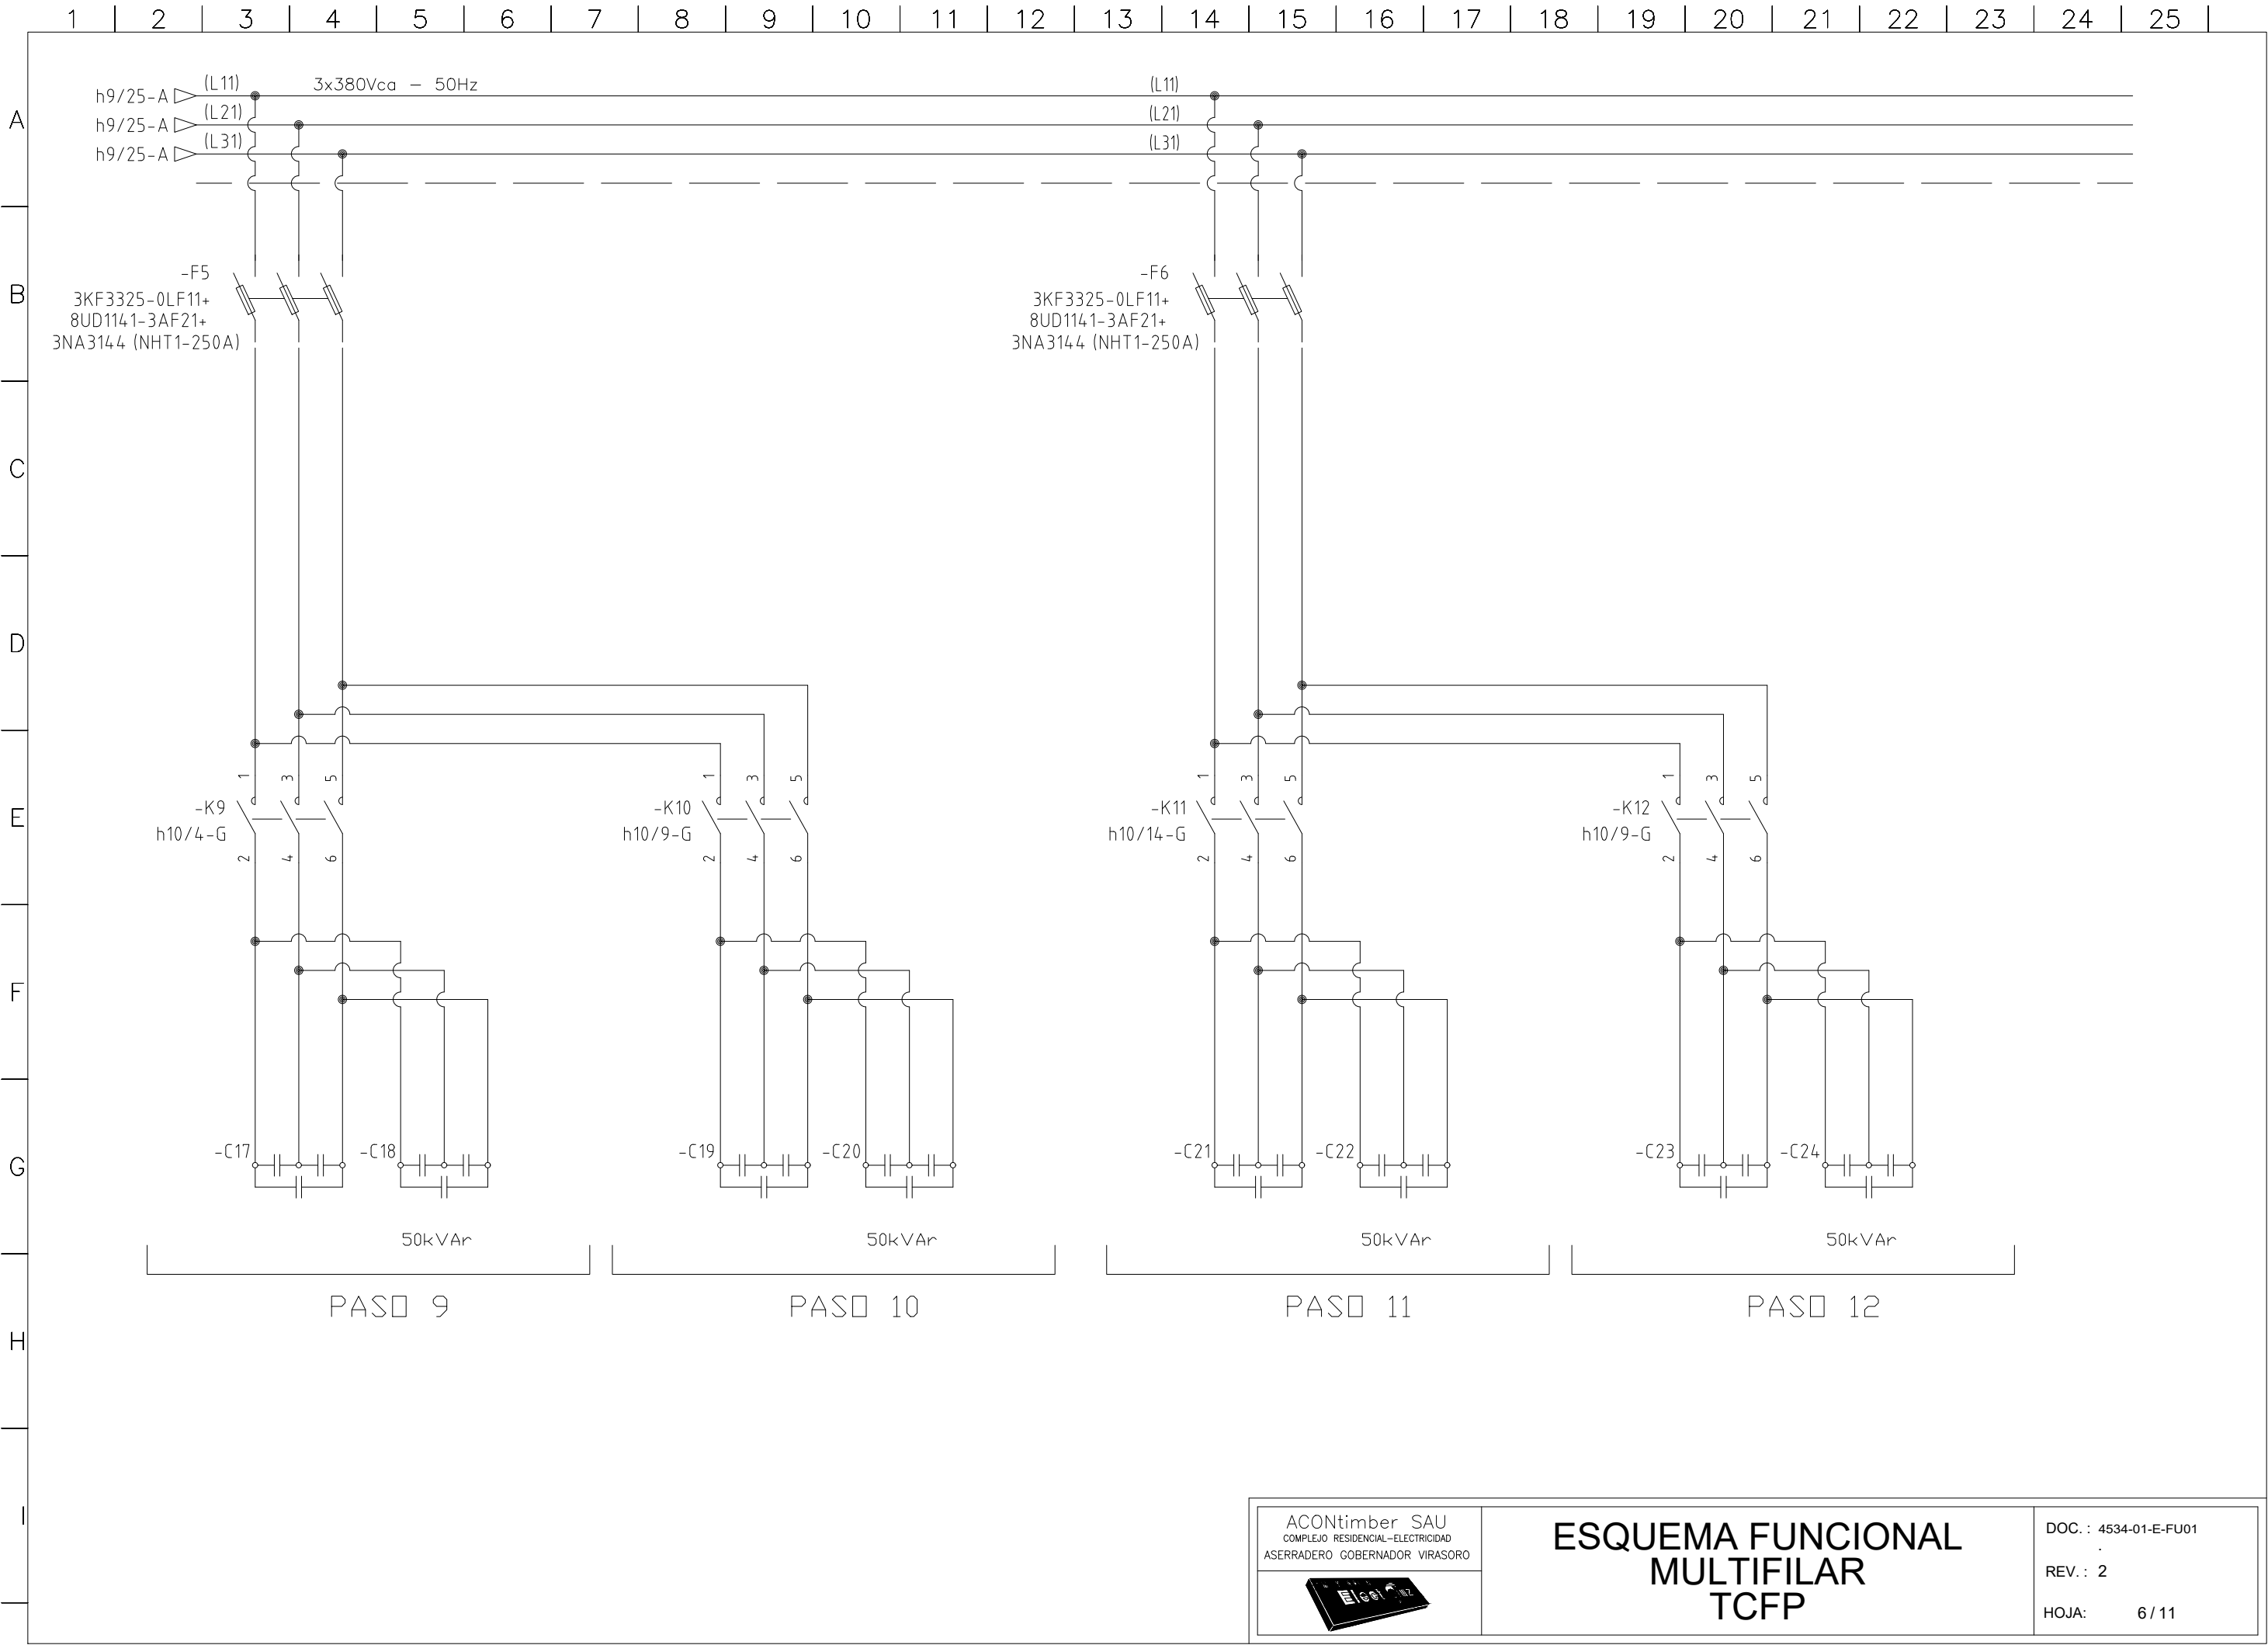

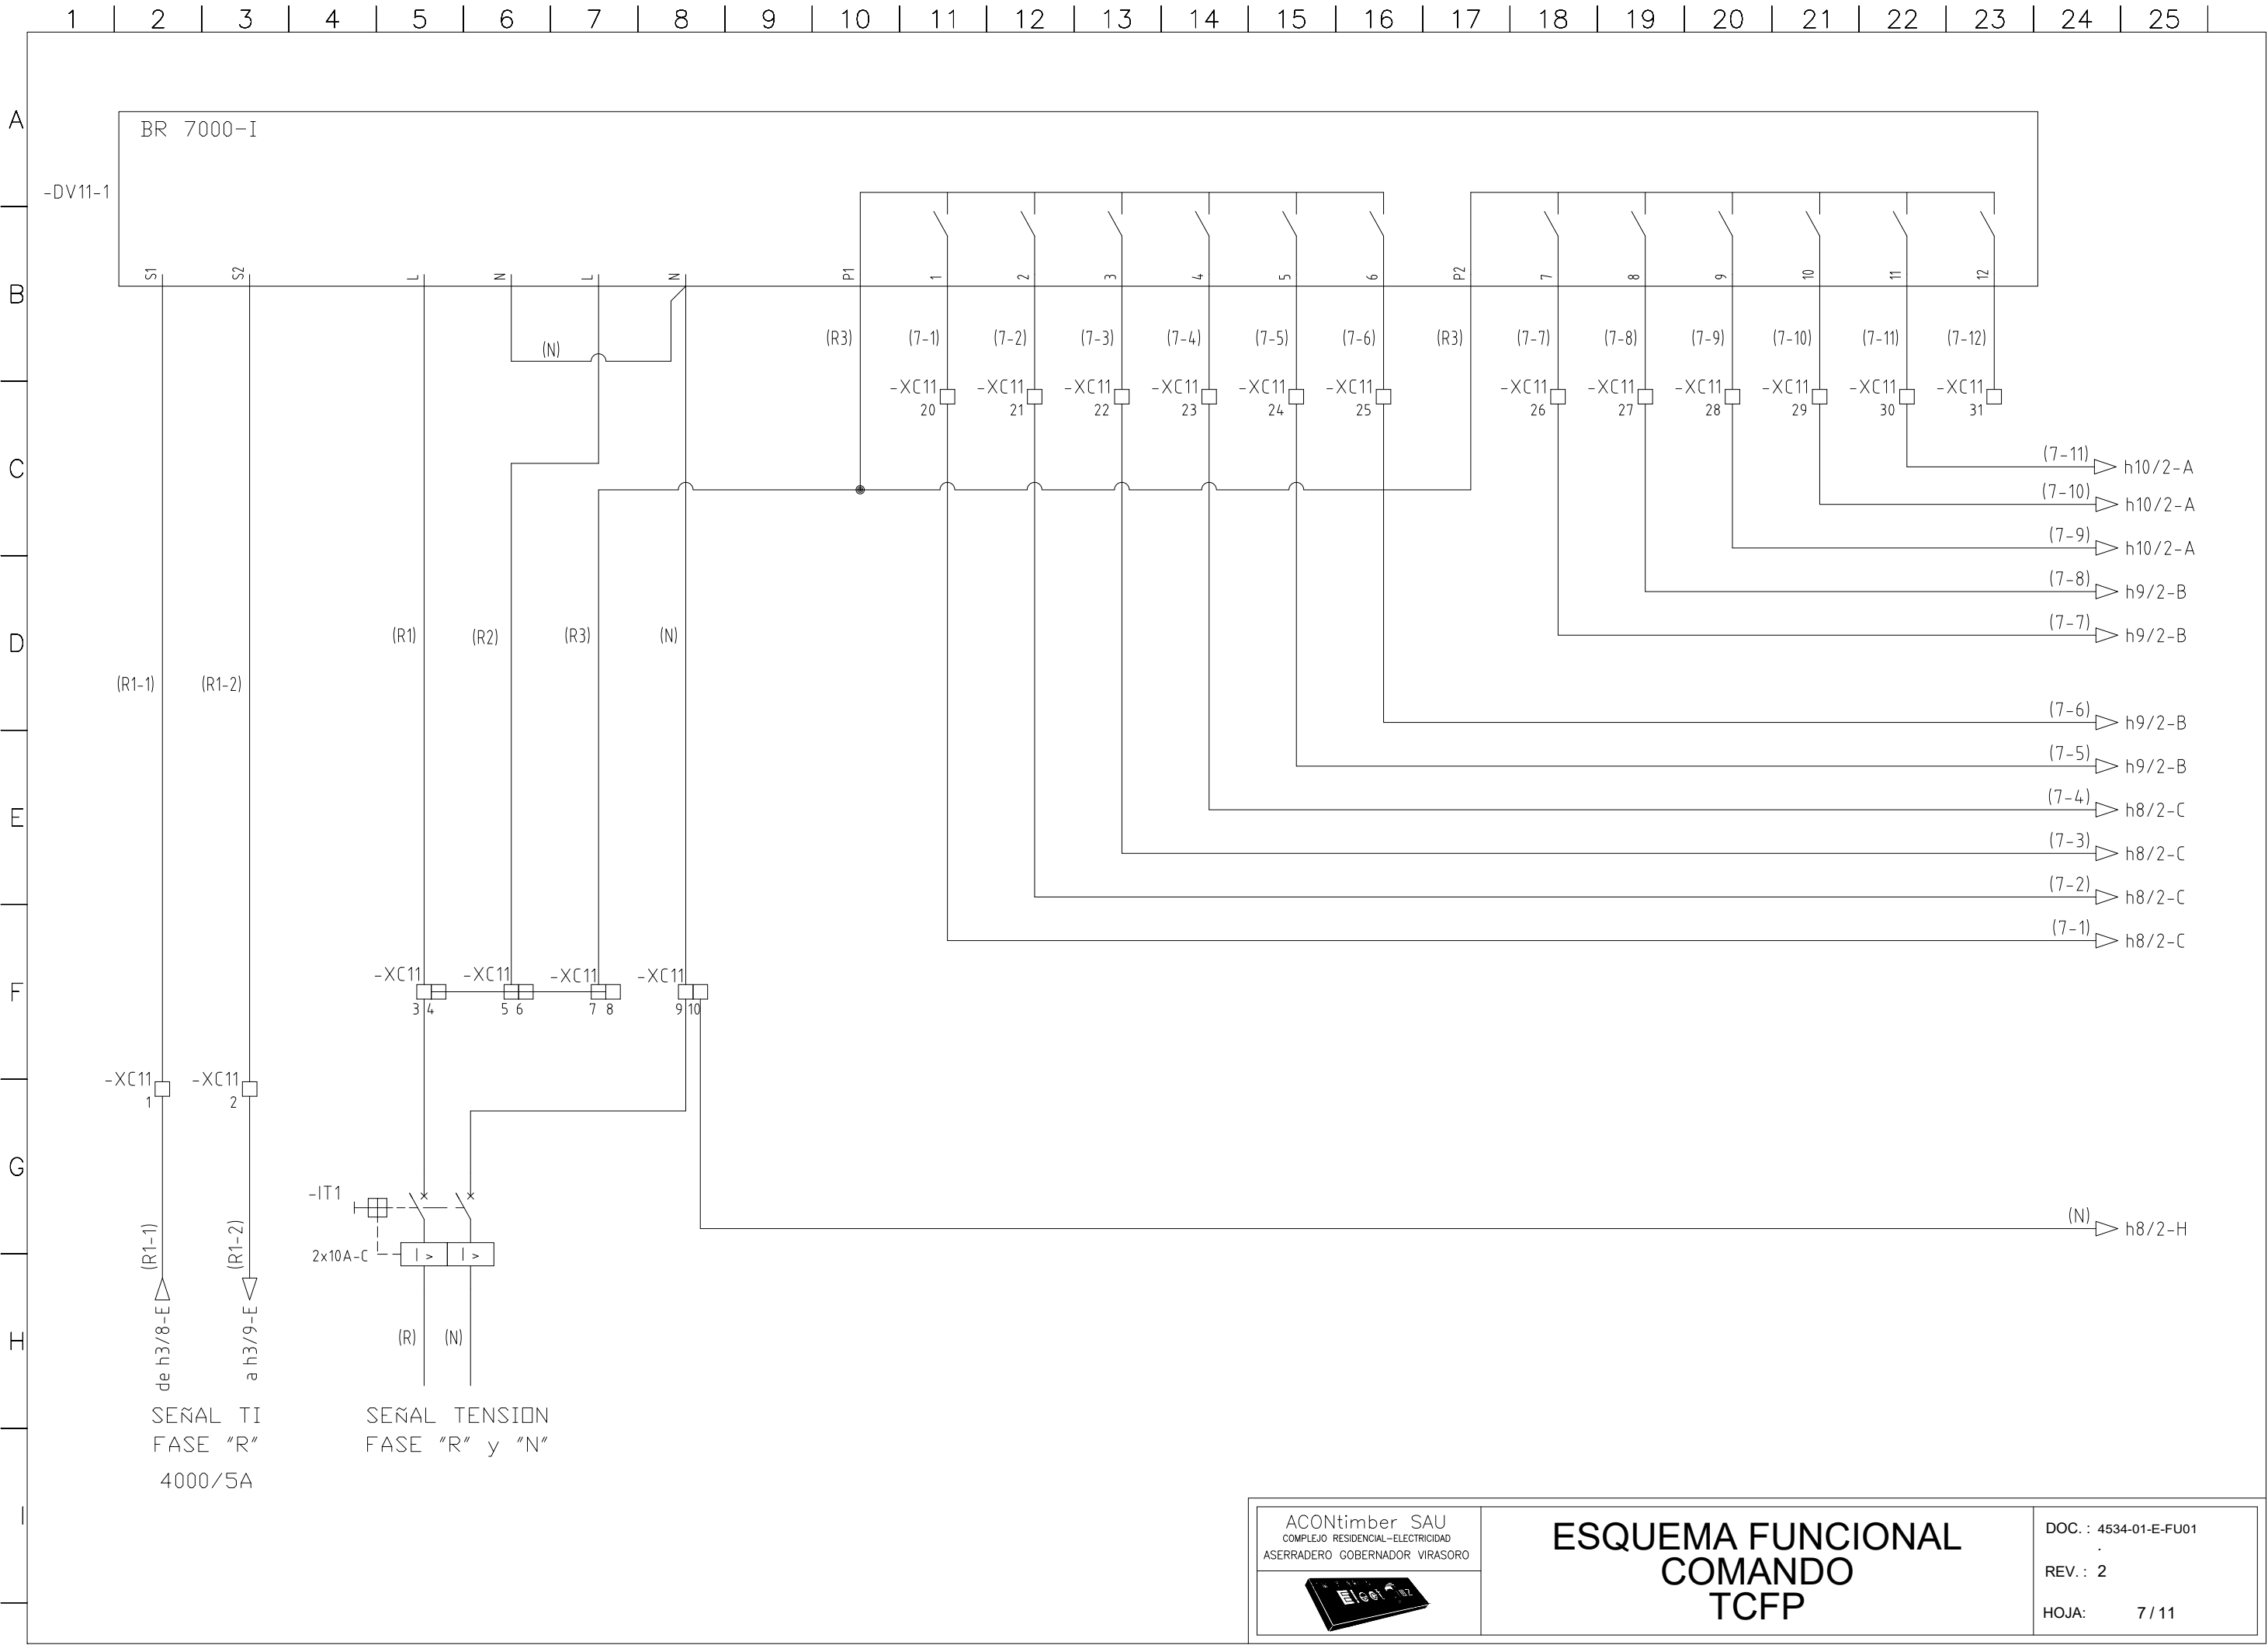

ACONtimber SAU
COMPLEJO RESIDENCIAL-ELECTRICIDAD
ASERRADERO GOBERNADOR VIRASORO



ESQUEMA FUNCIONAL COMANDO TCFP

DOC. : 4534-01-E-FU01

REV. : 2

HOJA: 7 / 11

