

PROYECCION ELECTROLUZ S.R.L. SE RESERVA LA PROPIEDAD DEL MISMO CON PROHIBICION DE REPRODUCCION TOTAL O PARCIAL, SIN AUTORIZACION ESCRITA. SUJETO A MODIFICACION SIN PREVIO AVISO.

TABLERO GENERAL DE BAJA TENSION

CONFORME
A OBRA
PROYECCION ELECTROLUZ SRL

02	CONFORME A OBRA	19/10/24	G.R.M.	N.M.P.	
01	CONFORME A FABRICACION	18/10/24	L.A.R.	N.M.P.	-
00	APTO PARA CONSTRUIR	09/09/24	G.R.M.	S.A.S.	-
AC	PARA APROBACION DE CLIENTE	09/04/24	M.J.G.	N.M.P.	-
AB	CAMBIO CALIBRE INTERRUPTOR CABECERA	13/12/23	-	-	-
AA	PARA LICITACION	30/11/23	-	-	-
REV./CANT.	DESCRIPCION	FECHA	EJEC.	CONTR.	APROB.



EJECUTO: PE
PROYECTO: PE
CONTROLO: PE
APROBO: REN
FECHA: 09/09/24
ESCALA:

RENOVA
PUERTO TIMBUES
AMPLIACION SILOS AUTRALIANOS

Diagrama Funcional Tablero General de Baja Tensión Silos Australianos

LA FIRMA SE RESERVA LA PROPIEDAD DE ESTE ELABORADO CON PROHIBICION DE REPRODUCIRLO O TRANSFERIRLO EN TODO O EN PARTE A OTRA FIRMA O PERSONA SIN SU PREVIA AUTORIZACION ESCRITA.


DOC. Nº:
T467-DWE-AL-014-01

ARCHIVO: T467-DWE-AL-014-01

HOJA: 1 de 4

02
REVISION

PROYECCION ELECTROLUZ S.R.L. SE RESERVA LA PROPIEDAD DEL MISMO CON PROHIBICION DE REPRODUCCION TOTAL O PARCIAL, SIN AUTORIZACION ESCRITA.
SUJETO A MODIFICACION SIN PREVIO AVISO.

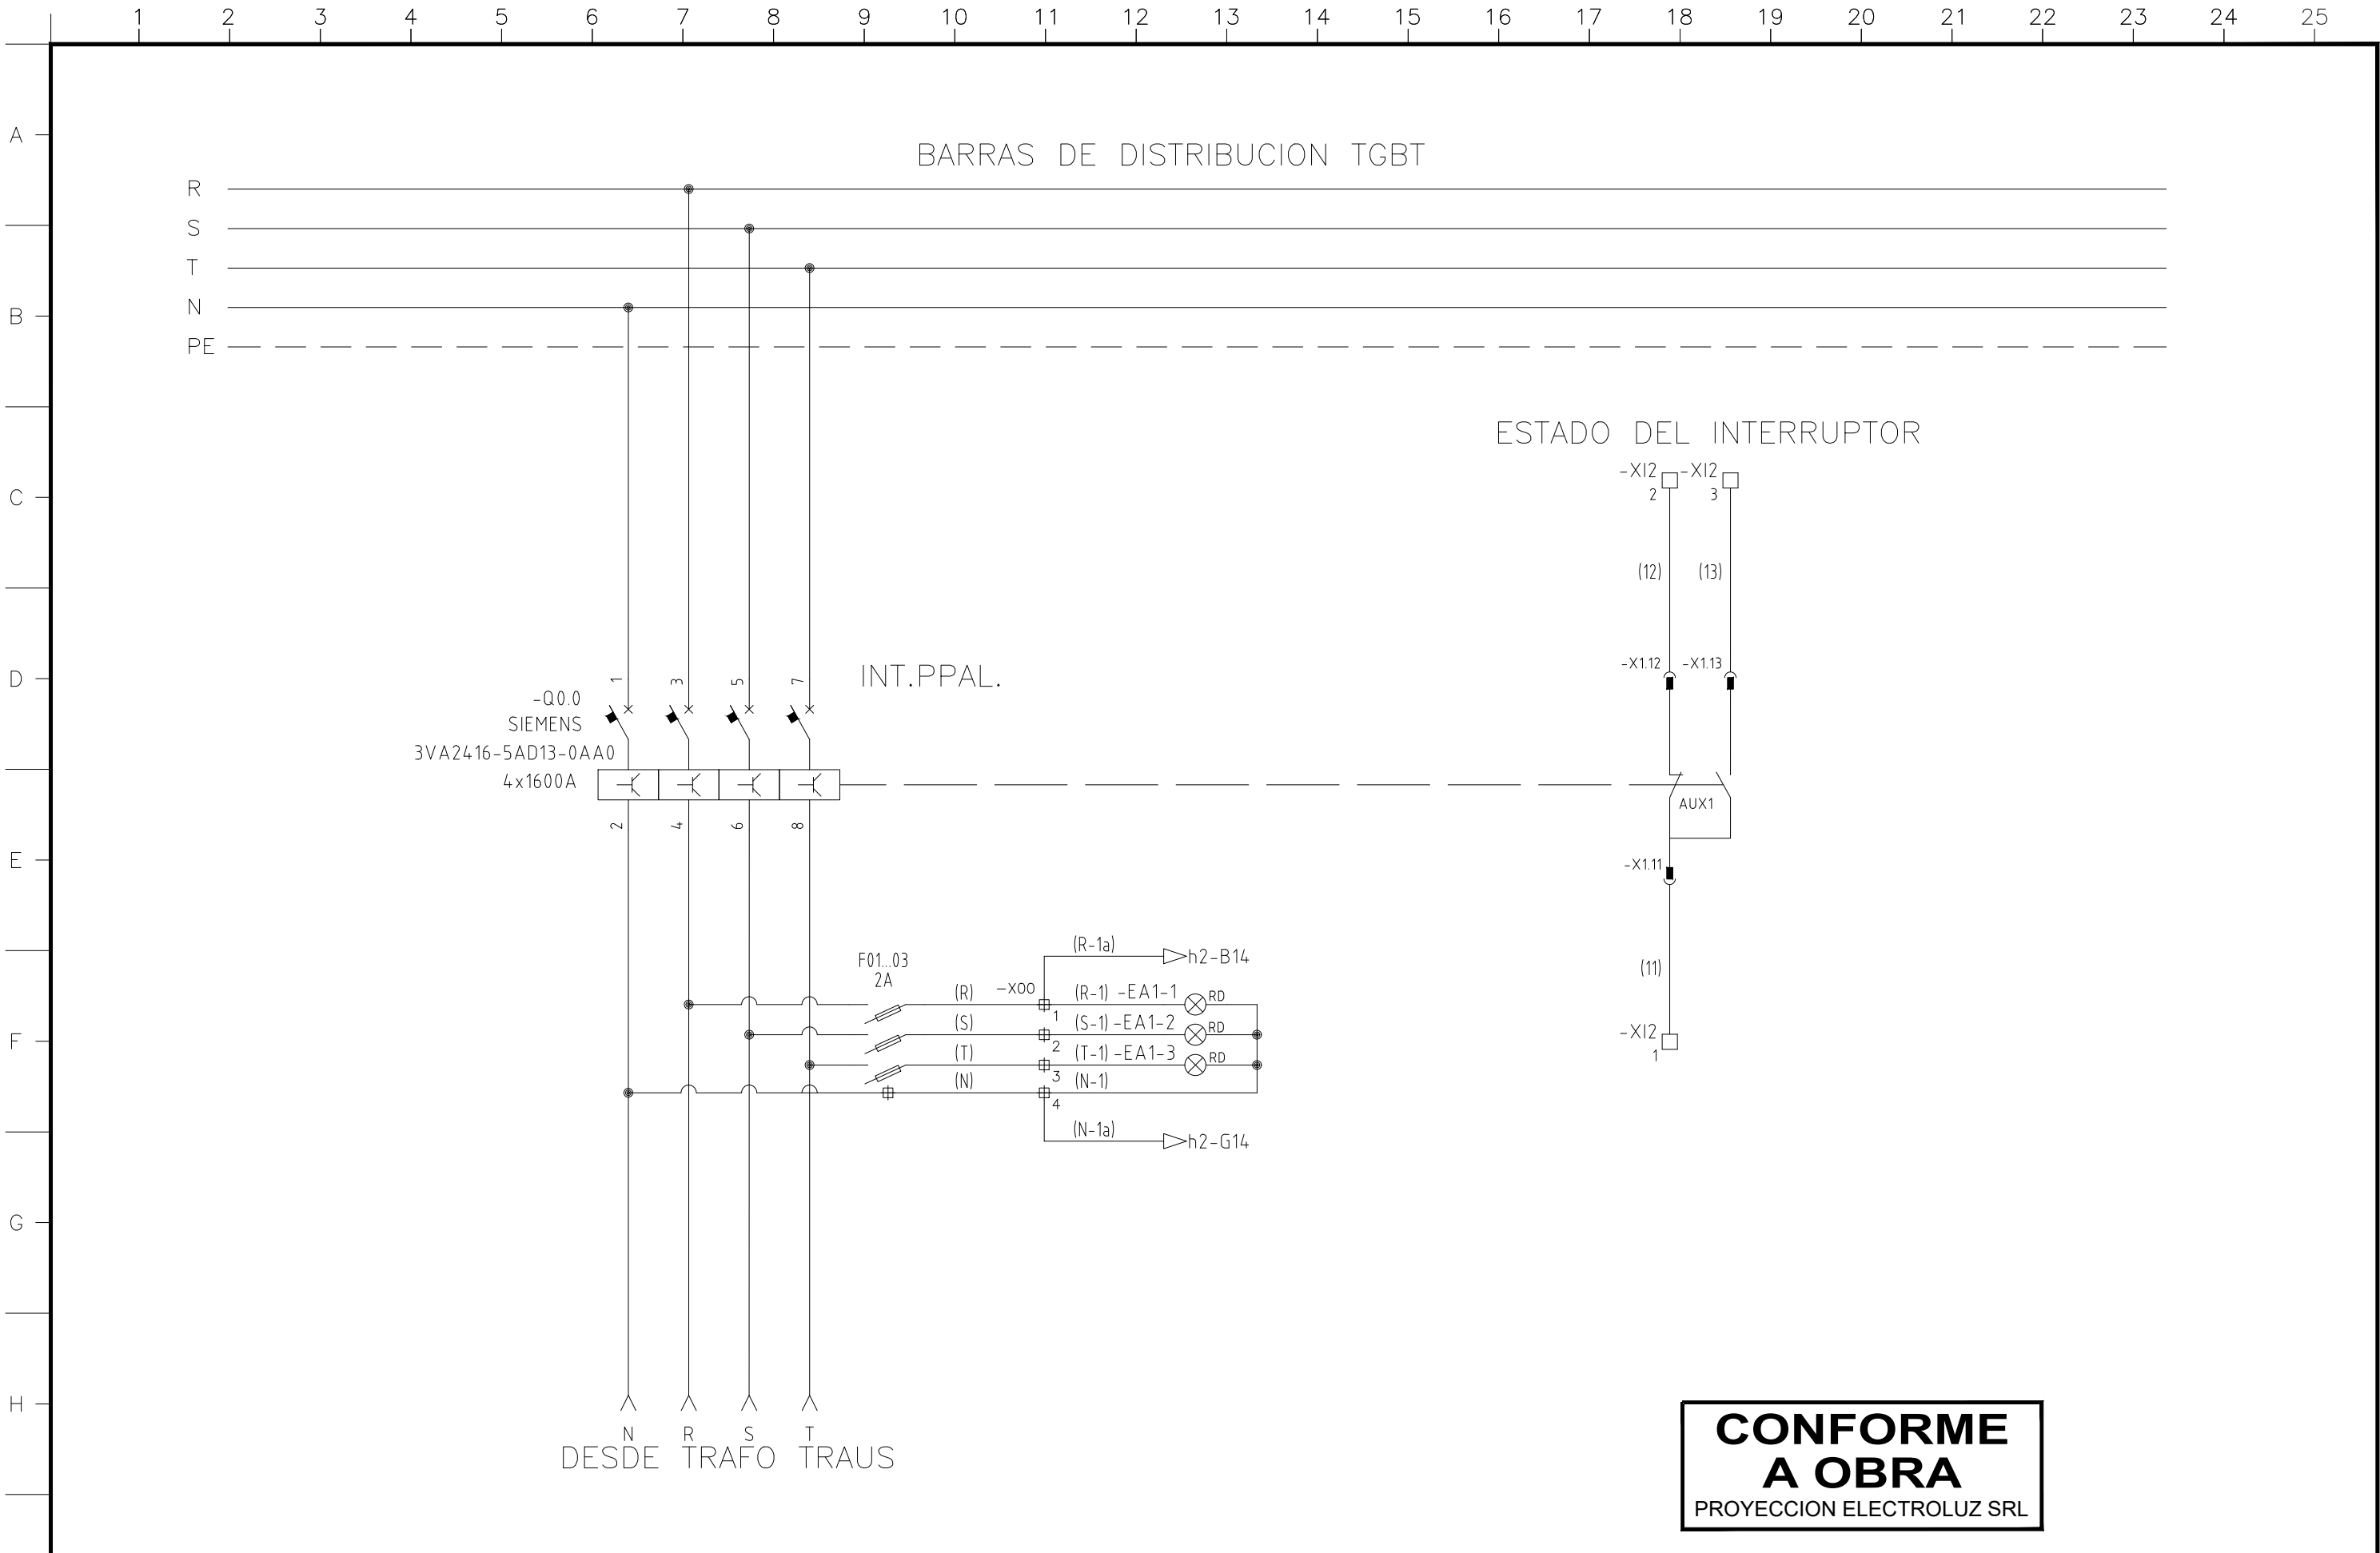

**CONFORME
A OBRA**
PROYECCION ELECTROLUZ SRL

	Fecha	Nombre	Observaciones	Rev.	Fecha	Nombre
AB	13/12/23	-	CAMBIO CALIBRE INTERRUPTOR DE CABECERA	Dibujo	09/09/24	G.R.M.
AC	11/04/24	M.J.G.	PARA APROBACION DE CLIENTE	Reviso	09/09/24	S.A.S.
00	09/09/24	G.R.M.	APTO PARA CONSTRUIR	Aprobo		
01	18/10/24	L.A.R.	CONFORME A FABRICACION			
02	19/12/24	G.R.M.	CONFORME A OBRA			




Cliente: RENOVA TIMBUES
Obra: AMP. SILOS AUSTRALIANOS




ESQUEMAS TIPICO
TS VENTILADORES

N° de Obra:	N° de Plano Cliente:	Rev.N°
3181	T467-DWE-AL-014	00
N° de Plano:	Rev.N°	
4733-01	02	

PROYECCION ELECTROLUZ S.R.L. SE RESERVA LA PROPIEDAD DEL MISMO CON PROHIBICION DE REPRODUCCION TOTAL O PARCIAL, SIN AUTORIZACION ESCRITA.
SUJETO A MODIFICACION SIN PREVIO AVISO.

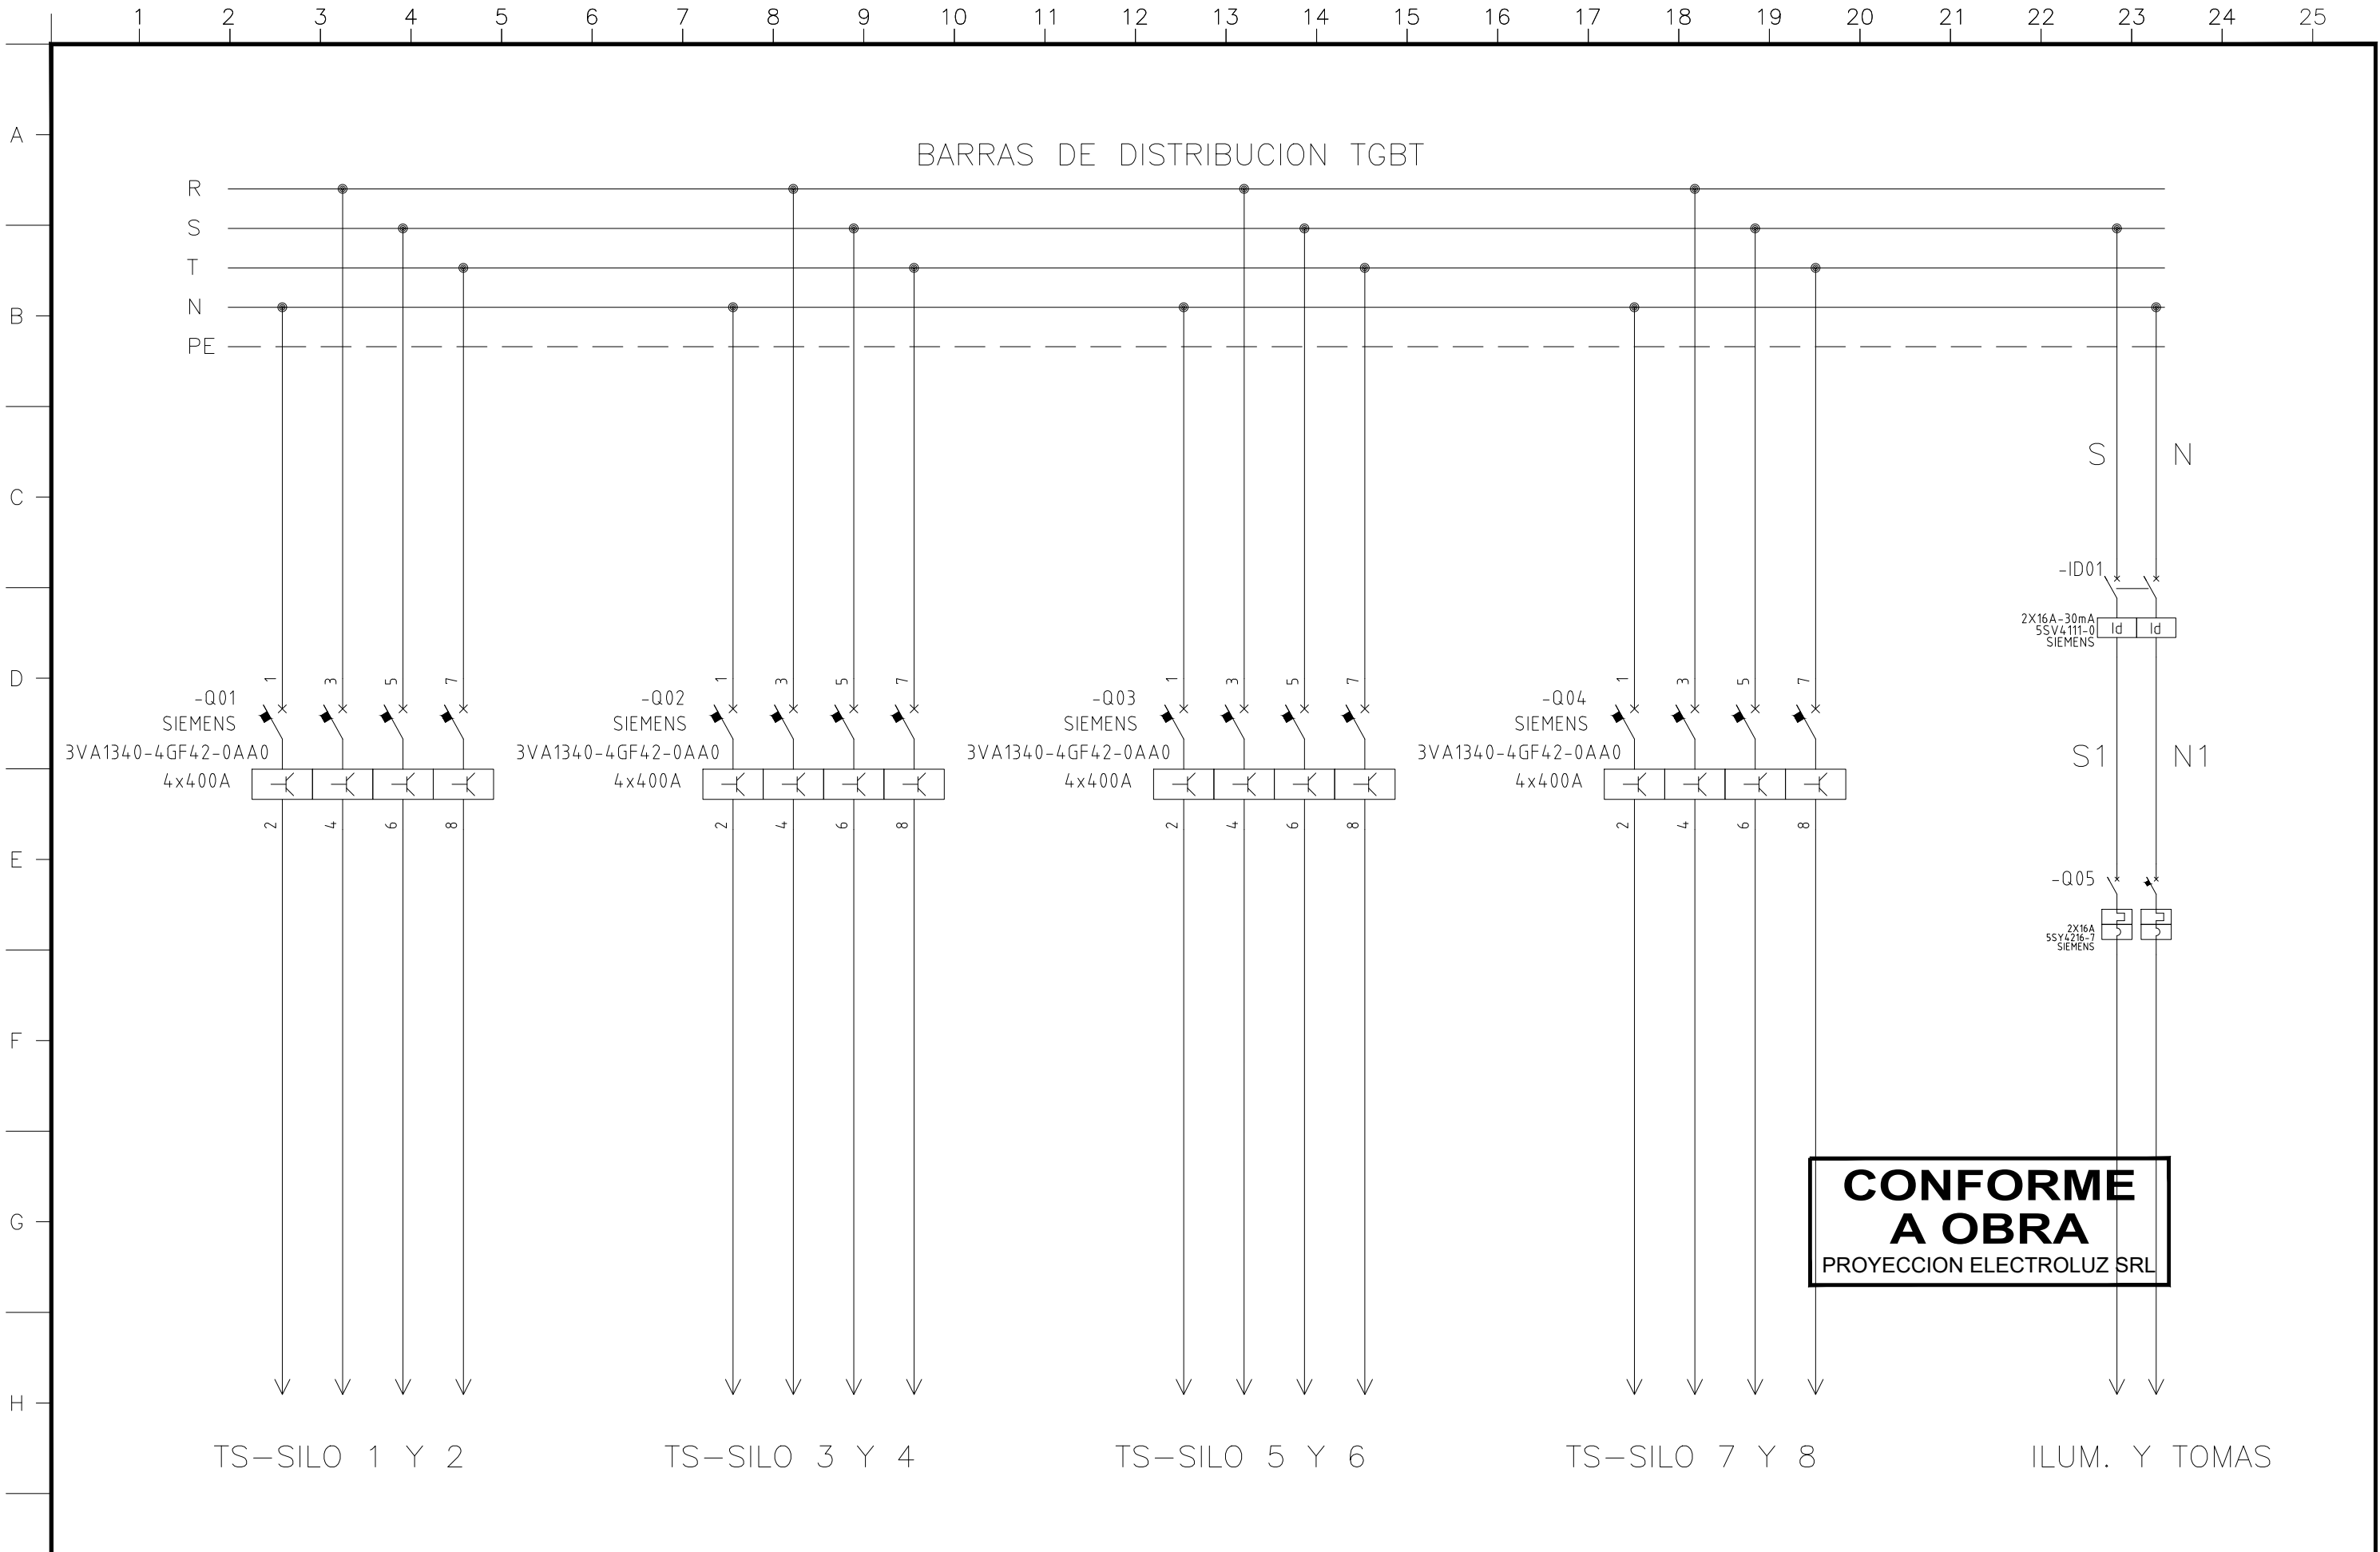

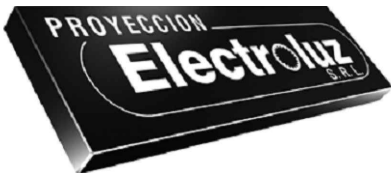	Fecha	Nombre	Observaciones	Rev.	Fecha	Nombre		Ciente: RENOVA TIMBUES	N° de Obra: 3181	Hoja N°: 4/4
AB	13/12/23	—	CAMBIO CALIBRE INTERRUPTOR DE CABECERA	Dibujo	09/09/24	G.R.M.		Obra: AMP. SILOS AUSTRALIANOS		
AC	11/04/24	M.J.G.	PARA APROBACION DE CLIENTE	Reviso	09/09/24	S.A.S.				
00	09/09/24	G.R.M.	APTO PARA CONSTRUIR	Aprobo						
01	18/10/24	L.A.R.	CONFORME A FABRICACION							
02	19/12/24	G.R.M.	CONFORME A OBRA					ESQUEMAS TIPICO TS VENTILADORES	N° de Plano Cliente: T467-DWE-AL-014	Rev.N° 00
									N° de Plano: 4733-01	Rev.N° 02