



2


1

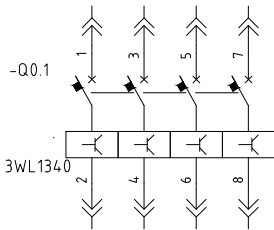


INTERRUPTOR EXTRAIBLE
3WL...

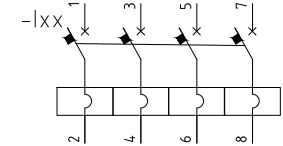


INTERRUPTOR SIEMENS
3WA...

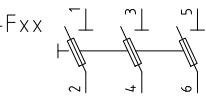


SECCIONADOR C/PORTA FUSIBLES NH
SIEMENS

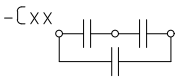

CAPACITORES

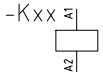

BOBINA DE CONTACTOR
SIEMENS

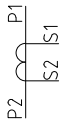

TRANSF. DE CORRIENTE




CONTACTO AUXILIAR



PILOTO LUMINOSO



BORNE DE COMANDO
ZOLODA

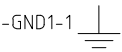


PUESTA A TIERRA


CABLEADOS:

FASE CDO. 220VCA: CABLE NEGRO 1,5mm²
NEUTRO CDO. 220VCA: CABLE CELESTE 1,5mm²
POS. CDO. 24VCC: CABLE ROJO 1,5mm²
NEG. CDO. 24VCC: CABLE BLANCO 1,5mm²
CTOS. VOLT.: CABLE NEGRO CABLE NEGRO 2,5mm²
CTOS. AMP.: CABLE NEGRO 4mm²
CTOS. AMP. (TIERRA): CABLE VERDE/AMARILLO 4mm²

**CONFORME
A OBRA**
PROYECCION ELECTROLUZ SRL

	CONFORME A OBRA	R.E.E.D. 28/07/23			
	CONFORME A FABRICACION	R.E.E.D. 21/04/23			
	APTO PARA CONSTRUIR	R.E.E.D. 15/02/23			
	PARA APROBACION	S.SOSA 25/01/23	L.R.P. 25/01/23		
R E V I S I O N E S		REVISO FECHA	APROBO FECHA	PLANOS DE REFERENCIA	
PROYECTO Nro.:		FECHA	NOMBRE		
PROYECTO:	PROYECTÓ:	25/01/23	S.A.S.		
PROVE. ELEC.	REVISÓ:	25/01/23	S.SOSA		
UBICACIÓN:	APROBÓ:	25/01/23	L.R.P.		
ARCHIVO:	ESCALA:	DESIGNACION:			PLANO Nro.
REFERENCIA:	S/E				4534-02-E-FU01
		ESQUEMA FUNCIONAL TABLERO TGBT 02.1 CARATULA			FECHA:
					24/01/23
					REVISIÓN:
					2

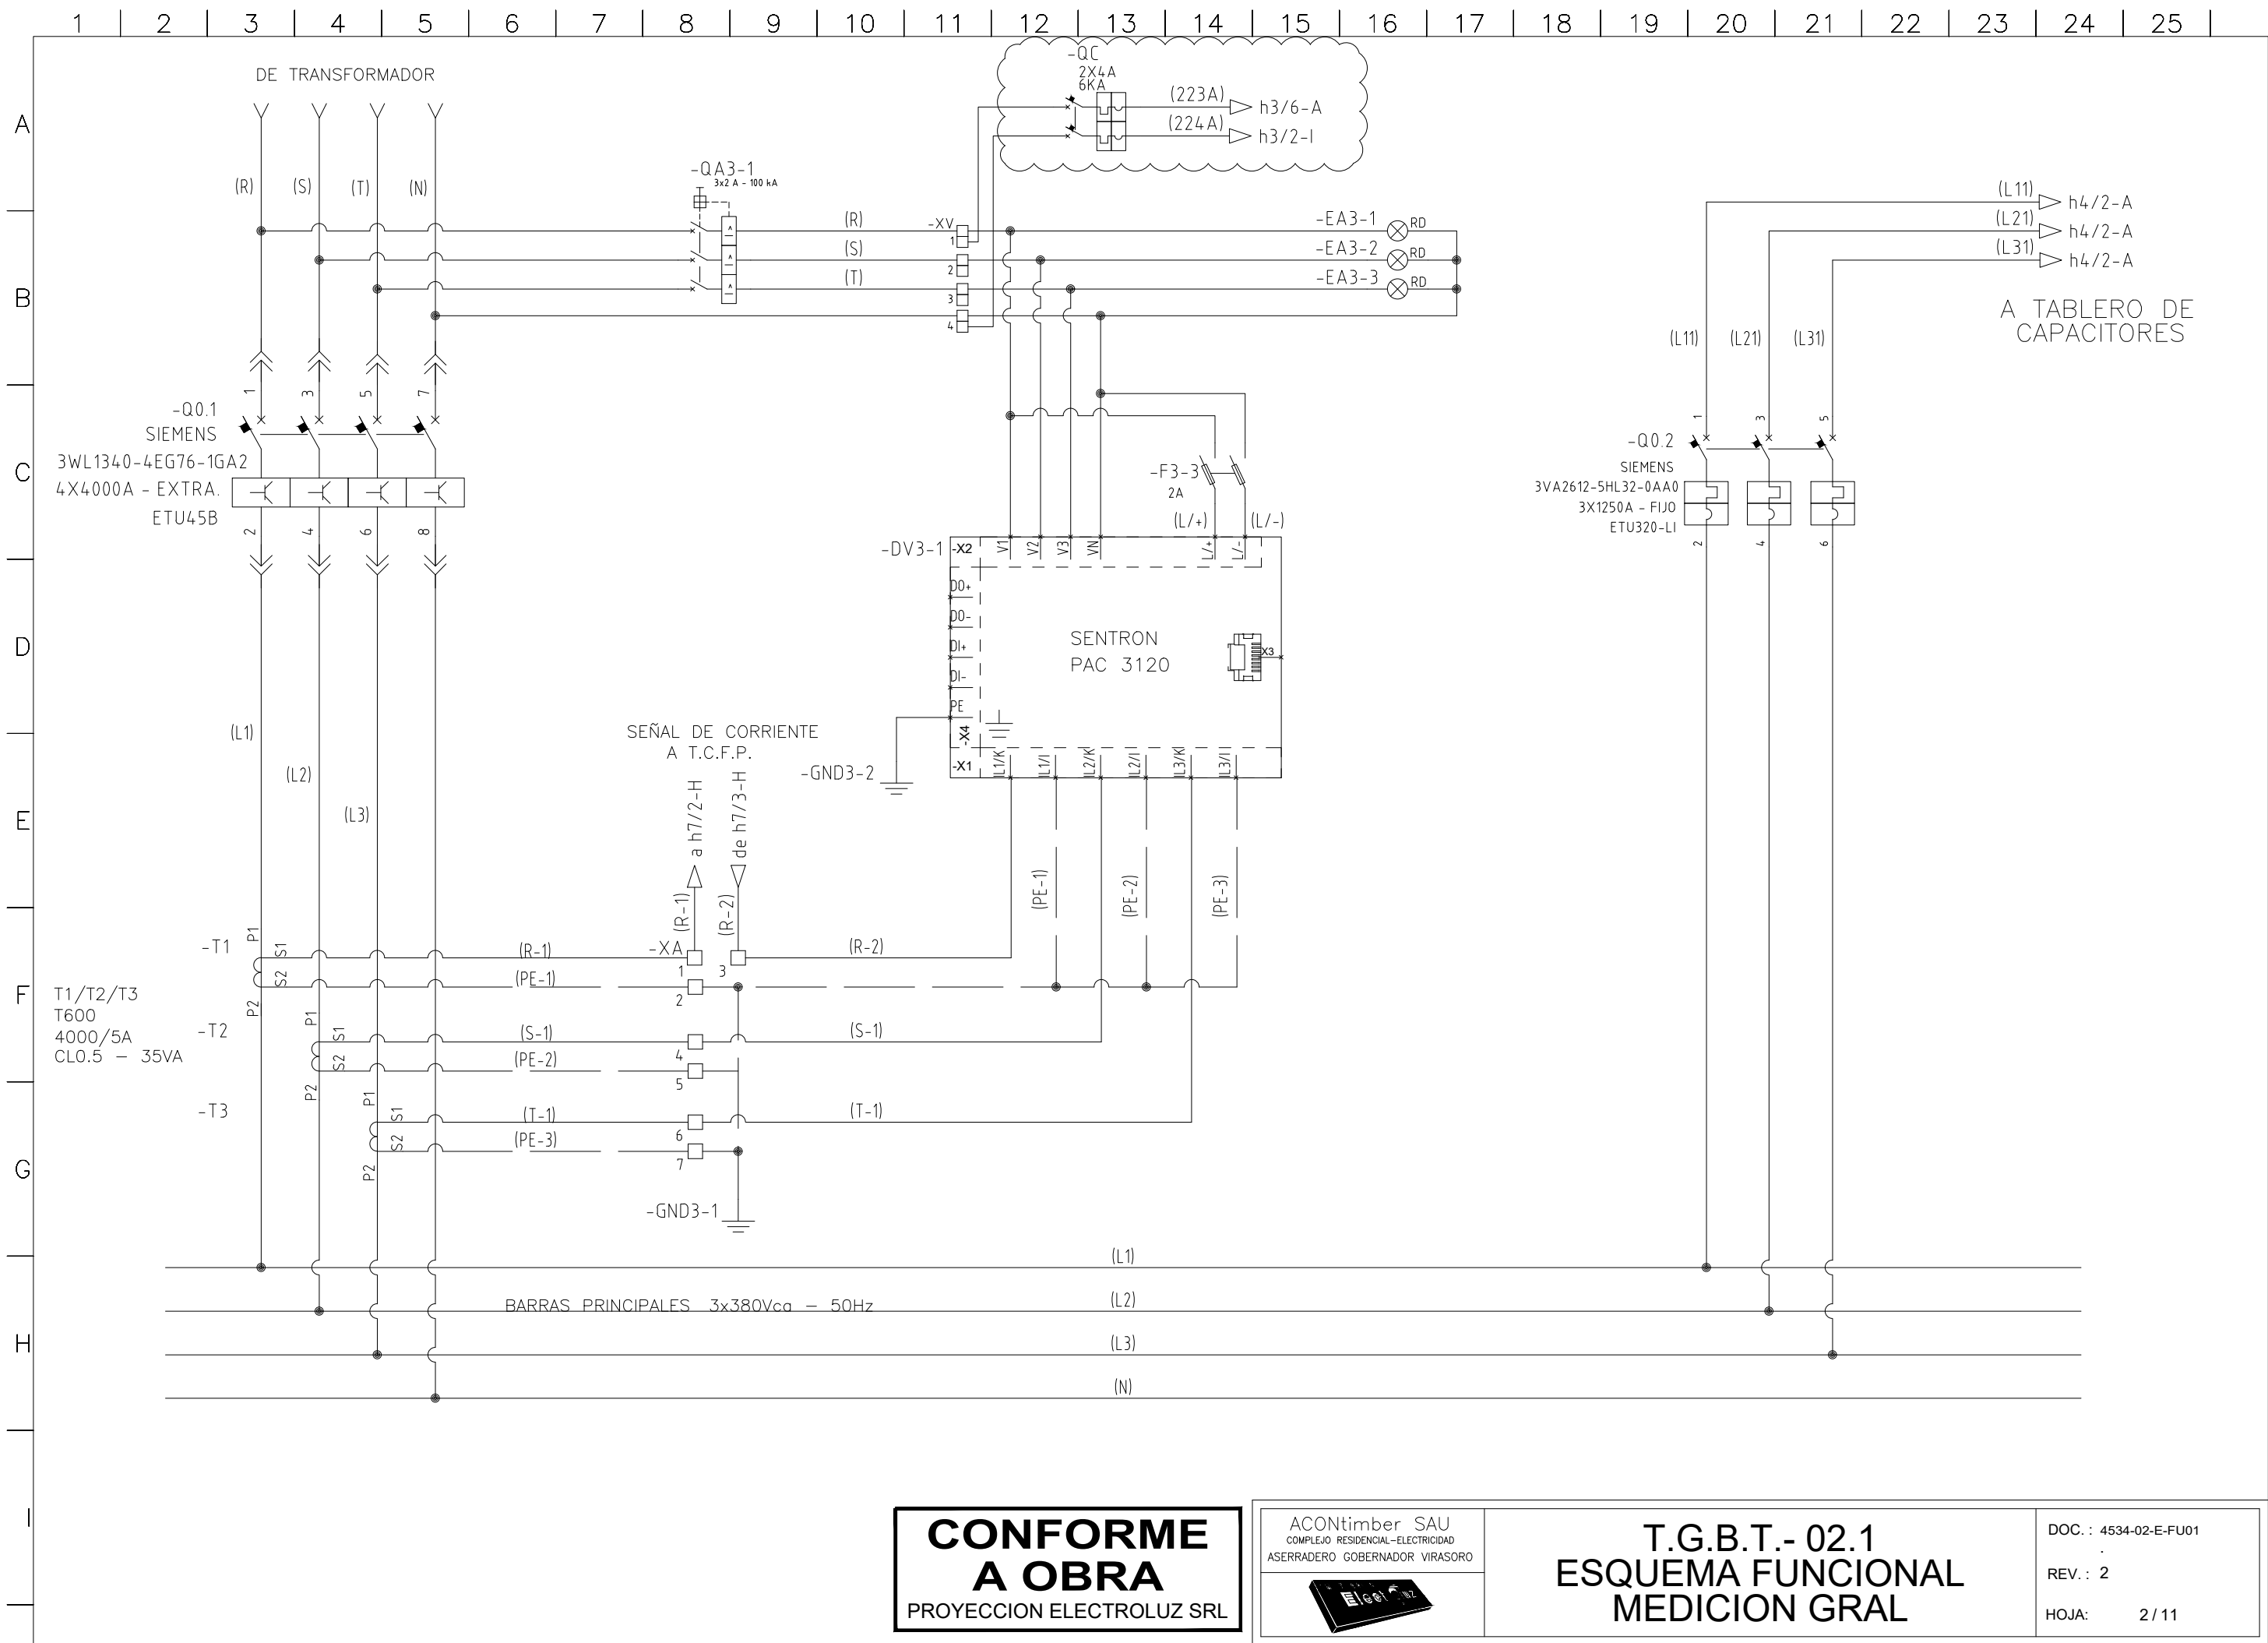

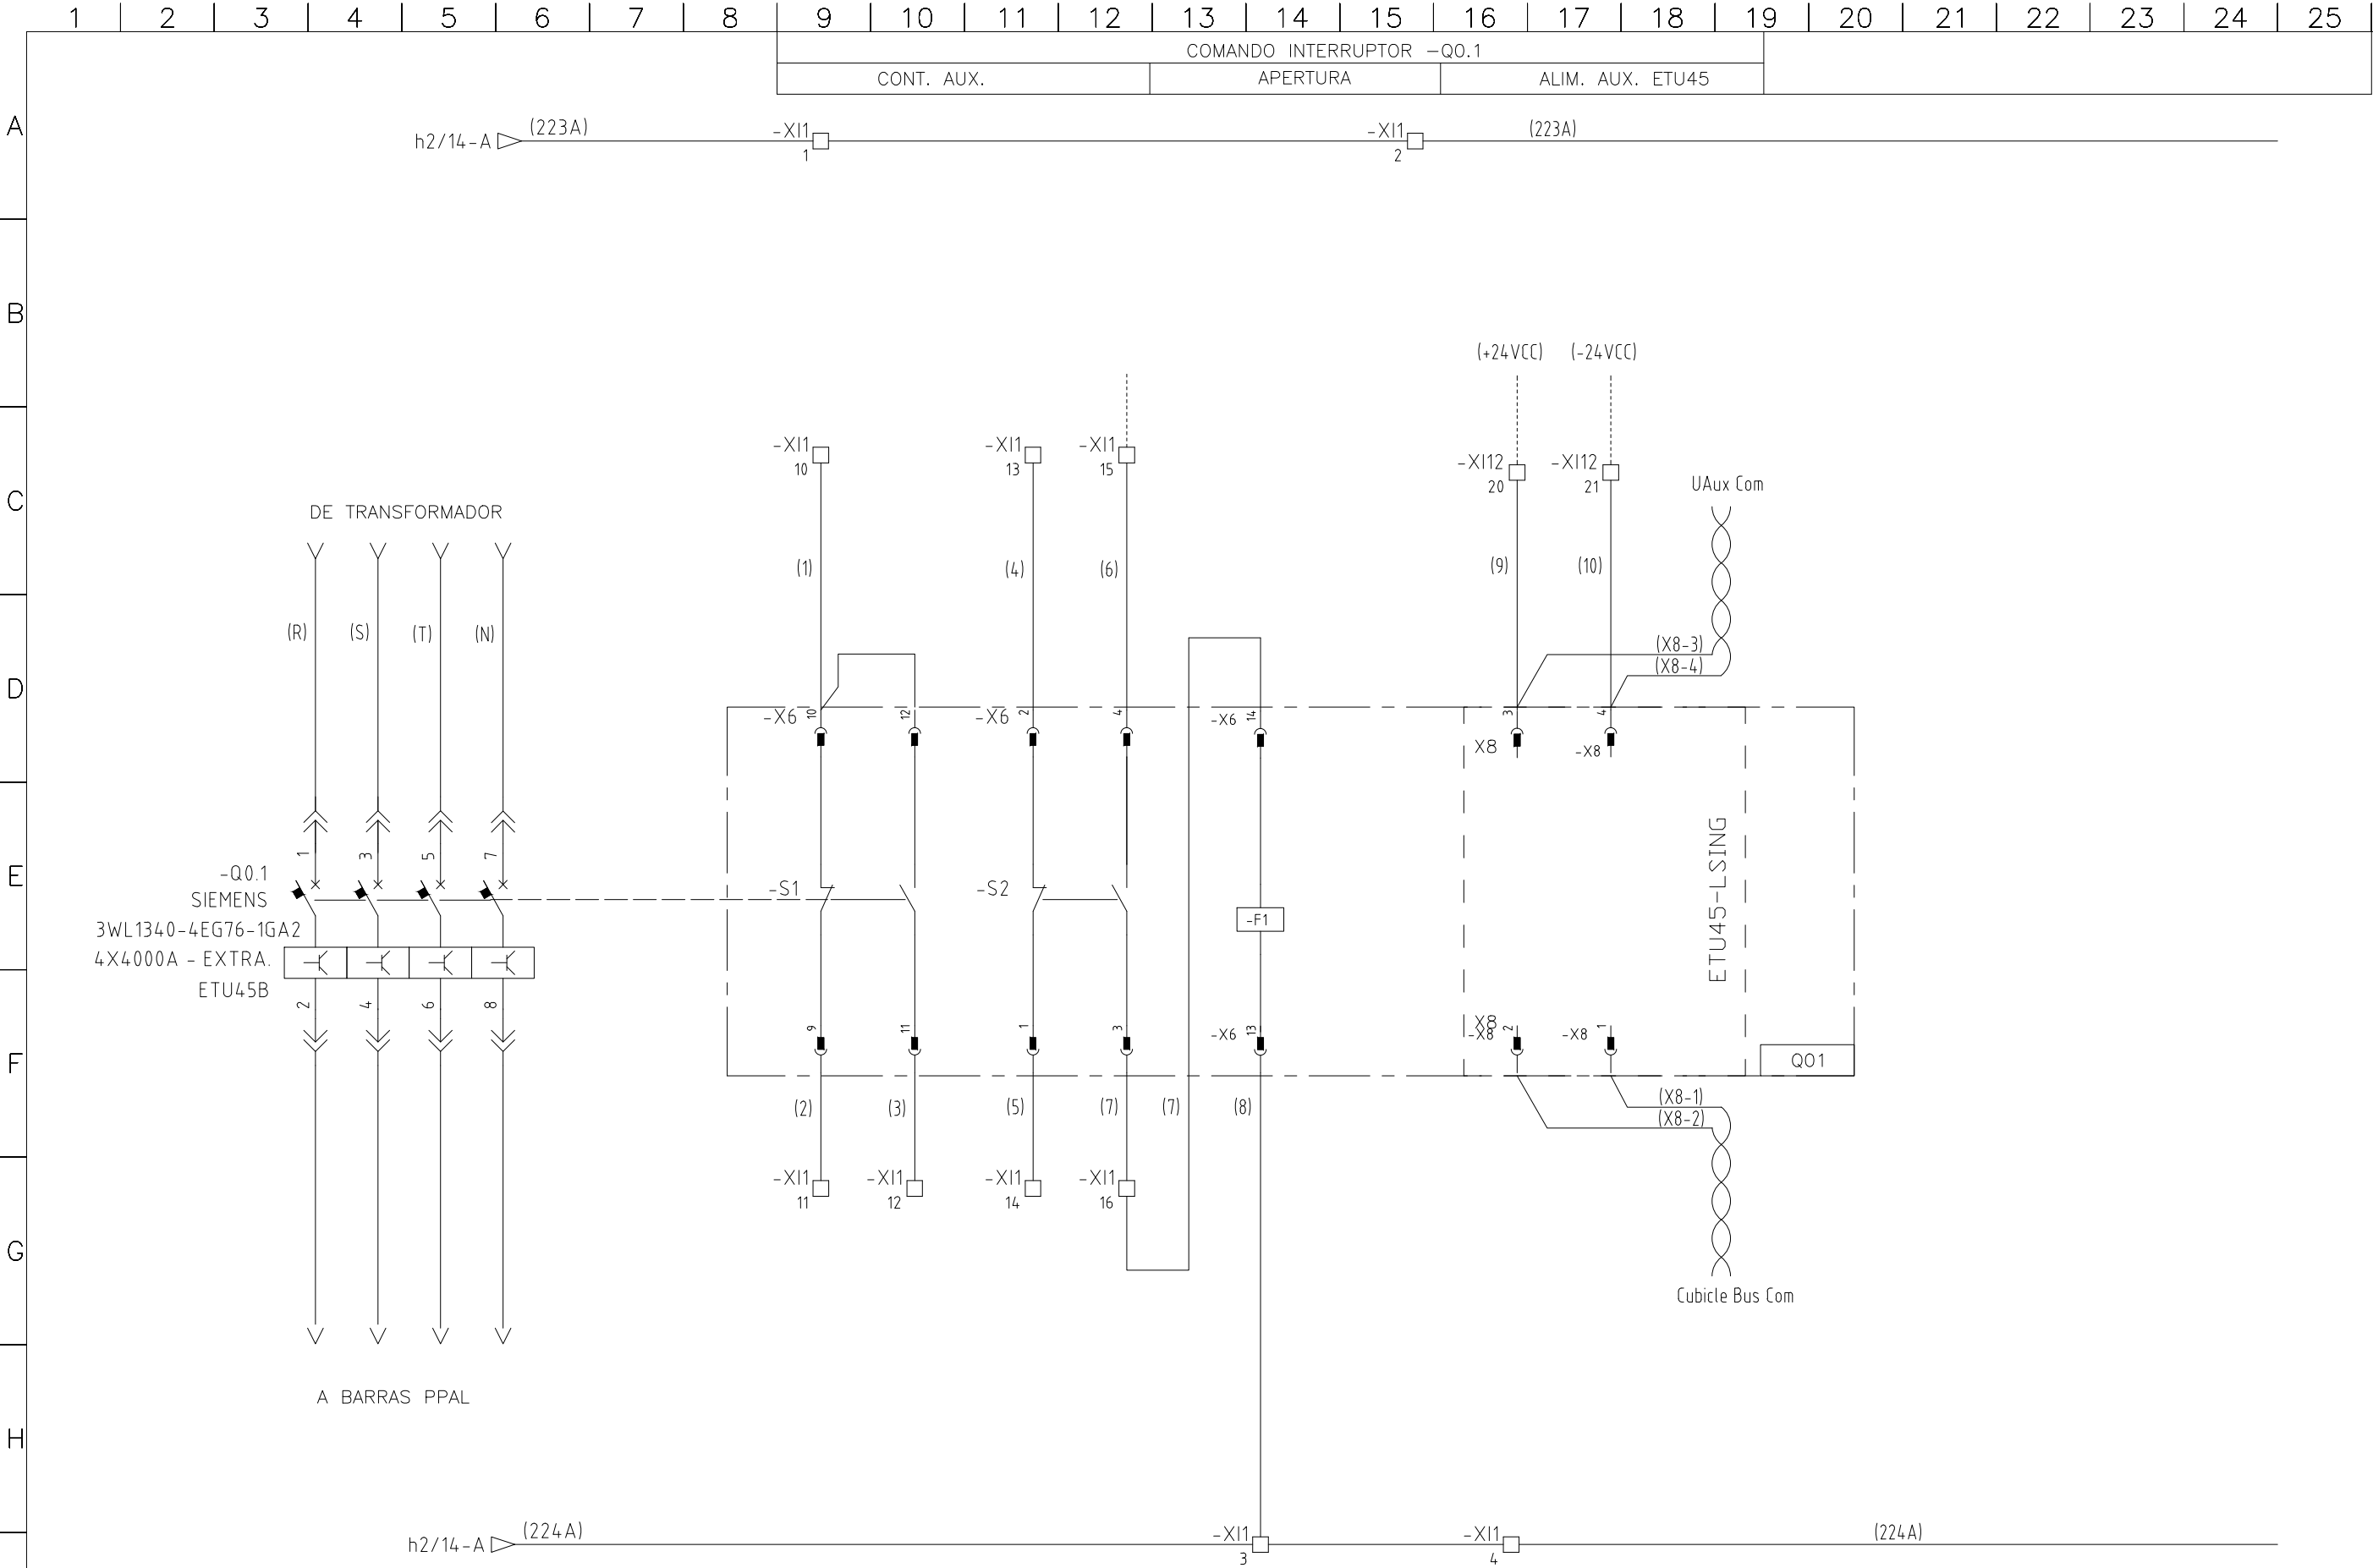


**CONFORME
A OBRA**
PROYECCION ELECTROLUZ SRL

ACONTimber SAU
COMPLEJO RESIDENCIAL-ELECTRICIDAD
ASERRADERO GOBERNADOR VIRASORO

**T.G.B.T. -02.1
ESQUEMA FUNCIONAL
INT. Q0.1**

DOC. : 4534-02-E-FU01
REV. : 2
HOJA: 3 / 11

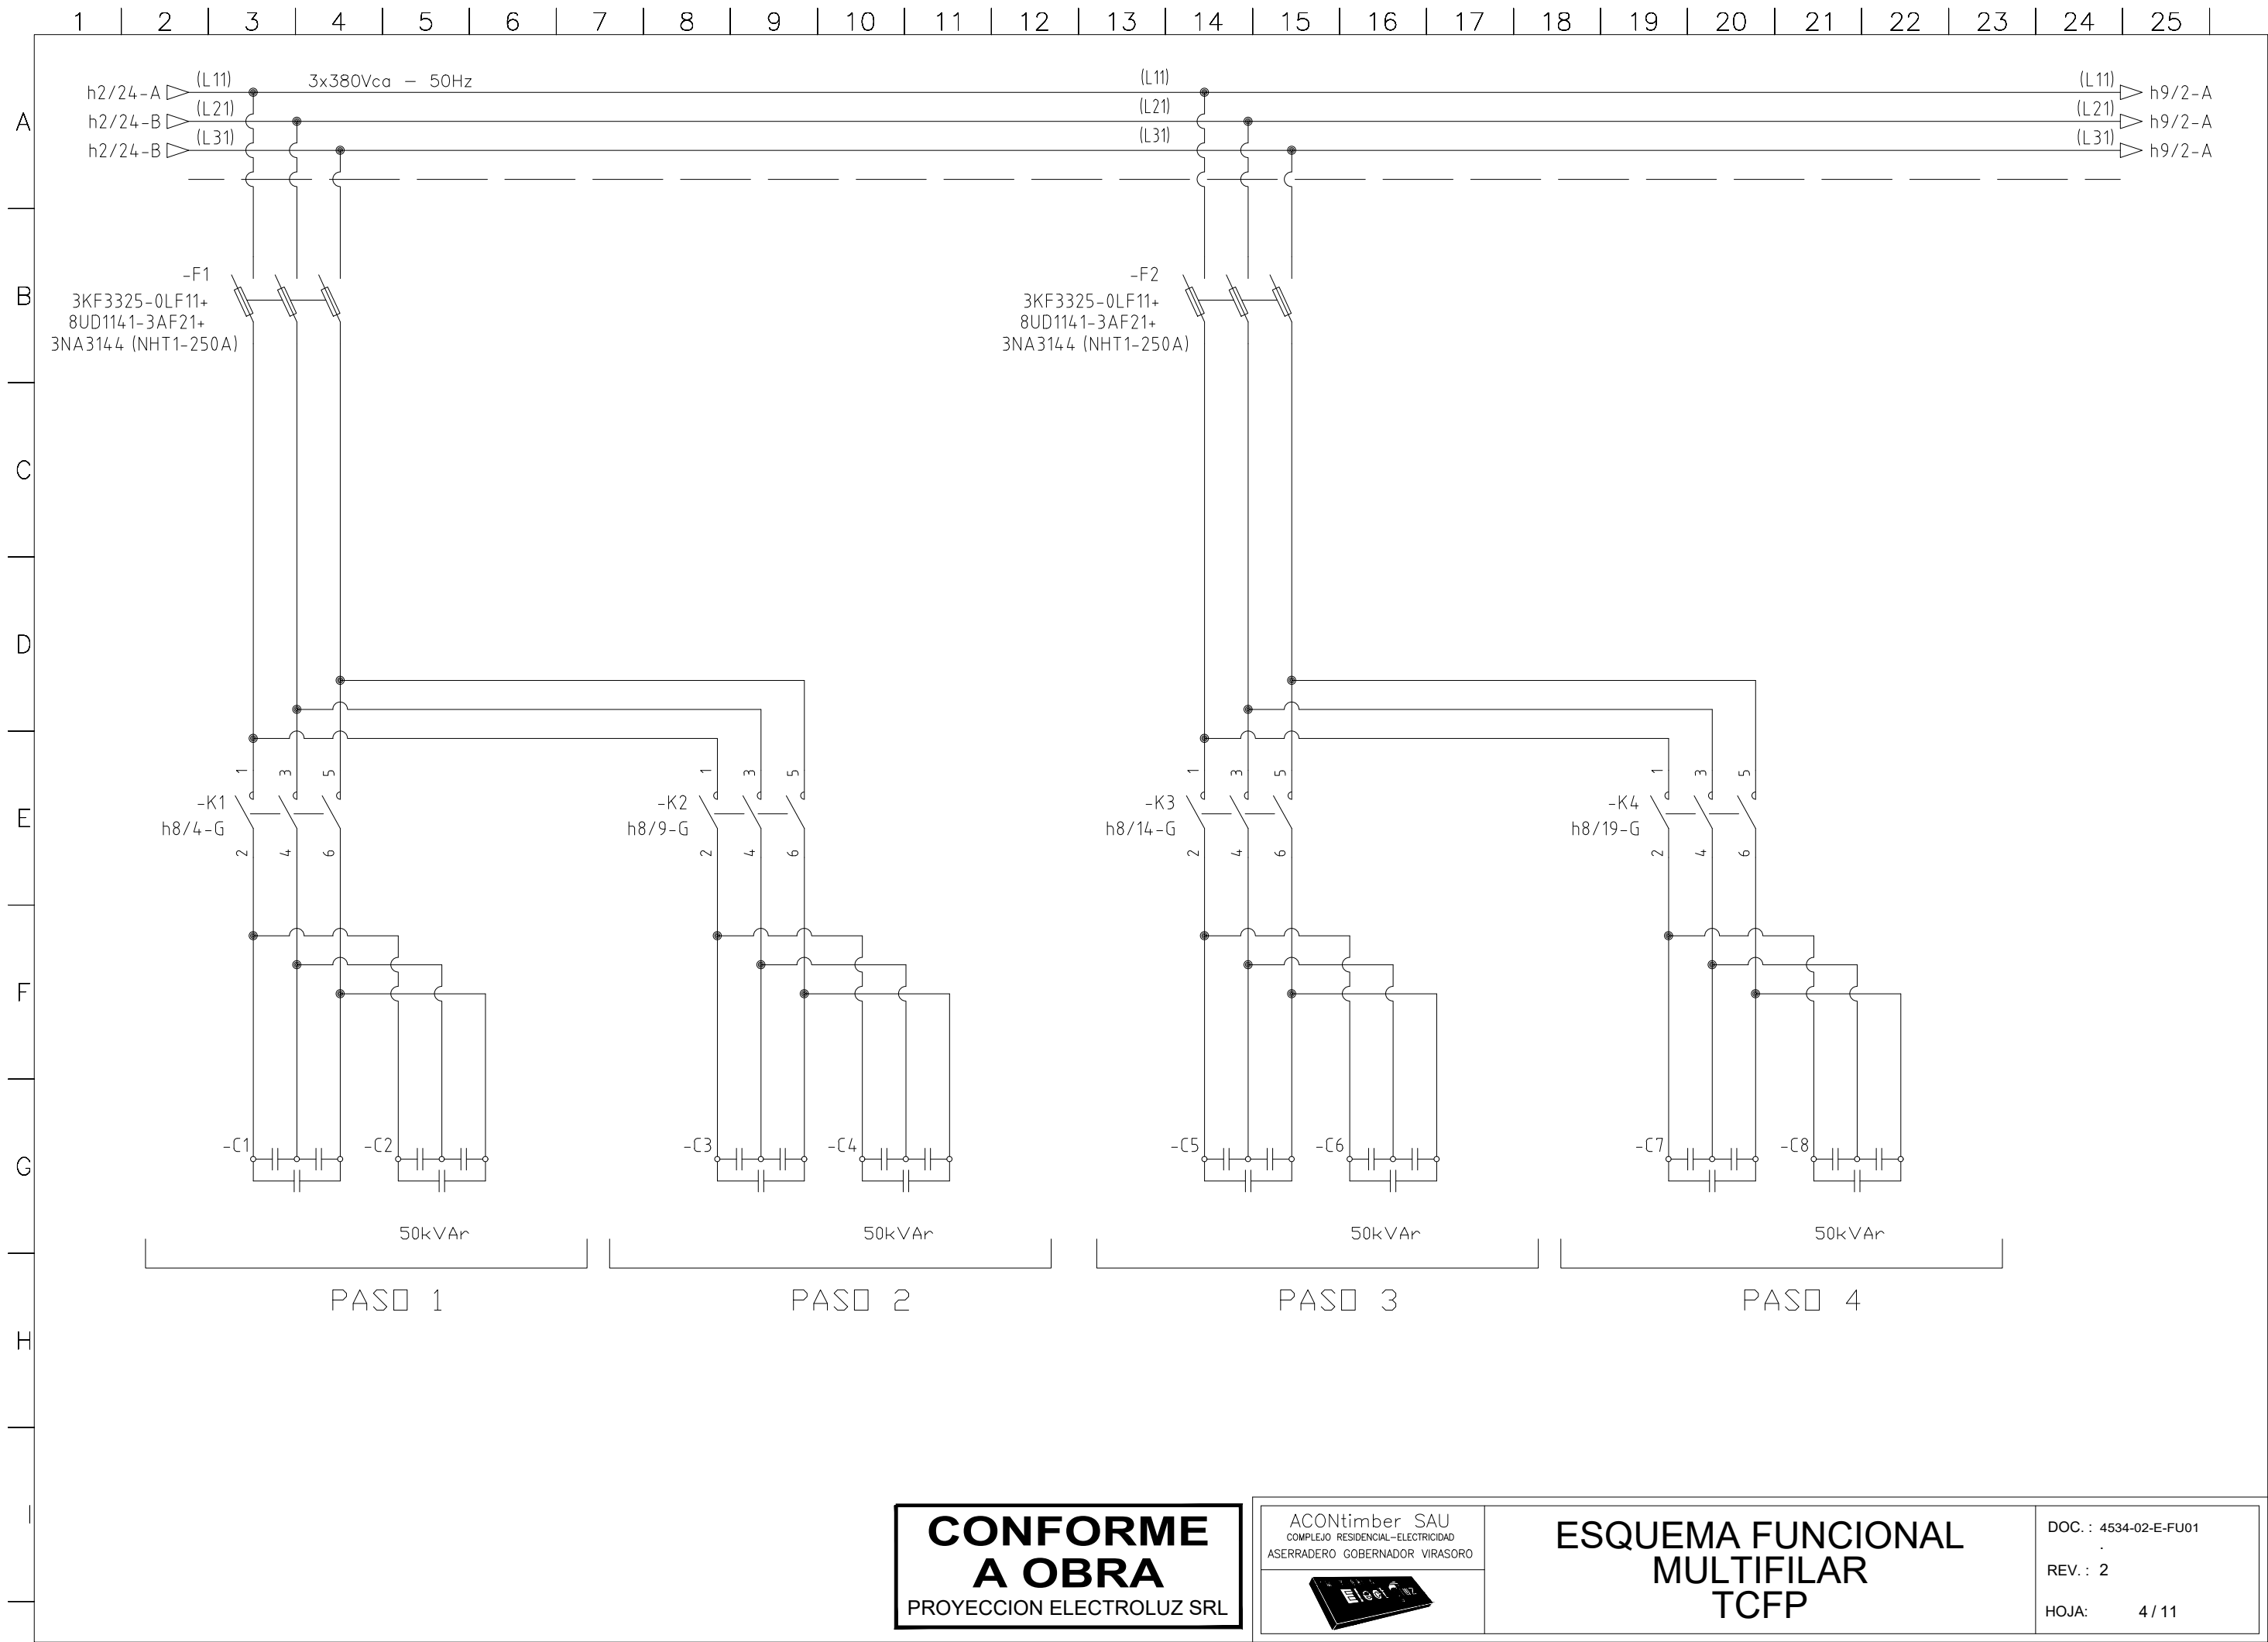



**CONFORME
A OBRA**
PROYECCION ELECTROLUZ SRL


ACONtimber SAU
COMPLEJO RESIDENCIAL-ELECTRICIDAD
ASERRADERO GOBERNADOR VIRASORO

**ESQUEMA FUNCIONAL
MULTIFILAR
TCFP**

DOC. : 4534-02-E-FU01
REV. : 2
HOJA: 4 / 11

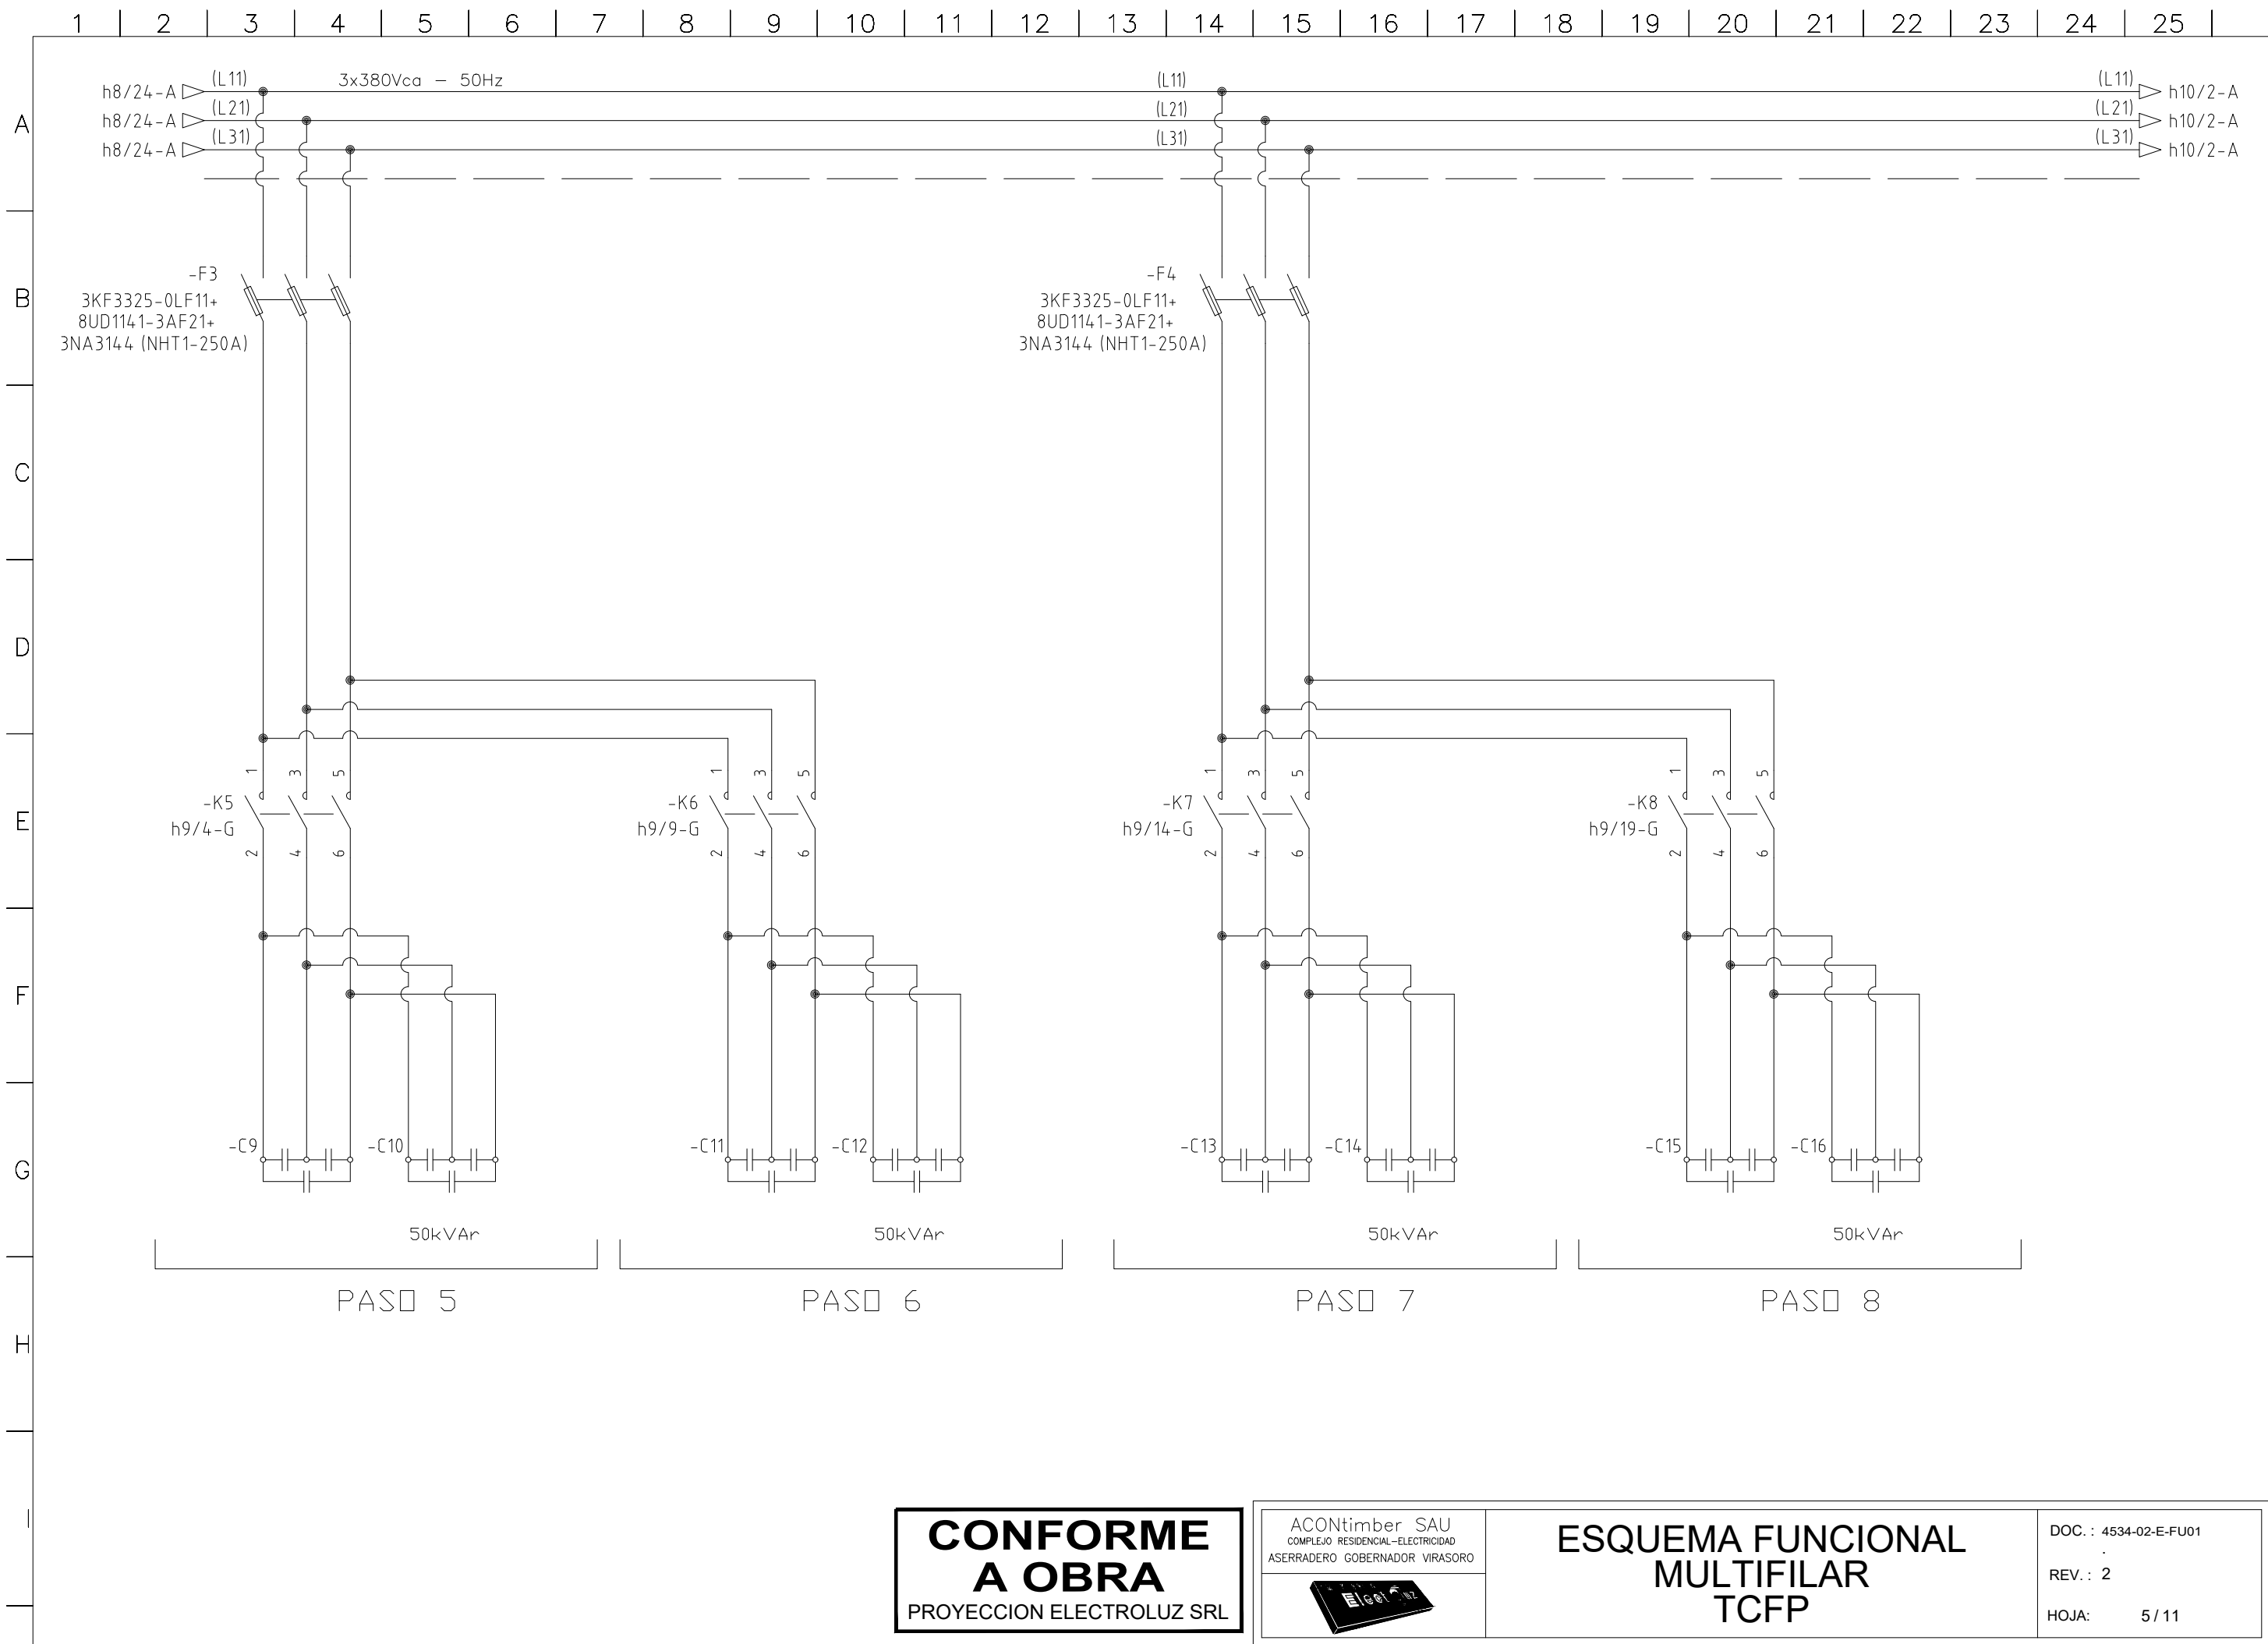

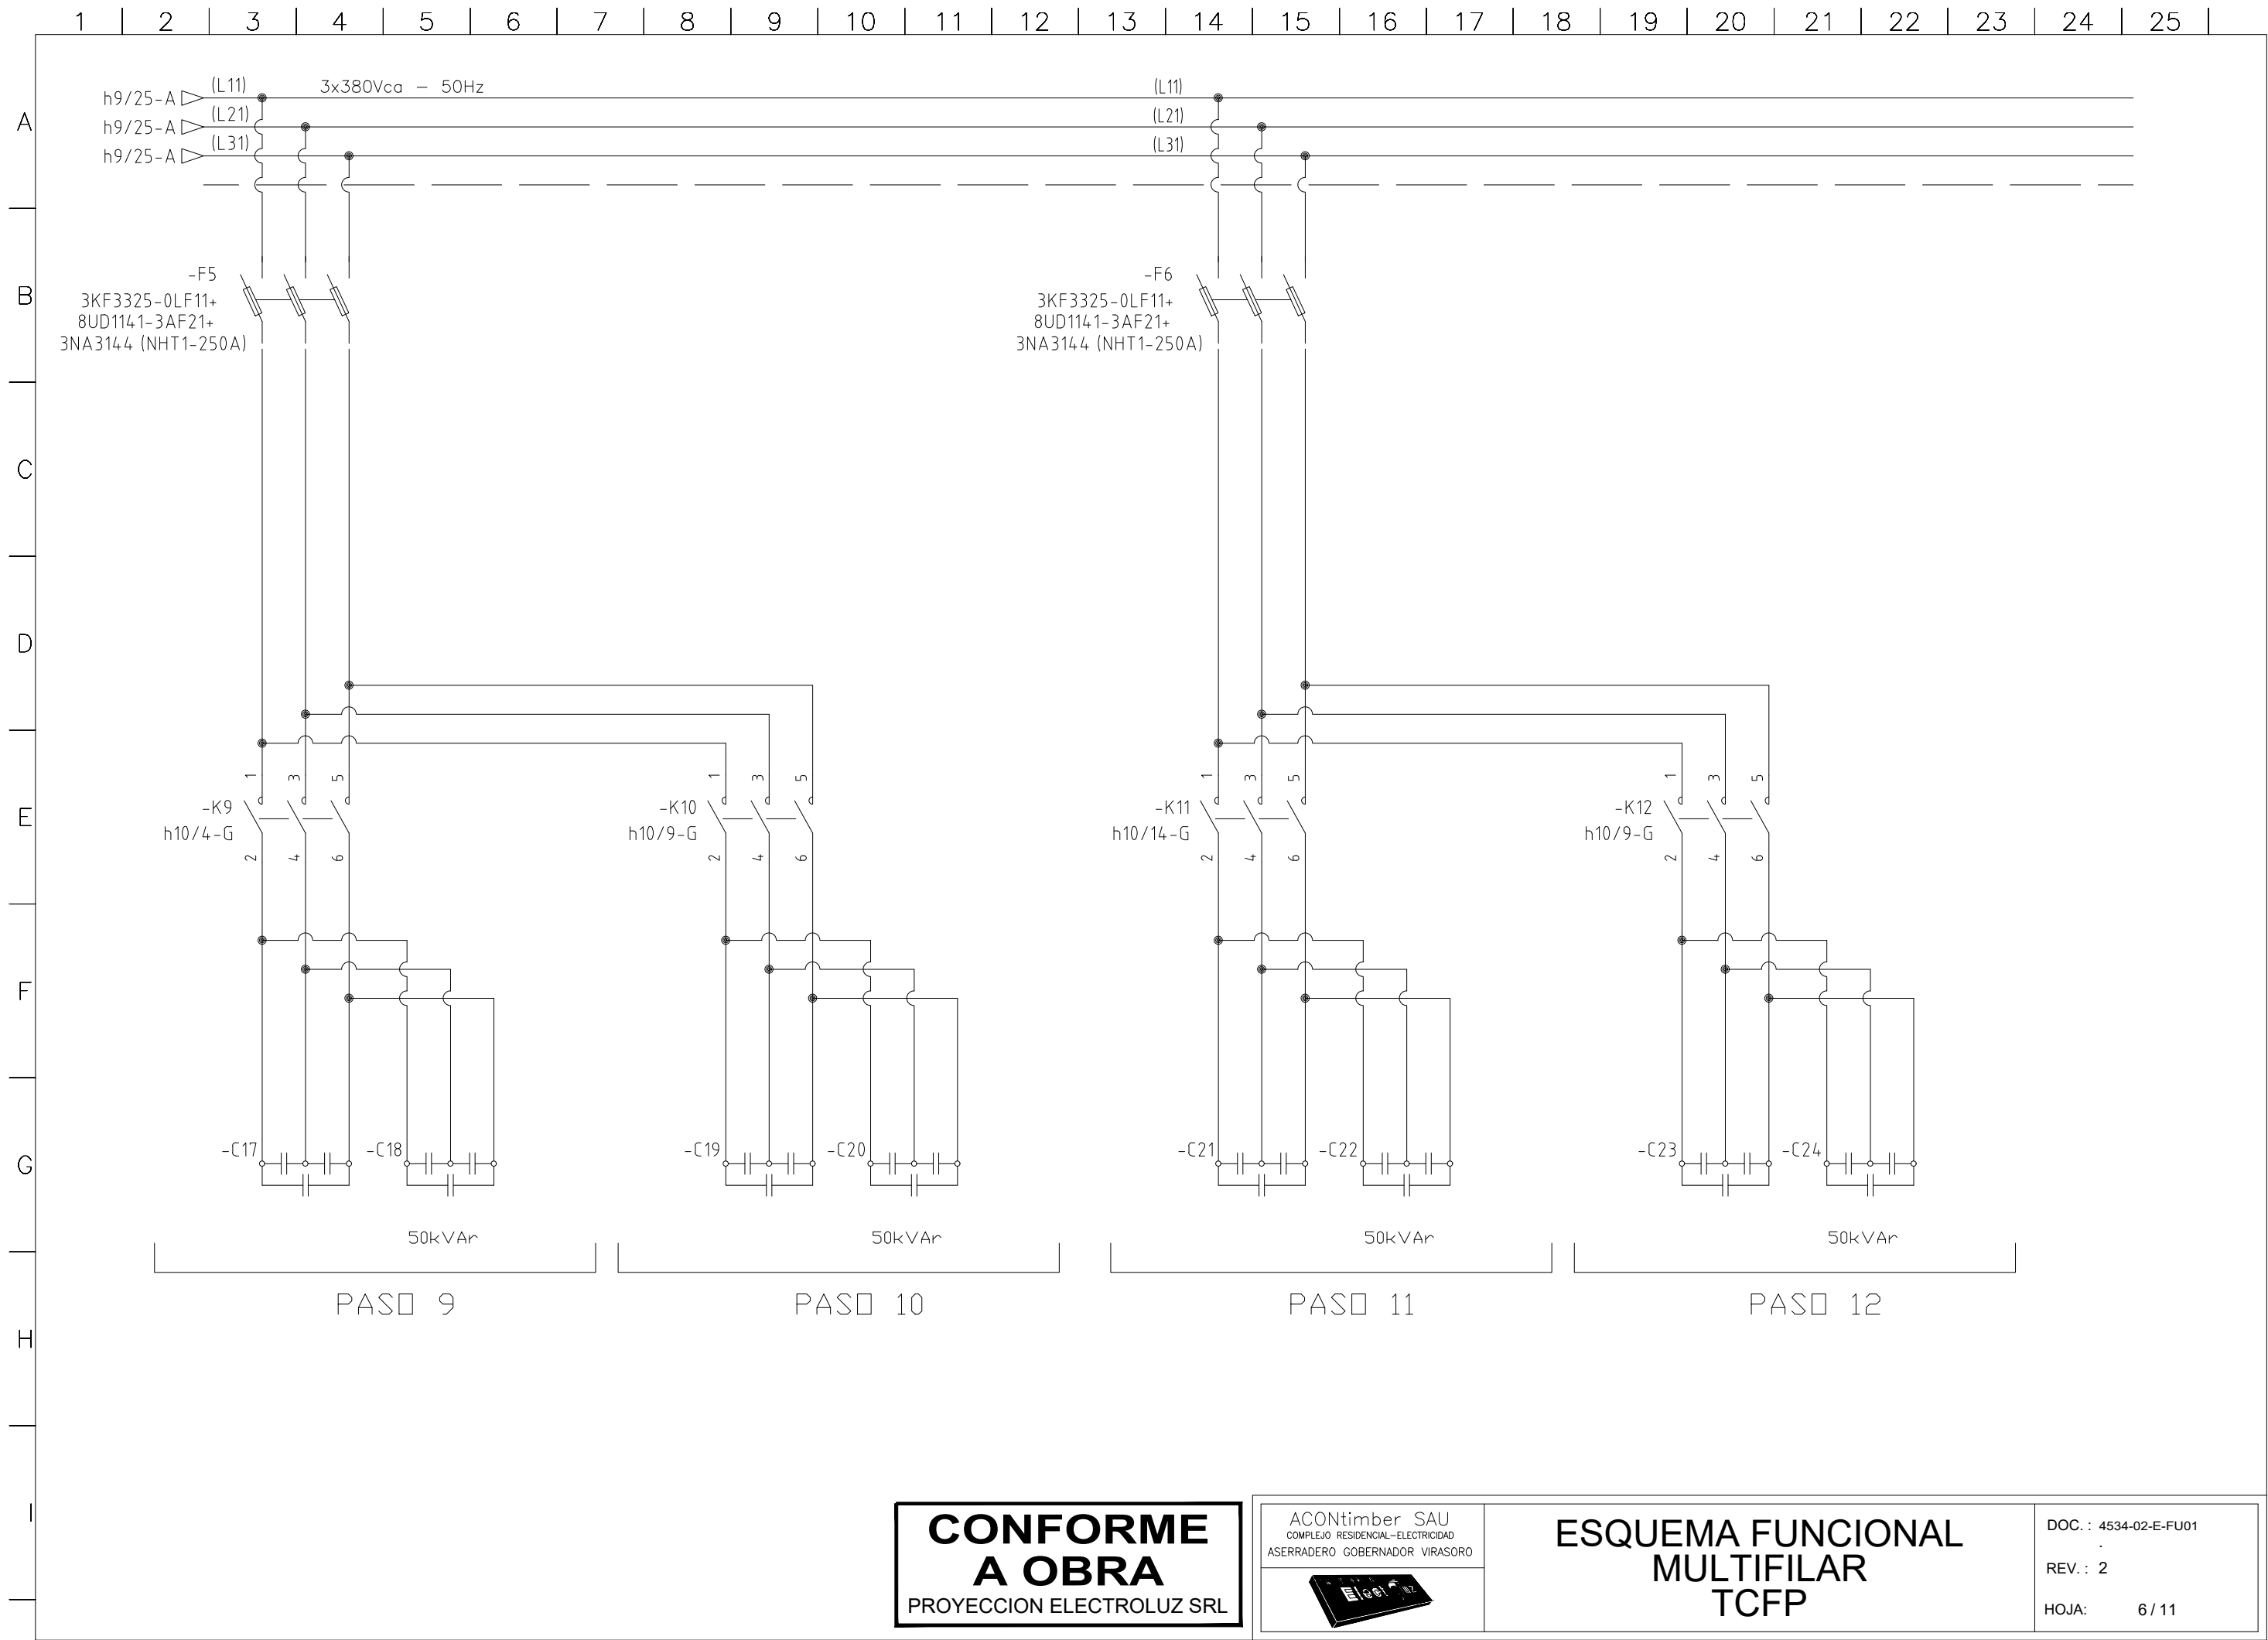

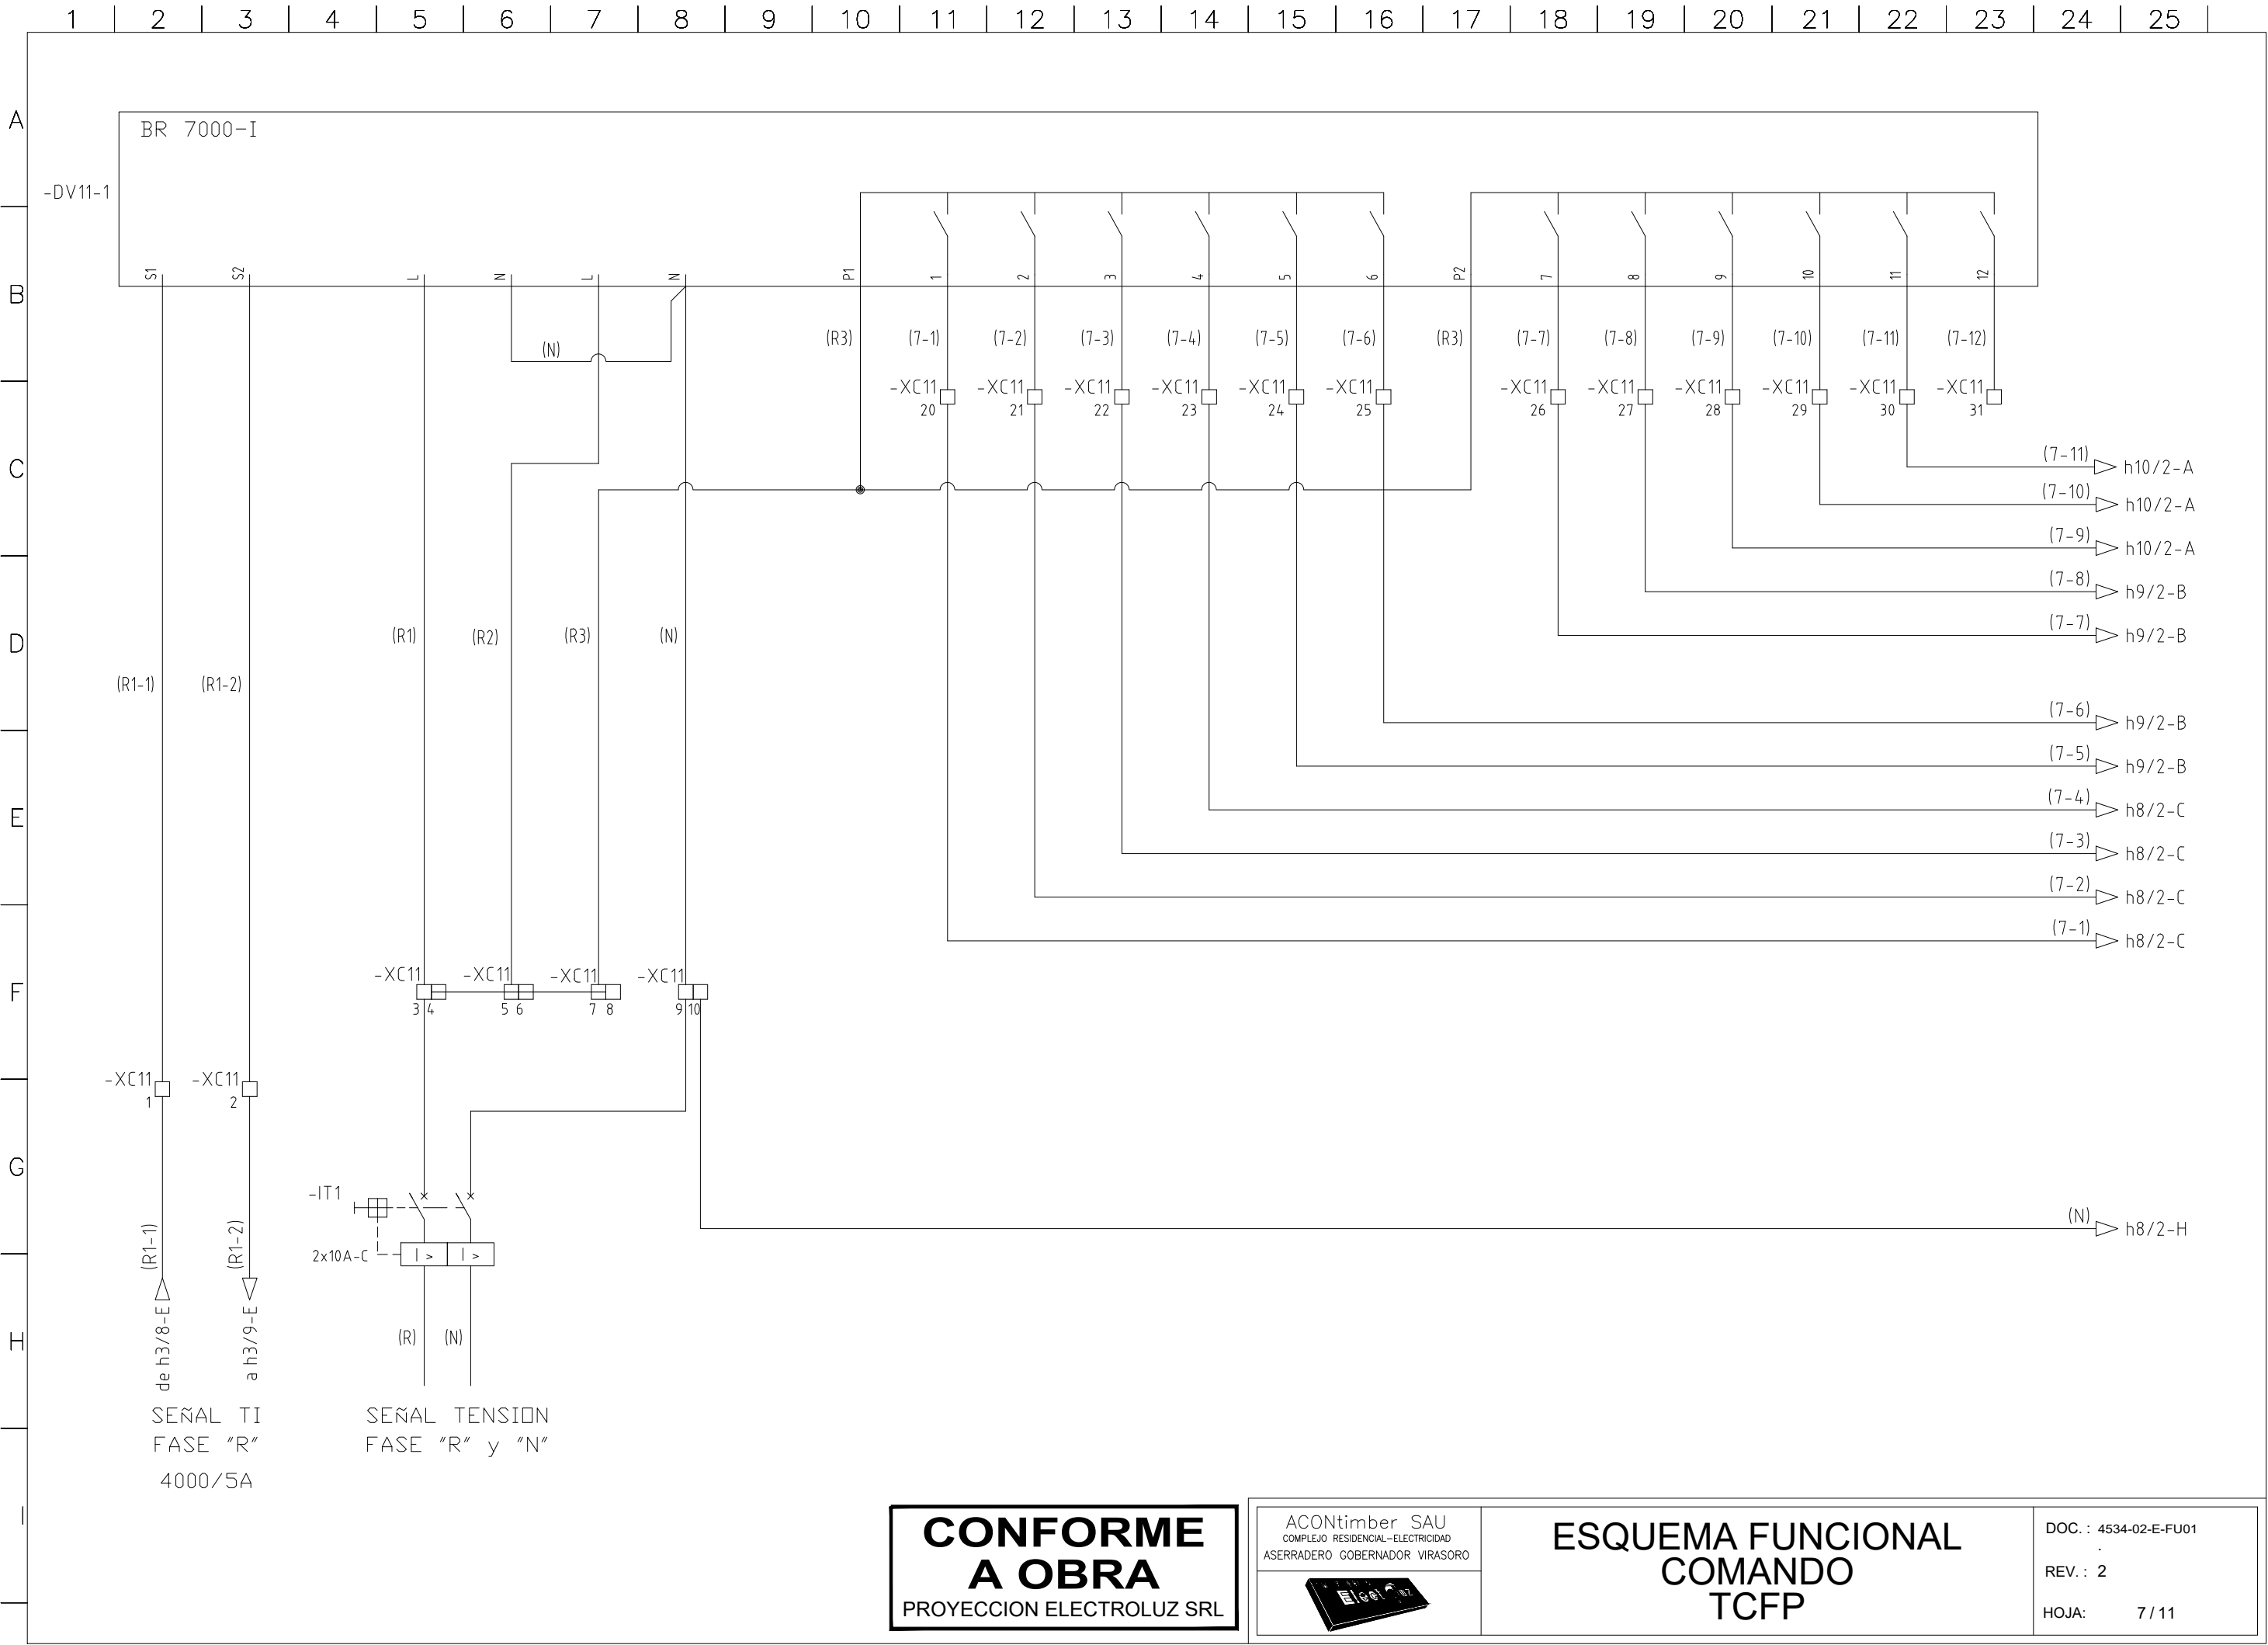


**CONFORME
A OBRA**
PROYECCION ELECTROLUZ SRL

ACONtimber SAU
COMPLEJO RESIDENCIAL-ELECTRICIDAD
ASERRADERO GOBERNADOR VIRASORO



**ESQUEMA FUNCIONAL
COMANDO
TCFP**

DOC. : 4534-02-E-FU01
REV. : 2
HOJA: 7 / 11

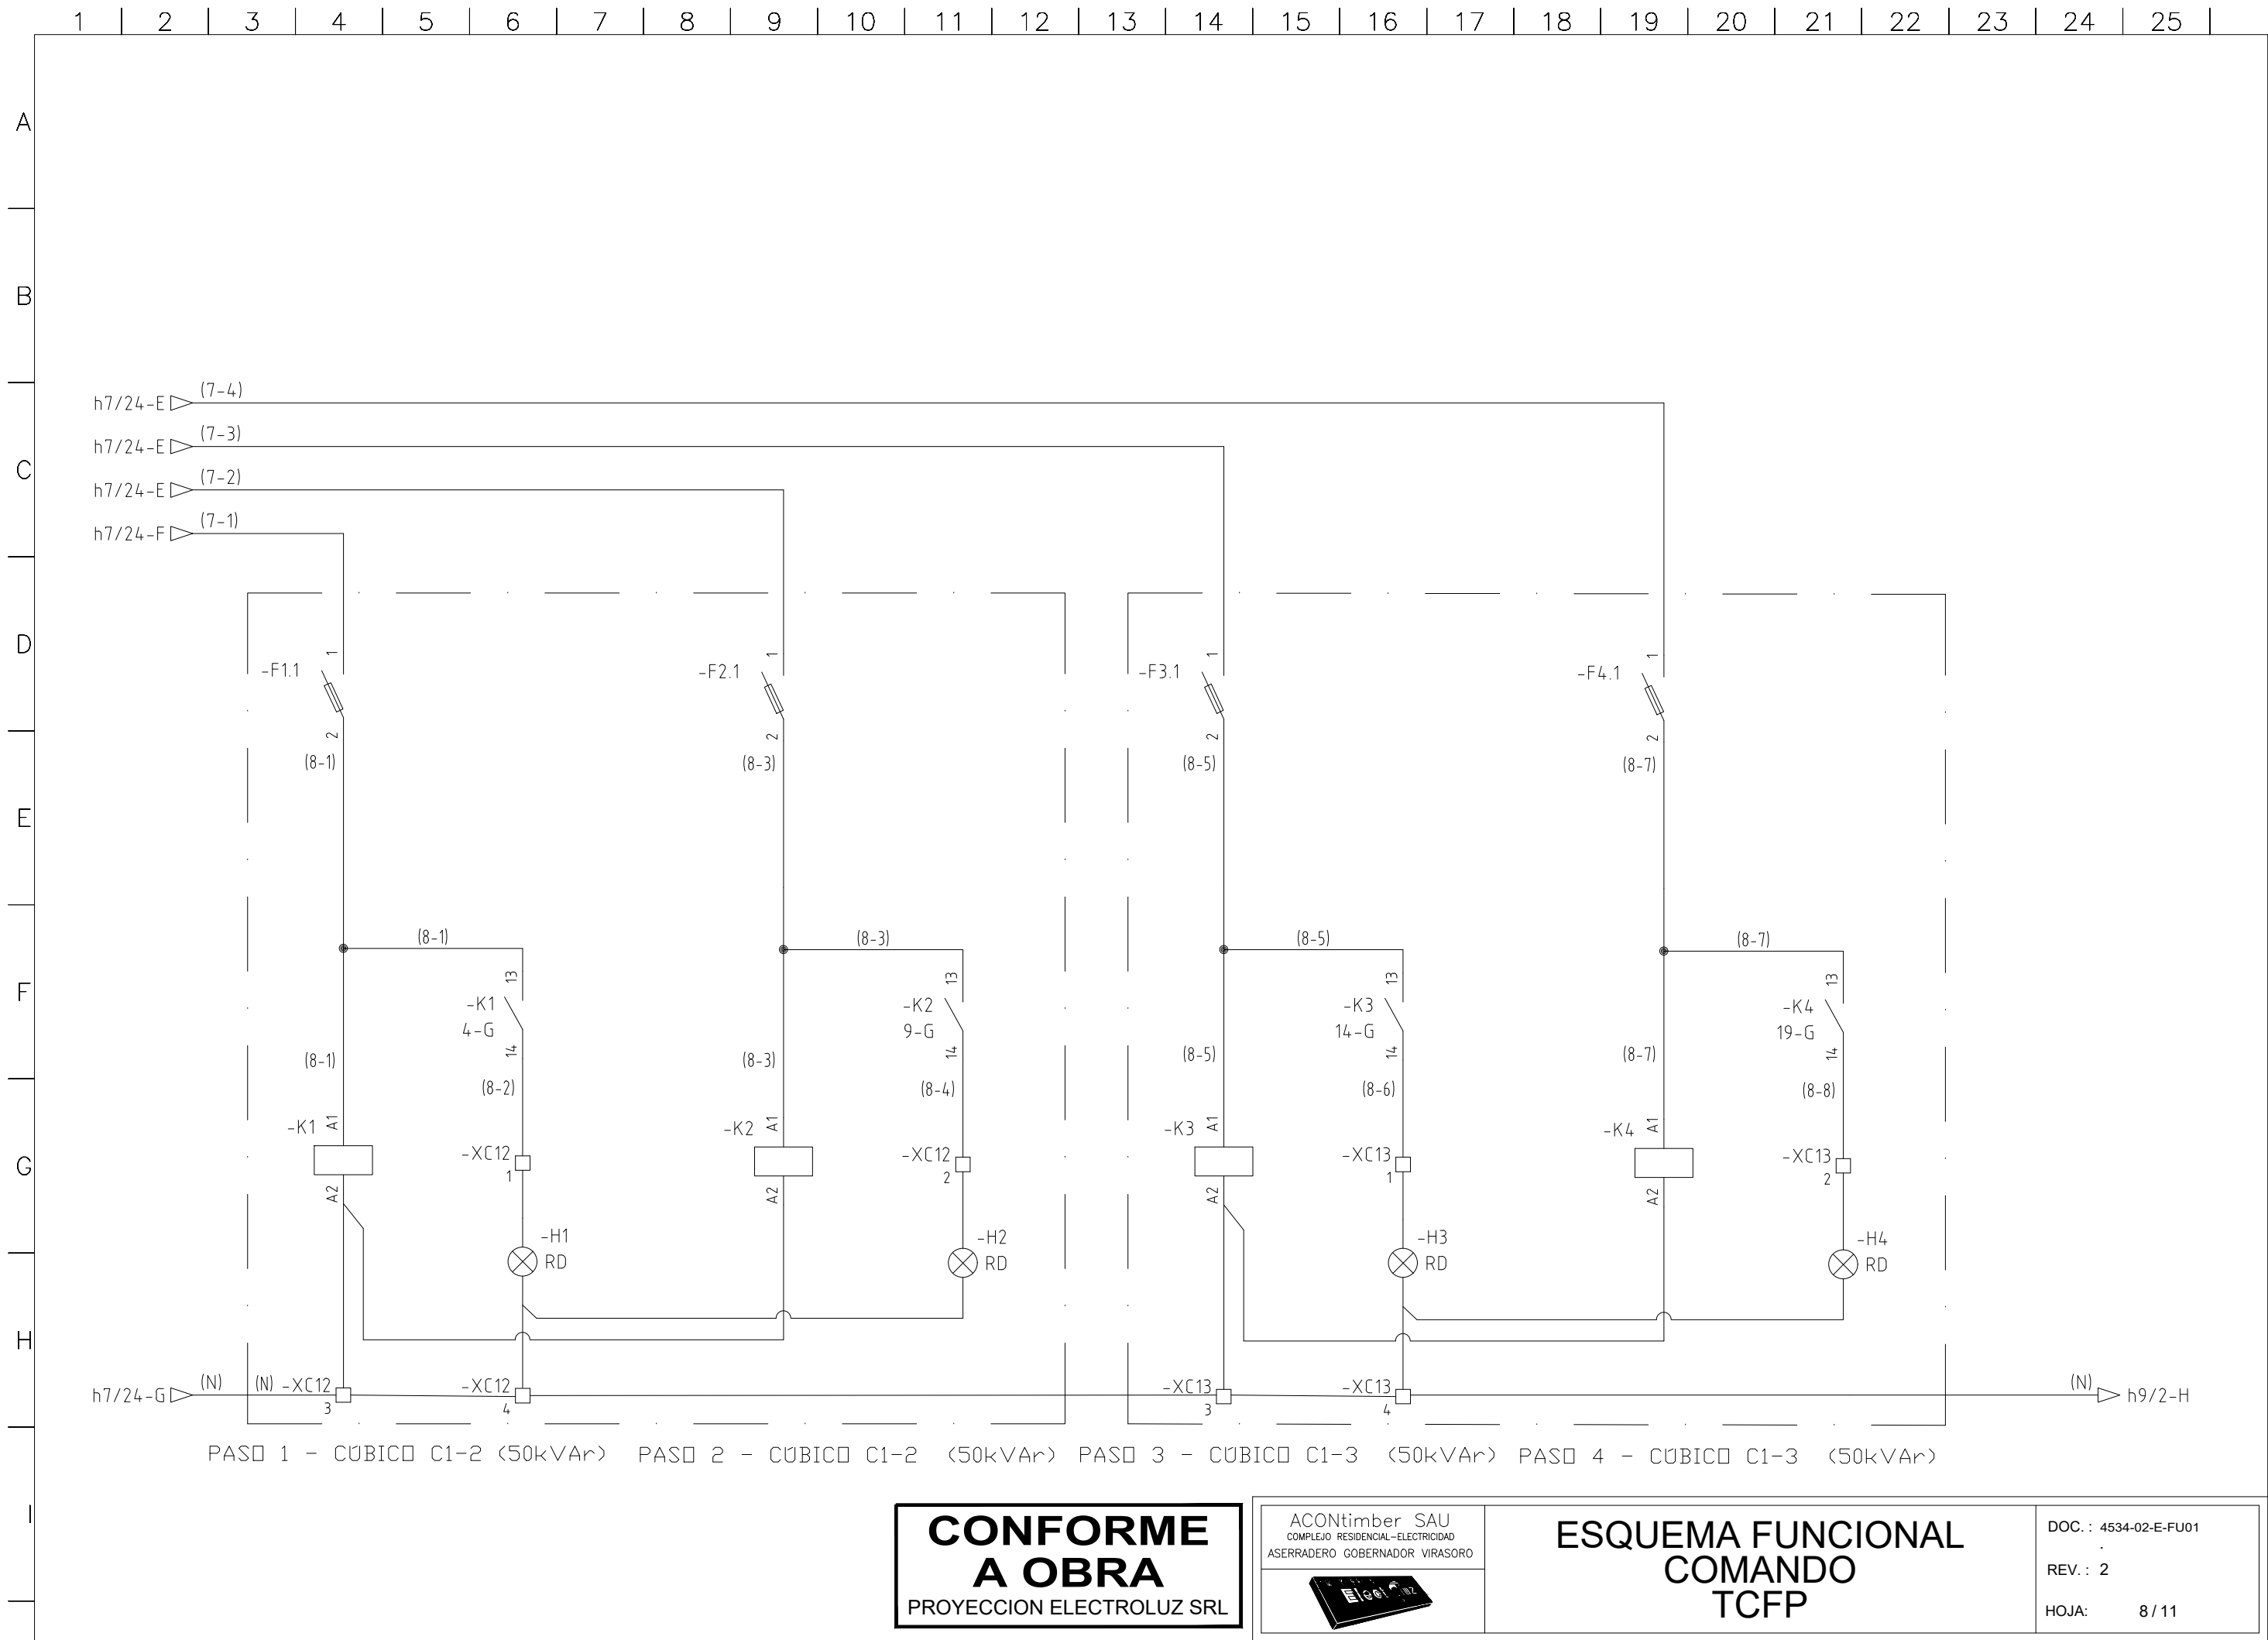


**CONFORME
A OBRA**
PROYECCION ELECTROLUZ SRL

ACONTimber SAU
COMPLEJO RESIDENCIAL-ELECTRICIDAD
ASERRADERO GOBERNADOR VIRASORO



**ESQUEMA FUNCIONAL
COMANDO
TCFP**

DOC. : 4534-02-E-FU01
REV. : 2
HOJA: 8 / 11

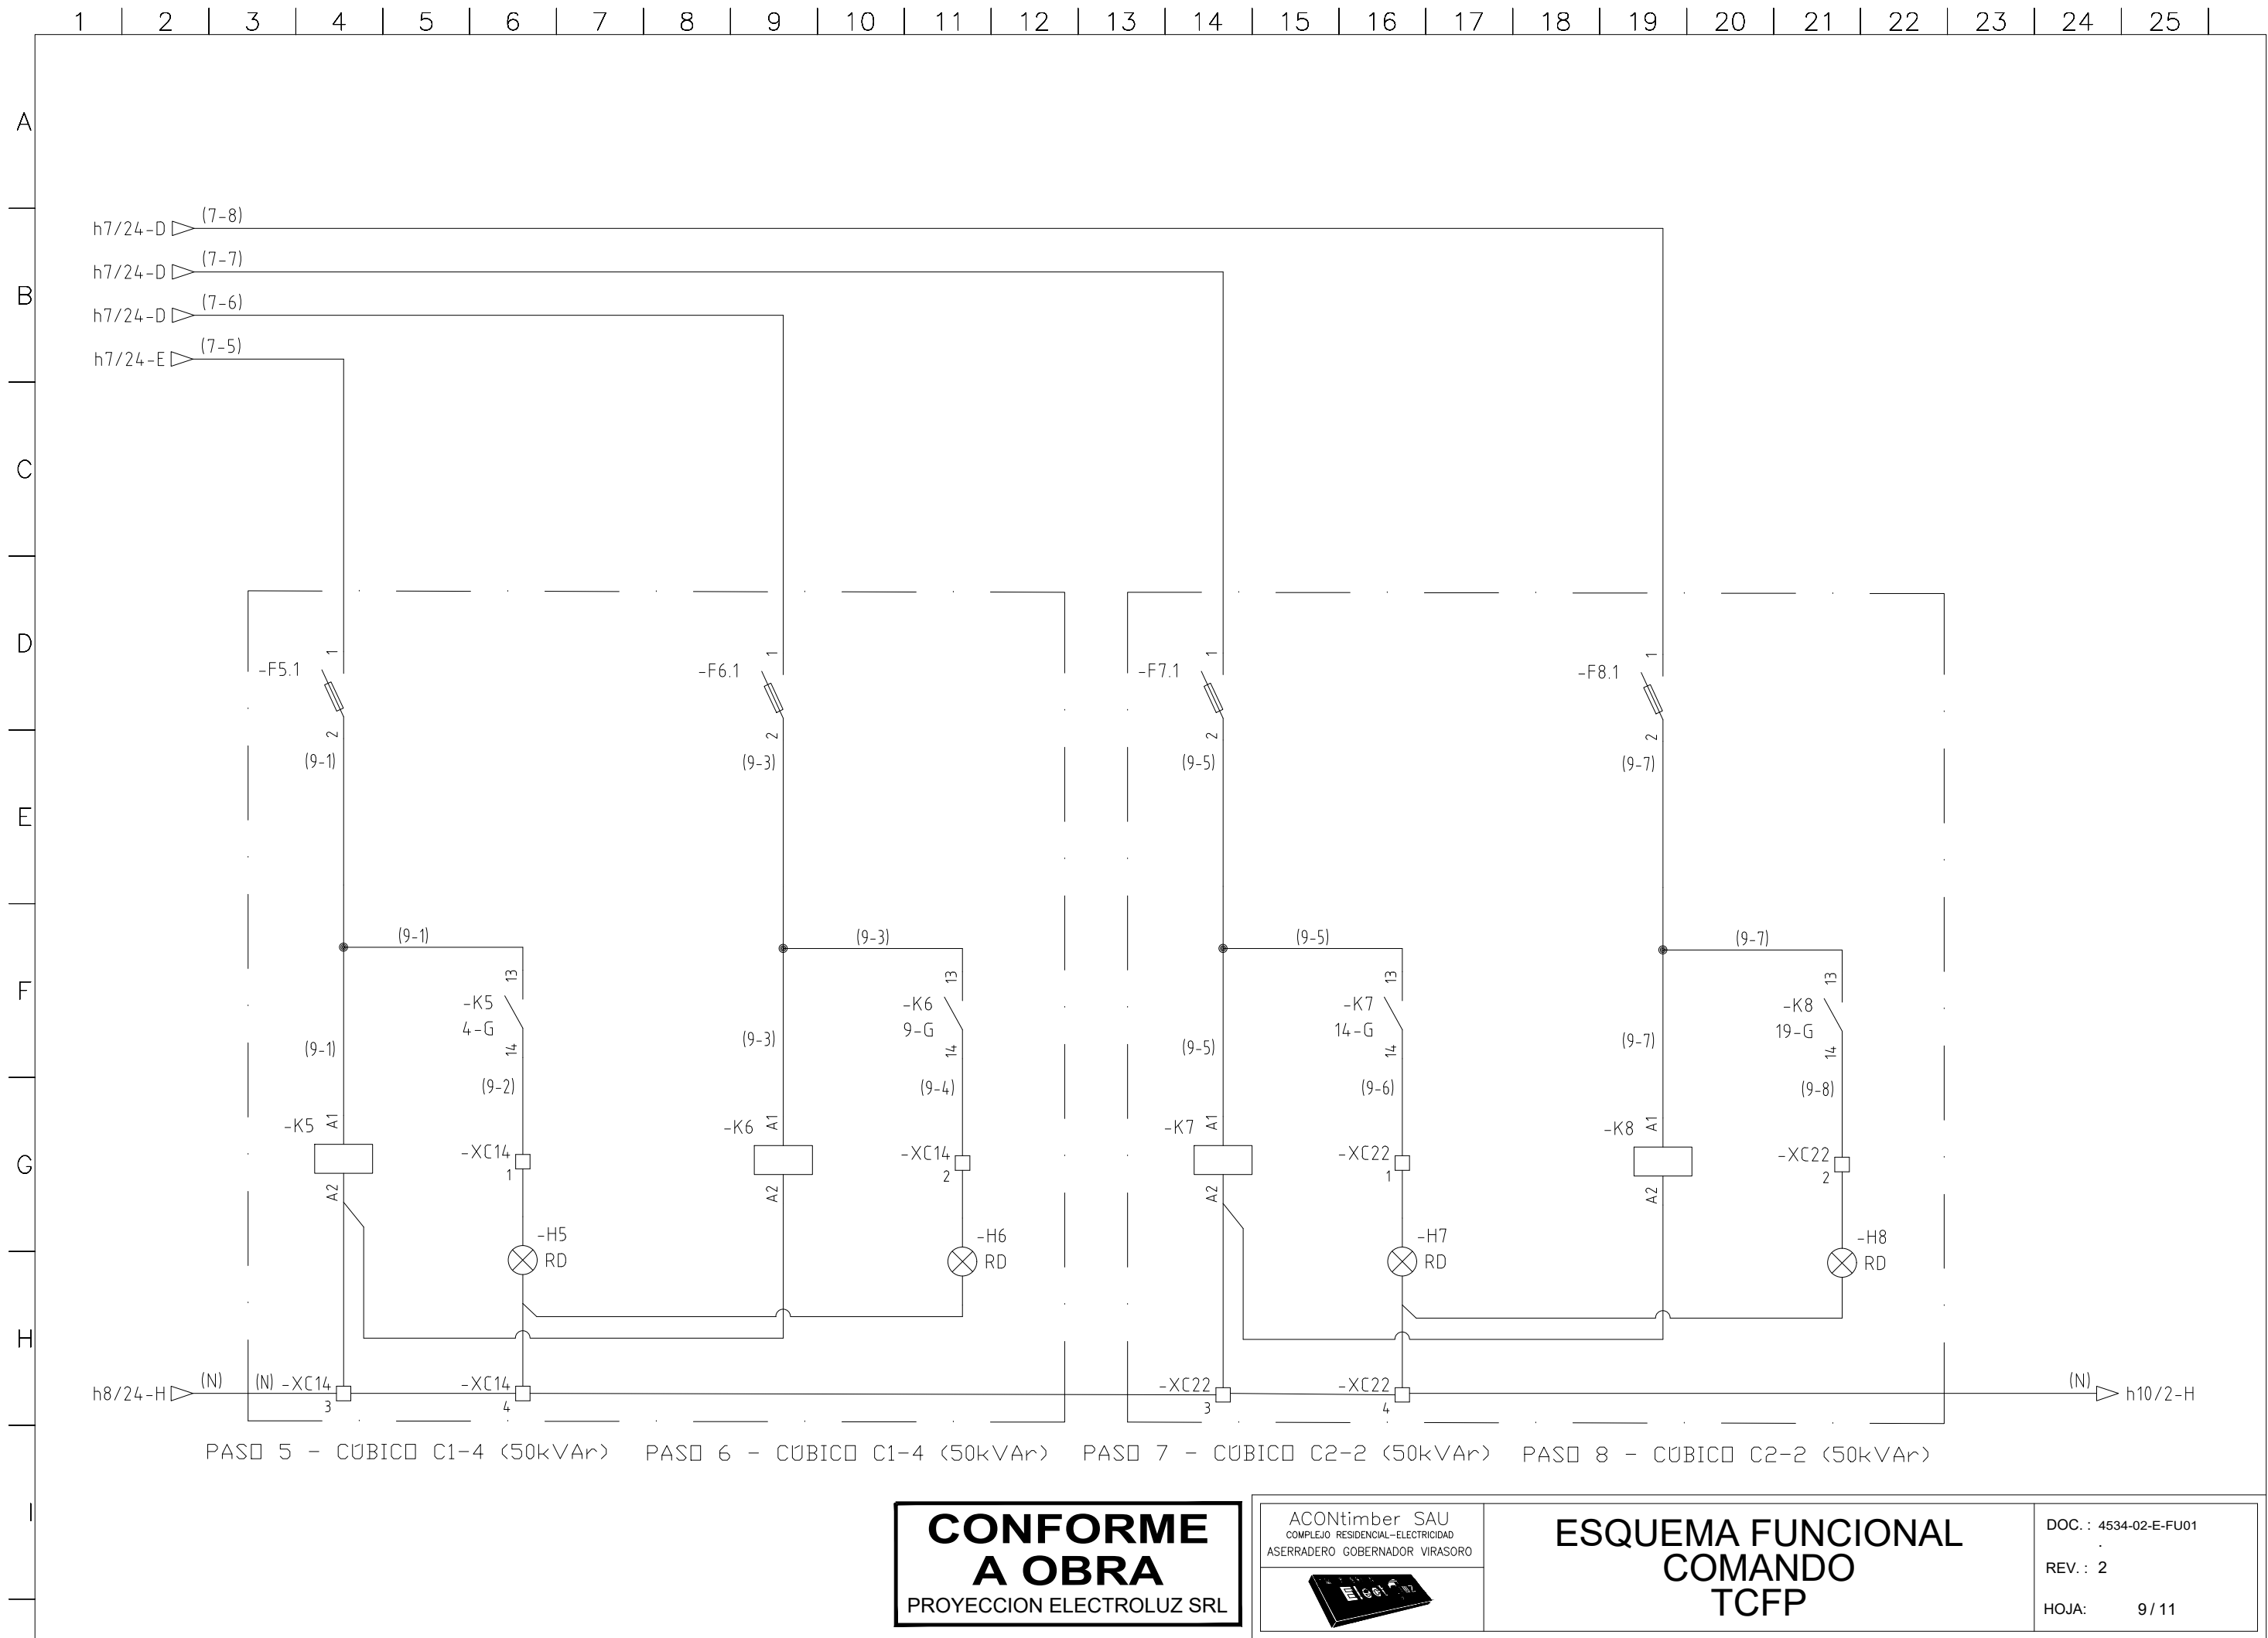

**CONFORME
A OBRA**
PROYECCION ELECTROLUZ SRL

ACONTimber SAU
COMPLEJO RESIDENCIAL-ELECTRICIDAD
ASERRADERO GOBERNADOR VIRASORO

**ESQUEMA FUNCIONAL
COMANDO
TCFP**

DOC. : 4534-02-E-FU01
REV. : 2
HOJA: 9 / 11

