FRENTE CON PUERTAS

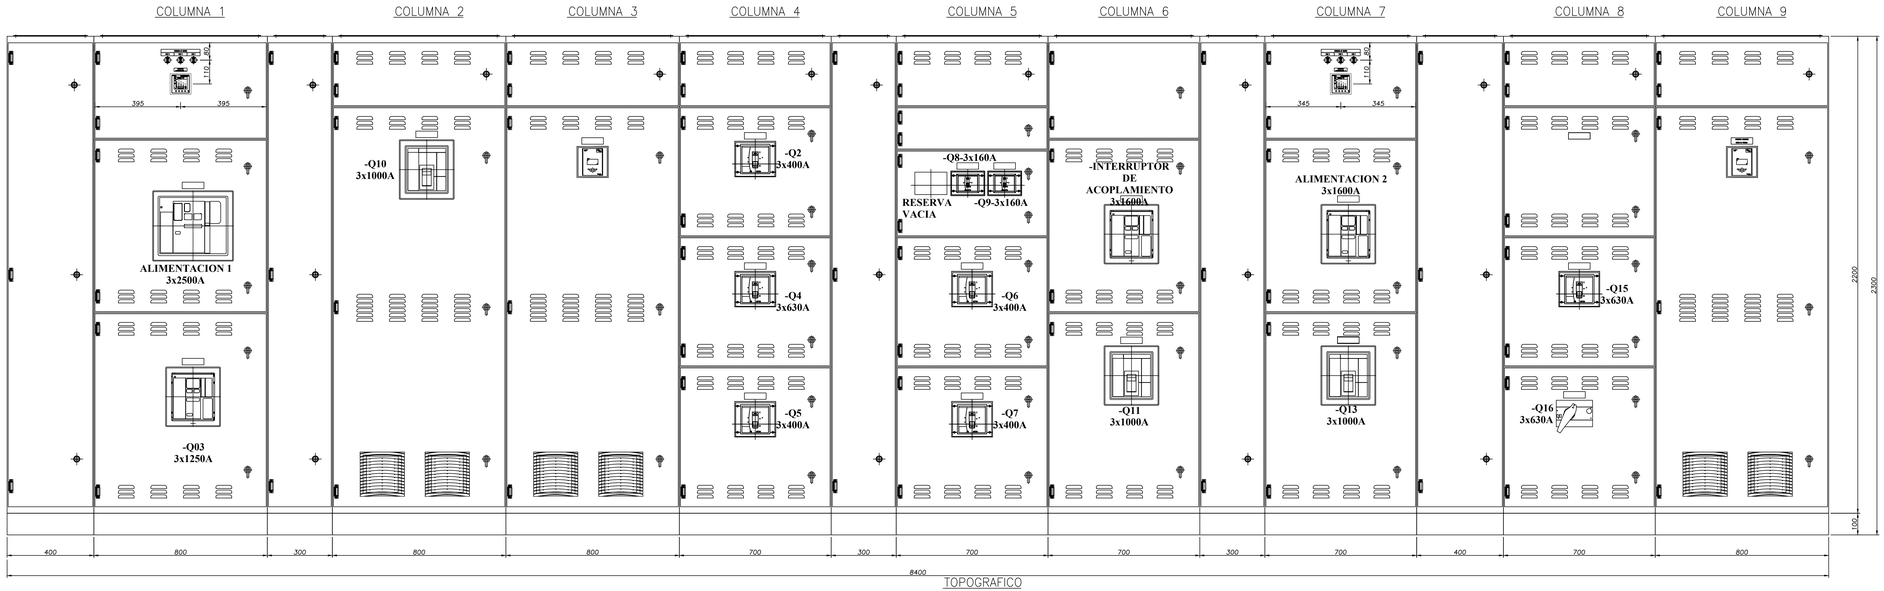

TOPOGRAFICO

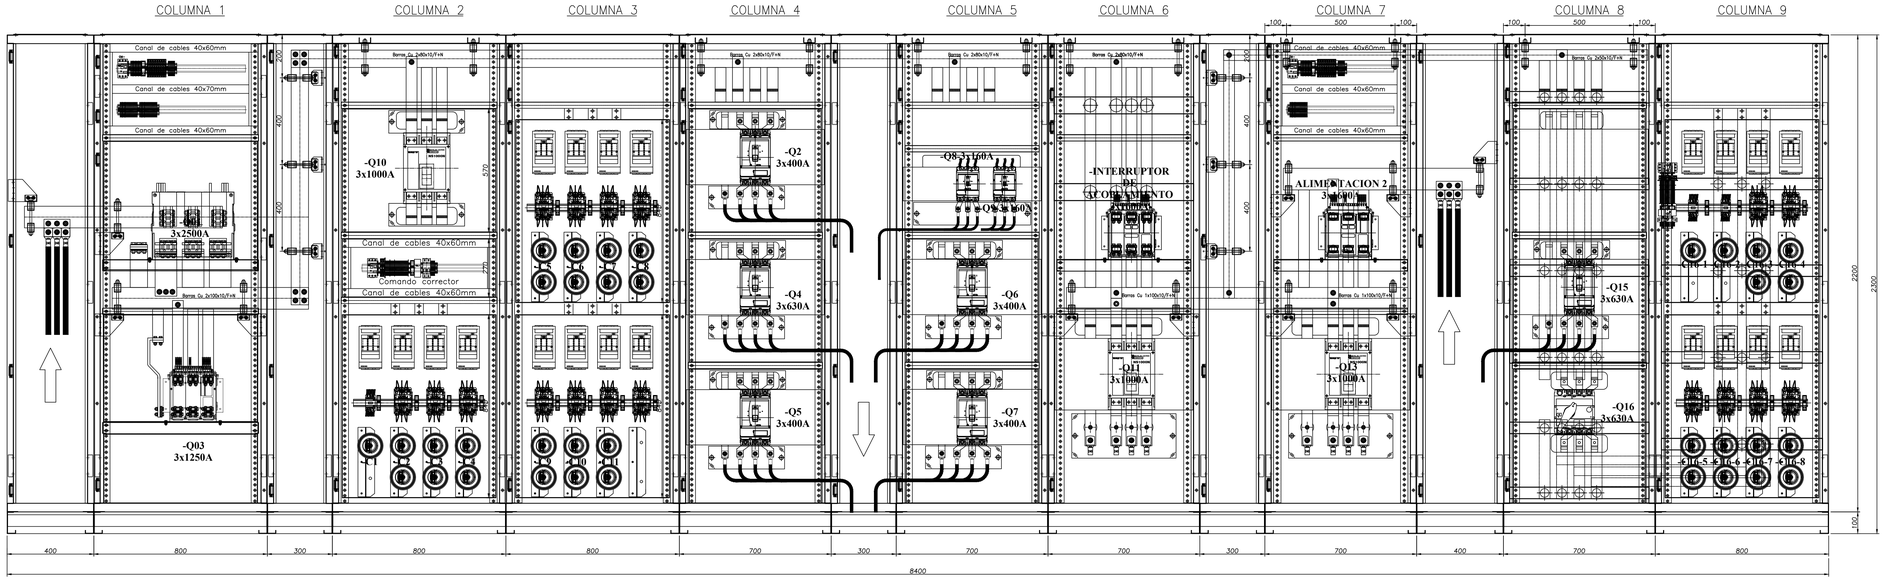

CORTE LATERAL COLUMNA 1

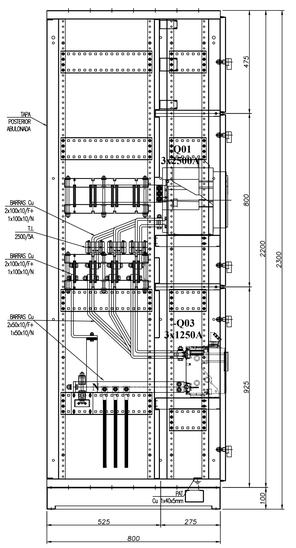

CORTE LATERAL COLUMNA 2

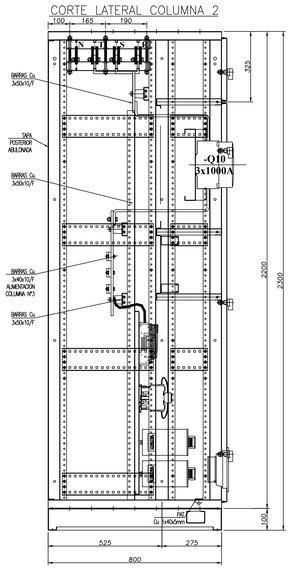

CORTE LATERAL COLUMNA 3

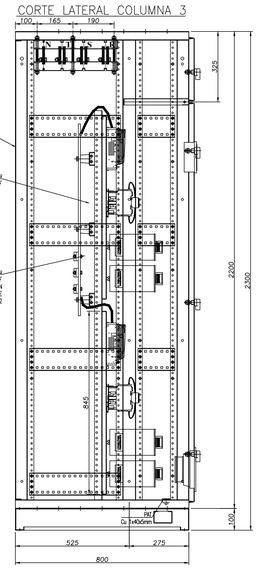

CORTE LATERAL COLUMNA 6

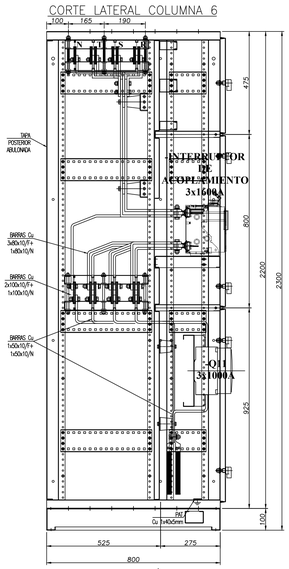

CORTE LATERAL COLUMNAS 7

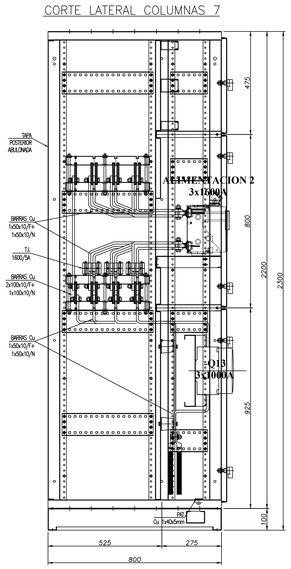

CORTE LATERAL COLUMNA 8

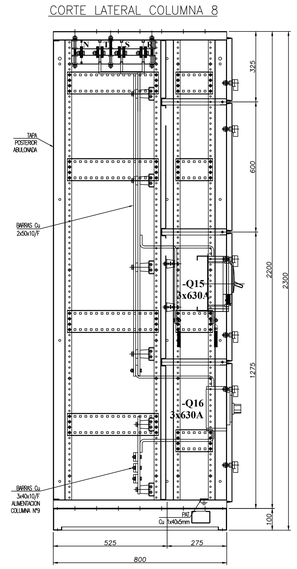

CONFORME A OBRA
PROYECCION ELECTROLUZ SRL

CARACTERISTICAS CONSTRUCTIVAS

–GABINETE MARCA PROYECCION ELECTROLUZ
–CONSTRUIDO EN CHAPA DE ACERO DOBLE DECAPADA N°14 y 16.
–PUERTAS CON BURLETE DE GOMA.
–CERRADURAS FRENTE ACCIONAMIENTO A PALANCA /HERRAMIENTA MARCA TASCO.
–BISAGRAS INTERIORES.
–GRADO DE PROTECCION IP 42.
–TRATAMIENTO SUPERFICIAL : DESENGRASADO , DESOXIDADO, FOSFATIZADO.
–PINTURA TABLERO ESMALTE POLIESTER BEIGE TEXTURADO, RAL 7032.
–BANDEJA PORTAELEMENTOS COLOR NARANJA IRAM 02–1–030.
–ALIMENTACIÓN SUPERIOR CON CABLES .
–SALIDA A CAMPO INFERIOR CON CABLES .
–CARTELES INDICADORES DE ACRILICO GRABADO, FONDO NEGRO, LETRAS BLANCAS.
–EL CABLEADO DE COMANDO SE HARÁ CON CABLE AISLADO ANTILLAMA TIPO VN.
–LAS PARTES BAJO TENSION QUE QUEDARAN EXPUESTAS ABRIENDO LAS PUERTAS DEL FRENTE SERÁN CUBIERTAS CON POLICARBONATO.
–SE UTILIZARA PARA EL CABLEADO DE COMANDO LAS SIGUIENTES SECCIONES:
  –CIRCUITO DE COMANDO: 1,5mm²
  –CIRCUITO VOLTIMETRICO: 1,5mm²
  –CIRCUITO AMPEROMÉTRICO: 4mm²

DIMENSIONAMIENTO DE BARRAS DE COBRE

–BARRAS PRINCIPALES EN TGBT: 2x100x10mm/FASES + 1x100x10mm /NEUTRO .–
–BARRA PRINCIPAL HORIZONTAL DE P.A.T. : 40x5mm .–
–BARRA SECUNDARIA VERTICAL DE P.A.T. : 15x3mm EN LADO IZQUIERDO PARA P.A.T. DE PUERTAS .–
–COLORES DE BARRAS : R: CASTAÑO, S: NEGRO, T: ROJO, N: CELESTE, TIERRA: VERDE/AMARILLO.–

REV. N°	FECHA	NOMBRE	OBSERVACIONES
2	08–07–2025	J.RAMIREZ	CONFORME A OBRA
1	07–07–2025	J.RAMIREZ	CONFORME A FABRICACION.
0	17–04–2025	C.SPESOT	APTO PARA CONSTRUIR.
C	10–04–2025	C.SPESOT	REVISION GENERAL SEGUN PEDIDO DEL CLIENTE.
B	20–03–2025	C.SPESOT	REVISION GENERAL.
A	25–02–2025	C.SPESOT	EMISION ORIGINAL, PARA APROBACION CLIENTE.

Electroluz
RECONQUISTA - STA. FE
CASA CENTRAL
Belgrano 1250
Tel.03482–421940 (Rot.)
Fax:03482–421944
www.electroluz.com.ar
PLANTA INDUSTRIAL
Parque Industrial – Rpto.
Telefax:03482–429810(Rot.)
Email:fabrica@electroluz.com.ar

	Fecha	Nombre
Dibujó	22–01–2025	C.SPESOT
Revisó	-	-
Aprobó	-	-

Escala: 1:10
Tolerancia
Rugosidad

Cliente: **UNION AGRICOLA AVDA.**
AVELLANEDA – SANTA FE
Obra: **PLANTA PROCESADORA DE AVES**

Denominación:
ESQUEMA TOPOGRAFICO
TABLERO SALA DE MAQUINAS

N° de Plano Cliente: - Rev. -
N° de Obra: **3225**
N° de Plano: **4795-02-M-PD01** Rev. **2**

PROYECCION ELECTROLUZ S.R.L. SE RESERVA LA PROPIEDAD DEL PRESENTE DOCUMENTO, SE REPRODUCE TOTAL O PARCIAL SIN SU AUTORIZACION.
SUJETO A MODIFICACION SIN PREVIO AVISO.