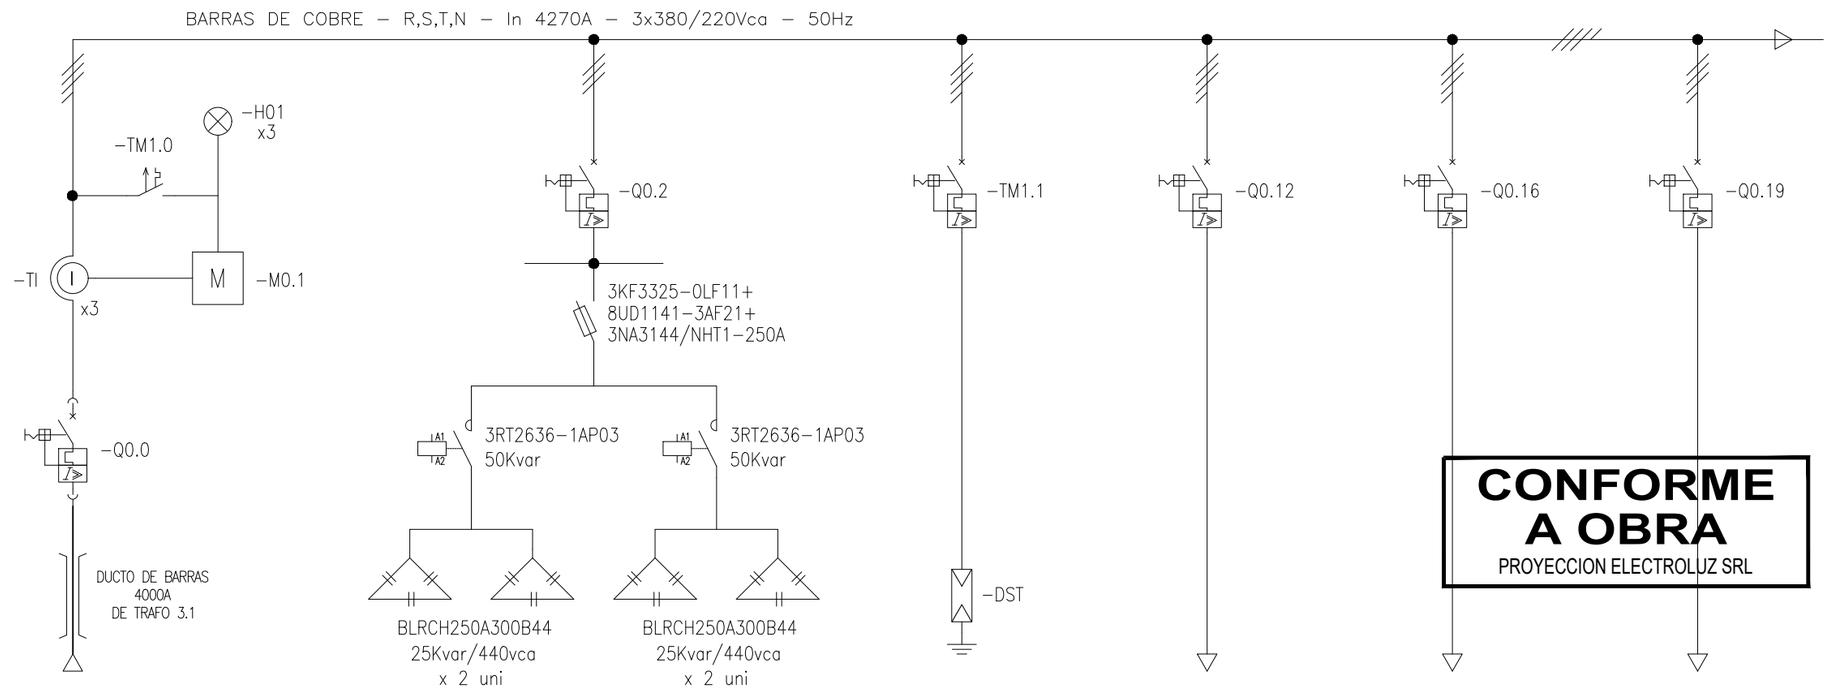

NOMBRE	ALIMENTACION GENERAL TGBT 3.1	CORRECCION FACTOR DE POTENCIA	PROTECCION SOBRETENSIONES	SALA CALDERA TS-SC	BOMBA POZO 3	JB-BT-03
TAG	Q0.0	Q0.2	TM1.1	Q0.12	Q0.16	Q0.19
COL/CUB	2-3	1-2 / COL 1A – COL 1B	2-2	3-1	3-1	3-1
TENSION – V	380	380	*	380	380	380
POTENCIA – KW	2500	600 KVAR (12x50Kvar)	*	6	7,5	18
CORRIENTE – A	4x4000A – Extraíble	*	*	10,75	13,41	32
INTERRUPTOR	3WL1340-4EG76-1GA2	3VA2612-5HL32-0AA0	3VA1112-6GF42-0AA0	3VA2025-5HL32-0AA0	3VA2025-5HL32-0AA0	3VA2163-5KP32-0AA0
PROTECCION/REGULACION	ETU45 LSING – 4x4000A	ETU320 LI –3x1250A	TM240 ATAM125 – 4x125A	ETU320 LI – 3x25A	ETU320 LI – 3x25A	ETU850 LSIG – 3x63A
INTERRUPTOR DIFERENCIAL	*	*	*	*	*	*
TRAFO CORRIENTE	TA600 , 4000/5A	*	*	*	*	*
MEDICION	SENTRON PAC 3120/7KM3120-0BA01-1DA0	*	*	*	*	*
SECCIONADOR/INTERRUPTOR	5SY4410-7 / 4x10-C	3kf3325... (x6 uni)	*	*	*	*
FUSIBLE	*	3NA3144/250A (x6 juegos)	*	*	*	*
GUARDAMOTOR	*	*	*	*	*	*
REGULACION	*	*	*	*	*	*
CONTACTOR	*	3RT2637-1AP03 (x12 uni)	*	*	*	*
CAPACITOR	*	BLRCH250A300B44/25Kvar (x24 uni)	*	*	*	*
DESCARGADOR	*	*	5SD7464-0 / T2-40KA	*	*	*
SALIDA N°	0	2	1	12	16	19

N°PLANO FABRICACION: 4534-03-E-EU01

	Fecha	Nombre	Observaciones	Rev.	Fecha	Nombre
A	20/08/22	W.E.L.	EMISION ORIGINAL – PARA APROBACION	Dibujo	20/08/22	W.E.L.
B	05/12/22	W.E.L.	REVISIÓN SEGUN "Cable list from SET to CCM 220922 – v4"	Reviso		
C	02/06/23	W.E.L.	REVISIÓN GENERAL PARA CONSTRUIR	Aprobo		
1	12/07/23	R.E.E.D.	CONFORME A FABRICACION			
2	09/01/24	C.G.O.	CONFORME A OBRA			

PROYECCION Electroluz S.R.L.

ACONtimber SAU
COMPLEJO RESIDENCIAL-ELECTRICIDAD
ASERRADERO GOBERNADOR VIRASORO

ESQUEMA UNIFILAR
TABLERO TGBT 03.1

N° de Plano: | Rev.N°

Hoja N° : 1/4 | 2

Archivo: 3019-00-E-EU010

PROYECCION ELECTROLUZ S.R.L. SE RESERVA LA PROPIEDAD DEL MISMO CON PROHIBICION DE REPRODUCCION TOTAL O PARCIAL, SIN AUTORIZACION ESCRITA. SUJETO A MODIFICACION SIN PREVIO AVISO.

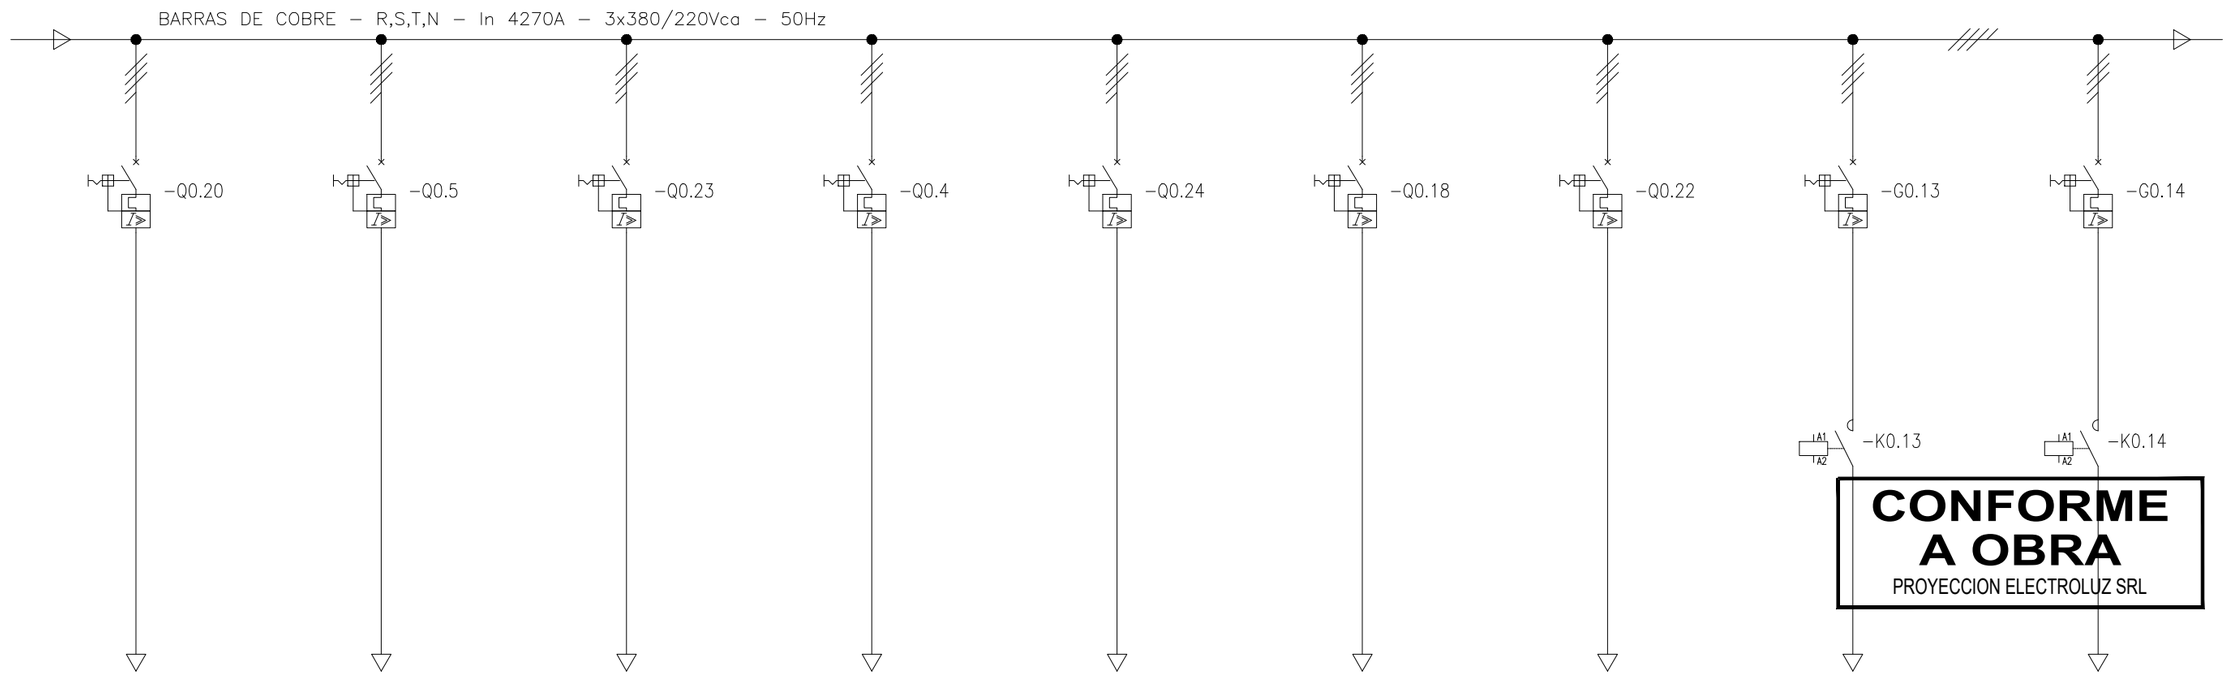

CONFORME A OBRA
PROYECCION ELECTROLUZ SRL

TABLERO TS-SET 3	R&E "U16"	TOMAS DE SERVICIO	R&E "U10-U13"	TOMAS DE SERVICIO	TABLERO SALA TS-RCI	TOMAS DE SERVICIO	BOMBA DE AGUA	TRATAMIENTO DE AGUA
Q0.20	Q0.5	Q0.23	Q0.4	Q0.24	Q0.18	Q0.22	G0.13	G0.14
3-1	3-2	3-2	3-3	3-3	4-1	4-1	4-1	4-1
380	380	380	380	380	380	380	380	380
8	425	18	520	18	3	18	2,8	2,8
14,3	760	32	940	32	5,36	32	7,15	7,15
3VA2025-5HL32-0AA0	3VA2510-5HL42-0AA0	3VA1163-6GF42-0AA0	3VA2716-5AD13-0AA0	3VA1163-6GF42-0AA0	3VA1196-6GF42-0AA0	3VA1163-6GF42-0AA0	*	*
ETU320 LI – 3x25A	ETU320 LI – 4x1000A	TM240 ATAM63 – 4x63A	ETU360 LSIG – 4x1600A	TM240 ATAM63 – 4x63A	TM240 ATAM16 – 4x16A	TM240 ATAM63 – 4x63A	*	*
*	*	*	*	*	*	*	*	*
*	*	*	*	*	*	*	*	*
*	*	*	*	*	*	*	*	*
*	*	*	*	*	*	*	*	*
*	*	*	*	*	*	*	*	*
*	*	*	*	*	*	*	3RV2011-1HA10	3RV2011-1HA10
*	*	*	*	*	*	*	5,5-8A	5,5-8A
*	*	*	*	*	*	*	3RT2024-1AP00	3RT2024-1AP00
*	*	*	*	*	*	*	*	*
*	*	*	*	*	*	*	*	*
20	5	23	4	24	18	22	13	14
	B		B					

N°PLANO FABRICACION: 4534-03-E-EU01

	Fecha	Nombre	Observaciones	Rev.	Fecha	Nombre
A	20/08/22	W.E.L.	EMISION ORIGINAL – PARA APROBACION	Dibujo	20/08/22	W.E.L.
B	05/12/22	W.E.L.	REVISIÓN SEGUN "Cable list from SET to CCM 220922 – v4"	Reviso		
C	02/06/23	W.E.L.	REVISIÓN GENERAL PARA CONSTRUIR	Aprobo		
1	12/07/23	R.E.E.D.	CONFORME A FABRICACION			
2	09/01/24	C.G.O.	CONFORME A OBRA			

PROYECCION Electroluz S.R.L.

ACONtimber SAU
COMPLEJO RESIDENCIAL-ELECTRICIDAD
ASERRADERO GOBERNADOR VIRASORO

ESQUEMA UNIFILAR
TABLERO TGBT 03.1

N° de Plano: | Rev.N°

Hoja N° : 2/4 | 2

Archivo: 3019-00-E-EU010

PROYECCION ELECTROLUZ S.R.L. SE RESERVA LA PROPIEDAD DEL MISMO CON PROHIBICION DE REPRODUCCION TOTAL O PARCIAL, SIN AUTORIZACION ESCRITA.
SUJETO A MODIFICACION SIN PREVIO AVISO.

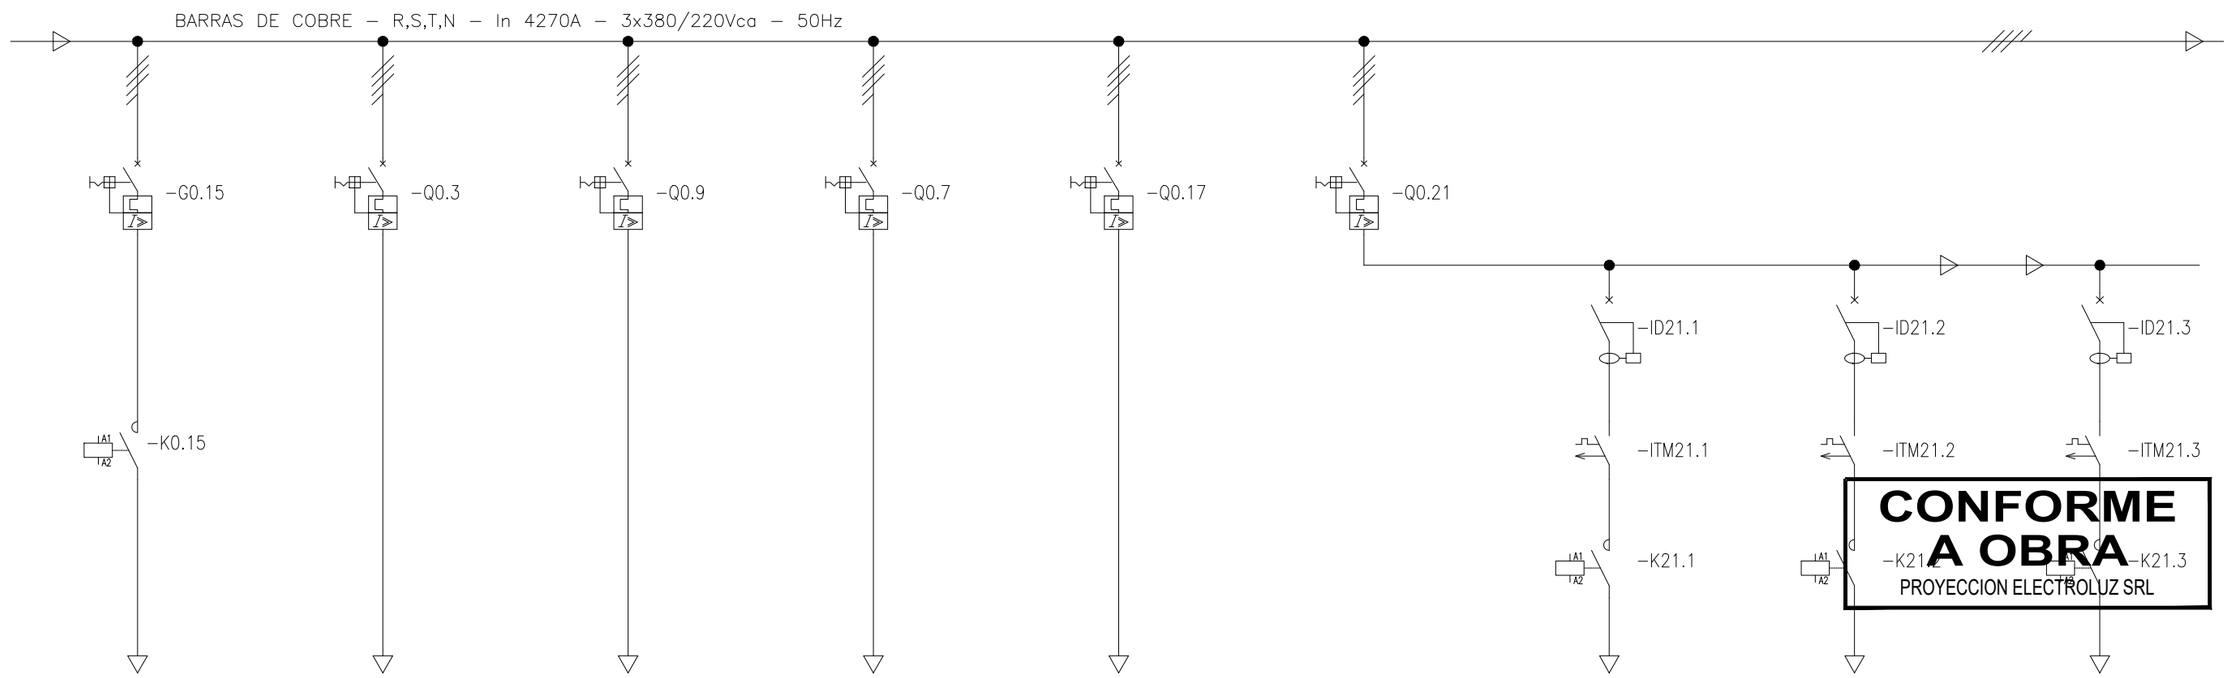

CONFORME A OBRA
PROYECCION ELECTROLUZ SRL

TRATAMIENTO DE AGUA	R&E "U01"	FIMACO "CALDERA 1"	R&E "U21–U23"	BOMBAS DE INCENDIO TG–RCI	ILUMINACION EXTERIOR	CIRCUITO 1	CIRCUITO 2	CIRCUITO 3
G0.15	Q0.3	Q0.9	Q0.7	Q0.17	Q0.21	Q21.1	Q21.2	Q21.3
4–1	4–2	4–2	4–3	4–3	5–1	5–1	5–1	5–1
380	380	380	380	380	380	380	380	380
2,8	200	200	425	83	6	2	2	2
7,15	370	370	760	148,36	10,75	3,58	3,58	3,58
*	3VA2463–6HL32–0AA0	3VA2463–5HL32–0AA0	3VA2510–5HL42–0AA0	3VA1220–6EF32–0AA0	3VA1163–6GF42–0AA0	5SY4410–7	5SY4410–7	5SY4410–7
*	ETU320 LI – 3x630A	ETU320 LI – 3x630A	ETU320 LI – 4x1000A	TM240 ATAM200 – 3x200A	TM240 ATAM63 – 4x63A	4x10–C	4x10–C	4x10–C
*	*	*	*	*	*	5SV5342–0 /4x25–30mA	5SV5342–0 /4x25–30mA	5SV5342–0 /4x25–30mA
*	*	*	*	*	*	*	*	*
*	*	*	*	*	*	*	*	*
*	*	*	*	*	*	*	*	*
*	*	*	*	*	*	*	*	*
3RV2011–1HA10	*	*	*	*	*	*	*	*
5,5–8A	*	*	*	*	*	*	*	*
3RT2024–1AP00	*	*	*	*	*	3RT2024–1AP00	3RT2024–1AP00	3RT2024–1AP00
*	*	*	*	*	*	*	*	*
*	*	*	*	*	*	*	*	*
15	3	9	7	17	21	21–1	21–2	21–3
	B D	B D	B					

N°PLANO FABRICACION: 4534–03–E–EU01

	Fecha	Nombre	Observaciones	Rev.	Fecha	Nombre
A	20/08/22	W.E.L.	EMISION ORIGINAL – PARA APROBACION	Dibujo	20/08/22	W.E.L.
B	05/12/22	W.E.L.	REVISIÓN SEGUN "Cable list from SET to CCM 220922 – v4"	Reviso		
C	02/06/23	W.E.L.	REVISIÓN GENERAL PARA CONSTRUIR	Aprobo		
1	12/07/23	R.E.E.D.	CONFORME A FABRICACION			
2	09/01/24	C.G.O.	CONFORME A OBRA			

PROYECCION Electroluz S.R.L.

ACONtimber SAU
COMPLEJO RESIDENCIAL–ELECTRICIDAD
ASERRADERO GOBERNADOR VIRASORO

ESQUEMA UNIFILAR
TABLERO TGBT 03.1

N° de Plano: | Rev.N°

Hoja N° : 3/4 | 2

Archivo: 3019–00–E–EU010

PROYECCION ELECTROLUZ S.R.L. SE RESERVA LA PROPIEDAD DEL MISMO CON PROHIBICION DE REPRODUCCION TOTAL O PARCIAL, SIN AUTORIZACION ESCRITA.
SUJETO A MODIFICACION SIN PREVIO AVISO.

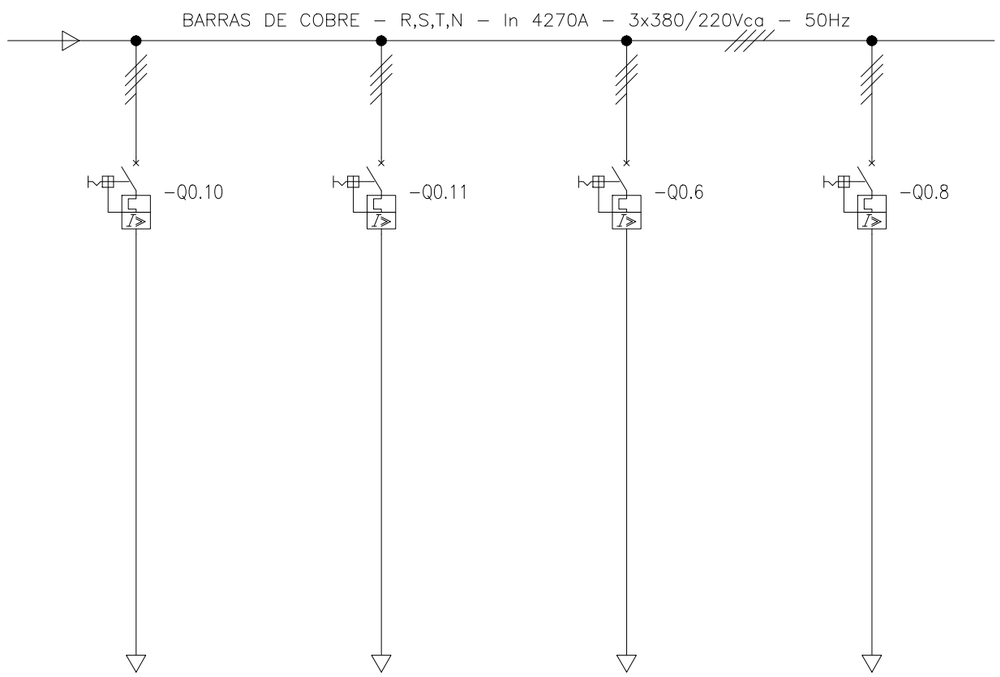

FIMACO "CALDERA 2"	FIMACO "AGUA"	R&E "U20"	STELA
Q0.10	Q0.11	Q0.6	Q0.8
5-2	5-2	5-3	5-3
380	380	380	380
200	200	95	420
370	370	180	750,73
3VA2463-6HN32-0AA0	3VA2463-5HL32-0AA0	3VA2225-5HL42-0AA0	3VA2510-5HL42-0AA0
ETU350 LSI – 3x630A	ETU320 LI – 3x630A	ETU320 LI – 4x250A	ETU320 LI – 4x1000A
*	*	*	*
*	*	*	*
*	*	*	*
*	*	*	*
*	*	*	*
*	*	*	*
*	*	*	*
*	*	*	*
*	*	*	*
*	*	*	*
10	11	6	8
B D	B D	B	

CONFORME A OBRA
PROYECCION ELECTROLUZ SRL

N°PLANO FABRICACION: 4534-03-E-EU01

	Fecha	Nombre	Observaciones	Rev.	Fecha	Nombre
A	20/08/22	W.E.L.	EMISION ORIGINAL – PARA APROBACION	Dibujo	20/08/22	W.E.L.
B	05/12/22	W.E.L.	REVISIÓN SEGUN "Cable list from SET to CCM 220922 – v4"	Reviso		
C	02/06/23	W.E.L.	REVISIÓN GENERAL PARA CONSTRUIR	Aprobo		
1	12/07/23	R.E.E.D.	CONFORME A FABRICACION			
2	09/01/24	C.G.O.	CONFORME A OBRA			

PROYECCION Electroluz S.R.L.

ACONtimber SAU
COMPLEJO RESIDENCIAL–ELECTRICIDAD
ASERRADERO GOBERNADOR VIRASORO

ESQUEMA UNIFILAR
TABLERO TGBT 03.1

N° de Plano:
Rev.N° 2
Hoja N° : 4/4
Archivo: 3019-00-E-EU010

PROYECCION ELECTROLUZ S.R.L. SE RESERVA LA PROPIEDAD DEL MISMO CON PROHIBICION DE REPRODUCCION TOTAL O PARCIAL, SIN AUTORIZACION ESCRITA.
SUJETO A MODIFICACION SIN PREVIO AVISO.