VISTA FRONTAL – DETALLE DE PUERTAS

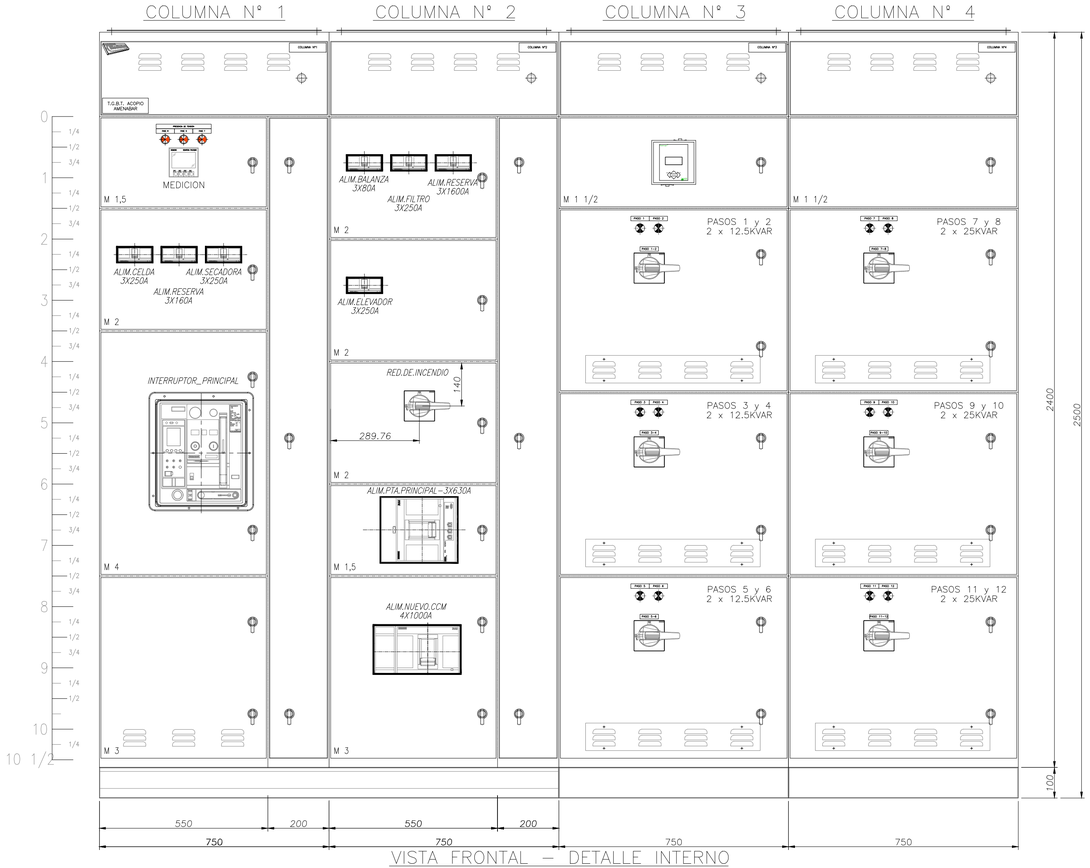

VISTA LATERAL

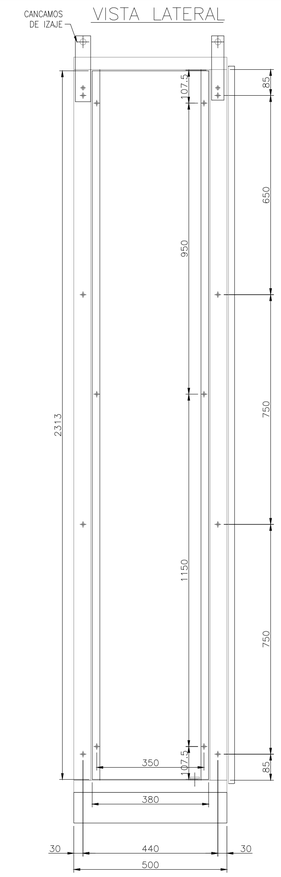

VISTA POSTERIOR TIPICA

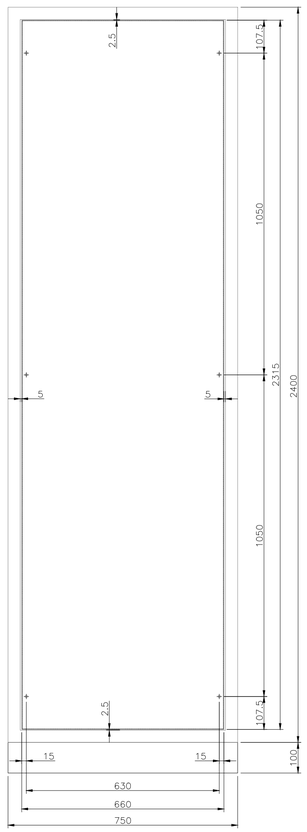

VISTA FRONTAL – DETALLE INTERNO

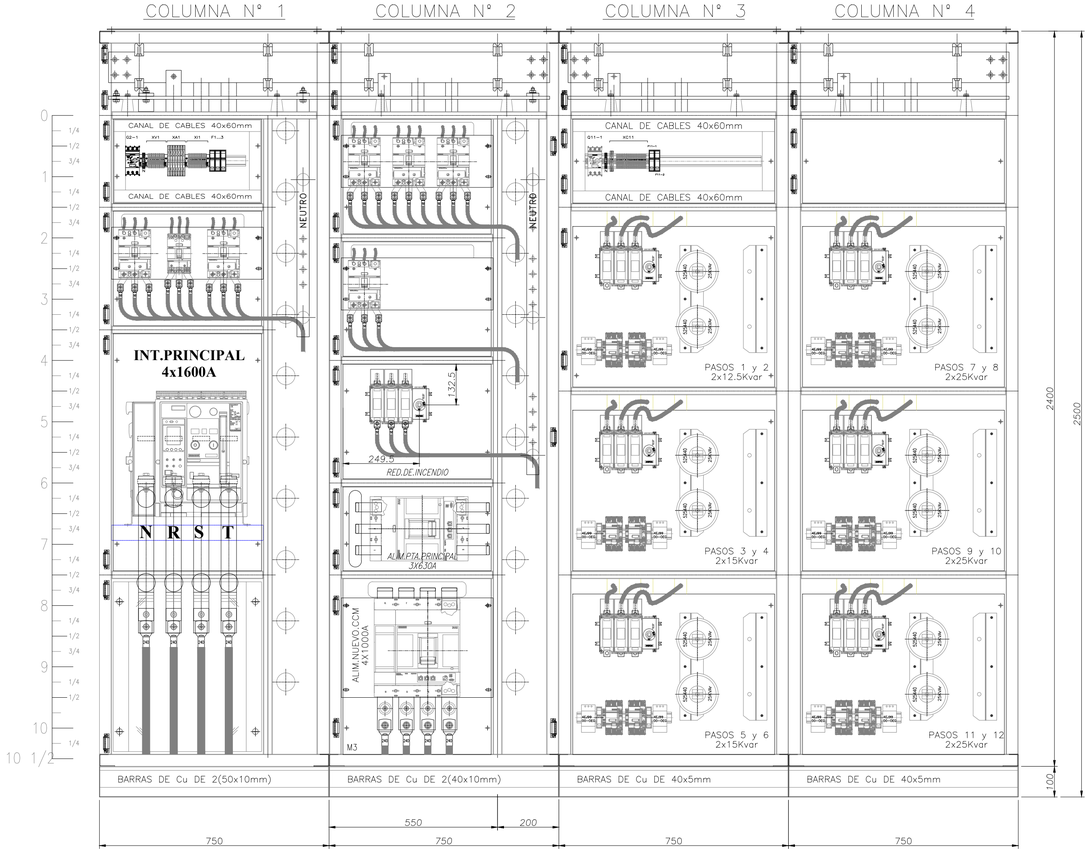

CORTE LATERAL COL.N°1

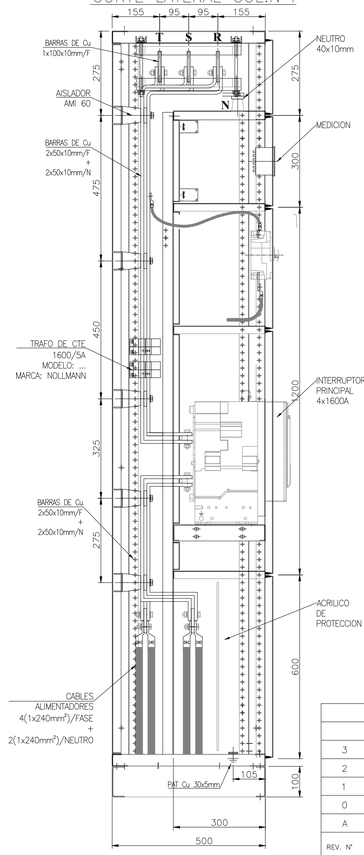

CORTE TRANSVERSAL CCM

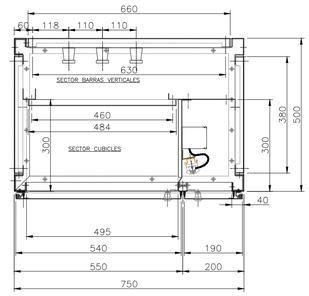

DETALLE DE SALIDA DE CABLES

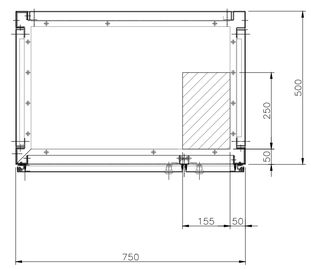

CONFORME A OBRA
PROYECCION ELECTROLUZ SRL

CARACTERISTICAS CONSTRUCTIVAS

- CONSTRUIDO EN CHAPA DE ACERO DOBLE DECAPADA N°14 y 16.
- PUERTAS CON BURLETE DE GOMA.
- CERRADURA ACCIONAMIENTO A PALANCA MARCA TASCO, MODELO 25218.
- BISAGRAS INTERIORES.
- GRADO DE PROTECCION IP 44.
- TRATAMIENTO SUPERFICIAL : DESENGRASADO , DESOXIDADO, FOSFATIZADO.
- PINTURA TABLERO EN POLVO EPOXI–POLIESTER TERMOCONVERTIBLE (180°C) GABINETES COLOR GRIS RAL 7032 TEXTURADO.
- BANDEJA PORTAELEMENTOS COLOR NARANJA IRAM 02–1–030.
- ACOMETIDA INFERIOR DE CONDUCTORES.
- COLOR DE BARRAS Cu: R (Marron), S (Negro), T (Rojo), N (Celeste), TIERRA (Verde–Amarillo).
- CARTELES INDICADORES DE ACRILICO GRABADO, FONDO NEGRO, LETRAS BLANCAS.
- EL CABLEADO SE HARA CON CABLE AISLADO ANTILLAMA TIPO VN.
- LAS PARTES BAJO TENSION QUE QUEDARAN EXPUESTAS ABRIENDO LAS PUERTAS DEL FRENTE SERAN CUBIERTAS CON ACRILICO TRANSPARENTE.
- SE UTILIZARA PARA EL CABLEADO LAS SIGUIENTES SECCIONES:
  - CIRCUITO DE COMANDO: 1,5mm²
  - CIRCUITO VOLTIMETRICO: 1,5mm²
  - CIRCUITO AMPEROMETRICO: 4mm²

DIMENSIONAMIENTO DE BARRAS DE COBRE

- BARRAS PRINCIPALES HORIZONTALES : 100x10mm PARA FASES + 40x10mm PARA NEURO
- BARRAS SECUNDARIAS: INDICADAS EN ZOCALO
- BARRA PRINCIPAL HORIZONTAL DE P.A.T. : 30x5mm
- BARRA SECUNDARIA VERTICAL DE P.A.T. : 15x3mm EN LADO IZQUIERDO IZQUIERDO PARA P.A.T. DE PUERTAS.

REV. N°	FECHA	NOMBRE	OBSERVACIONES
3	04–07–2024	M.J.G.	CONFORME A OBRA
2	28–06–2024	M.J.G.	CONFORME A FABRICACION
1	11–03–2024	C.SPESOT	REVISION SOLICITADA POR EL CLIENTE
0	01–11–2023	C.SPESOT	REVISION PARA FABRICACION
A	30–07–2021	N.M.P.	EMISION ORIGINAL, PARA APROBACION

PROTECCION Electroluz
RECONQUISTA – STA. FE
CASA CENTRAL
Patricio Diez 175
Tel.:03482–421940 (Rot.)
Fax:03482–421944
www.electroluz.com.ar
PLANTA INDUSTRIAL
Parque Industrial – Rqta.
Telefax:03482–429810(Rot.)
Email:fabrica@electroluz.com.ar

	Fecha	Nombre
Dibujó	01–11–2023	C.SPESOT
Revisó		
Aprobó		

Escala: 1:10
Tolerancia
Rugocidad

Cliente: GLENCORE S.A.
AMENABAR – SANTA FE
Obra: ACOPIO AMENABAR

Denominación:
ESQUEMA TOPOGRAFICO
T.G.B.T. ACOPIO

N° de Plano Cliente: . Rev. .
N° de Obra: **3067**
N° de Plano: 3067–00–E–007 Rev. 3

N° PLANO P.E.: 4596–01–MD01

PROYECCION ELECTROLUZ S.R.L.SE RESERVA LA PROPIEDAD DEL MISMO CON PROHIBICION DE REPRODUCCION TOTAL O PARCIAL, SIN AUTORIZACION ESCRITA. SUJETO A MODIFICACION SIN PREVIO AVISO.