VISTA FRONTAL – DETALLE DE PUERTAS

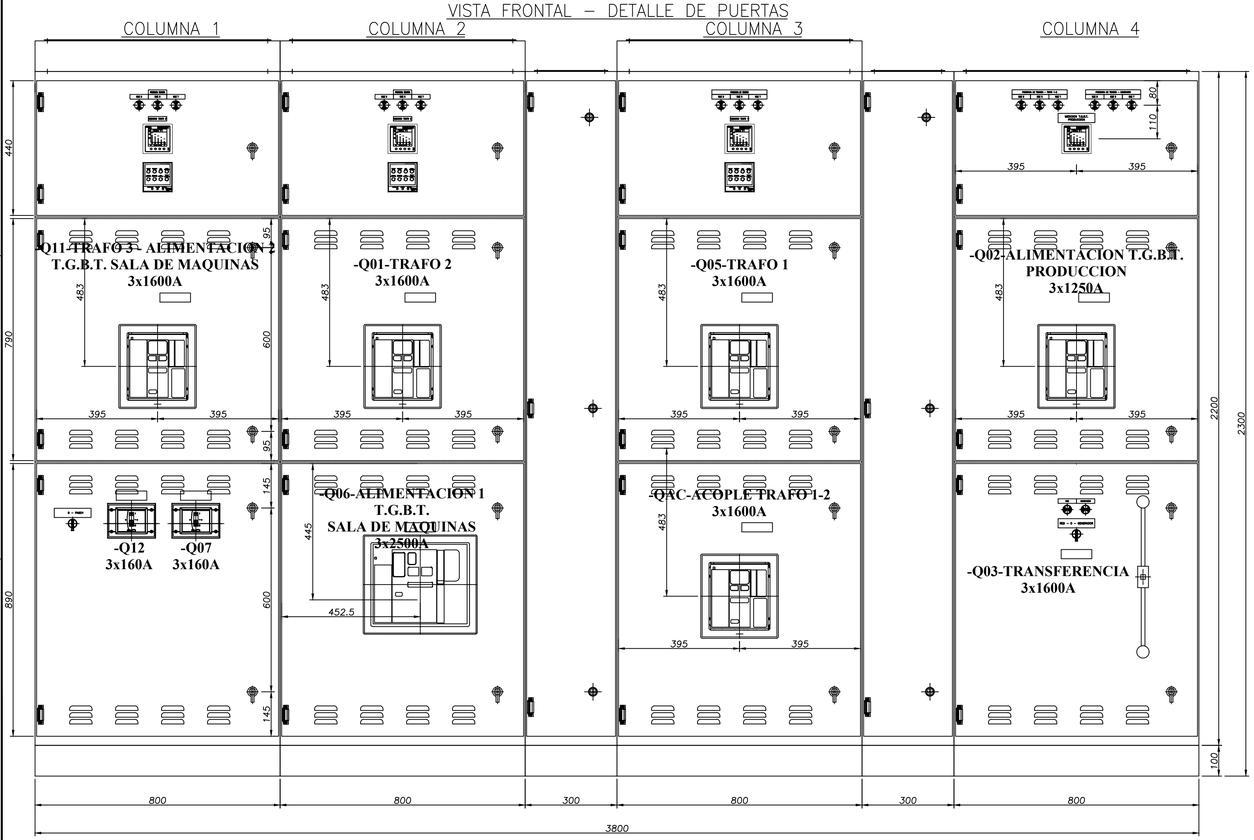

CORTE LATERAL COLUMNA 2

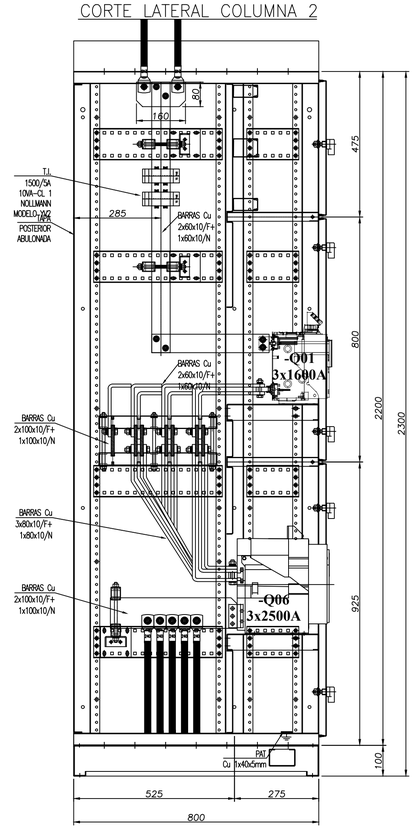

CORTE LATERAL COLUMNA 4

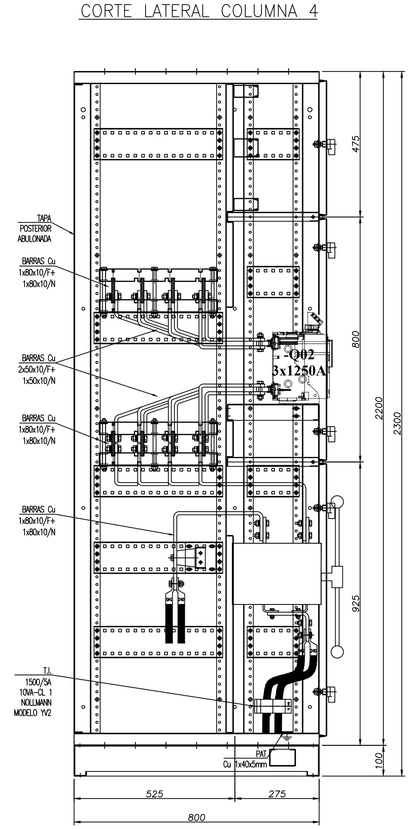

VISTA FRONTAL – DETALLE INTERNO

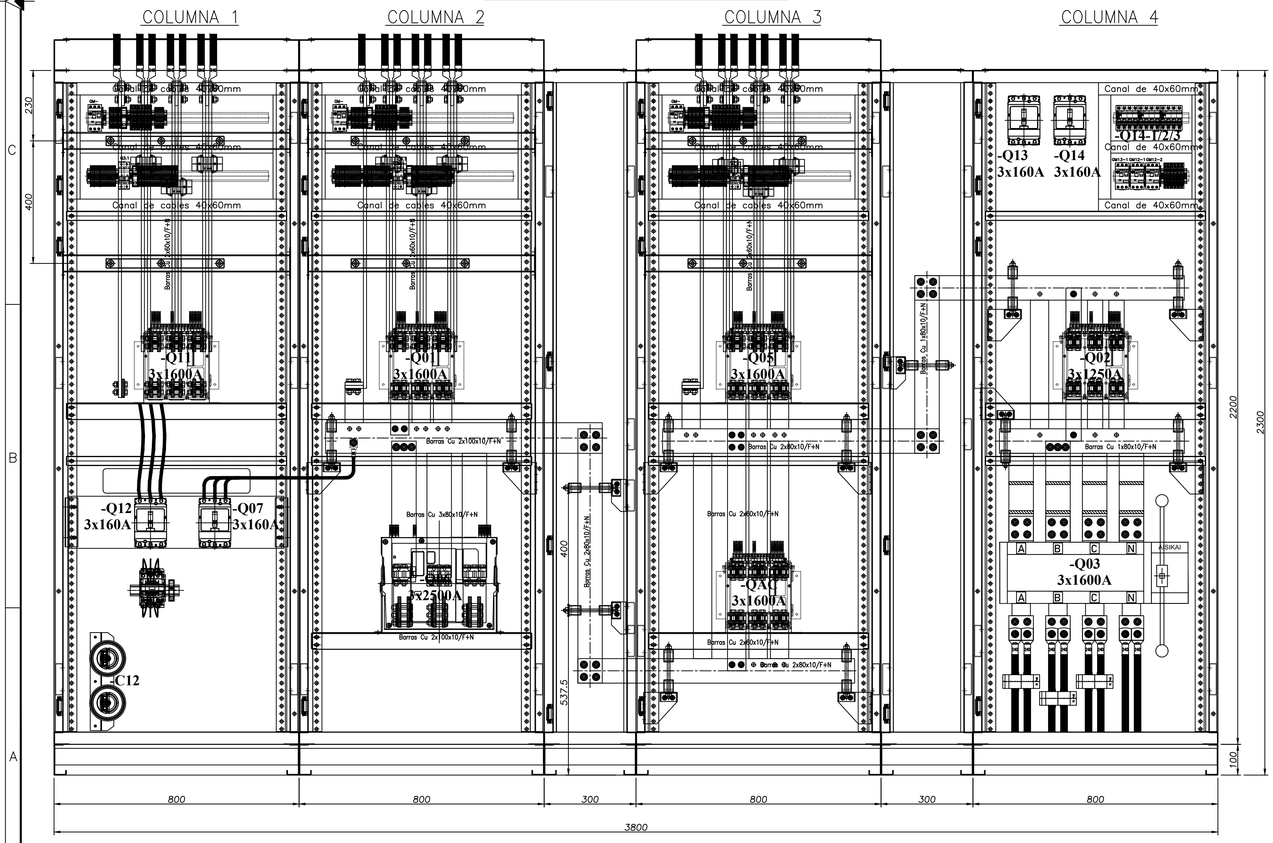

CARACTERISTICAS CONSTRUCTIVAS

–GABINETE MARCA PROYECCION ELECTROLUZ
–CONSTRUIDO EN CHAPA DE ACERO DOBLE DECAPADA N°14 y 16.
–PUERTAS CON BURLETE DE GOMA.
–CERRADURAS FRENTE ACCIONAMIENTO A PALANCA /HERRAMIENTA MARCA TASCO.
–BISAGRAS INTERIORES.
–GRADO DE PROTECCION IP 42.
–TRATAMIENTO SUPERFICIAL : DESENGRASADO , DESOXIDADO, FOSFATIZADO.
–PINTURA TABLERO ESMALTE POLIESTER BEIGE TEXTURADO, RAL 7032.
–BANDEJA PORTAELEMENTOS COLOR NARANJA IRAM 02–1–030.
–ALIMENTACIÓN SUPERIOR CON CABLES .
–SALIDA A CAMPO INFERIOR CON CABLES .
–CARTELES INDICADORES DE ACRILICO GRABADO, FONDO NEGRO, LETRAS BLANCAS.
–EL CABLEADO DE COMANDO SE HARA CON CABLE AISLADO ANTILLAMA TIPO VN.
–LAS PARTES BAJO TENSION QUE QUEDARAN EXPUESTAS ABRIENDO LAS PUERTAS DEL FRENTE SERAN CUBIERTAS CON POLICARBONATO.
–SE UTILIZARA PARA EL CABLEADO DE COMANDO LAS SIGUIENTES SECCIONES:
–CIRCUITO DE COMANDO: 1,5mm²
–CIRCUITO VOLTIMETRICO: 1,5mm²
–CIRCUITO AMPEROMÉTRICO: 4mm²

DIMENSIONAMIENTO DE BARRAS DE COBRE

–BARRAS PRINCIPALES EN TGBT: INDICADAS.–
–BARRA PRINCIPAL HORIZONTAL DE P.A.T. : 30x5mm .–
–BARRA SECUNDARIA VERTICAL DE P.A.T. : 15x3mm EN LADO IZQUIERDO PARA P.A.T. DE PUERTAS .–
–COLORES DE BARRAS : R: CASTAÑO, S: NEGRO, T: ROJO, N: CELESTE, TIERRA: VERDE/AMARILLO.–

CONFORME A OBRA
PROYECCION ELECTROLUZ SRL

VISTA EN PLANTA – DETALLE DE CONJUNTO

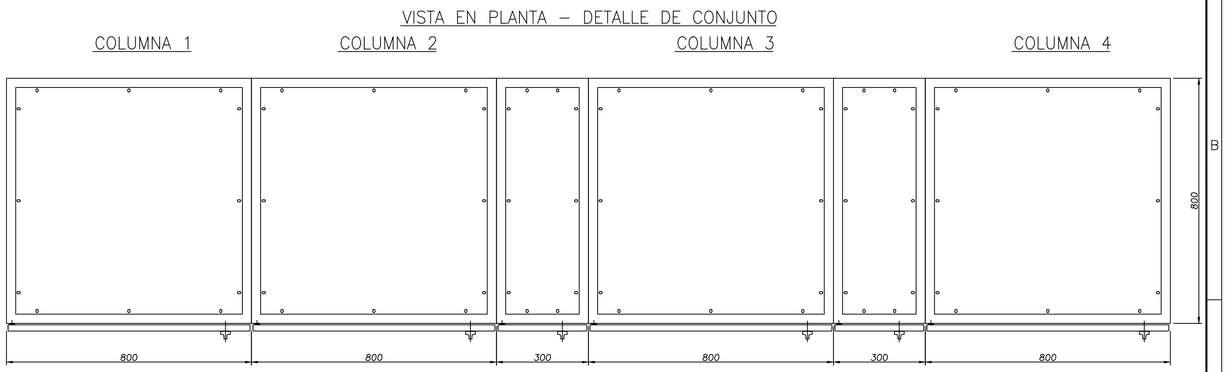

REV. N°	FECHA	NOMBRE	OBSERVACIONES
3	08–07–2025	L.RAMIREZ	CONFORME A OBRA
2	04–07–2025	L.RAMIREZ	CONFORME A FABRICACION
1	28–05–2025	C.SPESOT	AGREGADO DE CENTRALES DE ALARMAS.
0	20–03–2025	C.SPESOT	APTO PARA CONSTRUIR.
B	20–03–2025	C.SPESOT	REVISION SEGUN COMENTARIOS DE MAIL 12–03–25.
A	25–02–2025	C.SPESOT	EMISION ORIGINAL, PARA APROBACION CLIENTE.

PROYECCION Electroluz
RECONQUISTA - STA. FE
CASA CENTRAL
Patricio Diez 175
Tel.:03482–421940 (Rot.)
Fax:03482–421944
www.electroluz.com.ar
PLANTA INDUSTRIAL
Parque Industrial – Rqta.
Telefax:03482–429810(Rot.)
Email:fabrica@electroluz.com.ar

	Fecha	Nombre
Dibujó	22–01–2025	C.SPESOT
Revisó	.	.
Aprobó	.	.

Escala: 1:10
Tolerancia
Rugocidad

Denominación:
ESQUEMA TOPOGRAFICO
T.G.B.T. PROTECCION DE TRAFOS
.
.

Cliente: **UNION AGRICOLA AVDA.**
AVELLANEDA – SANTA FE
Obra: **PLANTA PROCESADORA DE AVES**

N° de Plano Cliente: . Rev. .
N° de Obra: **3225**
N° de Plano: **4795-01-M-PD01** Rev. **3**

PROYECCION ELECTROLUZ S.R.L. SE RESERVA LA PROPIEDAD DEL MISMO CON PROHIBICION DE REPRODUCIRLO TOTAL O PARCIAL, SIN AUTORIZACION ESCRITA. SUJETO A MODIFICACION SIN PREVIO AVISO.